

LISTE DES PLANS

NUMERO DE PLAN DANS LE DOSSIER	PLAN	DESIGNATION	SITUATION	MIS A JOUR POUR LA REVISION ACTUELLE DU DOSSIER	REV MASTER	COMMENTAIRES
Désignation des révisions:						

Rev 1: MAJ N° tiroirs + Ajout de documents au dossier - Pas de modification du SCOPE PROJET
Note: A compter de cette diffusion, seuls les documents modifiés seront passés de révision

Rev 2: Ajout plans manquants - Pas de modification du SCOPE PROJET / Boucles désaffectées
Nota: seuls les documents modifiés sont passés de révision

001	BNE	BORNIERs ARM. AUTOMATE TRAIT. BIO	DEPOSE		1	
002	BNR BNI	BORNIERs ARM. AUTOMATE TRAIT. BIO	DEPOSE		2	MAJ
003	BNI	BORNIERs ARM. AUTOMATE TRAIT. BIO	DEPOSE		2	MAJ
004	BN 48C2/48C1/110VCA/48M1/48M2/110VI	BORNIERs ARM. AUTOMATE TRAIT. BIO	DEPOSE		1	
005	BN 48E1/48E2/48VCCI	BORNIERs ARM. AUTOMATE TRAIT. BIO	DEPOSE		2	MAJ
006	BNEV	BORNIERs ARM. AUTOMATE TRAIT. BIO	DEPOSE		1	
007	BNEV	BORNIERs ARM. AUTOMATE TRAIT. BIO	DEPOSE		1	
008	BNEV	BORNIERs ARM. AUTOMATE TRAIT. BIO	DEPOSE		1	
009	BNEV	BORNIERs ARM. AUTOMATE TRAIT. BIO	DEPOSE		1	
010	BNEV	BORNIERs ARM. AUTOMATE TRAIT. BIO	DEPOSE		1	
011	-					
012	-					
013	-					
014	-					
015	P201231.3 (ex G7)	DEPARTS MOTEURS TT BIO	DEPOSE		1	
016	P201231.4 (ex G7S)	DEPARTS MOTEURS TT BIO	DEPOSE		1	
017	G10	DEPARTS MOTEURS TT BIO	DEPOSE		1	
018	G11	DEPARTS MOTEURS TT BIO	DEPOSE		1	
019	G10S	DEPARTS MOTEURS TT BIO	DEPOSE		1	
020	G9	DEPARTS MOTEURS TT BIO	DEPOSE		1	
021	G9S	DEPARTS MOTEURS TT BIO	DEPOSE		1	
022	P201237.1 (ex G3A)	DEPARTS MOTEURS TT BIO	DEPOSE		1	
023	AG100	DEPARTS MOTEURS TT BIO	DEPOSE		1	
024	V101	DEPARTS MOTEURS TT BIO	DEPOSE		1	
025	P201237.2 (ex G3B)	DEPARTS MOTEURS TT BIO	DEPOSE		1	
026	B201238.1 (ex GB1)	DEPARTS MOTEURS TT BIO	DEPOSE		1	
027	P201238.2 (ex GB1S)	DEPARTS MOTEURS TT BIO	DEPOSE		1	
028	P201236.3 (ex G2)	DEPARTS MOTEURS TT BIO	DEPOSE		1	
029	P201238.1 (ex G4)	DEPARTS MOTEURS TT BIO	DEPOSE		1	
030	P201238.2 (ex G4S)	DEPARTS MOTEURS TT BIO	DEPOSE		1	
031	P201230.1 (ex G8)	DEPARTS MOTEURS TT BIO	DEPOSE		1	
032	P201235.1 (ex G101)	DEPARTS MOTEURS TT BIO	DEPOSE		1	
033	P201235.2 (ex G102)	DEPARTS MOTEURS TT BIO	DEPOSE		1	
034	P201240.1 (ex G6)	DEPARTS MOTEURS TT BIO	DEPOSE		1	
035	P201236.1 (ex G1)	DEPARTS MOTEURS TT BIO	DEPOSE		1	
036	P201236.2 (ex G1S)	DEPARTS MOTEURS TT BIO	DEPOSE		1	
037	P201230.2 (ex G8S)	DEPARTS MOTEURS TT BIO	DEPOSE		1	
038	P201236.4 (ex G2S)	DEPARTS MOTEURS TT BIO	DEPOSE		1	
039	POMPE P201240.3 (ex G15A)	DEPARTS MOTEURS TT BIO	DEPOSE		1	
040	POMPE P201240.4 (ex G15B)	DEPARTS MOTEURS TT BIO	DEPOSE		1	
041	SCHEMA DE DEPANNAGE VW 101	DEPARTS MOTEURS TT BIO	DEPOSE		1	
042	SCHEMA DE DEPANNAGE P201236.5 (TREUIL)	DEPARTS MOTEURS TT BIO	DEPOSE		1	
043	CIRCUIT DE CDE DEP MOT ex P201240.2	DEPARTS MOTEURS TT BIO	DEPOSE		1	
044	-					
045	-					
046	-					
047	-					
048	-					
049	-					
050	60BNAUT1100C7	CARTES AUTOMATES 1100	DEPOSE		1	
051	60BNAUT1100C3	CARTES AUTOMATES 1100	DEPOSE		1	
052	60BNAUT1100C4	CARTES AUTOMATES 1100	DEPOSE		1	
053	60BNAUT1100C5	CARTES AUTOMATES 1100	DEPOSE		1	
054	60BNAUT1100C6	CARTES AUTOMATES 1100	DEPOSE		1	
055	60BNAUT1100C8	CARTES AUTOMATES 1100	DEPOSE		1	
056	60BNAUT1100C9	CARTES AUTOMATES 1100	DEPOSE		1	
057	60BNAUT1100C10	CARTES AUTOMATES 1100	DEPOSE		1	
058	60BNAUT1100C11	CARTES AUTOMATES 1100	DEPOSE		1	
059	60BNAUT1100C12	CARTES AUTOMATES 1100	DEPOSE		1	
060	60BNAUT1100C13	CARTES AUTOMATES 1100	DEPOSE		1	
061	60BNAUT1100C14	CARTES AUTOMATES 1100	DEPOSE		1	
062	60BNAUT1100C15	CARTES AUTOMATES 1100	DEPOSE		1	
063	60BNAUT1100C16	CARTES AUTOMATES 1100	DEPOSE		1	
064	60BNAUT1100C17	CARTES AUTOMATES 1100	DEPOSE		1	
065	60BNAUT1100C18	CARTES AUTOMATES 1100	DEPOSE		1	
066	60BNAUT1100C21	CARTES AUTOMATES 1100	DEPOSE		1	
067	60BNAUT1100C22	CARTES AUTOMATES 1100	DEPOSE		1	
068	60BNAUT1100C23	CARTES AUTOMATES 1100	DEPOSE		1	
069	60BNAUT1100C24	CARTES AUTOMATES 1100	DEPOSE		1	
070	60BNAUT1100C25	CARTES AUTOMATES 1100	DEPOSE		1	
071	60BNAUT1100C26	CARTES AUTOMATES 1100	DEPOSE		1	
072	60BNAUT1100C27	CARTES AUTOMATES 1100	DEPOSE		1	
073	-					
074	-					
075	CHASSIS 106 - 60BNM101	BORNIERs TERRAIN CHASSIS EFFLUENTS	DEPOSE		1	
087	CHASSIS 105 - 60BNAS101RX	BORNIERs TERRAIN CHASSIS EFFLUENTS	DEPOSE		1	
088	CHASSIS 105 - 60BNAS101SDV	BORNIERs TERRAIN CHASSIS EFFLUENTS	DEPOSE		1	
089	CHASSIS 105 - 60BNAS102SDV	BORNIERs TERRAIN CHASSIS EFFLUENTS	DEPOSE		1	

LISTE DES PLANS

NUMERO DE PLAN DANS LE DOSSIER	PLAN	DESIGNATION	SITUATION	MIS A JOUR POUR LA REVISION ACTUELLE DU DOSSIER	REV MASTER	COMMENTAIRES
Désignation des révisions:						

Rev 1 : MAJ N° tiroirs + Ajout de documents au dossier - Pas de modification du SCOPE PROJET
Note: A compter de cette diffusion, seuls les documents modifiés seront passés de révision

Rev 2: Ajout plans manquants - Pas de modification du SCOPE PROJET / Boucles désaffectées
Nota: seuls les documents modifiés sont passés de révision

090	CHASSIS 105 - 60BNAS102NA	BORNIERS TERRAIN CHASSIS EFFLUENTS	DEPOSE		1	
091	CHASSIS 105 - 60BNAS101P17	BORNIERS TERRAIN CHASSIS EFFLUENTS	DEPOSE		1	
092	CHASSIS 105 - 60BNAS101BIO	BORNIERS TERRAIN CHASSIS EFFLUENTS	DEPOSE		1	
093	CHASSIS 105 - 60BNAS101DEF	BORNIERS TERRAIN CHASSIS EFFLUENTS	DEPOSE		1	
094	CHASSIS 105 - 60BN30G52.1	BORNIERS TERRAIN CHASSIS EFFLUENTS	DEPOSE		1	
095	CHASSIS 105 - 60BN30G52.2	BORNIERS TERRAIN CHASSIS EFFLUENTS	DEPOSE		1	
096	CHASSIS 105 - 60BN30MMV0212	BORNIERS TERRAIN CHASSIS EFFLUENTS	DEPOSE		2	AJOUT PLAN MANQUANT
097	CHASSIS 105 - 60BNAS106	BORNIERS TERRAIN CHASSIS EFFLUENTS	DEPOSE		2	AJOUT PLAN MANQUANT
098	-					
099	-					
100	BNE	BORNIERS ARM. AUTOMATE TRAIT. BIO	REALISATION		1	
101	BNR, BNI	BORNIERS ARM. AUTOMATE TRAIT. BIO	REALISATION		2	MAJ
102	BNL	BORNIERS ARM. AUTOMATE TRAIT. BIO	REALISATION		2	MAJ
103	-					
104	-					
105	TIROIR 5.2 - P201236.5 TREUIL	DEPARTS MOTEURS EFFLUENTS	REALISATION		1	
106	TIROIR 5.1 - P201235.1 Ex G101	DEPARTS MOTEURS EFFLUENTS	REALISATION		1	
107	TIROIR 5.4 - 30MVO101	DEPARTS MOTEURS EFFLUENTS	REALISATION		1	
108	TIROIR 5.6 - B201238.1 Ex GB1	DEPARTS MOTEURS EFFLUENTS	REALISATION		1	
109	TIROIR 5.8 - P201238.1 Ex G4	DEPARTS MOTEURS EFFLUENTS	REALISATION		1	
110	TIROIR 5.10 - P201236.1 Ex G1	DEPARTS MOTEURS EFFLUENTS	REALISATION		2	MAJ
111	TIROIR 5.13 - P201236.3 Ex G2	DEPARTS MOTEURS EFFLUENTS	REALISATION		1	
112	TIROIR 6.2 - P201231.4 Ex G7S	DEPARTS MOTEURS EFFLUENTS	REALISATION		1	
113	TIROIR 6.3 - P201231.3 Ex G7	DEPARTS MOTEURS EFFLUENTS	REALISATION		1	
114	TIROIR 6.4 - P201237.1 Ex G3A	DEPARTS MOTEURS EFFLUENTS	REALISATION		1	
115	TIROIR 6.5 - P201237.2 Ex G3B	DEPARTS MOTEURS EFFLUENTS	REALISATION		1	
116	TIROIR 6.6 - B201238.2 Ex GB1S	DEPARTS MOTEURS EFFLUENTS	REALISATION		1	
117	TIROIR 6.8 - P201238.2 Ex G4S	DEPARTS MOTEURS EFFLUENTS	REALISATION		1	
118	TIROIR 6.10 - P201236.2 Ex G1S	DEPARTS MOTEURS EFFLUENTS	REALISATION		2	MAJ
119	TIROIR 6.13 - P201238.4 Ex G2S	DEPARTS MOTEURS EFFLUENTS	REALISATION		1	
120	BN201PLCOL.C06	CARTES AUTOM CHASSIS 109 EFFLUENTS	REALISATION		1	
121	BN201PLCOL.C07	CARTES AUTOM CHASSIS 109 EFFLUENTS	REALISATION		1	
122	BN201PLCOL.C10	CARTES AUTOM CHASSIS 109 EFFLUENTS	REALISATION		1	
123	BN201PLCOL.C11	CARTES AUTOM CHASSIS 109 EFFLUENTS	REALISATION		1	
124	BN201PLCOL.C12	CARTES AUTOM CHASSIS 109 EFFLUENTS	REALISATION		1	
125	BN201PLCOL.C14	CARTES AUTOM CHASSIS 109 EFFLUENTS	REALISATION		1	
126	-					
127	-					
128	-					
129	CHASSIS 106 - 60BNMT101ANA	BORNIERS TERRAIN CHASSIS EFFLUENTS	REALISATION		1	
130	CHASSIS 105 - 60 BNAS C3C-A1	BORNIERS TERRAIN CHASSIS EFFLUENTS	REALISATION		1	
131	CHASSIS 105 - 60BNAS101	BORNIERS TERRAIN CHASSIS EFFLUENTS	REALISATION		1	
132	CHASSIS 105 - 60BNAS104	BORNIERS TERRAIN CHASSIS EFFLUENTS	REALISATION		1	
133	CHASSIS 105 - 60BNAS105	BORNIERS TERRAIN CHASSIS EFFLUENTS	REALISATION		1	
134	CHASSIS 105 - 60BNAS101RX	BORNIERS TERRAIN CHASSIS EFFLUENTS	REALISATION		1	
135	CHASSIS 105 - 60BNAS101P17	BORNIERS TERRAIN CHASSIS EFFLUENTS	REALISATION		1	
136	CHASSIS 105 - 60BNAS101DEF	BORNIERS TERRAIN CHASSIS EFFLUENTS	REALISATION		1	
137	CHASSIS 105 - 60BN30MMV0212	BORNIERS TERRAIN CHASSIS EFFLUENTS	REALISATION		2	AJOUT PLAN MANQUANT
138	CHASSIS 105 - 60BNAS106	BORNIERS TERRAIN CHASSIS EFFLUENTS	REALISATION		2	AJOUT PLAN MANQUANT
139	-					
140	-					
141	-					
142	-					
143	-					
144	-					
145	-					
146	201. BNAS.LT109B.5 - 201.SST.EFFL.COL.5.2	BORNIERS INTERLOCAUX	REALISATION		1	
147	201. BNAS.LT109B.6 - 201.LT.BIO.ARM.REL.1	BORNIERS INTERLOCAUX	REALISATION		1	
148	201. BNAS.LT109B.7 - 201.LT.BIO.ARM.REL.2	BORNIERS INTERLOCAUX	REALISATION		1	
149	201. BNAS.LT109B.9 - 201.LT.BIO.ARM.REL.4	BORNIERS INTERLOCAUX	REALISATION		2	MAJ
150	201. BNMT.LT109A.1 - 201.LT.BIO.ARM.REL.6	BORNIERS INTERLOCAUX	REALISATION		1	
151	-					
152	-					
153	-					
154	-					
155	T-201230.1	BOUCLES EFFLUENTS	DEPOSE		1	
156	T-201235.1	BOUCLES EFFLUENTS	DEPOSE		1	
157	UE-201960-2	BOUCLES EFFLUENTS	DEPOSE		1	
158	ALARME ALIM PRIMAIRE	BOUCLES EFFLUENTS	DEPOSE		1	
159	ALARME ALIM SECOURS	BOUCLES EFFLUENTS	DEPOSE		1	
160	ALARME VENTILATION F/R	BOUCLES EFFLUENTS	DEPOSE		1	
161	ALARME -BATTERIE	BOUCLES EFFLUENTS	DEPOSE		1	
162	A-201231.1	BOUCLES EFFLUENTS	DEPOSE		1	
163	F-2012301	BOUCLES EFFLUENTS	DEPOSE		1	
164	32FO211	BOUCLES EFFLUENTS	DEPOSE		1	
165	L-201608 / 30UL1207	BOUCLES EFFLUENTS	DEPOSE		1	
166	L-201609 / 30UL1217	BOUCLES EFFLUENTS	DEPOSE		1	
167	L-201603 / 30UL1201	BOUCLES EFFLUENTS	DEPOSE		1	
168	LT-201231.4	BOUCLES EFFLUENTS	DEPOSE		1	
169	A-201233.1	BOUCLES EFFLUENTS	DEPOSE		1	
170	A-201854.1	BOUCLES EFFLUENTS	DEPOSE		1	
171	F-201235.3	BOUCLES EFFLUENTS	DEPOSE		1	
172	A-201235.1	BOUCLES EFFLUENTS	DEPOSE		1	
173	LE-201231.3	BOUCLES EFFLUENTS	DEPOSE		1	
174	LH-201605	BOUCLES EFFLUENTS	DEPOSE		1	
175	LL-201605	BOUCLES EFFLUENTS	DEPOSE		1	
176	LH-201606	BOUCLES EFFLUENTS	DEPOSE		1	
177	LL-201606	BOUCLES EFFLUENTS	DEPOSE		1	
178	201P02051	BOUCLES EFFLUENTS	DEPOSE		1	

LISTE DES PLANS

NUMERO DE PLAN DANS LE DOSSIER	PLAN	DESIGNATION	SITUATION	MIS A JOUR POUR LA REVISION ACTUELLE DU DOSSIER	REV MASTER	COMMENTAIRES
Désignation des révisions:						

Rev 1 : MAJ N° tiroirs + Ajout de documents au dossier - Pas de modification du SCOPE PROJET
Note: A compter de cette diffusion, seuls les documents modifiés seront passés de révision

Rev 2: Ajout plans manquants - Pas de modification du SCOPE PROJET / Boucles désaffectées
Nota: seuls les documents modifiés sont passés de révision

179	UA-201232.3	BOUCLES EFFLUENTS	DEPOSE		1	
180	AL243 / 30UL1699	BOUCLES EFFLUENTS	DEPOSE		1	
181	AL21 / 30UL1506	BOUCLES EFFLUENTS	DEPOSE		1	
182	AL19 / 30UL1507	BOUCLES EFFLUENTS	DEPOSE		1	
183	AL20 / 30UA1513	BOUCLES EFFLUENTS	DEPOSE		1	
184	30FY1203	BOUCLES EFFLUENTS	DEPOSE		1	
185	VC-2012313	BOUCLES EFFLUENTS	DEPOSE		1	
186	VC-2012312	BOUCLES EFFLUENTS	DEPOSE		1	
187	VC-2016031/VC-201603.1/201VC6031	BOUCLES EFFLUENTS	DEPOSE		1	
188	VC-2016030 / VC-201603.0 / 201VC6030	BOUCLES EFFLUENTS	DEPOSE		1	
189	30HS1600 / 30HS1601	BOUCLES EFFLUENTS	DEPOSE		1	
190	UA201232.2 / 30UL1511	BOUCLES EFFLUENTS	DEPOSE		1	
191	301UA2321 / 30UL1503	BOUCLES EFFLUENTS	DEPOSE		1	
192	201UX2321 / 30UL1504	BOUCLES EFFLUENTS	DEPOSE		1	
193	UX-201509.1	BOUCLES EFFLUENTS	DEPOSE		1	
194	UX-201508.1	BOUCLES EFFLUENTS	DEPOSE		1	
195	UX-201509.2	BOUCLES EFFLUENTS	DEPOSE		1	
196	LQ-201605.1	BOUCLES EFFLUENTS	DEPOSE		1	
197	LQ-201606.1	BOUCLES EFFLUENTS	DEPOSE		1	
198	VC-201231.1	BOUCLES EFFLUENTS	DEPOSE		1	
199	201VC6091 / VC-201609.1	BOUCLES EFFLUENTS	DEPOSE		1	
200	21VC6050 / VC-2016050	BOUCLES EFFLUENTS	DEPOSE		1	
201	201VC6051 / VC-2016051	BOUCLES EFFLUENTS	DEPOSE		1	
202	201VC6060 / VC-2016060	BOUCLES EFFLUENTS	DEPOSE		1	
203	30UL1218	BOUCLES EFFLUENTS	DEPOSE		1	
204	30UL1223	BOUCLES EFFLUENTS	DEPOSE		1	
205	30UL1500	BOUCLES EFFLUENTS	DEPOSE		1	
206	30UL1501	BOUCLES EFFLUENTS	DEPOSE		1	
207	P-201231.1	BOUCLES EFFLUENTS	DEPOSE		1	
208	P-201231.2	BOUCLES EFFLUENTS	DEPOSE		1	
209	LH-201231.3	BOUCLES EFFLUENTS	DEPOSE		1	
210	LH-201603 / 30UL1204	BOUCLES EFFLUENTS	DEPOSE		1	
211	LH-201604 / 30UL1235	BOUCLES EFFLUENTS	DEPOSE		1	
212	LH-201608 / 30UL1216	BOUCLES EFFLUENTS	DEPOSE		1	
213	LH-201609 / 30UL1220	BOUCLES EFFLUENTS	DEPOSE		1	
214	LH-201611 / 30UL1224	BOUCLES EFFLUENTS	DEPOSE		1	
215	LH-201612 / 30UL1225	BOUCLES EFFLUENTS	DEPOSE		1	
216	30LAH1613	BOUCLES EFFLUENTS	DEPOSE		1	
217	30UL1221	BOUCLES EFFLUENTS	DEPOSE		1	
218	LE-201234.1 / 30UL1219	BOUCLES EFFLUENTS	DEPOSE		1	
219	LE-2012314.1 / 30UL1228	BOUCLES EFFLUENTS	DEPOSE		1	
220	LE-2012314.2 / 30UL1227	BOUCLES EFFLUENTS	DEPOSE		1	
221	LE-2012314 / 30UL1212	BOUCLES EFFLUENTS	DEPOSE		1	
222	LE-201311 / 30UL1222	BOUCLES EFFLUENTS	DEPOSE		1	
223	TH-201607 / 30UL1607	BOUCLES EFFLUENTS	DEPOSE		1	
224	30UL1512	BOUCLES EFFLUENTS	DEPOSE		1	
225	201VC6061 / VC-2016061	BOUCLES EFFLUENTS	DEPOSE		1	
226	20VC6080 / VC-201608.0	BOUCLES EFFLUENTS	DEPOSE		1	
227	20VC6081 / VC-201608.1	BOUCLES EFFLUENTS	DEPOSE		1	
228	201VC6090 / VC-201609.0	BOUCLES EFFLUENTS	DEPOSE		1	
229	201AX2311 / 30UL1756	BOUCLES EFFLUENTS	DEPOSE		1	
230	30UL1241	BOUCLES EFFLUENTS	DEPOSE		1	
231	30UL1508	BOUCLES EFFLUENTS	DEPOSE		1	
232	30UL1757	BOUCLES EFFLUENTS	DEPOSE		1	
233	30UL17588	BOUCLES EFFLUENTS	DEPOSE		1	
234	30UL1758D	BOUCLES EFFLUENTS	DEPOSE		1	
235	30UL1758E	BOUCLES EFFLUENTS	DEPOSE		1	
236	30UL1502	BOUCLES EFFLUENTS	DEPOSE		1	
237	30UL1509	BOUCLES EFFLUENTS	DEPOSE		1	
238	FV-201203.1	BOUCLES EFFLUENTS	DEPOSE		1	
239	30US1759	BOUCLES EFFLUENTS	DEPOSE		1	
240	30US1600	BOUCLES EFFLUENTS	DEPOSE		1	
241	VC-201231.1	BOUCLES EFFLUENTS	DEPOSE		1	
242	F-201235.2	BOUCLES EFFLUENTS	DEPOSE		1	
243	201VC7123 / 201ZSH7123 / 201ZSL7123	BOUCLES EFFLUENTS	DEPOSE		1	
244	-					
245	-					
246	-					
247	-					
248	-					
249	-					
250	-					
251	-					
252	-					
253	-					
254	-					
255	LS1103	BOUCLES TRAITEMENT BIO	DEPOSE		2	MAJ
256	LS1108	BOUCLES TRAITEMENT BIO	DEPOSE		1	
257	LS1109	BOUCLES TRAITEMENT BIO	DEPOSE		1	
258	LS1113	BOUCLES TRAITEMENT BIO	DEPOSE		1	
259	LS1114	BOUCLES TRAITEMENT BIO	DEPOSE		2	MAJ
260	LS1107	BOUCLES TRAITEMENT BIO	DEPOSE		1	
261	LSH110/LSH111/LSH112	BOUCLES TRAITEMENT BIO	DEPOSE		1	
262	PSL 105	BOUCLES TRAITEMENT BIO	DEPOSE		1	
263	LEV 101 (1VC 101)	BOUCLES TRAITEMENT BIO	DEPOSE		1	
264	LEV 101/LSAH114/LSHH243	BOUCLES TRAITEMENT BIO	DEPOSE		1	
265	RAMONAGE	BOUCLES TRAITEMENT BIO	DEPOSE		1	
266	RBV 106.1/RBV 106.2/ RBV 106.3/RBV 106.4	BOUCLES TRAITEMENT BIO	DEPOSE		1	
267	RBV 106.5/RBV 106.6	BOUCLES TRAITEMENT BIO	DEPOSE		1	

LISTE DES PLANS

NUMERO DE PLAN DANS LE DOSSIER	PLAN	DESIGNATION	SITUATION	MIS A JOUR POUR LA REVISION ACTUELLE DU DOSSIER	REV MASTER	COMMENTAIRES
Désignation des révisions:						

Rev 1: MAJ N° tiroirs + Ajout de documents au dossier - Pas de modification du SCOPE PROJET
Note: A compter de cette diffusion, seuls les documents modifiés seront passés de révision

Rev 2: Ajout plans manquants - Pas de modification du SCOPE PROJET / Boucles désaffectées
Nota: seuls les documents modifiés sont passés de révision

268	ROV1071/ROV1072/ROV1073 /ROV1074	BOUCLES TRAITEMENT BIO	DEPOSE		1	
269	ROV1075 /ROV1076/ROV104 / ROV105	BOUCLES TRAITEMENT BIO	DEPOSE		1	
270	ROV1011/ROV1012 / ROV1013 /ROV1014	BOUCLES TRAITEMENT BIO	DEPOSE		1	
271	ROV1015 / ROV1016	BOUCLES TRAITEMENT BIO	DEPOSE		1	
272	ROV1021 / ROV1022 / ROV1023 /ROV 1024	BOUCLES TRAITEMENT BIO	DEPOSE		1	
273	ROV1025 /ROV1026	BOUCLES TRAITEMENT BIO	DEPOSE		1	
274	ROV1031 / ROV1032 /ROV1033/ROV1034	BOUCLES TRAITEMENT BIO	DEPOSE		1	
275	ROV1035 / ROV1036 / SOV103	BOUCLES TRAITEMENT BIO	DEPOSE		1	
276	ROV102 / ROV106	BOUCLES TRAITEMENT BIO	DEPOSE		1	
277	EP201P2381	BOUCLES TRAITEMENT BIO	DEPOSE		1	
278	201L P231.1	BOUCLES TRAITEMENT BIO	DEPOSE		1	
279	-					
280	-					
281	-					
282	-					
283	-					
284	-					
285	-					
286	-					
287	-					
288	-					
289	-					
290	T-201230.1	BOUCLES EFFLUENTS	REALISATION		1	
291	T-201235.1	BOUCLES EFFLUENTS	REALISATION		1	
292	ALARME ALIM PRIMAIRE	BOUCLES EFFLUENTS	REALISATION		1	
293	ALARME ALIM SECOURS	BOUCLES EFFLUENTS	REALISATION		1	
294	ALARME VENTILATION F/R	BOUCLES EFFLUENTS	REALISATION		1	
295	ALARME -BATTERIE	BOUCLES EFFLUENTS	REALISATION		1	
296	A-201231.1	BOUCLES EFFLUENTS	REALISATION		1	
297	F-201230.1	BOUCLES EFFLUENTS	REALISATION		2	Boucle désaffectée, plus de SF
298	A-201233.1	BOUCLES EFFLUENTS	REALISATION		1	
299	F-201235.3	BOUCLES EFFLUENTS	REALISATION		1	
300	A-201235.1	BOUCLES EFFLUENTS	REALISATION		1	
301	LE-201231.3	BOUCLES EFFLUENTS	REALISATION		1	
302	VC-2012313	BOUCLES EFFLUENTS	REALISATION		1	
303	VC-2012312	BOUCLES EFFLUENTS	REALISATION		1	
304	UA201232.2 / 3OUL1511	BOUCLES EFFLUENTS	REALISATION		1	
305	301UA2321 / 3OUL1503	BOUCLES EFFLUENTS	REALISATION		1	
306	201UX2321 / 3OUL1504	BOUCLES EFFLUENTS	REALISATION		1	
307	UX-201509.1	BOUCLES EFFLUENTS	REALISATION		1	
308	UX-201508.1	BOUCLES EFFLUENTS	REALISATION		1	
309	UX-201509.2	BOUCLES EFFLUENTS	REALISATION		1	
310	VC-201231.1	BOUCLES EFFLUENTS	REALISATION		1	
311	LH-201231.3	BOUCLES EFFLUENTS	REALISATION		1	
312	LE-201234.1 / 3OUL1219	BOUCLES EFFLUENTS	REALISATION		1	
313	LE-201311 / 3OUL1222	BOUCLES EFFLUENTS	REALISATION		1	
314	201AX2311 / 3OUL1756	BOUCLES EFFLUENTS	REALISATION		1	
315	3OUL1508	BOUCLES EFFLUENTS	REALISATION		1	
316	VC-201231.1	BOUCLES EFFLUENTS	REALISATION		1	
317	F-201235.2	BOUCLES EFFLUENTS	REALISATION		2	Boucle désaffectée, plus de SF
318	201VC7123 / 201ZSH7123 / 201ZSL7123	BOUCLES EFFLUENTS	REALISATION		1	
319	-					
320	-					
321	-					
322	-					
323	-					
324	-					
325	-					
326	-					
327	-					
328	-					
329	-					
330	-					
331	E201P2381	BOUCLES TRAITEMENT BIO	REALISATION		1	
332	FDCL LCV101 - FDC2 LCV101	BOUCLES TRAITEMENT BIO	REALISATION		1	
333	LAH2311	BOUCLES TRAITEMENT BIO	REALISATION		1	
334	LSAH114	BOUCLES TRAITEMENT BIO	REALISATION		2	MAJ
335	LSH109	BOUCLES TRAITEMENT BIO	REALISATION		1	
336	LSH110	BOUCLES TRAITEMENT BIO	REALISATION		1	
337	LSH111	BOUCLES TRAITEMENT BIO	REALISATION		1	
338	LSH112	BOUCLES TRAITEMENT BIO	REALISATION		1	
339	LSHH243	BOUCLES TRAITEMENT BIO	REALISATION		1	
340	LSL103	BOUCLES TRAITEMENT BIO	REALISATION		2	MAJ
341	LSL107	BOUCLES TRAITEMENT BIO	REALISATION		1	
342	LSL108	BOUCLES TRAITEMENT BIO	REALISATION		1	
343	LSL113	BOUCLES TRAITEMENT BIO	REALISATION		1	
344	LSL114	BOUCLES TRAITEMENT BIO	REALISATION		2	MAJ
345	PSL105	BOUCLES TRAITEMENT BIO	REALISATION		1	
346	RAMONAGE	BOUCLES TRAITEMENT BIO	REALISATION		1	
347	ROV102	BOUCLES TRAITEMENT BIO	REALISATION		1	
348	ROV104-105	BOUCLES TRAITEMENT BIO	REALISATION		1	
349	ROV106	BOUCLES TRAITEMENT BIO	REALISATION		1	
350	ROV1011	BOUCLES TRAITEMENT BIO	REALISATION		1	
351	ROV1012	BOUCLES TRAITEMENT BIO	REALISATION		1	
352	ROV1013	BOUCLES TRAITEMENT BIO	REALISATION		1	
353	ROV1014	BOUCLES TRAITEMENT BIO	REALISATION		1	
354	ROV1015	BOUCLES TRAITEMENT BIO	REALISATION		1	
355	ROV1016	BOUCLES TRAITEMENT BIO	REALISATION		1	
356	ROV1021	BOUCLES TRAITEMENT BIO	REALISATION		1	

LISTE DES PLANS

NUMERO DE PLAN DANS LE DOSSIER	PLAN	DESIGNATION	SITUATION	MIS A JOUR POUR LA REVISION ACTUELLE DU DOSSIER	REV MASTER	COMMENTAIRES
Désignation des révisions:						

Rev 1: MAJ N° tiroirs + Ajout de documents au dossier - Pas de modification du SCOPE PROJET
Nota: A compter de cette diffusion, seuls les documents modifiés seront passés de révision

Nota: A compter de cette diffusion, seuls les documents modifiés seront passés de révision

Rev 2: Ajout plans manquants - Pas de modification du SCOPE PROJET / Boucles désaffectées

[illegible]

11-133.9.2008.0/00

PLAN NO. 3111

6/10

Degrément

FRANCIS

		BNI-1	
1/	R/S 1	1	/2
2/	R/S 1	2	RN 46 E2
3/	R/S 1	3	LSL 103
4/	R/S 2	4	RN 46 E2
5/	R/S 2	5	/3
6/	R/S 2	6	LSL 114
			/B1

BNR

																																																																																																																																																																																																																																																																																																																																																																																																																																																																																																																																																																																																																																																																																																																																																																																																																																																																																																																																																																																																																																																																																																																																																																																																																																																																																																																																																																																																																								</
--	--	----

[illegible]

OP02330-0A03352 TRAVAUX IM
DOSSIER BP EXECUTION_Rev.2 - PLAN 002

PHASE ARRET IM

SITUATION ACTUELLE

A DECABLER

A DEPOSER

ATELIERS
Tel. ROUSSE 72.64.11

HARDEL
195, RUE J. F. KENNEDY
76 - PETIT-QUEVILLY

TRAITEMENTS des EFFLUENTS

Mobil

ARMOIRE AUTOMATISME
BORNIERS BNR.BNI

Mobil Oil Français
SIEGE SOCIAL TOUR SEPTENTRION
20, avenue A. PROTHIN - 92 COURMAYEUR
ADRESSE- POSTALE TOUR SEPTENTRION
CEDEX 9 92081 PARIS LA DEFENSE

REFERENCE

11-133.9.2008.0/00

PLAN N° 33111-12-110

Dégremont
FRANCE

UGA-R-24		51	51	BNEV	40
13x2,5°		52	52	"	39
		53	53	"	42
		54	54	"	41
		55	55	"	44
		56	56	"	44
		57	57	"	44
		58	58	"	45
		59	59	"	44
		60	60	"	41
		61	61	"	50
		62	62	"	43
		63	63	"	52
		64	64	"	51
		65	65	"	54
		66	66	"	52
		67	67	"	54
		68	68	"	55
		69	69	"	58
		70	70	"	51
		71	71	"	60
		72	72	"	59
		73	73	"	62
		74	74	"	61
		75	75	"	64
		76	76	"	62
		77	77		
		78	78		
		79	79		
		80	80		
		81	81		
		82	82	BNI - 1.	
		83	83	BNI - 2.	
		84	84	BNI - 3.	
		352	352	BNI - 271.	

REFERENCE

11-133.9.2008.0 / 00

PLAN N° 311

8/10

Département
FRANCE



BN48C2

1	1/BNAL18.5(1)	1	1/CS2.4
2	2/CS4.4	2	2/CS4.4

BN48C1


BN110VCA

1	1/110V.0	1	1/110V.0
2	2/110V.0	2	2/110V.0

BN48M1

1	1/BNAL18.5(1)	1	1/BNAL18.5(1)
2	2/BNAL18.5(1)	2	2/BNAL18.5(1)
3	3/BNAL18.5(1)	3	3/BNAL18.5(1)
4	4/BNAL18.5(1)	4	4/BNAL18.5(1)
5	5/BNAL18.5(1)	5	5/BNAL18.5(1)
6	6/BNAL18.5(1)	6	6/BNAL18.5(1)
7	7/BNAL18.5(1)	7	7/BNAL18.5(1)

UGA-EP-25
3x8.50

BN48M2

1	1/BNAL18.5(1)	1	1/BNAL18.5(1)
2	2/BNAL18.5(1)	2	2/BNAL18.5(1)
3	3/BNAL18.5(1)	3	3/BNAL18.5(1)
4	4/BNAL18.5(1)	4	4/BNAL18.5(1)
5	5/BNAL18.5(1)	5	5/BNAL18.5(1)
6	6/BNAL18.5(1)	6	6/BNAL18.5(1)
7	7/BNAL18.5(1)	7	7/BNAL18.5(1)

BN110V1

1	1/BNAL18.5(1)	1	1/BNAL18.5(1)
2	2/BNAL18.5(1)	2	2/BNAL18.5(1)
3	3/BNAL18.5(1)	3	3/BNAL18.5(1)
4	4/BNAL18.5(1)	4	4/BNAL18.5(1)
5	5/BNAL18.5(1)	5	5/BNAL18.5(1)
6	6/BNAL18.5(1)	6	6/BNAL18.5(1)
7	7/BNAL18.5(1)	7	7/BNAL18.5(1)

0002330-0A03352 TRAVVUX IM
DOSSIER BP EXECUTION Rev.1 - PLAN 004

SITUATION
ACTUELLE

PHASE ARRET IM
A DEPOSER

ATELIERS HARDDEL 195, RUE J. F. KENNEDY
76. PETIT-QUEVILLY

TRAITEMENTS des EFFLUENTS

Mobil

ENTREPRISE GENERALE DELECTRICITE N°3318-10


ARMOIRE AUTOMATISME

Mobil Oil France
N°6A349 R 8

REFERENCE

11-133.9.2008.0 /00

PLAN N° 5111

9/10

Degrèvement

FRANCE



BN48VCC1

1	BNRL AB-2	1	BNCS 0-9
2	BNCS 12-2	2	BNCS 1-9
3	BNCS 14-9	3	BNCS 2-9
4	BNCS 14-9	4	BNCS 3-9
5	BNCS 15-9	5	BNCS 4-9
6	BNCS 16-9	6	BNCS 5-9
7	BNCS 17-9	7	BNCS 6-9
8	BNCS 18-9	8	BNCS 7-9
9		9	
10		10	
11		11	
12		12	

BN48E1

1	BNRL AB-2	1	BNCS 0-9
2	BNCS 12-2	2	BNCS 1-9
3	BNCS 14-9	3	BNCS 2-9
4	BNCS 14-9	4	BNCS 3-9
5	BNCS 15-9	5	BNCS 4-9
6	BNCS 16-9	6	BNCS 5-9
7	BNCS 17-9	7	BNCS 6-9
8	BNCS 18-9	8	BNCS 7-9
9		9	
10		10	
11		11	
12		12	
13		13	

BN48E2

1	BNRL AB-2	1	BNCS 0-9
2	BNCS 12-2	2	BNCS 1-9
3	BNCS 14-9	3	BNCS 2-9
4	BNCS 14-9	4	BNCS 3-9
5	BNCS 15-9	5	BNCS 4-9
6	BNCS 16-9	6	BNCS 5-9
7	BNCS 17-9	7	BNCS 6-9
8	BNCS 18-9	8	BNCS 7-9
9		9	
10		10	
11		11	
12		12	
13		13	

OP02330-0A03352 TRAVAUX IM
DOSSIER BP EXECUTION_Rev.2 - PLAN 005

PHASE ARRET IM

SITUATION
ACTUELLE

A DECABLER
A DEPOSER

K 33851 Conforme à exécution chantier Rev. H AFE 8122 Compt. GB
S 41851 Modifié affectation BN24VCH2-10 AFE 8122 SNE GB
I 5181 Conforme à Exécution Rev. H AFE 8122 Hand 19B

ATELIERS HARDEL 195, RUE J.F. KENNEDY
76 - PETIT-QUEVILLY

ENTREPRISE GENERALE D'ELECTRICITE N°3318-10

F1	45103	Affectation BN24VCH2-20	AFE 8122	MCE	
F	4180	Mouvements affectation BN24VCH2-18			
Q	51039	Conforme exécution chantier AFE 1251 316	Compt.	YR	
H	3050h	Affectation BN24VCH2-20	NE 8122	MCE	
INDEXES	DATES	NATURE DES MODIFICATIONS	UV	APP	

TRAITEMENTS des EFFLUENTS
ARMOIRE AUTOMATISME
BORNIERES
48E1 - 48E2 -48VCC1

Mobil Oil France
SIEGE SOCIAL : TOUR SEPTENTRION
30, AVENUE A. PROTHIN - 92 COUVREVOISE
ADRESSE PORTABLE : TOUR SEPTENTRION
CEDEX 9 92001 PARIS LA DEFENSE
N°6A349 R 9

COTE AUTOMATE

BNEV

COTE JARRETIERE

1 - BNAL 42.1 (-)	1	1 - BNL - 18
2 - BNCS 12.1	2	2 - " 17
4 - " 2	3	3 - " 20
6 - " 3	4	4 - " 19
8 - " 4	5	5 - " 22
10 - " 5	6	6 - " 21
12 - " 6	7	7 - " 24
	8	8 - " 23
	9	9 - " 26
	10	10 - " 25
	11	11 - " 28
	12	12 - " 27

Vers P:2

PHASE ARRET IM

SITUATION
ACTUELLE

A DEPOSER

 OP02330-0A03352 TRAVAUX IM
 DOSSIER BP EXECUTION_Rev.1 - PLAN 006

																																																																																																																																																																																																																																																																																																																																																																																																																																																																																																																																																																																																																																																																																																																																																																																																																																																																																																																																																																																																																																																																																																																																																																																																																																																																																																																																																																																																																											</
--	--	----

COTE AUTOMATE

BNEV

COTE JARRETIERE.

44 - BNEG 13-1	43	43 - BNL - 30
46 " 2	44	44 " 29
48 " 3	45	45 " 32
20 " 4	46	46 " 34
22 " 5	47	47 " 36
24 " 6	48	48 " 38
26 " 7	49	49 " 40
28 " 8	50	50 " 42
	51	51 " 44
	52	52 " 46
	53	53 " 48
	100	100 " 142

PHASE ARRET IM

SITUATION
ACTUELLE

A DEPOSER

OP02330-0A03352 TRAVAUX IM
DOSSIER BP EXECUTION_Rev.1 - PLAN 007

																																																																																																																																																																																																																																																																																																																																																																																																																																																																																																																																																																																																																																																																																																																																																																																																																																																																																																																																																																																																																																																																																																																																																																																																																																																																																																																																																																																																																																	</
--	--	----

COTE AUTOMATE

BNEV

COTE JARRETIERE

de f:2

30 - BNC544-1	29	29 - BNL - 42
32 " 2	30	30 " 41
34 " 3	31	31 " 44
36 " 4	32	32 " 43
38 " 5	33	33 " 46
40 " 6	34	34 " 45
	35	35 " 48
	36	36 " 47
	37	37 " 50
	38	38 " 49
	39	39 " 52
	40	40 " 51

Vers f:4

PHASE ARRET IM

SITUATION
ACTUELLE

A DEPOSER


OP02330-OA03352 TRAVAUX IM
DOSSIER BP EXECUTION_Rev.1 - PLAN 008

--	--	
COTE AUTOMATE

BNEV

COTE JARRETIERE

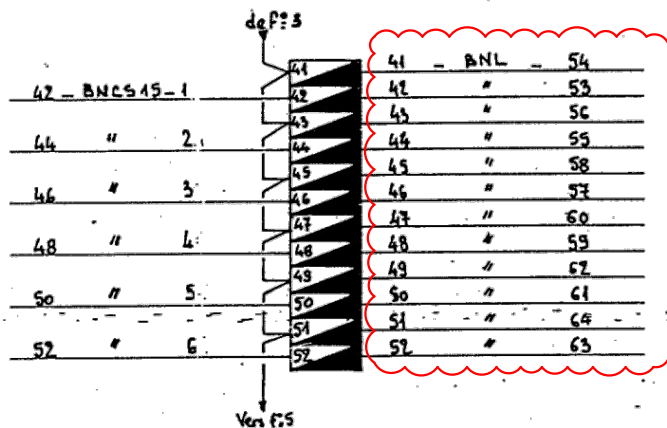

PHASE ARRET IM

SITUATION
ACTUELLE

A DEPOSER

OP02330-0A03352 TRAVAUX IM
DOSSIER BP EXECUTION_Rev.1 - PLAN 009

								AFE : 251316	DESS : G. A	MOBIL OIL FRANCAISE ND DE GRAVENCHON	
								DATE : 14.12.87	APPR : Y. R		
Q	3.10.88	Conforme execution		CONSIP	Y. R			CONST:CONSIP	CH.BE : J.L.L	TRAITEMENT DES EFFLUENTS	
P	14.12.87	Mise à jour selon AF 3.10.88		CONSIP	GB						
O		EMISSION ORDRE		CONSIP							
REV	DATE	DESIGNATION		AFE	BE	DESS	APP		ING. JOB :	BNEV	N 6 A 349 R. 11 F° 4
											REV Q

76100010

COTE AUTOMATE

BNEV

COTE JARRETIERE

de f° 4

54 - BNCS 46 - 1	53	53 - BNL - 66
56 " 2	54	54 " 65
58 " 3	55	55 " 68
60 " 4	56	56 " 67
62 " 5	57	57 " 70
64 " 6	58	58 " 69
66 " 7	59	59 " 72
68 - BNCS 47 - 1	60	60 " 71
70 " 8	61	61 " 74
72 " 6	62	62 " 73
	63	63 " 76
	64	64 " 75

PHASE ARRET IM

SITUATION
ACTUELLE

A DEPOSER

OP02330-0A03352 TRAVAUX IM
DOSSIER BP EXECUTION_Rev.1 - PLAN 010

 
								AFE :251316	DESS : G. A	MOBIL OIL FRANCAISE ND DE GRAVENCHON		N 6 A 349 R11 F° 5	REV 0
Q	3.10.87	Conforme execution chantier		Comsip	Y.R			DATE :14.12.87	APPR :Y.R				
P	14.12.87	Mise a Jour selon AFE 251-316		Comsip	G.B			CONST:COMSIP	CH.BE :J.L.L	TRAITEMENT DES EFFLUENTS			
O		EMISSION ORIGINALE		COMSIP									
REV	DATE	DESIGNATION		AFE	BE	DESS	APP	ING. JOB :		BNEV			


TABLEAU FM TIROIR A1

LIAISON

UNITE

LIAISON

AUTOMATE ARMOIRE DE RELAYAGE

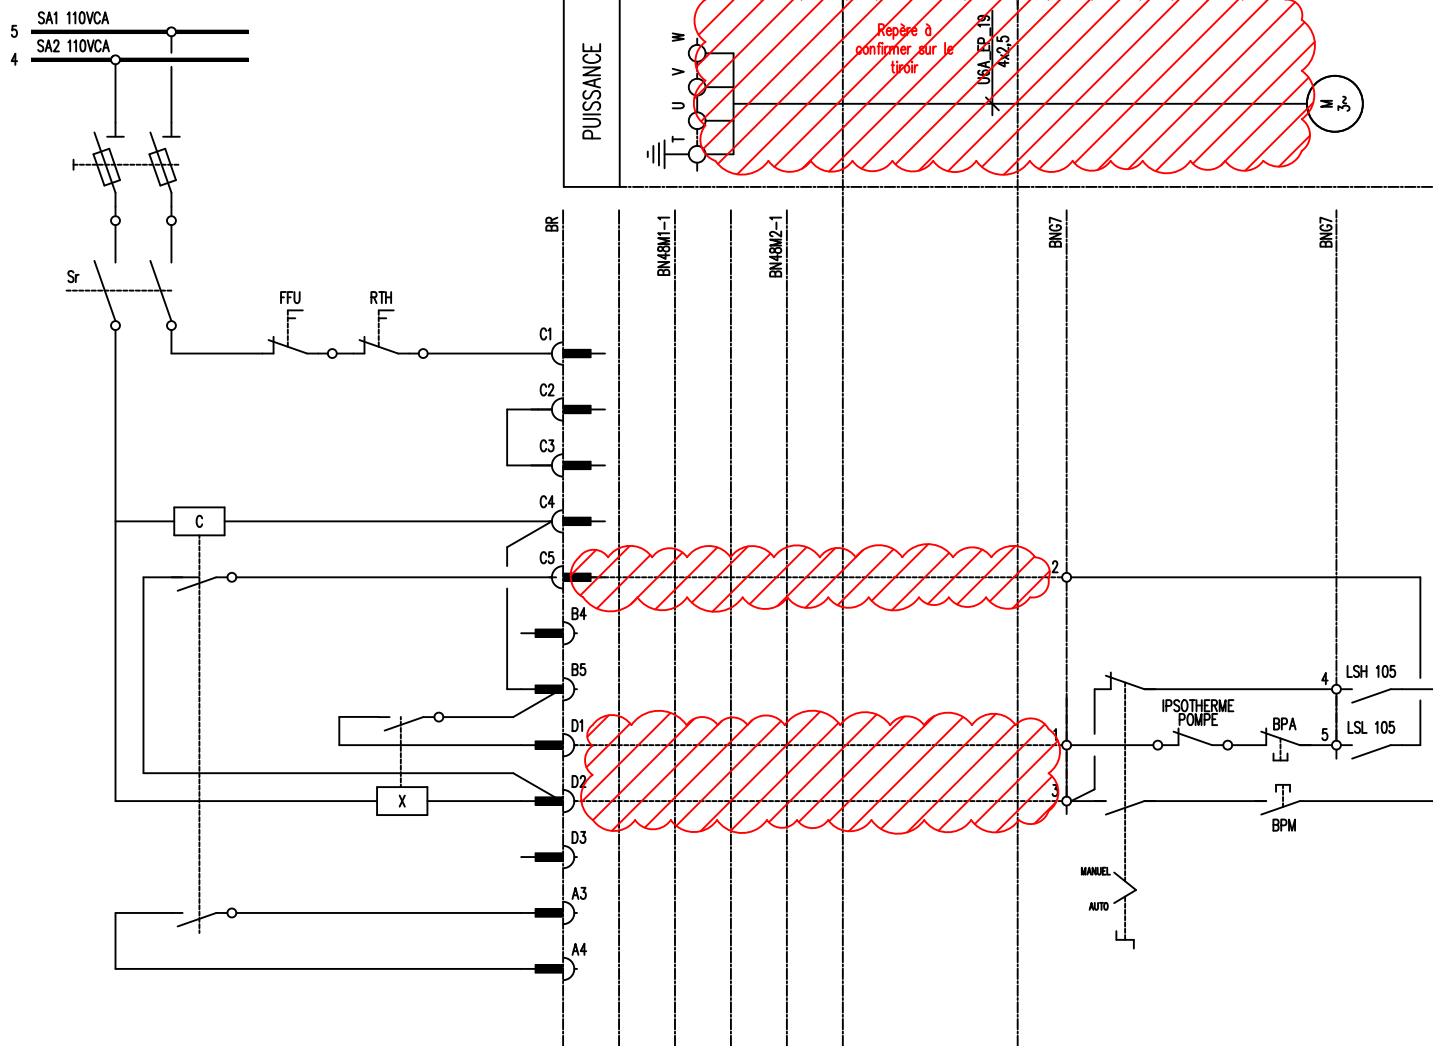SITUATION
ACTUELLE

PHASE ARRÊT IM



A DEPOSER

OP02330-0A03352 TRAVAUX IM
DOSSIER BP EXECUTION_Rev.1 - PLAN 015VOIR PAGE DE GARDE
KP00074X

ExxonMobil

RAFFINERIE DE
PORT-JEROME
GRAVENCHON

N° DAO

REV	DATE
V	10.23
W	04.24

KP00075X

DESIGNATION
REFONTE DAO - 18547
MAJ - 19166

PAR	VISA
BSI	SEG.
EDS	SEG.

BLOC 201

TRAITEMENTS DES EFFLUENTS
DEPART MOTEUR
P201231.3 (ex G7)


N° 6A347 PL2

Rev W

TABLEAU FM TIROIR A2	LIAISON	UNITE	LIAISON	AUTOMATE ARMOIRE DE RELAYAGE
----------------------	---------	-------	---------	------------------------------

[illegible]

4.

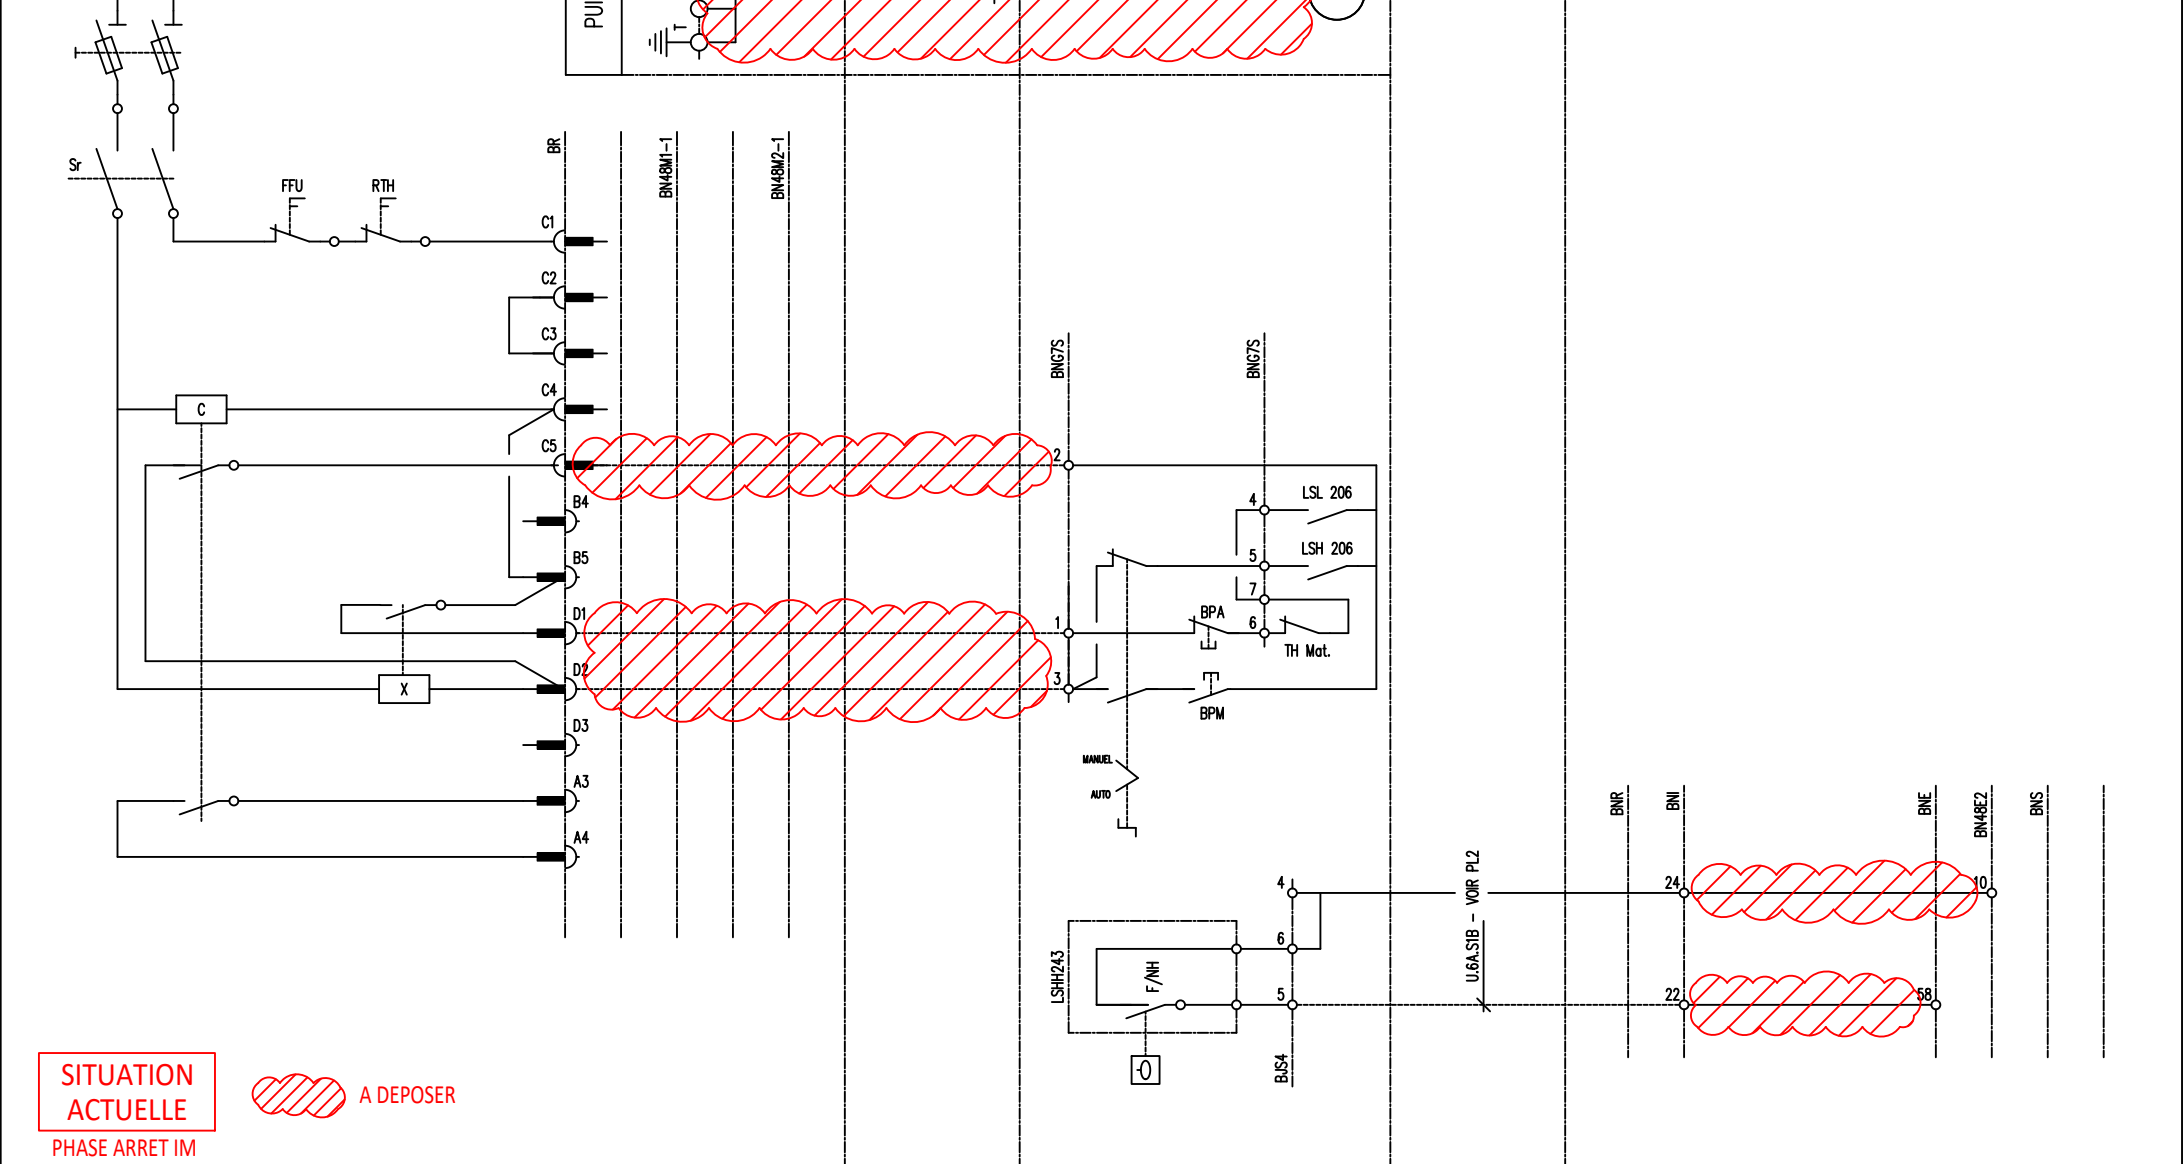

PHASE ARRET IM

VOIR PAGE DE GARDE
KP00074X

ExxonMobil
RAFFINERIE DE
PORT-JEROME
GRAVENCHON

N° DAO		KP00076X			BLOC 201		
REV	DATE	DESIGNATION	PAR	VISA	TRAITEMENTS DES EFFLUENTS DEPART MOTEUR P201231.4 (ex G7S)		
V	10.23	REFONTE DAO - 18547	BSI	SEG.			
					N°	6A347 PL3	Rev V


TABLEAU FM TIROIR A3

LIAISON

UNITE

LIAISON

AUTOMATE ARMOIRE DE RELAYAGE

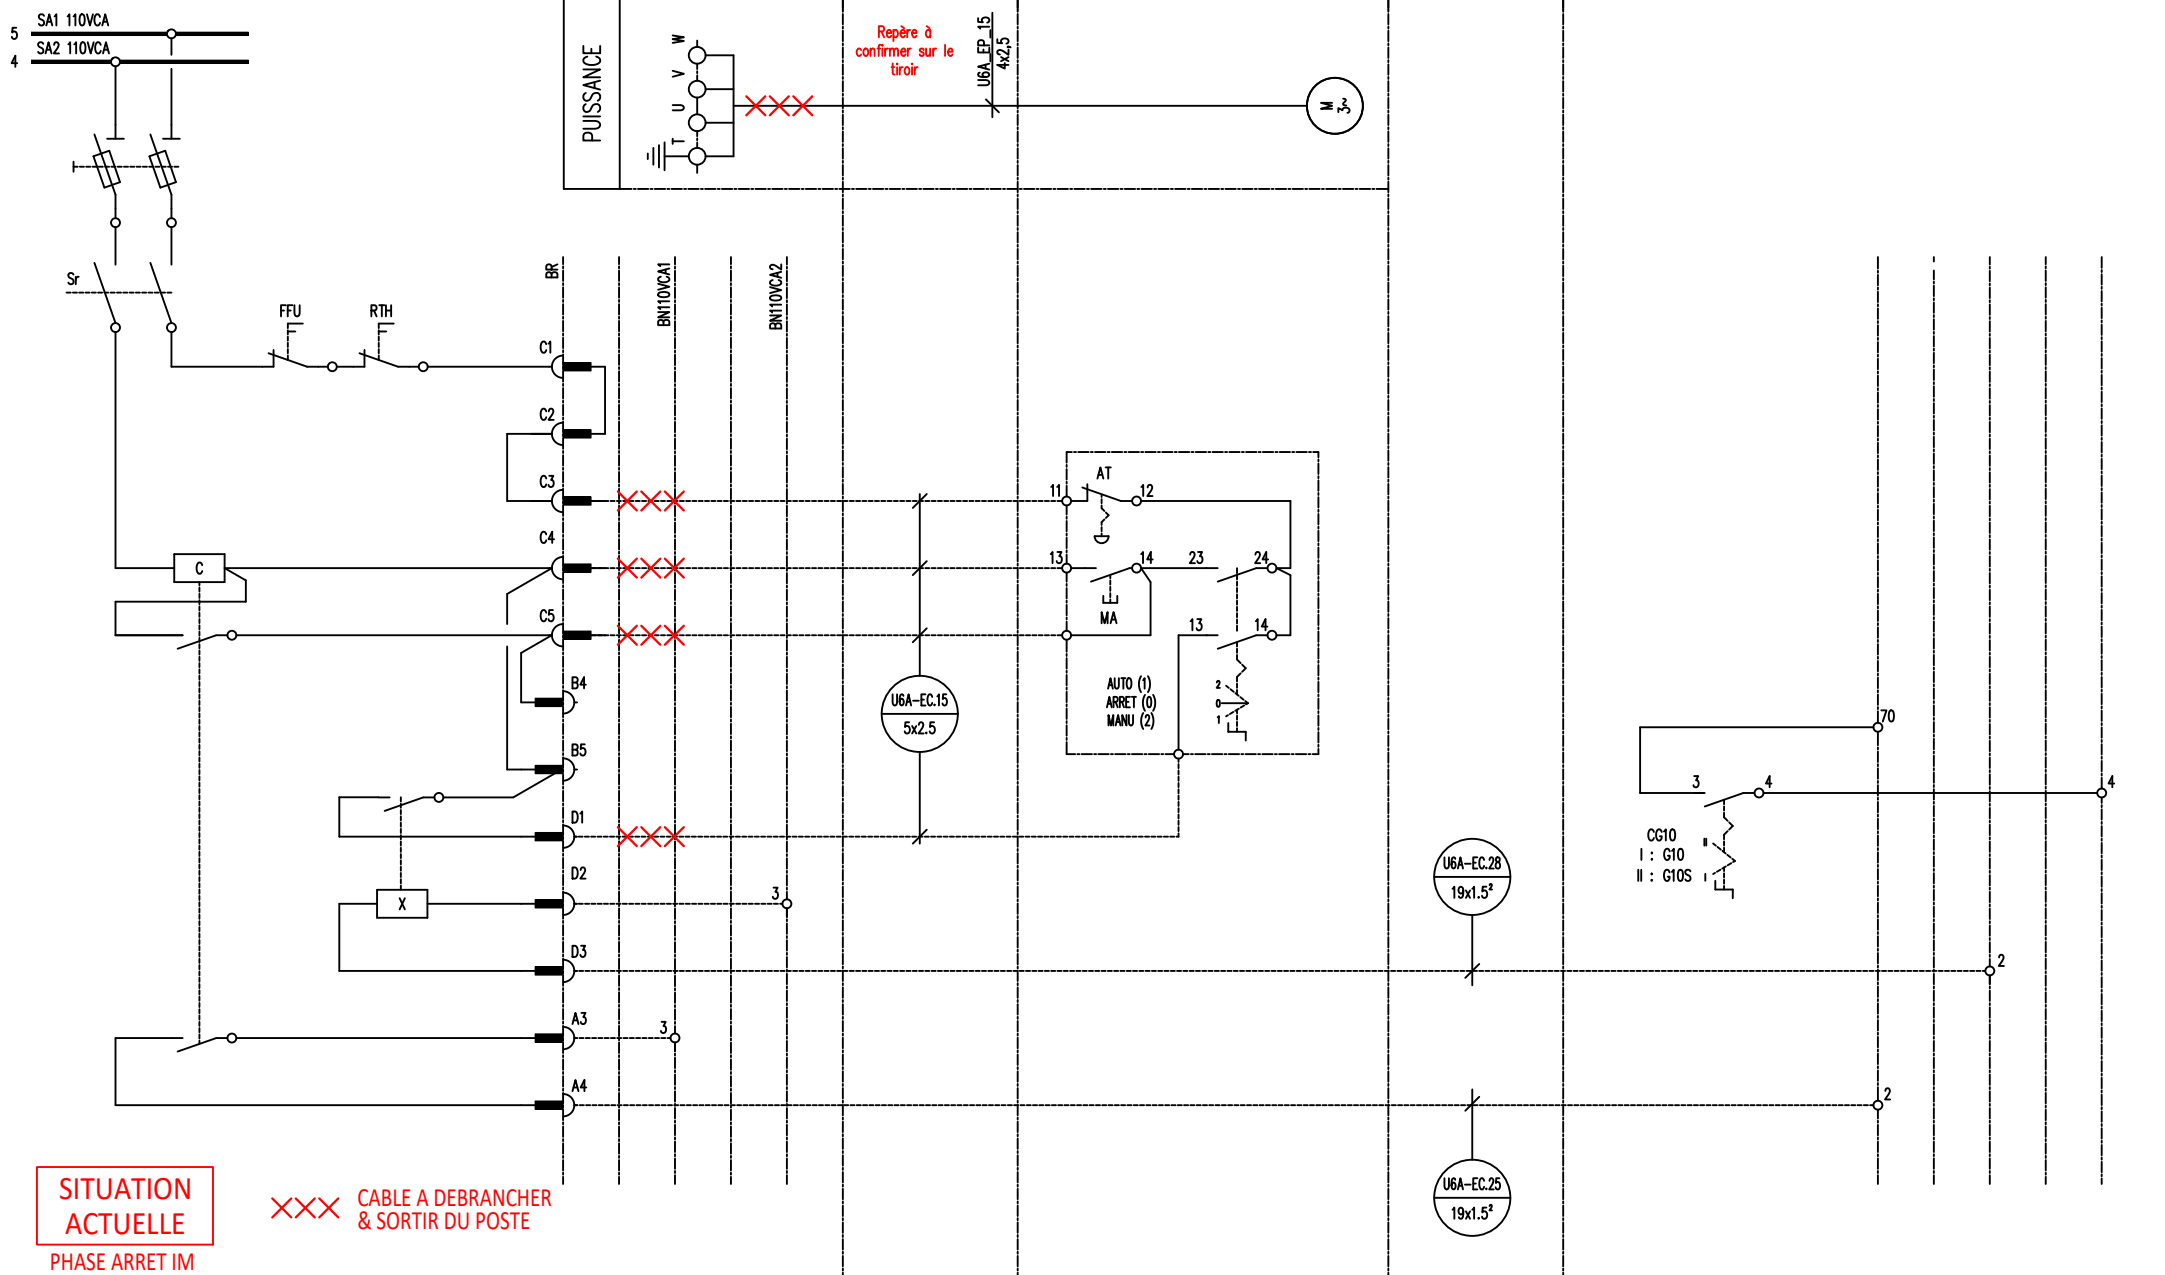

OP02330-0A03352 TRAVAUX IM
DOSSIER BP EXECUTION_Rev.1 - PLAN 017

VOIR PAGE DE GARDE
KP00074X

ExxonMobil
RAFFINERIE DE
PORT-JEROME
GRAVENCHON

N° DAO

KP00077X

BLOC 201

REV

DATE

DESIGNATION

PAR

VISA

V

10.23

REFONTE DAO - 18547

BSI

SEG.

TRAITEMENTS DES EFFLUENTS
DEPART MOTEUR
G10

N° 6A347 PL4

Rev V

TABLEAU FM TIROIR A4	
1	2
3	4
5	6
99	100

LIAISON

UNITE

LIAISON

AUTOMATE ARMOIRE DE RELAYAGE

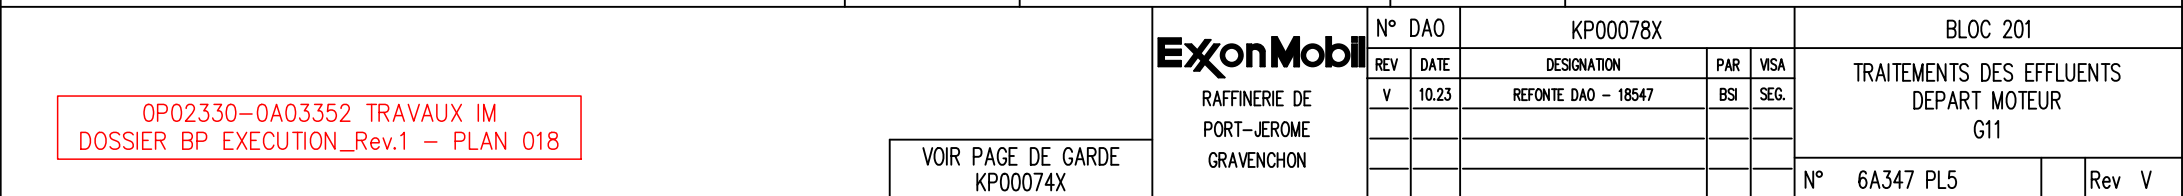



TABLEAU FM TIROIR A5

LIAISON

UNITE

LIAISON

AUTOMATE ARMOIRE DE RELAYAGE

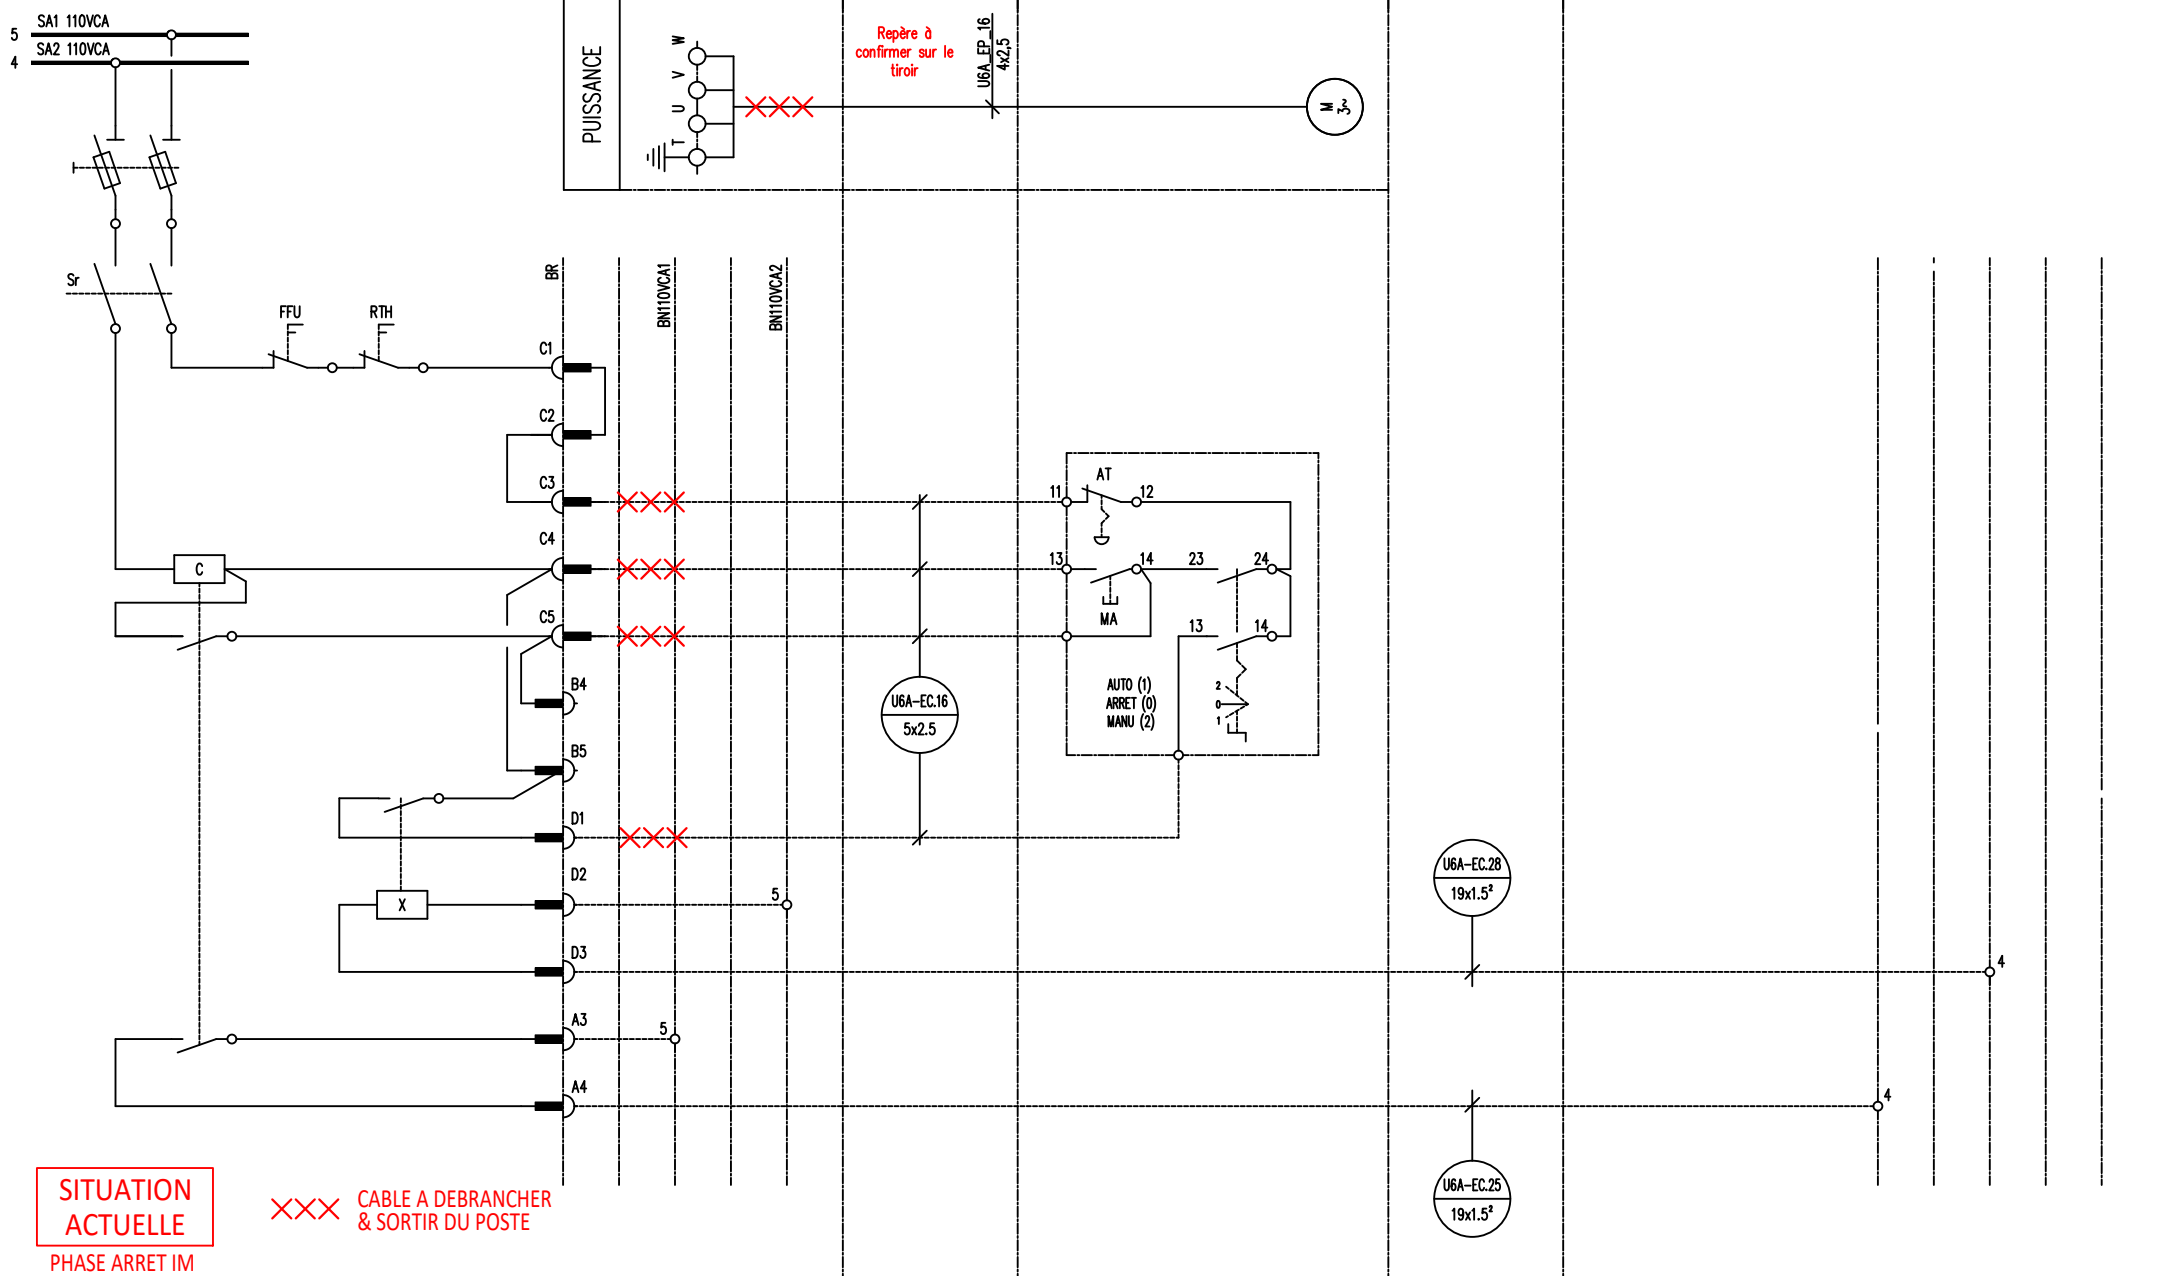

OP02330-0A03352 TRAVAUX IM
DOSSIER BP EXECUTION_Rev.1 - PLAN 019

VOIR PAGE DE GARDE
KP00074X

ExxonMobil
RAFFINERIE DE
PORT-JEROME
GRAVENCHON

N° DAO		KP00079X			BLOC 201	
REV	DATE	DESIGNATION	PAR	VISA	TRAITEMENTS DES EFFLUENTS DEPART MOTEUR G10S	
V	10.23	REFONTE DAO - 18547	BSI	SEG.		
					N° 6A347 PL6	
					Rev V	


TABLEAU FM TIROIR A6

LIAISON

UNITE

LIAISON

AUTOMATE ARMOIRE DE RELAYAGE

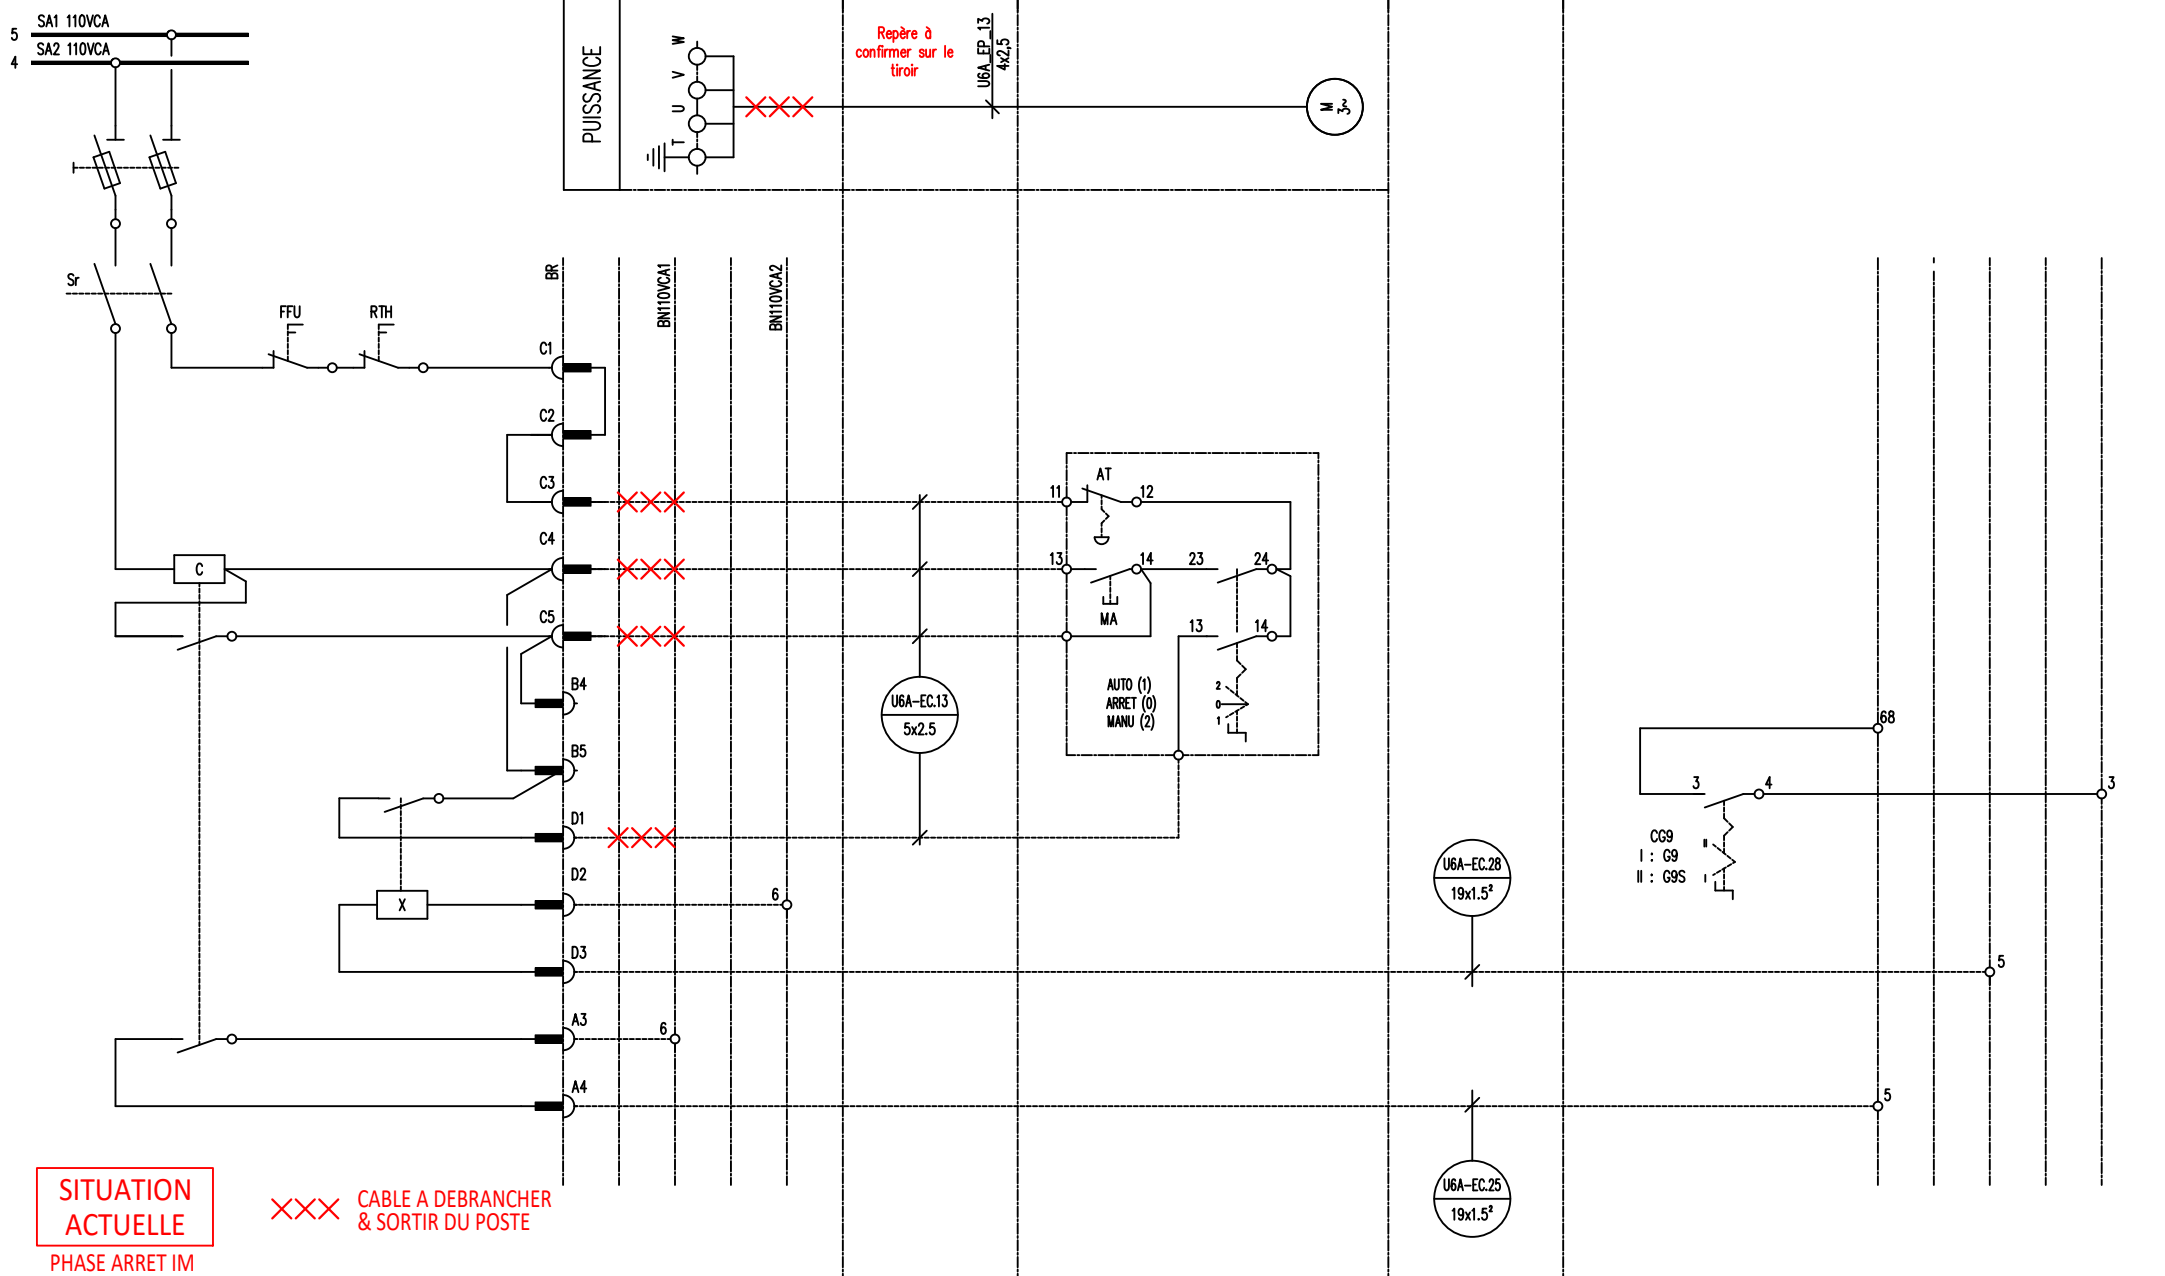

OP02330-0A03352 TRAVAUX IM
DOSSIER BP EXECUTION_Rev.1 - PLAN 020

VOIR PAGE DE GARDE
KP00074X

ExxonMobil
RAFFINERIE DE
PORT-JEROME
GRAVENCHON

N° DAO		KP00080X				BLOC 201	
REV	DATE	DESIGNATION	PAR	VISA		TRAITEMENTS DES EFFLUENTS DEPART MOTEUR G9	
V	10.23	REFONTE DAO - 18547	BSI	SEG.			
						N° 6A347 PL7	
						Rev V	


TABLEAU FM TIROIR A7

LIAISON

UNITE

LIAISON

AUTOMATE ARMOIRE DE RELAYAGE

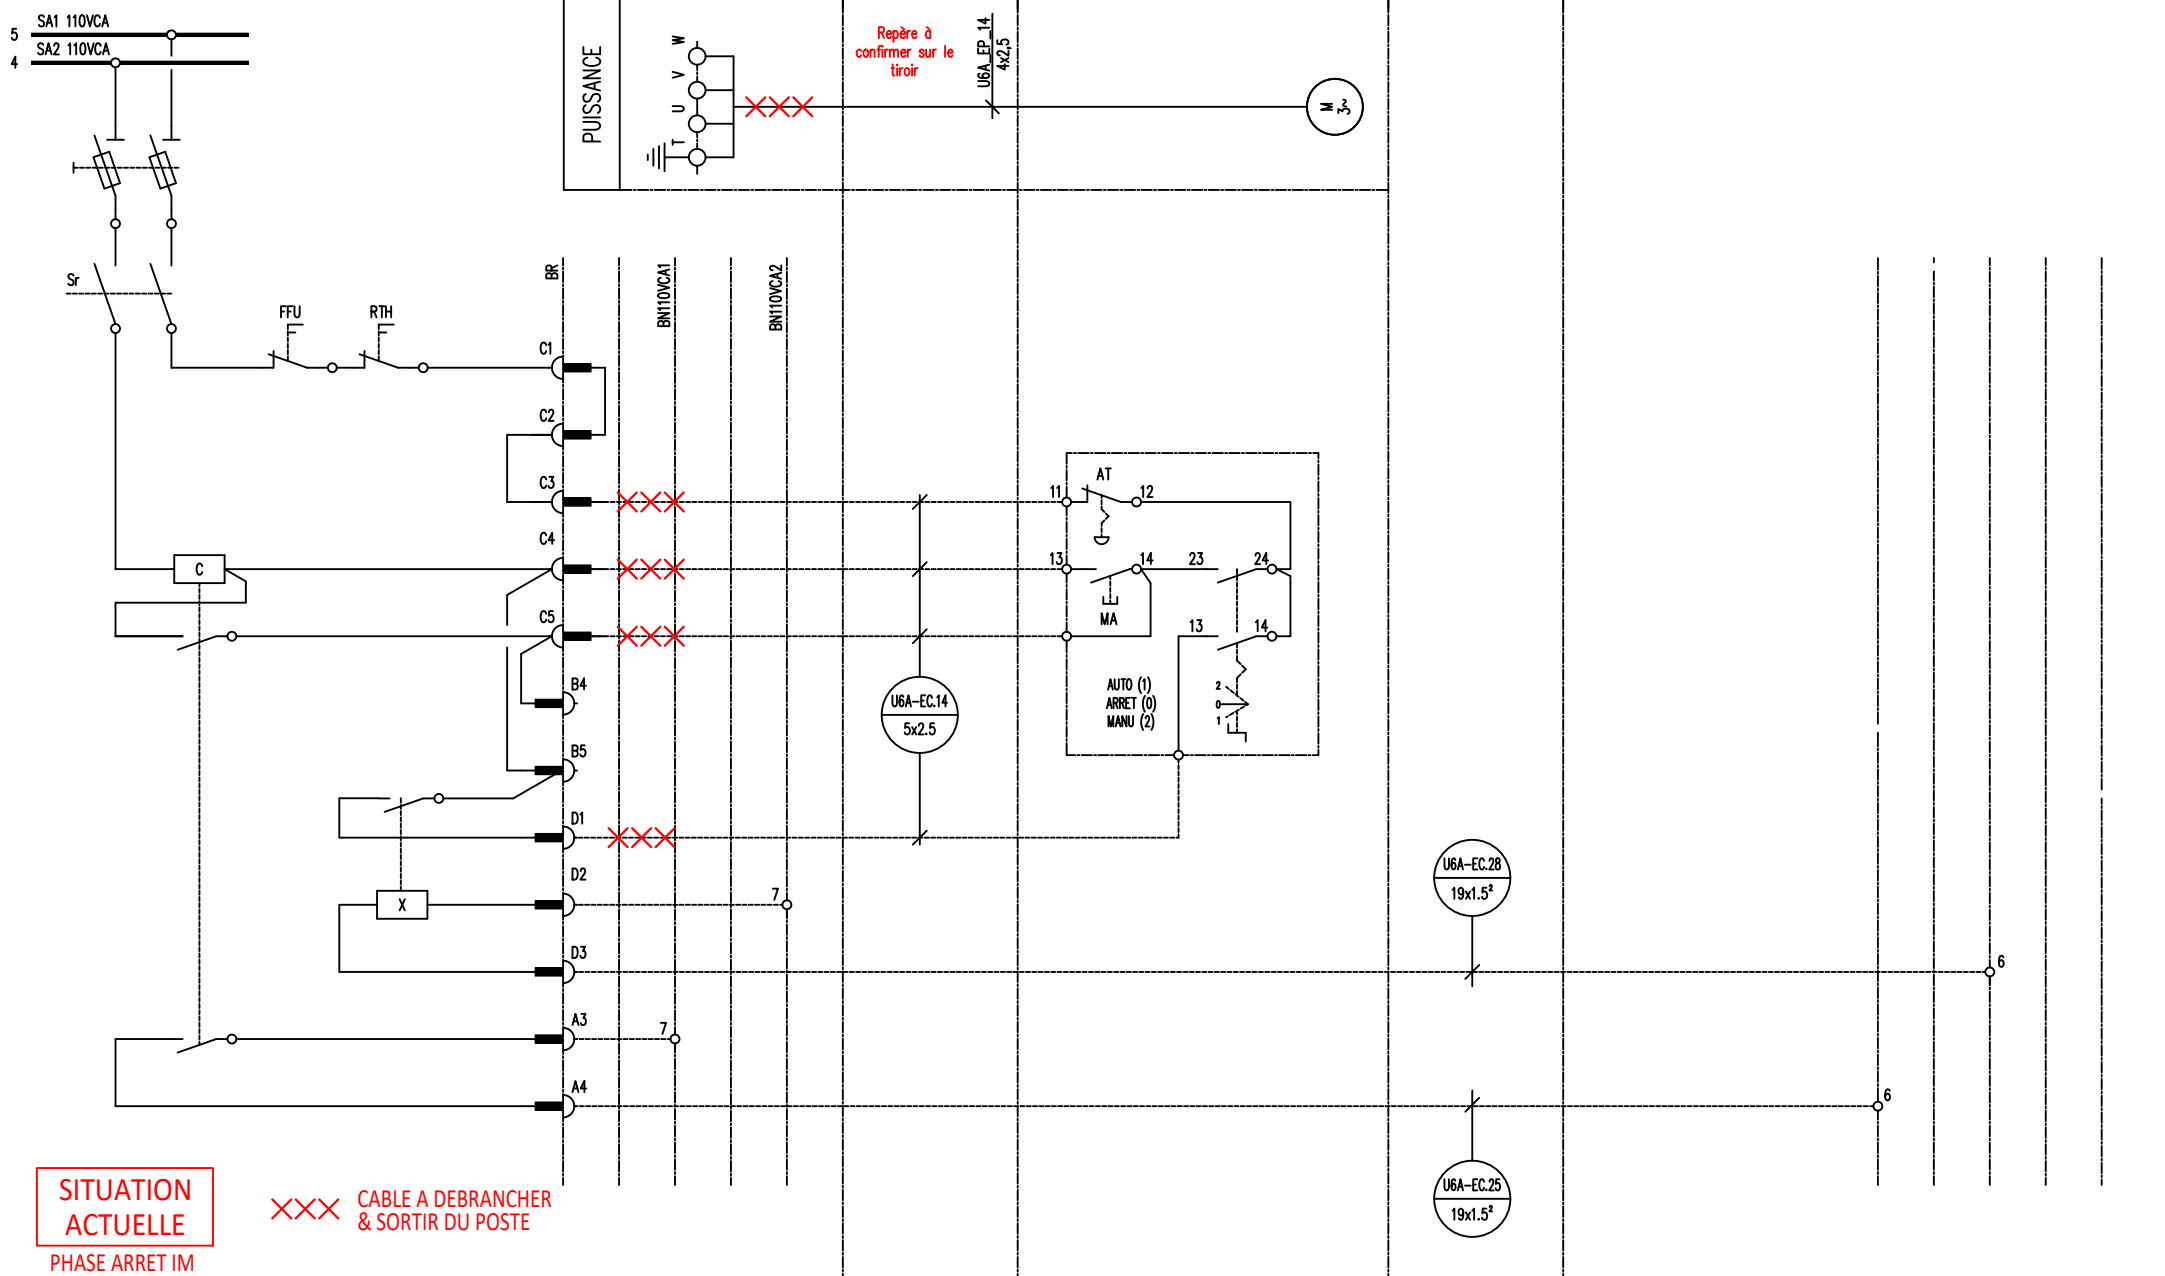

OP02330-0A03352 TRAVAUX IM
DOSSIER BP EXECUTION_Rev.1 - PLAN 021

VOIR PAGE DE GARDE
KP00074X

ExxonMobil
RAFFINERIE DE
PORT-JEROME
GRAVENCHON

N° DAO		KP00081X			BLOC 201	
REV	DATE	DESIGNATION	PAR	VISA	TRAITEMENTS DES EFFLUENTS DEPART MOTEUR G9S	
V	10.23	REFONTE DAO - 18547	BSI	SEG.		
					N° 6A347 PL8	
					Rev V	


TABLEAU FM TIROIR A9

LIAISON

UNITE

LIAISON

AUTOMATE ARMOIRE DE RELAYAGE

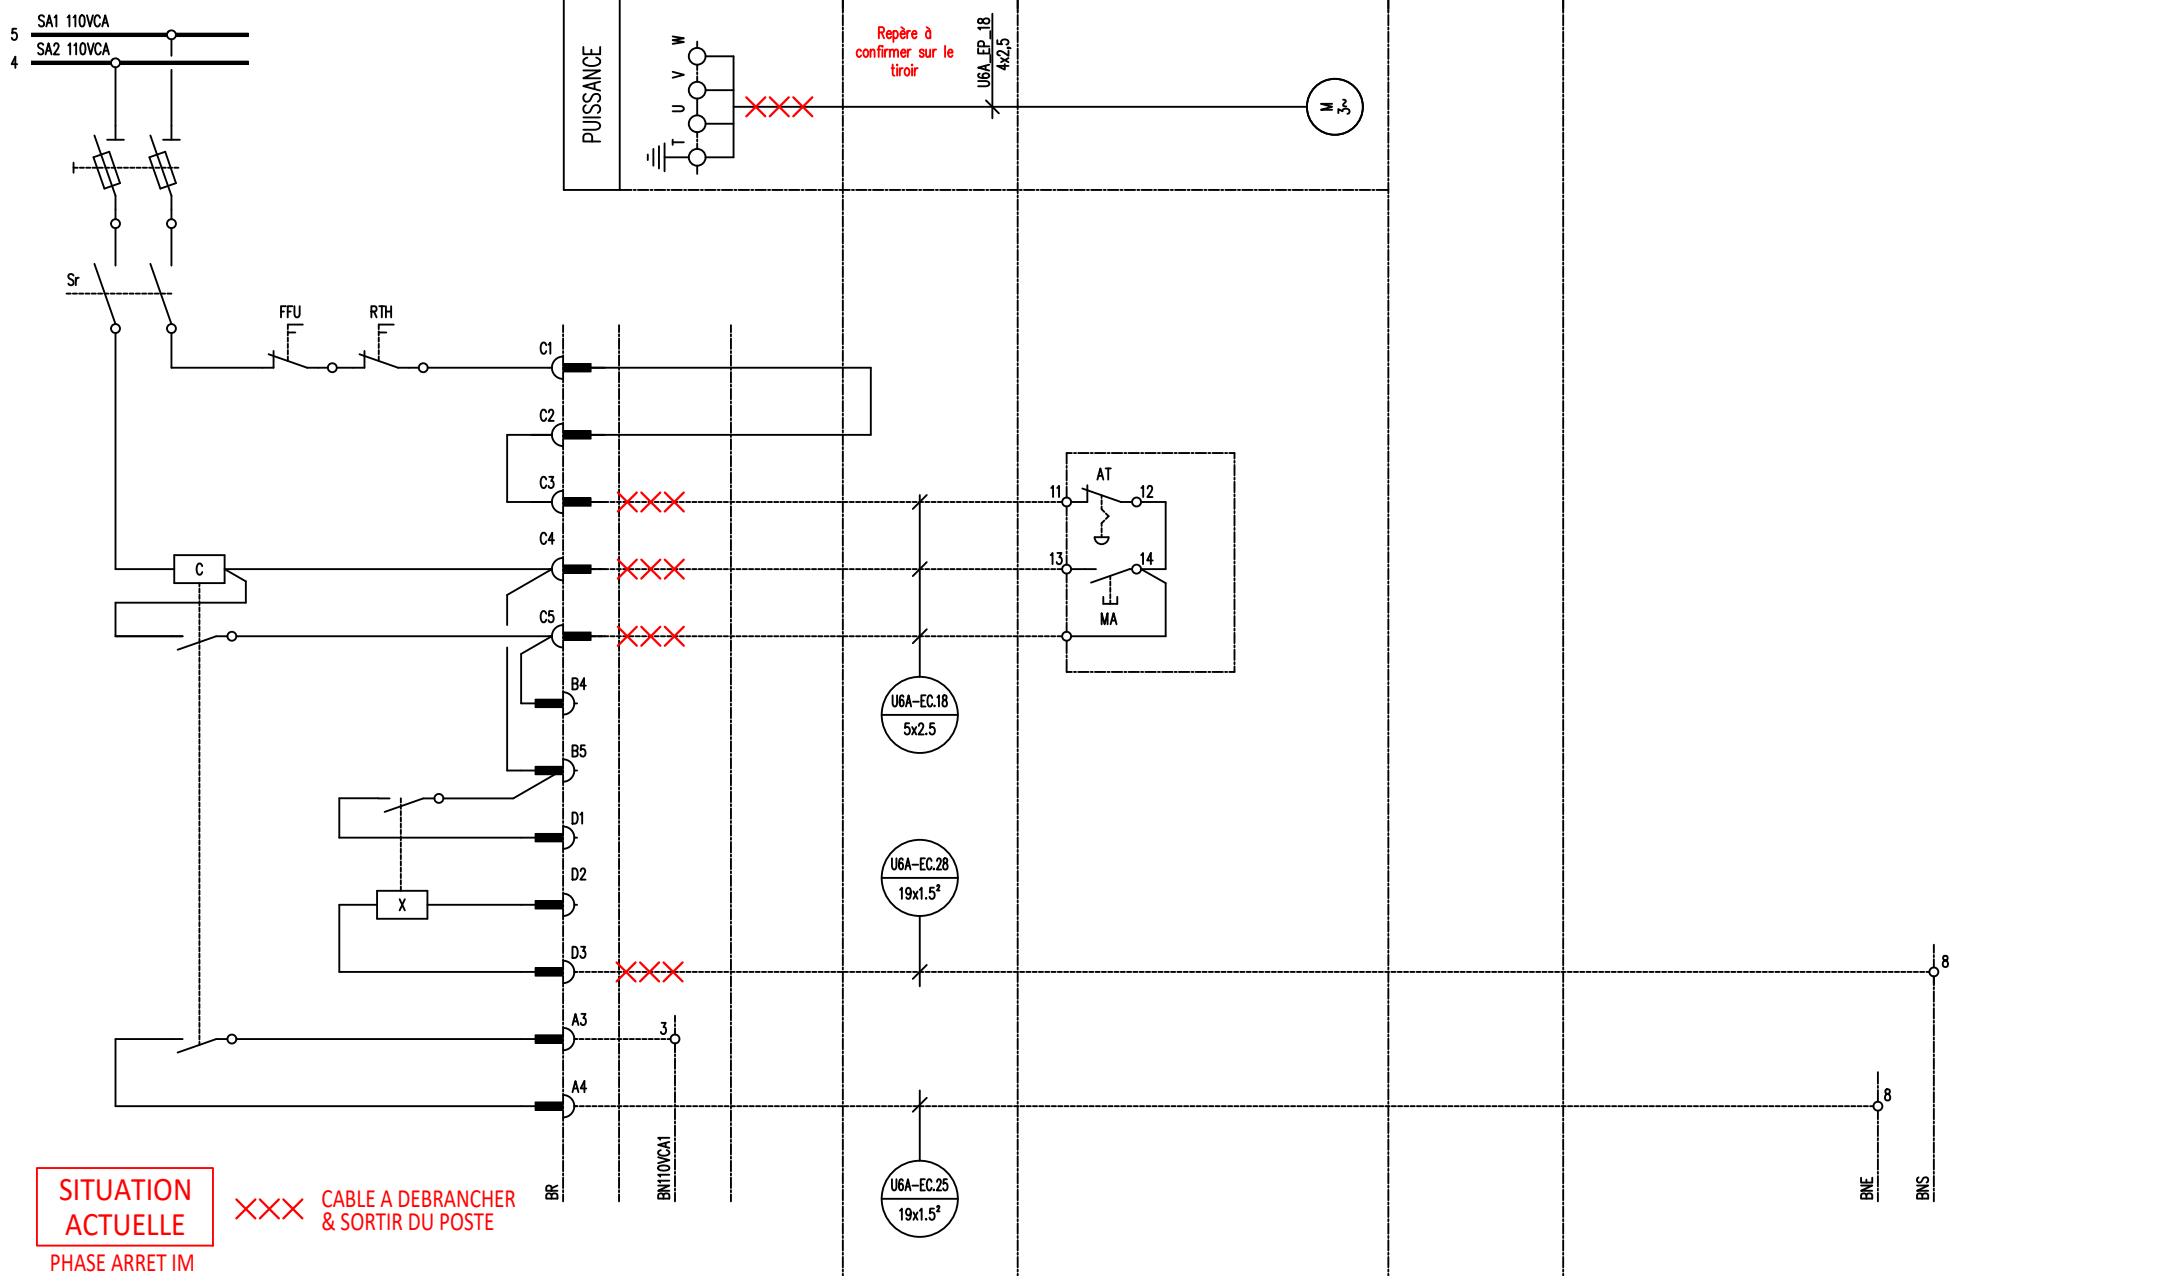

OP02330-0A03352 TRAVAUX IM
DOSSIER BP EXECUTION_Rev.1 - PLAN 023

VOIR PAGE DE GARDE
KP00074X

ExxonMobil
RAFFINERIE DE
PORT-JEROME
GRAVENCHON

N° DAO		KP00083X			BLOC 201	
REV	DATE	DESIGNATION	PAR	VISA	TRAITEMENTS DES EFFLUENTS DEPART MOTEUR AG100	
V	10.23	REFONTE DAO - 18547	BSI	SEG.		
					N° 6A347 PL10	
					Rev V	


TABLEAU FM TIROIR A10

LIAISON

UNITE

LIAISON

AUTOMATE ARMOIRE DE RELAYAGE

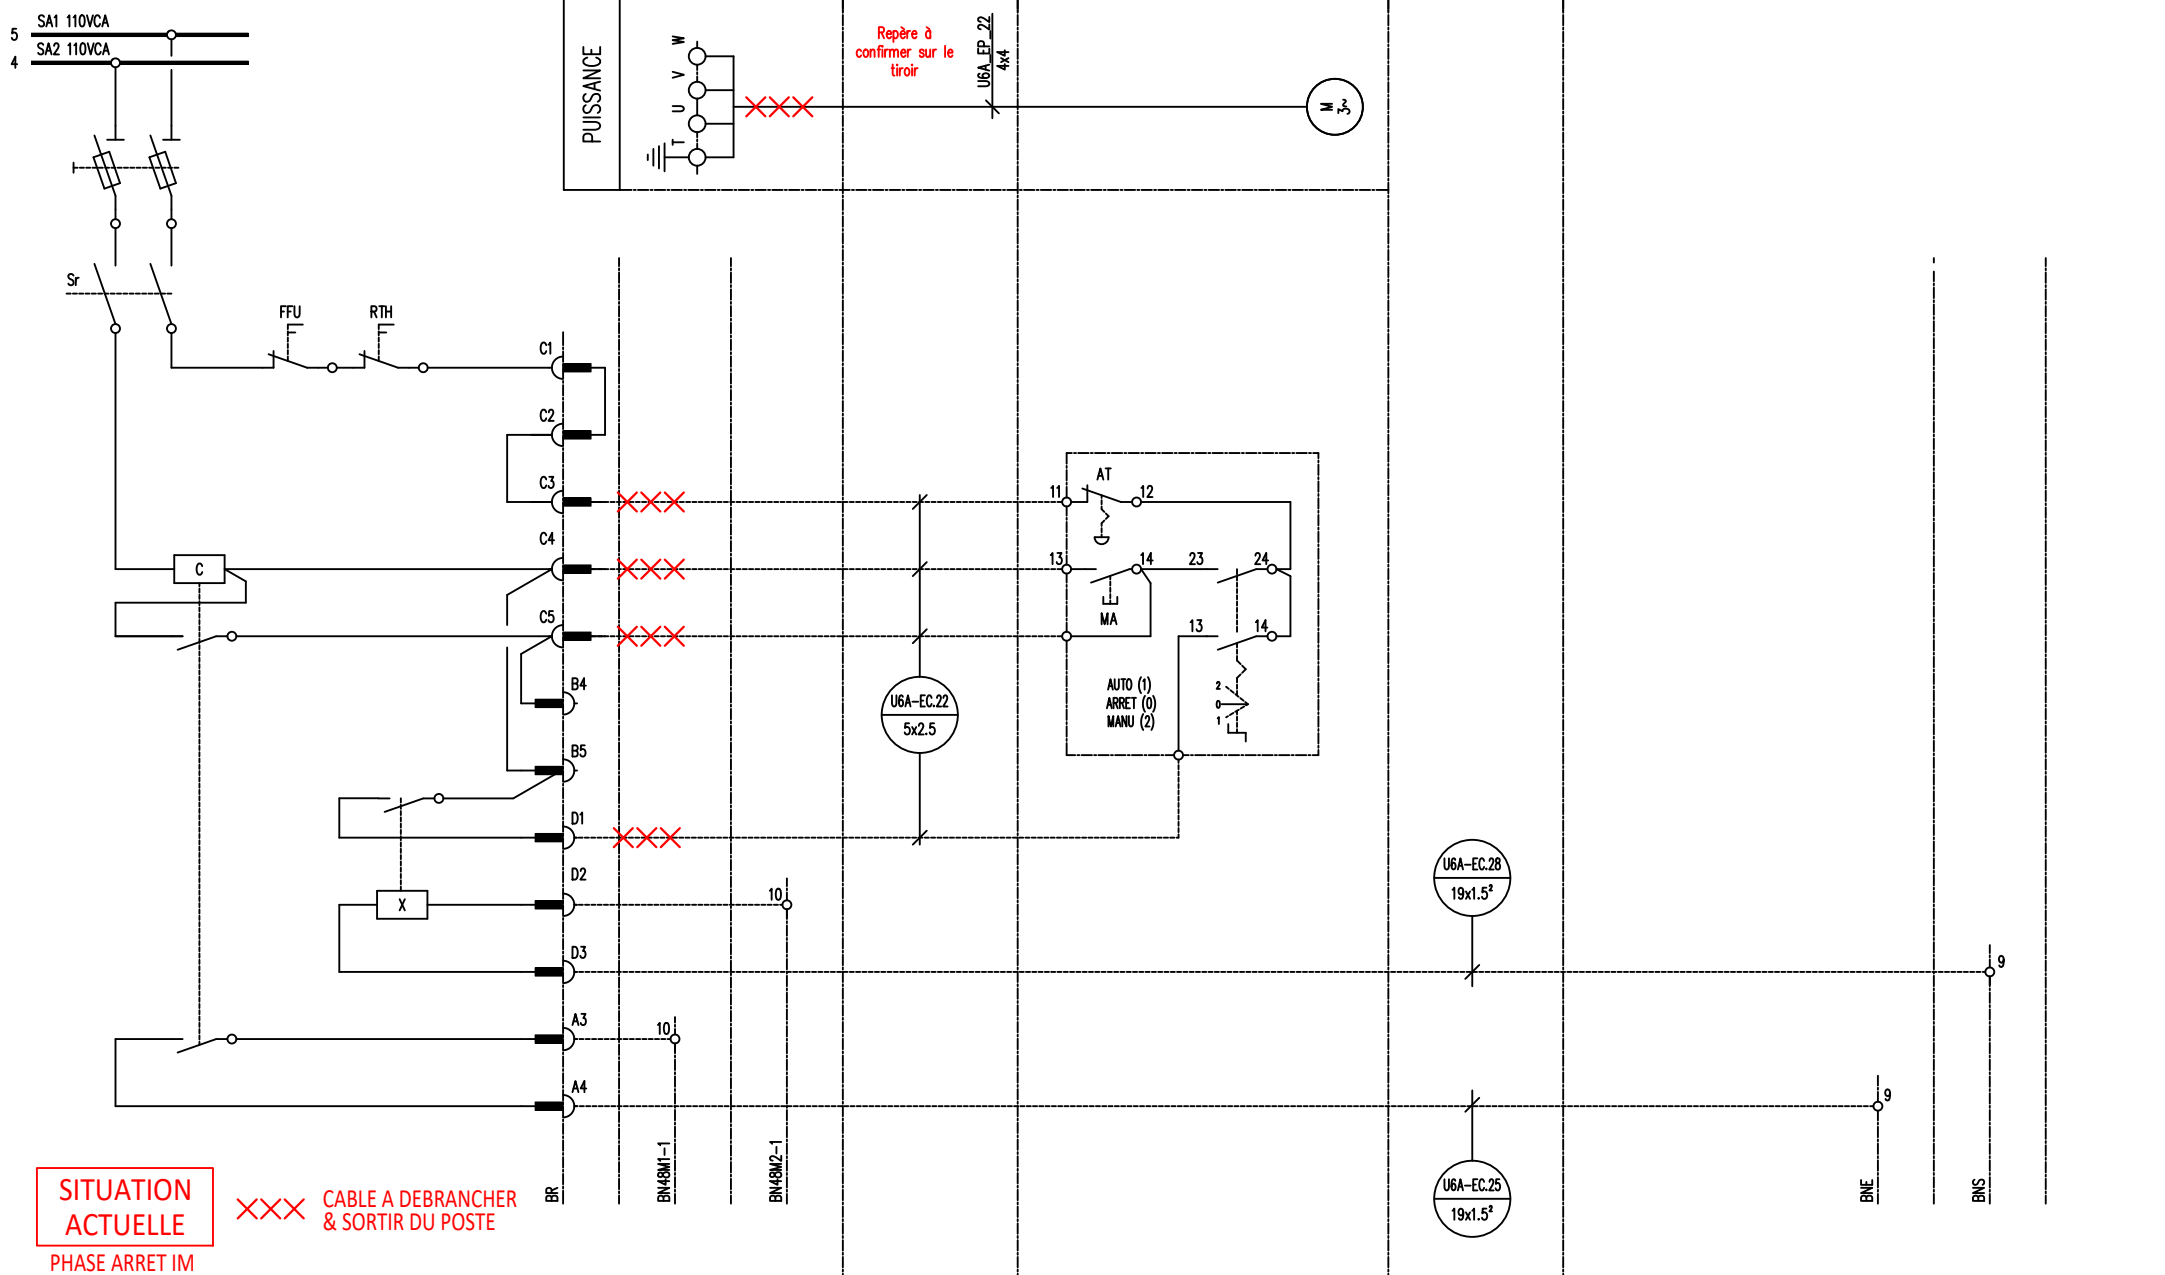SITUATION
ACTUELLE××× CABLE A DEBRANCHER
& SORTIR DU POSTE

PHASE ARRET IM

OP02330-0A03352 TRAVAUX IM
DOSSIER BP EXECUTION_Rev.1 - PLAN 024VOIR PAGE DE GARDE
KP00074X

ExxonMobil

RAFFINERIE DE
PORT-JEROME
GRAVENCHON

N° DAO

REV DATE

V 10.23

KP00084X

DESIGNATION

REFONTE DAO - 18547

PAR

BSI

VISA

SEG.


BLOC 201

TRAITEMENTS DES EFFLUENTS
DEPART MOTEUR
V101

N° 6A347 PL11

Rev V

AUTOMATE ARMOIRE DE RELAYAGE

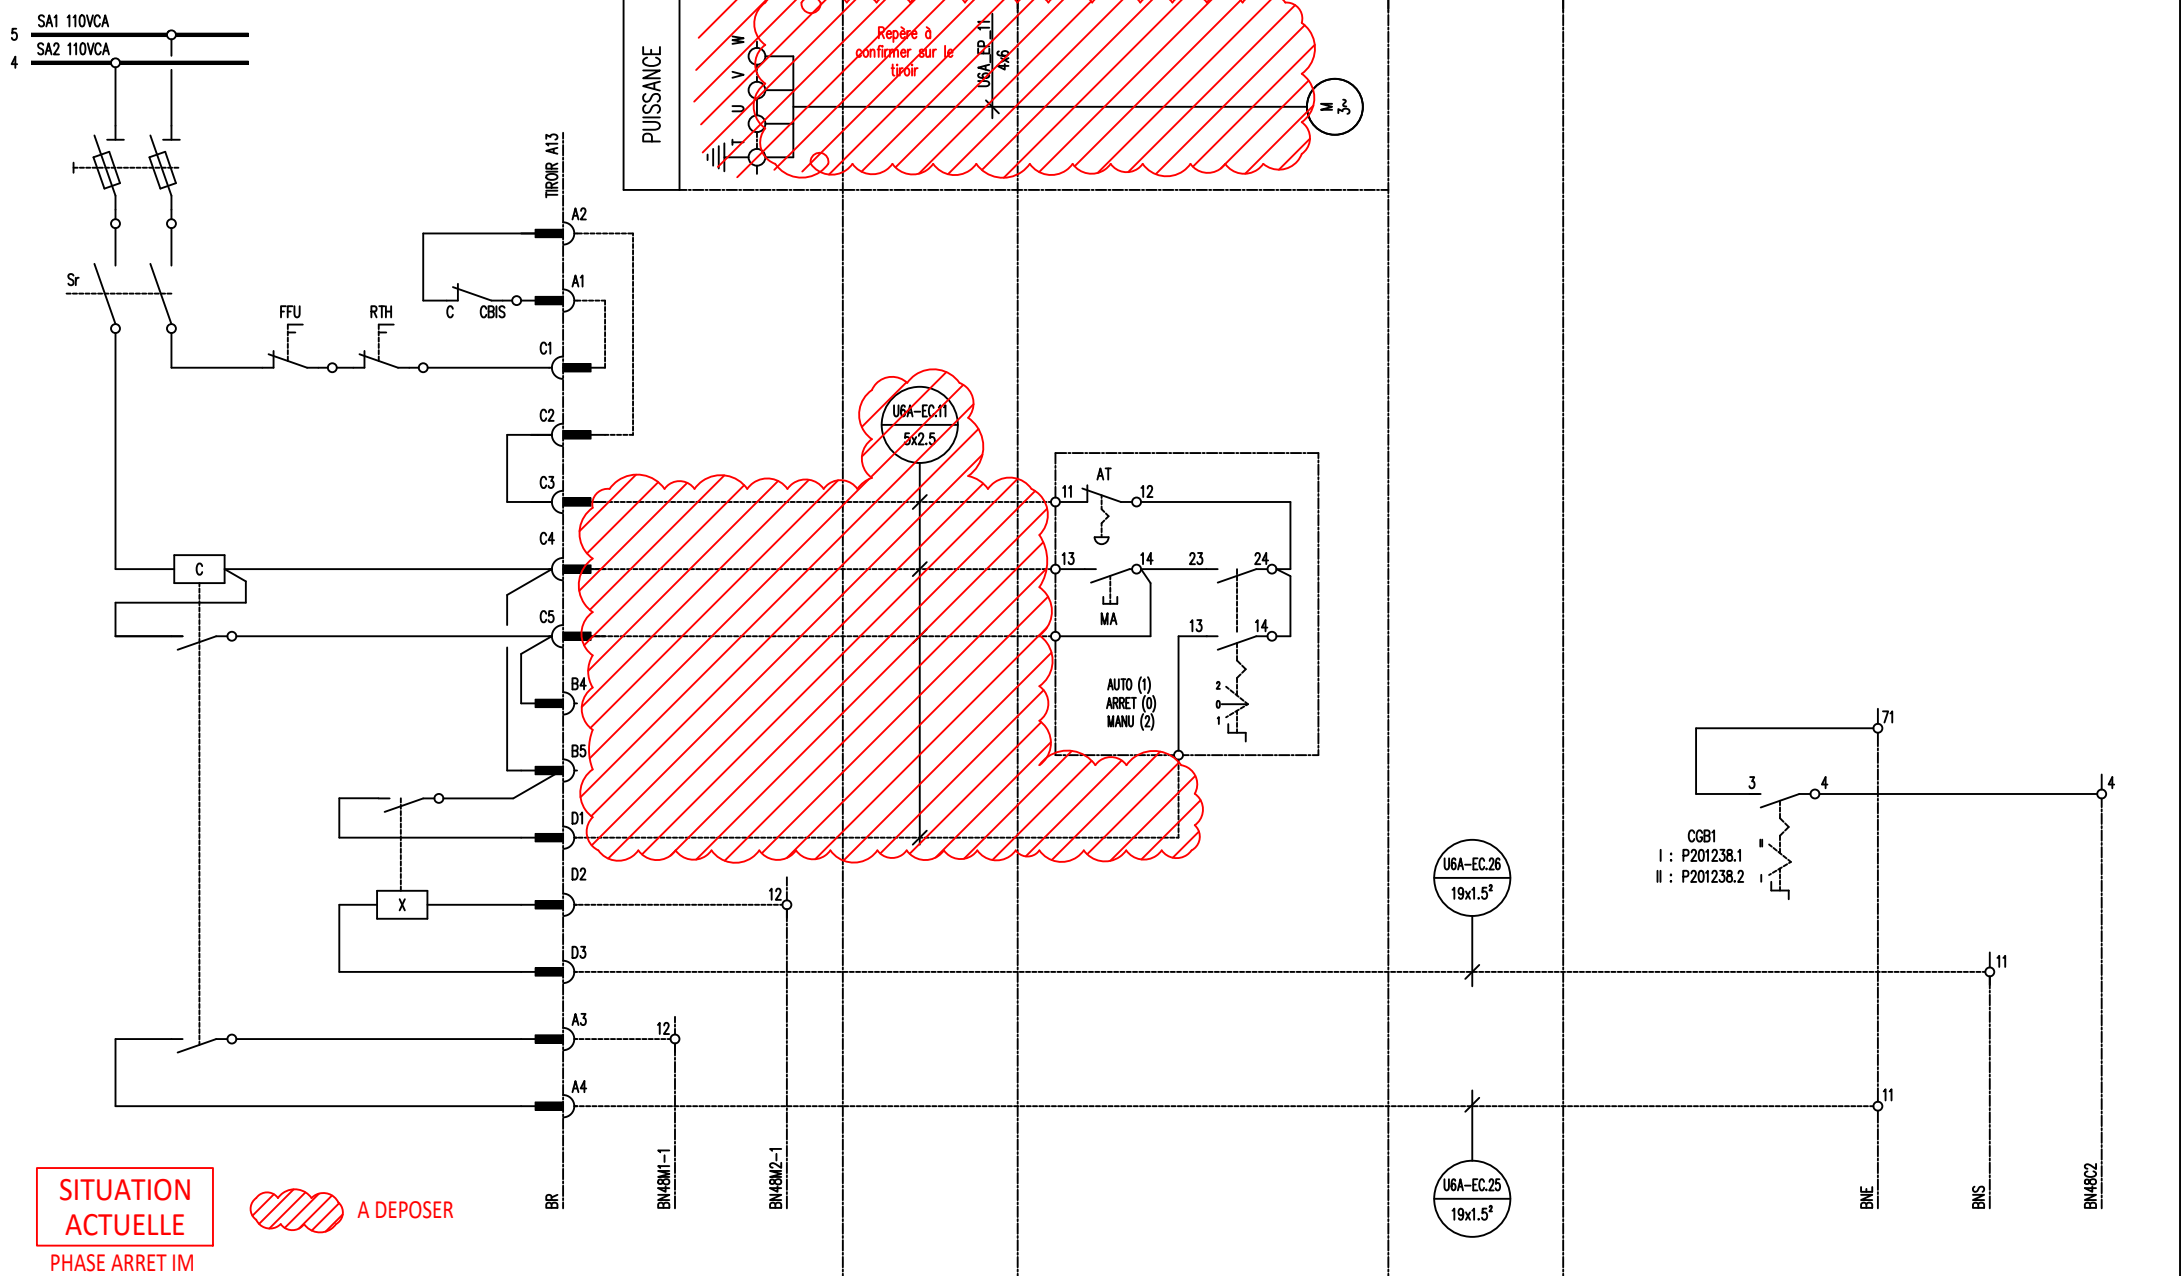

SITUATION
ACTUELLE

PHASE ARRÊT IM

 A DEPOSER

OP02330-0A03352 TRAVAUX IM
DOSSIER BP EXECUTION_Rev.1 – PLAN 026

VOIR PAGE DE GARDE
KP00074X

ExxonMobil
RAFFINERIE DE
PORT-JEROME
GRAVENCHON

Nº	DAO
----	-----

REV	DATE
-----	------

V	10.23
---	-------

KP00086X

DESIGNATION

EFONTE DAO - 1

	PAR	VISA
--	-----	------

	BSI	SEG.
--	-----	------

--	--	--

--	--	--

BLOC 201

TRAITEMENTS DES EFFLUENTS
DEPART MOTEUR
B201238.1 (ex GB1)

N° 6A347 PL13

Rev V


TABLEAU FM TIROIR A13

LIAISON

UNITE

LIAISON

AUTOMATE ARMOIRE DE RELAYAGE

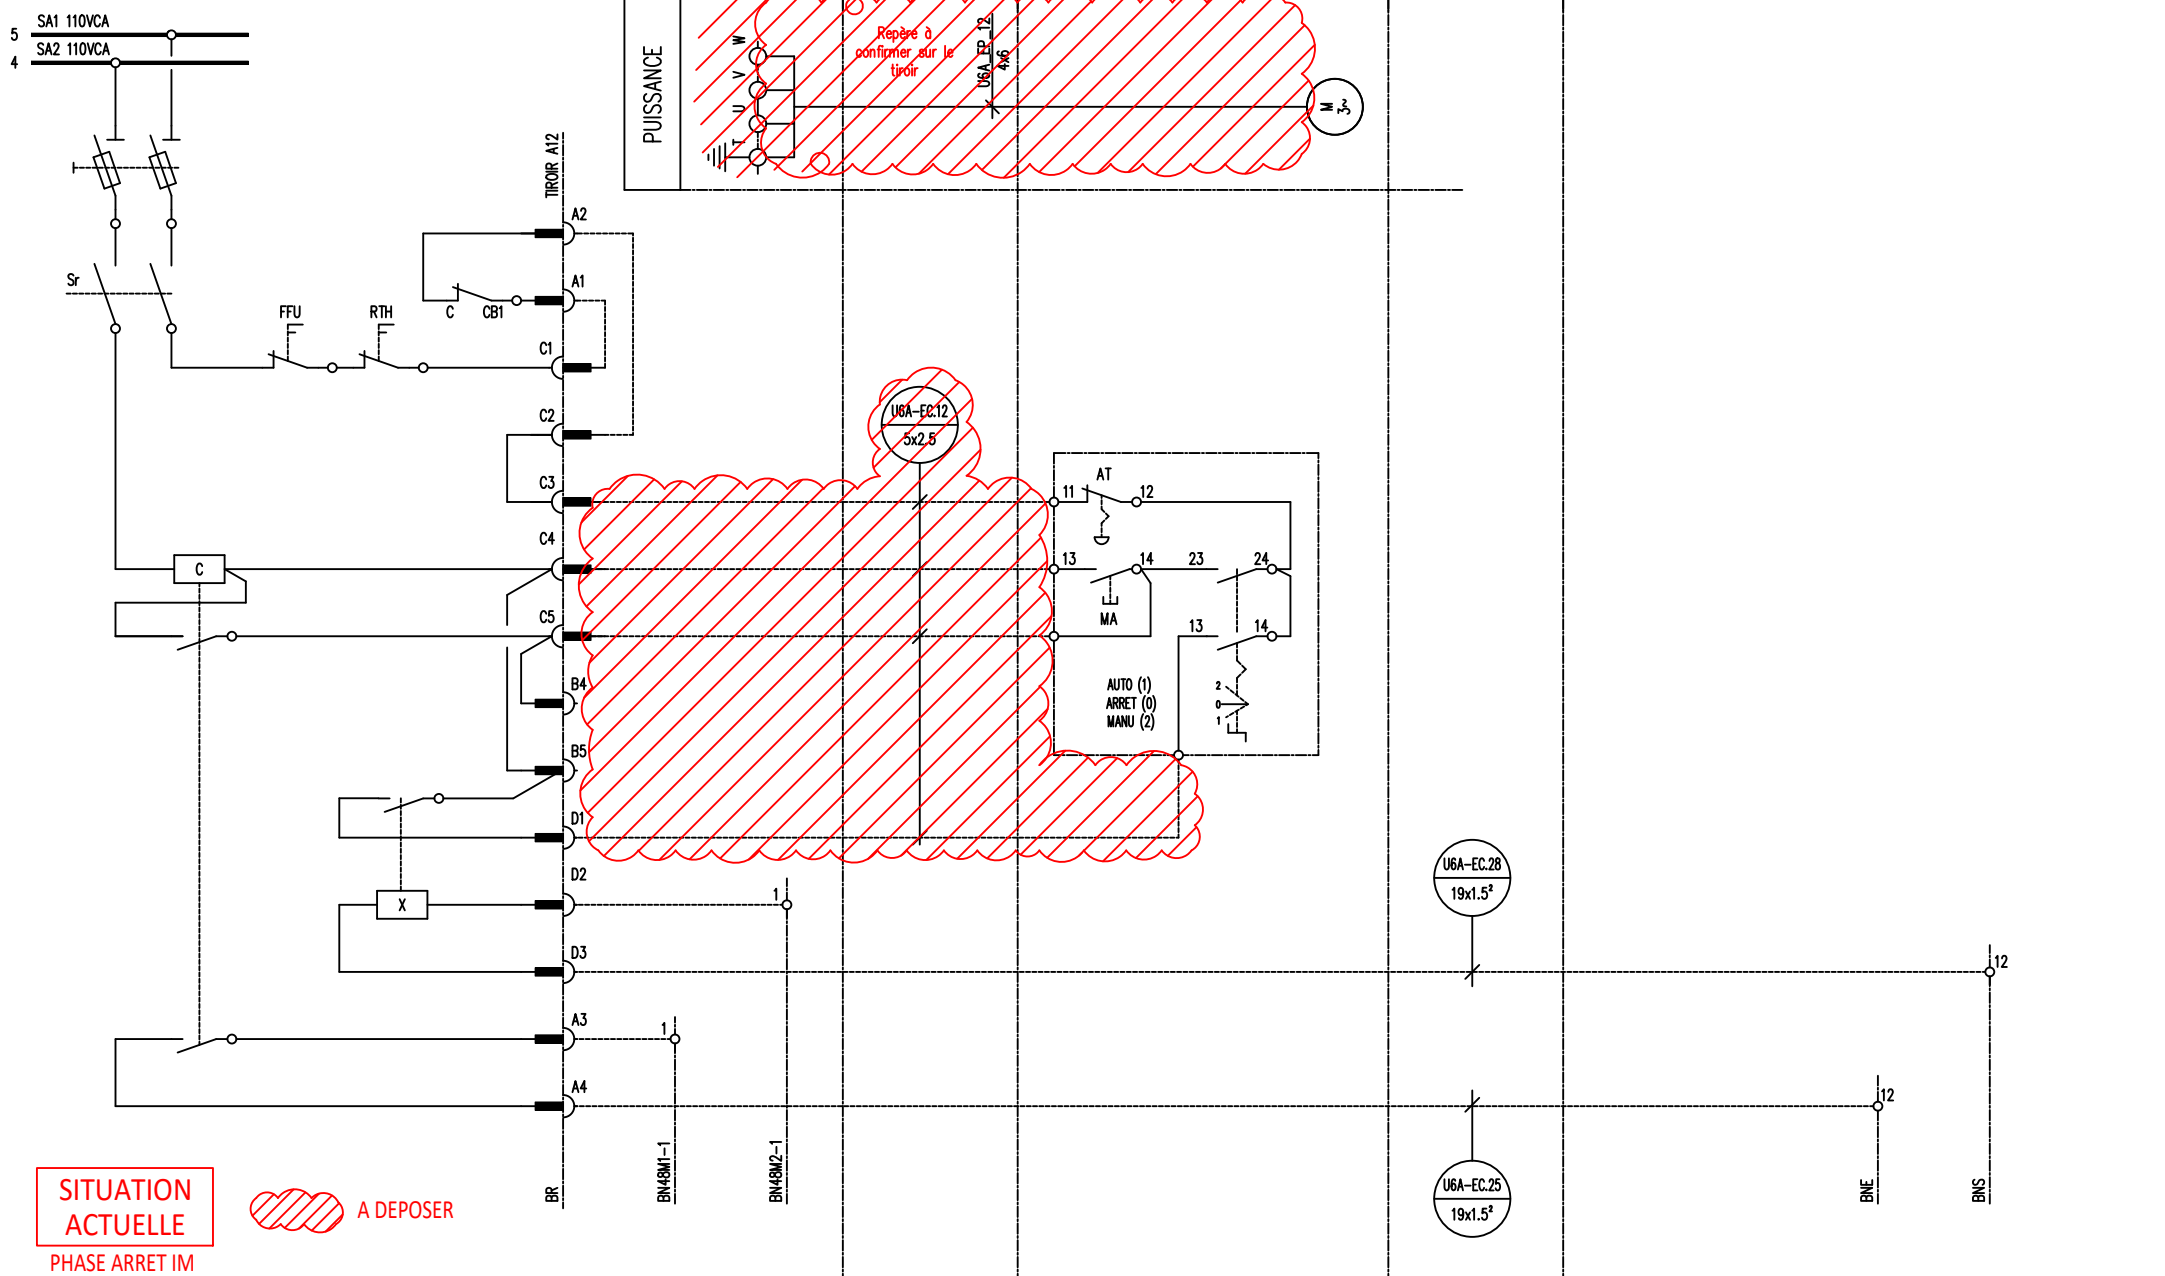

SITUATION
ACTUELLE
PHASE ARRET IM


A DEPOSER

OP02330-0A03352 TRAVAUX IM
DOSSIER BP EXECUTION_Rev.1 - PLAN 027

VOIR PAGE DE GARDE
KP00074X

ExxonMobil
RAFFINERIE DE
PORT-JEROME
GRAVENCHON

N° DAO		KP00087X			BLOC 201	
REV	DATE	DESIGNATION	PAR	VISA	TRAITEMENTS DES EFFLUENTS DEPART MOTEUR P201238.2 (ex GB1S)	
V	10.23	REFONTE DAO - 18547	BSI	SEG.		
					N° 6A347 PL14	
					Rev V	

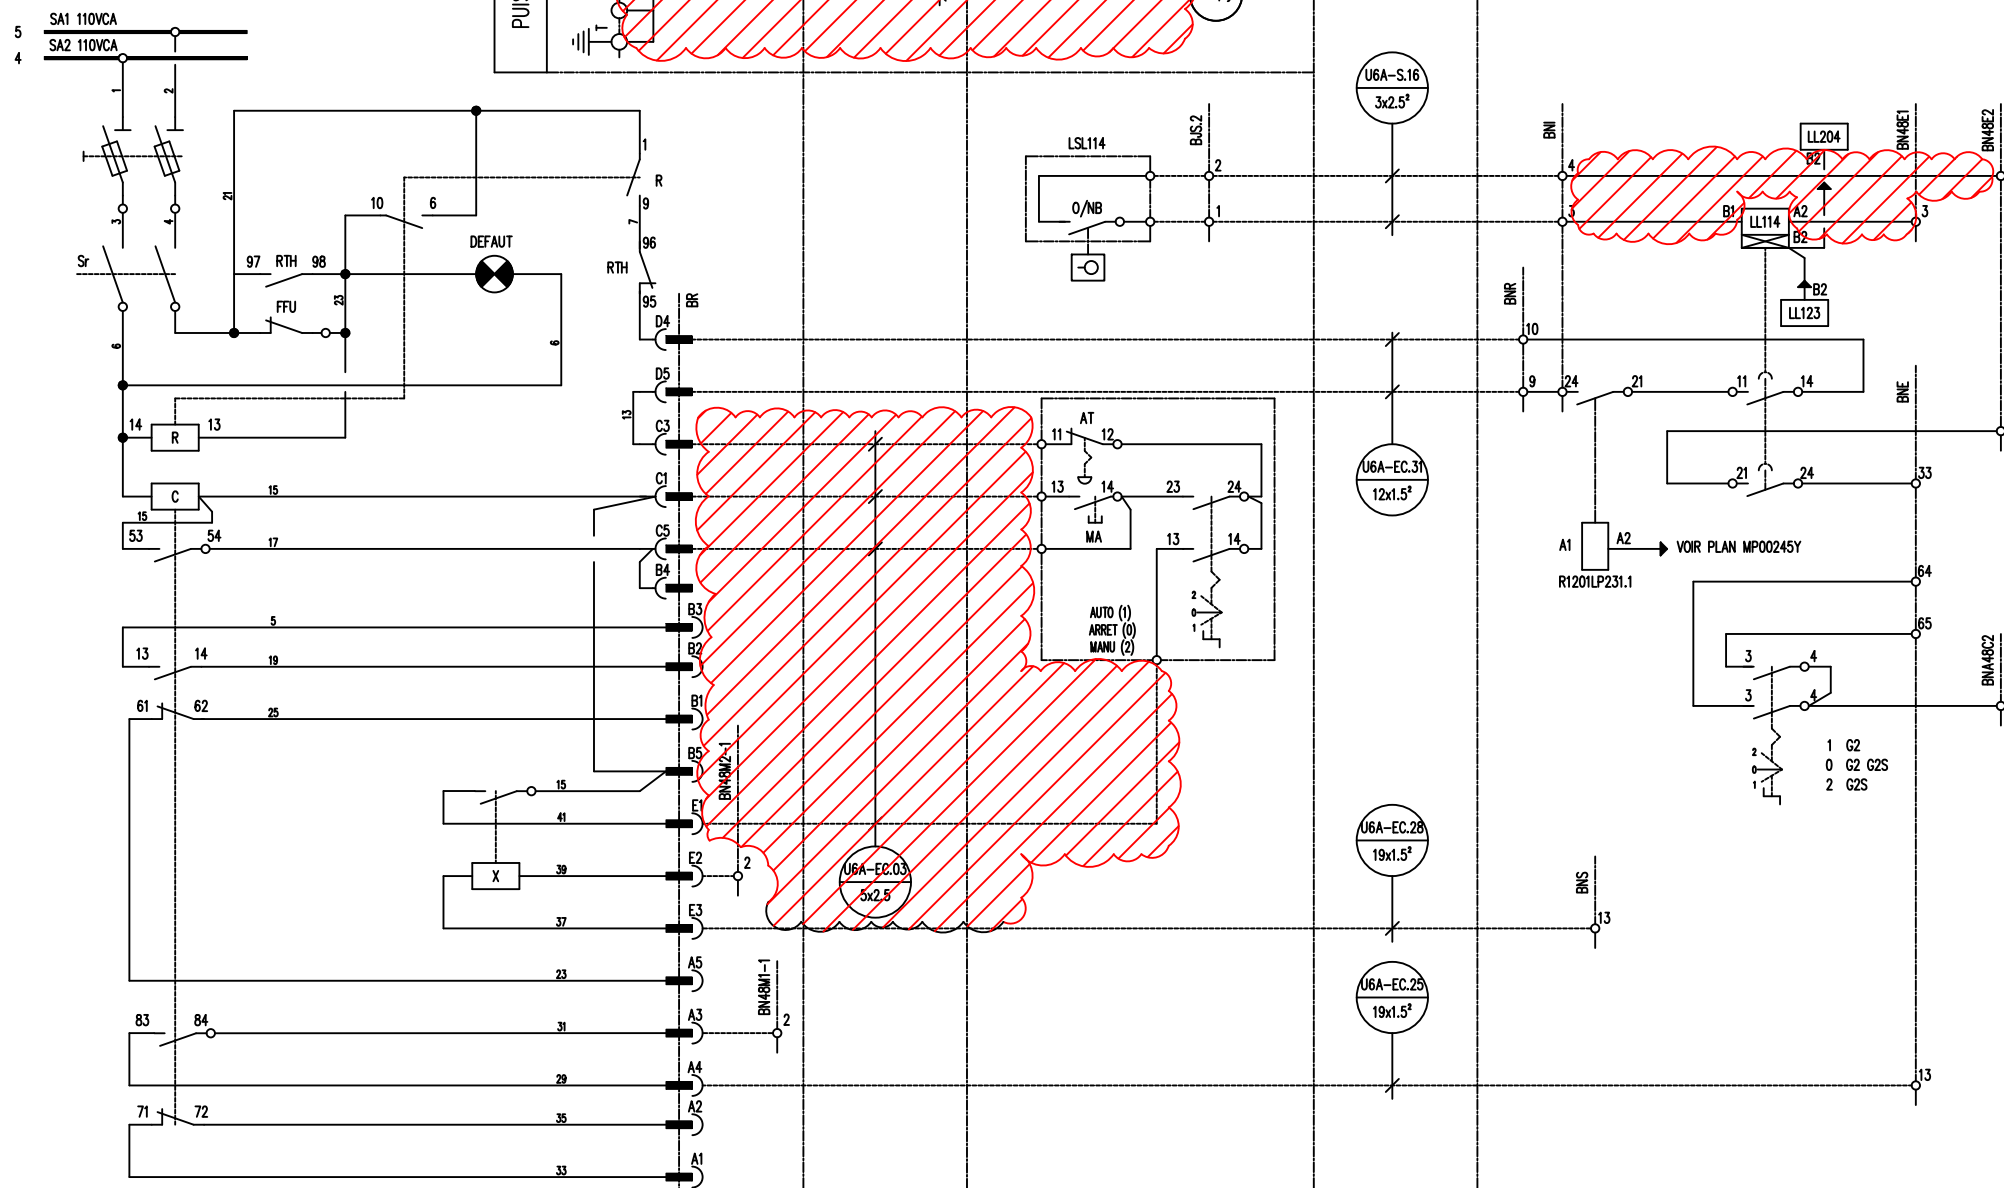

**SITUATION
ACTUELLE**
PHASE ARRET IM




OP02330-0A03352 TRAVAUX IM
DOSSIER BP EXECUTION_Rev.1 - PLAN 028

VOIR PAGE DE GARDE
KP00074X

ExxonMobil
RAFFINERIE DE
PORT-JEROME
GRAVENCHON

N° DAO		KP00088X				BLOC 201	
REV	DATE	DESIGNATION	PAR	VISA		TRAITEMENTS DES EFFLUENTS DEPART MOTEUR P201236.3 (ex G2)	
T	04/19	REFONTE EN DAO ET TQC 17072	OCU	SEG.			
U	04/19	MAJ TQC 17072	GBR	SEG.			
						N° 6A347 PL15	Rev U

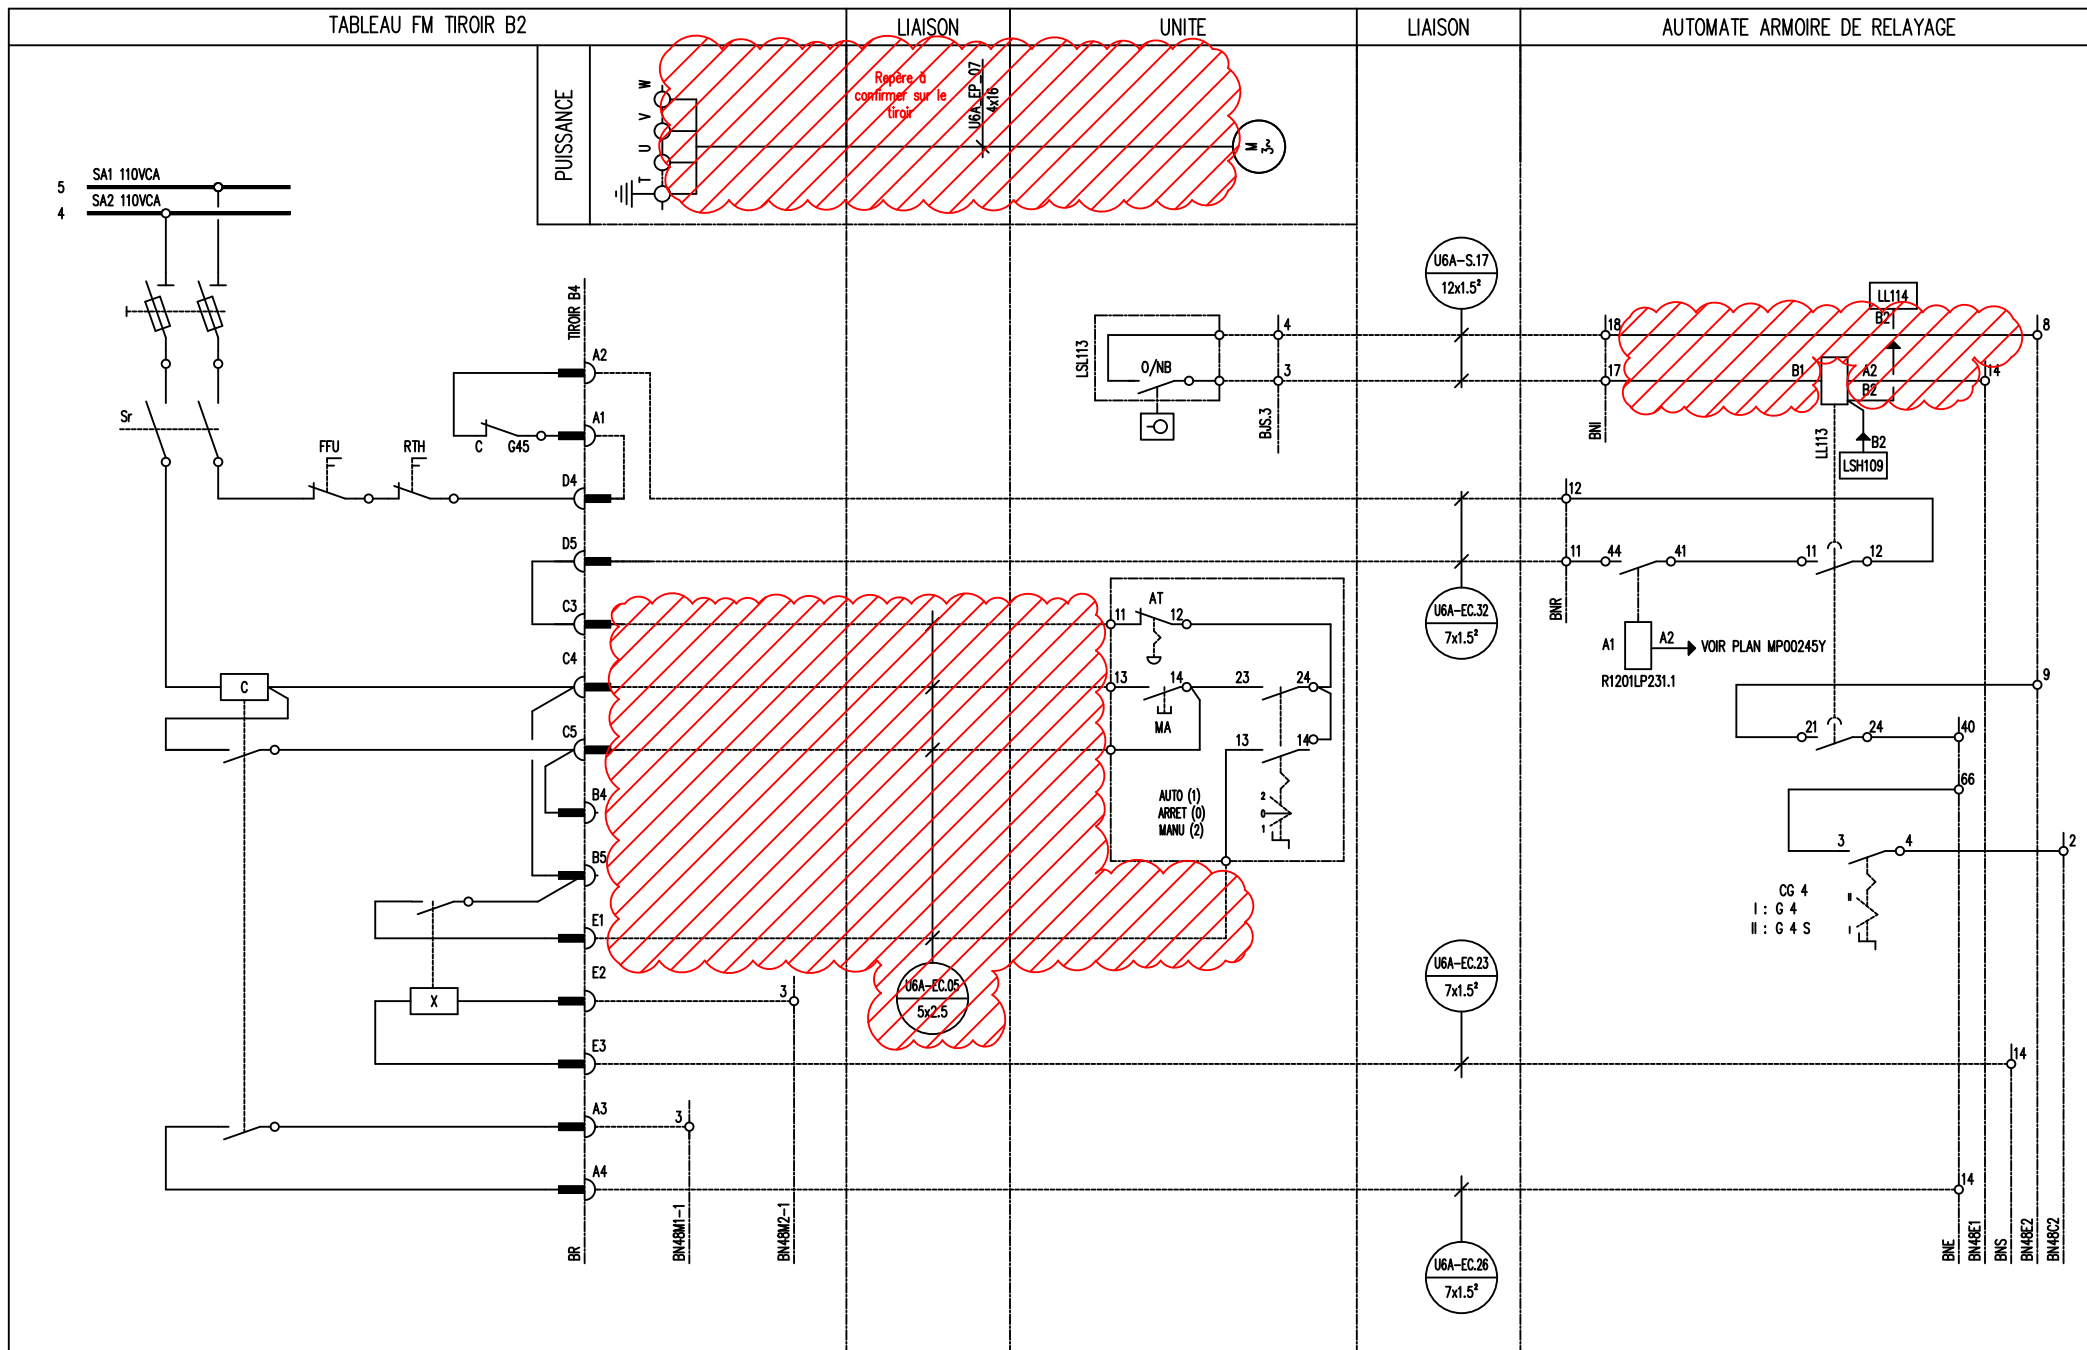

SITUATION
ACTUELLE
PHASE ARRET IM



OP02330-OA03352 TRAVAUX IM
DOSSIER BP EXECUTION_Rev.1 - PLAN 029

VOIR PAGE DE GARDE
KP00074X

ExxonMobil
RAFFINERIE DE
PORT-JEROME
GRAVENCHON

N° DAO		KP00089X				BLOC 201	
REV	DATE	DESIGNATION	PAR	VISA		TRAITEMENTS DES EFFLUENTS DEPART MOTEUR P201238.1 (ex G4)	
V	10.23	REFONTE DAO - 18547	BSI	SEG.			
						N° 6A347 PL16	Rev V


TABLEAU FM TIROIR B4

LIAISON

UNITE

LIAISON

AUTOMATE ARMOIRE DE RELAYAGE

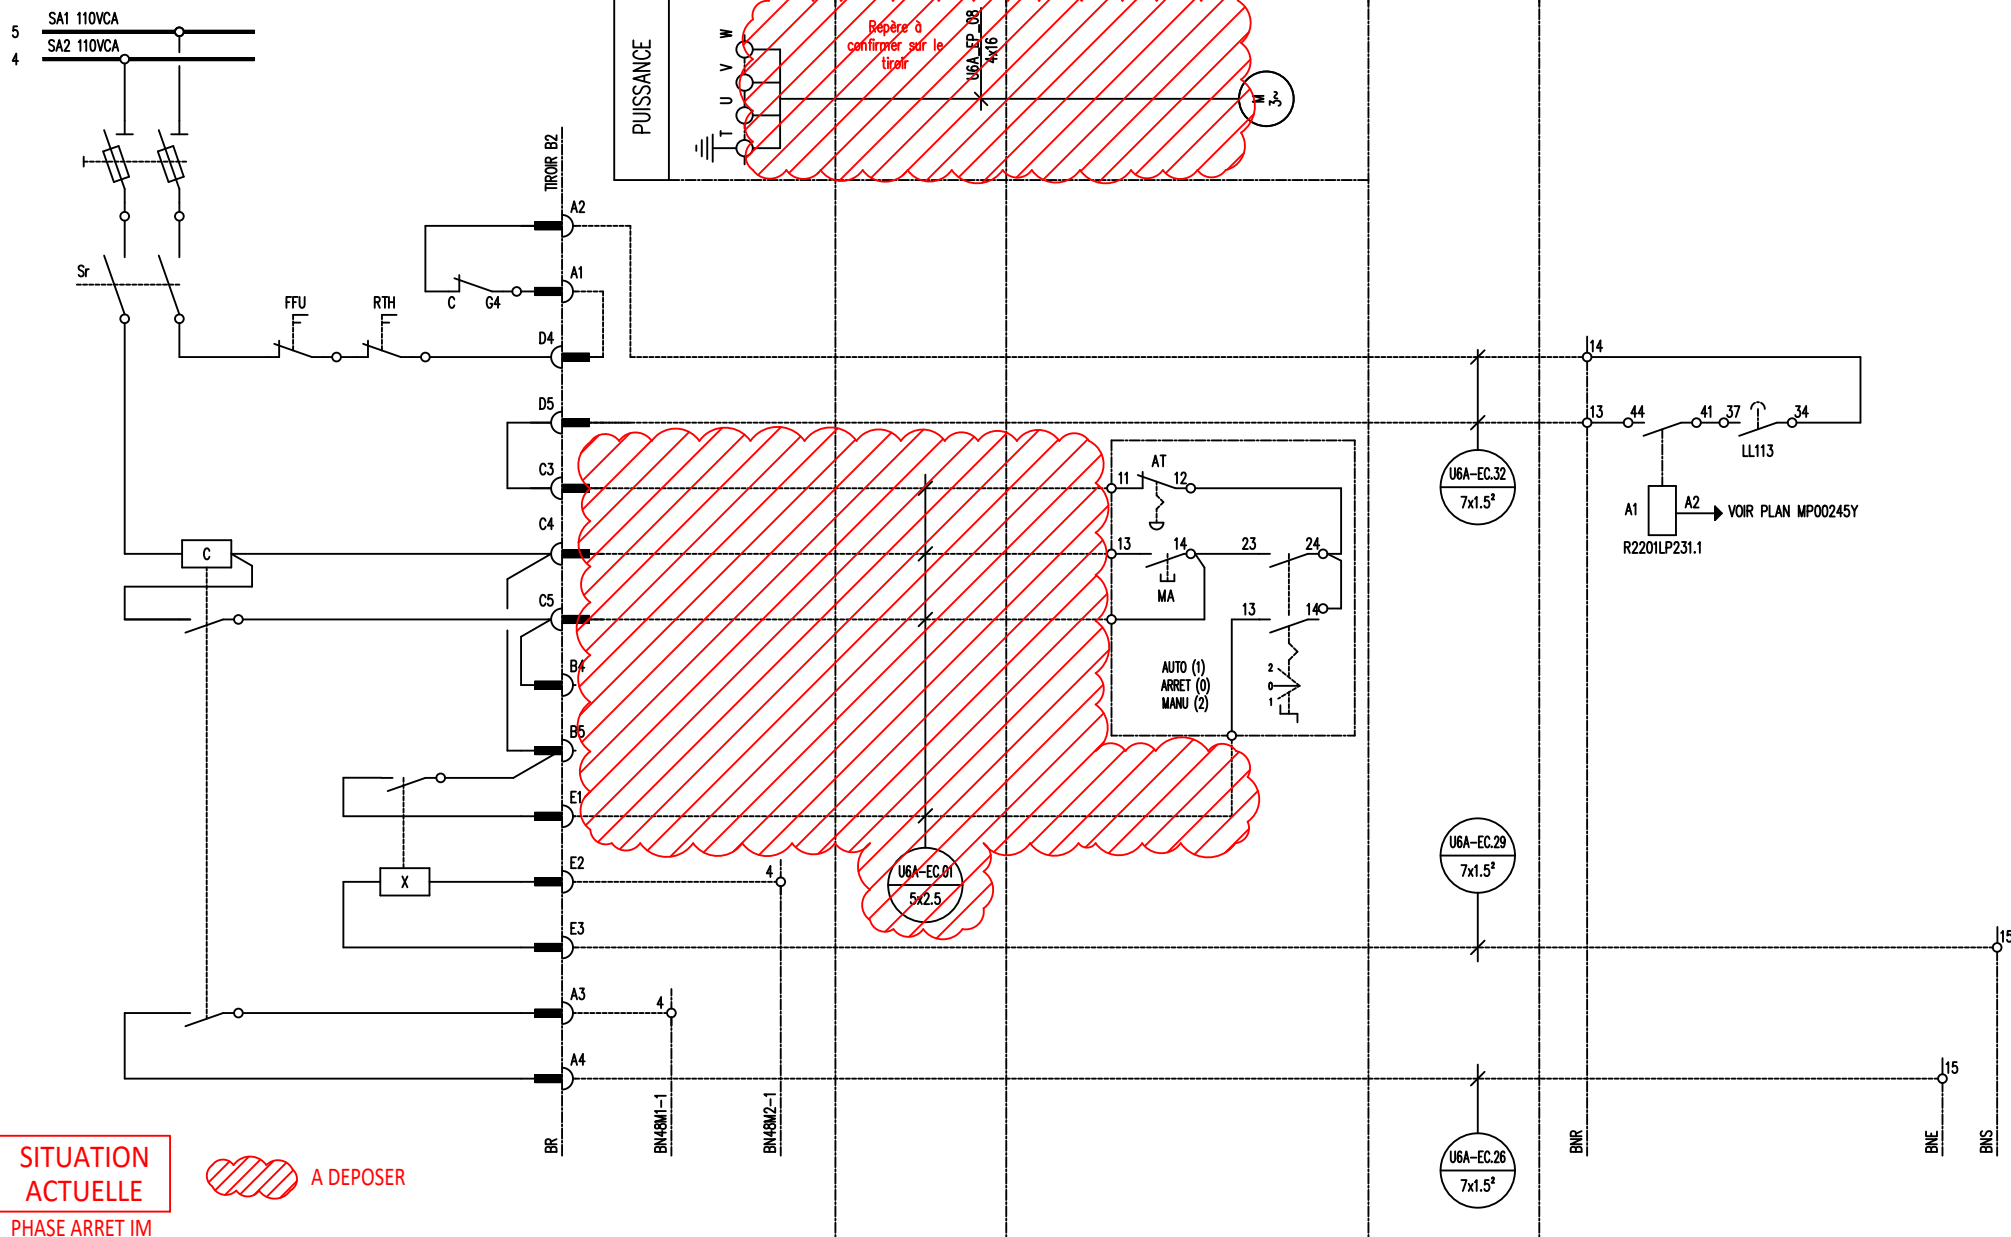SITUATION
ACTUELLE

A DEPOSER

PHASE ARRET IM


OP02330-0A03352 TRAVAUX IM
DOSSIER BP EXECUTION_Rev.1 - PLAN 030

VOIR PAGE DE GARDE
KP00074X

ExxonMobil

RAFFINERIE DE
PORT-JEROME
GRAVENCHON

N° DAO		KP00090X				BLOC 201	
REV	DATE	DESIGNATION	PAR	VISA		TRAITEMENTS DES EFFLUENTS DEPART MOTEUR P201238.2 (ex G4S)	
V	10.23	REFONTE DAO - 18547	BSI	SEG.			
						N° 6A347 PL17	Rev V

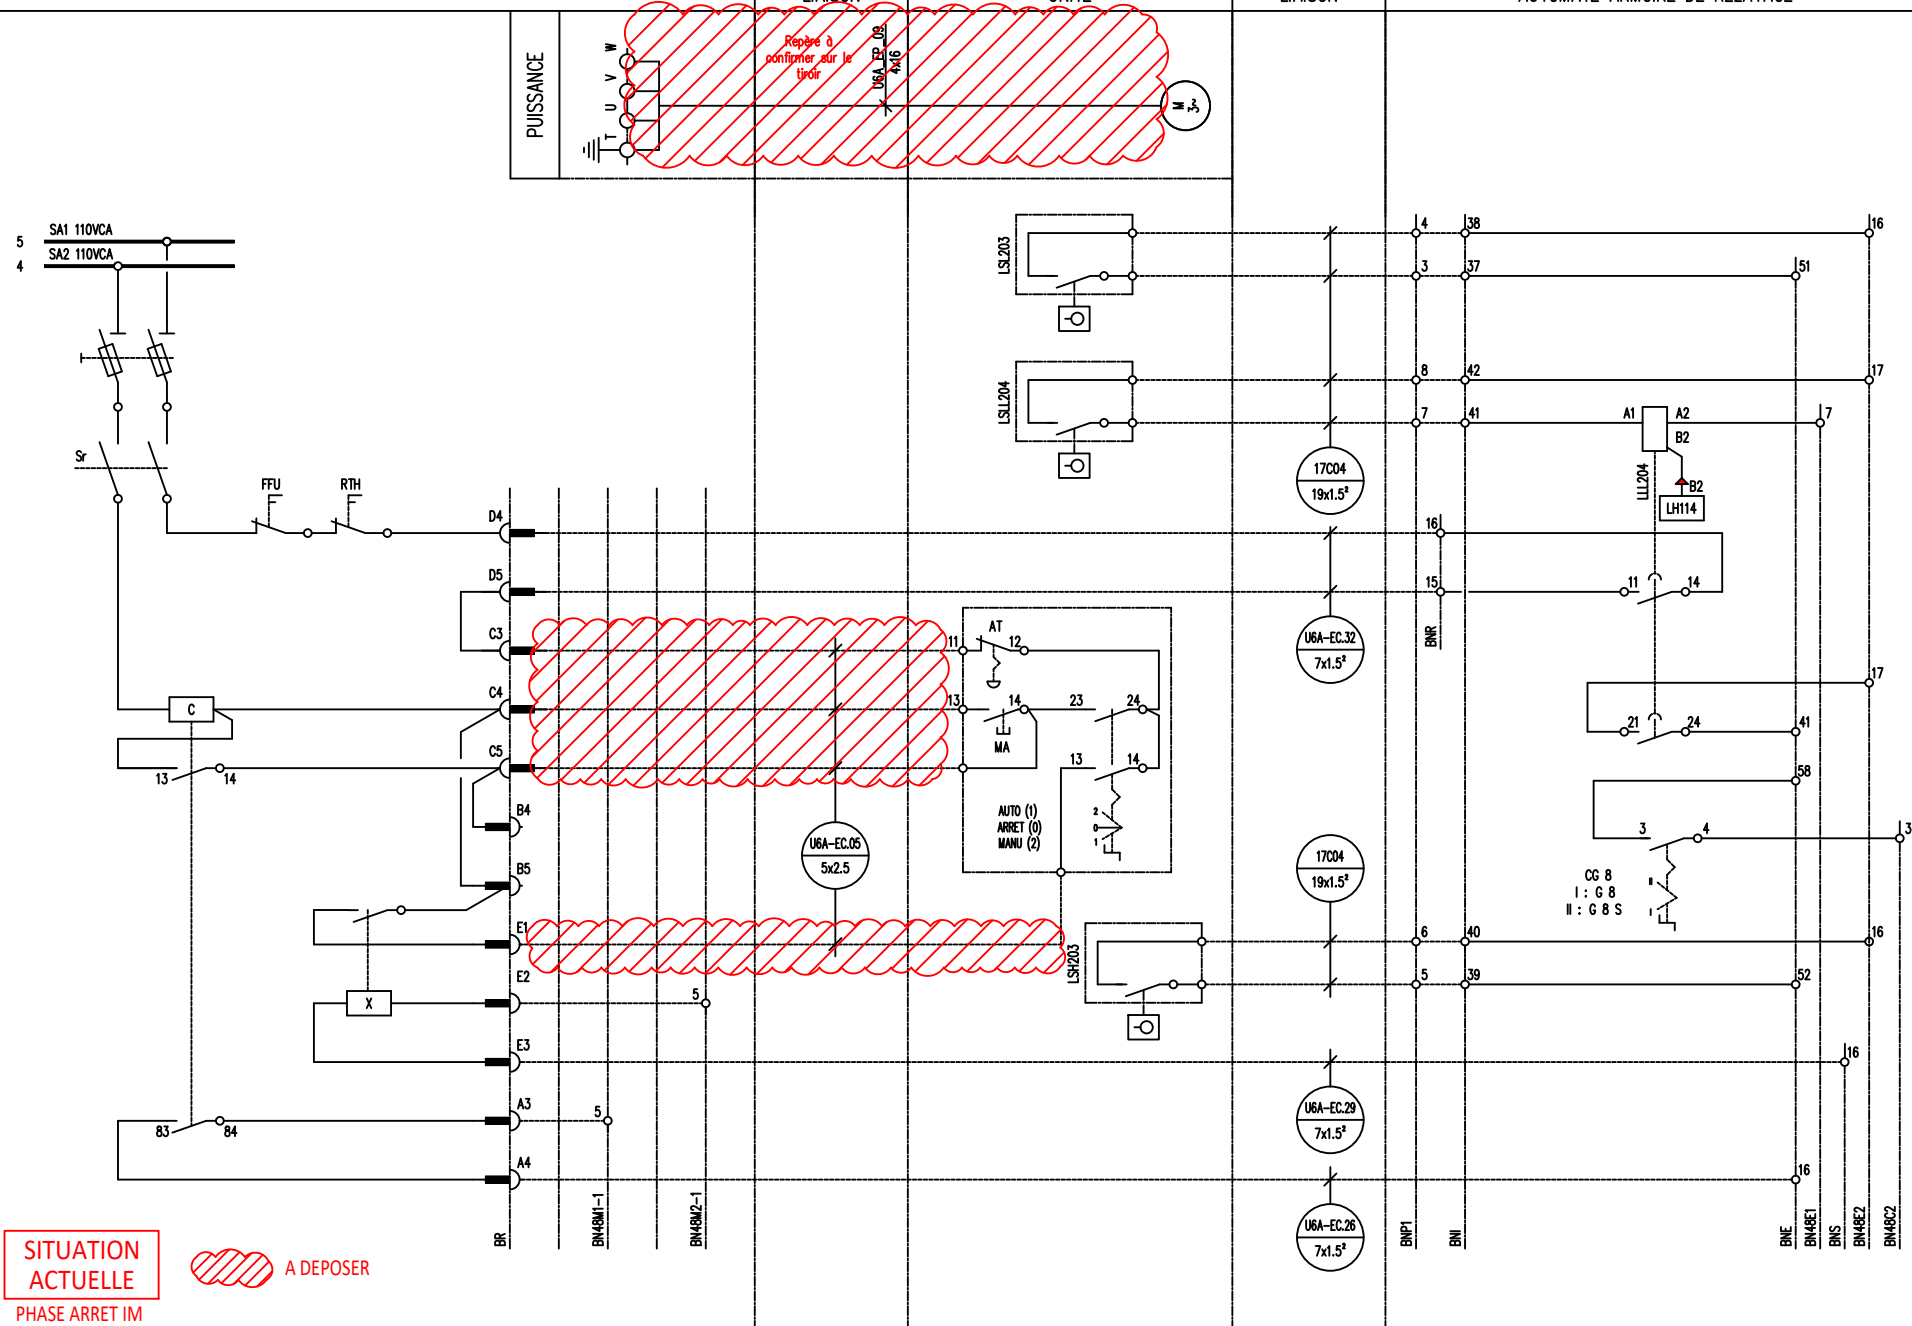

**SITUATION
ACTUELLE**
PHASE ARRET IM

A DEPOSER

OP02330-0A03352 TRAVAUX IM
DOSSIER BP EXECUTION_Rev.1 - PLAN 031

VOIR PAGE DE GARDE
KP00074X

ExxonMobil
RAFFINERIE DE
PORT-JEROME
GRAVENCHON

N° DAO		KP00091X			
REV	DATE	DESIGNATION	PAR	VISA	
V	10.23	REFONTE DAO - 18547	BSI	SEG.	

BLOC 201

TRAITEMENTS DES EFFLUENTS
DEPART MOTEUR
P201230.1 (ex G8)

N° 6A347 PL18

Rev V

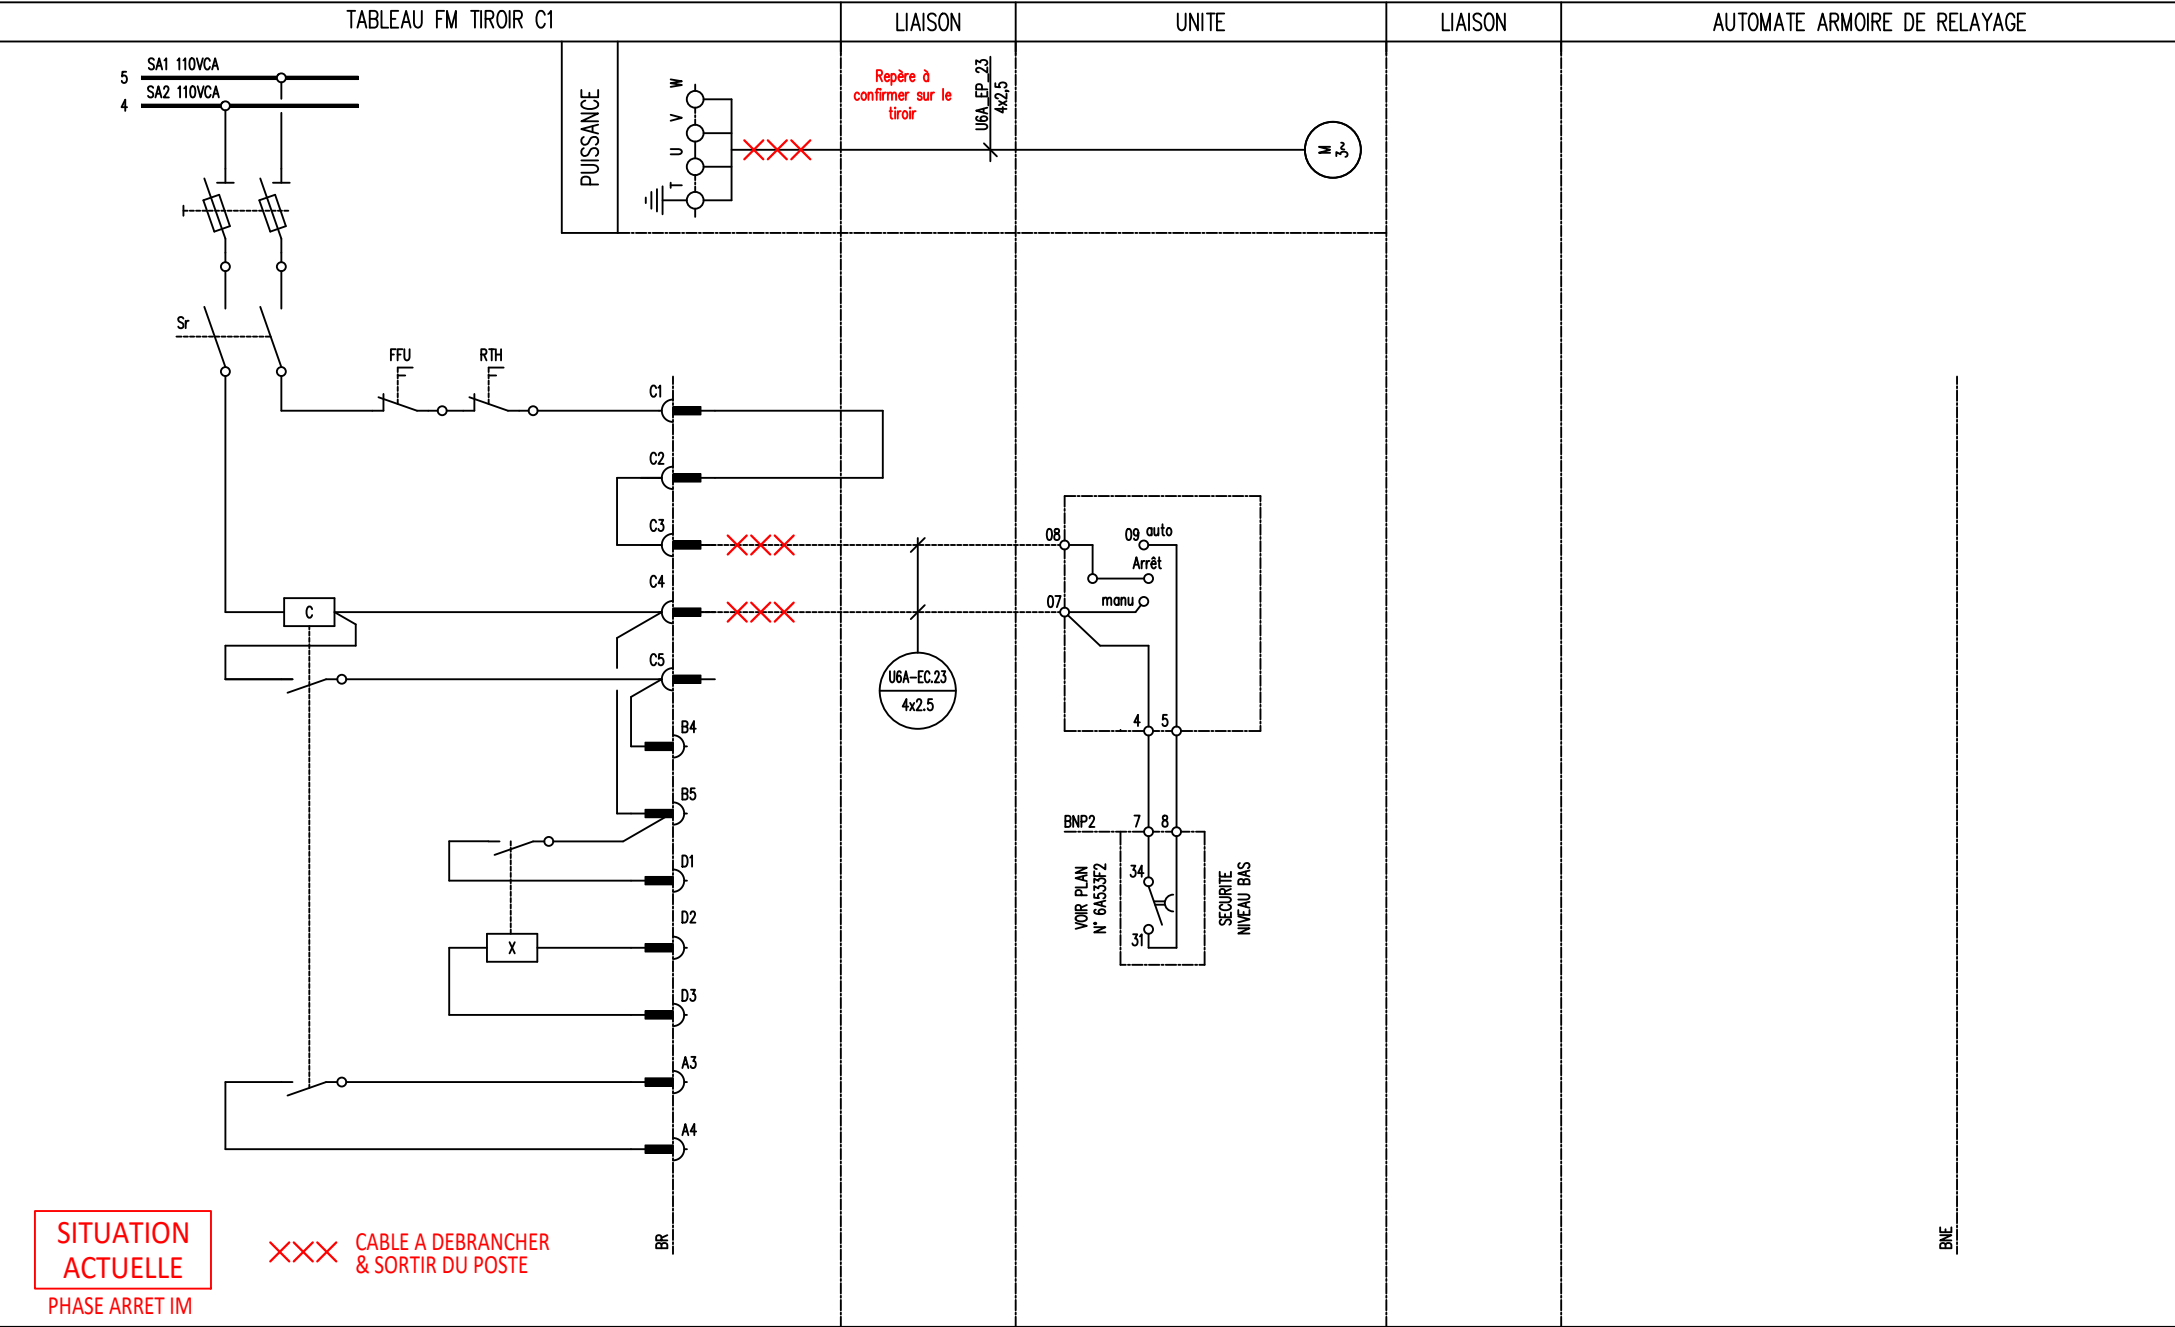



TABLEAU FM TIROIR C2

LIAISON


UNITE

LIAISON


AUTOMATE ARMOIRE DE RELAYAGE

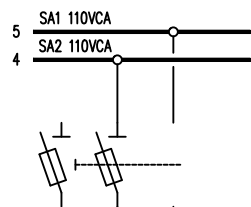

PUISSANCE

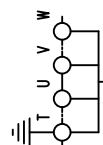

Repère à confirmer sur le tiroir


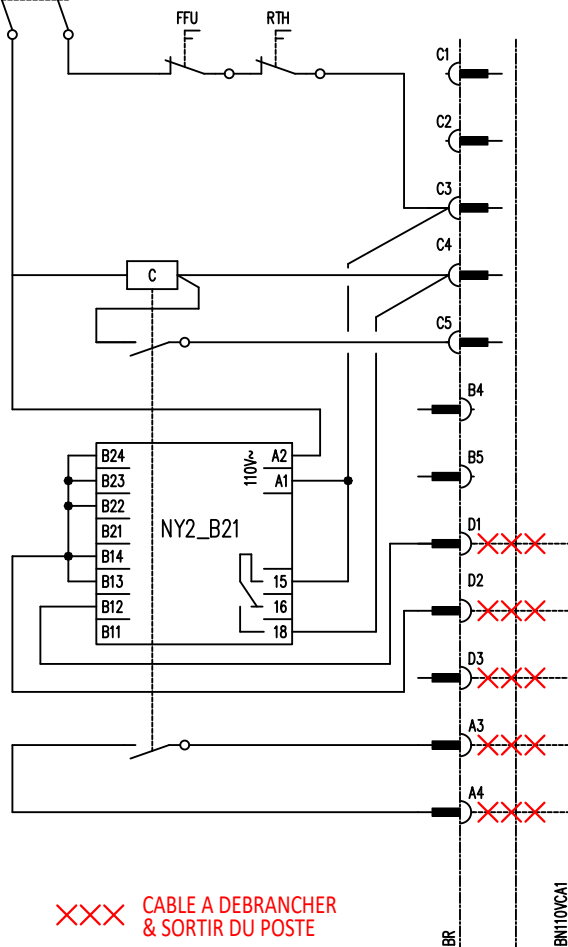
U6A-EP-24
4x2,5SITUATION
ACTUELLE

PHASE ARRET IM

XXX CABLE A DEBRANCHER
& SORTIR DU POSTE

BR

BN110VCA1

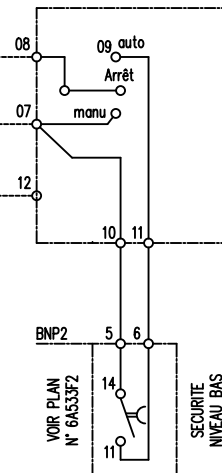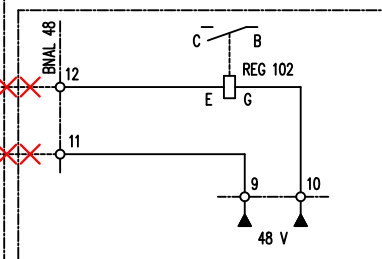U6A-EC.23
4x2.5BNP2
VOIR PLAN
N° 6A533F2SECURITE
NIVEAU BASU6A-D0.10
6x2.5

LOCAL ANALYSEURS

ARMOIRE DE CONTROLE

BLOC 201

OP02330-0A03352 TRAVAUX IM
DOSSIER BP EXECUTION_Rev.1 - PLAN 033VOIR PAGE DE GARDE
KP00074X

ExxonMobil

RAFFINERIE DE
PORT-JEROME
GRAVENCHON

N° DAO

REV DATE

V 10.23

KP00093X

DESIGNATION

REFONTE DAO - 18547

PAR

BSI

VISA

SEG.

TRAITEMENTS DES EFFLUENTS
DEPART MOTEUR
P201235.2 (ex G102)

N° 6A347 PL20

Rev V

TABLEAU FM TIROIR C4

LIAISON

UNITE

LIAISON

AUTOMATE ARMOIRE DE RELAYAGE


5 SA1 110VCA
4 SA2 110VCA

**SITUATION
ACTUELLE**

PHASE ARRET IM

XXX CABLE A DEBRANCHER
& SORTIR DU POSTE

OP02330-0A03352 TRAVAUX IM
DOSSIER BP EXECUTION_Rev.1 - PLAN 034

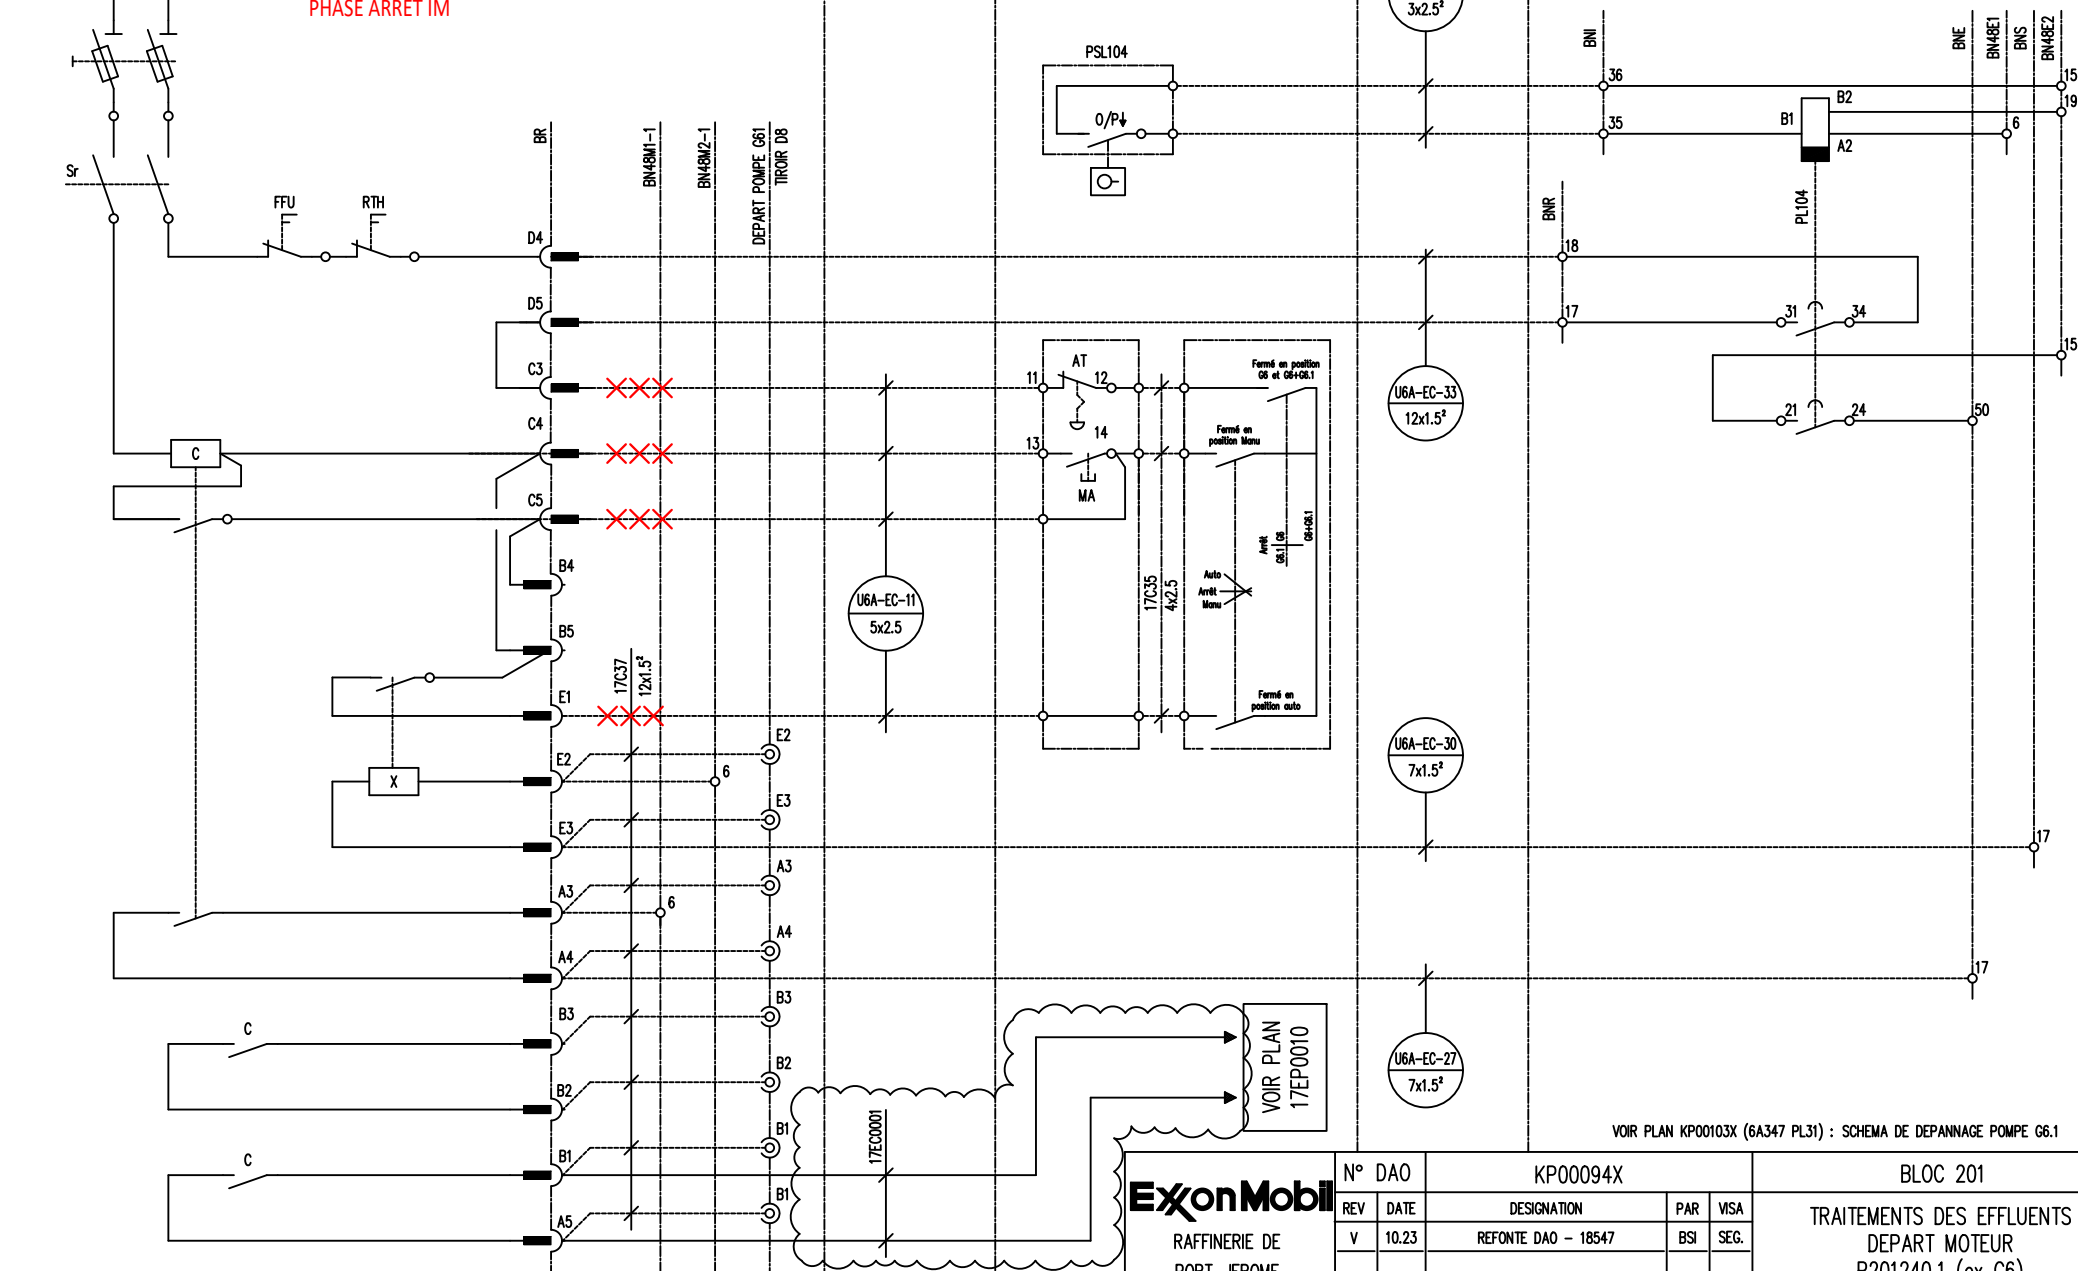


VOIR PAGE DE GARDE
KP00074X

ExxonMobil
RAFFINERIE DE
PORT-JEROME
GRAVENCHON

N° DAO		KP00094X				BLOC 201	
REV	DATE	DESIGNATION		PAR	VISA	TRAITEMENTS DES EFFLUENTS DEPART MOTEUR P201240.1 (ex G6)	
V	10.23	REFONTE DAO - 18547		BSI	SEG.		
						N° 6A347 PL21	Rev V

VOIR PLAN KP00103X (6A347 PL31) : SCHEMA DE DEPANNAGE POMPE G6.1

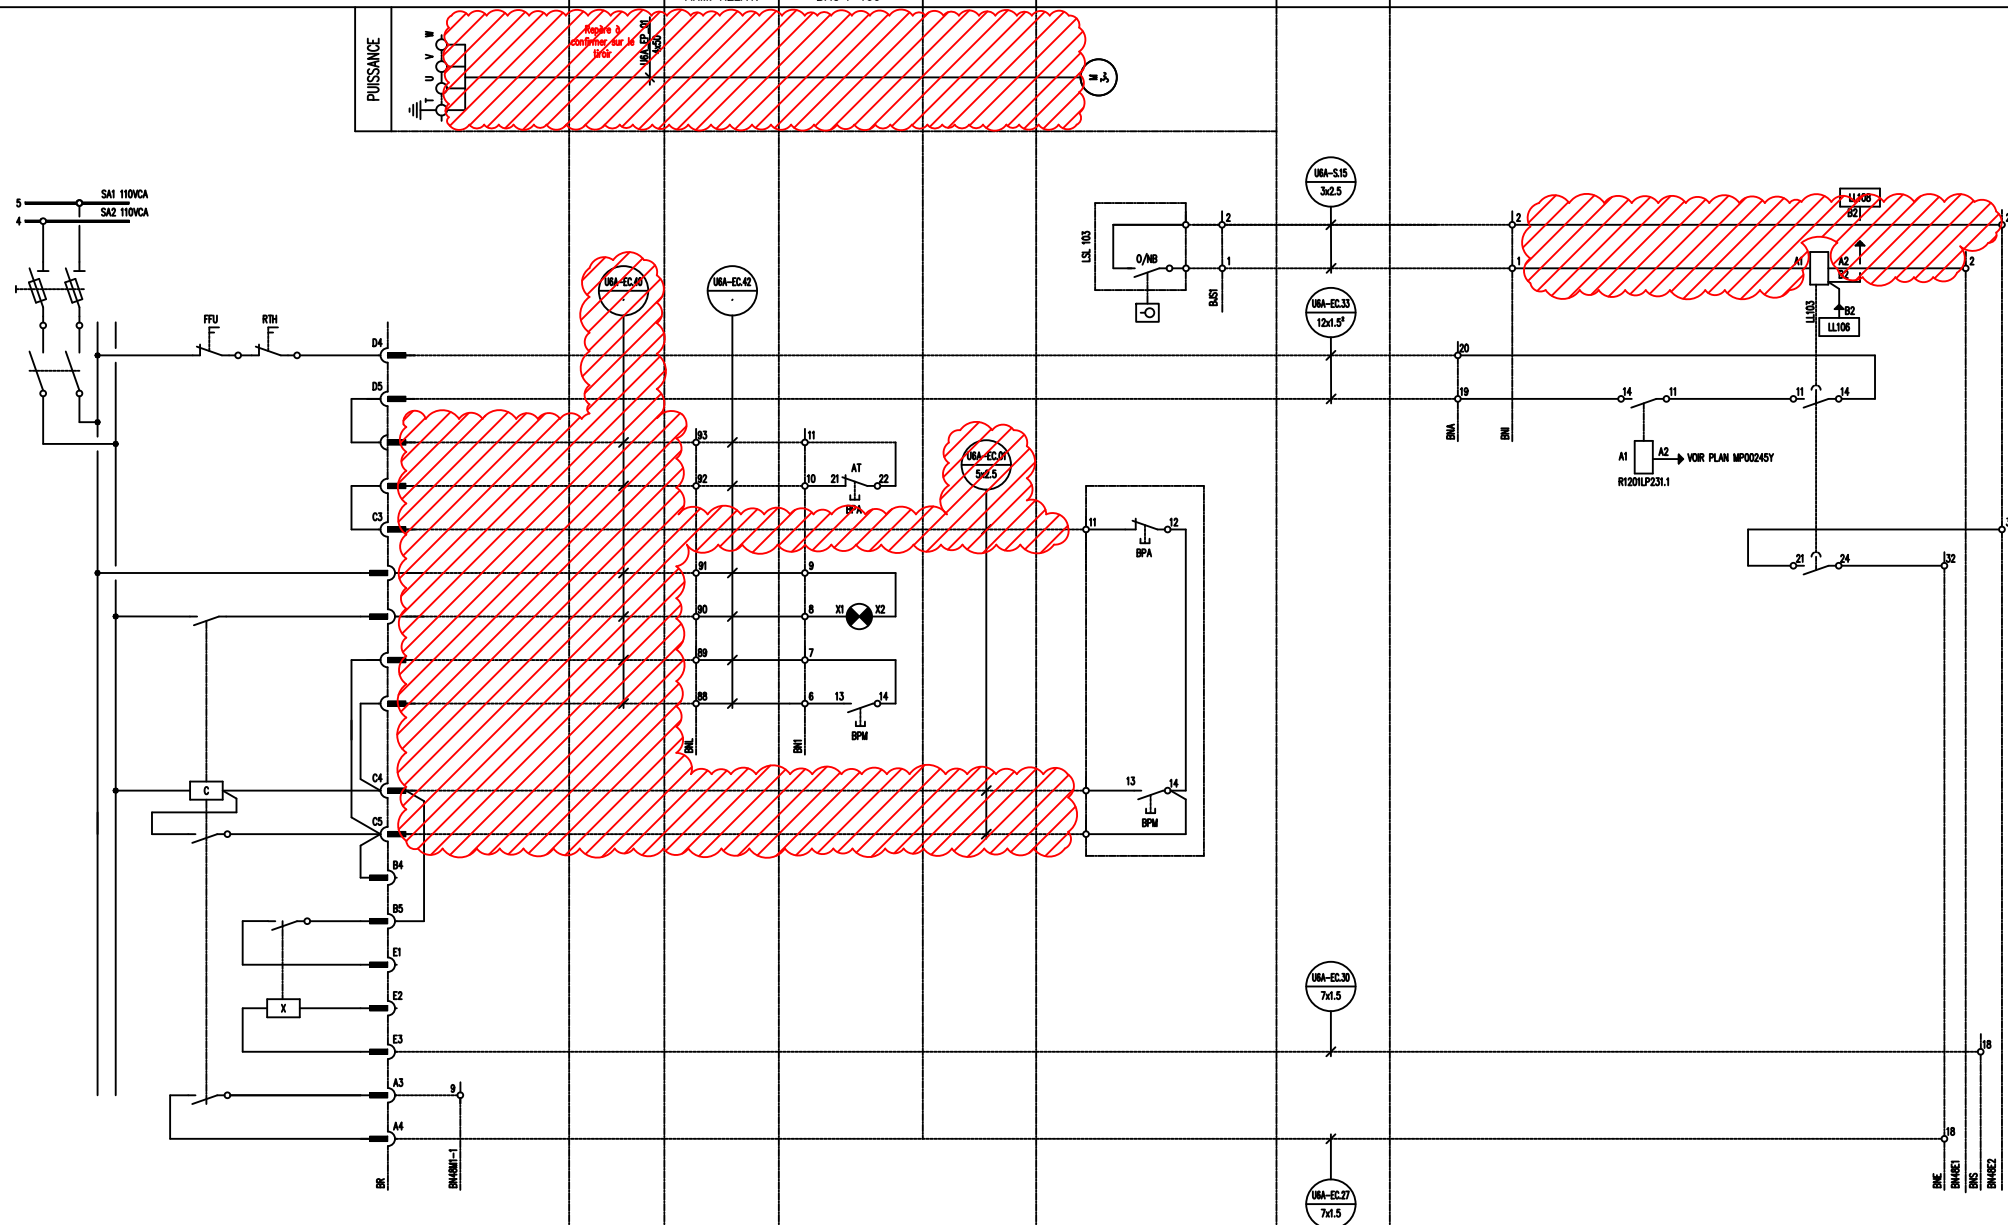

SITUATION
ACTUELLE
PHASE ARRÊT IM

A DEPOSER


OP02330-0A03352 TRAVAUX IM
DOSSIER BP EXECUTION_Rev.1 - PLAN 035

VOIR PAGE DE GARDE
KP00074X

ExxonMobil
RAFFINERIE DE
PORT-JEROME
GRAVENCHON

N° DAO	REV	DATE	DESIGNATION	PAR	VISA
V	10.23		REFONTE DAO - 18547	BSI	SEG.

BLOC 201	
TRAITEMENTS DES EFFLUENTS DEPART MOTEUR P201236.1 (ex G1)	
N° 6A347 PL22	Rev V

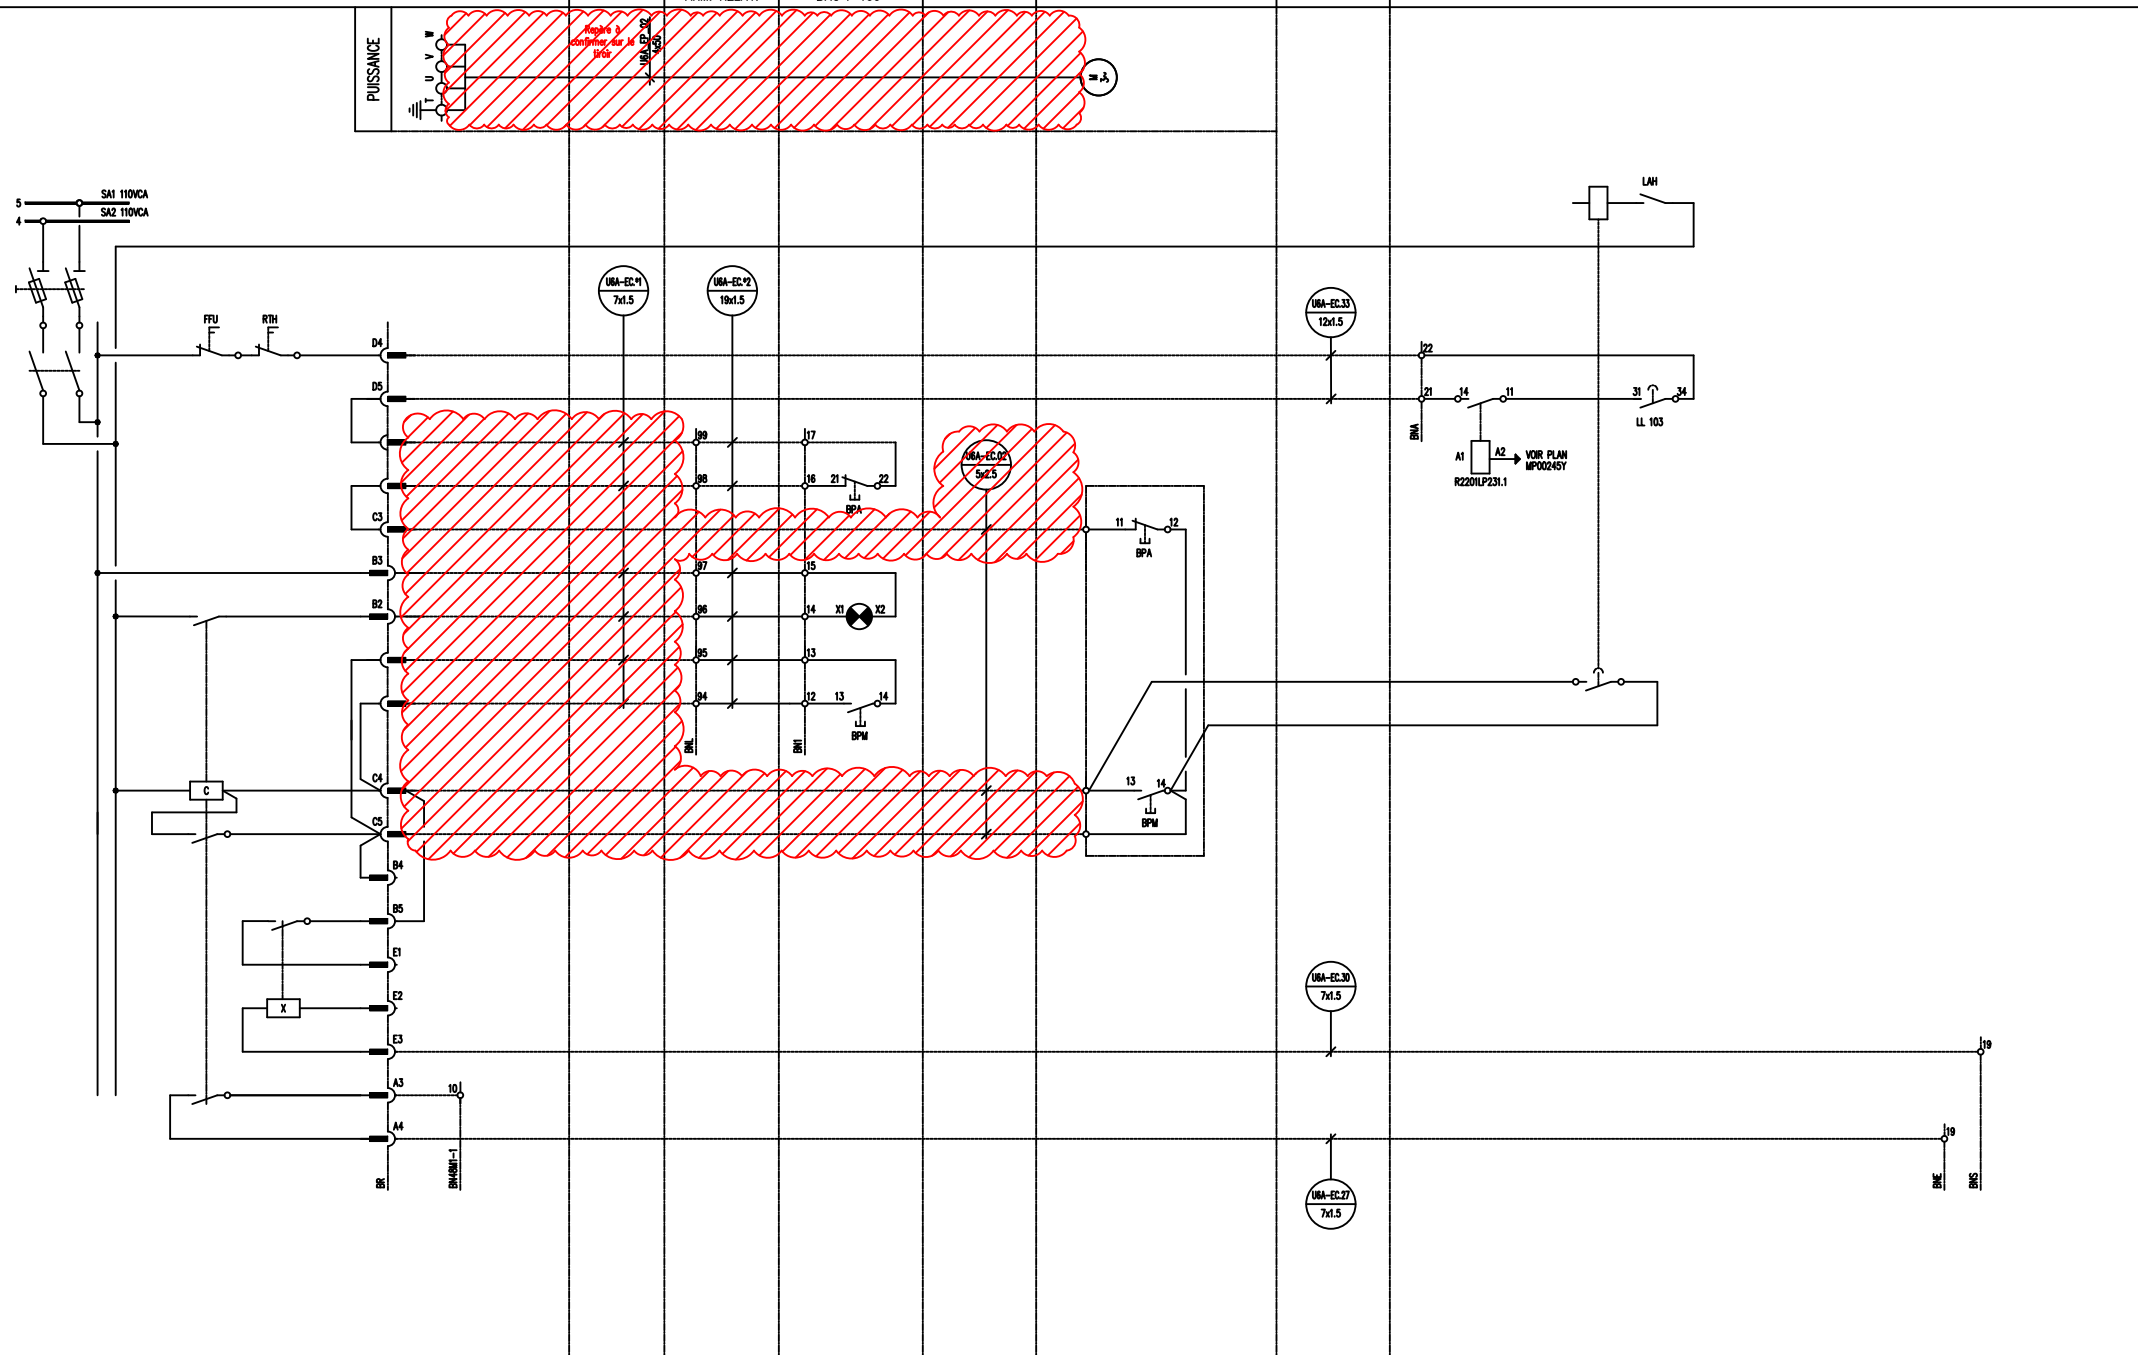

SITUATION
ACTUELLE
PHASE ARRET IM

A DEPOSER

OP02330-0A03352 TRAVAUX IM
DOSSIER BP EXECUTION_Rev.1 - PLAN 036

VOIR PAGE DE GARDE
KP00074X

ExxonMobil
RAFFINERIE DE
PORT-JEROME
GRAVENCHON

N° DAO		KP00096X				BLOC 201	
REV	DATE	DESIGNATION	PAR	VISA		TRAITEMENTS DES EFFLUENTS	
V	10.23	REFONTE DAO - 18547	BSI	SEG.		DEPART MOTEUR	
						P201236.2 (ex GIS)	
						N° 6A347 PL23	Rev V


TABLEAU FM TIROIR C13

LIAISON

UNITE

LIAISON

AUTOMATE ARMOIRE DE RELAYAGE

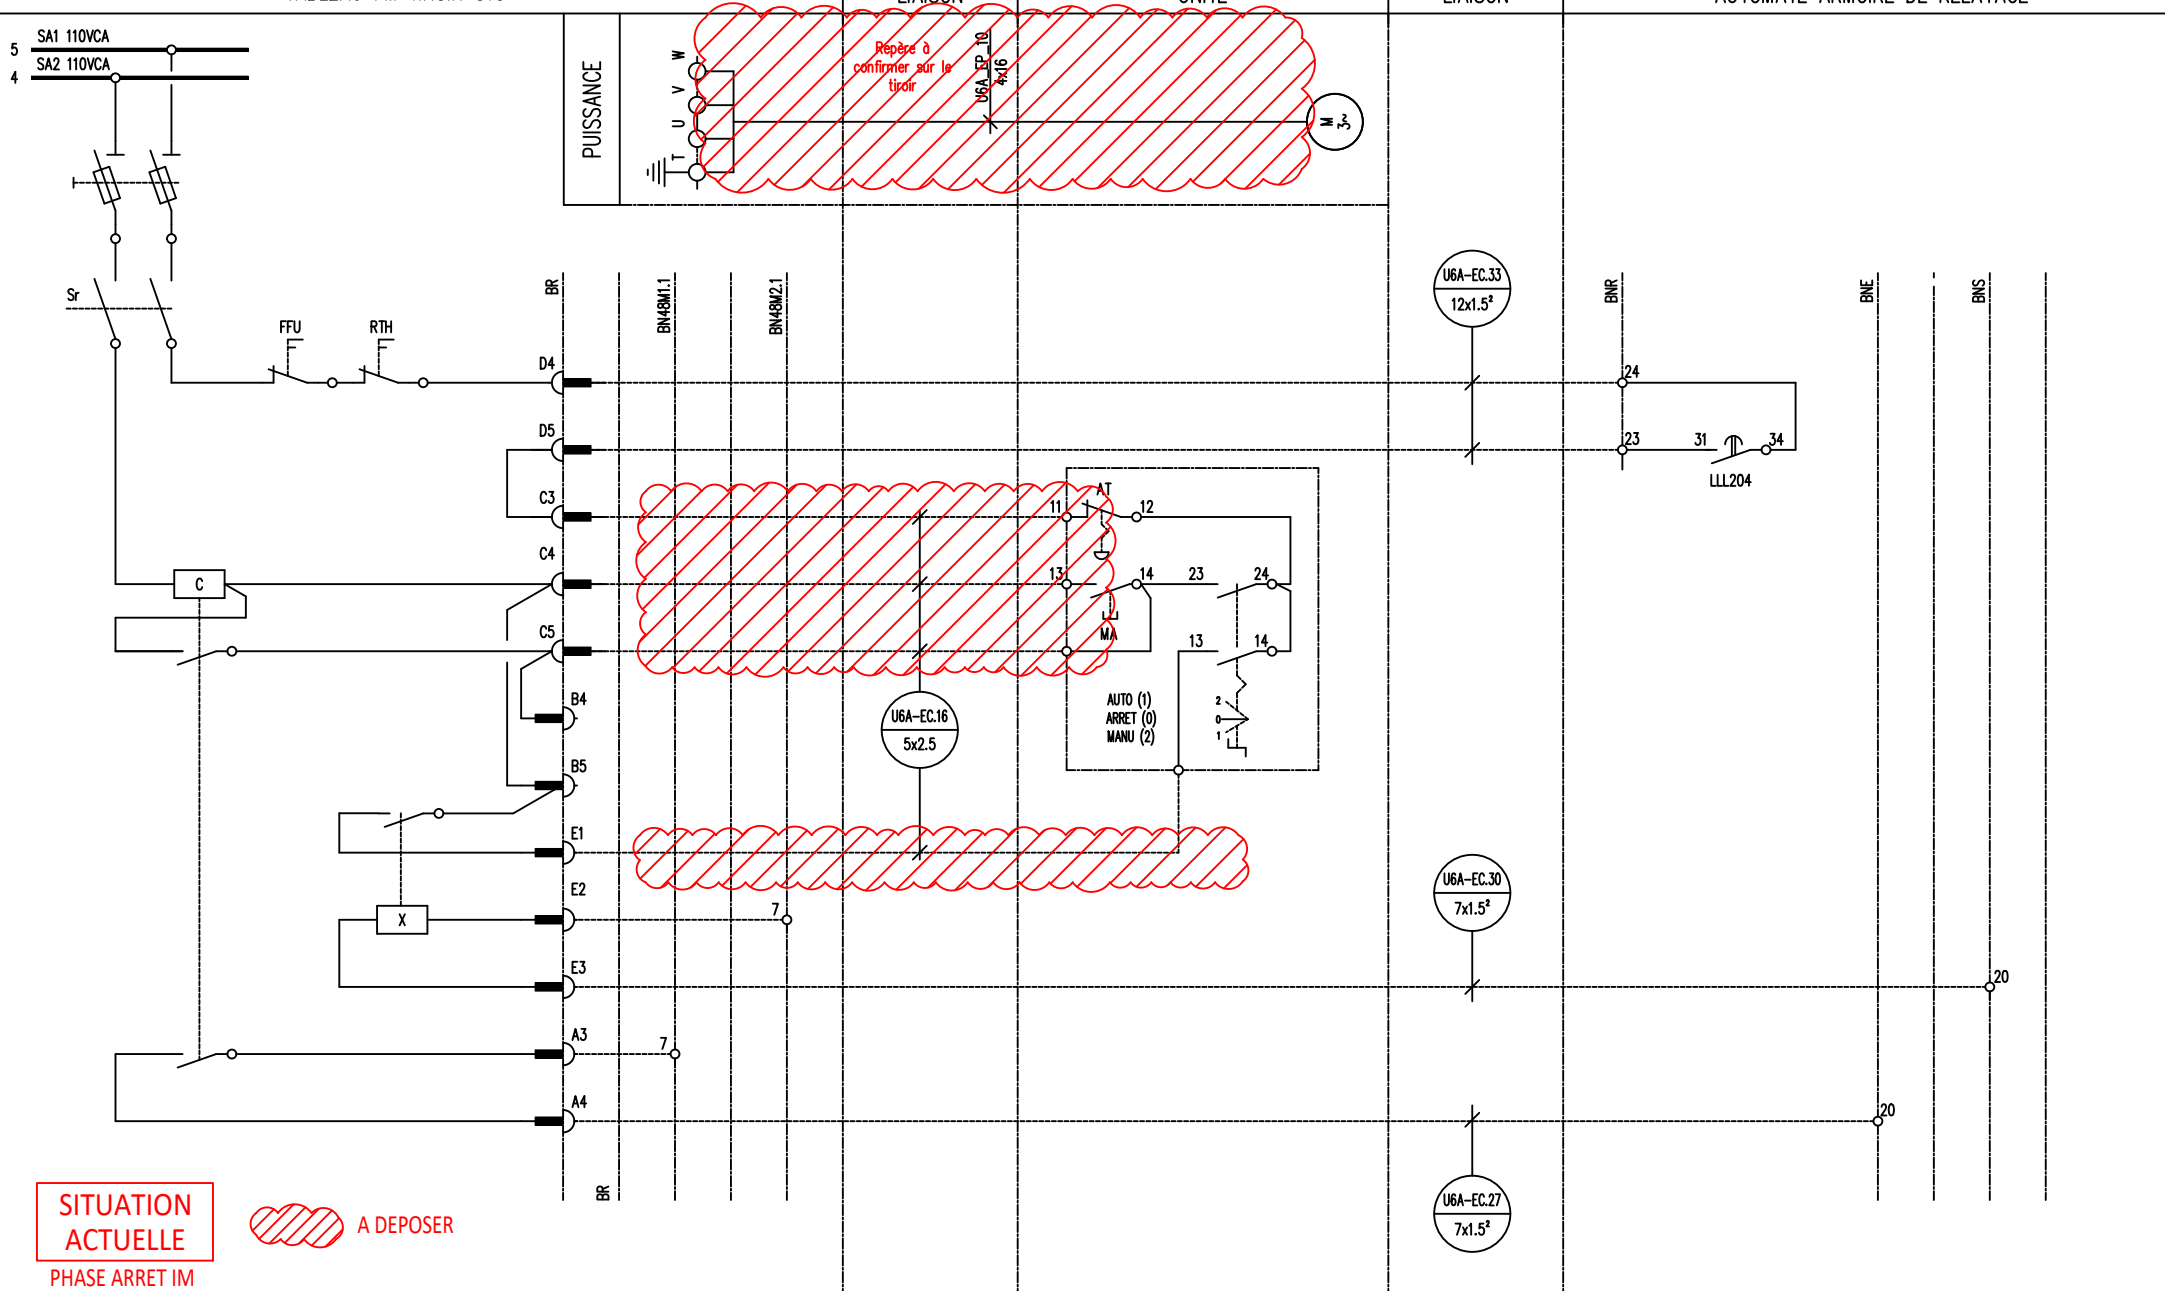SITUATION
ACTUELLE

PHASE ARRET IM



A DEPOSER

OP02330-0A03352 TRAVAUX IM
DOSSIER BP EXECUTION_Rev.1 - PLAN 037VOIR PAGE DE GARDE
KP00074X**ExxonMobil**RAFFINERIE DE
PORT-JEROME
GRAVENCHON

N° DAO

REV DATE

V 10.23

KP00097X

DESIGNATION

REFONTE DAO - 18547

PAR

BSI

VISA


SEG.

BLOC 201


TRAITEMENTS DES EFFLUENTS
DEPART MOTEUR
P201230.2 (ex G8S)

N° 6A347 PL24

Rev V

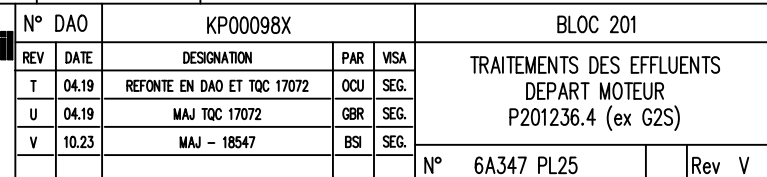

UNITE

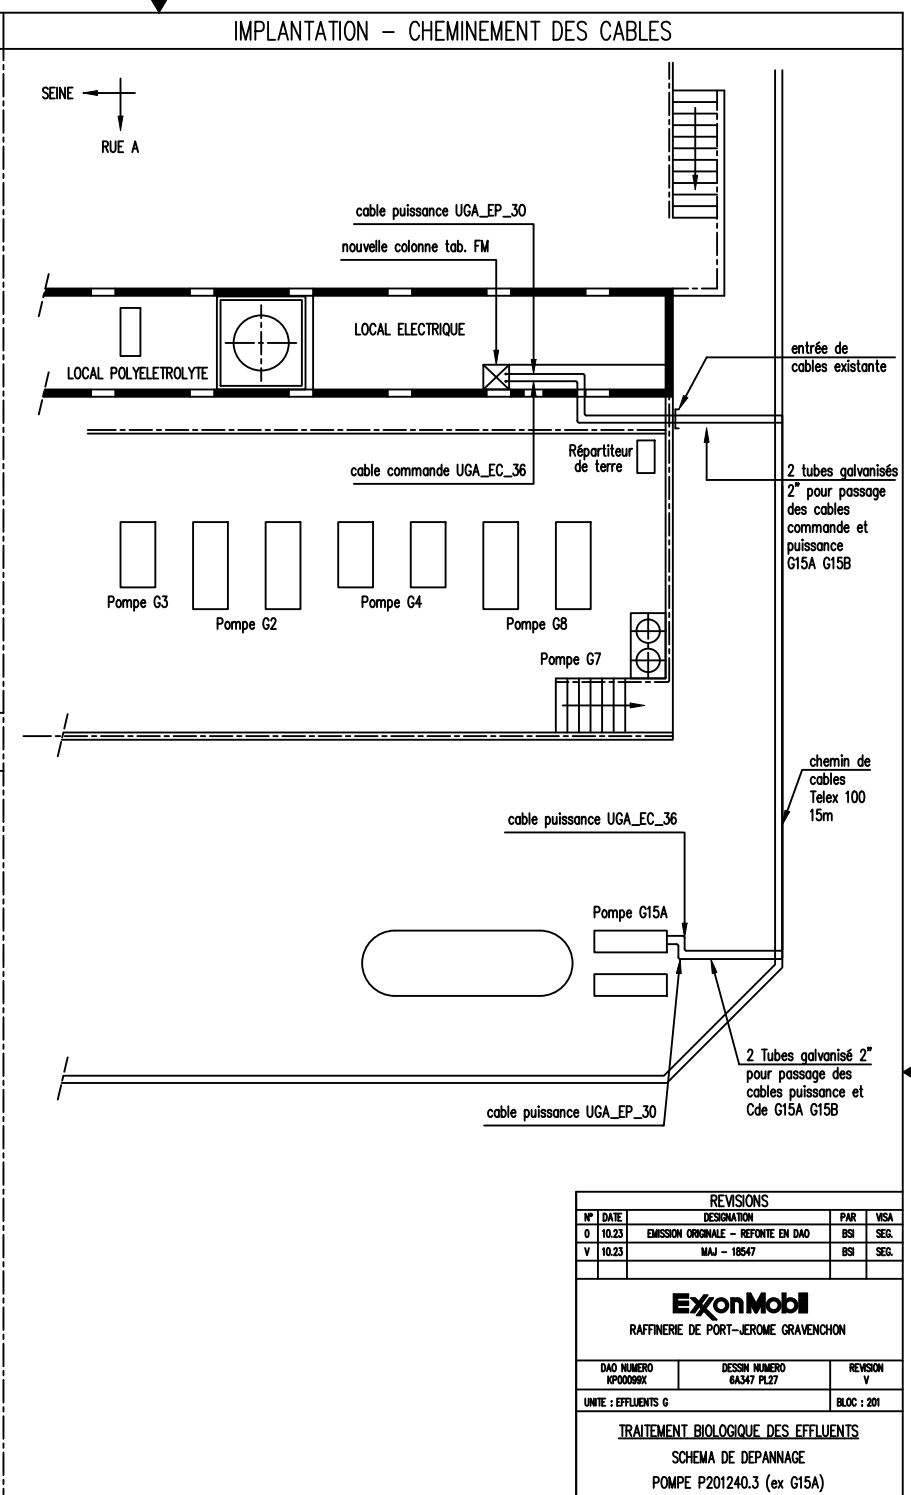

REVISIONS				
N°	DATE	DESIGNATION	PAR	VISA
0	10.23	EMISSON ORIGINALE - REPORTE EN DAO	BSI	SEG.
V	10.23	MAJ - 18547	BSI	SEG.



RAFFINERIE DE PORT-JEROME GRAVENCHON


DAO NUMERO KP00099X	DESSIN NUMERO 6A347 PL27	REVISION V
UNITE : EFFLUENTS G		BLOC : 201

TRAITEMENT BIOLOGIQUE DES EFFLUENTS

SCHEMA DE DEPIANNAGE

POMPE P201240.3 (ex G15A)

UNITE

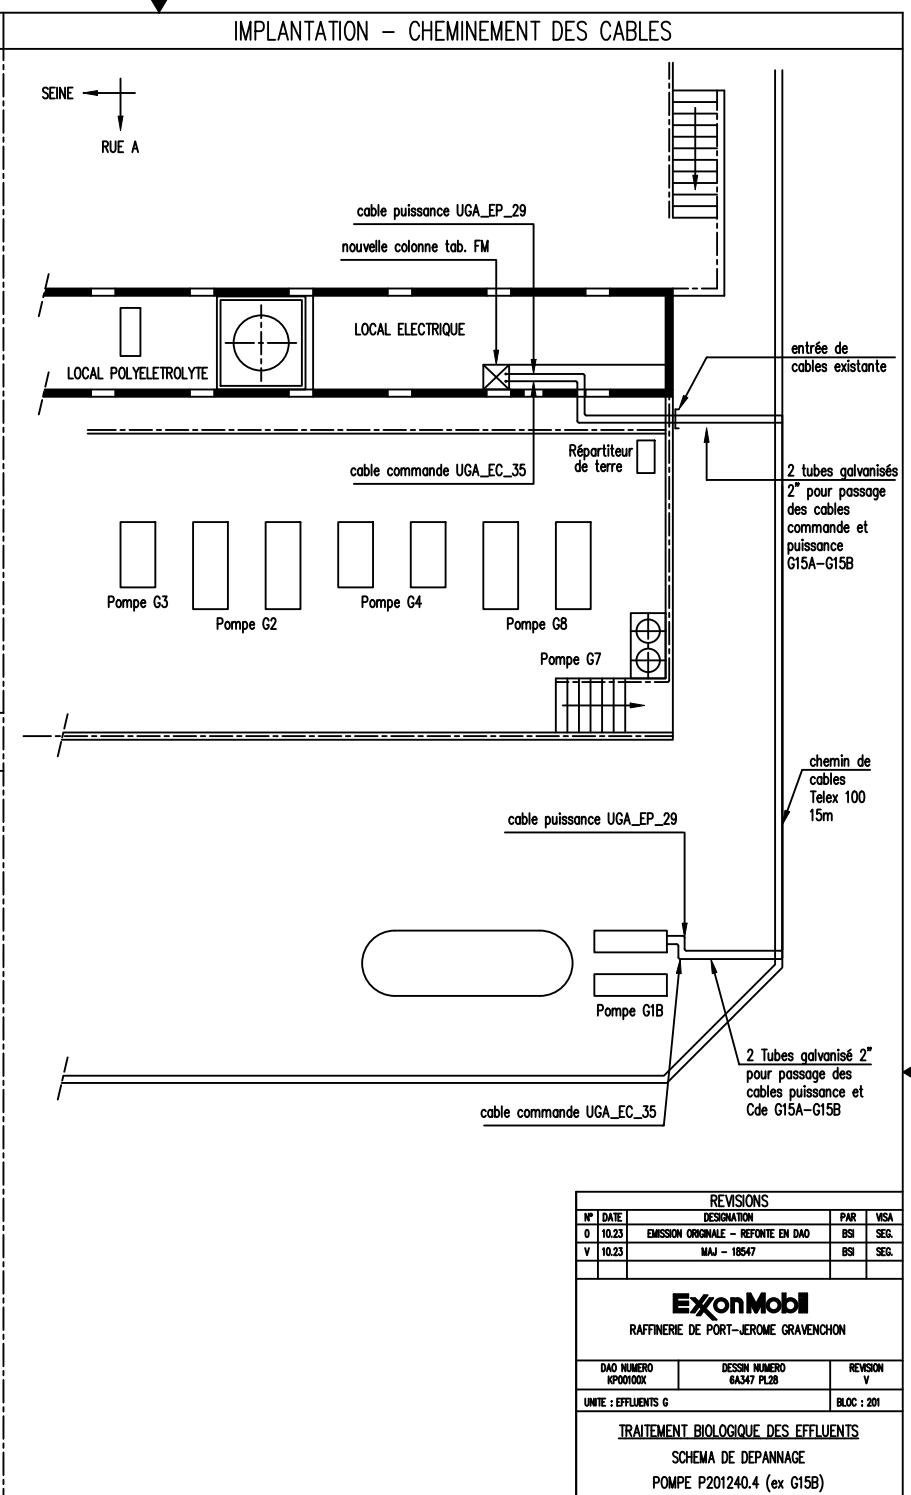

REVISIONS				
N°	DATE	DESIGNATION	PAR	VISA
0	10.23	EMISSON ORIGINALE - REPORTE EN DAO	BSI	SEG.
V	10.23	MAJ - 18547	BSI	SEG.



RAFFINERIE DE PORT-JEROME GRAVENCHON

DAO NUMERO KP00100X	DESSIN NUMERO 6A347.PL28	REVISION V
UNITE : EFFLUENTS G		BLOC : 201

TRAITEMENT BIOLOGIQUE DES EFFLUENTS

SCHÉMA DE DEPANNAGE

POMPE P201240.4 (ex G15B)

TABLEAU FM TIROIR D3

LIANS

AUTOMATE
ARMOIRE DE RELAYAGE




UNITE - MOTEUR

UNITE
BLOC RALLONGE

PUISSANCE

COMMANDE

IMPLANTATION - CHEMINEMENT DES CABLES

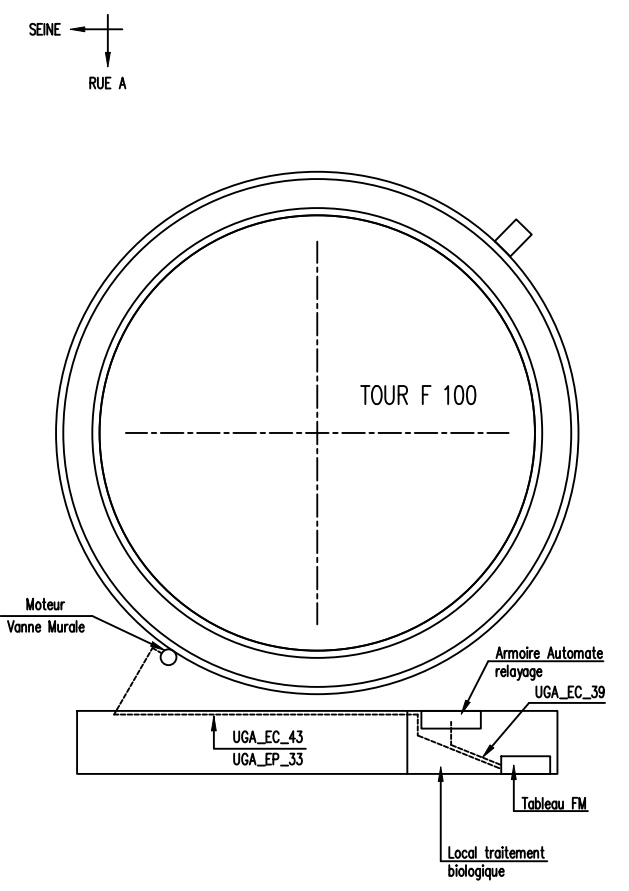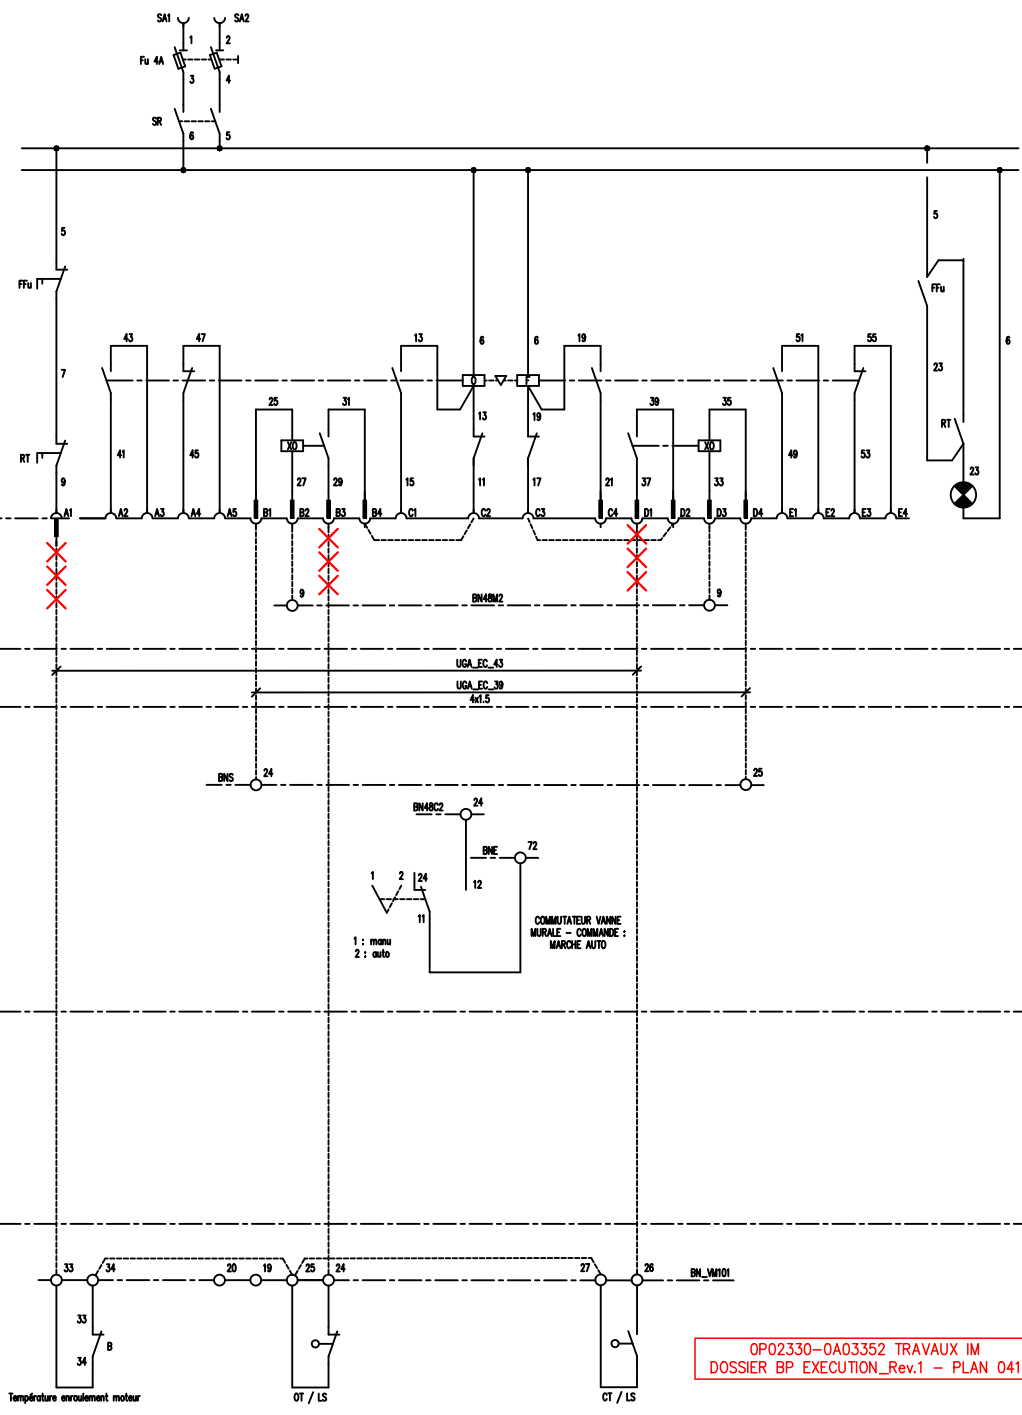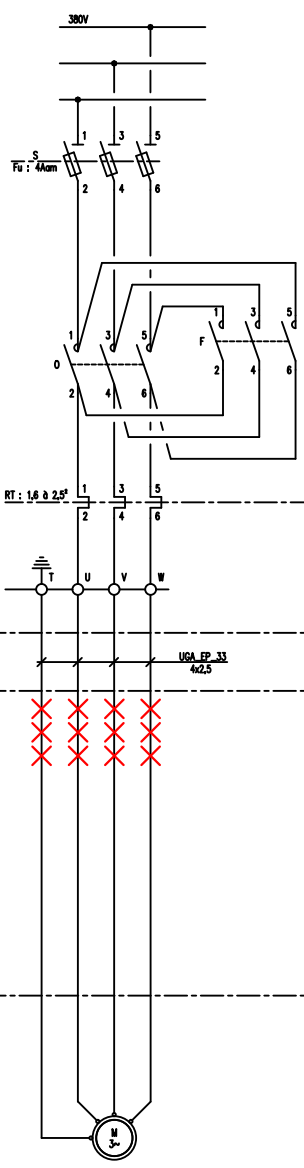

SITUATION ACTUELLE
PHASE ARRET IM
CABLE A DEBRANCHER ET DETOURNER

OP02330-0A03352 TRAVAUX IM
DOSSIER BP EXECUTION_Rev.1 - PLAN 041

REVISIONS			
N°	DATE	DESIGNATION	PAR
0	10.23	EMISSION ORIGINALE - REFOITE EN DAO	BSI
V	10.23	MAJ - 18547	BSI




DAO NUMERO KP00101X		DESSIN NUMERO GA347 PL20	REVISION V
UNITE : EFFLUENTS G		BLOC : 201	

ExxonMobil	
RAFFINERIE DE PORT-JEROME GRAVENCHON	
TRAITEMENT BIOLOGIQUE DES EFFLUENTS	
TOUR BIOLOGIQUE	
SCHEMA DE DEPANNAGE VM 101	

PUISSANCE

COMMANDE

IMPLANTATION - CHEMINEMENT DES CABLES

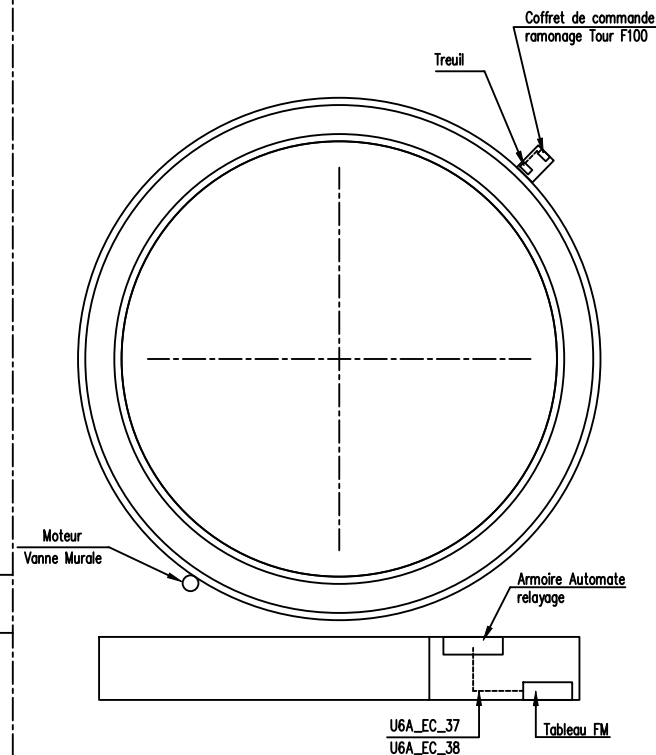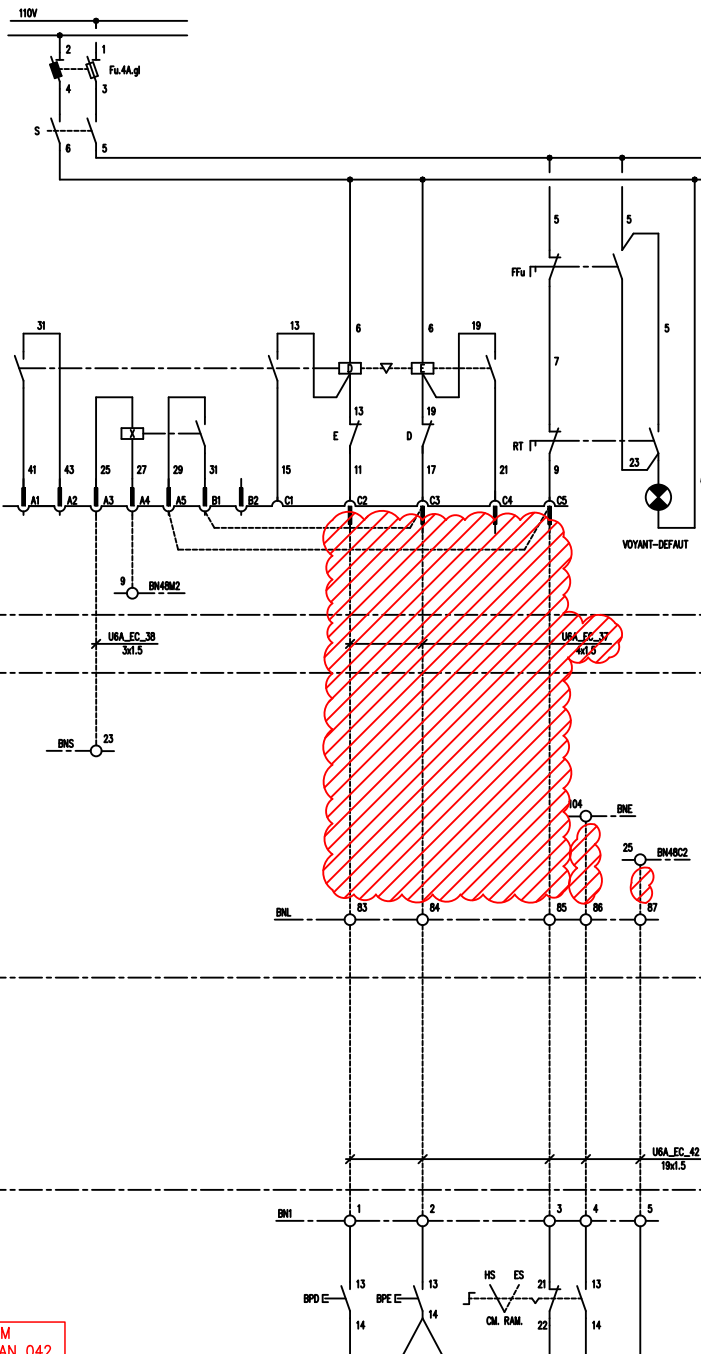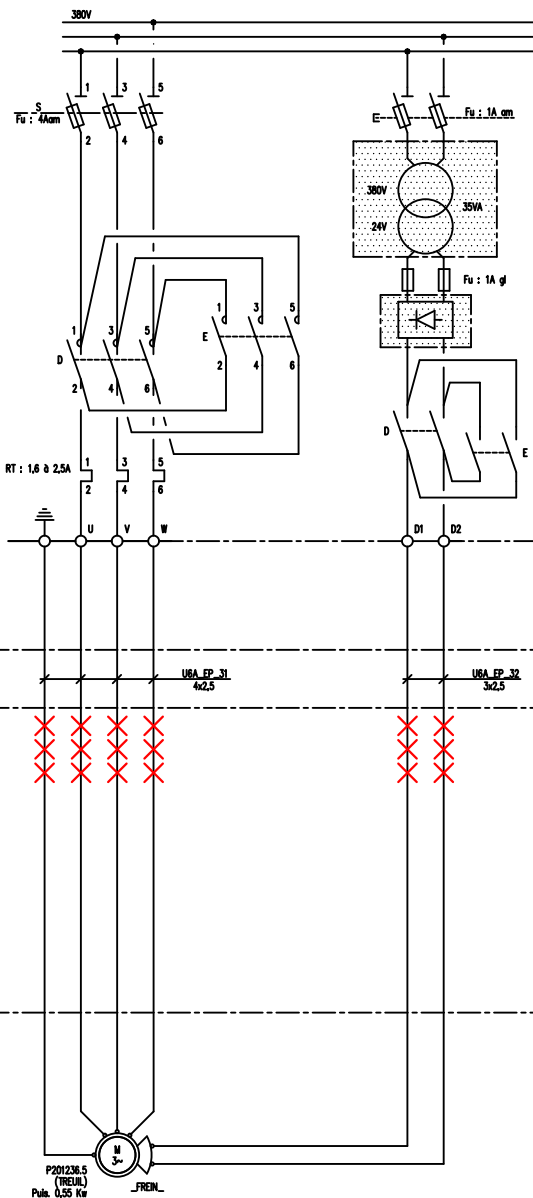

LEGENDE

Appareil monté par entreprise
et fourni par MOBIL

REVISIONS				
N°	DATE	DESIGNATION	PAR	VISA
0	10.23	EMISSION ORIGINALE - REFOITE EN DAO	BSI	SEG.
V	10.23	MAJ - 18547	BSI	SEG.

ExxonMobil RAFFINERIE DE PORT-JEROME GRAVENCHON		
DAO NUMERO KP00102X	DESSIN NUMERO 6A347 PL30	REVISION V
UNITE : EFFLUENTS G		BLOC : 201
TRAITEMENT BIOLOGIQUE DES EFFLUENTS RAMONAGE TOUR BIOLOGIQUE SCHEMA DE DEPANNAGE P201236.5 (TREUIL)		

A DEPOSER

SITUATION
ACTUELLE

PHASE ARRET IM

CABLE A DEBRANCHER
& SORTIR DU POSTE


OP02330-0A03352 TRAVAUX IM
DOSSIER BP EXECUTION_Rev.1 - PLAN 042

LOCAL TRAITEMENT BIOLOGIQUE DES EFFLUENTS/ELECTRICITE
TABLEAU FN (HAZEMAN) - TRA 16.2nd : 5810 TRONC D8

UNITE / Traitement biologique des effluents



LOCAL TRAITEMENT BIOLOGIQUE EFFLUENTS
ARMoire de RELAYAGE ET AUTOMATE

PUISSANCE

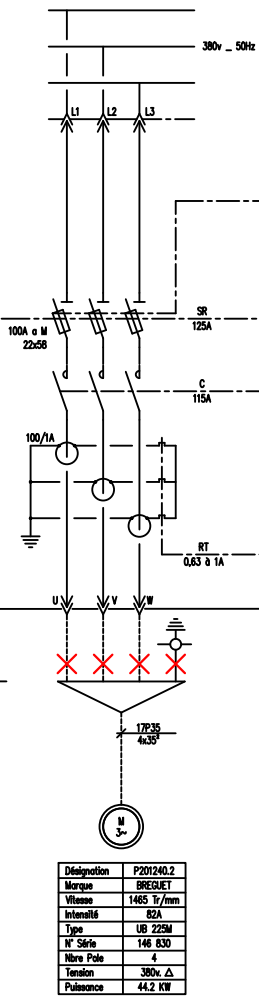

Désignation	P201240.2
Marque	BREQUET
Vitesse	1465 1/r/min
Intensité	82A
Type	UB 225M
N° Série	146 830
Nbre Pôles	4
Tension	380V Δ
Puissance	44.2 KW



COMMANDE DEPART EX MOTEUR P201240.2

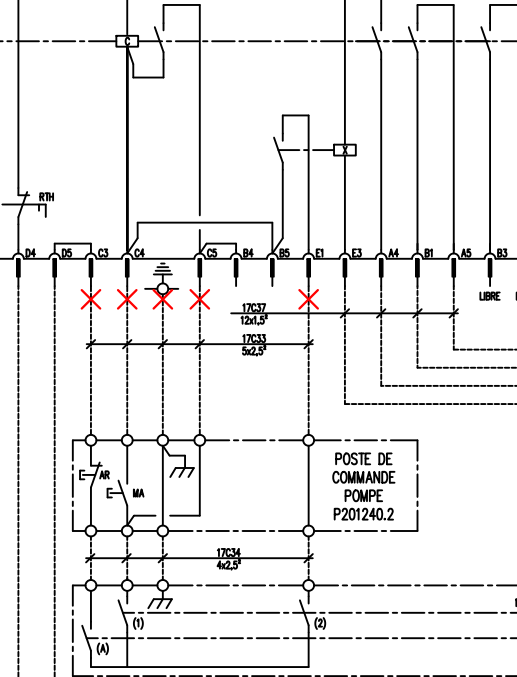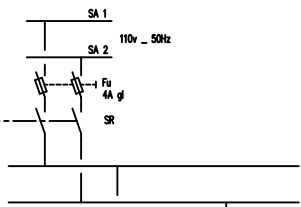

POSTE DE
COMMANDE
POMPE
P201240.2

VOIR PLAN
17 EP 0010
POMPES P201240.3/4
(ex G15A/B) ET 30GM14

COMMANDE DEPART MOTEUR G6

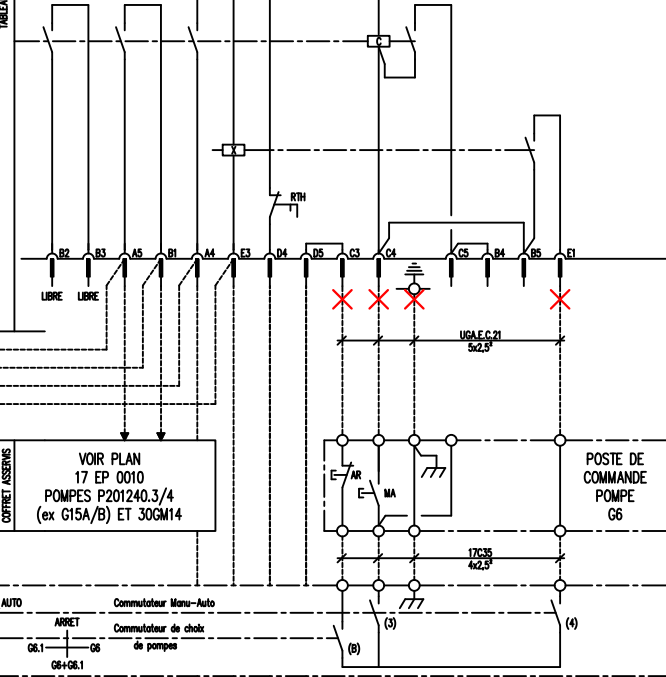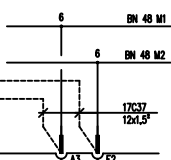

POSTE DE
COMMANDE
POMPE
G6



SITUATION
ACTUELLE
PHASE ARRET IM

XXX CABLE A DEBRANCHER
& SORTIR DU POSTE

OP02330-0A03352 TRAVAUX IM
DOSSIER BP EXECUTION_Rev.1 - PLAN 043

VOIR PAGE DE GARDE
KP00074X

Commutateur AUTO-MANU			
Contacts	AUTO	ARRET	MANU
(1)	O	O	F
(2)	F	O	O
(3)	O	O	F
(4)	F	O	O

Commutateur de choix de pompes				
Contacts	Arret	G6	G6.1+G6	G6.1
(A)	O	O	F	F
(B)	O	F	F	O

REVISIONS

N°	DATE	DENOMINATION	PAR	VISA
0	10.23	EMISSION ORIGINALE - REFOITE EN DAO	BS	SEG.
V	10.23	MAJ - 18547	BS	SEG.

ExxonMobil

RAFFINERIE DE PORT-JEROME GRAVENCHON

DAO NUMERO	DESSIN NUMERO	REVISION
KP00103X	6A347 PL31	V

UNITE : EFFLUENTS G BLOC : 201


TRAITEMENT BIOLOGIQUE DES EFFLUENTS

CIRCUIT DE COMMANDE DEPART MOTEUR ex P201240.2
RESERVE

CARTE AI – AUTOMATE 1100

AUT C7

60BNAUT1100C7

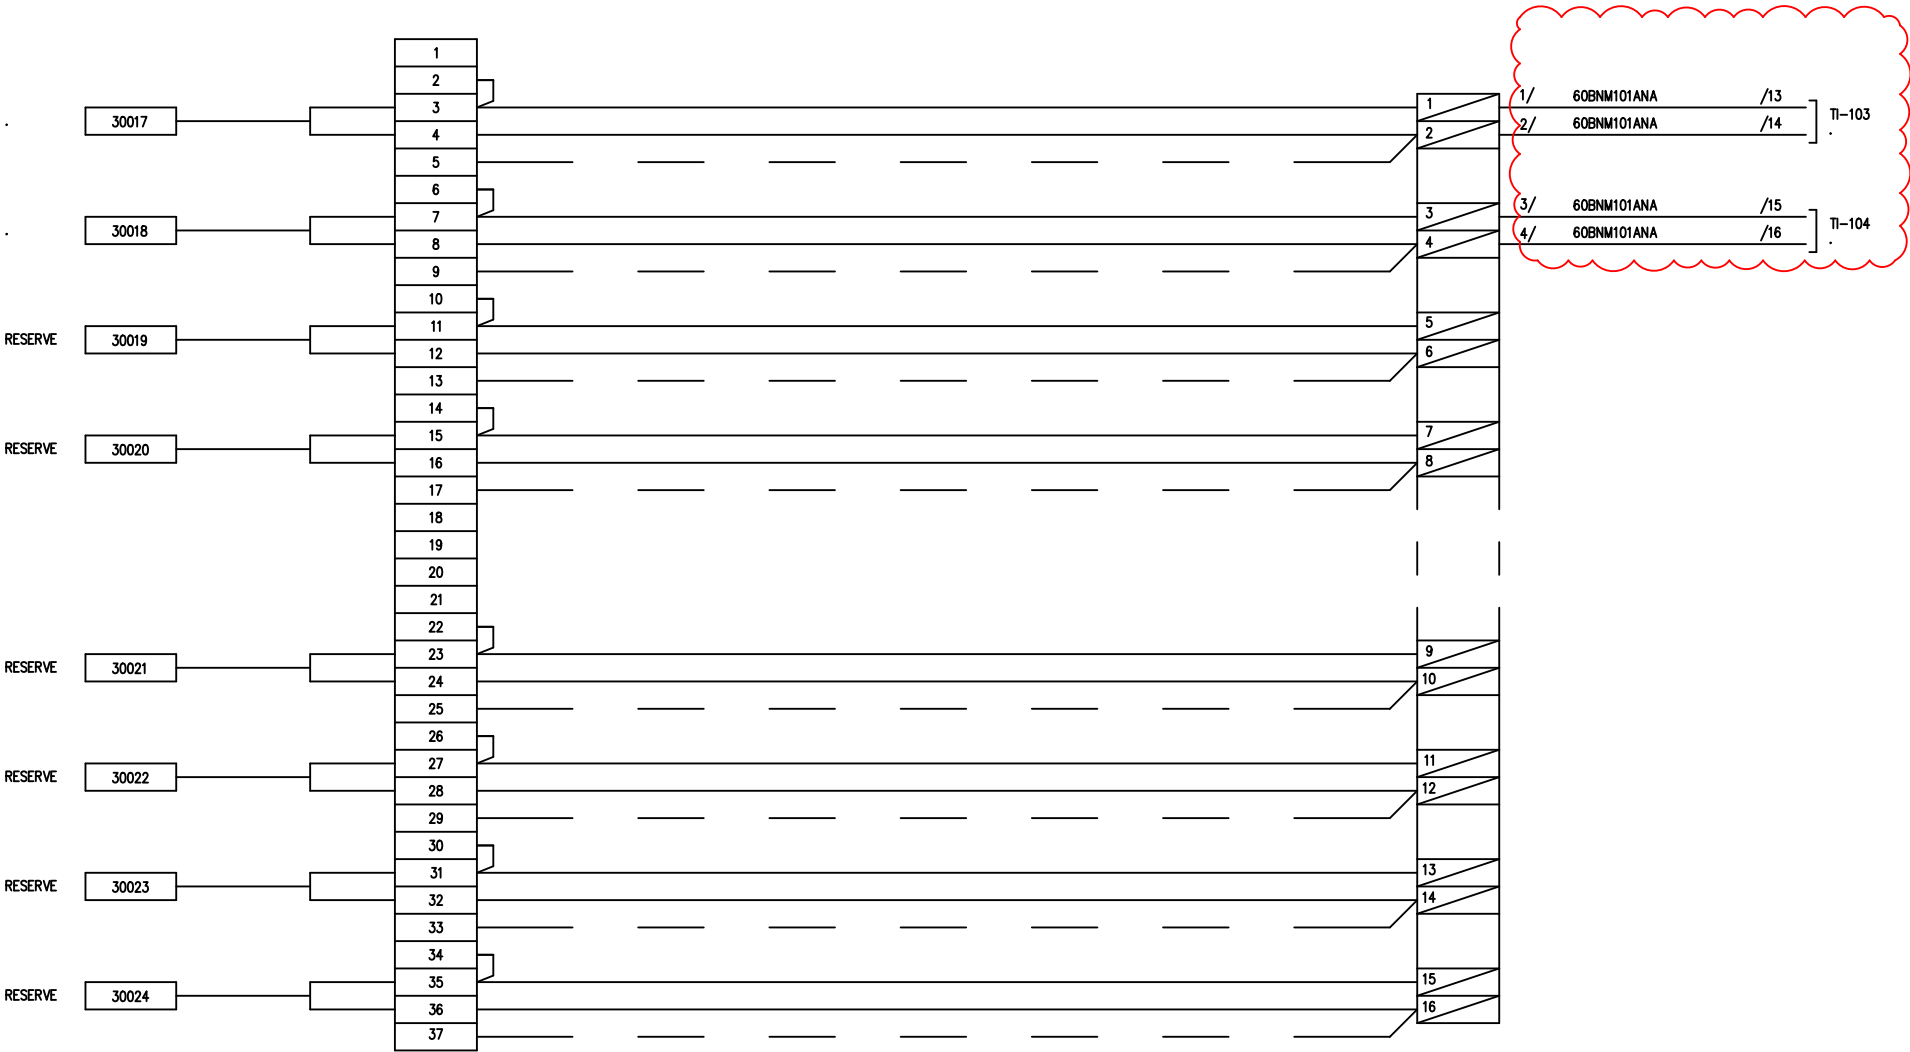

PHASE ARRET IM

SITUATION
ACTUELLE

A DEPOSER

OP02330-0A03352 TRAVAUX IM
DOSSIER BP EXECUTION_Rev.1 – PLAN 050

ExxonMobil


RAFFINERIE DE
PORT-JEROME
GRAVENCHON

N° DAO		MP00094C			LOCAL TECHNIQUE EFFLUENTS	
REV	DATE	DESIGNATION	PAR	VISA	CHASSIS 104 – BARREAU D 60BNAUT1100C7	
0	04.99	ETABLISSEMENT	D.L	Y.M		
T	01.02	AJOUT RLM01029	C.G	L.M		
U	02.02	TQC RLM01029	C.G	L.M		
5	10.04	TQC PROJET OPTTEAM	F.D	L.M	N°	Rev 5

CARTE AI – AUTOMATE 1100

AUT C3

60BNAUT1100C3

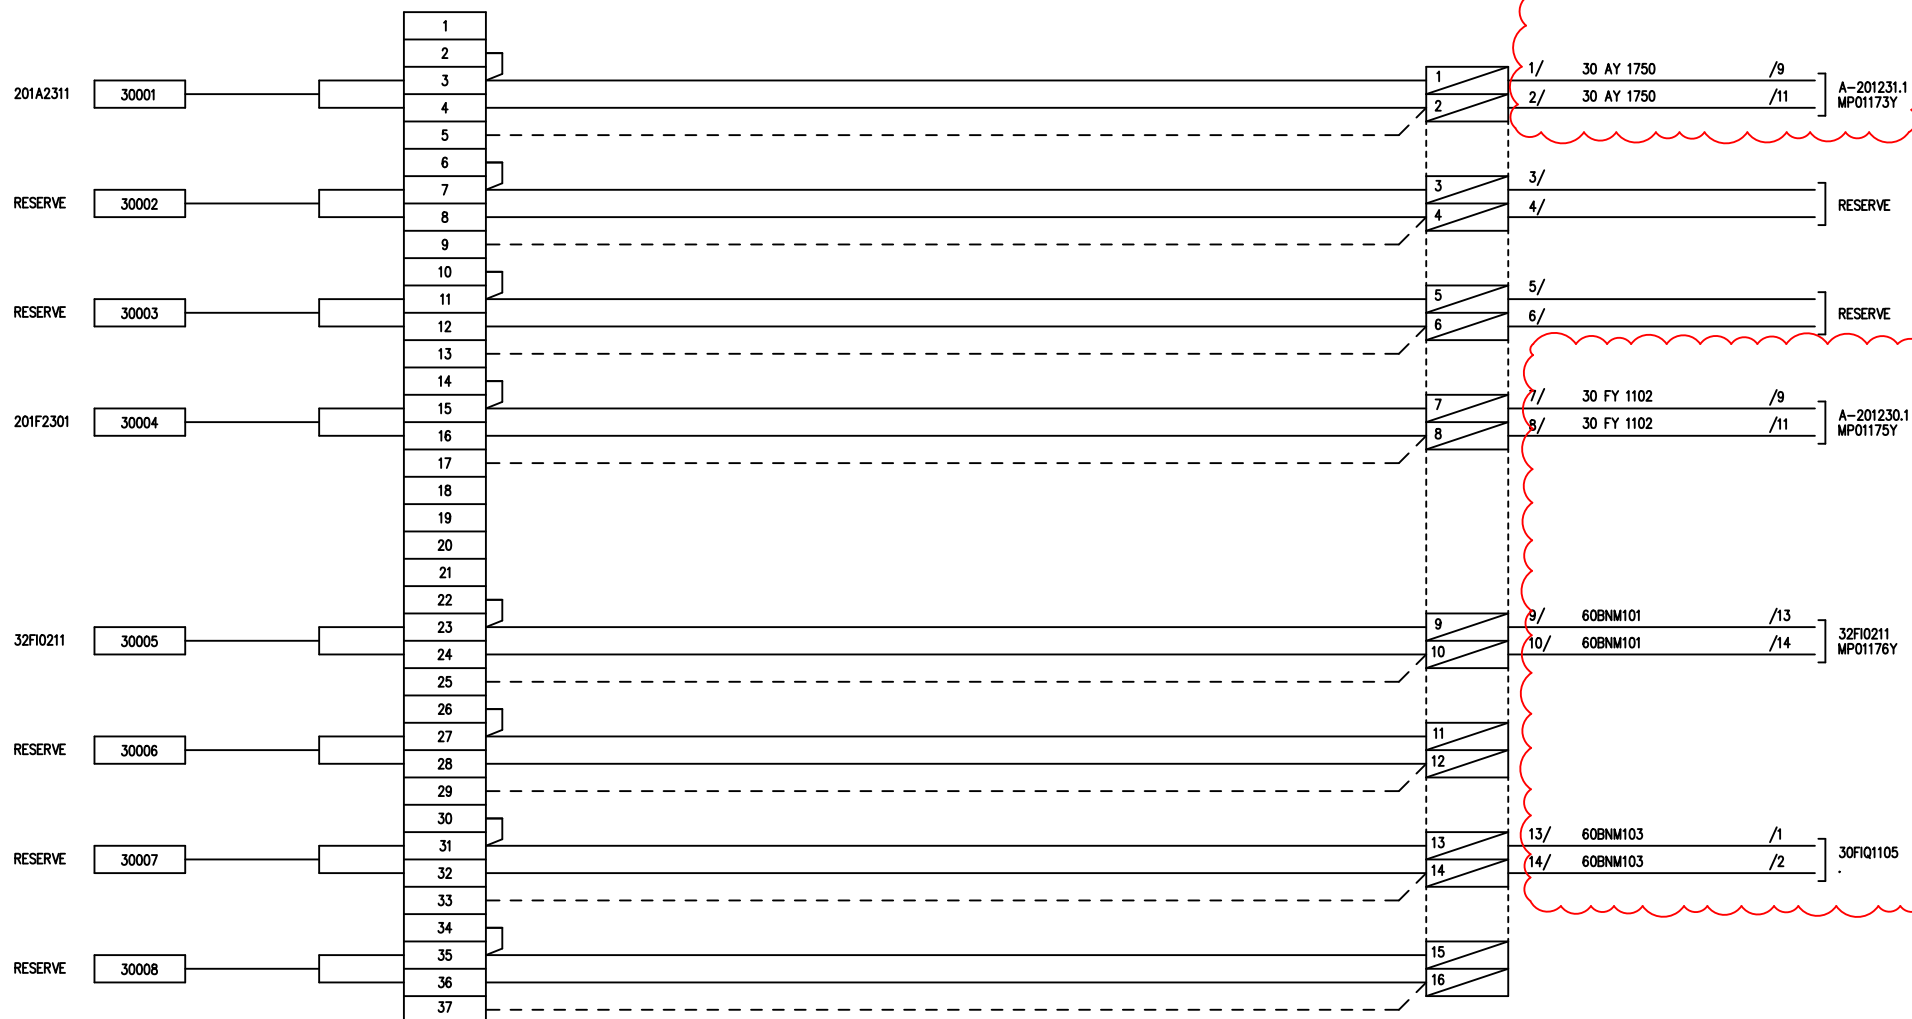

PHASE ARRET IM

SITUATION
ACTUELLE

A DEPOSER

OP02330-0A03352 TRAVAUX IM
DOSSIER BP EXECUTION_Rev.1 – PLAN 051

VOIR PDF
MP02348C

ExxonMobil
RAFFINERIE DE
PORT-JEROME
GRAVENCHON

N° DAO		MP00570C				LOCAL TECHNIQUE EFFLUENTS	
REV	DATE	DESIGNATION	PAR	VISA		CHASSIS 104 – BARREAU D 60BNAUT1100C3	
0	09.99	ETABLISSEMENT	W.P	D.L			
6	06.06	MISE A JOUR	C.D	L.M			
15	03.21	AJOUT 17947 – RESM2105	OCU	SEG			
17	01.22	TQC 18202 – RESM2105	BSI	SEG		N° 60 JS 1040	Rev 17

60BNAUT1100C4					
1/ AUTC4	/3	1	1/ 60BNM101SDV	/1	
2/ AUTC4	/4	2	2/ 60BN-24V02	/5	
3/ AUTC4	/7	3	3/ 60BNM101SDV	/3	
4/ AUTC4	/8	4	4/ 60BN-24V02	/6	
5/ AUTC4	/11	5	5/ 60BNM101SDV	/5	
6/ AUTC4	/12	6	6/ 60BN-24V02	/7	
7/ AUTC4	/15	7	7/ 60BNM101	/9	
8/ AUTC4	/16	8	8/ 60BN-24V02	/8	
9/ AUTC4	/23	9	9/ 30AY1756	/9	
10/ AUTC4	/24	10	10/ 30AY1756	/11	
11/ AUTC4	/27	11	11/ 63AY1802	/9	
12/ AUTC4	/28	12	12/ 63AY1802	/11	
13/ AUTC4	/31	13	13/ 30AY1106	/9	
14/ AUTC4	/32	14	14/ 30AY1106	/11	
15/ AUTC4	/35	15	15/ 30AY1754	/9	
16/ AUTC4	/36	16	16/ 30AY1754	/11	

PHASE ARRET IM

SITUATION
ACTUELLE

A DEPOSER


OP02330-0A03352 TRAVAUX IM
DOSSIER BP EXECUTION_Rev.1 - PLAN 052

ExxonMobil RAFFINERIE DE PORT-JEROME GRAVENCHON	N° DAO		MP00571C			LOCAL TECHNIQUE EFFLUENTS		
	REV	DATE	DESIGNATION	PAR	VISA	CHASSIS 104 – BARREAU C 60BNAUT1100C4		
	0	03.94	EMISSION ORIGINALE	DAO	JLL			
	5	10.04	TQC PROJET OPTTEAM	F.D	L.M			
						N° 60 JS 1051 Rev 5		

CARTE DI - AUTOMATE 1100

AUT C5

60BNAUT1100C5

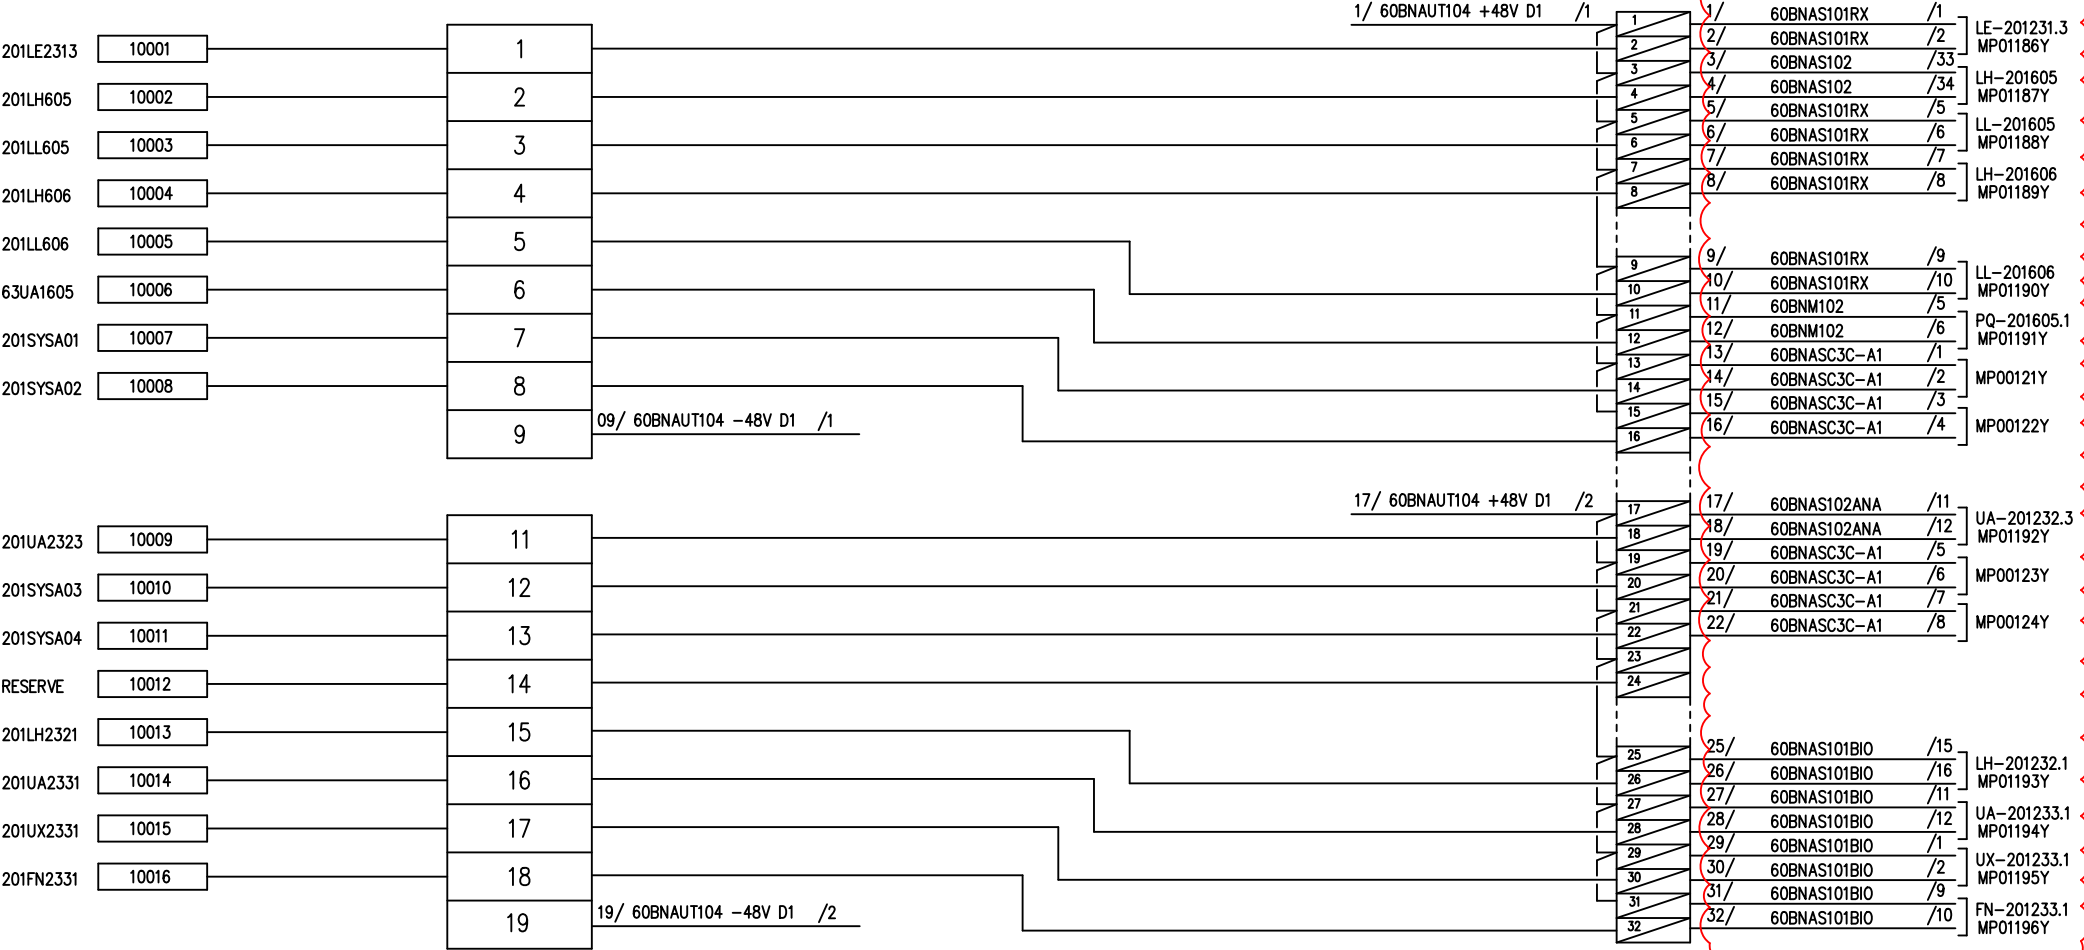

PHASE ARRET IM

SITUATION
ACTUELLE

A DEPOSER

OP02330-0A03352 TRAVAUX IM
DOSSIER BP EXECUTION_Rev.1 - PLAN 053

VOIR PAGE DE FOLIOTAGE
MP01279C

ExxonMobil


RAFFINERIE DE
PORT-JEROME
GRAVENCHON

N° DAO		MP00572C			BLOC 201 - LT EFFLUENTS		
REV	DATE	DESIGNATION	PAR	VISA	CHASSIS 104 - BARREAU A 60BNAUT1100C5		
0	03.94	EMISSION ORIGINALE	DAO	J.LL			
8	03.08	MAJ COMET RESH0705	C.G	J.L			
10	01.10	TEL QUE CONSTRUIT RESH0710	C.D	J.L			
14	10.17	ANNULATION RESM0803	K.T	R.E	N° 60 JS 1042		
					Rev 14		

CARTE AO – AUTOMATE 1100

AUT C6

60BNAUT1100C6

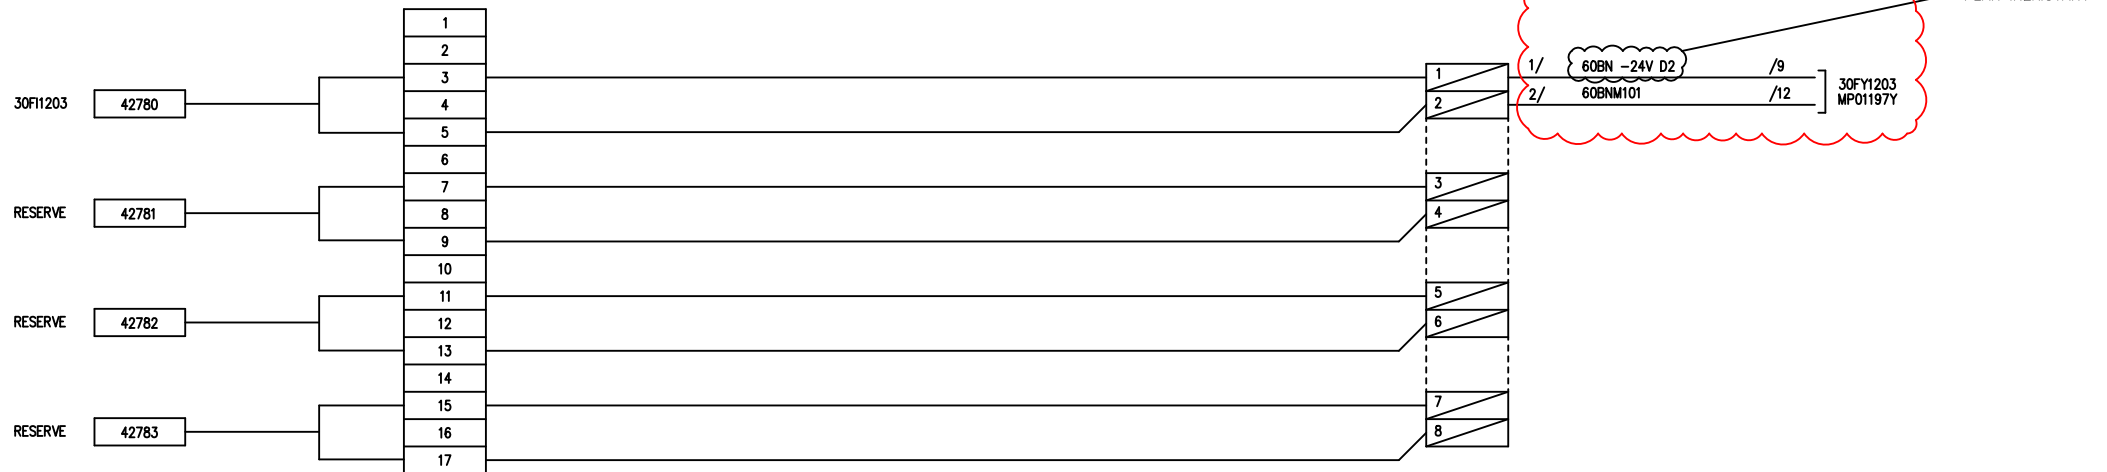

PHASE ARRET IM

SITUATION
ACTUELLE

A DEPOSER

OP02330-0A03352 TRAVAUX IM
DOSSIER BP EXECUTION_Rev.1 – PLAN 054

ExxonMobil


RAFFINERIE DE
PORT-JEROME
GRAVENCHON

N° DAO		MP00573C			LOCAL TECHNIQUE EFFLUENTS	
REV	DATE	DESIGNATION	PAR	VISA	CHASSIS 104 – BARREAU D 60BNAUT1100C6	
0	04.99	ETABLISSEMENT	DAO	Y.M		
5	10.04	TQC PROJET OPTTEAM	F.D	L.M		
					N° 60 JS 1043	Rev 5

CARTE DO - AUTOMATE 1100

AUT C8

60BNAUT1100C8

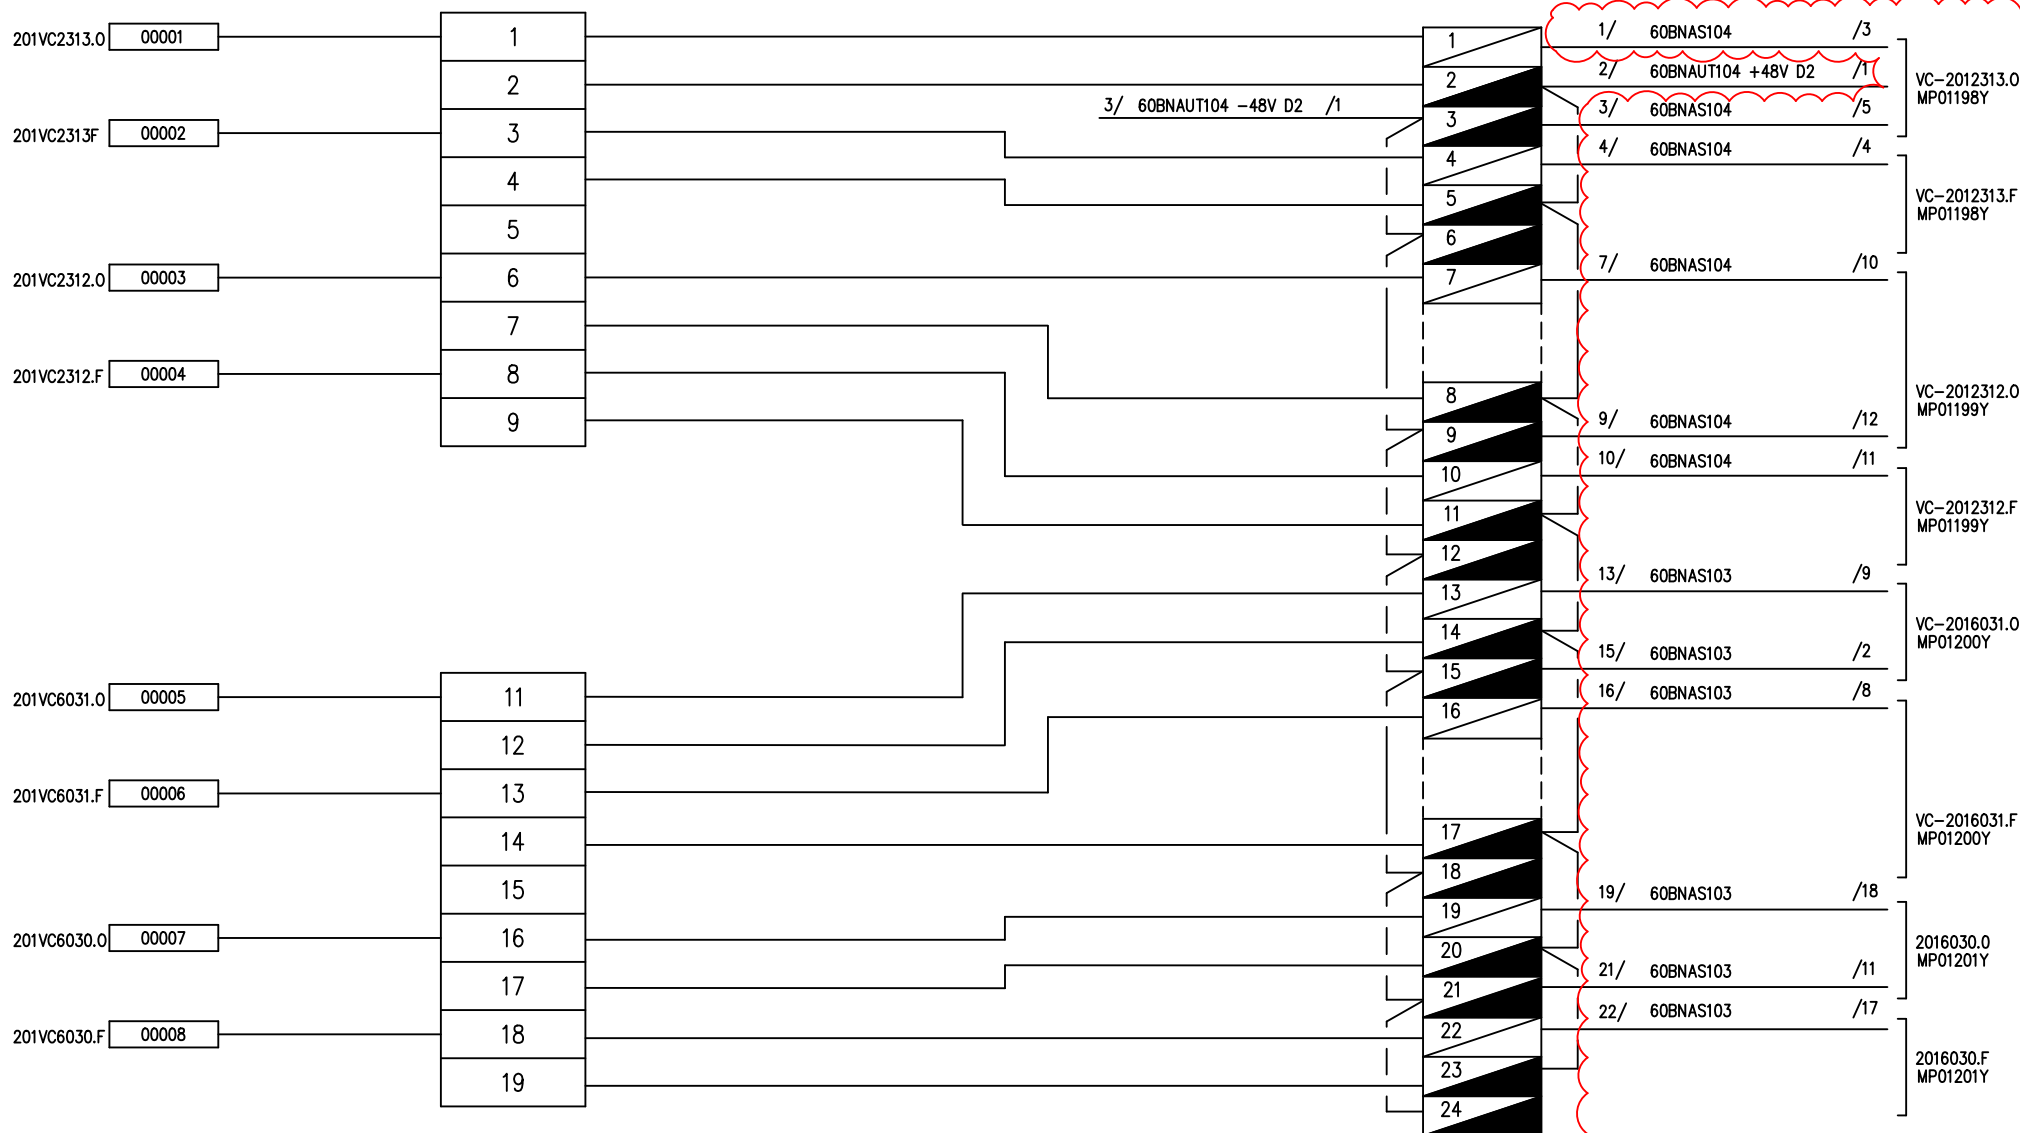

PHASE ARRET IM

SITUATION
ACTUELLE

A DEPOSER

OP02330-0A03352 TRAVAUX IM
DOSSIER BP EXECUTION_Rev.1 - PLAN 055

ExxonMobil


RAFFINERIE DE
PORT-JEROME
GRAVENCHON

N° DAO		MP00574C			LT EFFLUENTS	
REV	DATE	DESIGNATION	PAR	VISA	CHASSIS 104 - BARREAU C 60BNAUT1100C8	
0	03.94	EMISSION ORIGINALE	DAO	JLL		
5	10.04	TQC PROJET OPTTEAM	F.D	LM		
					N° 60 JS 1045	Rev 5

CARTE DI - AUTOMATE 1100

AUT C10

60BNAUT1100C10

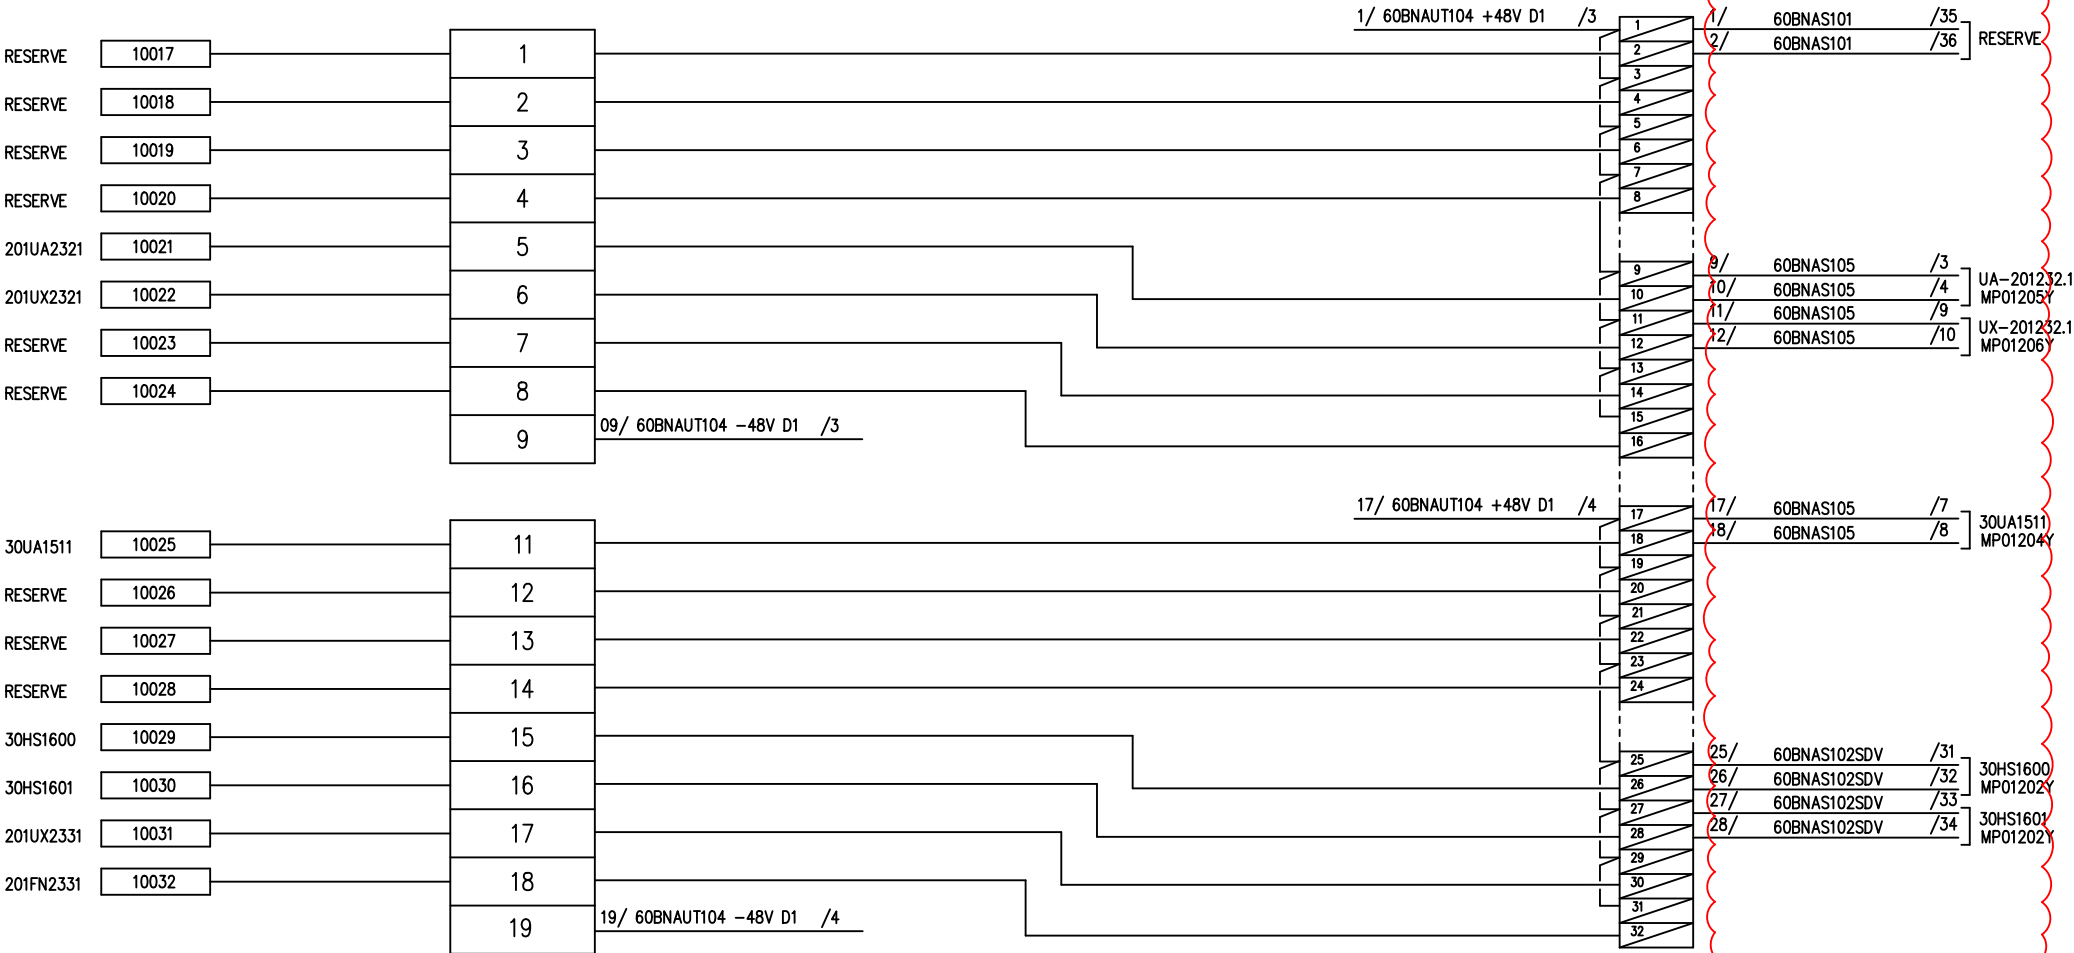

PHASE ARRET IM

SITUATION
ACTUELLE

A DEPOSER

OP02330-0A03352 TRAVAUX IM
DOSSIER BP EXECUTION_Rev.1 - PLAN 056

VOIR PAGE DE FOLIOTAGE
MP02348C


ExxonMobil
RAFFINERIE DE
PORT-JEROME
GRAVENCHON

N° DAO		MP00575C			LOCAL TECHNIQUE EFFLUENTS	
REV	DATE	DESIGNATION	PAR	VISA	CHASSIS 104 - BARREAU A 60BNAUT1100C10	
0	03.94	EMISSION ORIGINALE	DAO	J.LL		
5	10.04	TQC PROJET OPTTEAM	F.D	L.M		
9	07.09	MISE A JOUR	C.D	J.L		
					N° 60 JS 1046	Rev 9

CARTE DI - AUTOMATE 1100

AUT C11

60BNAUT1100C11

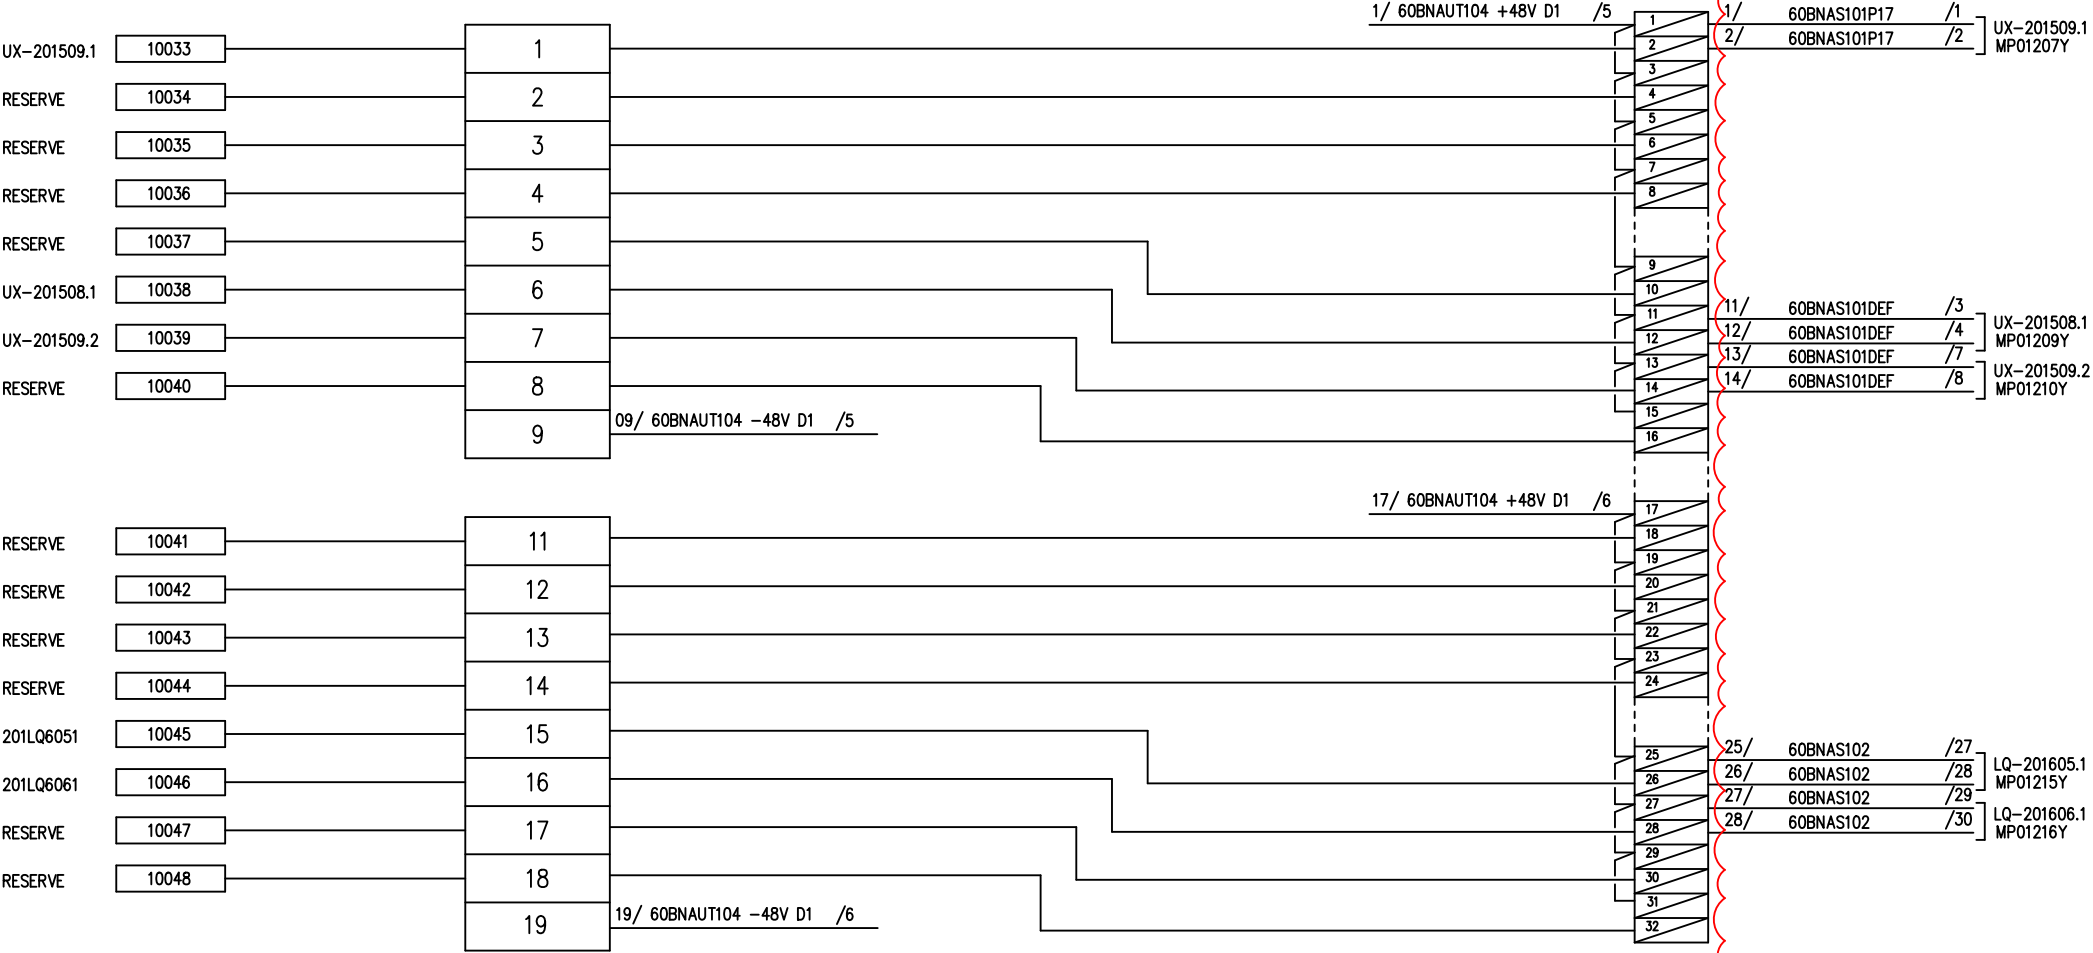

PHASE ARRET IM

SITUATION
ACTUELLE

A DEPOSER

OP02330-0A03352 TRAVAUX IM
DOSSIER BP EXECUTION_Rev.1 - PLAN 057

ExxonMobil


RAFFINERIE DE
PORT-JEROME
GRAVENCHON

N° DAO		MP00576C			LOCAL TECHNIQUE EFFLUENTS	
REV	DATE	DESIGNATION	PAR	VISA	CHASSIS 104 - BARREAU A 60BNAUT1100C11	
0	03.94	EMISSION ORIGINALE	DAO	JLL		
5	10.04	TQC PROJET OPTTEAM	F.D	LM		
					N° 60 JS 1047	Rev 5

CARTE DI - AUTOMATE 1100

AUT C12

60BNAUT1100C12

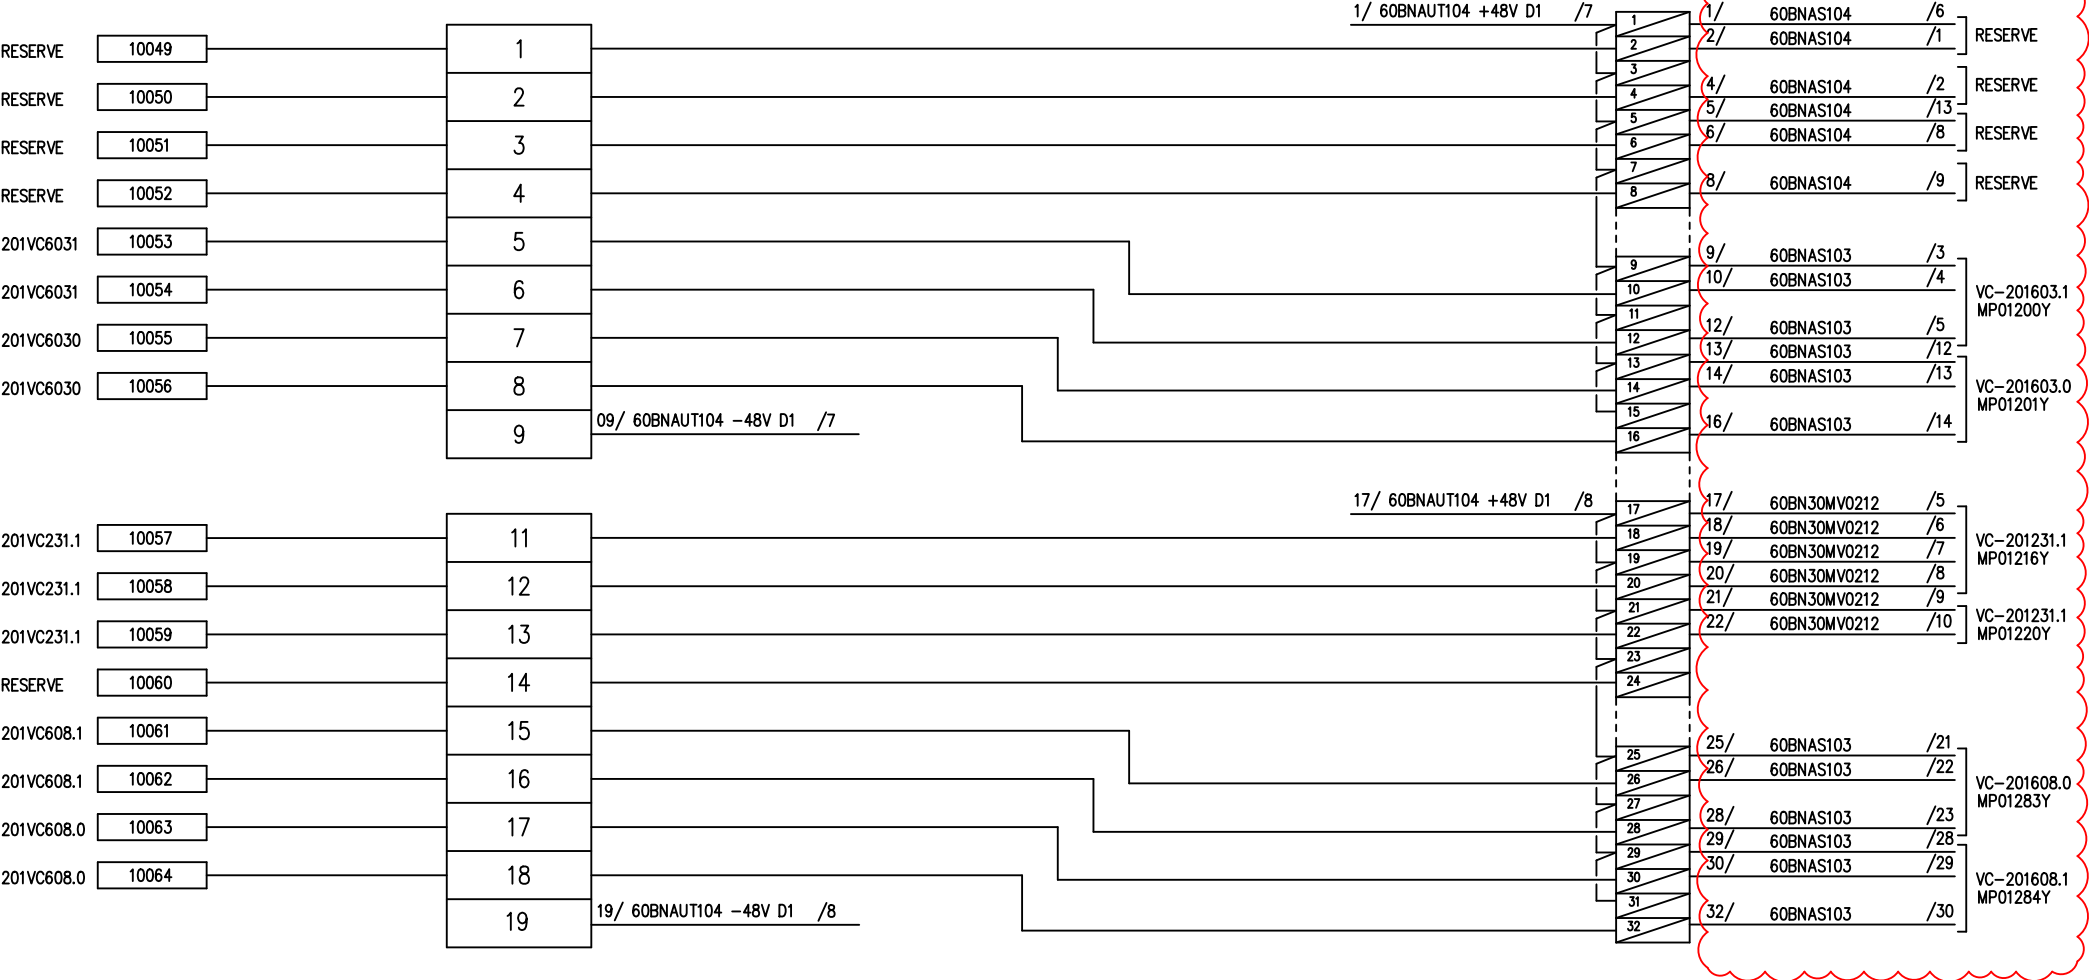

PHASE ARRET IM

SITUATION
ACTUELLE

A DEPOSER

OP02330-0A03352 TRAVAUX IM
DOSSIER BP EXECUTION_Rev.1 - PLAN 058

ExxonMobil


RAFFINERIE DE
PORT-JEROME
GRAVENCHON

N° DAO		MP00577C			LOCAL TECHNIQUE EFFLUENTS	
REV	DATE	DESIGNATION	PAR	VISA	CHASSIS 104 - BARREAU A 60BNAUT1100C12	
0	05.95	EMISSION ORIGINALE	DAO	JLL		
5	10.04	TQC PROJET OPTTEAM	F.D	L.M		
					N° 60 JS 1048	Rev 5

CARTE DO - AUTOMATE 1100

AUT C13

60BNAUT1100C13

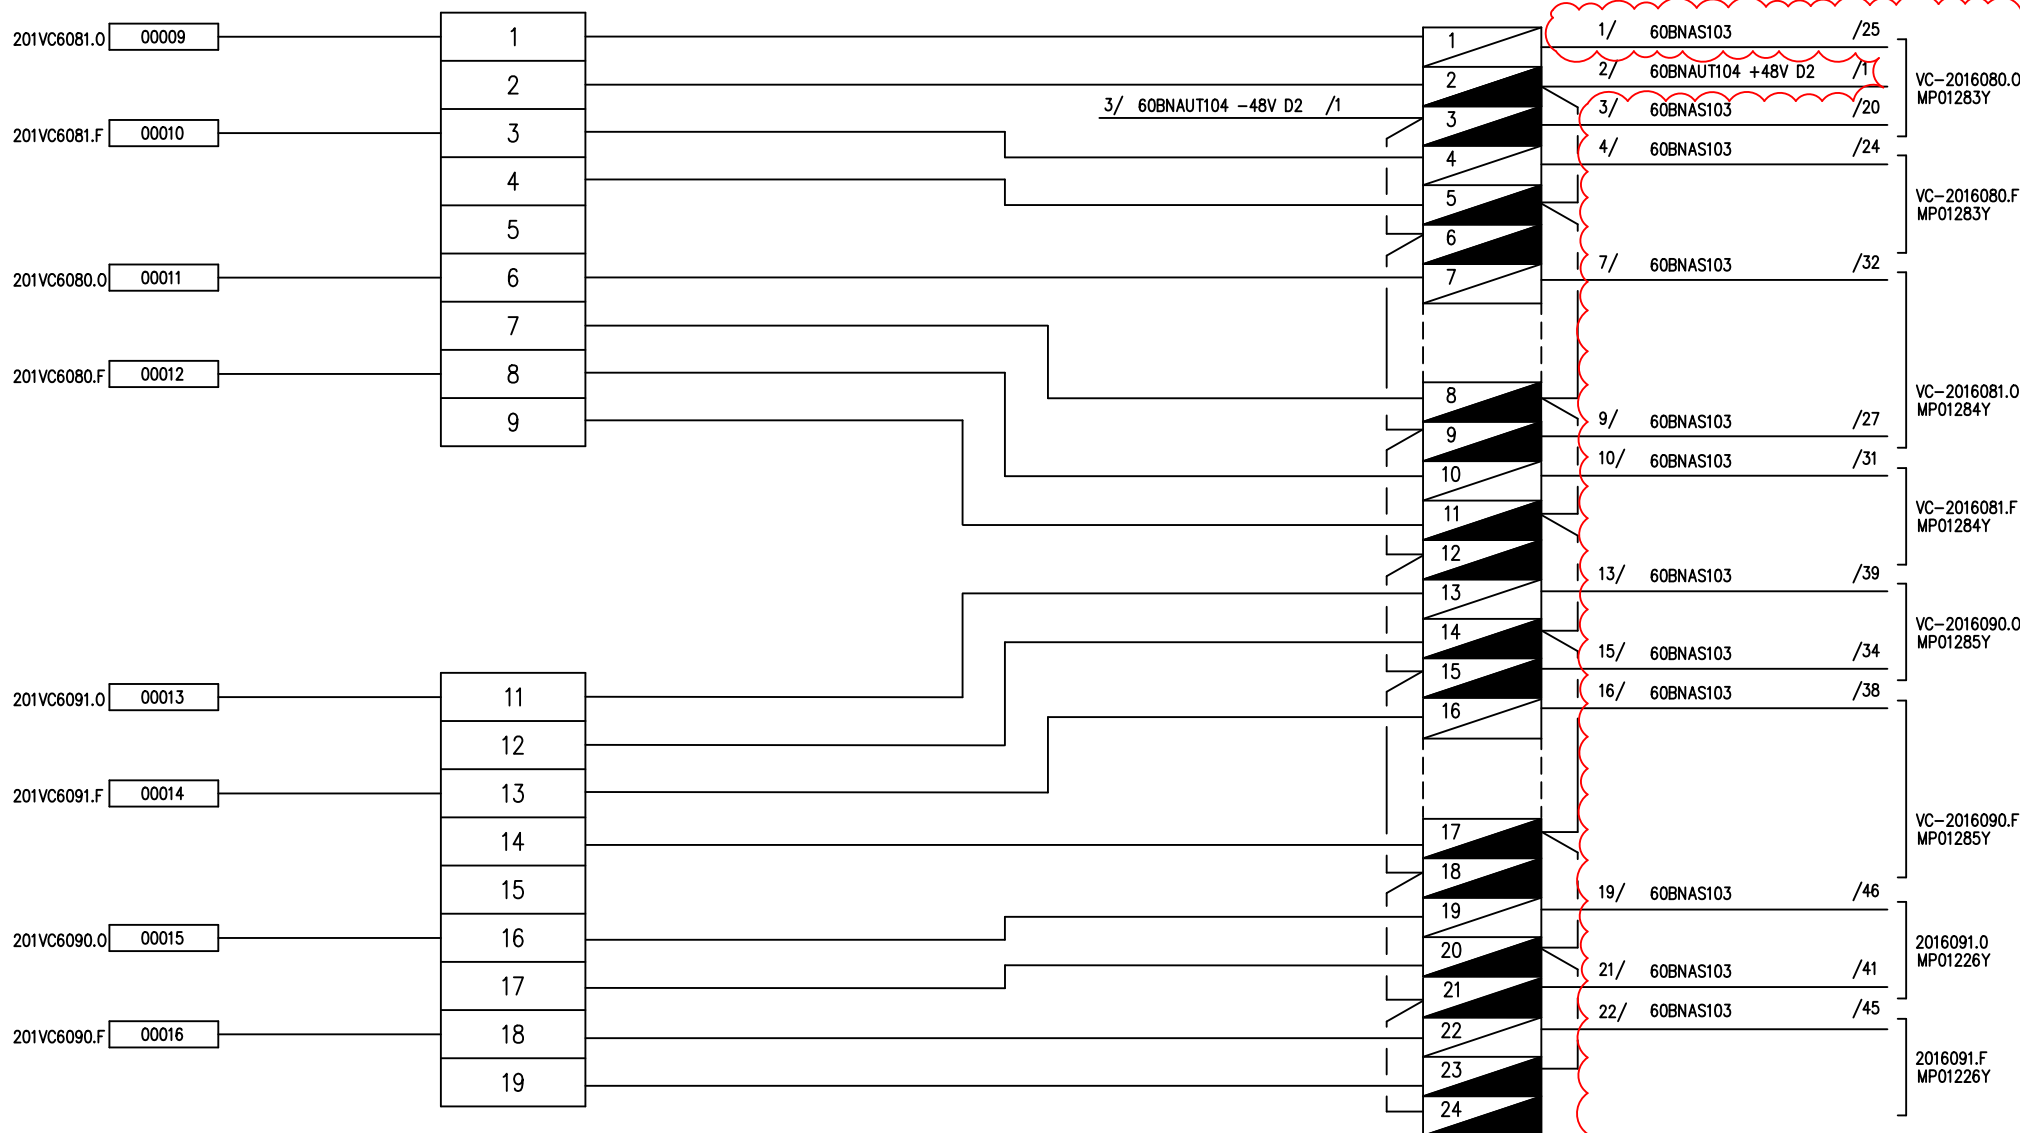

PHASE ARRET IM

SITUATION
ACTUELLE

A DEPOSER

OP02330-0A03352 TRAVAUX IM
DOSSIER BP EXECUTION_Rev.1 - PLAN 059

ExxonMobil


RAFFINERIE DE
PORT-JEROME
GRAVENCHON

N° DAO		MP00578C				LOCAL TECHNIQUE EFFLUENTS	
REV	DATE	DESIGNATION	PAR	VISA		CHASSIS 104 - BARREAU C 60BNAUT1100C13	
0	03.94	EMISSION ORIGINALE	DAO	JLL			
5	10.04	TQC PROJET OPTTEAM	F.D	LM			
						N° 60 JS 1049	Rev 5

CARTE DO - AUTOMATE 1100

AUT C14

60BNAUT1100C14

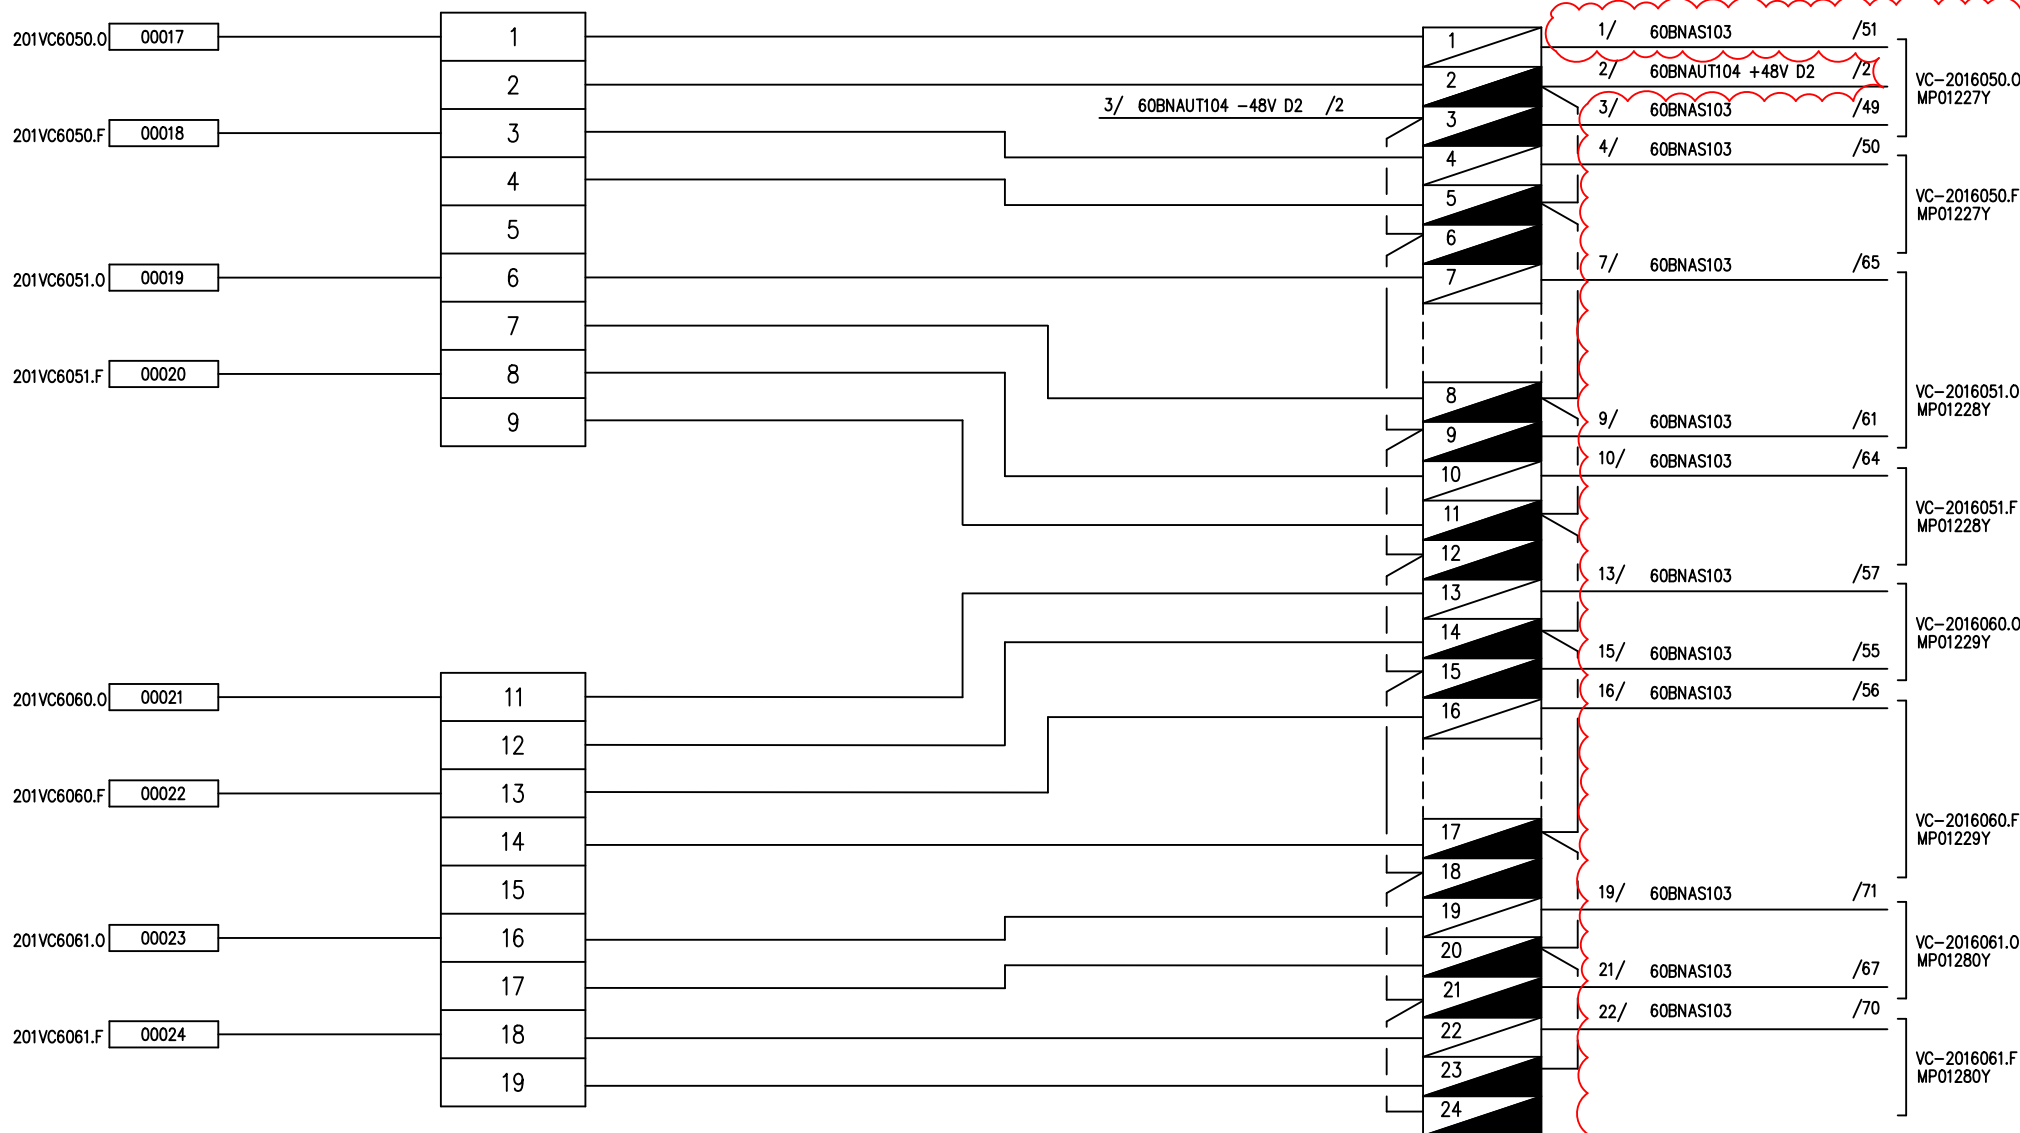

PHASE ARRET IM

SITUATION
ACTUELLE

A DEPOSER

OP02330-0A03352 TRAVAUX IM
DOSSIER BP EXECUTION_Rev.1 - PLAN 060

ExxonMobil


RAFFINERIE DE
PORT-JEROME
GRAVENCHON

N° DAO		MP00579C				LOCAL TECHNIQUE EFFLUENTS	
REV	DATE	DESIGNATION	PAR	VISA		CHASSIS 104 - BARREAU C 60BNAUT1100C14	
0	03.94	EMISSION ORIGINALE	DAO	JLL			
5	10.04	TQC PROJET OPTTEAM	F.D	LM			
						N° 60 JS 1050	Rev 5

CARTE DO - AUTOMATE 1100

AUT C15

60BNAUT1100C15

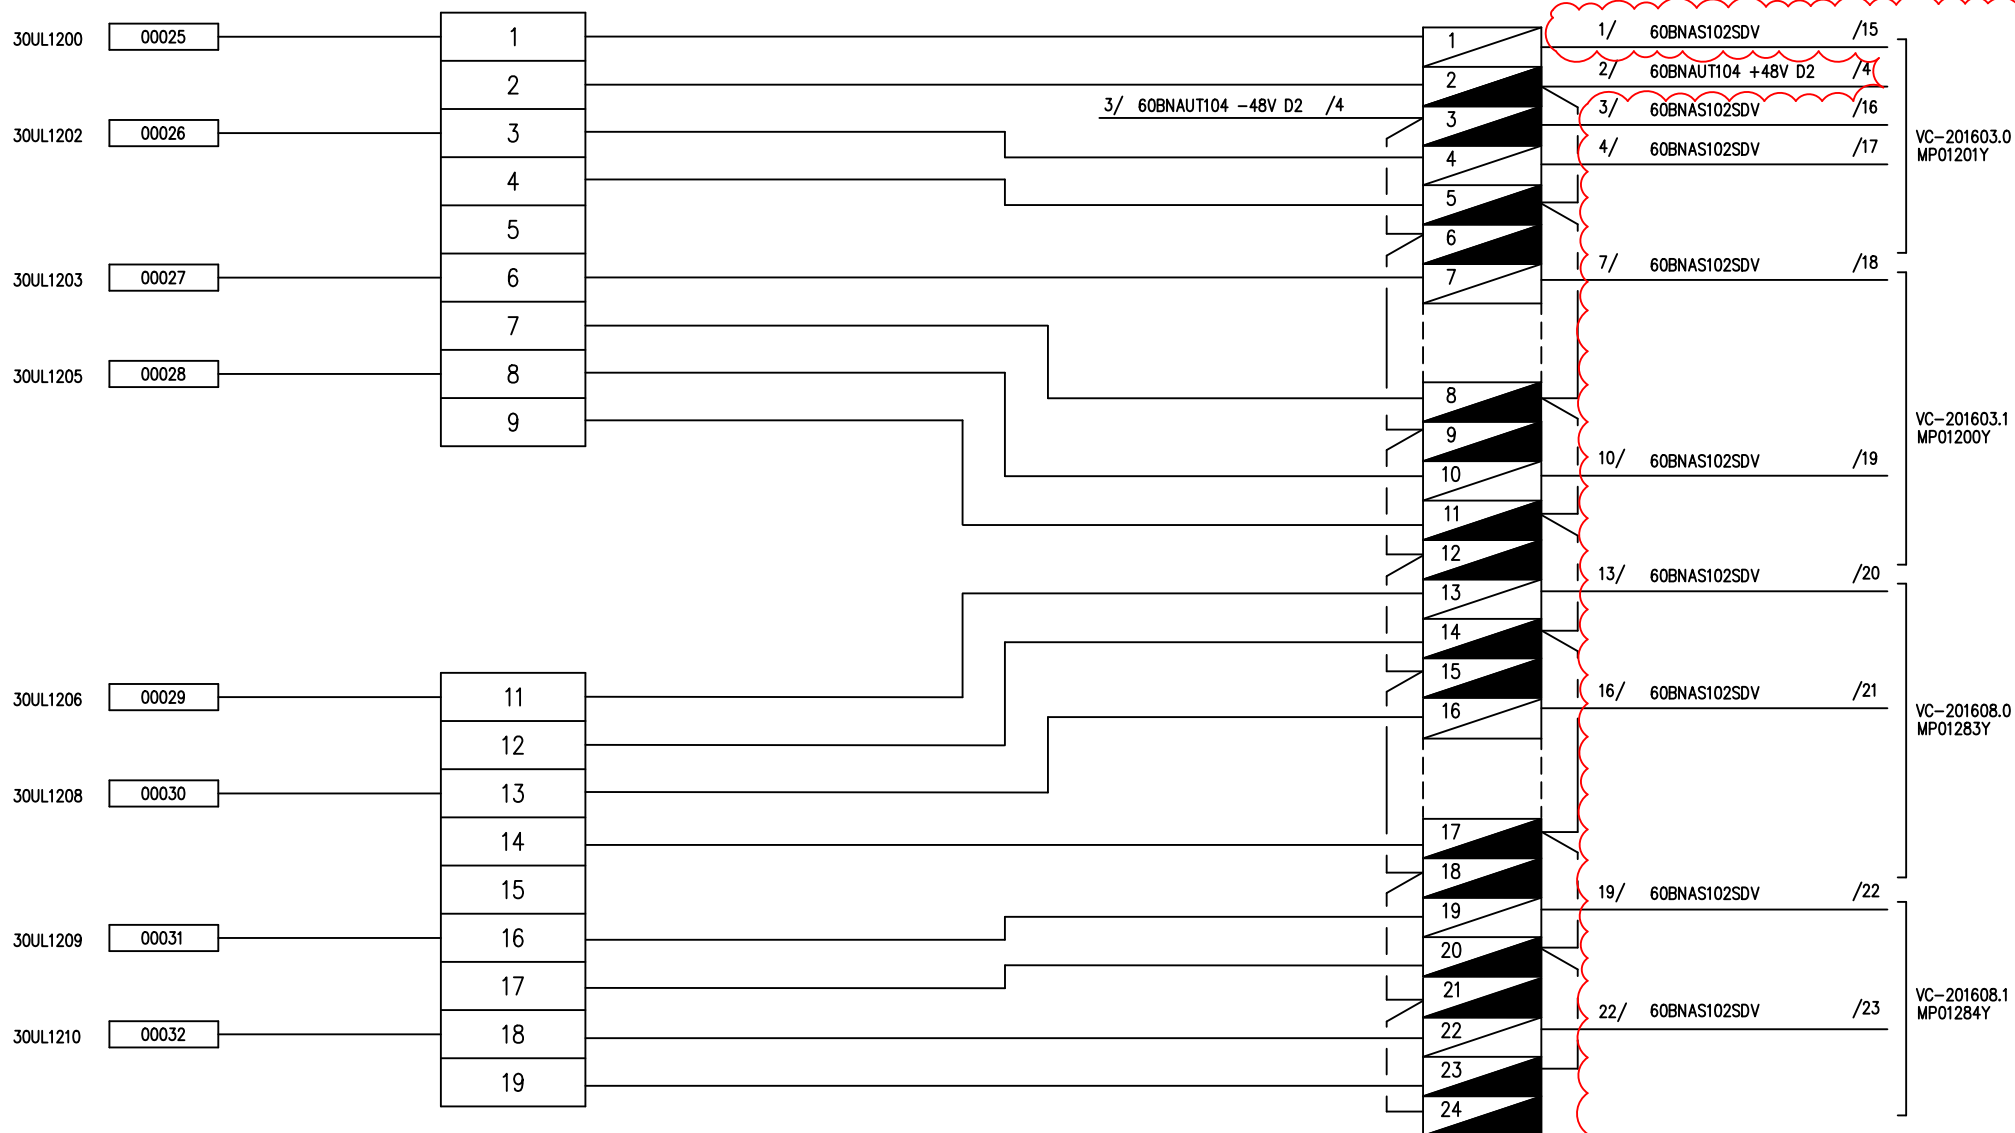

PHASE ARRET IM

SITUATION
ACTUELLE

A DEPOSER

OP02330-0A03352 TRAVAUX IM
DOSSIER BP EXECUTION_Rev.1 - PLAN 061

ExxonMobil


RAFFINERIE DE
PORT-JEROME
GRAVENCHON

N° DAO		MP00580C				LOCAL TECHNIQUE EFFLUENTS	
REV	DATE	DESIGNATION	PAR	VISA		CHASSIS 104 - BARREAU C 60BNAUT1100C15	
0	03.94	EMISSION ORIGINALE	DAO	JLL			
5	10.04	TQC PROJET OPTTEAM	F.D	LM			
						N° 60 JS 1051	Rev 5

CARTE DO - AUTOMATE 1100

AUT C16

60BNAUT1100C16

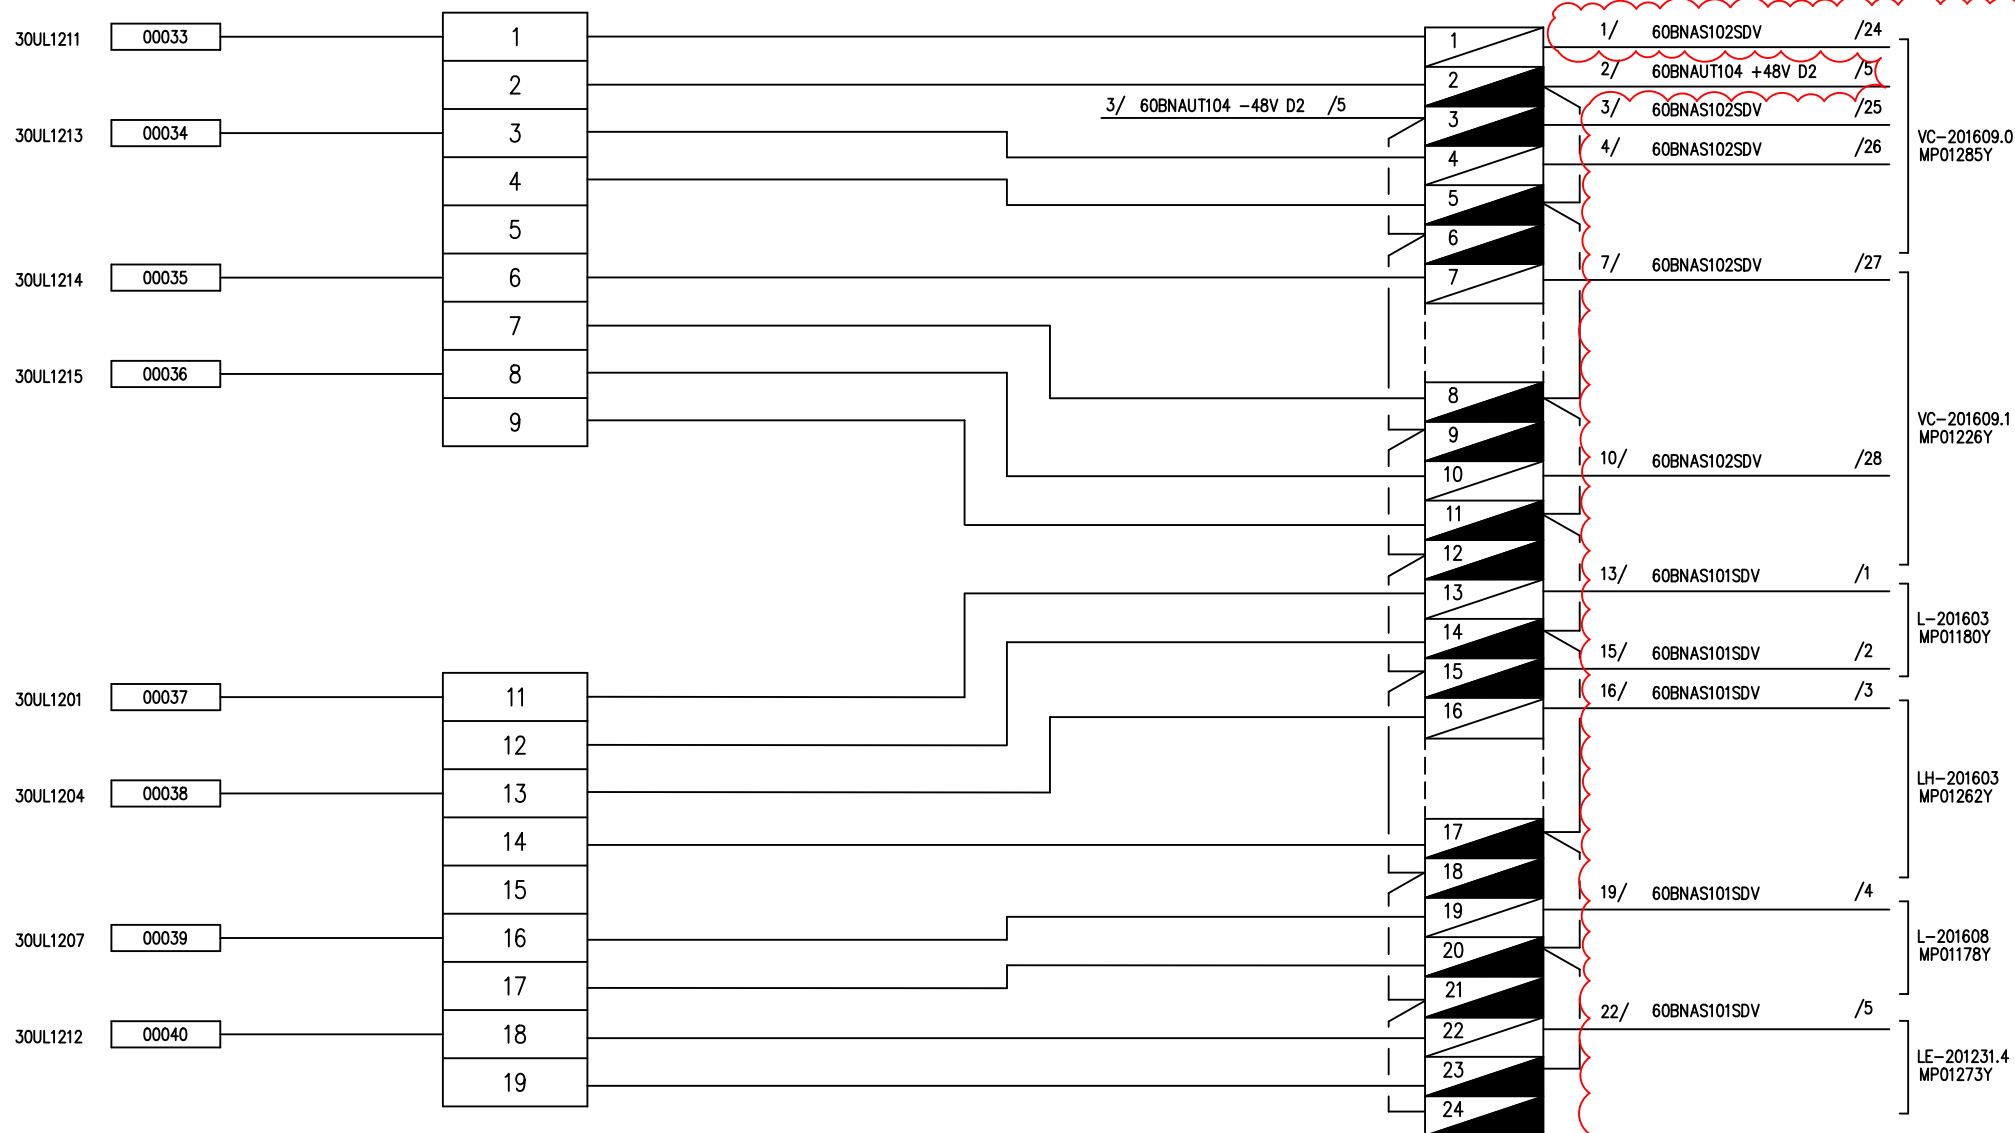

PHASE ARRET IM

SITUATION
ACTUELLE

A DEPOSER

OP02330-0A03352 TRAVAUX IM
DOSSIER BP EXECUTION_Rev.1 - PLAN 062

ExxonMobil


RAFFINERIE DE
PORT-JEROME
GRAVENCHON

N° DAO		MP00581C				LOCAL TECHNIQUE EFFLUENTS	
REV	DATE	DESIGNATION	PAR	VISA		CHASSIS 104 - BARREAU C 60BNAUT1100C16	
0	03.94	EMISSION ORIGINALE	DAO	JLL			
5	10.04	TQC PROJET OPTTEAM	F.D	LM			
						N° 60 JS 1052	Rev 5

CARTE DO - AUTOMATE 1100

AUT C17

60BNAUT1100C17

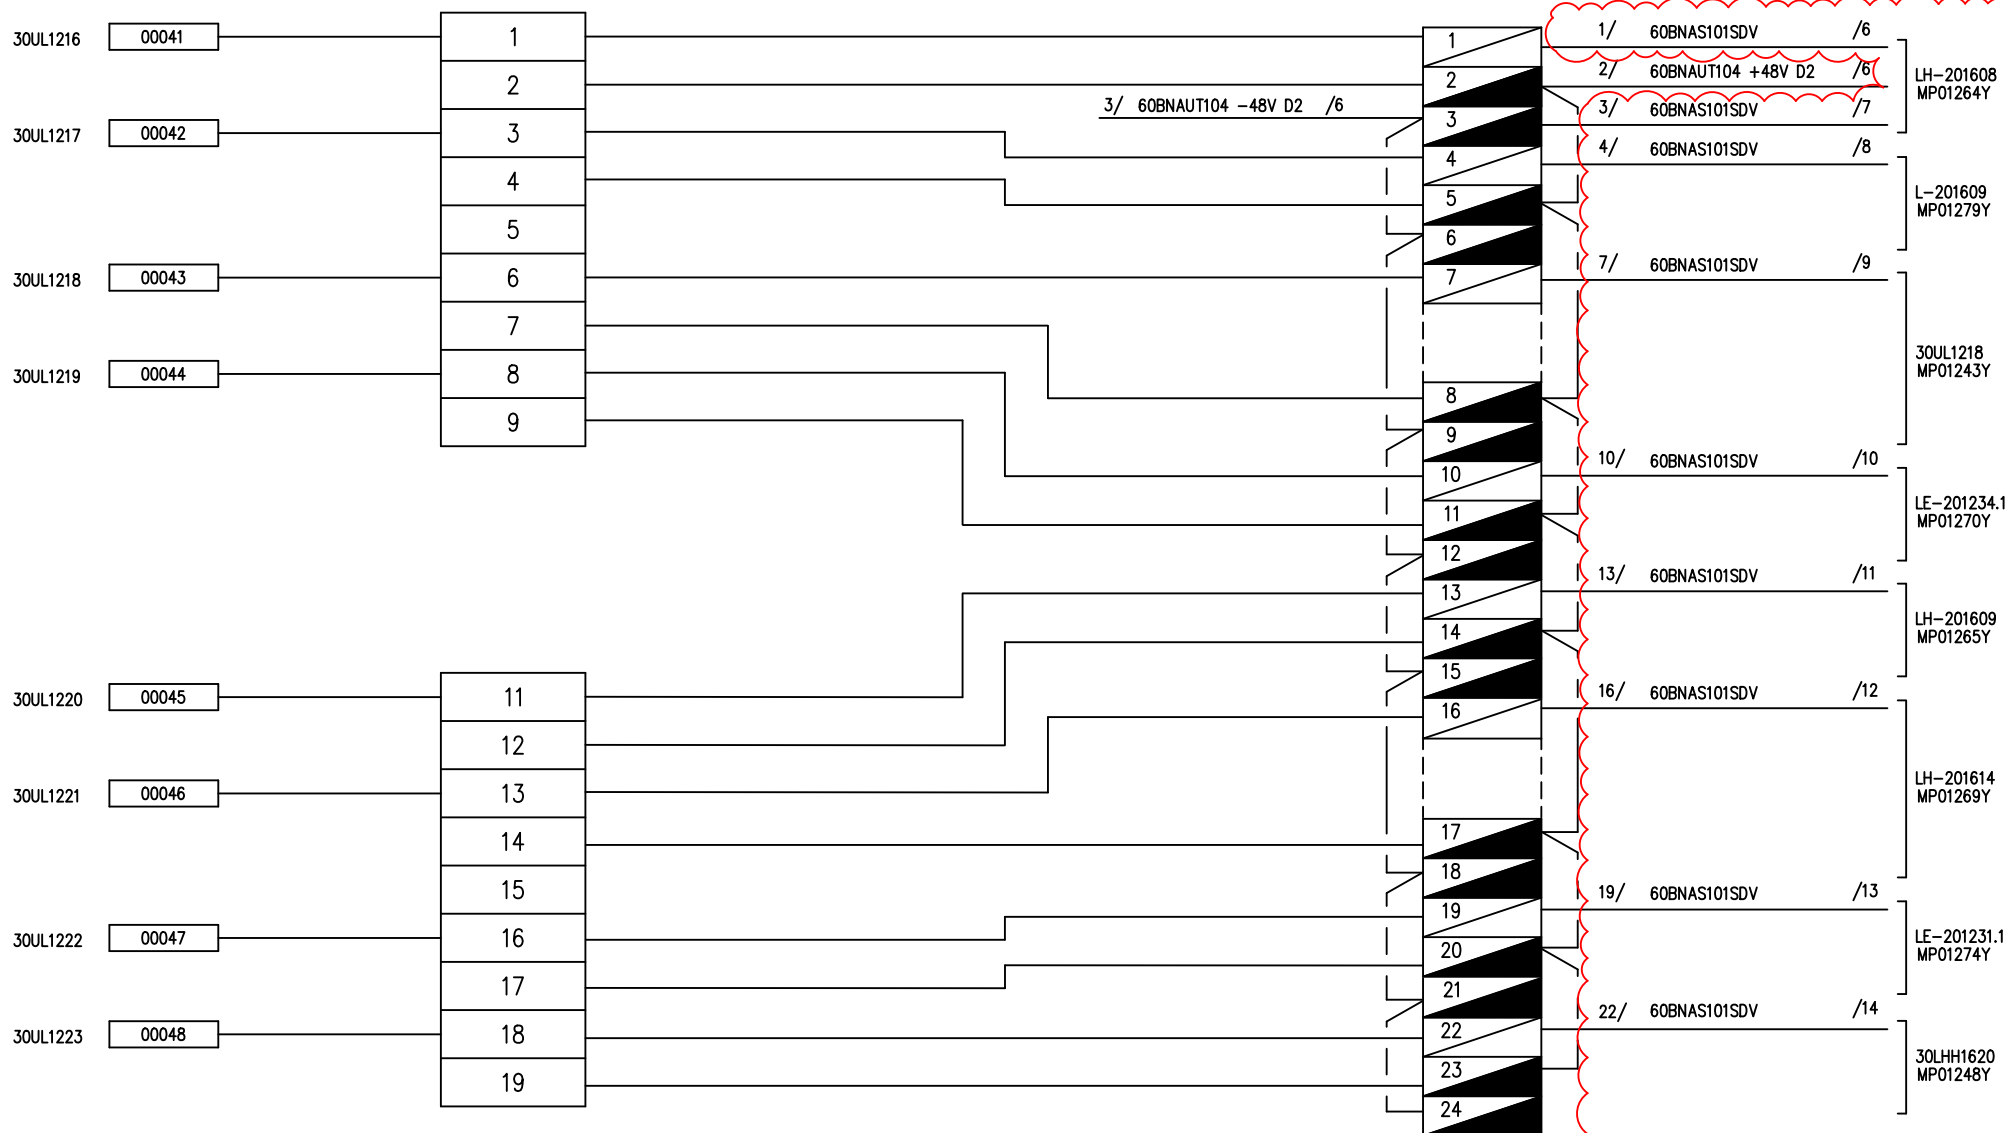

PHASE ARRET IM

SITUATION
ACTUELLE

A DEPOSER

OP02330-0A03352 TRAVAUX IM
DOSSIER BP EXECUTION_Rev.1 - PLAN 063

ExxonMobil


RAFFINERIE DE
PORT-JEROME
GRAVENCHON

N° DAO		MP00582C				LOCAL TECHNIQUE EFFLUENTS	
REV	DATE	DESIGNATION	PAR	VISA		CHASSIS 104 - BARREAU C 60BNAUT1100C17	
0	03.94	EMISSION ORIGINALE	DAO	JLL			
5	10.04	TQC PROJET OPTTEAM	F.D	LM			
						N° 60 JS 1053	Rev 5

CARTE DO - AUTOMATE 1100

AUT C18

60BNAUT1100C18

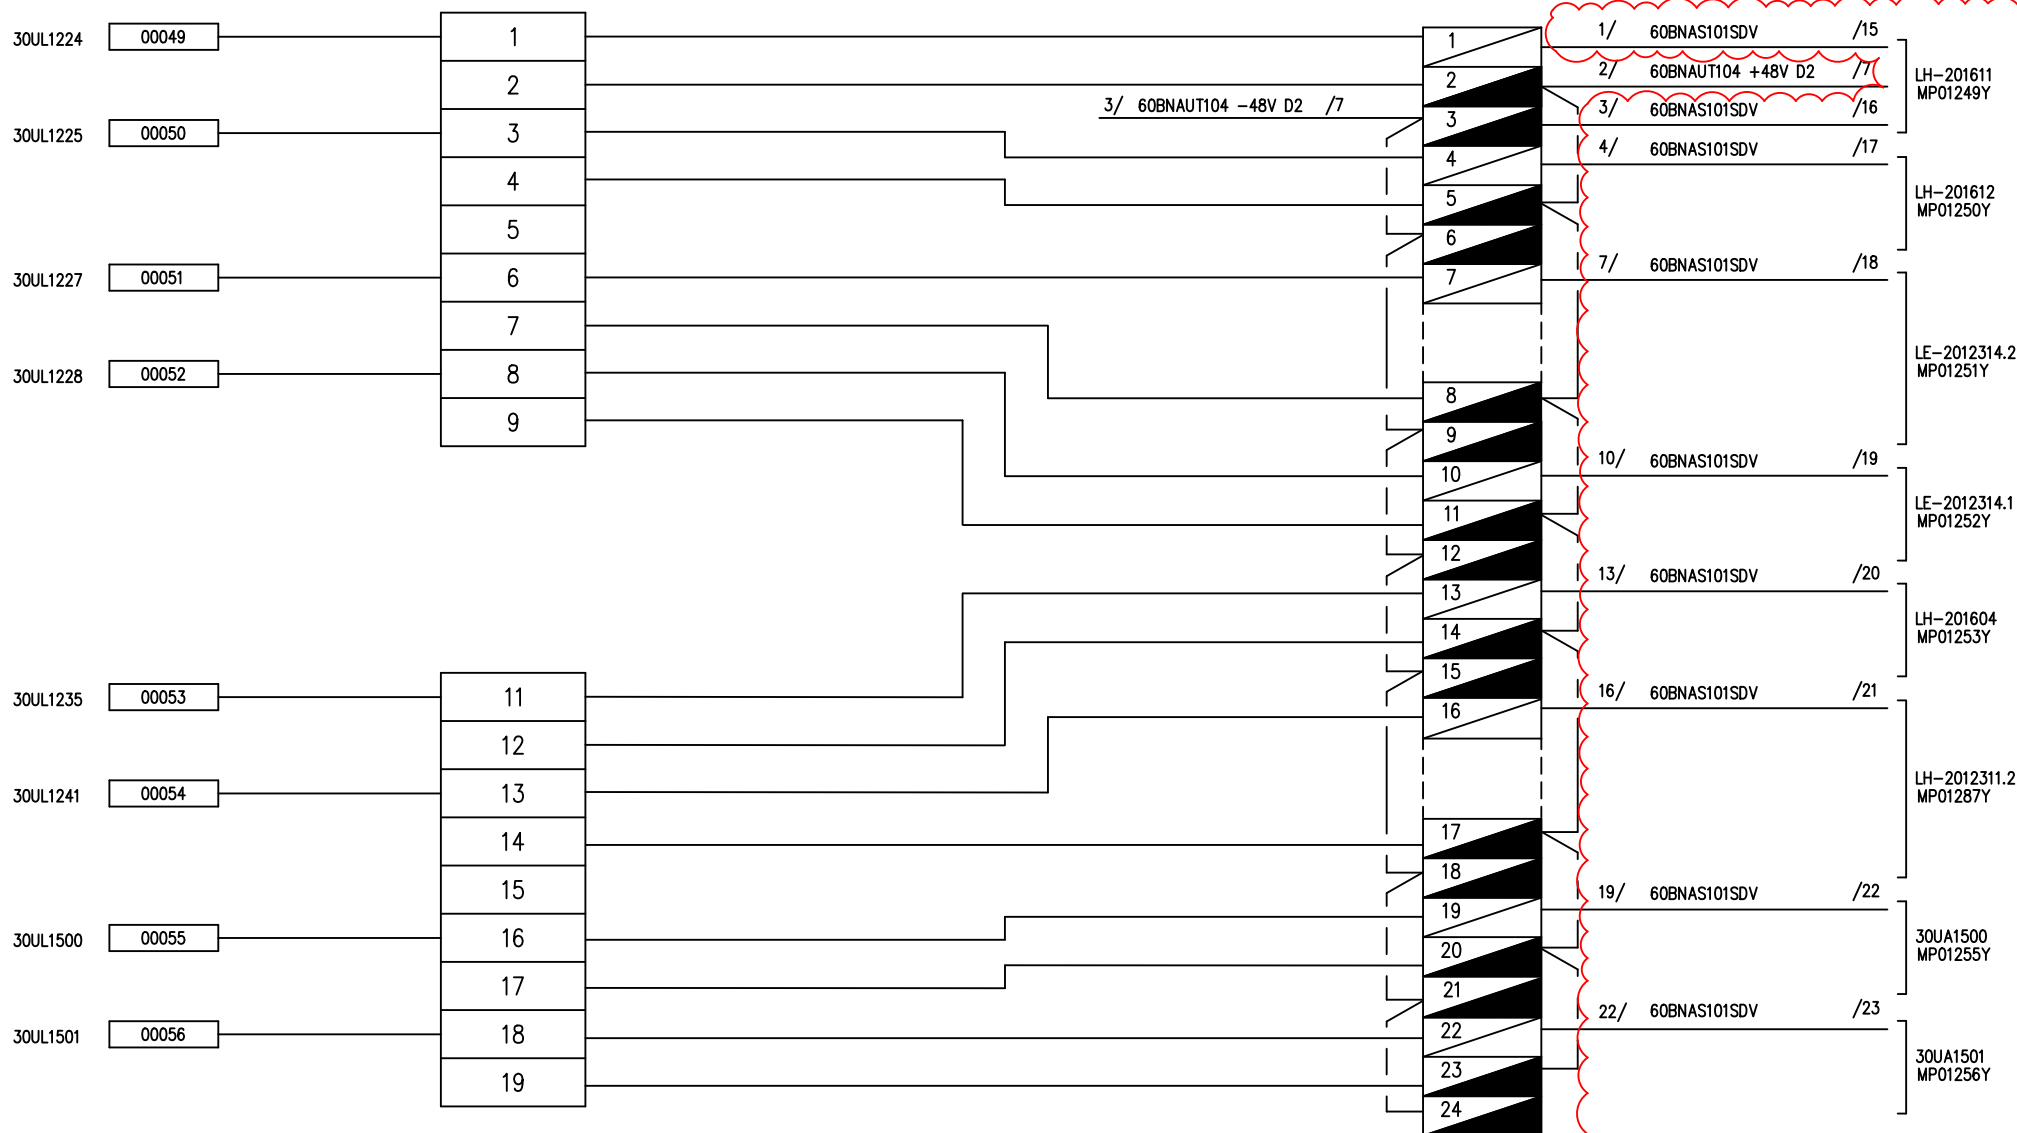

PHASE ARRET IM

SITUATION
ACTUELLE

A DEPOSER

OP02330-0A03352 TRAVAUX IM
DOSSIER BP EXECUTION_Rev.1 - PLAN 064

ExxonMobil


RAFFINERIE DE
PORT-JEROME
GRAVENCHON

N° DAO		MP00583C				LOCAL TECHNIQUE EFFLUENTS	
REV	DATE	DESIGNATION	PAR	VISA		CHASSIS 104 - BARREAU C 60BNAUT1100C18	
0	03.94	EMISSION ORIGINALE	DAO	JLL			
5	10.04	TQC PROJET OPTTEAM	F.D	L.M			
						N° 60 JS 1054	Rev 5

CARTE DI - AUTOMATE 1100

AUT C20

60BNAUT1100C20

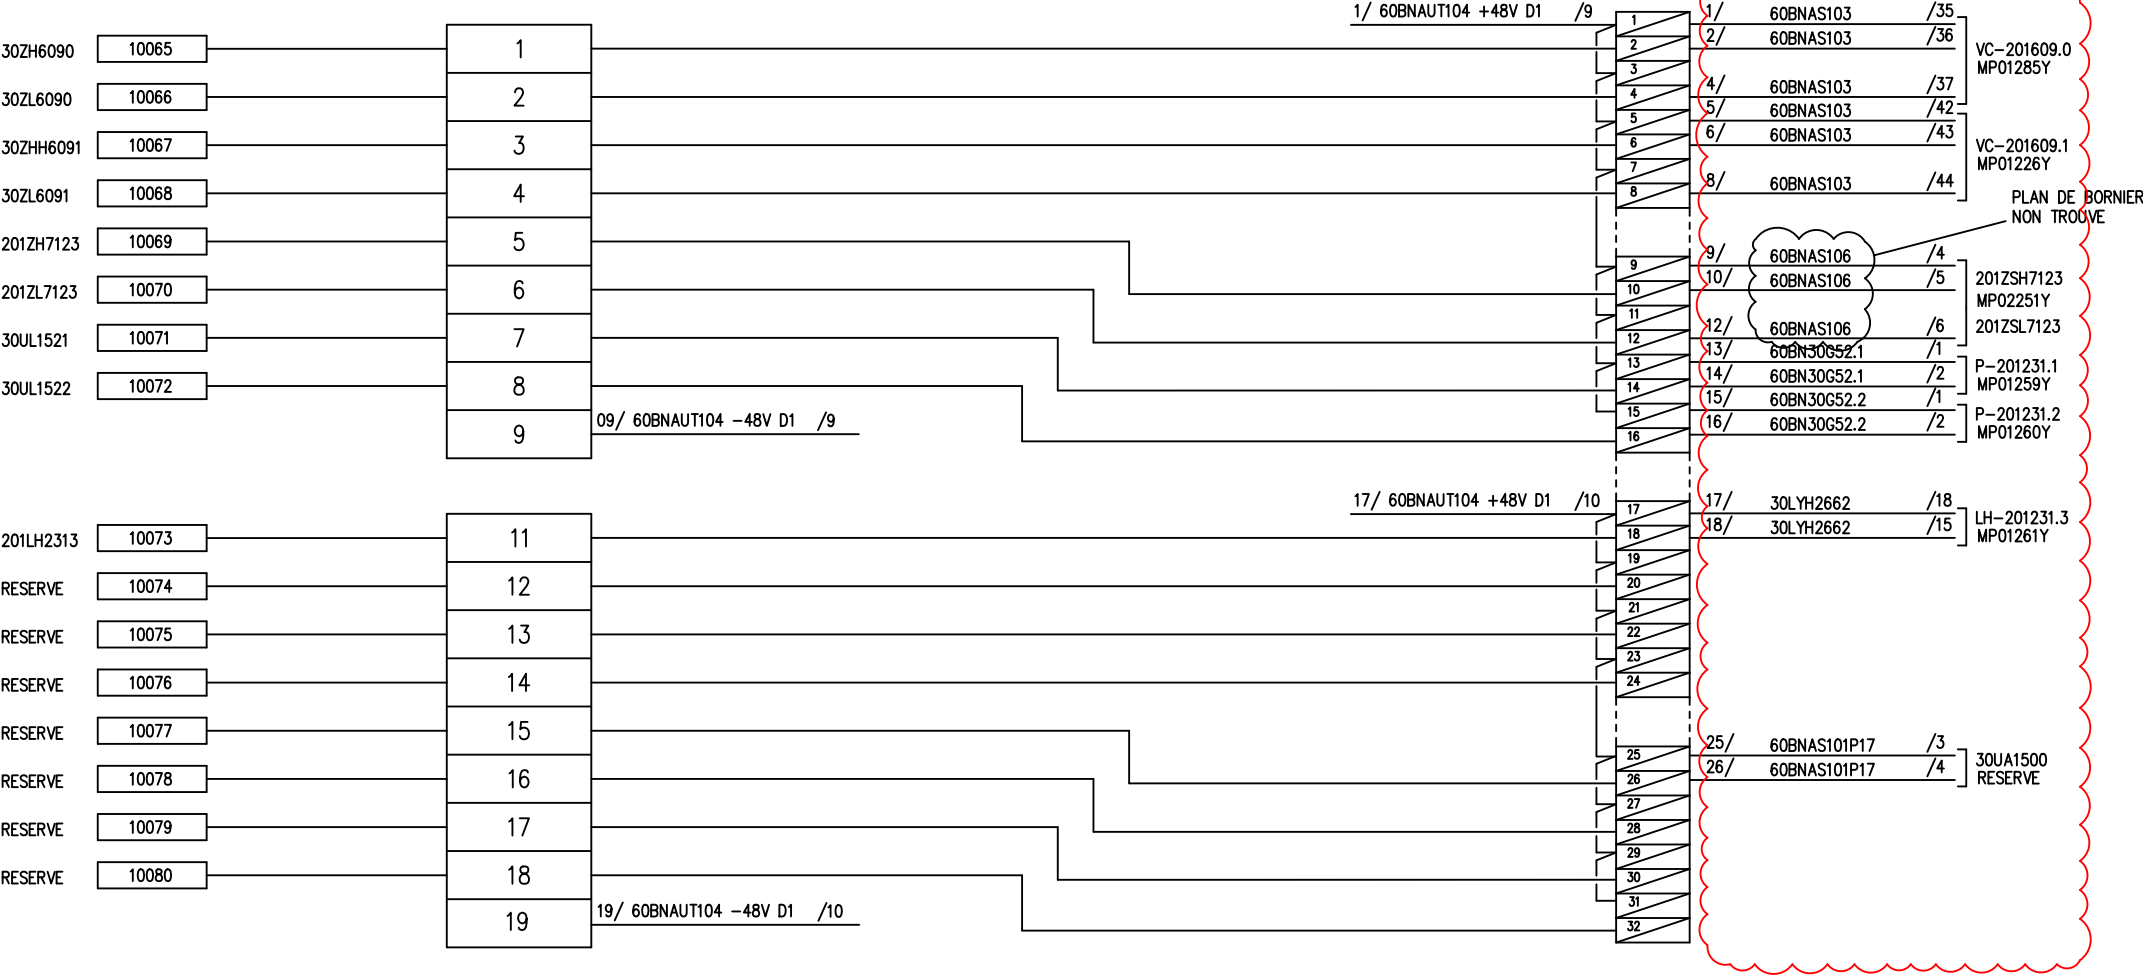

PHASE ARRET IM

SITUATION
ACTUELLE

A DEPOSER

OP02330-0A03352 TRAVAUX IM
DOSSIER BP EXECUTION_Rev.1 - PLAN 065

ExxonMobil


RAFFINERIE DE
PORT-JEROME
GRAVENCHON

N° DAO		MP00584C			LOCAL TECHNIQUE EFFLUENTS	
REV	DATE	DESIGNATION	PAR	VISA	CHASSIS 104 - BARREAU A 60BNAUT1100C20	
0	11.96	EMISSION ORIGINALE	DAO	JLL		
5	10.04	TQC PROJET OPTTEAM	F.D	L.M		
16	11.21	DM14103- MOTORISATION VANNE SEINE	COD	OB		
					N° 60 JS 1055	Rev 16

CARTE DI - AUTOMATE 1100

AUT C21

60BNAUT1100C21

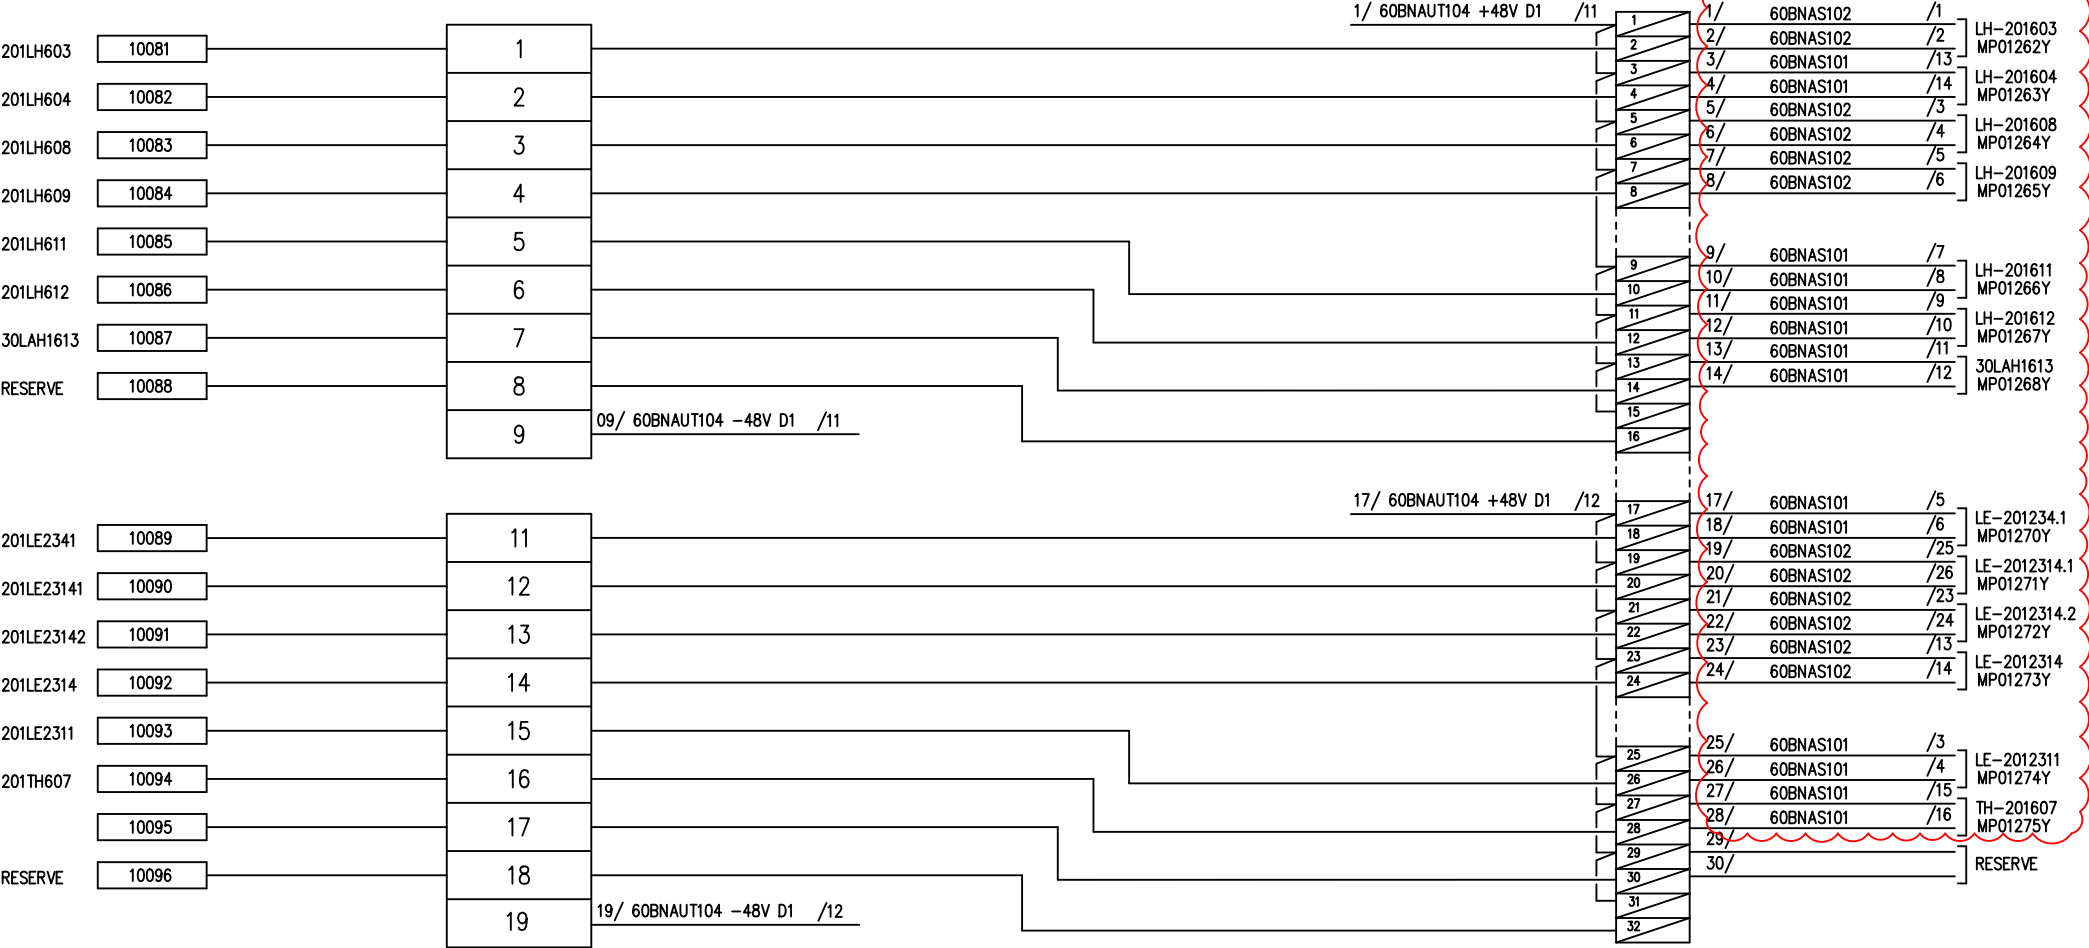

PHASE ARRET IM

SITUATION
ACTUELLE

A DEPOSER

OP02330-0A03352 TRAVAUX IM
DOSSIER BP EXECUTION_Rev.1 - PLAN 066

VOIR PDF
MP02348C


ExxonMobil
RAFFINERIE DE
PORT-JEROME
GRAVENCHON

N° DAO		MP00585C			LOCAL TECHNIQUE EFFLUENTS	
REV	DATE	DESIGNATION	PAR	VISA	CHASSIS 104 - BARREAU A 60BNAUT1100C21	
0	03.94	EMISSION ORIGINALE	DAO	JLL		
5	10.04	TQC PROJET OPTTEAM	F.D	L.M		
15	03.21	AJOUT 17947 - RESM2105	OCU	SEG		
17	01.22	TQC 18202 - RESM2105	BSI	SEG		
					N° 60 JS 1056	Rev 17

CARTE DI - AUTOMATE 1100

AUT C22

60BNAUT1100C22

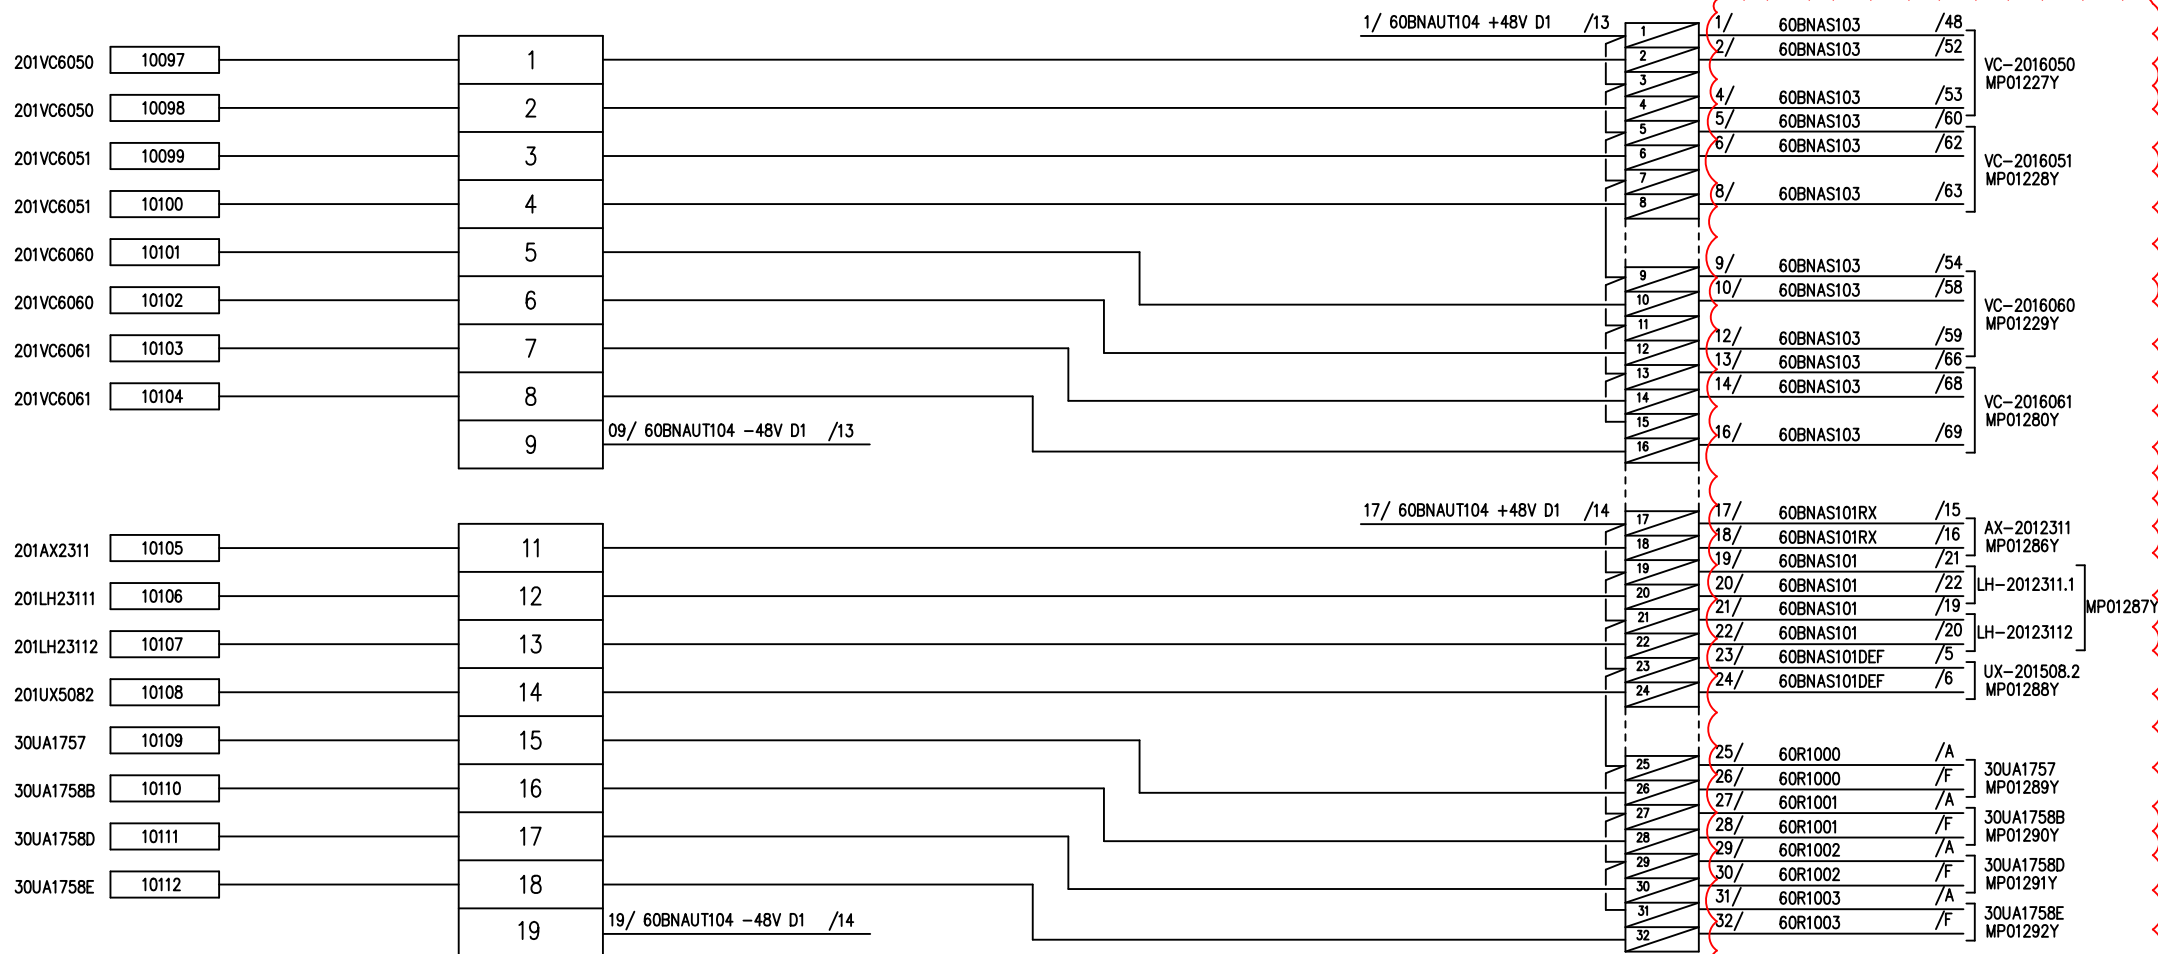

PHASE ARRET IM

SITUATION
ACTUELLE

A DEPOSER

OP02330-0A03352 TRAVAUX IM
DOSSIER BP EXECUTION_Rev.1 - PLAN 067

ExxonMobil


RAFFINERIE DE
PORT-JEROME
GRAVENCHON

N° DAO		MP00586C			LOCAL TECHNIQUE EFFLUENTS	
REV	DATE	DESIGNATION	PAR	VISA	CHASSIS 104 - BARREAU B 60BNAUT1100C22	
0	03.94	EMISSION ORIGINALE	DAO	JLL		
5	10.04	TQC PROJET OPTTEAM	F.D	L.M		
					N° 60 JS 1057	Rev 5

CARTE DO - AUTOMATE 1100

AUT C23

60BNAUT1100C23

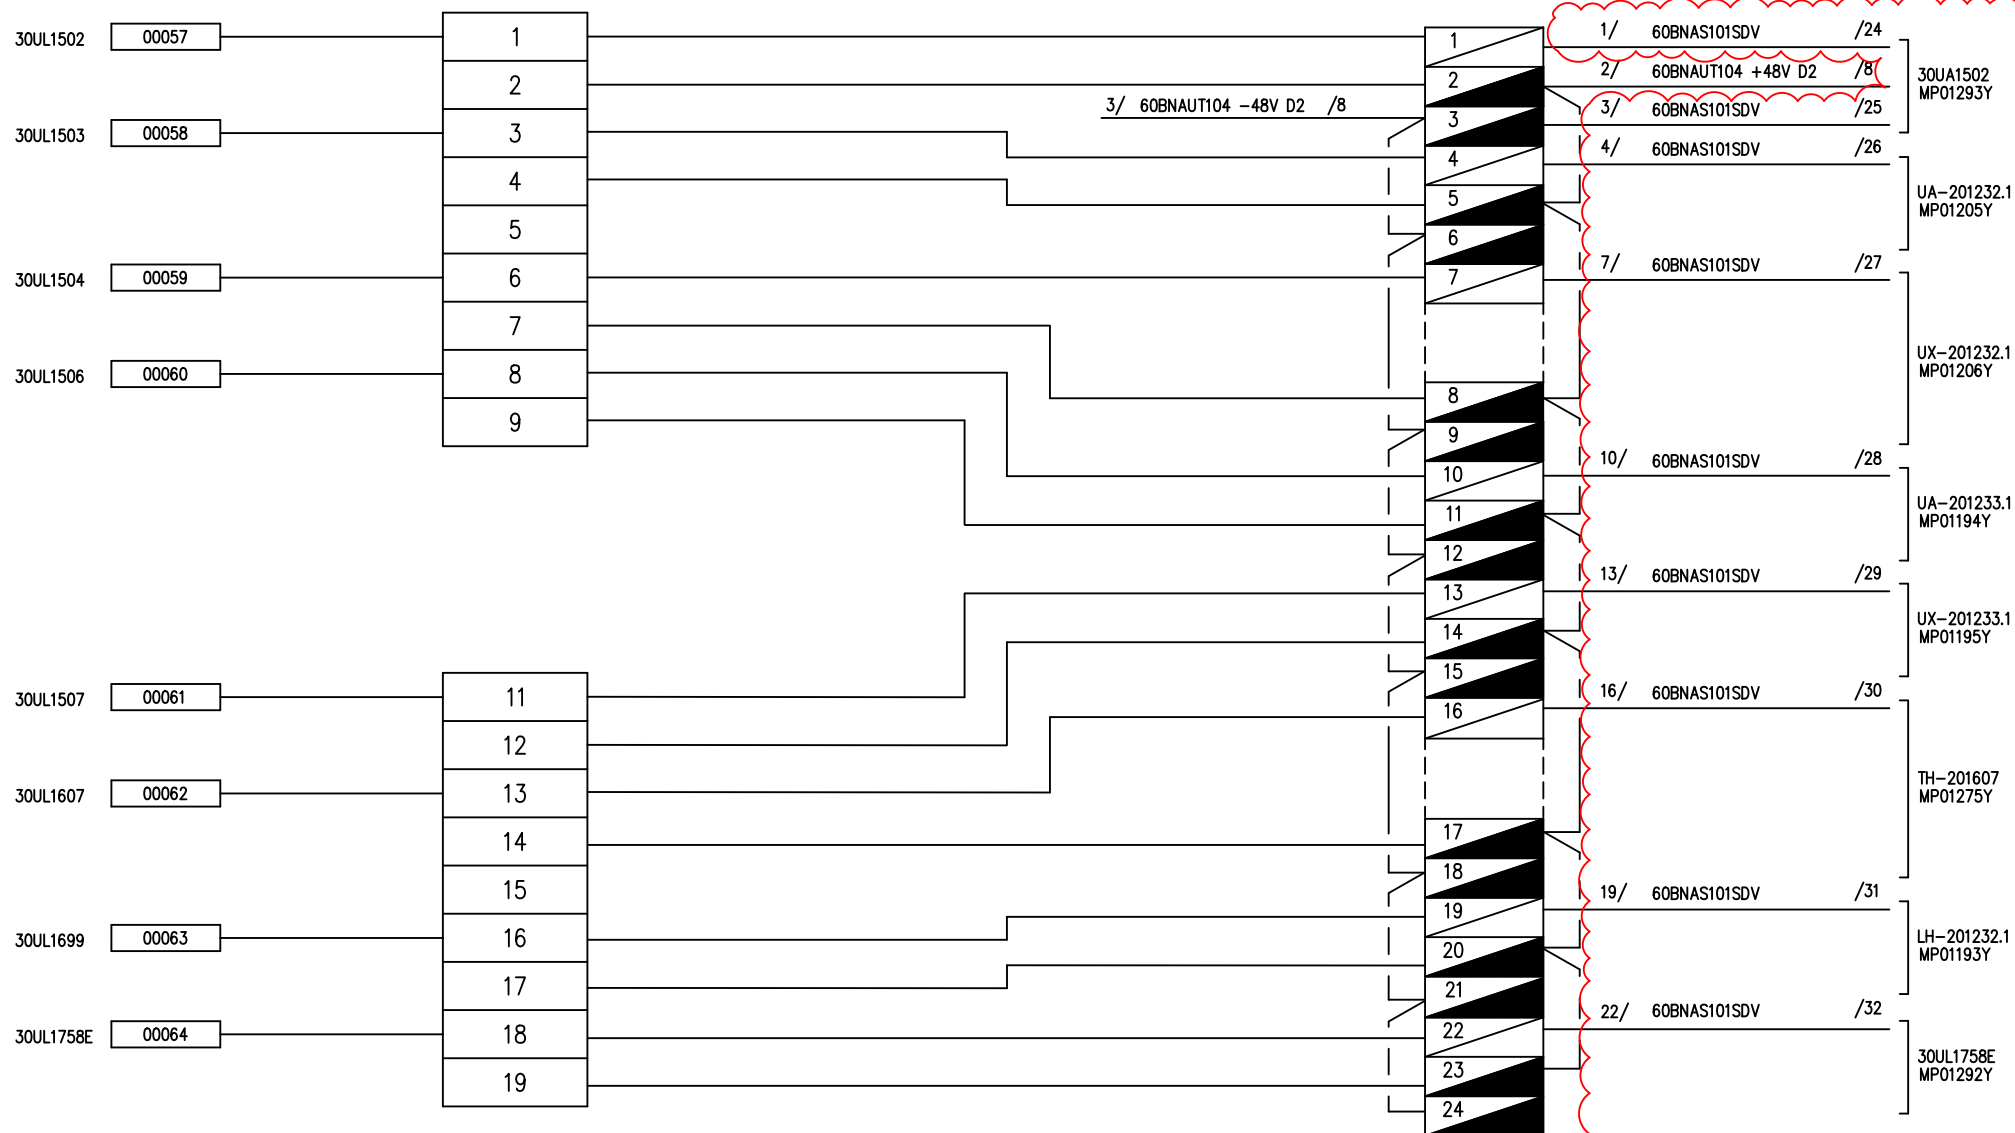

PHASE ARRET IM

SITUATION
ACTUELLE

A DEPOSER

OP02330-0A03352 TRAVAUX IM
DOSSIER BP EXECUTION_Rev.1 - PLAN 068

ExxonMobil


RAFFINERIE DE
PORT-JEROME
GRAVENCHON

N° DAO		MP00587C				LOCAL TECHNIQUE EFFLUENTS	
REV	DATE	DESIGNATION	PAR	VISA		CHASSIS 104 - BARREAU C 60BNAUT1100C23	
0	03.94	EMISSION ORIGINALE	DAO	JLL			
5	10.04	TQC PROJET OPTTEAM	F.D	L.M			
						N° 60 JS 1058	Rev 5

CARTE DO - AUTOMATE 1100

AUT C24

60BNAUT1100C24

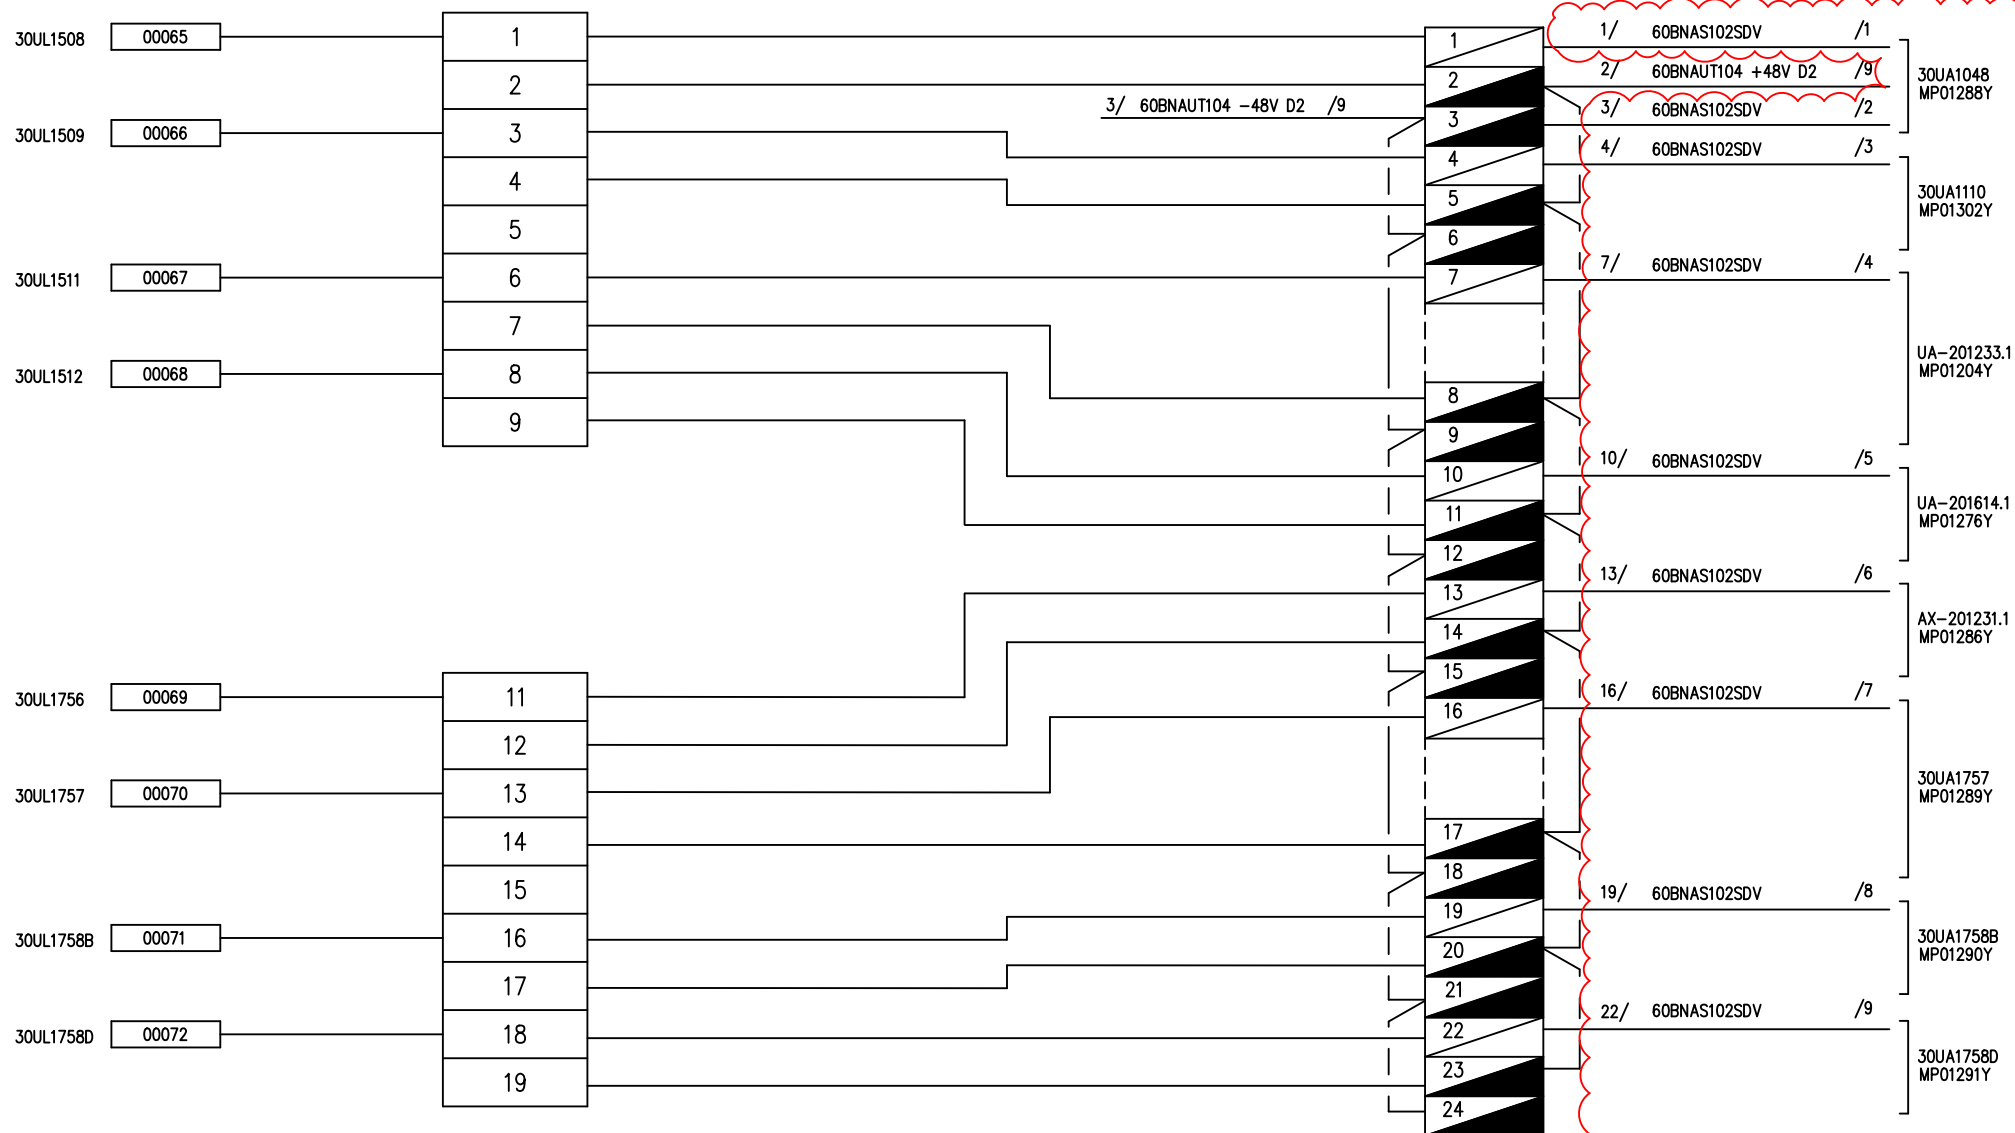

PHASE ARRET IM

SITUATION
ACTUELLE

A DEPOSER

OP02330-0A03352 TRAVAUX IM
DOSSIER BP EXECUTION_Rev.1 - PLAN 069

ExxonMobil

RAFFINERIE DE
PORT-JEROME
GRAVENCHON


N° DAO		MP00588C				LOCAL TECHNIQUE EFFLUENTS	
REV	DATE	DESIGNATION	PAR	VISA		CHASSIS 104 - BARREAU B 60BNAUT1100C24	
0	03.94	EMISSION ORIGINALE	DAO	JLL			
5	10.04	TQC PROJET OPTTEAM	F.D	LM			
						N° 60 JS 1059	Rev 5

CARTE DO - AUTOMATE 1100

AUT C25

60BNAUT1100C25

SDV EFFLUENTS PUPITRE

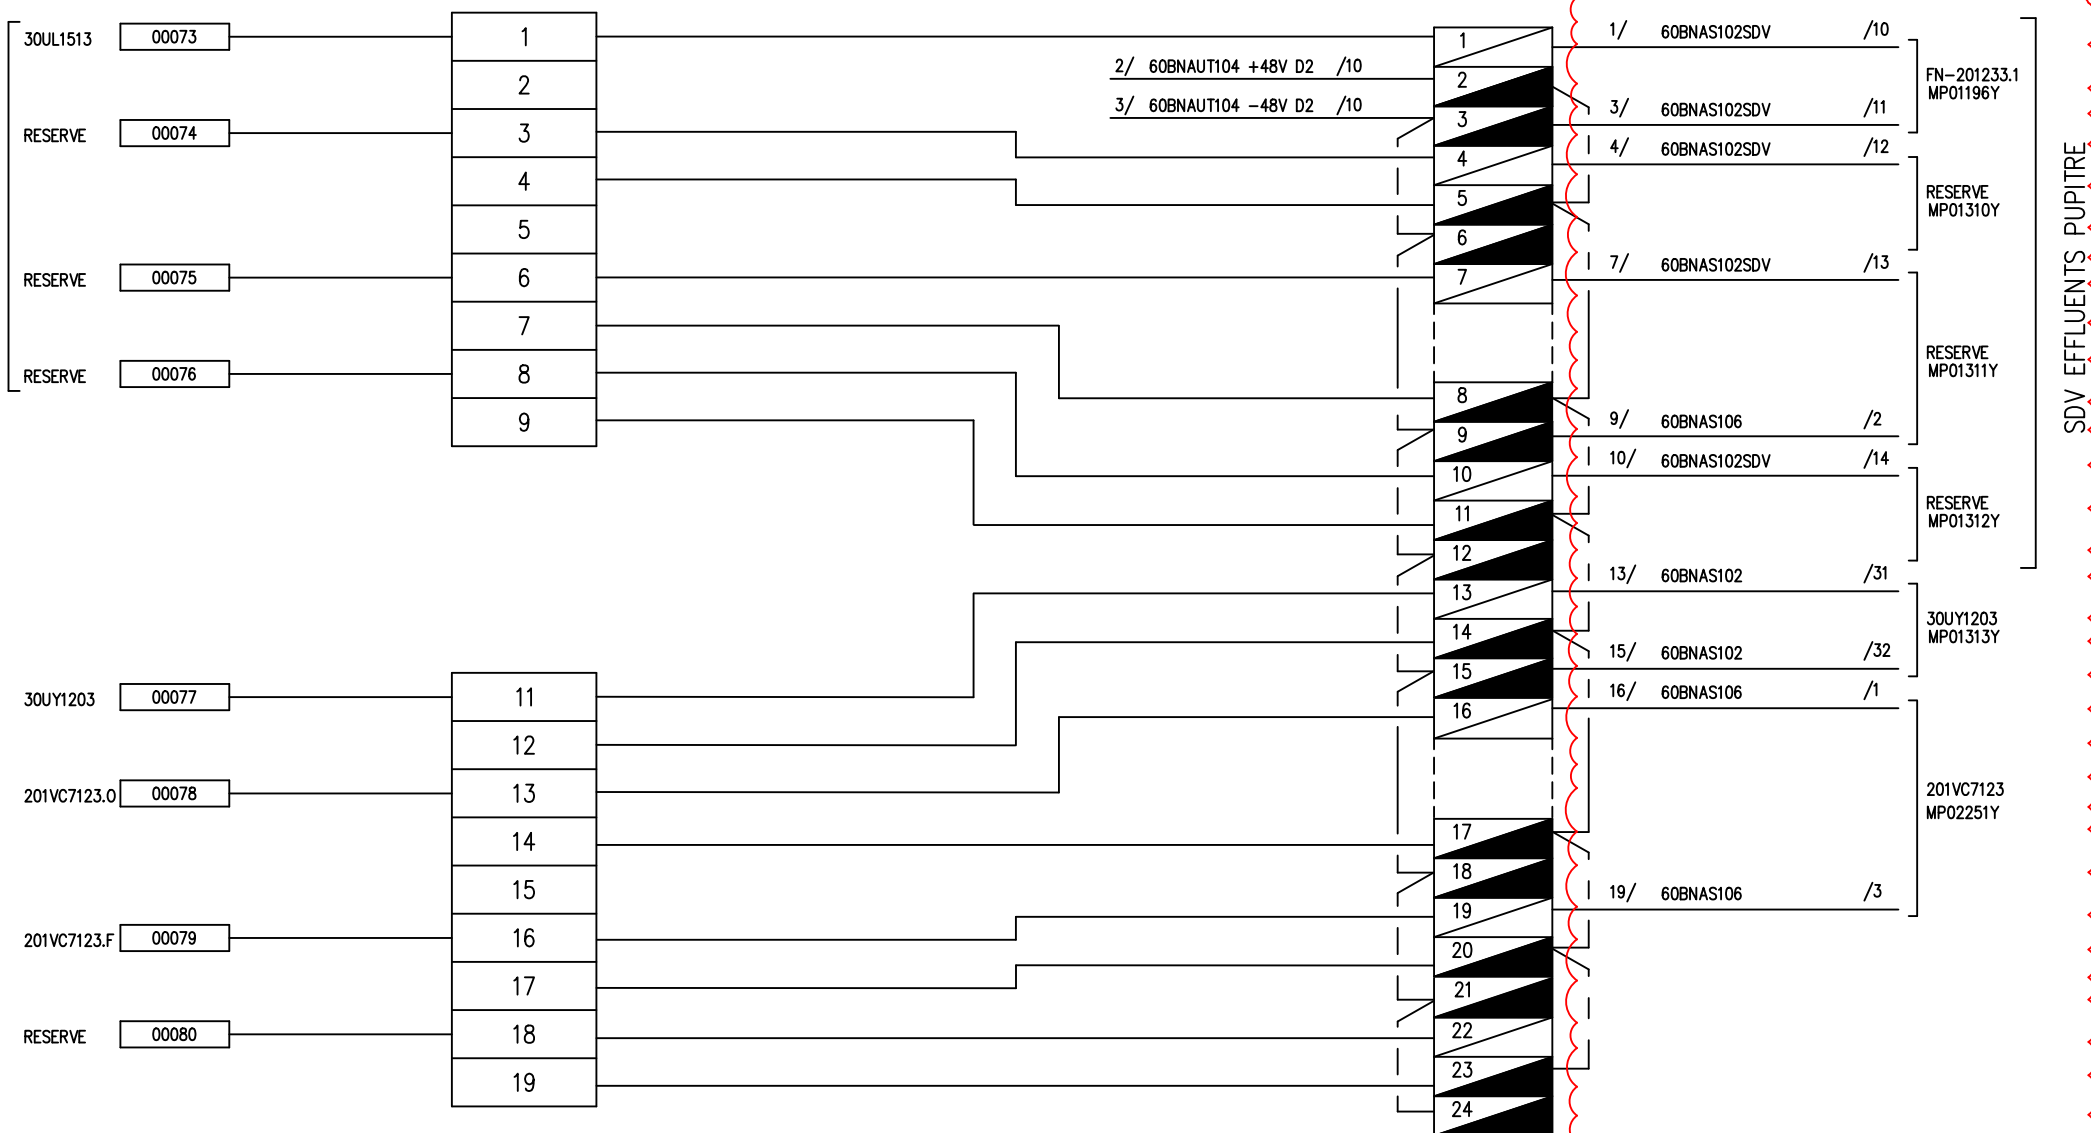

SDV EFFLUENTS PUPITRE

PHASE ARRET IM

SITUATION
ACTUELLE

A DEPOSER

OP02330-0A03352 TRAVAUX IM
DOSSIER BP EXECUTION_Rev.1 - PLAN 070

ExxonMobil


RAFFINERIE DE
PORT-JEROME
GRAVENCHON

N° DAO		MP00589C				LOCAL TECHNIQUE EFFLUENTS	
REV	DATE	DESIGNATION	PAR	VISA		CHASSIS 104 - BARREAU B 60BNAUT1100C25	
0	03.94	EMISSION ORIGINALE	DAO	JLL			
5	10.04	TQC PROJET OPTTEAM	F.D	L.M			
16	11.21	DM14103- MOTORISATION VANNE SEINE	COD	OB			
						N° 60 JS 1060	Rev 16

CARTE DO - AUTOMATE 1100

AUT C26

60BNAUT1100C26

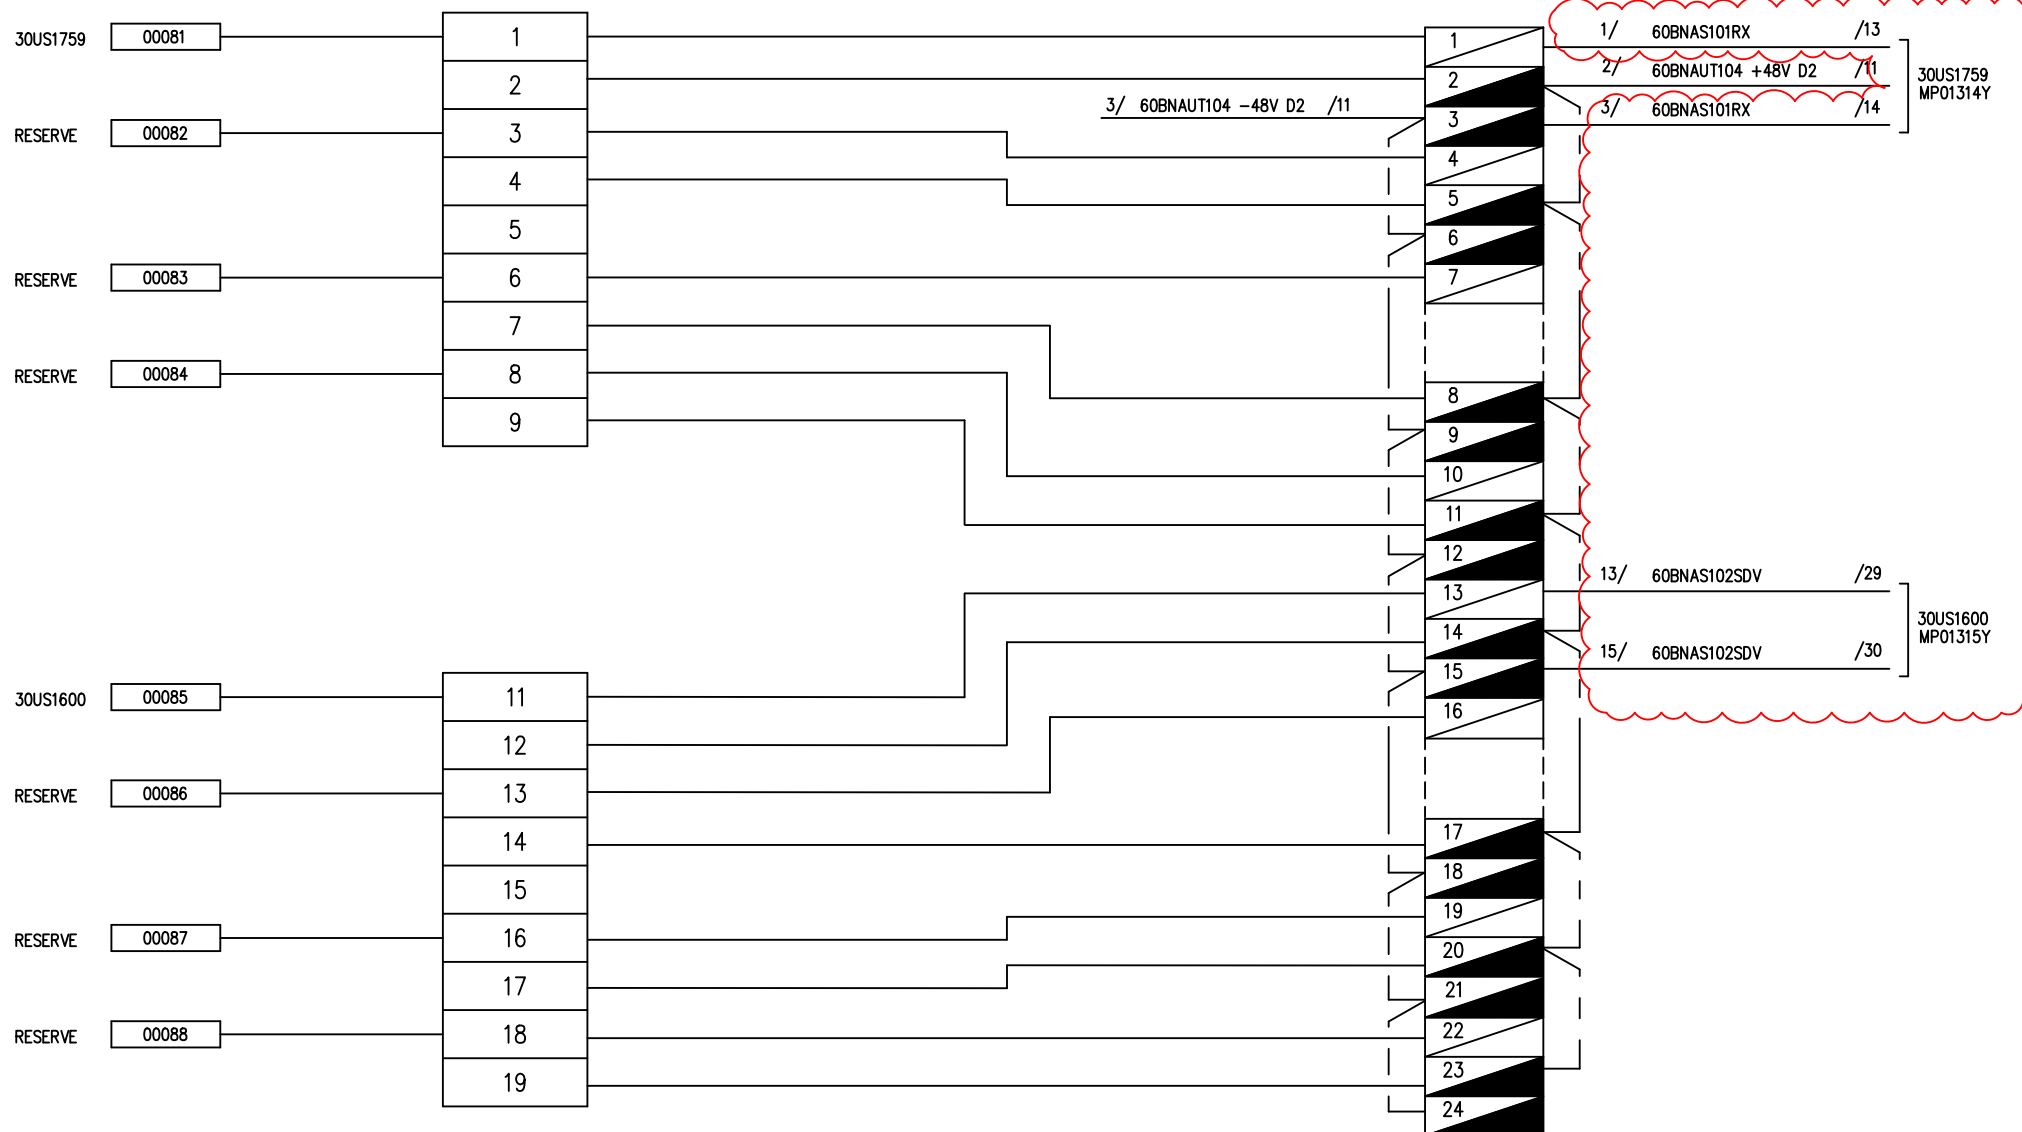

PHASE ARRET IM

SITUATION
ACTUELLE

A DEPOSER

OP02330-0A03352 TRAVAUX IM
DOSSIER BP EXECUTION_Rev.1 - PLAN 071

ExxonMobil


RAFFINERIE DE
PORT-JEROME
GRAVENCHON

N° DAO		MP00590C				LOCAL TECHNIQUE EFFLUENTS	
REV	DATE	DESIGNATION	PAR	VISA		CHASSIS 104 - BARREAU B 60BNAUT1100C26	
0	03.94	EMISSION ORIGINALE	DAO	JLL			
5	10.04	TQC PROJET OPTTEAM	F.D	LM			
						N° 60 JS 1061	Rev 5

CARTE DO – AUTOMATE 1100

AUT C27

60BNAUT1100C27

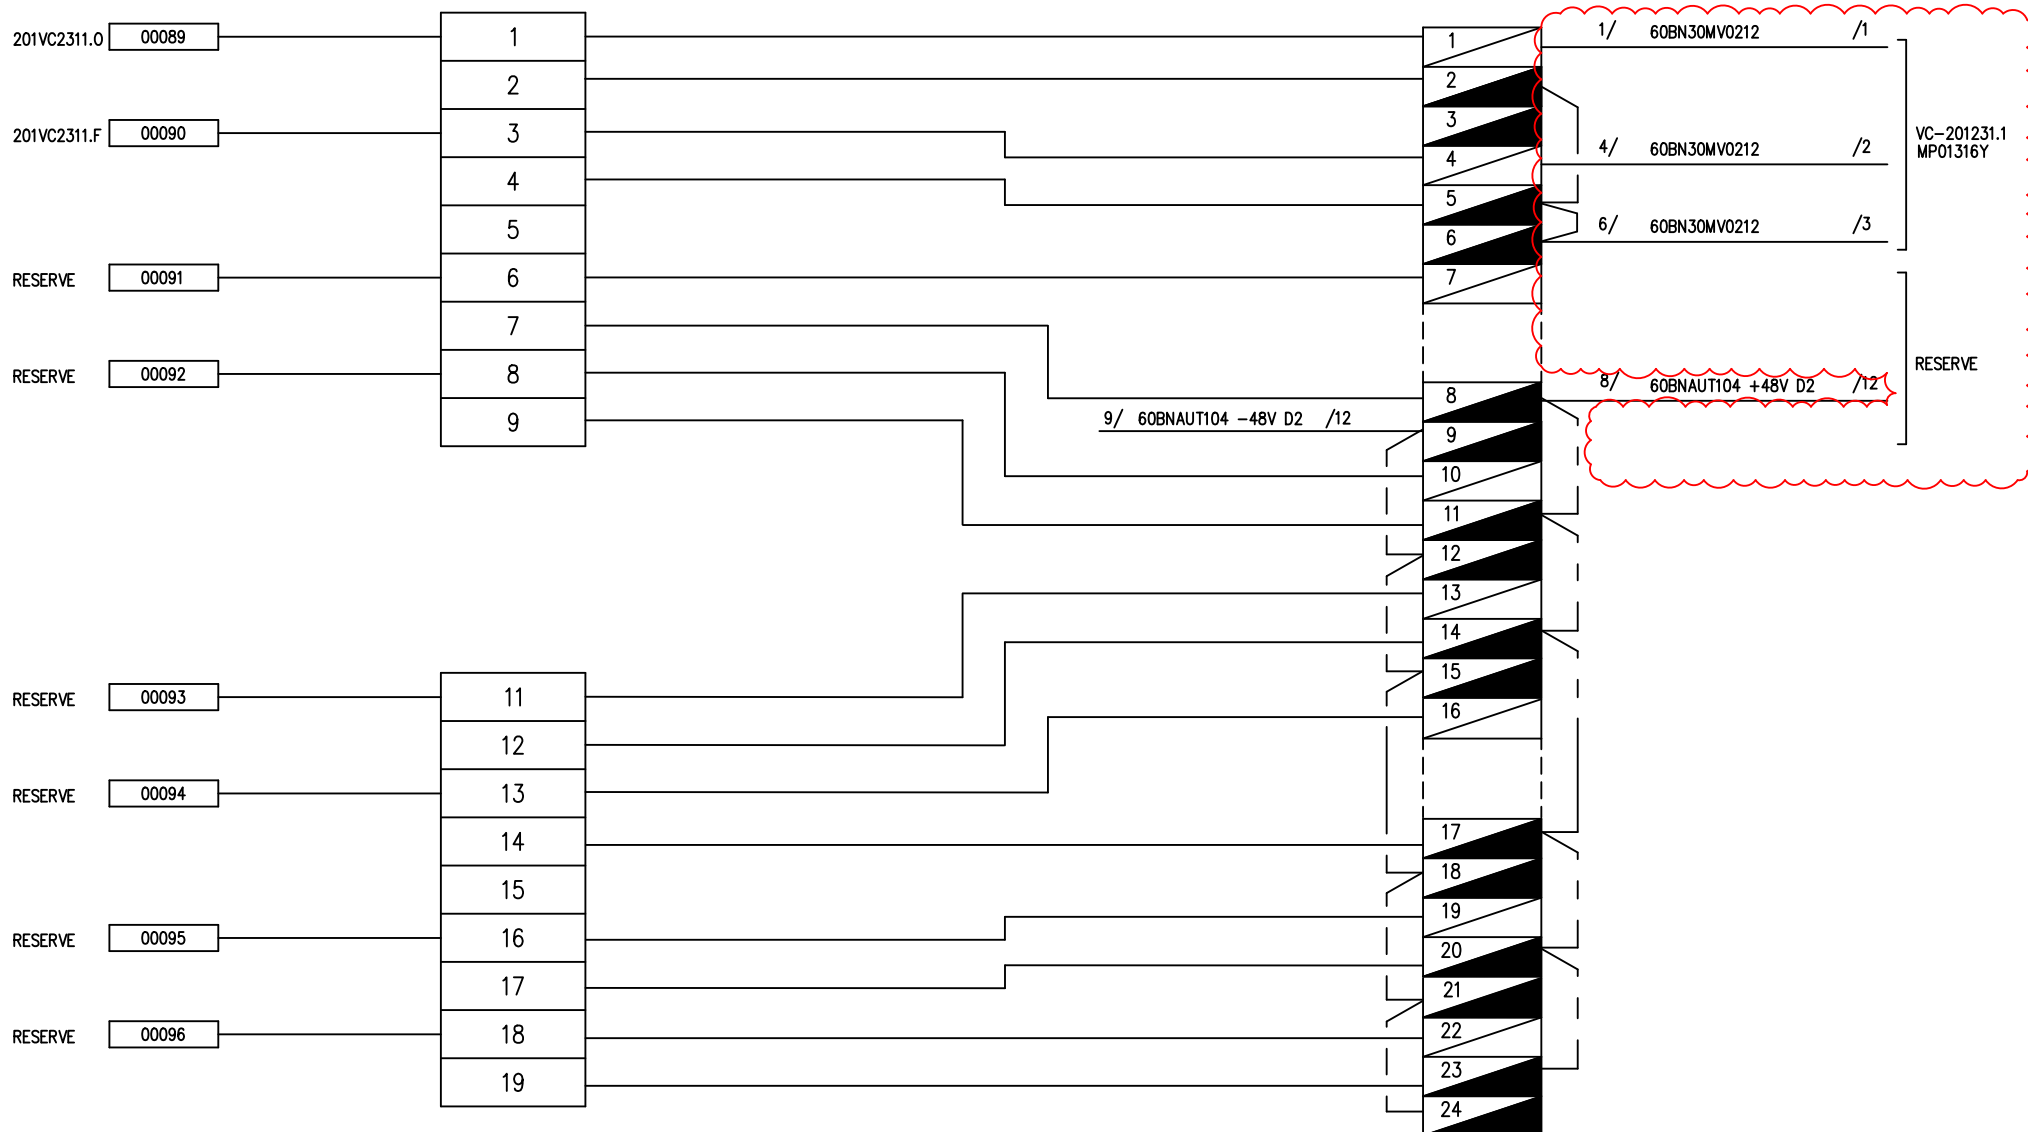

PHASE ARRET IM

SITUATION
ACTUELLE

A DEPOSER

OP02330-0A03352 TRAVAUX IM
DOSSIER BP EXECUTION_Rev.1 – PLAN 072

ExxonMobil

RAFFINERIE DE
PORT-JEROME
GRAVENCHON

N° DAO		MP00591C				LOCAL TECHNIQUE EFFLUENTS	
REV	DATE	DESIGNATION	PAR	VISA		CHASSIS 104 – BARREAU B 60BNAUT1100C27	
0	05.95	EMISSION ORIGINALE	DAO	JLL			
5	10.04	TQC PROJET OPTTEAM	F.D	LM			
						N° 60 JS 1062	Rev 5

60BNM101

60MM1001.1	1/	60BJM101	/1	1	1/	60BN+24V D2	/1
MP01180Y	2/	60BJM101	/2	2	2/	60BNM101SDV	/6
60MM1001.1	3/	60BJM101	/3	3	3/	60BN+24V D2	/5
MP01178Y	4/	60BJM101	/4	4	4/	60BNM101SDV	/2
60MM1001.1	5/	60BJM101	/5	5	5/	60BN+24V D2	/6
MP01179Y	6/	60BJM101	/6	6	6/	60BNM101SDV	/4
				7			
				8			
60MM1001.1	9/	60BJM101	/9	9	9/	60BNAUT1100C4	/7
MP01181Y	10/	60BJM101	/10	10	10/	60BN+24V D2	/8
60MM1001.1	11/	60BJM101	/11	11	11/	60BN+24V D2	/9
MP01197Y	12/	60BJM101	/12	12	12/	60BNAUT1100C6	/2
60MM1001.1	13/	60BJM101	/13	13	13/	60BNAUT1100C3	/9
MP01176Y	14/	60BJM101	/14	14	14/	60BNAUT1100C3	/10
				15			
				16			
				17			
PHASE ARRET IM

SITUATION
ACTUELLE


A DEPOSER

OP02330-0A03352 TRAVAUX IM
DOSSIER BP EXECUTION_Rev.1 - PLAN 075

VOIR PAGE DE FOLIOTAGE
MP02353C

ExxonMobil RAFFINERIE DE PORT-JEROME GRAVENCHON	N° DAO		MP00437C			LOCAL TECHNIQUE EFFLUENTS		
	REV	DATE	DESIGNATION	PAR	VISA	CHASSIS 106 - BARREAU A 60BNM101		
	0	09.99	EMISSION ORIGINALE	DAO	Y.M			
	10	07.13	TQC RESU1010	J.G	J.L			
	16	03.21	AJOUT 17947 - RESM2105	OCU	SEG			
	17	01.22	TQC 18202 - RESM2105	BSI	SEG.	N°	60 JM 1001	Rev 17

60BNM101SDV

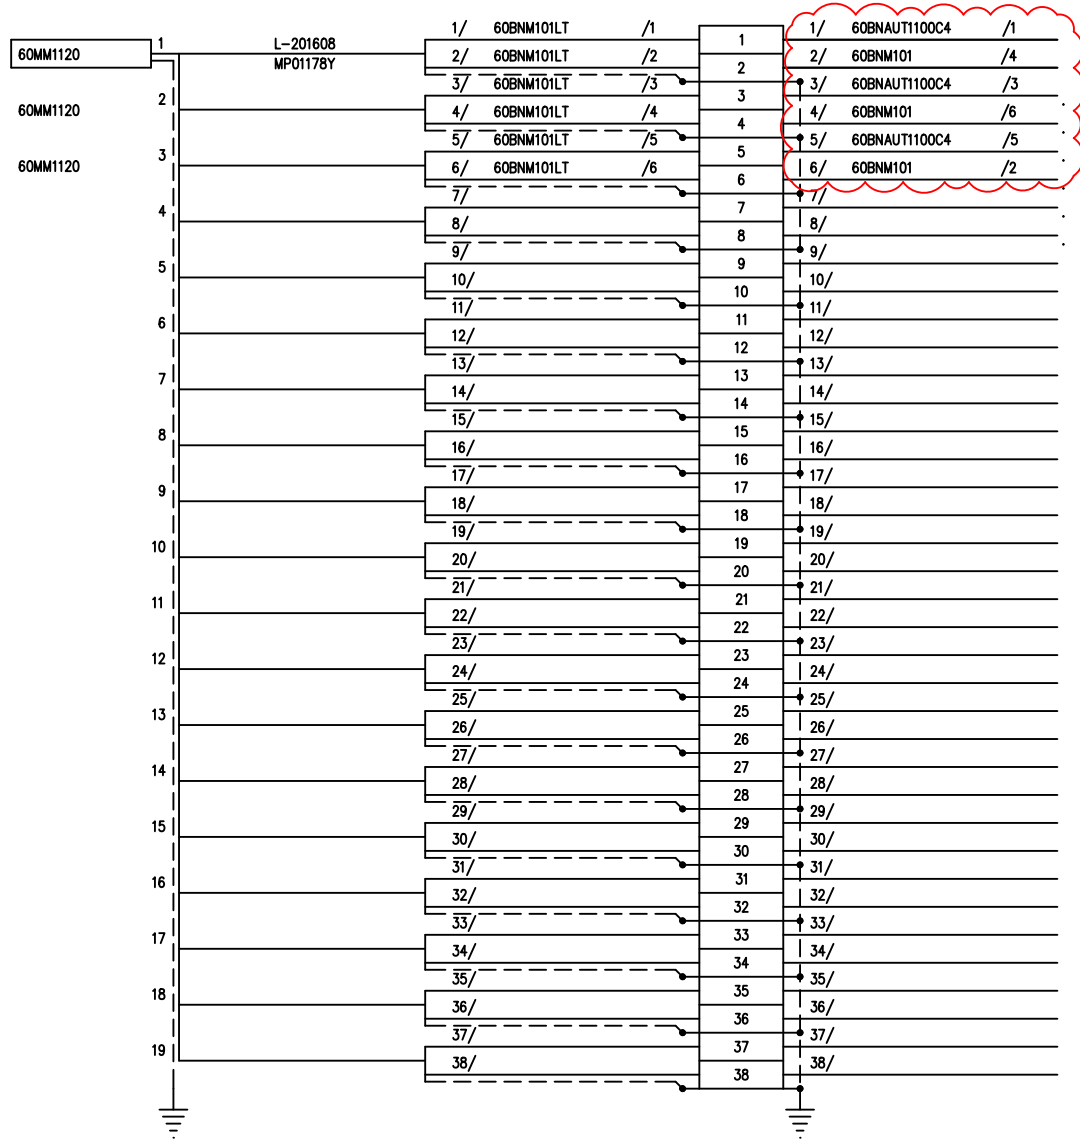

PHASE ARRET IM


SITUATION
ACTUELLE

A DEPOSER

OP02330-0A03352 TRAVAUX IM
DOSSIER BP EXECUTION_Rev.1 - PLAN 077

ExxonMobil		N° DAO	MP00439C			LOCAL TECHNIQUE EFFLUENTS	
		REV	DATE	DESIGNATION	PAR	VISA	CHASSIS 106 - BARREAU A 60BNM101SDV
RAFFINERIE DE PORT-JEROME GRAVENCHON		0	03.94	EMISSION ORIGINALE	DAO	Y.M	
		1	10.04	TQC PROJET OPTTEAM	F.D	L.M	
							N° 60 JM 1010
							Rev 1

60BNM101ANA

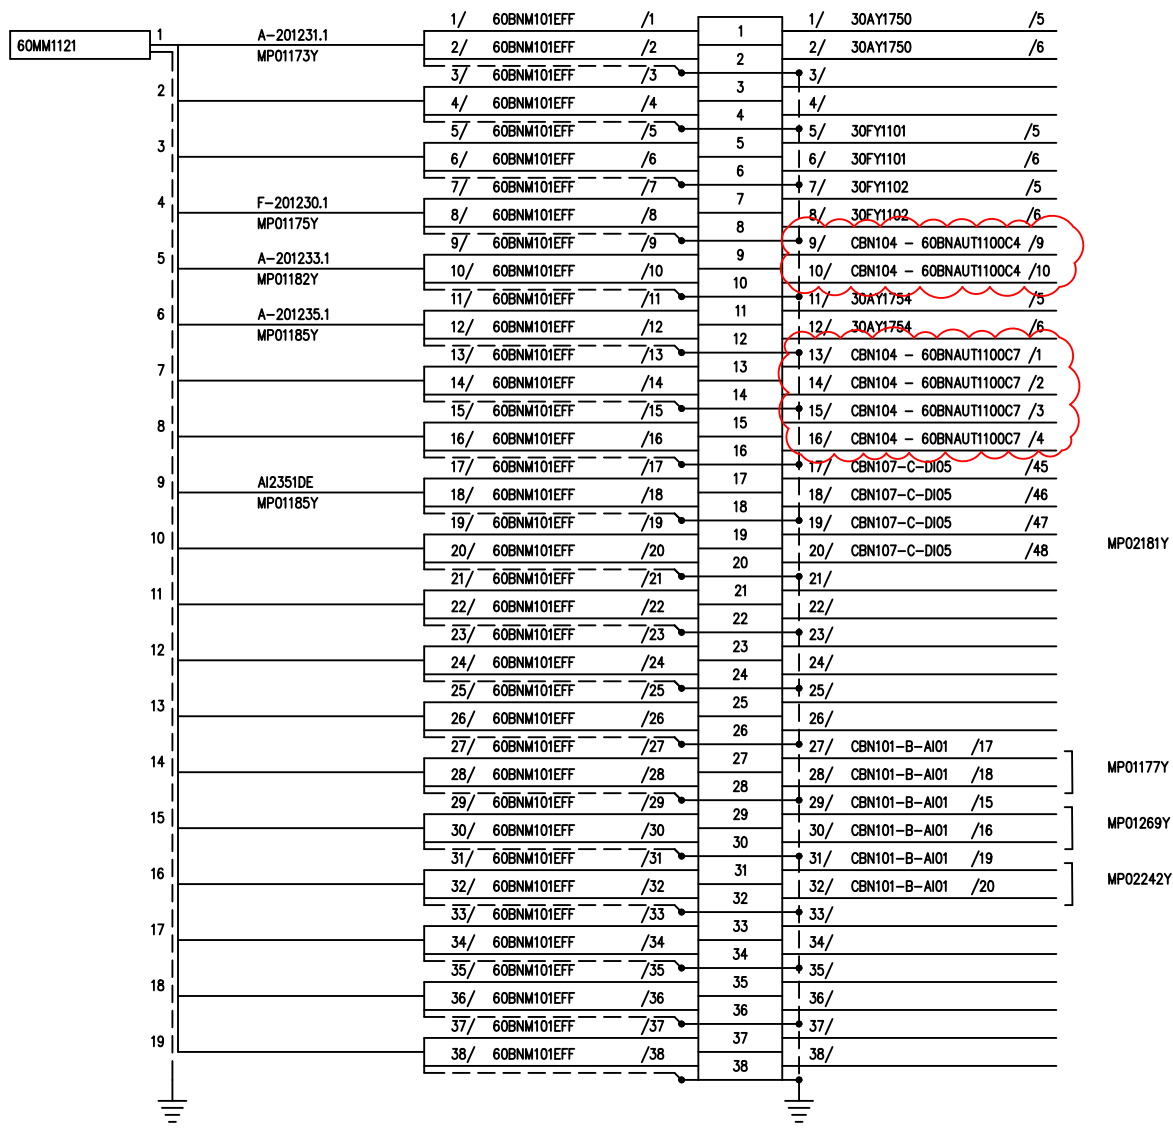

MP02181Y

MP01177Y

MP01269Y

MP02242Y

PHASE ARRET IM

SITUATION
ACTUELLE

A DEPOSER

OP02330-0A03352 TRAVAUX IM
DOSSIER BP EXECUTION_Rev.1 - PLAN 078


VOIR PAGE DE FOLIOTAGE
MP02353C

ExxonMobil

RAFFINERIE DE
PORT-JEROME
GRAVENCHON

N° DAO		MP00440C			BLOC 201 - LT EFFLUENTS	
REV	DATE	DESIGNATION	PAR	VISA	CHASSIS 106 - BARREAU A 60BNM101ANA	
0	03.94	EMISSION ORIGINALE	DAO	R.J		
15	11.20	TQC 17733 - RESM1924	OCU	SEG.		
16	03.21	AJOUT 17947 - RESM2105	OCU	SEG.		
17	01.22	TQC 18202 - RESM2105	BSI	SEG.	N° 60 JM 1011	Rev. 17

60BNM102

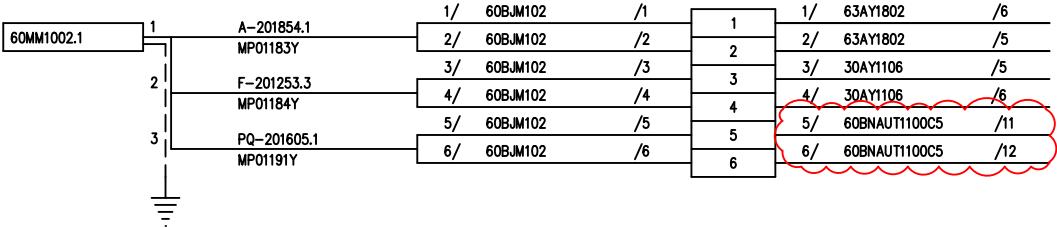

PHASE ARRET IM

SITUATION
ACTUELLE


A DEPOSER

OP02330-0A03352 TRAVAUX IM
DOSSIER BP EXECUTION_Rev.1 - PLAN 076

ExxonMobil RAFFINERIE DE PORT-JEROME GRAVENCHON	N° DAO		MP00438C			LOCAL TECHNIQUE EFFLUENTS	
	REV	DATE	DESIGNATION	PAR	VISA	CHASSIS 106 – BARREAU A 60BNM102	
	0	03.94	EMISSION ORIGINALE	DAO	Y.M		
	1	10.04	TQC PROJET OPTTEAM	F.D	L.M		
						N° 60 JM 1002	Rev 1

60BNM103

A VERIFIER SUR TERRAIN
CABLAGE SDB DIFFERENT

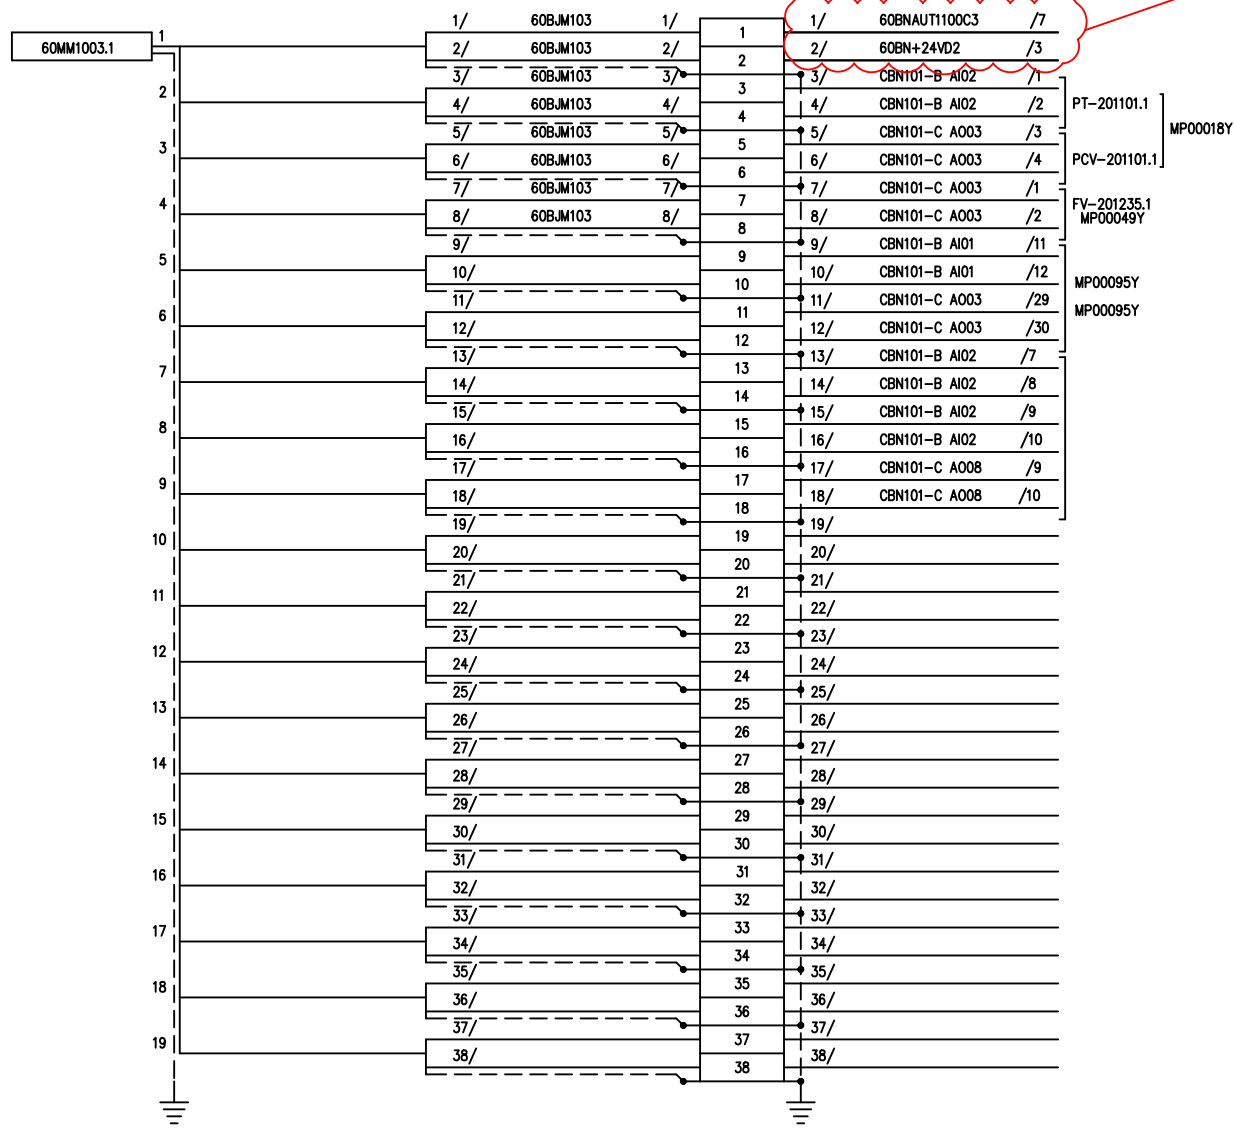

PHASE ARRET IM

SITUATION
ACTUELLE

A DEPOSER

OP02330-0A03352 TRAVAUX IM
DOSSIER BP EXECUTION_Rev.1 - PLAN 079

VOIR PAGE DE FOLIOTAGE
MP02354C

ExxonMobil
RAFFINERIE DE
PORT-JEROME
GRAVENCHON

N° DAO		MP02354C			BLOC 201 - LT EFFLUENTS	
REV	DATE	DESIGNATION	PAR	VISA	CHASSIS 106 - BARREAU A 60BNM103	
0	09.99	EMISSION ORIGINALE	DAO	Y.M		
9	04.12	TQC RESH0710	K.G	C.G		
11	08.13	TQC RESM1116	C.R	J.L		
13	05.19	TQC RESM1916	GBR	SEG.	N° 60 JM 1003	Rev 13

60 BNAS C3C-A1

1 -60 BNAUT 1100 C5 - 13	1	1 - ALARME ALIM C300-10 PRIMAIRE
2 -60 BNAUT 1100 C5 - 14	2	2 - ALARME ALIM C300-10 PRIMAIRE
3 -60 BNAUT 1100 C5 - 15	3	3 - ALARME ALIM C300-10 SECOURS
4 -60 BNAUT 1100 C5 - 16	4	4 - ALARME ALIM C300-10 SECOURS
5 -60 BNAUT 1100 C5 - 19	5	5 - ALARME BATTERIE
6 -60 BNAUT 1100 C5 - 20	6	6 - ALARME BATTERIE
7 -60 BNAUT 1100 C5 - 21	7	7 - ALARME VENTIL
8 -60 BNAUT 1100 C5 - 22	8	8 - ALARME VENTIL
9 -	9	9 -
10 -	10	10 -
11 -	11	11 -
12 -	12	12 -
13 -	13	13 -
14 -	14	14 -

J

V

32.201/1

PHASE ARRET IM

SITUATION
ACTUELLE

A DEPOSER

OP02330-0A03352 TRAVAUX IM
DOSSIER BP EXECUTION_Rev.1 - PLAN 080

VOIR PAGE DE FOLIOTAGE
MP02351C

ExxonMobil RAFFINERIE DE PORT-JEROME GRAVENCHON	N° DAO		MP00204C			LOCAL TECHNIQUE EFFLUENTS	
	REV	DATE	DESIGNATION	PAR	VISA	CHASSIS N° 105-B 60 BNAS C3C-A1	
	0	02.08	EMISSION ORIGINALE	C.G	J.L		
	9	02.08	MAJ COMET RESH0705	C.G	J.L		
	10	03.08	REPRISE COMET RESH0705	C.G	J.L		
	12	01.10	TEL QUE CONSTRUIT RESH0710	C.D	J.L	N°	Rev 12

60BNAS101

RESERVE	1/	/	1	1/	60BJAS101	/1	60AS1001.1
	2/	/	2	2/	60BJAS101	/2	
LE-201231.1	3/	60BNAUT1100C21	/25	3/	60BJAS101	/3	60AS1001.1
MP01274Y	4/	60BNAUT1100C21	/26	4/	60BJAS101	/4	
LE-201234.1	5/	60BNAUT1100C21	/17	5/	60BJAS101	/5	60AS1001.1
MP01270Y	6/	60BNAUT1100C21	/18	6/	60BJAS101	/6	
LH-201611	7/	60BNAUT1100C21	/9	7/	60BJAS101	/7	60AS1001.1
MP01266Y	8/	60BNAUT1100C21	/10	8/	60BJAS101	/8	
LH-201612	9/	60BNAUT1100C21	/11	9/	60BJAS101	/9	60AS1001.1
MP01267Y	10/	60BNAUT1100C21	/12	10/	60BJAS101	/10	
30LAH1613	11/	60BNAUT1100C21	/13	11/	60BJAS101	/11	60AS1001.1
MP01268Y	12/	60BNAUT1100C21	/14	12/	60BJAS101	/12	
LH-201604	13/	60BNAUT1100C21	/3	13/	60BJAS101	/13	60AS1001.1
MP01263Y	14/	60BNAUT1100C21	/4	14/	60BJAS101	/14	
TH-201607	15/	60BNAUT1100C21	/27	15/	60BJAS101	/15	60AS1001.1
MP01275Y	16/	60BNAUT1100C21	/28	16/	60BJAS101	/16	
RESERVE	17/	/	17	17/	60BJAS101	/17	60AS1001.1
	18/	/	18	18/	60BJAS101	/18	
LH-2012311.2	19/	60BNAUT1100C22	/21	19/	60BJAS101	/19	60AS1001.1
MP01287Y	20/	60BNAUT1100C22	/22	20/	60BJAS101	/20	
LH-2012311.1	21/	60BNAUT1100C22	/19	21/	60BJAS101	/21	60AS1001.1
MP01287Y	22/	60BNAUT1100C22	/20	22/	60BJAS101	/22	
LHA 201613	23/	CBN 107-C DI05	/1	23/	60BJAS101	/23	60AS1001.1
MP01053Y	24/	CBN 107-C DI05	/2	24/	60BJAS101	/24	
	25/	/	25	25/	/		
	26/	/	26	26/	/		
	27/	/	27	27/	/		
	28/	/	28	28/	/		
	29/	/	29	29/	/		
	30/	/	30	30/	/		
	31/	/	31	31/	/		
	32/	/	32	32/	/		
	33/	/	33	33/	/		
	34/	/	34	34/	/		
RESERVE	35/	60BNAUT1100C10	/1	35/	60BJAS101	/35	60AS1001.1
	36/	60BNAUT1100C10	/2	36/	60BJAS101	/36	
			36	V/J			

PHASE ARRET IM

SITUATION
ACTUELLE

A DEPOSER

OP02330-0A03352 TRAVAUX IM
DOSSIER BP EXECUTION_Rev.1 - PLAN 081

VOIR PAGE DE FOLIOTAGE
MP02351C

ExxonMobil

RAFFINERIE DE
PORT-JEROME
GRAVENCHON

N° DAO		MP00551C				BLOC 201 - LT EFFLUENTS	
REV	DATE	DESIGNATION	PAR	VISA		CHASSIS 105 - BARREAU B 60BNAS101	
11	07.09	MISE A JOUR	C.D	J.L			
17	04.12	TQC RESH0710	K.G	C.G			
21	03.21	AJOUT 17947 - RESM2105	OCU	SEG		60JS1001	
22	01.22	TQC 18202 - RESM2105	BSI	SEG.			

Rev 22

60BNAS102

LH-201603 MP01262Y	1/ 60BNAUT1100C21 /1	1	1/ 60BJAS102 /1	60AS1002.1
	2/ 60BNAUT1100C21 /2	2	2/ 60BJAS102 /2	
LH-201608 MP01264Y	3/ 60BNAUT1100C21 /5	3	3/ 60BJAS102 /3	60AS1002.1
	4/ 60BNAUT1100C21 /6	4	4/ 60BJAS102 /4	
LH-201609 MP01265Y	5/ 60BNAUT1100C21 /7	5	5/ 60BJAS102 /5	60AS1002.1
	6/ 60BNAUT1100C21 /8	6	6/ 60BJAS102 /6	
	7/ /	7	7/ /	
	8/ /	8	8/ /	
	9/ /	9	9/ /	
	10/ /	10	10/ /	
	11/ /	11	11/ /	
	12/ /	12	12/ /	
LE-2012314 MP01273Y	13/ 60BNAUT1100C21 /23	13	13/ 60BJAS102 /13	60AS1002.1
	14/ 60BNAUT1100C21 /24	14	14/ 60BJAS102 /14	
	15/ /	15	15/ /	
	16/ /	16	16/ /	
	17/ /	17	17/ /	
	18/ /	18	18/ /	
	19/ /	19	19/ /	
	20/ /	20	20/ /	
	21/ /	21	21/ /	
	22/ /	22	22/ /	60AS1002.1
LE-2012314.2 MP01272Y	23/ 60BNAUT1100C21 /21	23	23/ 60BJAS102 /23	60AS1002.1
	24/ 60BNAUT1100C21 /22	24	24/ 60BJAS102 /24	
LE-2012314.1 MP01271Y	25/ 60BNAUT1100C21 /19	25	25/ 60BJAS102 /25	60AS1002.1
	26/ 60BNAUT1100C21 /20	26	26/ 60BJAS102 /26	
LQ-201605.1 MP01215Y	27/ 60BNAUT1100C11 /25	27	27/ 60BJAS102 /27	60AS1002.1
	28/ 60BNAUT1100C11 /26	28	28/ 60BJAS102 /28	
LQ-201606.1 MP01216Y	29/ 60BNAUT1100C11 /27	29	29/ 60BJAS102 /29	60AS1002.1
	30/ 60BNAUT1100C11 /28	30	30/ 60BJAS102 /30	
3OUY1203 MP01313Y	31/ 60BNAUT1100C25 /13	31	31/ 60BJAS102 /31	
	32/ 60BNAUT1100C25 /15	32	32/ 60BJAS102 /32	
LH-201605 MP01187Y	33/ 60BNAUT1100C5 /3	33	33/ 60BJAS102 /33	
	34/ 60BNAUT1100C5 /4	34	34/ 60BJAS102 /34	
	35/	35	35/	
	36/	36	36/	
		V/J	V/J	

PHASE ARRET IM

SITUATION
ACTUELLE

A DEPOSER

OP02330-0A03352 TRAVAUX IM
DOSSIER BP EXECUTION_Rev.1 - PLAN 082

ExxonMobil
RAFFINERIE DE
PORT-JEROME
GRAVENCHON

N° DAO		MP00552C				LOCAL TECHNIQUE EFFLUENTS		
REV	DATE	DESIGNATION	PAR	VISA		CHASSIS 105 - BARREAU B 60BNAS102		
0	03.94	EMISSION ORIGINALE	DAO	JLL				
4	10.04	TQC PROJET OPTTEAM	F.D	L.M				
						N°	60 JS 1002	Rev 4

60BNAS103

VC-201603.1 MP01200Y	1/	1	1/	
	2/ 60BNAUT1100C8 /15	2	2/ 60BJAS103 /2	
	3/ 60BNAUT1100C12 /9	3	3/ 60BJAS103 /3	
VC-201603.1 MP01217Y	4/ 60BNAUT1100C12 /10	4	4/ 60BJAS103 /4	60AS1003.1
	5/ 60BNAUT1100C12 /12	5	5/ 60BJAS103 /5	
	6/ /	6	6/ /	60AS1003.1
	7/ /	7	7/ /	
VC-201603.1 MP01200Y	8/ 60BNAUT1100C8 /16	8	8/ 60BJAS103 /8	
	9/ 60BNAUT1100C8 /13	9	9/ 60BJAS103 /9	
	10/ /	10	10/ /	60AS1003.1
VC-201603.0 MP01201Y	11/ 60BNAUT1100C8 /21	11	11/ 60BJAS103 /11	
	12/ 60BNAUT1100C12 /13	12	12/ 60BJAS103 /12	60AS1003.1
VC-201603.0 MP01218Y	13/ 60BNAUT1100C12 /14	13	13/ 60BJAS103 /13	
	14/ 60BNAUT1100C12 /16	14	14/ 60BJAS103 /14	60AS1003.1
	15/ /	15	15/ /	
	16/ /	16	16/ /	
VC-201603.0 MP01201Y	17/ 60BNAUT1100C8 /22	17	17/ 60BJAS103 /17	
	18/ 60BNAUT1100C8 /19	18	18/ 60BJAS103 /18	60AS1003.1
	19/ /	19	19/ /	
VC-201608.0 MP01283Y	20/ 60BNAUT1100C13 /3	20	20/ 60BJAS103 /20	
	21/ 60BNAUT1100C12 /25	21	21/ 60BJAS103 /21	60AS1003.1
VC-201608.0 MP01283Y	22/ 60BNAUT1100C12 /26	22	22/ 60BJAS103 /22	
	23/ 60BNAUT1100C12 /28	23	23/ 60BJAS103 /23	60AS1003.1
	24/ 60BNAUT1100C13 /4	24	24/ 60BJAS103 /24	
VC-201608.0 MP01283Y	25/ 60BNAUT1100C13 /1	25	25/ 60BJAS103 /25	60AS1003.1
	26/ /	26	26/ /	
VC-201608.1 MP01284Y	27/ 60BNAUT1100C13 /9	27	27/ 60BJAS103 /27	
	28/ 60BNAUT1100C12 /29	28	28/ 60BJAS103 /28	60AS1003.1
VC-201608.1 MP01284Y	29/ 60BNAUT1100C12 /30	29	29/ 60BJAS103 /29	
	30/ 60BNAUT1100C12 /32	30	30/ 60BJAS103 /30	60AS1003.1
	31/ 60BNAUT1100C13 /10	31	31/ 60BJAS103 /31	
VC-201608.1 MP01284Y	32/ 60BNAUT1100C13 /7	32	32/ 60BJAS103 /32	60AS1003.1
	33/ /	33	33/ /	
VC-201609.0 MP01285Y	34/ 60BNAUT1100C13 /15	34	34/ 60BJAS103 /34	
	35/ 60BNAUT1100C20 /1	35	35/ 60BJAS103 /35	
VC-201609.0 MP01285Y	36/ 60BNAUT1100C20 /2	36	36/ 60BJAS103 /36	60AS1003.1

V/J

PHASE ARRET IM

SITUATION
ACTUELLE


A DEPOSER

OP02330-0A03352 TRAVAUX IM
DOSSIER BP EXECUTION_Rev.1 - PLAN 083

ExxonMobil
RAFFINERIE DE
PORT-JEROME
GRAVENCHON

N° DAO		MP00553C				LOCAL TECHNIQUE EFFLUENTS		
REV	DATE	DESIGNATION	PAR	VISA		CHASSIS 105 - BARREAU B 60BNAS103		
0	03.94	EMISSION ORIGINALE	DAO	JLL				
4	10.04	TQC PROJET OPTTEAM	F.D	LM				
						N°	60 JS 1003	Rev 4

60BNAS104

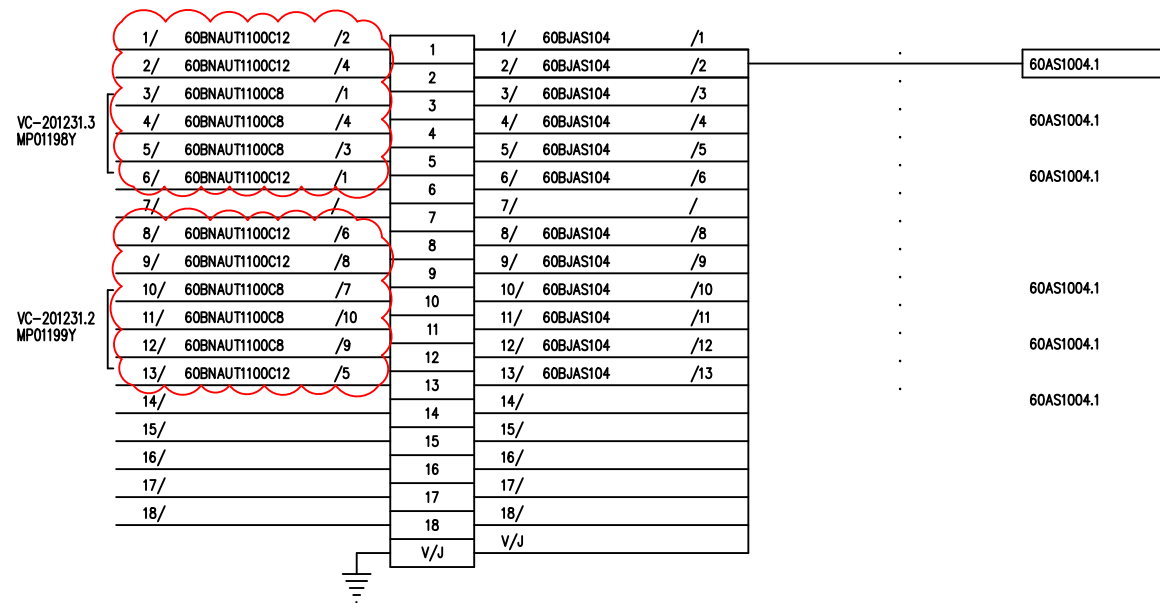

PHASE ARRET IM

SITUATION
ACTUELLE

A DEPOSER

OP02330-0A03352 TRAVAUX IM
DOSSIER BP EXECUTION_Rev.1 - PLAN 084

ExxonMobil

RAFFINERIE DE
PORT-JEROME
GRAVENCHON

N° DAO		MP00554C			LOCAL TECHNIQUE EFFLUENTS	
REV	DATE	DESIGNATION	PAR	VISA	CHASSIS 105 - BARREAU B 60BNAS104	
0	03.94	EMISSION ORIGINALE	DAO	JLL		
4	10.04	TQC PROJET OPTTEAM	F.D	L.M		
					N° 60 JS 1004	Rev 4

60BNAS105

1/	/	1	1/	/
2/	/	2	2/	/
3/ 60BNAUT1100C10	/9	3	3/ 60BJAS105	/19
4/ 60BNAUT1100C10	/10	4	4/ 60BJAS105	/18
5/		5	5/ 60BJAS105	/17
6/		6	6/ 60BJAS105	/16
7/ 60BNAUT1100C10	/17	7	7/ 60BJAS105	/15
8/ 60BNAUT1100C10	/18	8	8/ 60BJAS105	/14
9/ 60BNAUT1100C10	/11	9	9/ 60BJAS105	/13
10/ 60BNAUT1100C10	/12	10	10/ 60BJAS105	/12
11/		11	11/	
		V/J	V/J	

60AS1005.1

PHASE ARRET IM

SITUATION
ACTUELLE

A DEPOSER

OP02330-0A03352 TRAVAUX IM
DOSSIER BP EXECUTION_Rev.1 - PLAN 085

VOIR PAGE DE FOLIOTAGE
MP02351C

ExxonMobil

RAFFINERIE DE
PORT-JEROME
GRAVENCHON

N° DAO		MP00555C			BLOC 201 - LT EFFLUENTS	
REV	DATE	DESIGNATION	PAR	VISA	CHASSIS 105 - BARREAU B 60BNAS105	
0	03.94	EMISSION ORIGINALE	DAO	J.L.		
8	01.08	AJOUT RESM0803	C.D	J.L.		
19	12.16	MAJ RESM1625	BSI	R.E		
20	10.17	ANNULATION RESM0803	K.T	R.E	N° 60 JS 1005	Rev 20

60BNAS103

VC-201609.0 MP01285Y	37/ 60BNAUT1100C20 /4	37	37/ 60BJAS103 /37		
VC-201609.0 MP01285Y	38/ 60BNAUT1100C13 /16	38	38/ 60BJAS103 /38		60AS1003.2
	39/ 60BNAUT1100C13 /13	39	39/ 60BJAS103 /39		
	40/ /	40	40/ /		60AS1003.2
VC-201609.0 MP01226Y	41/ 60BNAUT1100C13 /21	41	41/ 60BJAS103 /41		
	42/ 60BNAUT1100C20 /5	42	42/ 60BJAS103 /42		
VC-201609.0 MP01258Y	43/ 60BNAUT1100C20 /6	43	43/ 60BJAS103 /43		
	44/ 60BNAUT1100C20 /8	44	44/ 60BJAS103 /44		60AS1003.2
	45/ 60BNAUT1100C13 /22	45	45/ 60BJAS103 /45		
VC-201609.0 MP01226Y	46/ 60BNAUT1100C13 /19	46	46/ 60BJAS103 /46		60AS1003.2
	47/ /	47	47/ 60BJAS103 /47		
VC-201605.0 MP01277Y	48/ 60BNAUT1100C22 /1	48	48/ 60BJAS103 /48		
	49/ 60BNAUT1100C14 /3	49	49/ 60BJAS103 /49		
VC-201605.0 MP01227Y	50/ 60BNAUT1100C14 /4	50	50/ 60BJAS103 /50		60AS1003.2
	51/ 60BNAUT1100C14 /1	51	51/ 60BJAS103 /51		
	52/ 60BNAUT1100C22 /2	52	52/ 60BJAS103 /52		60AS1003.2
VC-201605.0 MP01277Y	53/ 60BNAUT1100C22 /4	53	53/ 60BJAS103 /53		
	54/ 60BNAUT1100C22 /9	54	54/ 60BJAS103 /54		60AS1003.2
VC-201606.0 MP01229Y	55/ 60BNAUT1100C14 /15	55	55/ 60BJAS103 /55		
	56/ 60BNAUT1100C14 /16	56	56/ 60BJAS103 /56		60AS1003.2
VC-201606.0 MP01229Y	57/ 60BNAUT1100C14 /13	57	57/ 60BJAS103 /57		
	58/ 60BNAUT1100C22 /10	58	58/ 60BJAS103 /58		60AS1003.2
VC-201606.0 MP01229Y	59/ 60BNAUT1100C22 /12	59	59/ 60BJAS103 /59		
	60/ 60BNAUT1100C22 /5	60	60/ 60BJAS103 /60		
VC-201605.1 MP01228Y	61/ 60BNAUT1100C14 /9	61	60BJAS103 /61		
VC-201605.1 MP01228Y	62/ 60BNAUT1100C22 /6	62	60BJAS103 /62		60AS1003.2
VC-201605.1 MP01278Y	63/ 60BNAUT1100C22 /8	63	60BJAS103 /63		
	64/ 60BNAUT1100C14 /10	64	60BJAS103 /64		60AS1003.2
VC-201605.1 MP01228Y	65/ 60BNAUT1100C14 /7	65	60BJAS103 /65		
	66/ 60BNAUT1100C22 /13	66	60BJAS103 /66		60AS1003.2
VC-201606.1 MP01280Y	67/ 60BNAUT1100C14 /21	67	60BJAS103 /67		
VC-201606.1 MP01230Y	68/ 60BNAUT1100C22 /14	68	60BJAS103 /68		60AS1003.2
VC-201606.1 MP01280Y	69/ 60BNAUT1100C22 /16	69	60BJAS103 /69		
	70/ 60BNAUT1100C14 /22	70	60BJAS103 /70		60AS1003.2
VC-201606.1 MP01230Y	71/ 60BNAUT1100C14 /19	71	60BJAS103 /71		
		72	60BJAS103 /72		60AS1003.2

PHASE ARRET IM

SITUATION
ACTUELLE

A DEPOSER


OP02330-0A03352 TRAVAUX IM
DOSSIER BP EXECUTION_Rev.1 - PLAN 086

ExxonMobil

RAFFINERIE DE
PORT-JEROME
GRAVENCHON

N° DAO		MP00556C				LOCAL TECHNIQUE EFFLUENTS	
REV	DATE	DESIGNATION	PAR	VISA		CHASSIS 105 - BARREAU B 60BNAS103 (suite)	
0	03.94	EMISSION ORIGINALE	DAO	JLL			
4	10.04	TQC PROJET OPTTEAM	F.D	LM			
						N° 60 JS 1006	Rev 4

60BNAS101RX

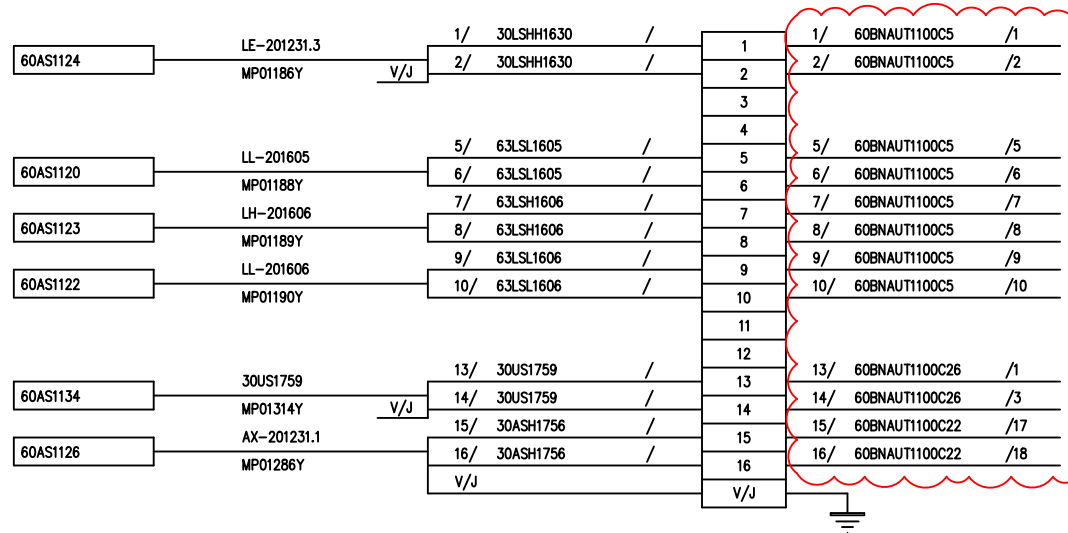

PHASE ARRET IM

SITUATION
ACTUELLE



A DEPOSER


OP02330-0A03352 TRAVAUX IM
DOSSIER BP EXECUTION_Rev.1 - PLAN 087

ExxonMobil

RAFFINERIE DE
PORT-JEROME
GRAVENCHON

N° DAO		MP00557C			LOCAL TECHNIQUE EFFLUENTS	
REV	DATE	DESIGNATION	PAR	VISA	CHASSIS 105 - BARREAU A 60BNAS101RX	
0	07.96	EMISSION ORIGINALE	DAO	JLL		
4	10.04	TQC PROJET OPTTEAM	F.D	L.M		
					N° 60 JS 1010	Rev 4

60BNAS101SDV

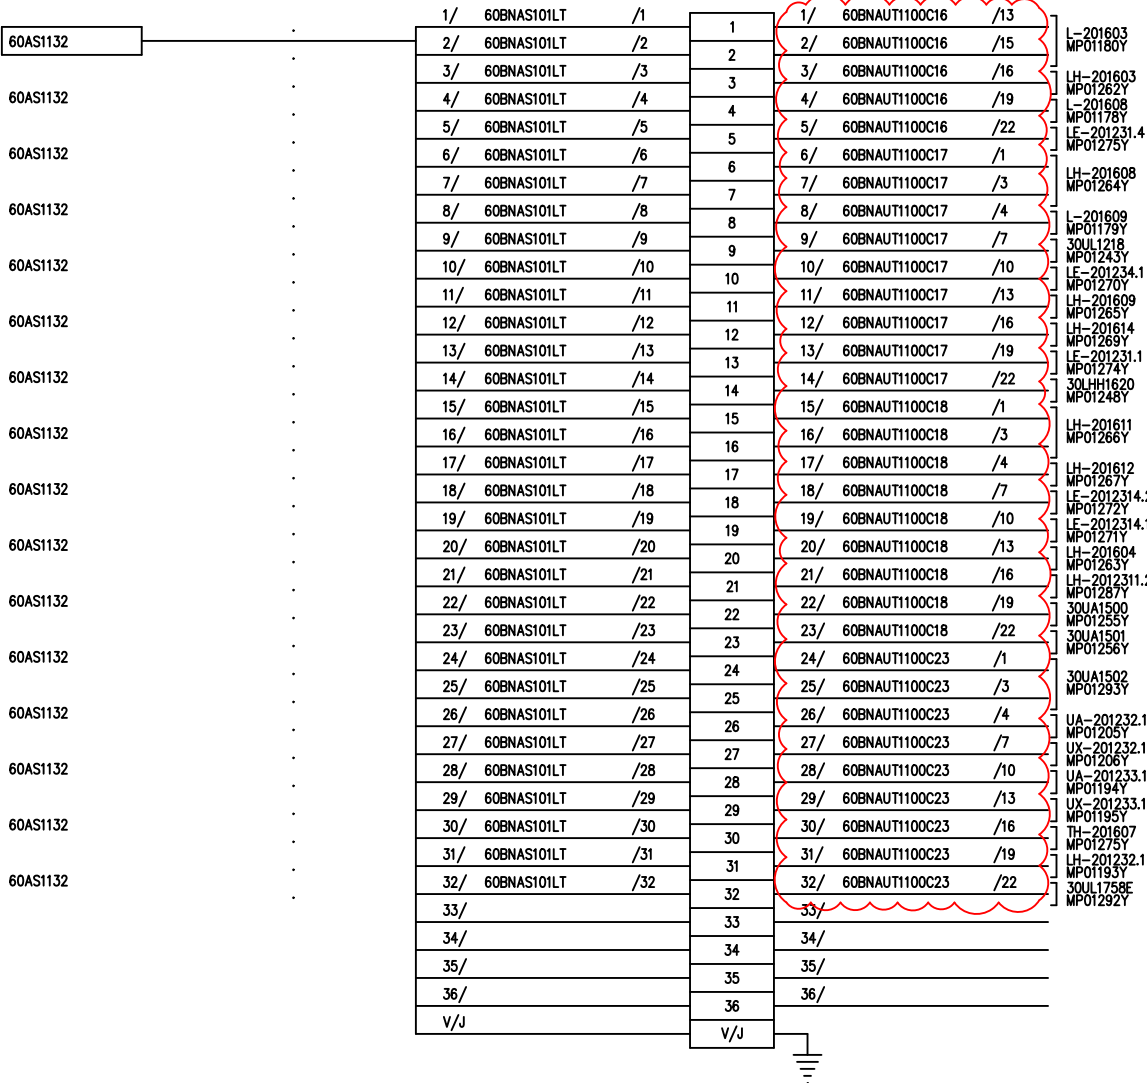

PHASE ARRET IM


SITUATION
ACTUELLE

A DEPOSER

OP02330-0A03352 TRAVAUX IM
DOSSIER BP EXECUTION_Rev.1 - PLAN 088

ExxonMobil		N° DAO		MP00558C			LOCAL TECHNIQUE EFFLUENTS		
		REV	DATE	DESIGNATION		PAR	VISA	CHASSIS 105 - BARREAU A 60BNAS101SDV	
		0	03.94	EMISSION ORIGINALE		DAO	JLL		
		4	10.04	TQC PROJET OPTTEAM		F.D	LM		
RAFFINERIE DE PORT-JEROME GRAVENCHON								N°	60 JS 1011
									Rev 4

60BNAS102SDV

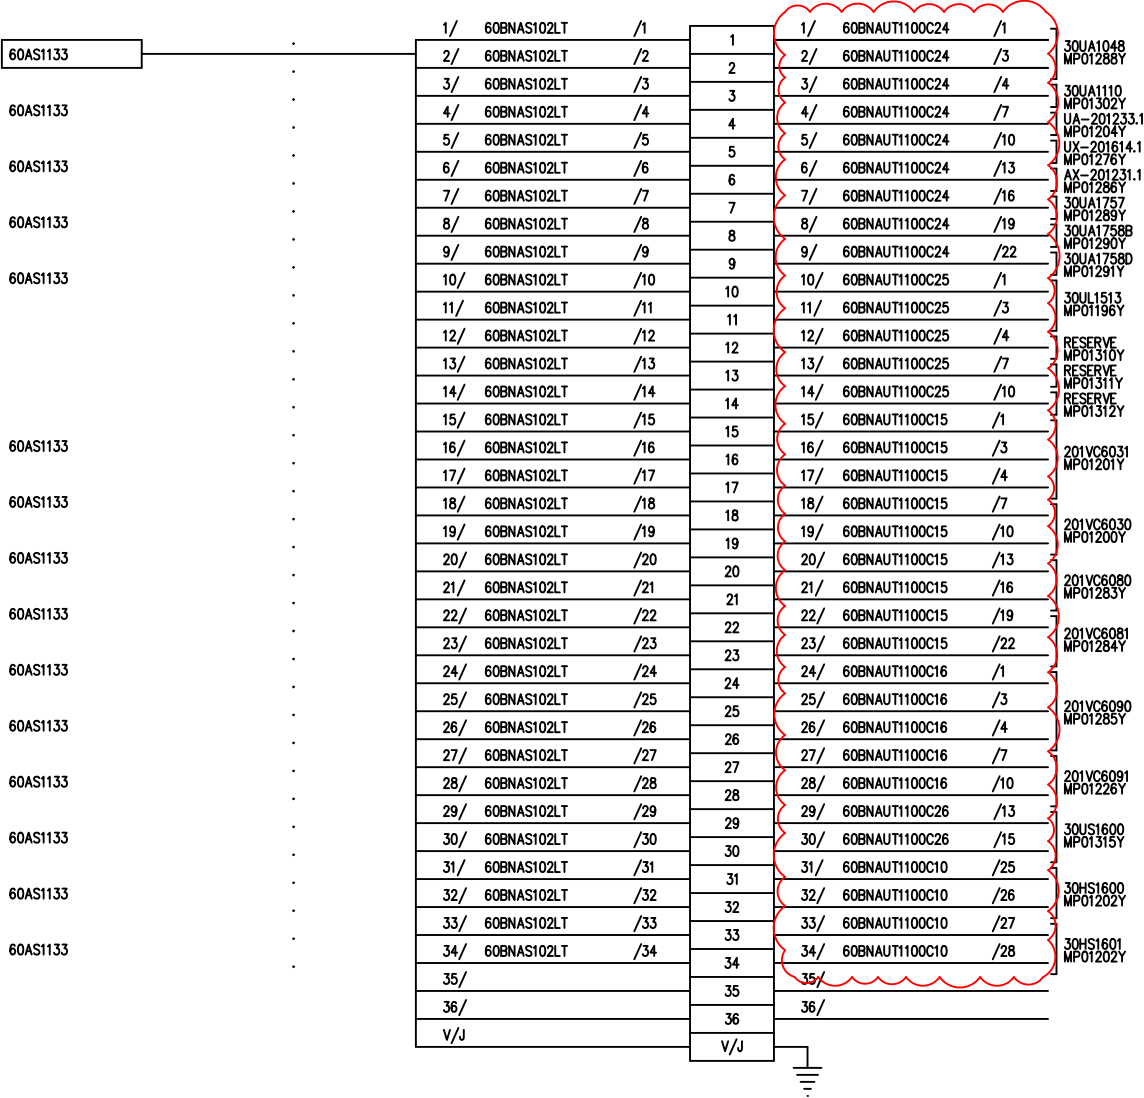

PHASE ARRET IM


SITUATION
ACTUELLE

A DEPOSER

OP02330-0A03352 TRAVAUX IM
DOSSIER BP EXECUTION_Rev.1 - PLAN 089

ExxonMobil		N° DAO		MP00559C			LOCAL TECHNIQUE EFFLUENTS		
		REV	DATE	DESIGNATION		PAR	VISA	CHASSIS 105 - BARREAU A 60BNAS102SDV	
		0	03.94	EMISSION ORIGINALE		DAO	JLL		
		4	10.04	TQC PROJET OPTTEAM		F.D	L.M		
RAFFINERIE DE PORT-JEROME GRAVENCHON								N°	60 JS 1012
									Rev 4

60BNAS102ANA

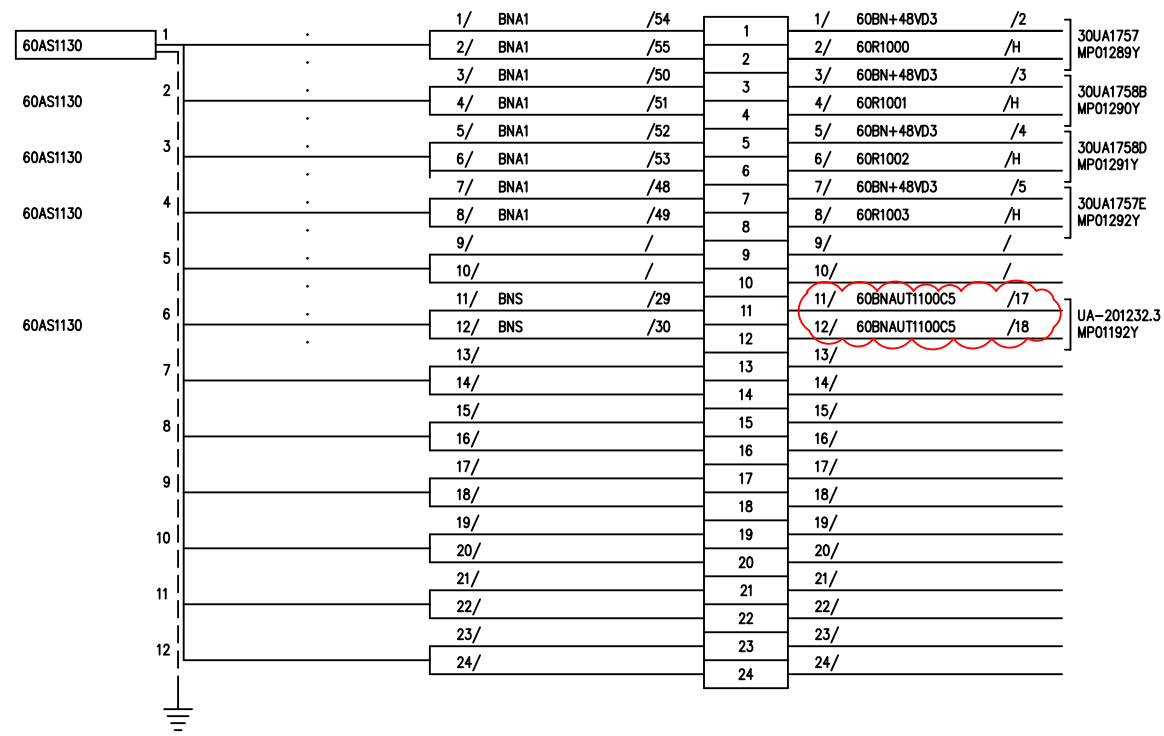

PHASE ARRET IM

SITUATION
ACTUELLE

A DEPOSER

OP02330-0A03352 TRAVAUX IM
DOSSIER BP EXECUTION_Rev.1 - PLAN 090

ExxonMobil		N° DAO		MP00561C			LOCAL TECHNIQUE EFFLUENTS		
		REV	DATE	DESIGNATION		PAR	VISA	CHASSIS 105 – BARREAU A 60BNAS102ANA	
		0	03.94	EMISSION ORIGINALE		DAO	JLL		
		4	10.04	TQC PROJET OPTTEAM		F.D	L.M		
RAFFINERIE DE PORT-JEROME GRAVENCHON								N°	60 JS 1014
									Rev 4

60BNAS101P17

17ES0001

1/	60UA1110	/	1	1/	60BNAUT1100C11	/1
2/	60UA1110	/	2	2/	60BNAUT1100C11	/2
3/	RESERVE	/	3	3/	60BNAUT1100C20	/25
4/	RESERVE	/	4	4/	60BNAUT1100C20	/26
5/			5	5/		
6/			6	6/		
7/			7	7/		
8/			8	8/		
9/			9	9/		
10/			10	10/		
11/			11	11/		
12/			12	12/		
13/			13	13/		
14/			14	14/		
15/			15	15/		
16/			16	16/		
17/			17	17/		
18/			18	18/		
19/			19	19/		
20/			20	20/		
V/J			V/J			

UX-201509.1
MP01207Y

PHASE ARRET IM


SITUATION
ACTUELLE

A DEPOSER

OP02330-0A03352 TRAVAUX IM
DOSSIER BP EXECUTION_Rev.1 - PLAN 091

ExxonMobil	N° DAO		MP00562C			LOCAL TECHNIQUE EFFLUENTS	
	REV	DATE	DESIGNATION	PAR	VISA	CHASSIS 105 – BARREAU A 60BNAS101P17	
	0	03.94	EMISSION ORIGINALE	DAO	JLL		
	4	10.04	TQC PROJET OPTTEAM	F.D	L.M		
						N° 60 JS 1015	Rev 4

60BNAS101BIO

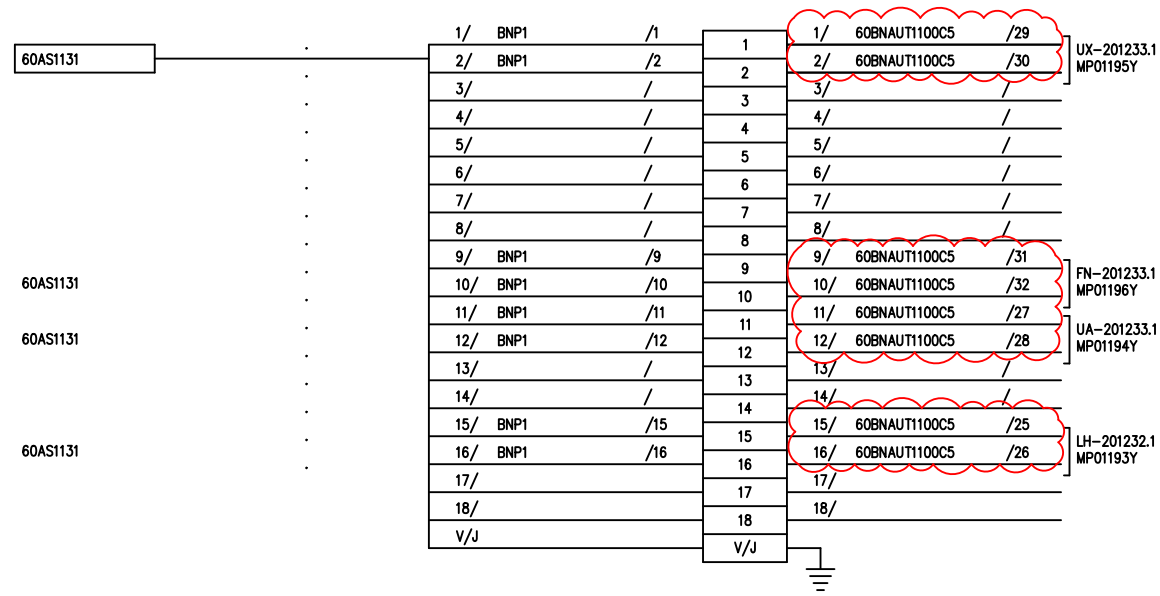

PHASE ARRET IM

SITUATION
ACTUELLE

A DEPOSER

OP02330-0A03352 TRAVAUX IM
DOSSIER BP EXECUTION_Rev.1 - PLAN 092

ExxonMobil

RAFFINERIE DE
PORT-JEROME
GRAVENCHON

N° DAO		MP00563C			LOCAL TECHNIQUE EFFLUENTS	
REV	DATE	DESIGNATION	PAR	VISA	CHASSIS 105 - BARREAU A 60BNAS101BIO	
0	03.94	EMISSION ORIGINALE	DAO	JLL		
4	10.04	TQC PROJET OPTTEAM	F.D	L.M		
					N° 60 JS 1016	Rev 4

60BNAS101DEF

60AS1500	V/J	1/ 60UA1600 /	1	1/ CBN104 60BN48D3-1	UE-201960.2 MP00065Y
		2/ 60UA1600 /	2	2/ R201UA96Q2.F	
60AS1501	V/J	3/ 60UA1024 /	3	3/ 60BNAUT1100C11 /11	UX-201508.1 MP01209Y
		4/ 60UA1024 /	4	4/ 60BNAUT1100C11 /12	
60AS1502	V/J	5/ 60UA1048 /19	5	5/ 60BNAUT1100C22 /23	UX-201508.2 MP01288Y
		6/ 60UA1048 /32	6	6/ 60BNAUT1100C22 /24	
60AS1503	V/J	7/ 60UA1220 /	7	7/ 60BNAUT1100C11 /13	UX-201509.2 MP01210Y
		8/ 60UA1220 /	8	8/ 60BNAUT1100C11 /14	
	V/J	9/	9	9/	
		10/	10	10/	
	V/J	11/	11	11/	
		12/	12	12/	
	V/J	13/	13	13/	
		14/	14	14/	
	V/J	15/	15	15/	
		16/	16	16/	
	V/J	V/J	V/J		

PHASE ARRET IM


SITUATION
ACTUELLE

A DEPOSER

OP02330-0A03352 TRAVAUX IM
DOSSIER BP EXECUTION_Rev.1 - PLAN 093

VOIR PAGE DE FOLIOTAGE
MP02351C

ExxonMobil RAFFINERIE DE PORT-JEROME GRAVENCHON	N° DAO		MP00564C				LOCAL TECHNIQUE EFFLUENTS			
	REV	DATE	DESIGNATION		PAR	VISA	CHASSIS 105 – BARREAU A 60BNAS101DEF			
	0	03.94	EMISSION ORIGINALE		DAO	JLL				
	4	10.04	TQC PROJET OPTTEAM		F.D	L.M				
	6	02.07	MISE A JOUR PMX J.BLANCO RLM05021		C.D	G.D				
	15	09.10	TQC RESH0710/DMP135		C.C	J.L	N° 60 JS 1017			Rev 15

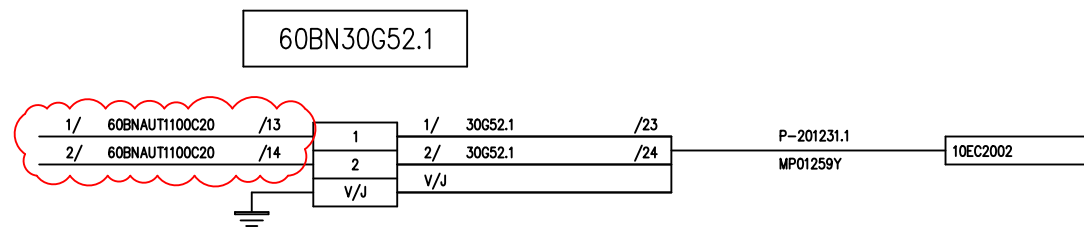

PHASE ARRET IM

SITUATION
ACTUELLE




A DEPOSER

OP02330-0A03352 TRAVAUX IM
DOSSIER BP EXECUTION_Rev.1 - PLAN 094

ExxonMobil

RAFFINERIE DE
PORT-JEROME
GRAVENCHON

N° DAO		MP00568C				LOCAL TECHNIQUE EFFLUENTS	
REV	DATE	DESIGNATION	PAR	VISA		CHASSIS 105 – BARREAU A 60BN30G52.1	
0	11.96	EMISSION ORIGINALE	DAO	JLL			
4	10.04	TQC PROJET OPTTEAM	F.D	L.M			
						N° 60 JS 1023	Rev 4

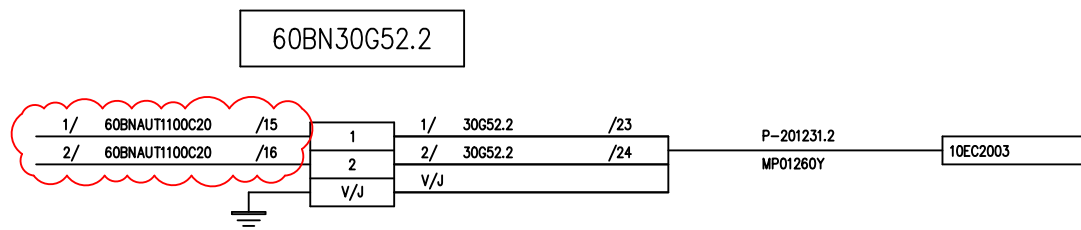

PHASE ARRET IM

SITUATION
ACTUELLE



A DEPOSER

OP02330-0A03352 TRAVAUX IM
DOSSIER BP EXECUTION_Rev.1 - PLAN 095


ExxonMobil

RAFFINERIE DE
PORT-JEROME
GRAVENCHON

N° DAO		MP00569C				LOCAL TECHNIQUE EFFLUENTS			
REV	DATE	DESIGNATION	PAR	VISA		CHASSIS 105 – BARREAU A 60BN30G52.2			
0	11.96	EMISSION ORIGINALE	DAO	JLL					
4	10.04	TQC PROJET OPTTEAM	F.D	LM					
						N°	60 JS 1024	Rev	4

A DEPOSER



SITUATION ACTUELLE

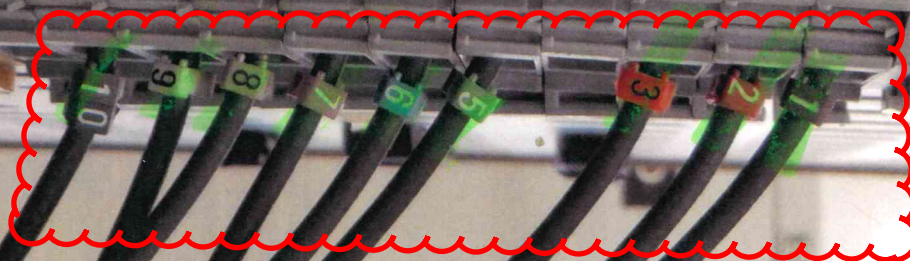

OP02330-0A03352 TRAVAUX IM
DOSSIER BP EXECUTION_Rev.2 - PLAN 096

A DEPOSER

SITUATION ACTUELLE

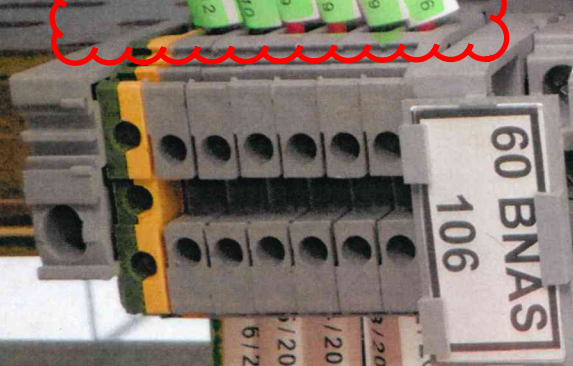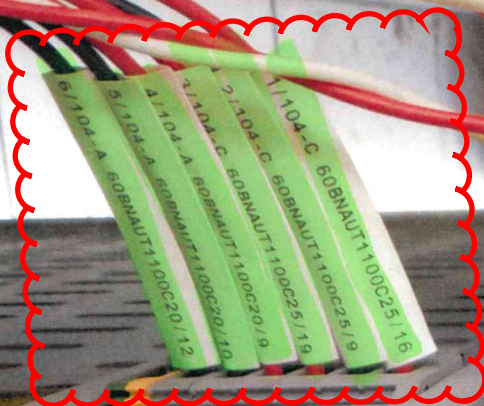

OP02330-0A03352 TRAVAUX IM
DOSSIER BP EXECUTION_Rev.2 - PLAN 097

64	C.6E. 3	63	61. SNCE 2. 4
63	C.6E. 3	64	65 " " 2
66	C.64. 3	65	66 " " 3
67	C.67. 3	66	67 " " 4
68	C.68. 3	67	68 " " 5
69	C.69. 3	68	
70	C.640. 3	69	
71	C.6B1. 3	70	71. SNCE 2. 6
72	C.6B2. 3	71	72 " " 11

[illegible]

UGA-EC-26	15	14	13	12	11	10	9	8	7	6	5	4	3	2	1

[illegible]

50/PL 104 -24

SITUATION
FUTURE

A REALISER

50/PL 104 -24

0P02330-0A03352 TRAVAUX IM
DOSSIER BP EXECUTION_Rev.1 - PLAN 100

1	15007	Machine à découper	Boite A	50	10
2	18385	Affecté borne 58	Conservé affectation borne 44	SNE	B.L.
3	16185	Modifié affectation borne 44	Aff 82.22	SNE	10
4	5794	Conforme à affectation 44, H	82.22	Hand	585

ATELIERS HARDEL
190, RUE J. F. KENNEDY
TEL. ROUEN 72.64.11
76 - PETIT-QUEVILLY

ENTREPRISE GENERALE D'ELECTRICITE
N° 3318-10

Q	15077	Conforme à affectation chantier AEE	25.7.316	Comp	YRL
R	15083	RE-affectation sur SNE	-55, 56, 72	PLCE	82.22
M	24865	Modification repère filaire borne 47		SNE	82.13
N	3485	Conforme à affectation chantier	Rev. 11	Comp	82.22
				Comp	G.N.

TRAITEMENTS des EFFLUENTS

ARMOIRE AUTOMATISME

BÖRNIER BNE

Mobil

Mobil Oil Française
SIEGE SOCIAL TOUR SEPTEMBRIEN
20, AVENUE A PROYIN 92 COURMAYEUR
ADRESSE POSTALE TOUR SEPTEMBRIEN
CEDEX 9 92081 PARIS LA DEFENSE
N°6A349 R2

Nº 6A349 R.2

KEY

2

PLAN NO. 3111

6/10

BNR

44/ 201.BNAT.L1008.9 / 31

45/ 201.BNAT.L1008.9 / 32

44/ 201.P311

45/ 201.P311

44/ 201.P311

45/ 201.P311

A REALISER

PHASE ARRET IM
SITUATION
FUTURE

TRAITEMENTS des EFFLUENTS

Mobil

ARMOIRE AUTOMATISME

BORNIERS BNR.BNI

Mobil Oil Français
SIEGE SOCIAL : TOUR SEPTENTRION
20, avenue A. FROTIN - 92 COURBEVOIE
ADRESSE POSTALE TOUR SEPTENTRION
CEDEX 9 92081 PARIS LA DEFENSE

92

REFERENCE

11-133.9.2008.0/00

PLAN N° 3311 - 7/10

Dégremont
FRANCEUGA-R-24
13 x 2,5°51/BS.R.5.-14
52/BS.R.5.-12

51 52 53 54 55 56 57 58 59 60 61 62 63 64 65 66 67 68 69 70 71 72 73 74 75 76


SITUATION
FUTURE

PHASE ARRET IM

A REALISER

ATELIERS
TEL. NOUEN 72.64.11

HARDEL

195, RUE J. F. KENNEDY
76 - PETIT-QUEVILLY

ENTREPRISE GENERALE D'ELECTRICITE

N° 3318-10

TRAITEMENTS des EFFLUENTS

ARMOIRE AUTOMATISME

BORNIER BNL


Mobil

Siège Social : TOURN SEPTENTRION
20, AVENUE A. PROTHIN - 92 COURNEVOIE
ADRESSE POSTALE TOURN SEPTENTRION
CEDEX 9 92081 PARIS LA DEFENSE

N° 6A349

R 7

OP02330-0A03352 TRAVAUX IM
DOSSIER BP EXECUTION Rev.2 - PLAN 102

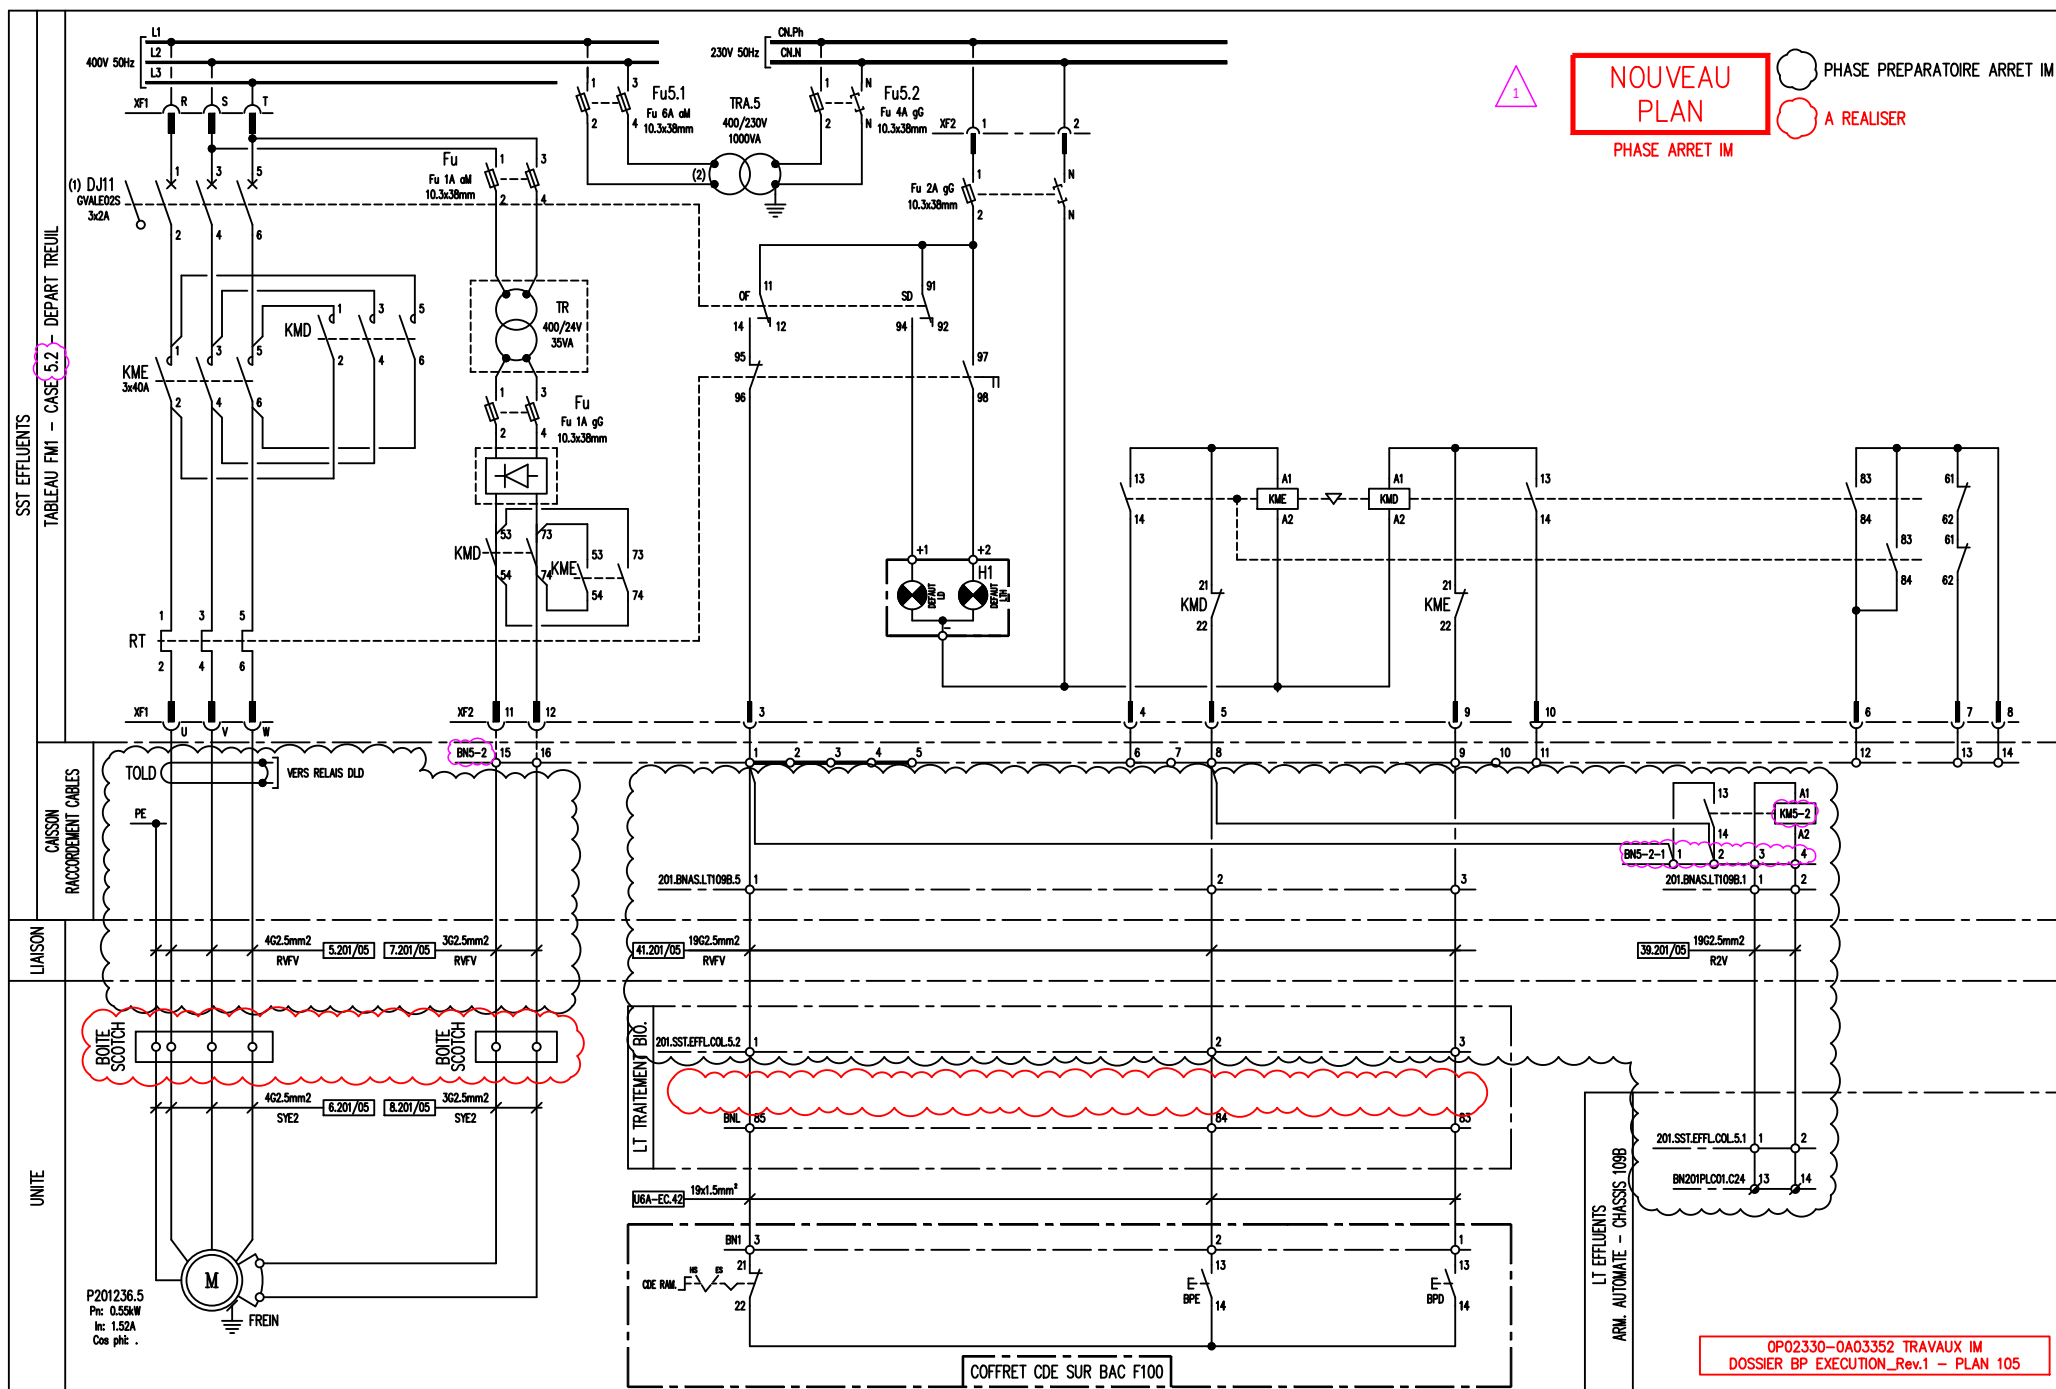


- (1) - DEBROCHAGE SI DISJONCTEUR OUVERT
(2) - SECTION MINI 6mm² - CABLE UNIPOLAIRE DOUBLE ISOLEMENT (R02V)


LD - VOYANT DEFAULT ELECTRIQUE (JAUNE)
LTH - VOYANT DEFAULT THERMIQUE (JAUNE)
H1 - Poussoir à Leds pour fonctions Marche Arrêt

DJ - CONTACT de ou sd (GV4E11) GVA... SCHNEIDER ELECTRIC
KME-KMD - BLOC AUXILIAIRE (LADN31) SCHNEIDER ELECTRIC
TR - TRANSFO MONO 40VA 230.400V / 24V (1M400-1M-GS08) LE COSMOS
V - PONT REDRESSEUR MONO - 600V - 20A (3K9 30/08 A1) SEMIKRON / (9401938) FARNELL
FU - SECTIONNEUR FUSIBLE RM32,IP+H (57010077) SOCOMEC
FUSIBLE 1038gG.2A (1038gG2A) HAZEMEYER
BNS-2 - BORNE DE PASSAGE AU PAS DE 5mm (880.901) WAGO
CONTACT DE PONTAGE (280-402) WAGO
FLASQUE D'EXTREMITE (880-323) WAGO

N° DAO		XXX		
REV	DATE	DESIGNATION	PAR	V
0	02.25	EMISSION ORIGINALE	IES	

BLOC 201	
SST EFFLUENTS - TABLEAU FM1	
DEPART P201236.5 TREUIL	
SCHEMA DE CABLAGE	
N°:	Rev: 0

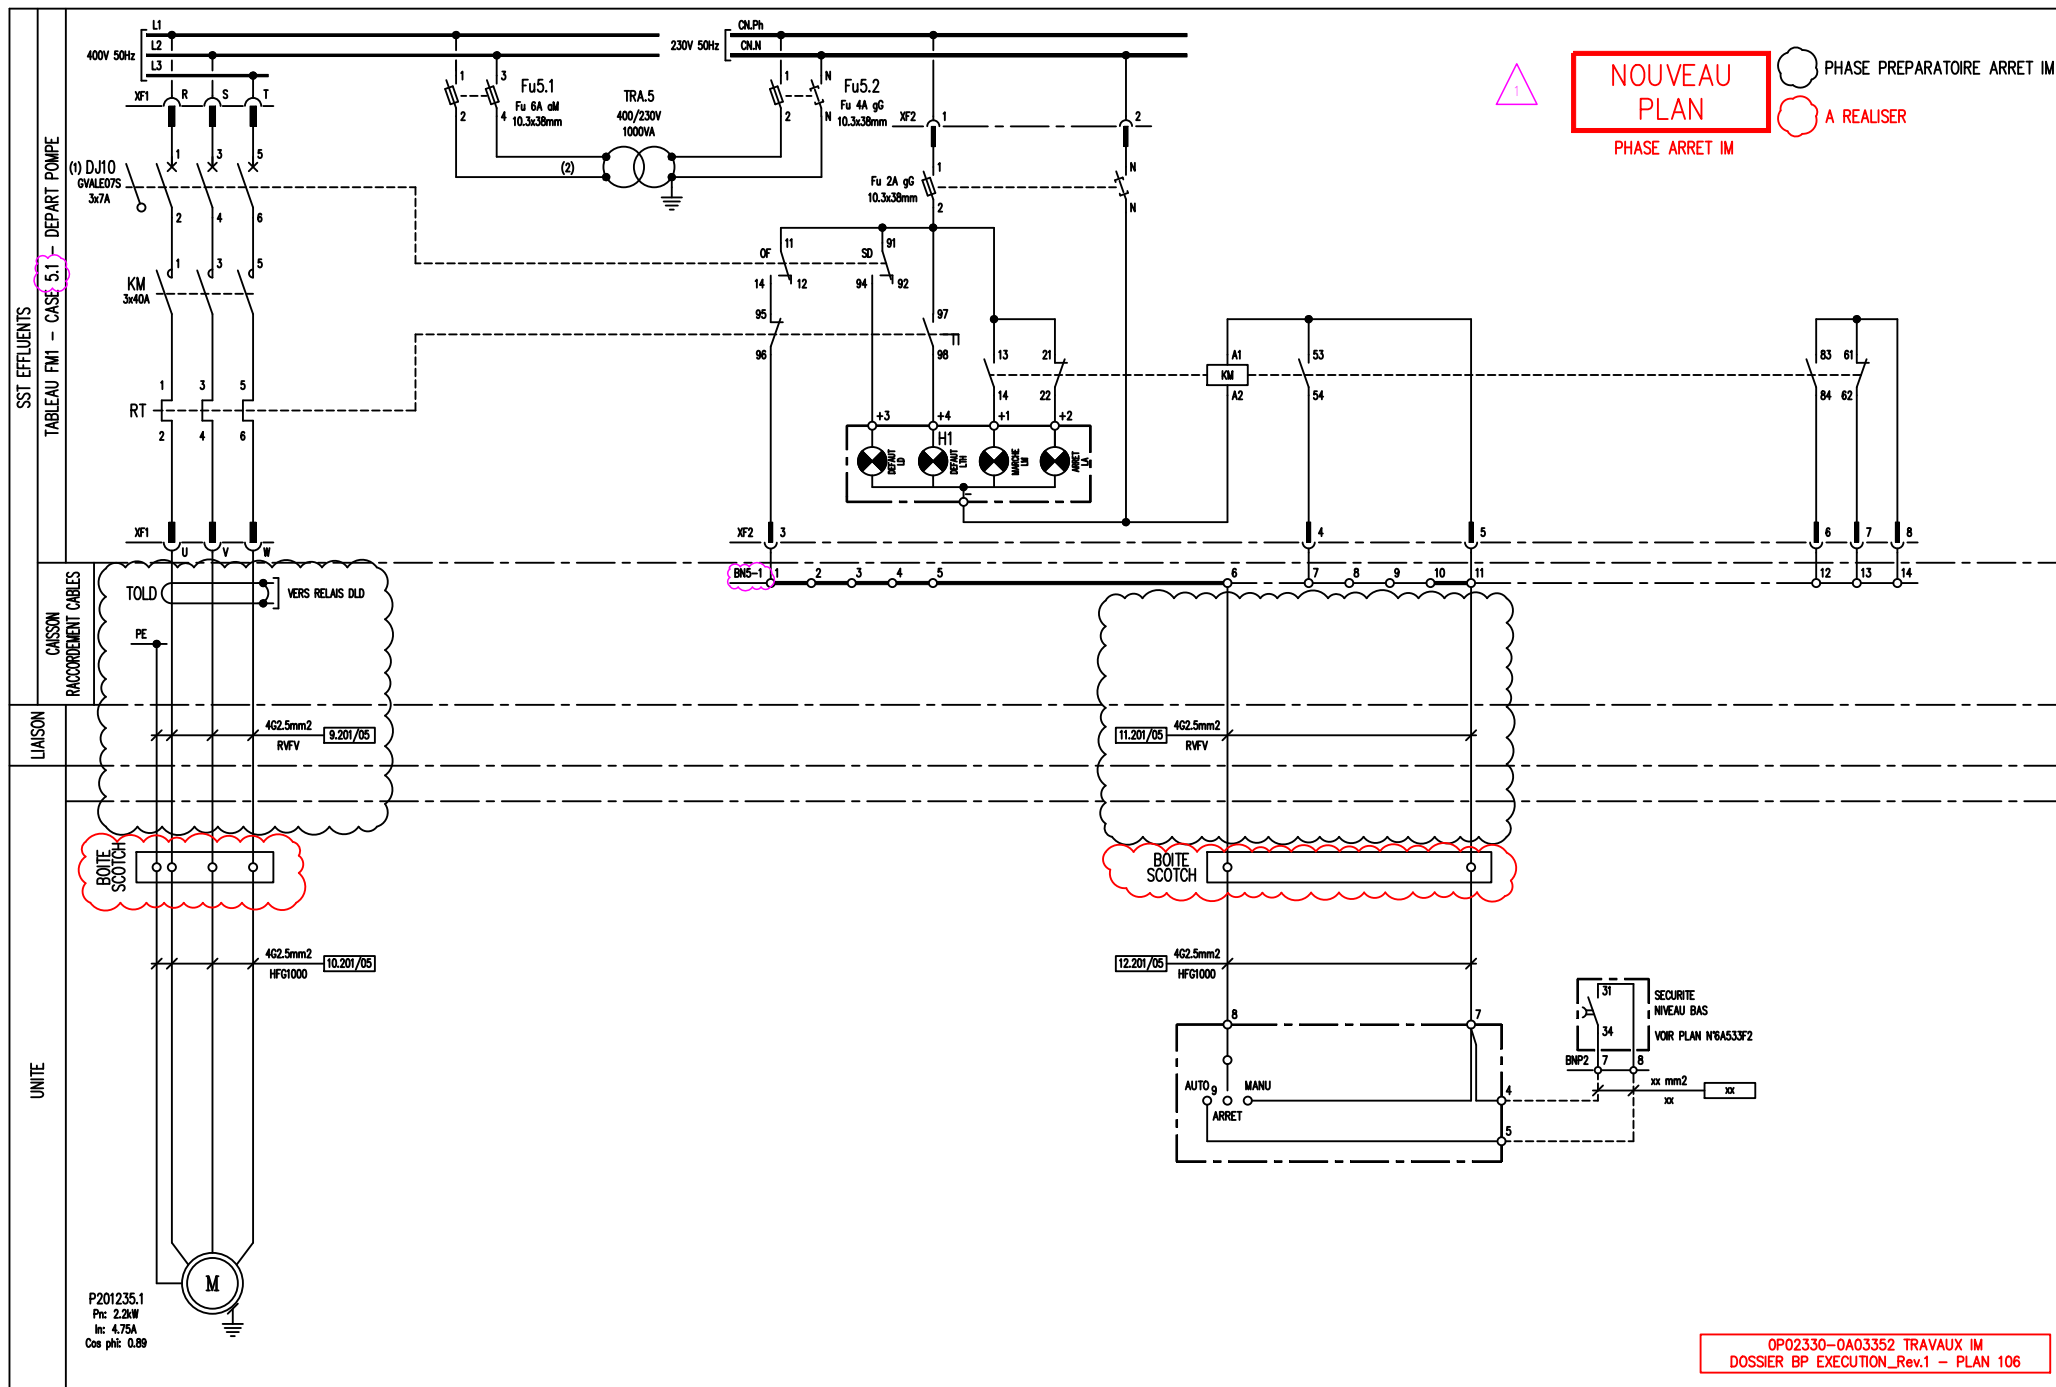

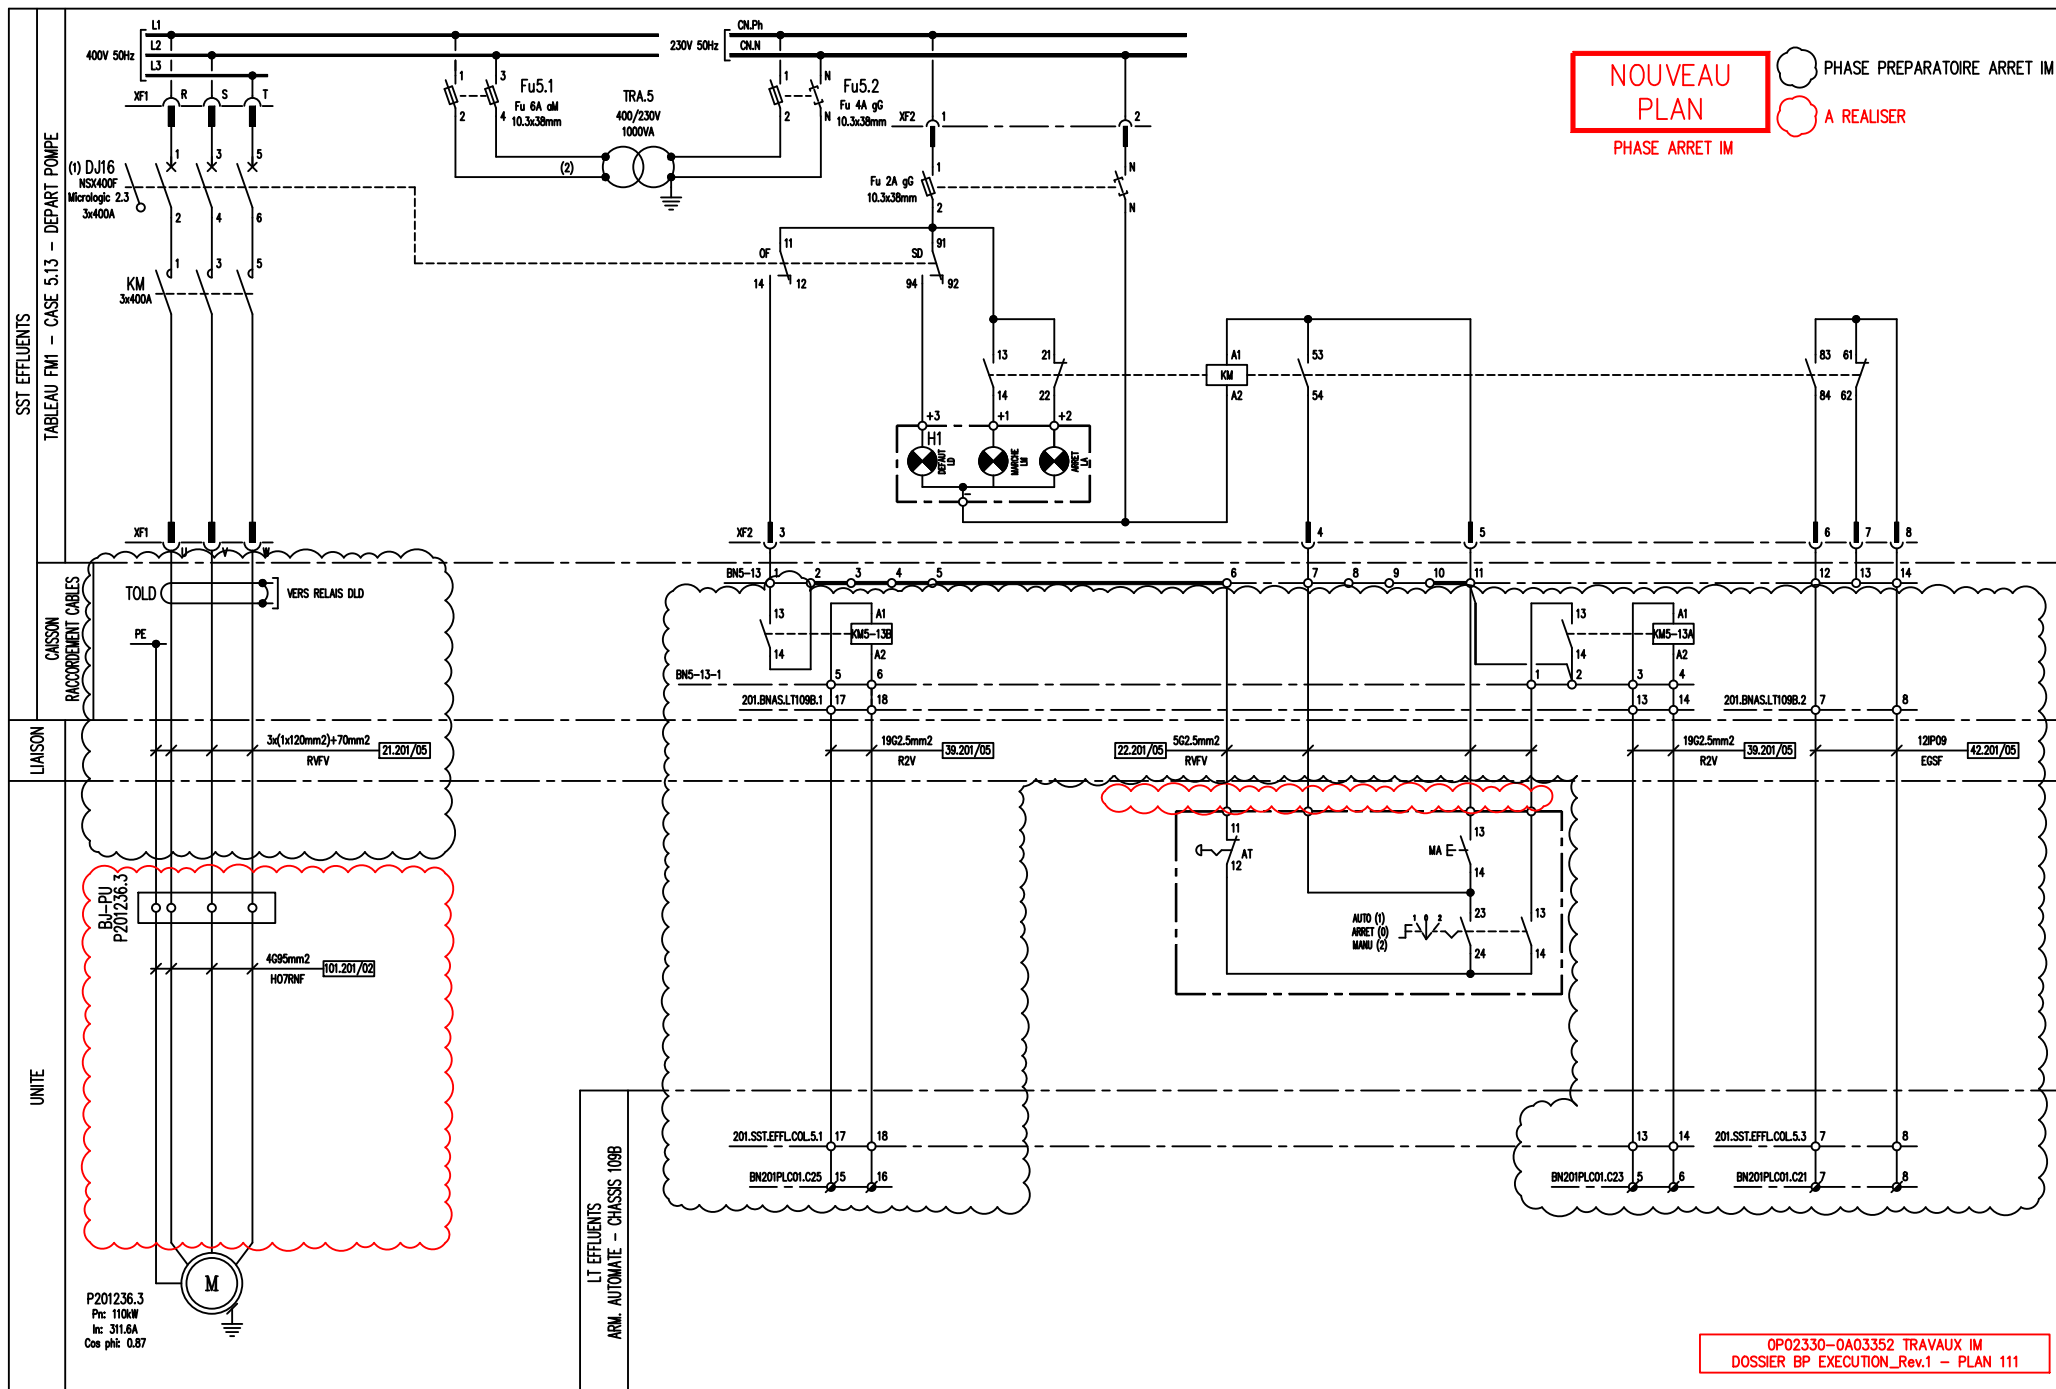

- (1) - DEBROCHAGE SI DISJONCTEUR OUVERT
(2) - SECTION MINI 6mm² - CABLE UNIPOLAIRE DOUBLE ISOLEMENT (R02V)


- LA - VOYANT ARRET (VERT)
LM - VOYANT MARCHE (ROUGE)
LD - VOYANT DEFECT ELECTRIQUE (JAUNE)


-H1 Panneau à Leds quatre fonctions
Marque AMI PANAS-SS-13


- DJ - CONTACT OF ou SD (5V4AE11) GML SCHNEIDER ELECTRIC
- CONTACT OF ou SD (29450) SCHNEIDER ELECTRIC
KM - BLOC AUXILIAIRE (LAGBN113+LAGBN113) CONTACTEUR LC1G...
FU - SECTIONNEUR FUSIBLE BN32-IP+H (57010017) SOCOMEC
- FUSIBLE 103kg2.2A (103kg22A) HAZEMET
BNS-13 - BORNE DE PASSAGE AU PAS DE 5mm (880.901) WAGO
- CONTACT DE PONTAGE (280-402) WAGO
- FLASQUE D'EXTREMITE (880-325) WAGO

N° DAO		XXX		BLOC 201	
REV	DATE	DESIGNATION	PAR	WISA	
0	02.25	EMISSION ORIGINALE	IES	TL	
SST EFFLUENTS - TABLEAU FM1 DEPART P201236.3 (Ex G2) SCHEMA DE CABLEAGE					
N°:					Rev: 0


OP02330-0A03352 TRAVAUX IM
DOSSIER BP EXECUTION_Rev.1 - PLAN 111

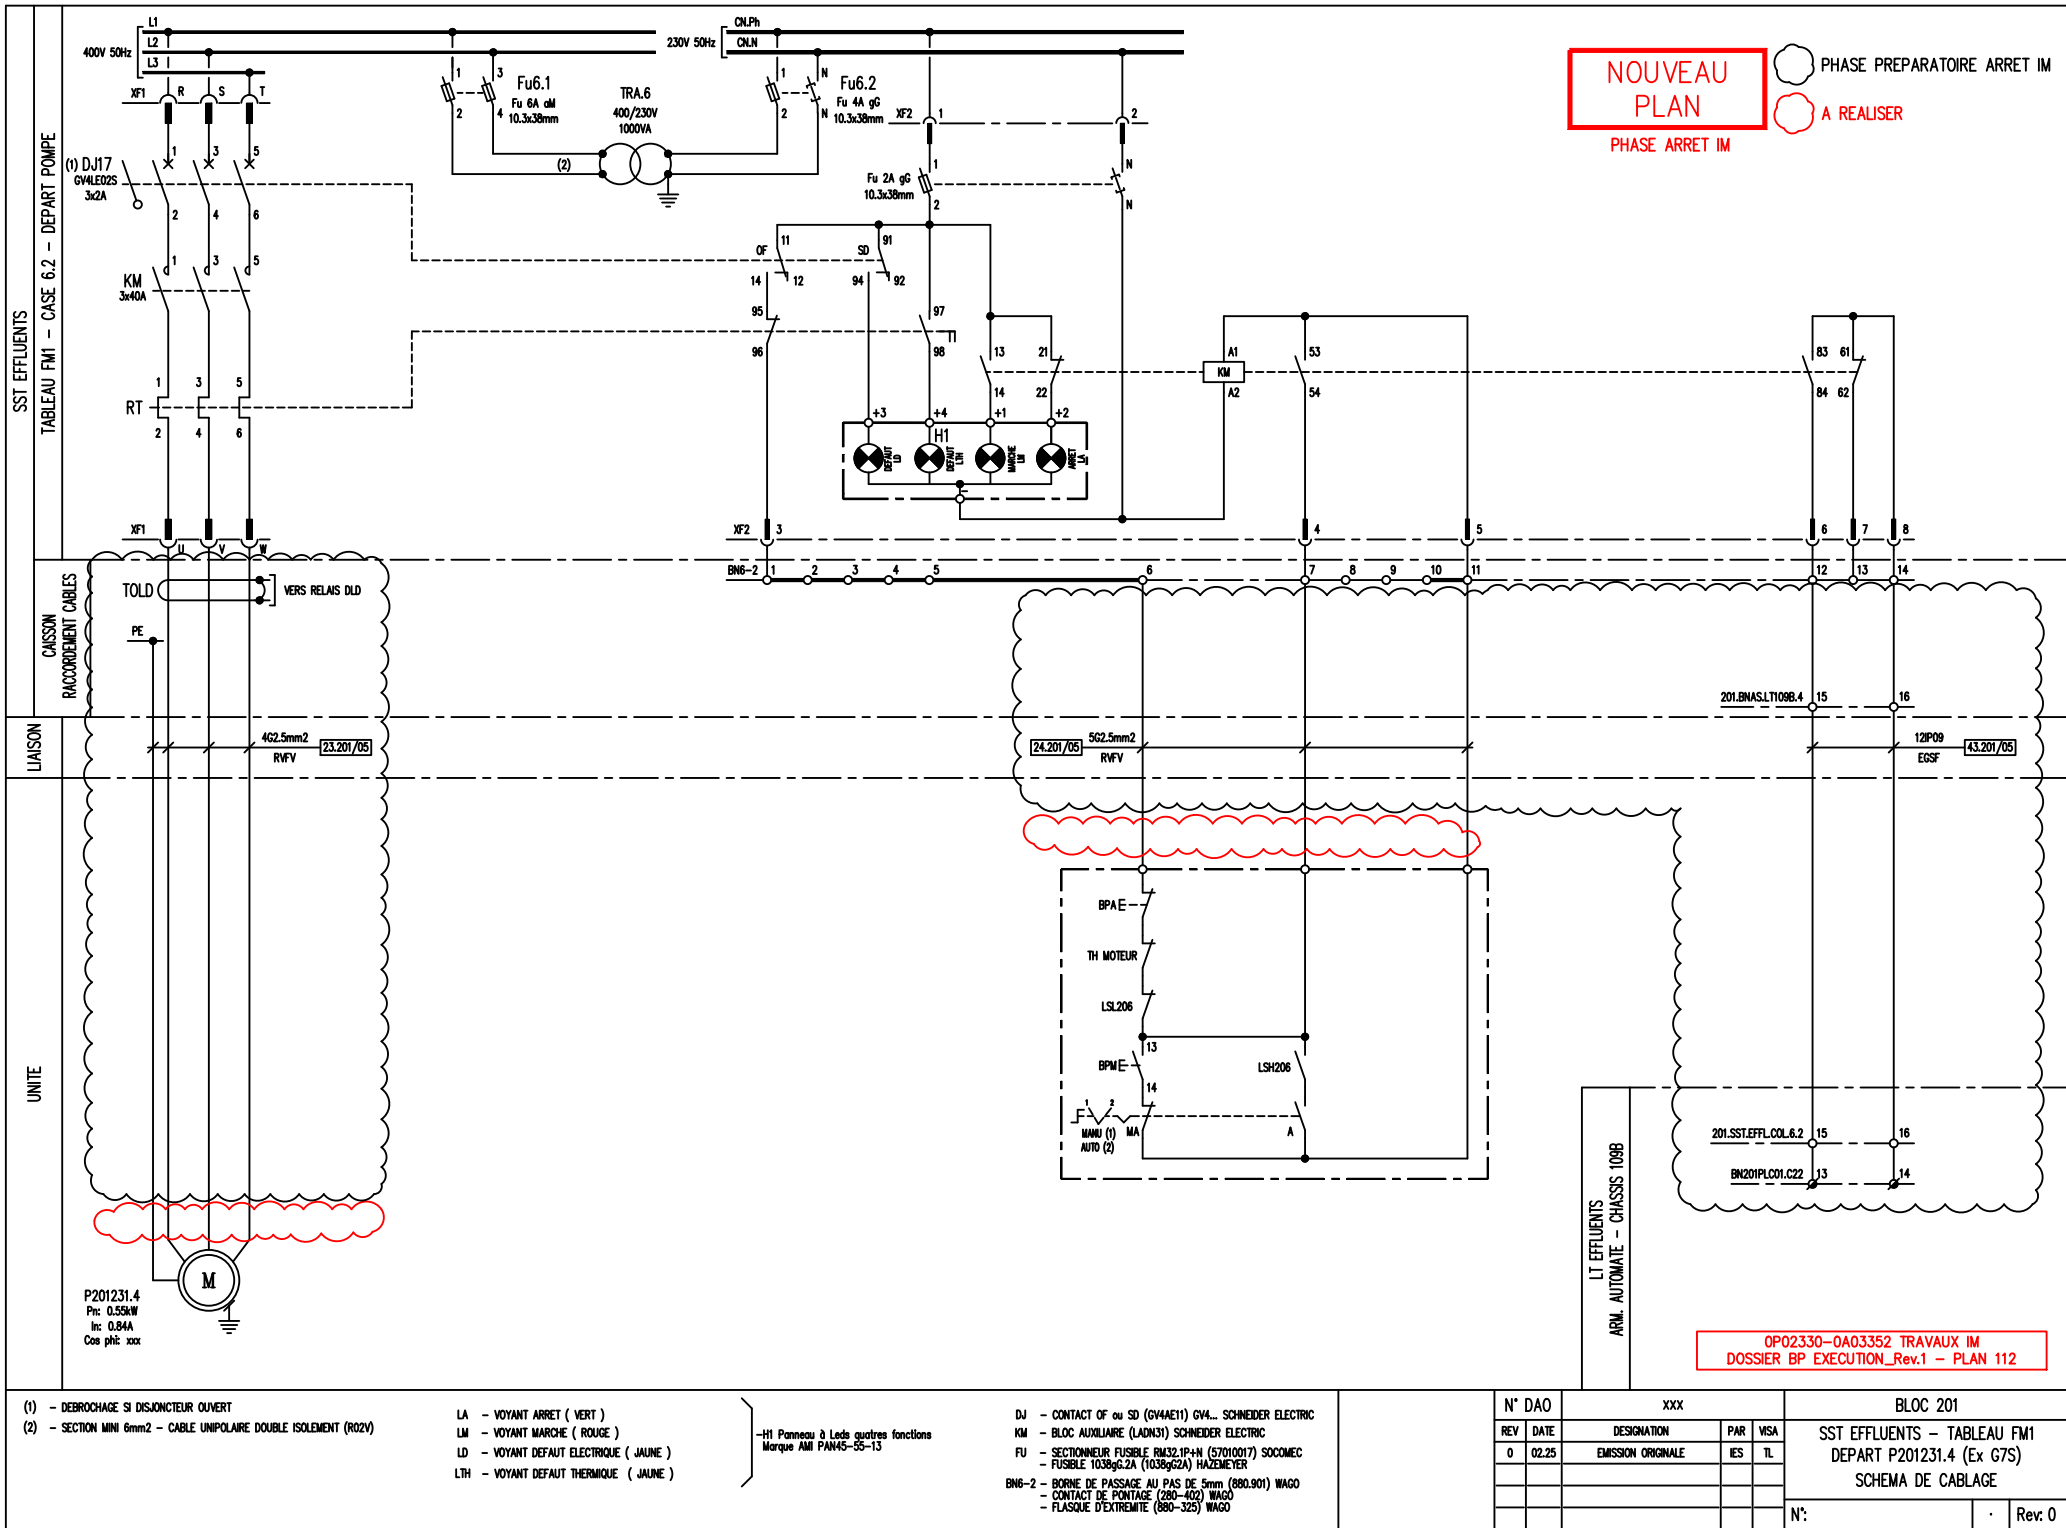

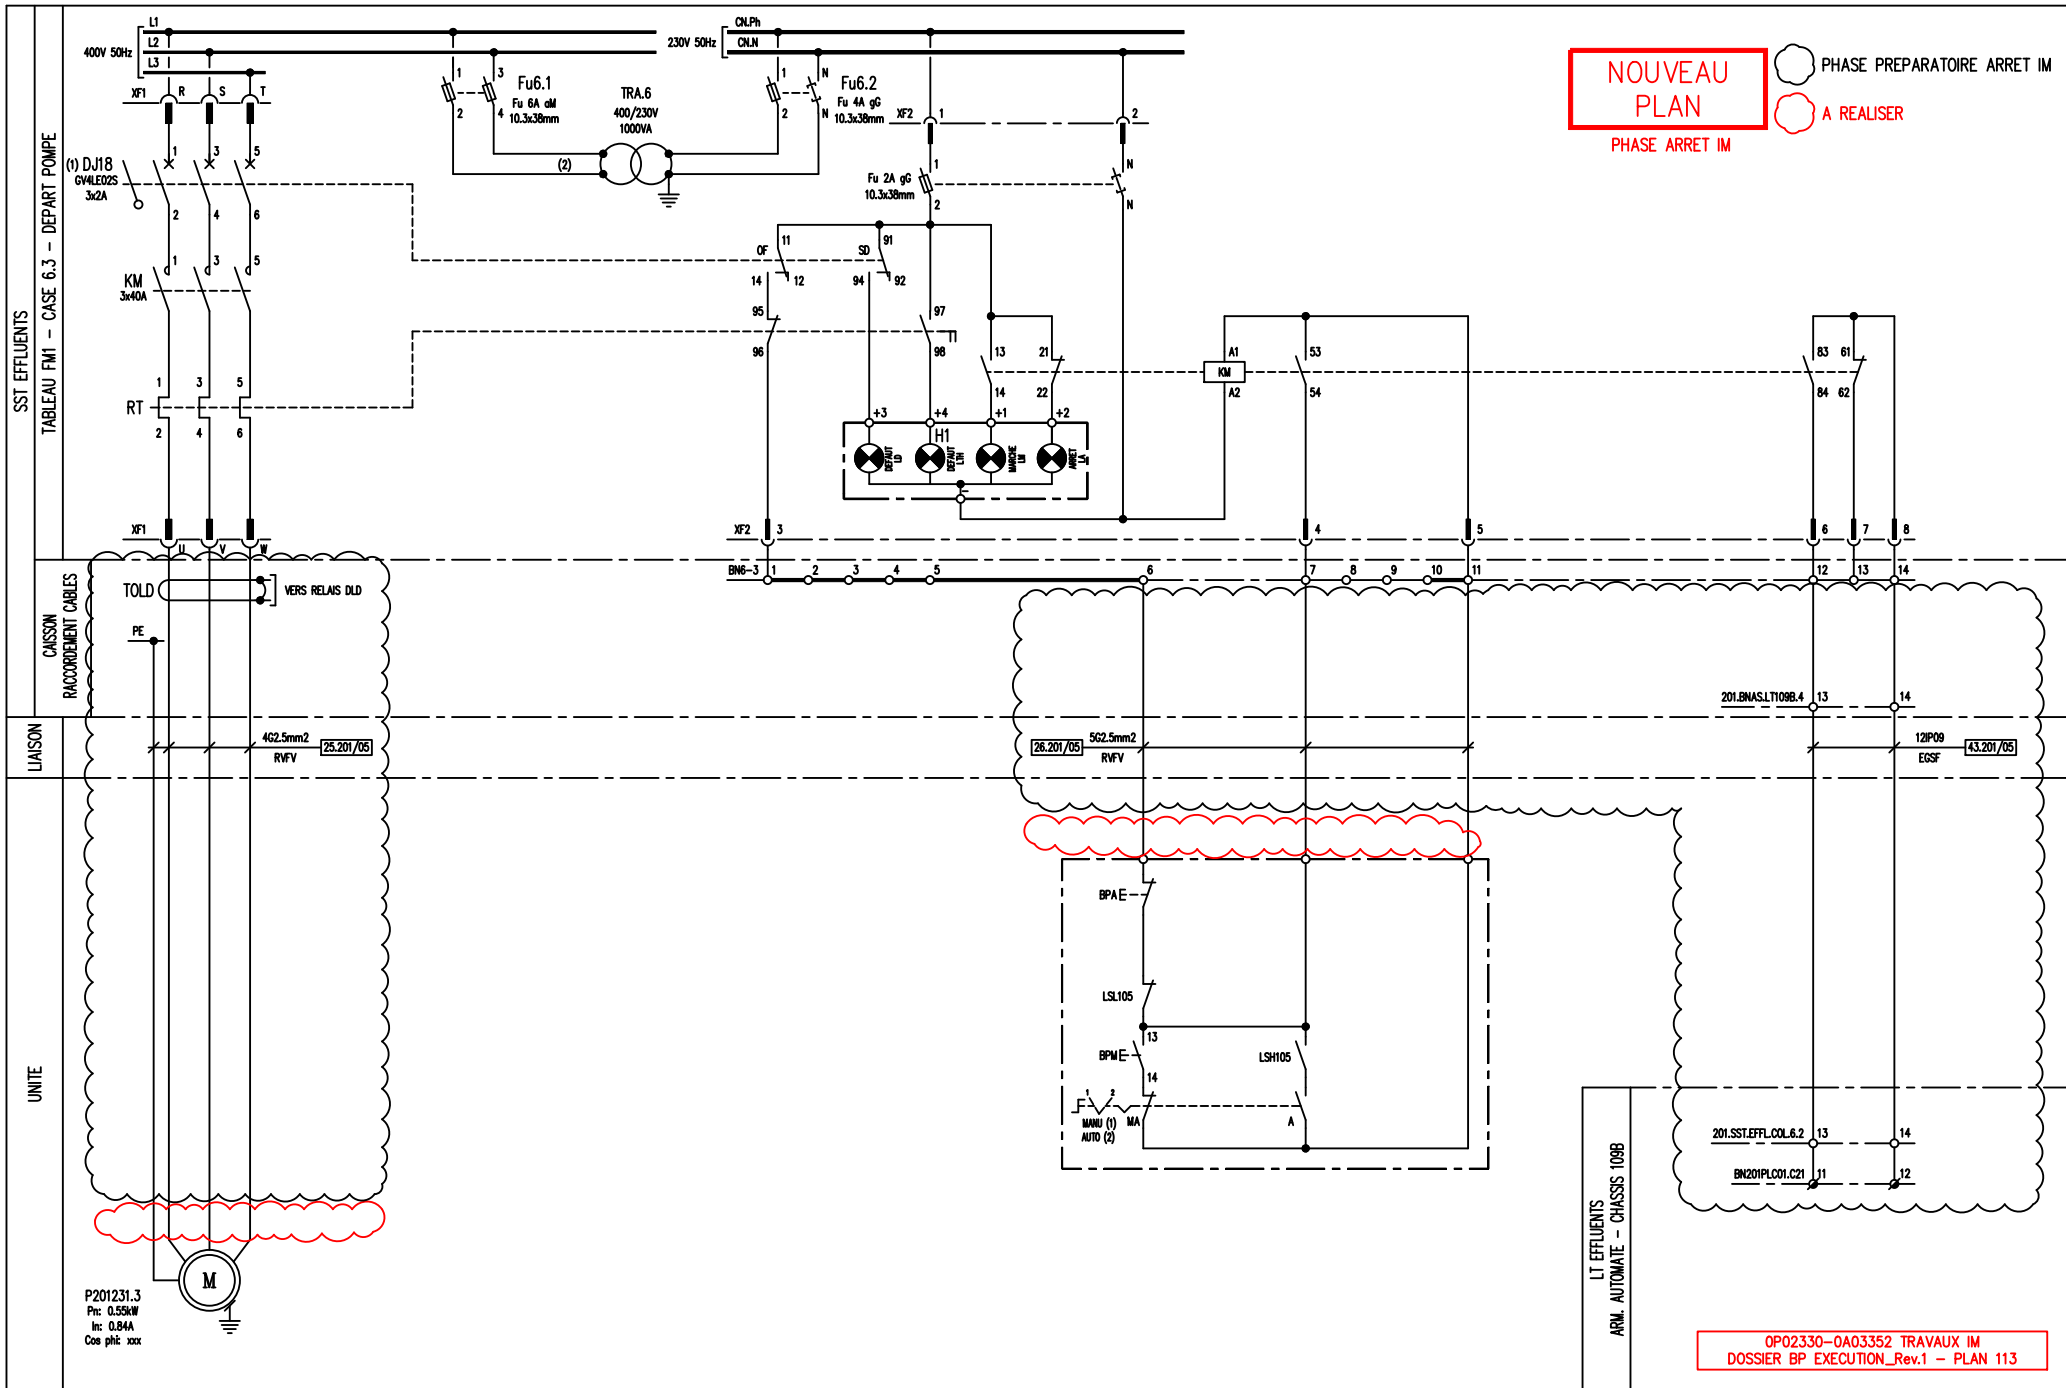

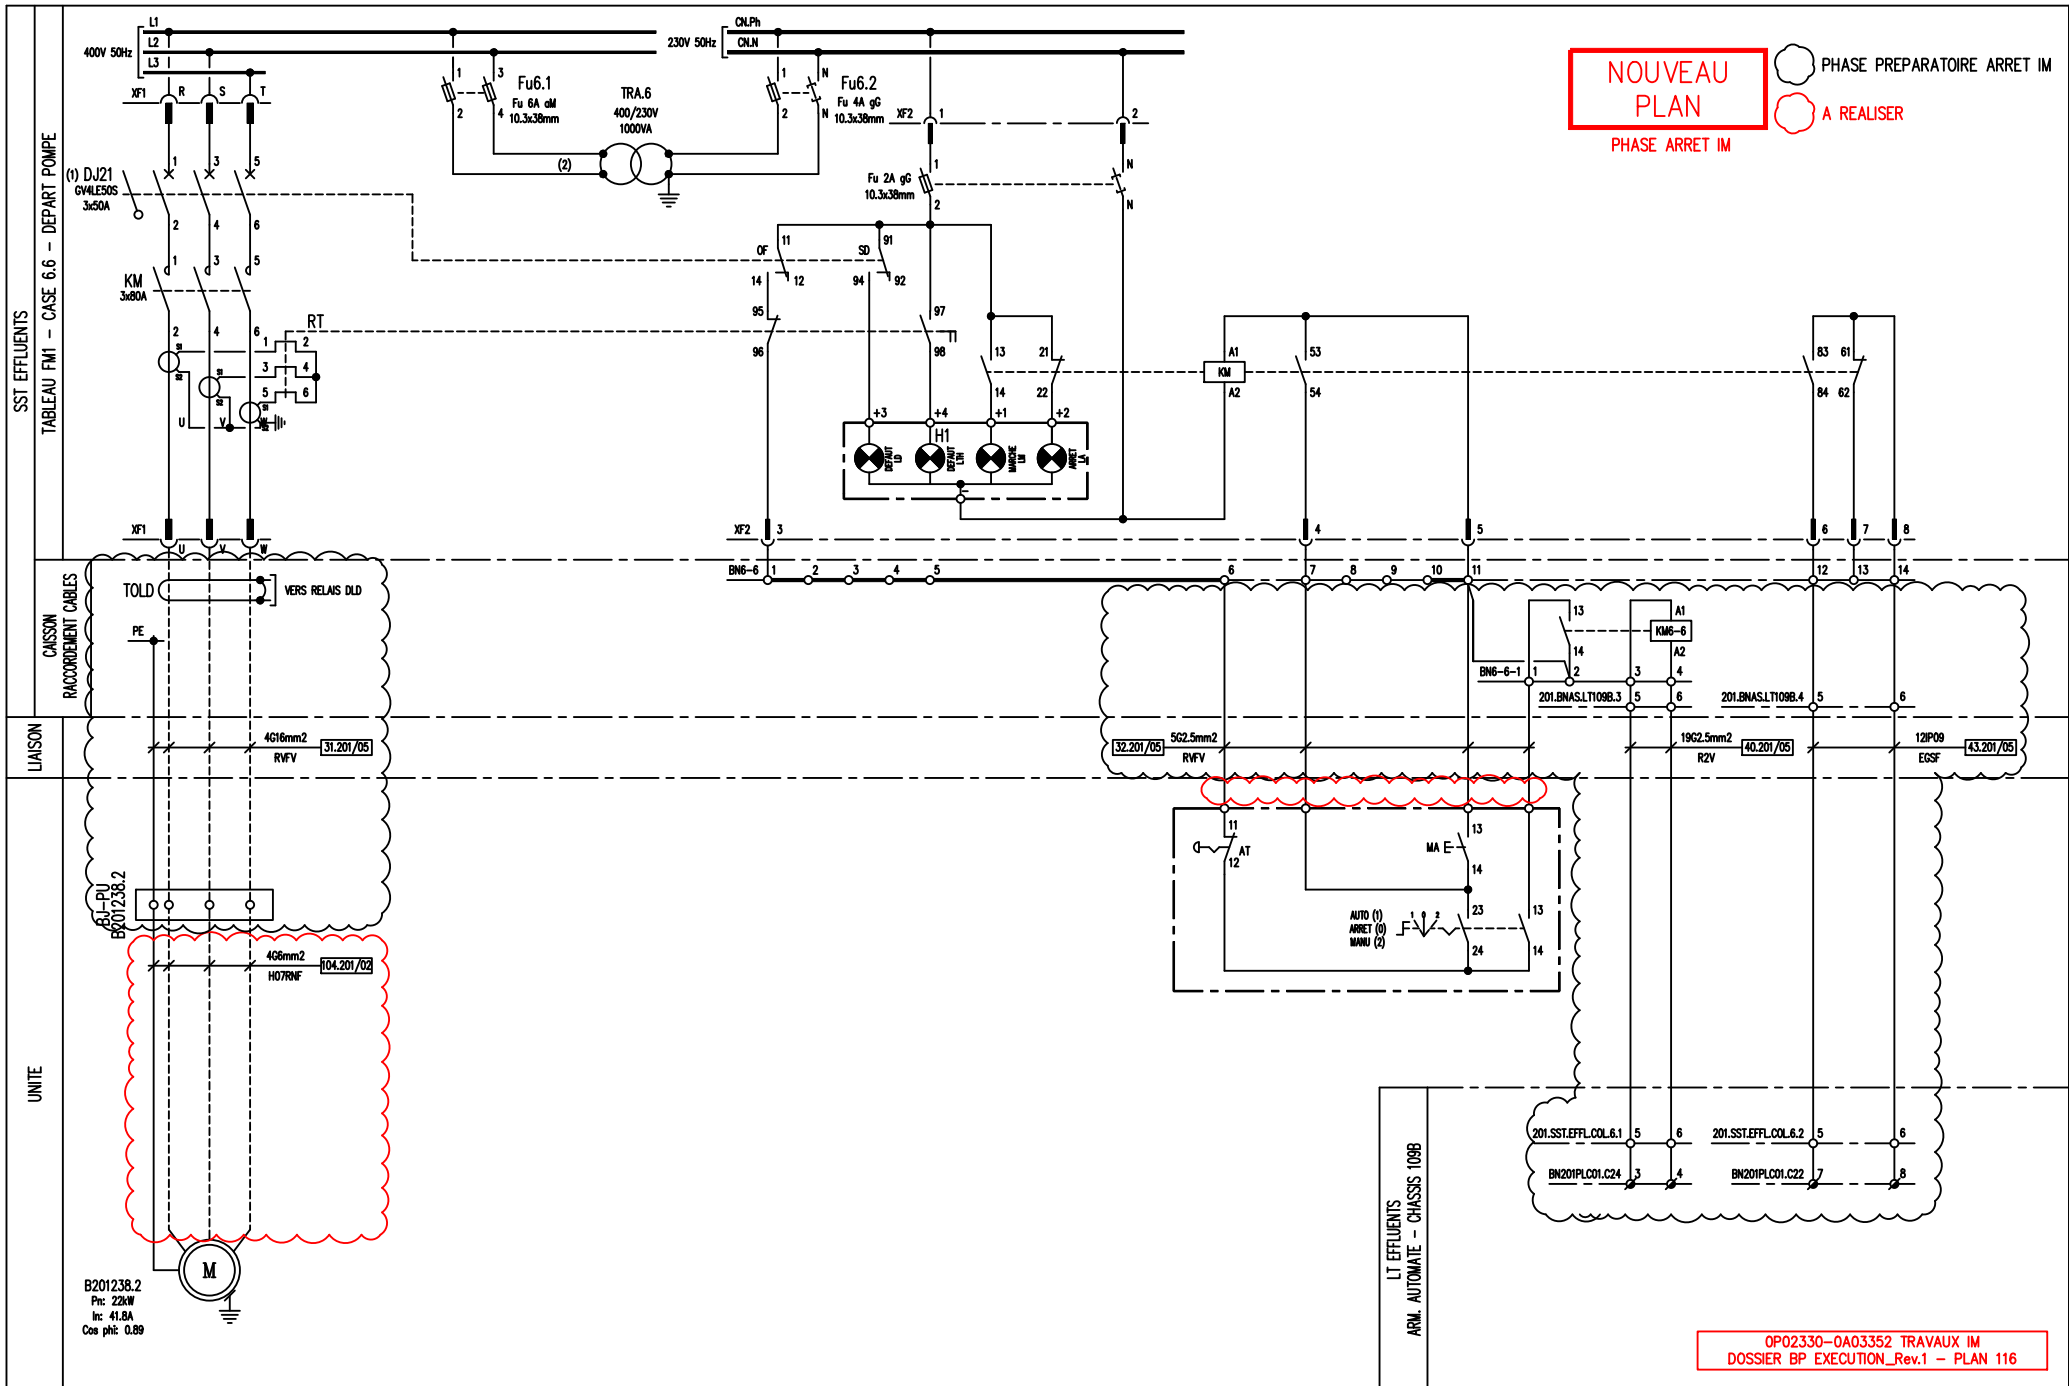

CARTE AI - AUTOMATE 201PLC01

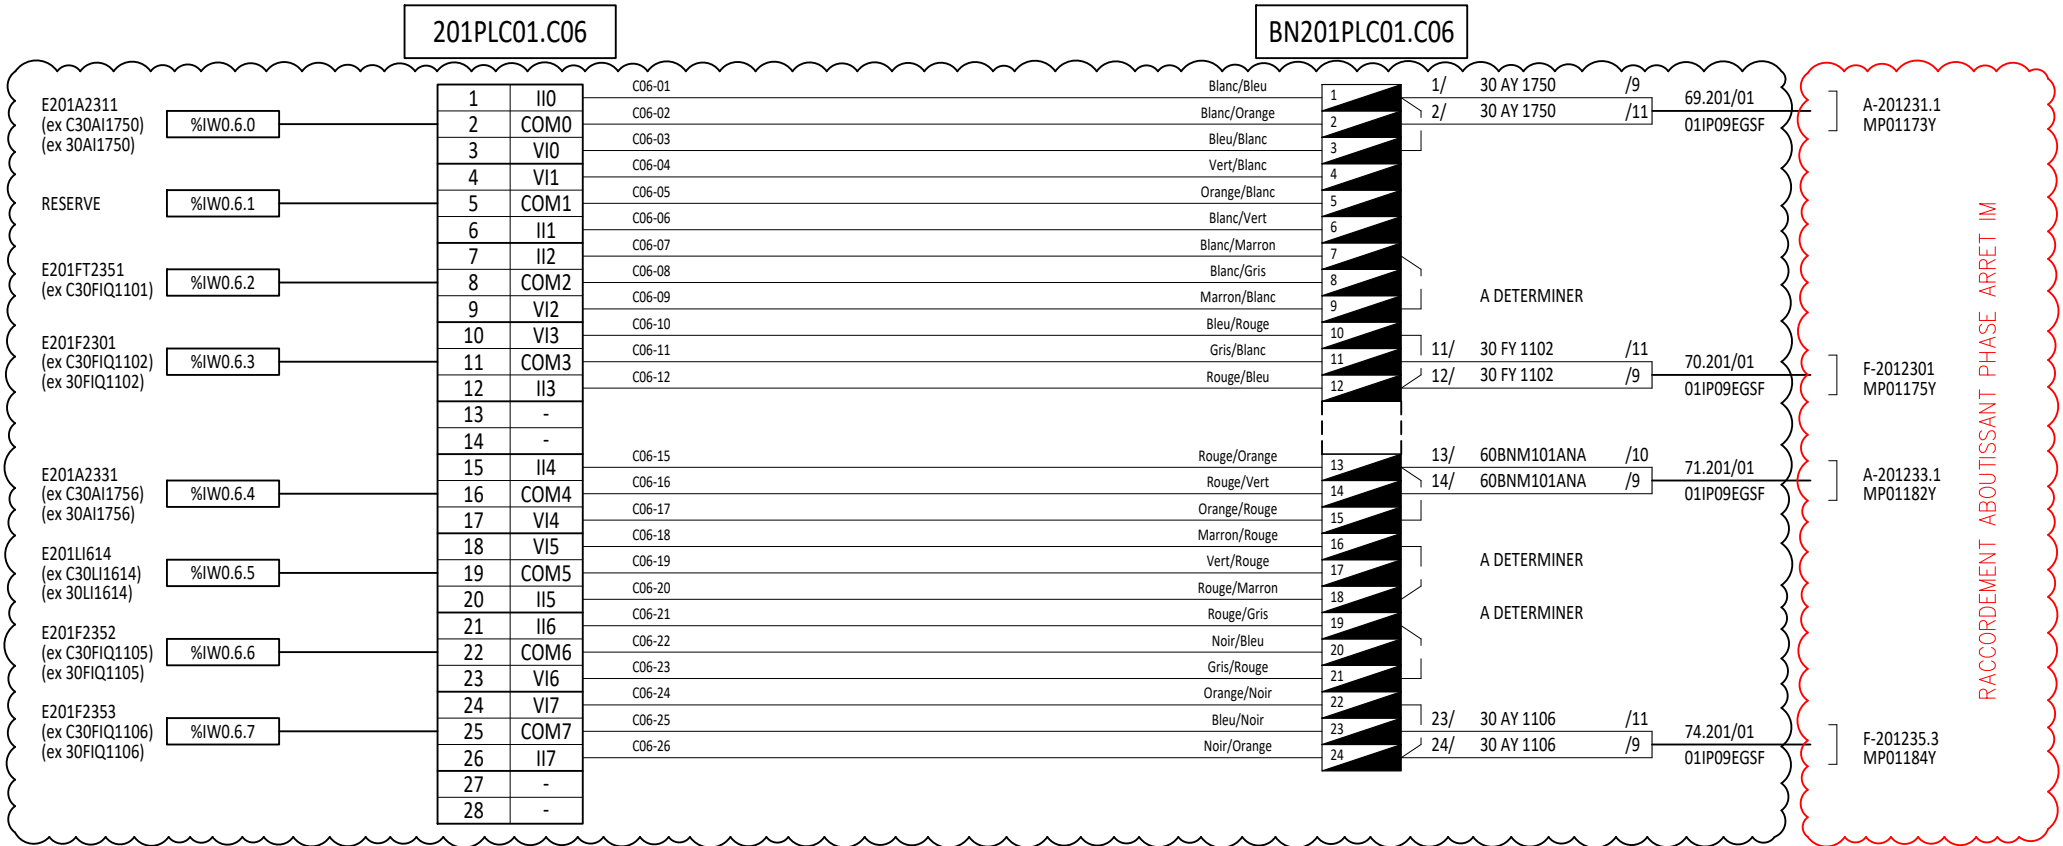

PHASE ARRET IM

NOUVEAU
PLAN

PHASE PREPARATOIRE ARRET IM



A REALISER



OP02330-0A03352 TRAVAUX IM
DOSSIER BP EXECUTION_Rev.1 – PLAN 120

 RAFFINERIE DE PORT-JEROME GRAVENCHON	N DAO		xxx			BLOC 201		
	REV	DATE	DESIGNATION	PAR	VISA	CHASSIS 109A BN201PLC01.C06		
	0	09/25	EMISSION ORIGINALE	IES 0A03352	TL			
						N xxx	F°xx	Rev 0

CARTE AI - AUTOMATE 201PLC01

201PLC01.C07

BN201PLC01.C07

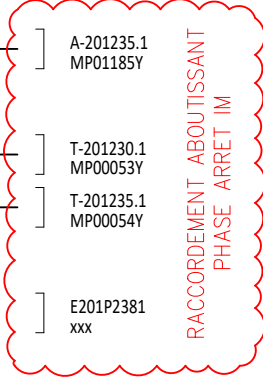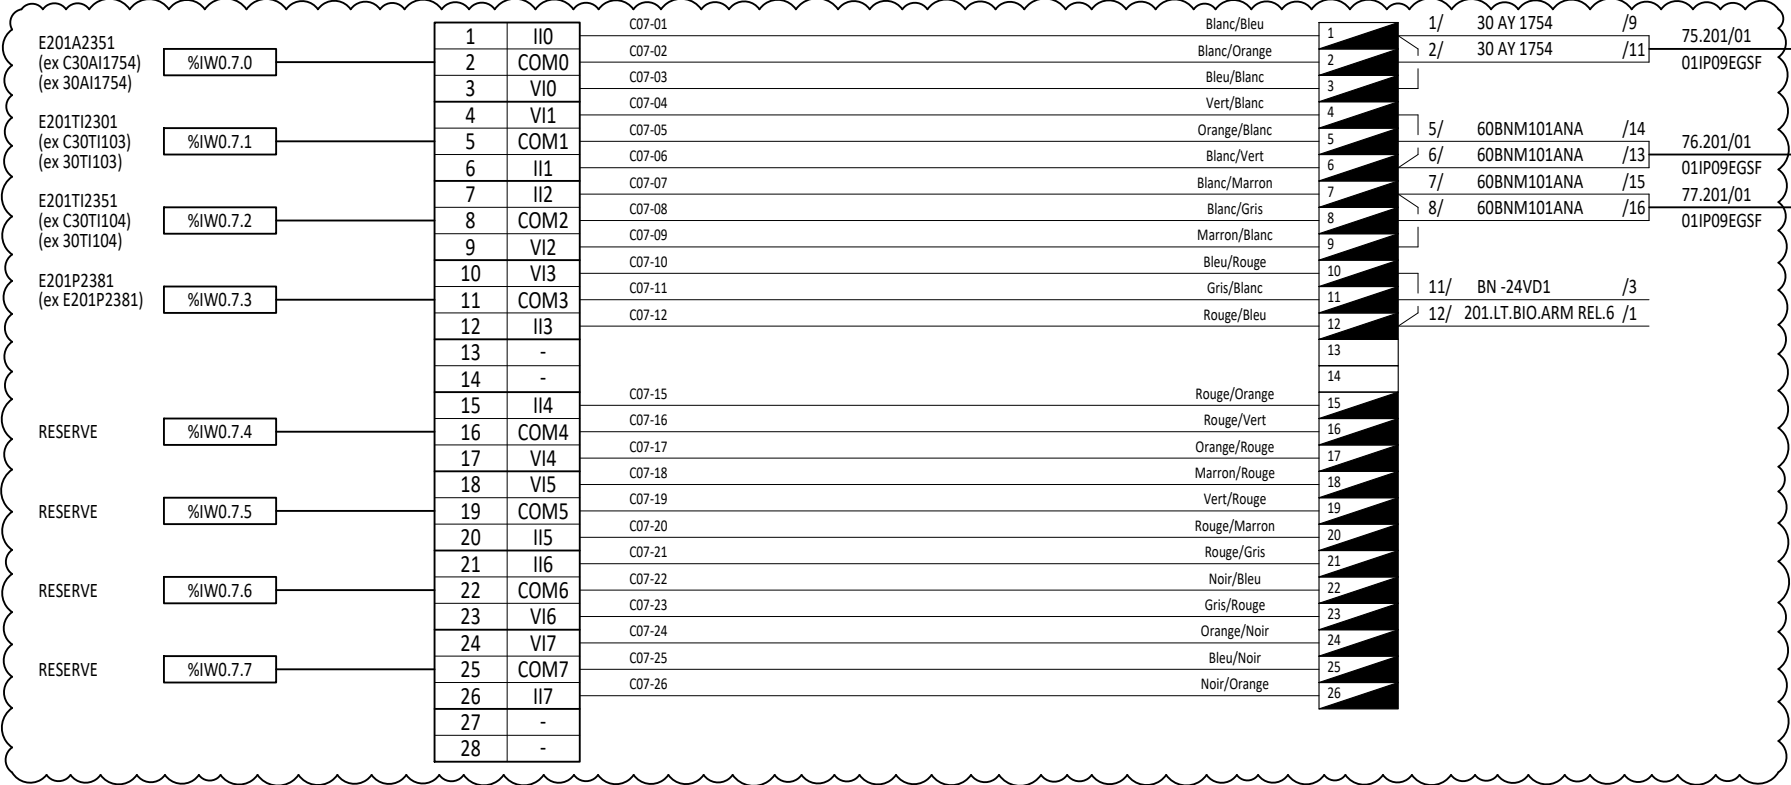

PHASE ARRET IM

NOUVEAU
PLAN



PHASE PREPARATOIRE ARRET IM



A REALISER


OP02330-0A03352 TRAVAUX IM
DOSSIER BP EXECUTION_Rev.1 - PLAN 121

N DAO		xxx				BLOC 201		
REV	DATE	DESIGNATION	PAR	VISA		CHASSIS 109A BN201PLC01.C07		
0	09/25	EMISSION ORIGINALE	IES 0A03352	TL				
						N xxx	F°xx	Rev 0

CARTE DI - AUTOMATE 201PLC01

201PLC01.C10

BN201PLC01.C10

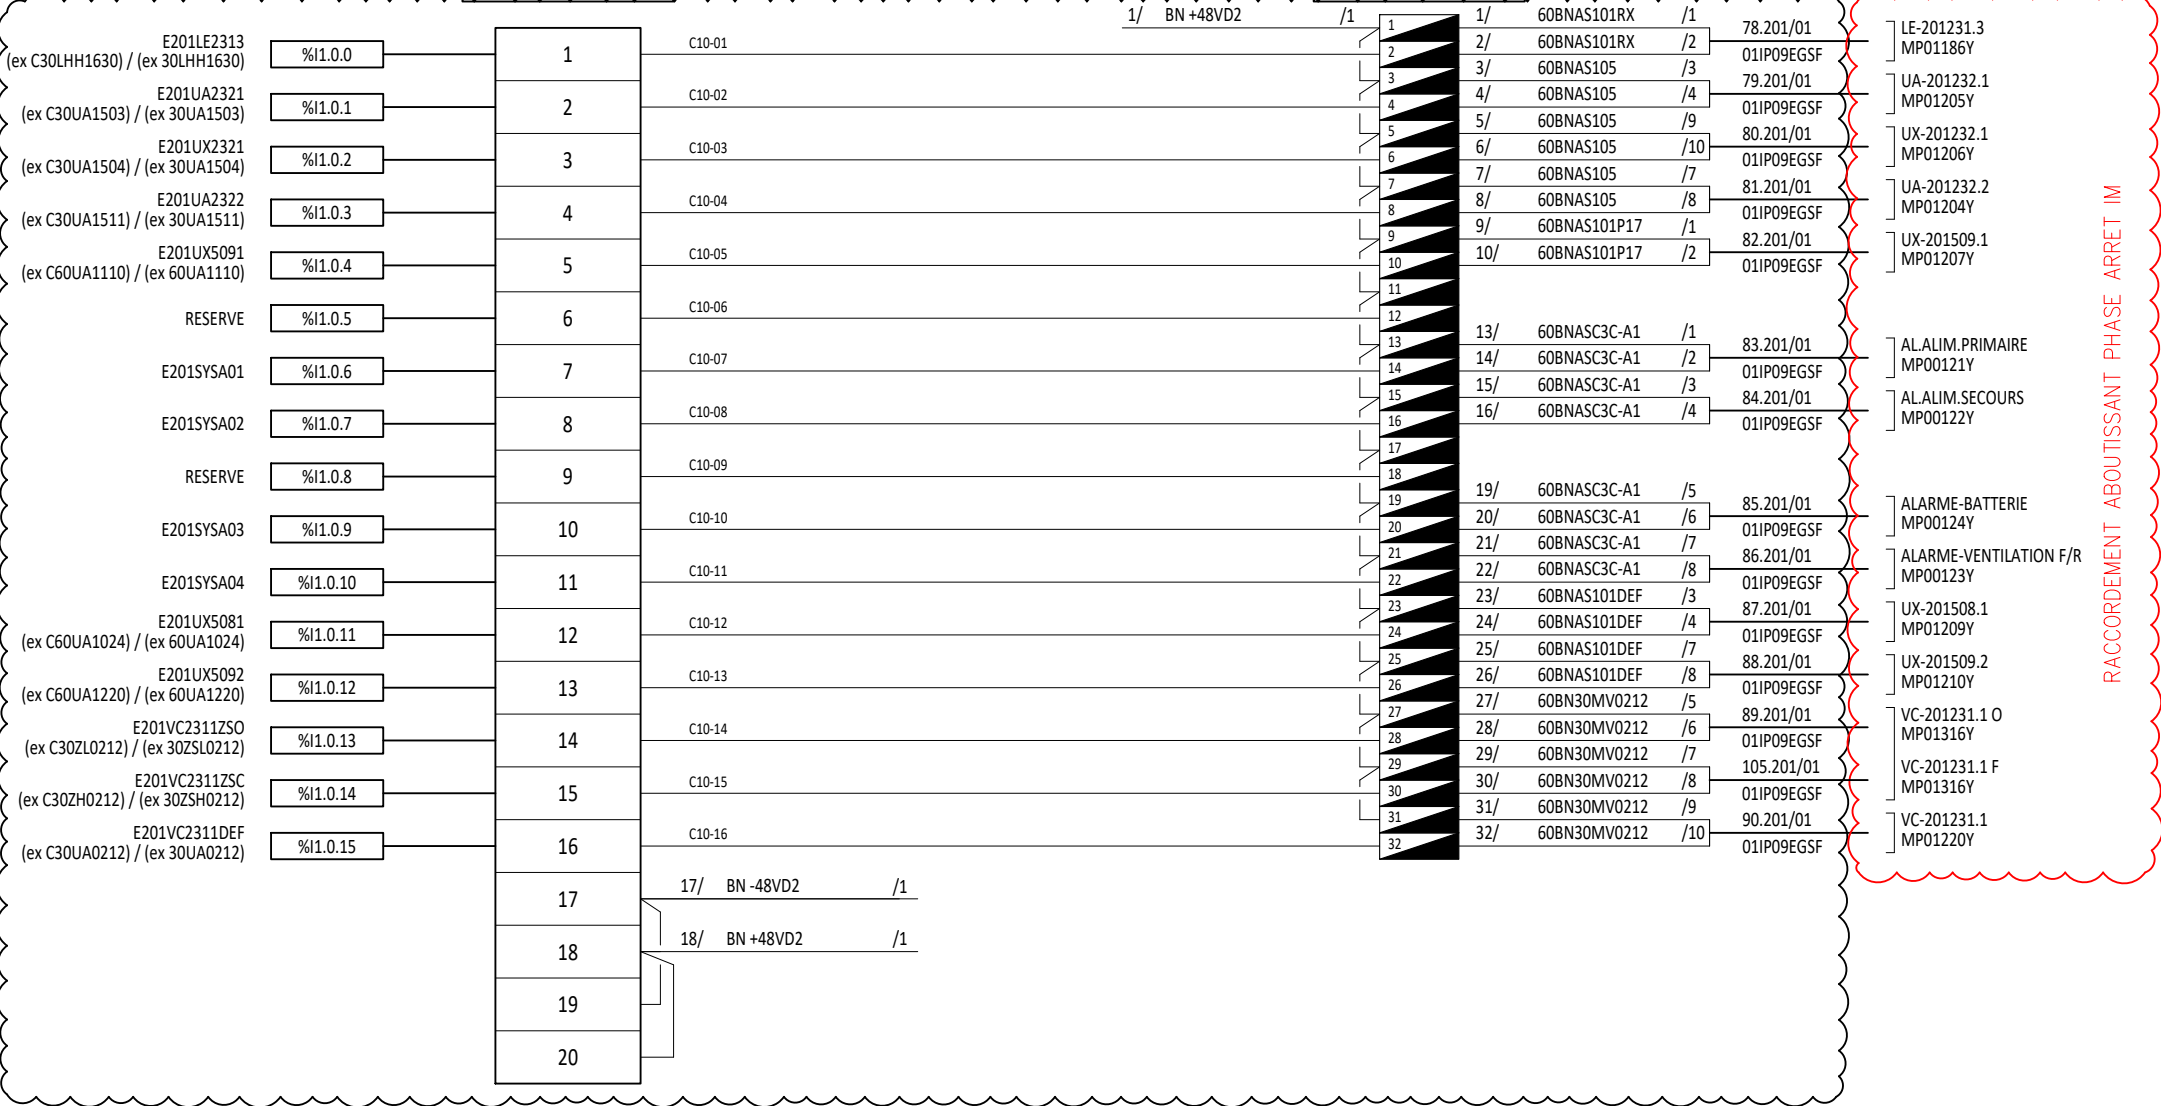

RACCORDEMENT ABOUTISSANT PHASE ARRET IM

PHASE ARRET IM

NOUVEAU
PLAN



PHASE PREPARATOIRE ARRET IM




A REALISER

OP02330-0A03352 TRAVAUX IM
DOSSIER BP EXECUTION_Rev.1 - PLAN 122

ExxonMobil		N DAO		xxx			BLOC 201		
		REV	DATE	DESIGNATION	PAR	VISA	CHASSIS 109B BN201PLC01.C10		
RAFFINERIE DE PORT-JEROME GRAVENCHON		0	09/25	EMISSION ORIGINALE	IES 0A03352	TL			
							N xxx		
							F°xx Rev 0		

CARTE DI - AUTOMATE 201PLC01

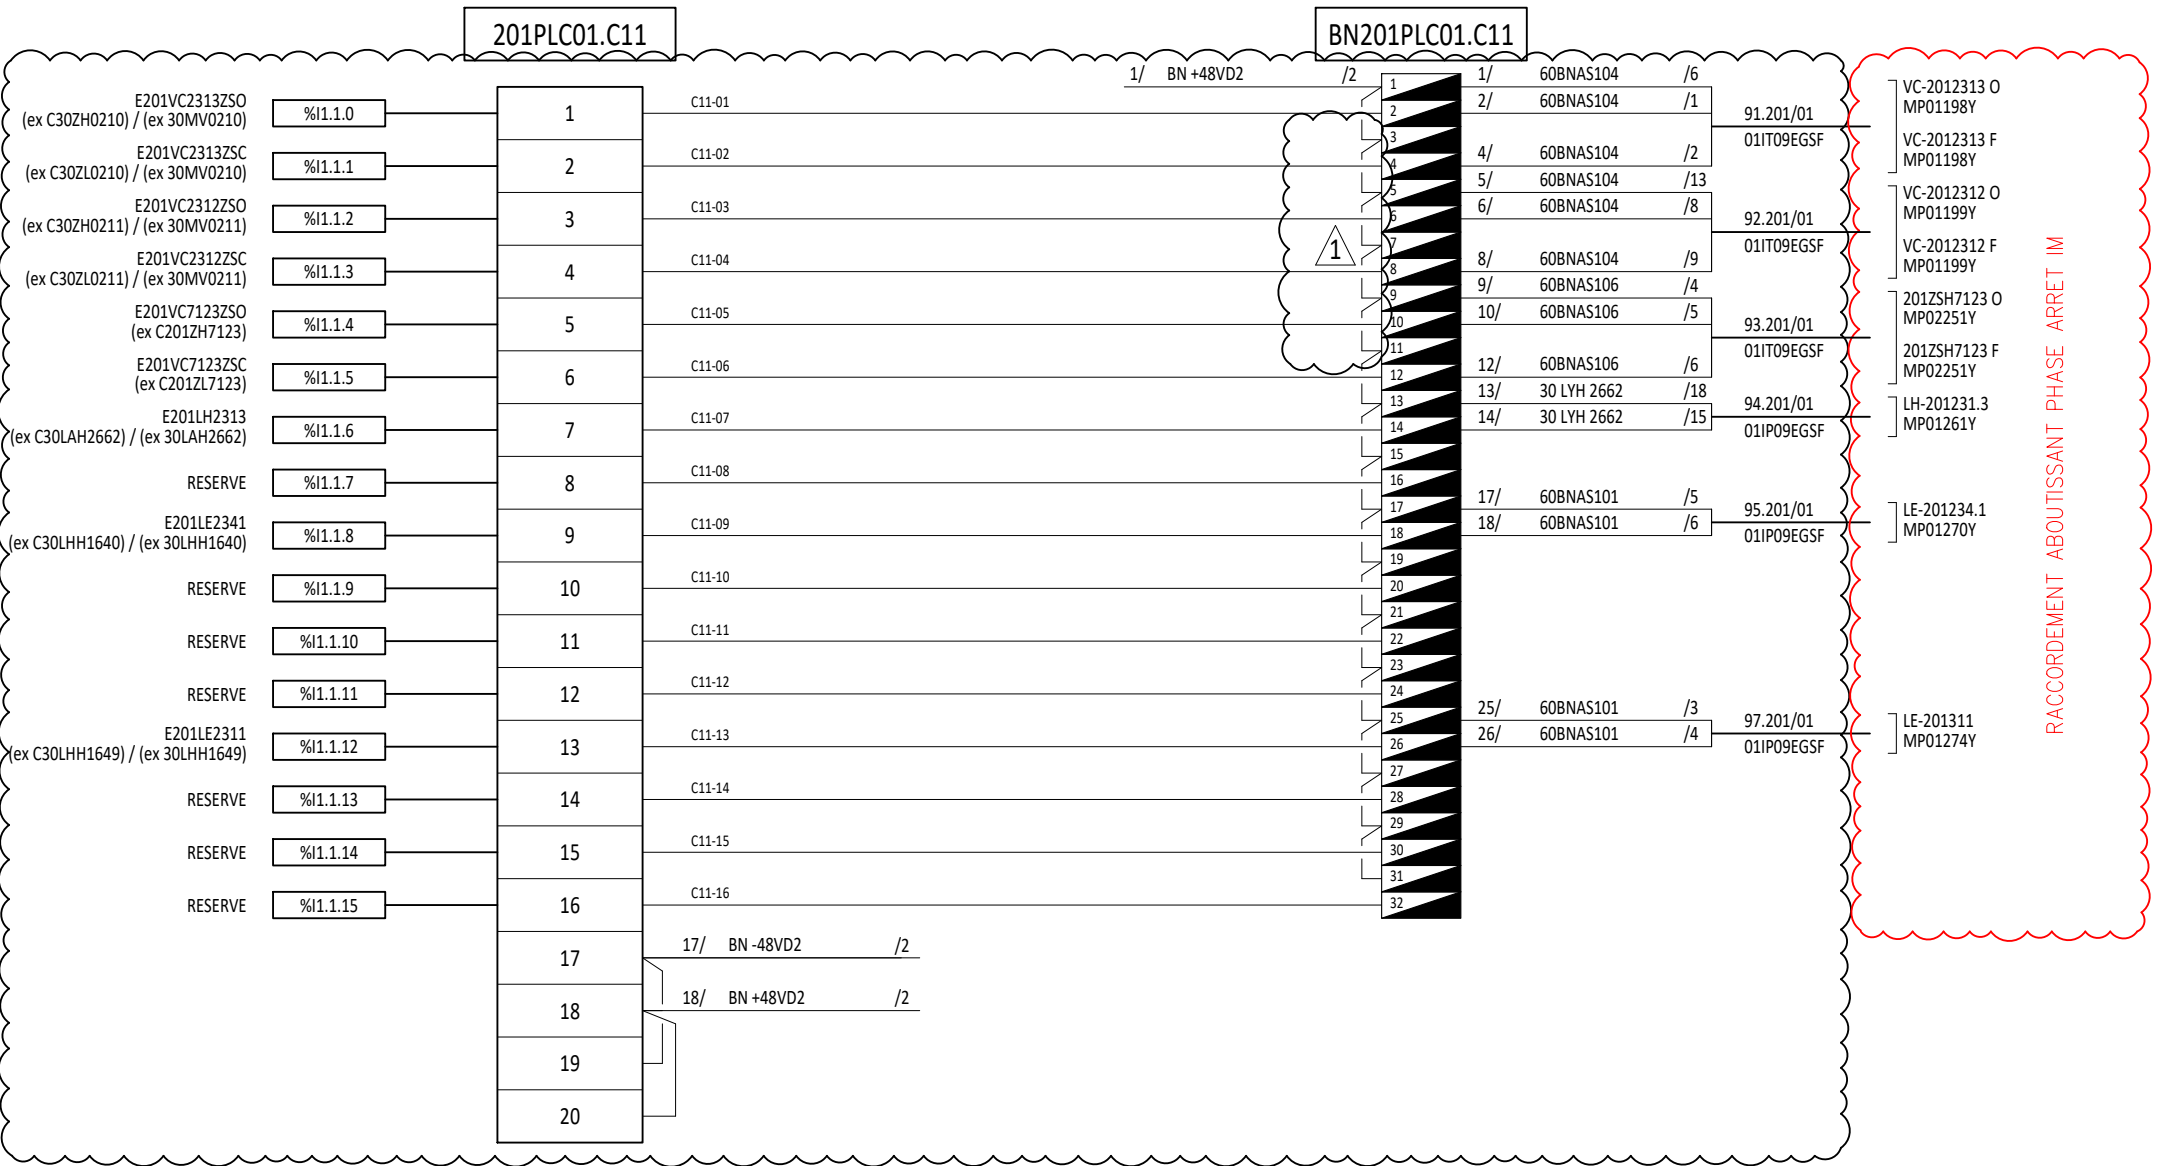

PHASE ARRET IM

NOUVEAU
PLAN



PHASE PREPARATOIRE ARRET IM



A REALISER

ExxonMobil

RAFFINERIE DE
PORT-JEROME
GRAVENCHON

N DAO

REV DATE

0 09/25

OP02330-0A03352 TRAVAUX IM
DOSSIER BP EXECUTION_Rev.1 - PLAN 123

DESIGNATION

EMISSION ORIGINALE

PAR

IES

0A03352

VISA

TL

BLOC 201

CHASSIS 109B
BN201PLC01.C11

N xxx


F°xx

Rev 0

CARTE DI - AUTOMATE 201PLC01

201PLC01.C12

BN201PLC01.C12

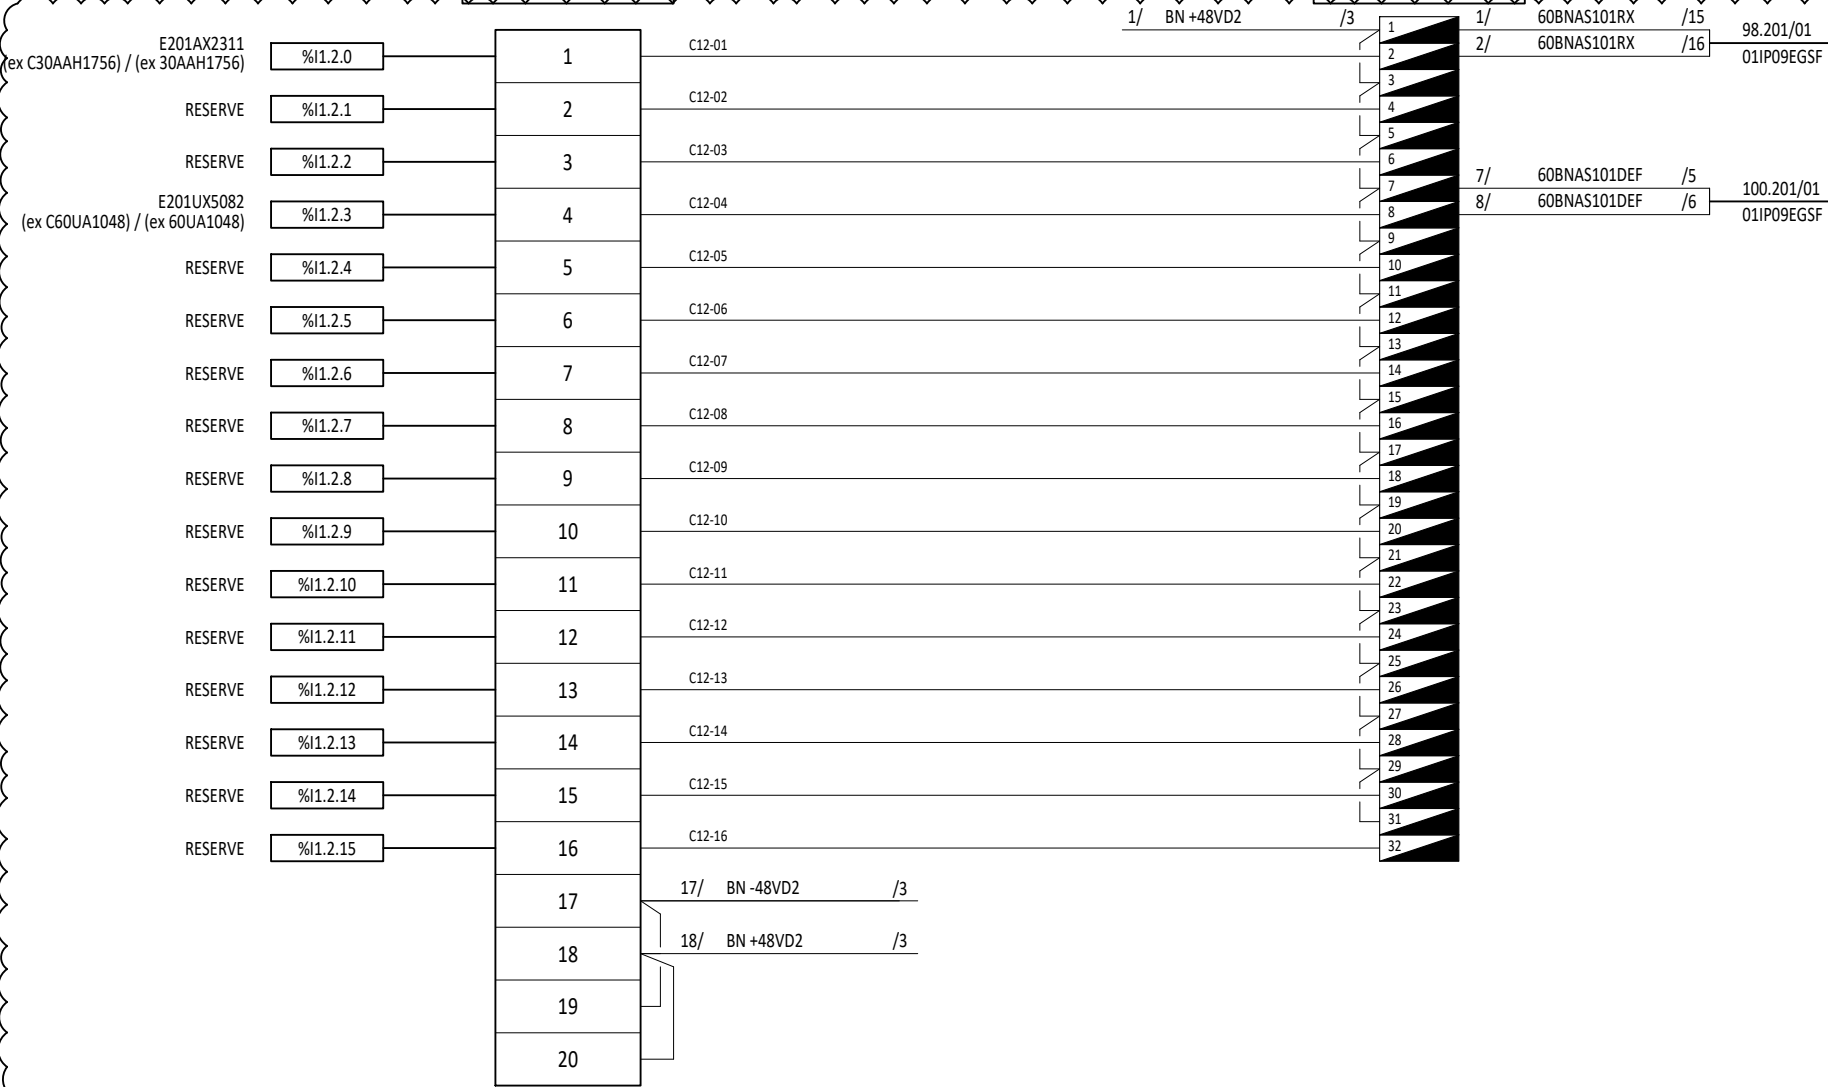

PHASE ARRET IM

NOUVEAU
PLAN



PHASE PREPARATOIRE ARRET IM



A REALISER


OP02330-0A03352 TRAVAUX IM
DOSSIER BP EXECUTION_Rev.1 - PLAN 124

N DAO		xxx			BLOC 201		
REV	DATE	DESIGNATION	PAR	VISA	CHASSIS 109B BN201PLC01.C12		
0	09/25	EMISSION ORIGINALE	IES 0A03352	TL			
					N xxx		
					F°xx Rev 0		

CARTE DO - AUTOMATE 201PLC01

201PLC01.C14

BN201PLC01.C14

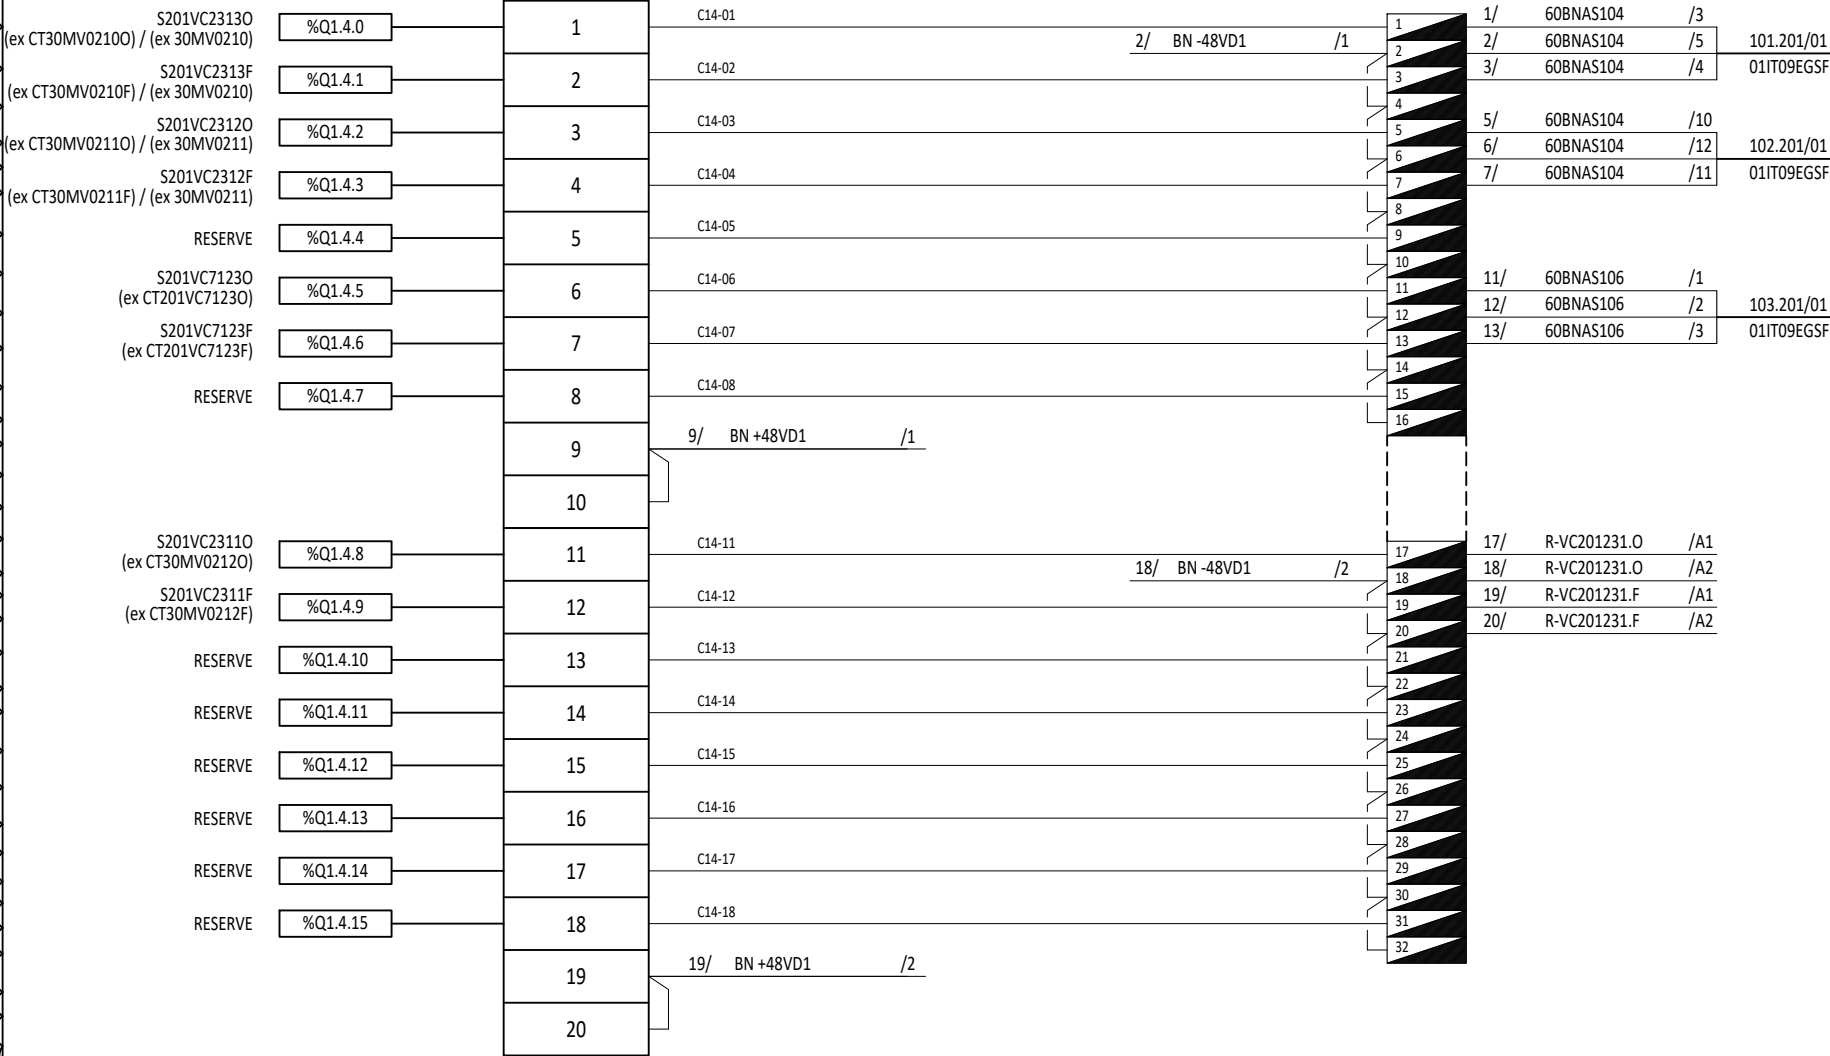

VC-2012313 O
MP01198Y

VC-2012313 F
MP01198Y

VC-2012312 O
MP1199Y

VC-2012312 F
MP1199Y

201VC7123 O
MP02251Y

201VC7123 F
MP02251Y

VC-201231.1 O
MP01316Y

VC-201231.1 F
MP01316Y

RACCORDLEMENT ABOUTISSANT PHASE ARRET IM

PHASE ARRET IM

NOUVEAU
PLAN



PHASE PREPARATOIRE ARRET IM



A REALISER

OP02330-OA03352 TRAVAUX IM
DOSSIER BP EXECUTION_Rev.1 - PLAN 125

ExxonMobil

RAFFINERIE DE
PORT-JEROME
GRAVENCHON

N DAO

REV DATE

0 09/25

xxx

DESIGNATION

EMISSION ORIGINALE

PAR

TL

VISA

TL

BLOC 201


CHASSIS 109B
BN201PLC01.C14

N xxx

F°xx

Rev 0

60BNM101ANA

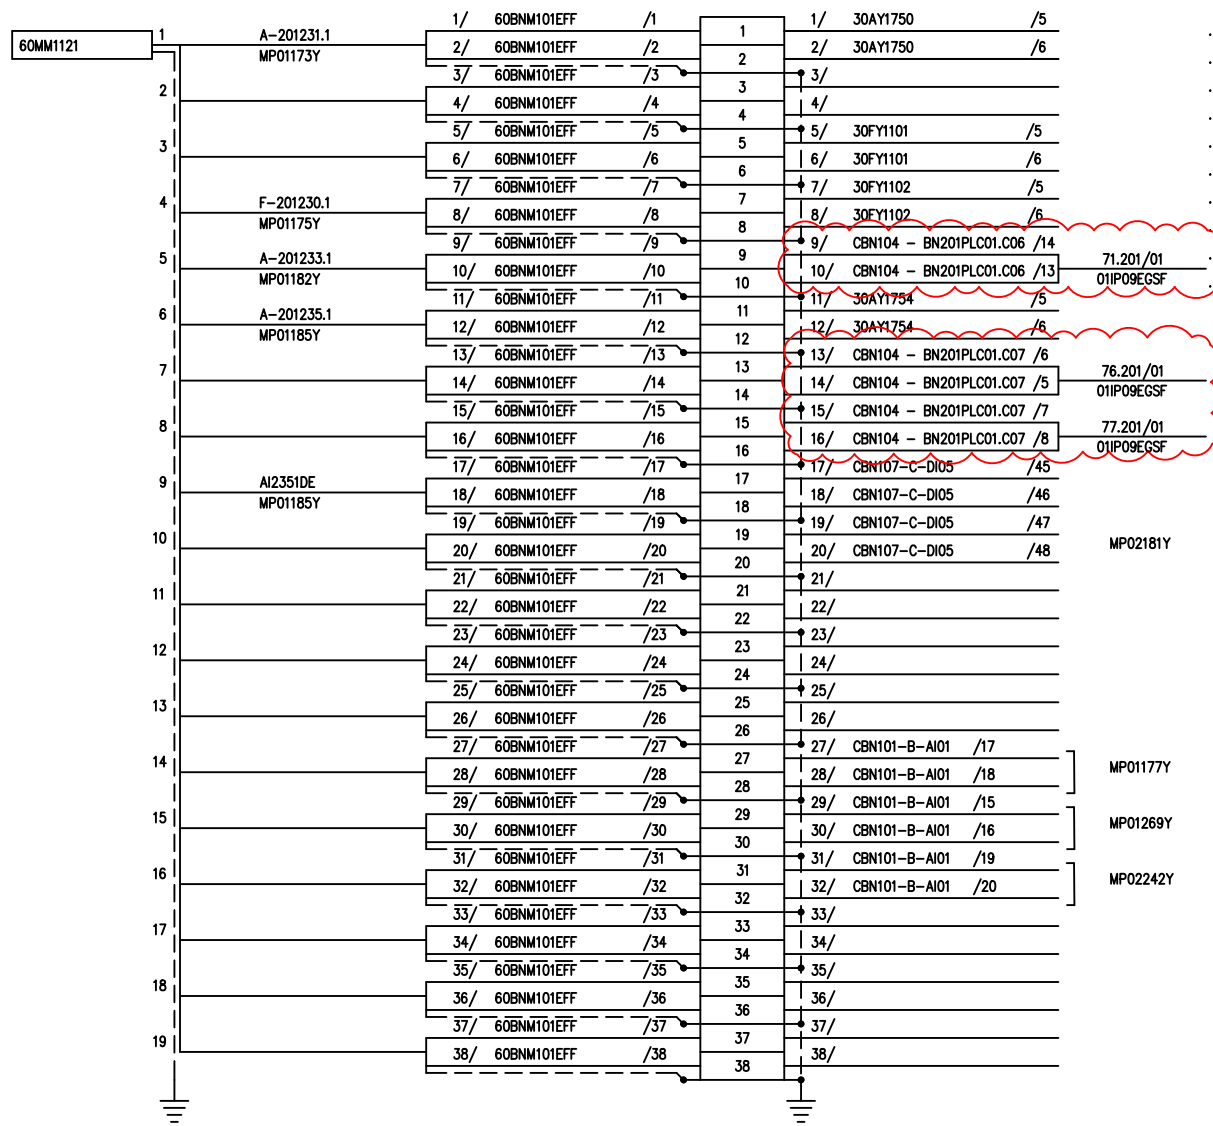

PHASE ARRET IM

SITUATION
FUTURE

A REALISER


OP02330-0A03352 TRAVAUX IM
DOSSIER BP EXECUTION_Rev.1 - PLAN 0129VOIR PAGE DE FOLIOTAGE
MP02353C

ExxonMobil

RAFFINERIE DE
PORT-JEROME
GRAVENCHON

N° DAO		MP00440C			BLOC 201 - LT EFFLUENTS	
REV	DATE	DESIGNATION	PAR	VISA	CHASSIS 106 - BARREAU A 60BNM101ANA	
0	03.94	EMISSION ORIGINALE	DAO	R.J		
16	03.21	AJOUT 17947 - RESM2105	OCU	SEG.		
17	01.22	TQC 18202 - RESM2105	BSI	SEG.		
18	10.25	REVAMPING AUTOMATE EFFLUENTS/BIO	IES	T.L	N° 60 JM 1011	Rev. 18

60BNAS101

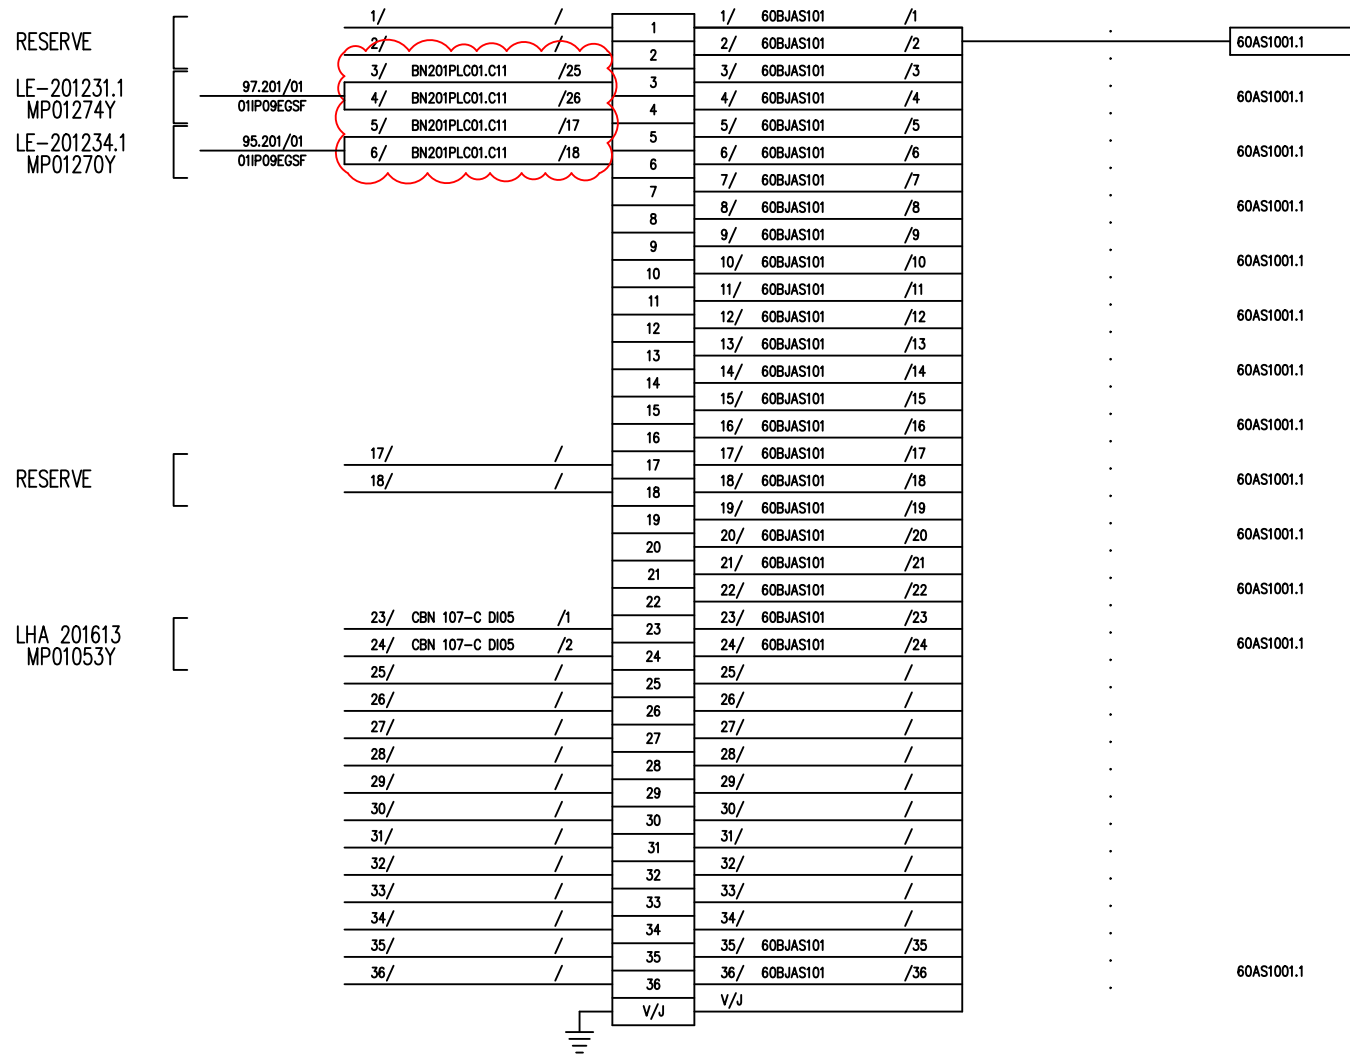

PHASE ARRET IM

SITUATION
FUTURE

A REALISER

OP02330-0A03352 TRAVAUX IM
DOSSIER BP EXECUTION_Rev.1 - PLAN 131

VOIR PAGE DE FOLIOTAGE
MP02351C


ExxonMobil

RAFFINERIE DE
PORT-JEROME
GRAVENCHON

N° DAO		MP00551C				BLOC 201 - LT EFFLUENTS	
REV	DATE	DESIGNATION	PAR	VISA		CHASSIS 105 - BARREAU B 60BNAS101	
17	04.12	TQC RESH0710	K.G	C.G			
21	03.21	AJOUT 17947 - RESM2105	OCU	SEG			
22	01.22	TQC 18202 - RESM2105	BSI	SEG		60JS1001	
23	10.25	REVAMPING AUTOMATE EFFLUENTS/BIO	IES	T.L			

Rev 23

60BNAS104

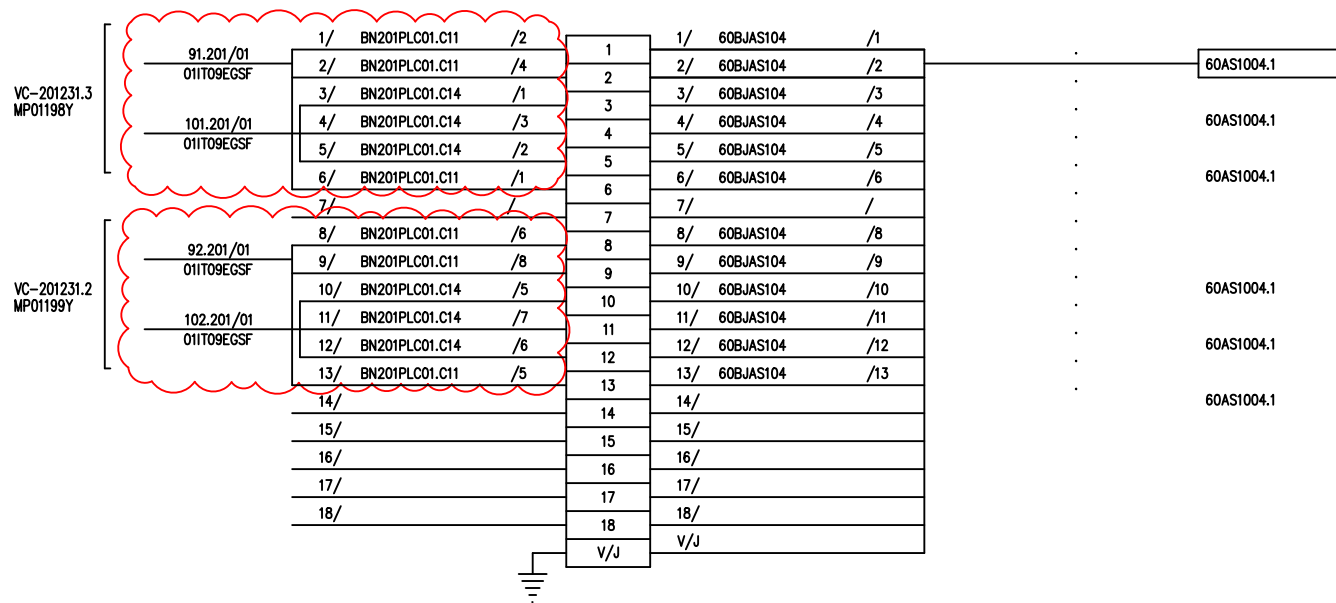

PHASE ARRET IM

SITUATION
FUTURE

A REALISER


OP02330-0A03352 TRAVAUX IM
DOSSIER BP EXECUTION_Rev.1 - PLAN 132

ExxonMobil

RAFFINERIE DE
PORT-JEROME
GRAVENCHON

N° DAO		MP00554C			LOCAL TECHNIQUE EFFLUENTS	
REV	DATE	DESIGNATION	PAR	VISA	CHASSIS 105 - BARREAU B 60BNAS104	
0	03.94	EMISSION ORIGINALE	DAO	JLL		
4	10.04	TQC PROJET OPTTEAM	F.D	L.M		
5	10.25	REVAMPING AUTOMATE EFFLUENTS/BIO	IES	T.L		
					N° 60 JS 1004	Rev 5

60BNAS105

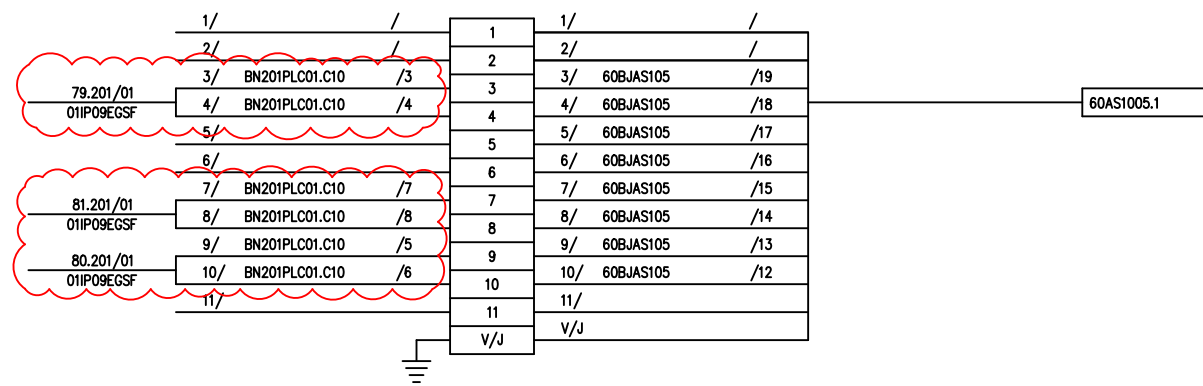

PHASE ARRET IM

SITUATION
FUTURE



A REALISER

OP02330-0A03352 TRAVAUX IM
DOSSIER BP EXECUTION_Rev.1 - PLAN 133


VOIR PAGE DE FOLIOTAGE
MP02351C

ExxonMobil

RAFFINERIE DE
PORT-JEROME
GRAVENCHON

N° DAO		MP00555C			BLOC 201 - LT EFFLUENTS	
REV	DATE	DESIGNATION	PAR	VISA	CHASSIS 105 - BARREAU B 60BNAS105	
0	03.94	EMISSION ORIGINALE	DAO	JLL		
19	12.16	MAJ RESM1625	BSI	R.E		
20	10.17	ANNULATION RESM0803	K.T	R.E		
21	10.25	REVAMPING AUTOMATE EFFLUENTS/BIO	IES	T.L	N° 60 JS 1005	Rev 21

60BNAS101RX

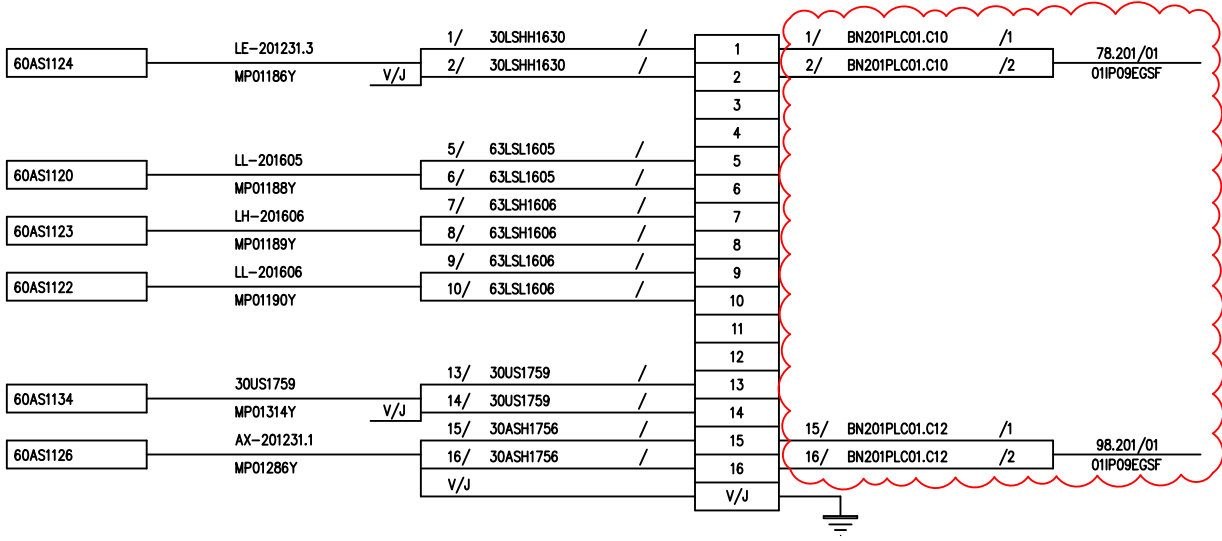

PHASE ARRET IM

SITUATION
FUTURE

A REALISER

OP02330-0A03352 TRAVAUX IM
DOSSIER BP EXECUTION_Rev.1 - PLAN 134

ExxonMobil RAFFINERIE DE PORT-JEROME GRAVENCHON	N° DAO		MP00557C			LOCAL TECHNIQUE EFFLUENTS	
	REV	DATE	DESIGNATION	PAR	VISA	CHASSIS 105 - BARREAU A 60BNAS101RX	
	0	07.96	EMISSION ORIGINALE	DAO	JLL		
	4	10.04	TQC PROJET OPTTEAM	F.D	L.M		
	5	10.25	REVAMPING AUTOMATE EFFLUENTS/BIO	IES	T.L		
						N° 60 JS 1010	Rev 5

60BNAS101DEF

60AS1500	V/J	1/ 60UA1600 /	1	1/ CBN104 60BN48D3-1	UE-201960.2 MP00065Y	
		2/ 60UA1600 /	2	2/ R201UA9602.E		
60AS1501	V/J	3/ 60UA1024 /	3	3/ BN201PLC01.C10 /23	87.201/01 01IP09EGSF	UX-201508.1 MP01209Y
		4/ 60UA1024 /	4	4/ BN201PLC01.C10 /24		
60AS1502	V/J	5/ 60UA1048 /19	5	5/ BN201PLC01.C12 /7	100.201/01 01IP09EGSF	UX-201508.2 MP01288Y
		6/ 60UA1048 /32	6	6/ BN201PLC01.C12 /8		
60AS1503	V/J	7/ 60UA1220 /	7	7/ BN201PLC01.C10 /25	88.201/01 01IP09EGSF	UX-201509.2 MP01210Y
		8/ 60UA1220 /	8	8/ BN201PLC01.C10 /26		
		9/	9	9/		
	V/J	10/	10	10/		
		11/	11	11/		
	V/J	12/	12	12/		
		13/	13	13/		
	V/J	14/	14	14/		
		15/	15	15/		
		16/	16	16/		
		V/J	V/J			

PHASE ARRET IM

SITUATION
FUTURE

A REALISER

OP02330-0A03352 TRAVAUX IM
DOSSIER BP EXECUTION_Rev.1 - PLAN 136

VOIR PAGE DE FOLIOTAGE
MP02351C

ExxonMobil RAFFINERIE DE PORT-JEROME GRAVENCHON	N° DAO		MP00564C				LOCAL TECHNIQUE EFFLUENTS	
	REV	DATE	DESIGNATION	PAR	VISA		CHASSIS 105 - BARREAU A 60BNAS101DEF	
	0	03.94	EMISSION ORIGINALE	DAO	J.L.			
	6	02.07	MISE A JOUR PMX J.BLANCO RLM05021	C.D	G.D			
	15	09.10	TQC RESH0710/DMP135	C.C	J.L			
	16	10.25	REVAMPING AUTOMATE EFFLUENTS/BIO	IES	T.L			
							N° 60 JS 1017	Rev 16


60 BN
30G 52-1

60BN.30MV0212

1/ R-VC201231.O /13	104.201/01
2/ R-VC201231.F /13	106.201/01
3/ R-VC201231.O /14 R-VC201231.F /14	
5/ BN201PLC01.C10 /27	89.201/01
6/ BN201PLC01.C10 /28	
7/ BN201PLC01.C10 /29	105.201/01
8/ BN201PLC01.C10 /30	
9/ BN201PLC01.C10 /31	90.201/01
10/ BN201PLC01.C10 /32	

A REALISER

SITUATION FUTURE

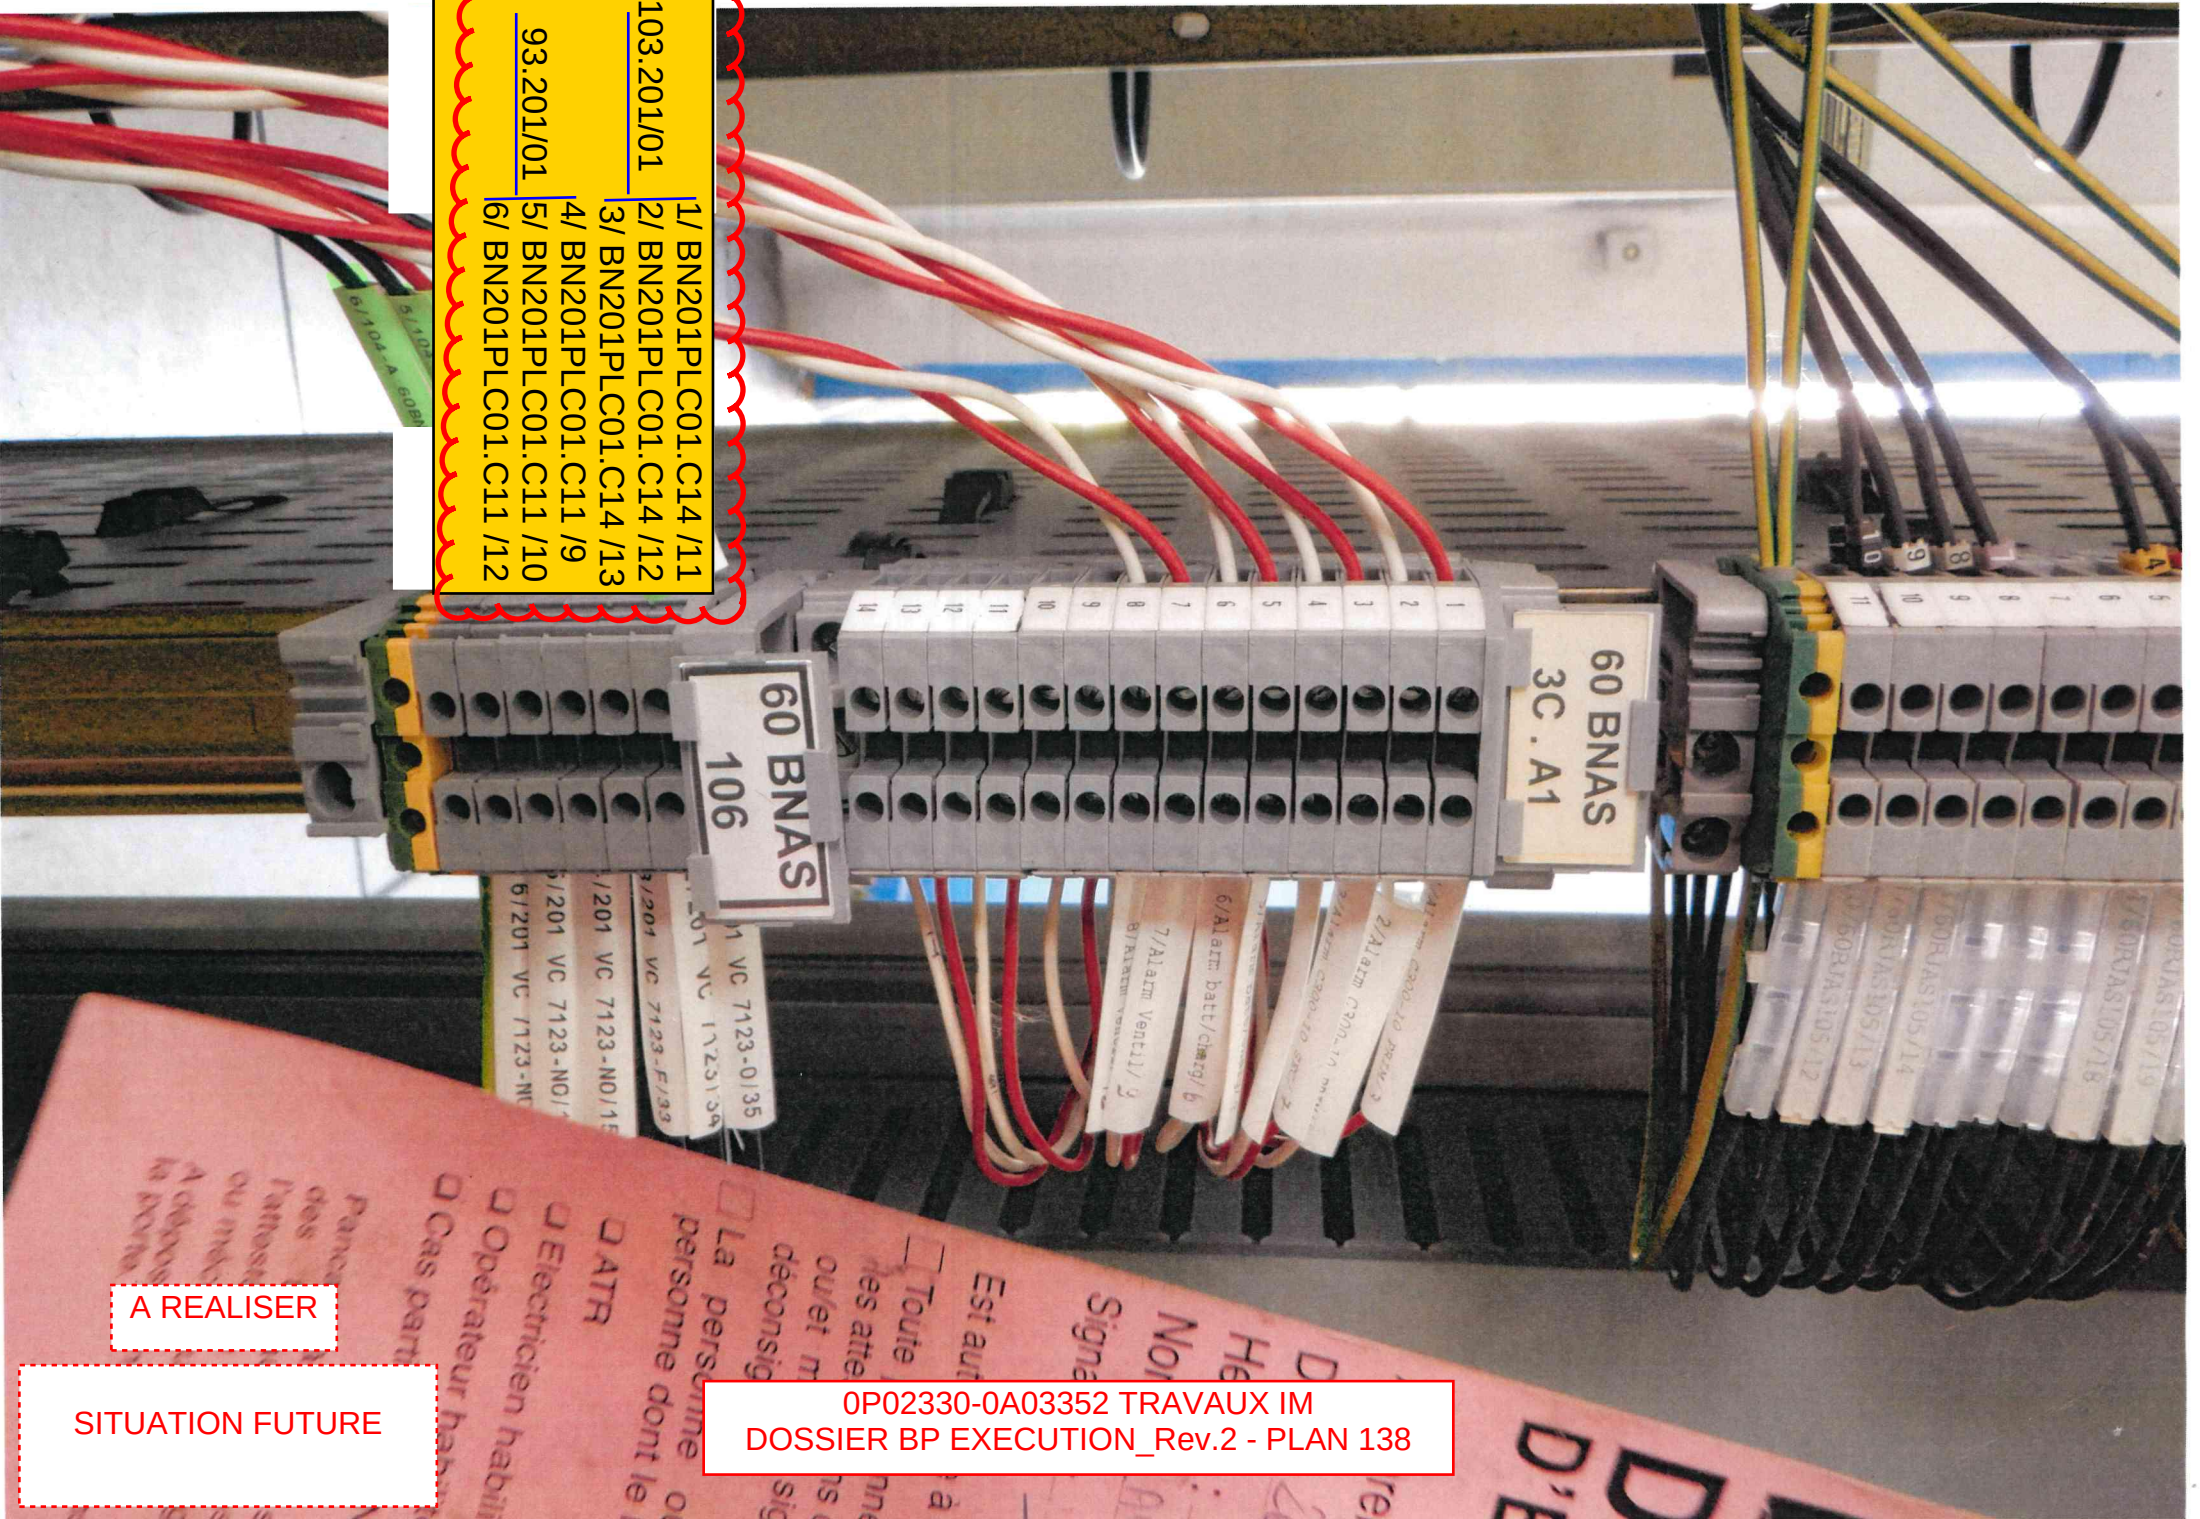

- | | |
|------------|-----------------------|
| 103.201/01 | 1/ BN201PLC01.C14 /11 |
| | 2/ BN201PLC01.C14 /12 |
| | 3/ BN201PLC01.C14 /13 |
| 93.201/01 | 4/ BN201PLC01.C11 /9 |
| | 5/ BN201PLC01.C11 /10 |
| | 6/ BN201PLC01.C11 /12 |

A REALISER

SITUATION FUTURE

OP02330-0A03352 TRAVAUX IM
DOSSIER BP EXECUTION_Rev.2 - PLAN 138

S/ST EFFLUENTS - TGBT (FM1)

LIAISON

POSTE ELEC TRAITEMENT BIO. - ARMOIRE RELAYAGE

201.BNAS.LT109B.5

201.SST.EFFL.COL.5.2

1 /	BN5-2	/ 1	1 /	201.BNAS.LT109B.5	/ 1
2 /		/ 8	2 /		/ 2
3 /		/ 9	3 /		/ 3
4 /	BN5-10	/ 3	4 /		/ 4
5 /		/ 4	5 /		/ 5
6 /		/ 6	6 /		/ 6
7 /		/ 8	7 /		/ 7
8 /		/ 10	8 /		/ 8
9 /		/ 7	9 /		/ 9
10 /	BN6-10	/ 3	10 /		/ 10
11 /		/ 4	11 /		/ 11
12 /		/ 6	12 /		/ 12
13 /		/ 8	13 /		/ 13
14 /		/ 10	14 /		/ 14
15 /		/ 7	15 /		/ 15
			16 /		/ 16
			17 /		/ 17
			18 /		/ 18
			V/J		/ V/J

41.201/05

19G2.5 RVFV

1 /	201.SST.EFFL.COL.5	/ 1	1 /	BNL	/ 85
2 /		/ 2	2 /		/ 84
3 /		/ 3	3 /		/ 83
4 /		/ 4	4 /		/ 93
5 /		/ 5	5 /		/ 92
6 /		/ 6	6 /		/ 91
7 /		/ 7	7 /		/ 90
8 /		/ 8	8 /		/ 89
9 /		/ 9	9 /		/ 88
10 /		/ 10	10 /		/ 99
11 /		/ 11	11 /		/ 98
12 /		/ 12	12 /		/ 97
13 /		/ 13	13 /		/ 96
14 /		/ 14	14 /		/ 95
15 /		/ 15	15 /		/ 94
16 /		/ 16	16 /		
17 /		/ 17	17 /		
18 /		/ 18	18 /		
V/J		/ V/J	V/J		

NOMENCLATURE MATERIEL (des deux côtés)

Porte étiquette type PEBM	1SNA113084R0100	1
Butée d'arrêt type BADH	1SNA116900R2700	2
Borne type M4/6.D2	1SNA115271R2200	9
Flasque d'extrémité type FEM6D	1SNA118499R2300	1
Borne type M4/6.P	1SNA165113R1600	1
Flasque d'extrémité type FEM6	1SNA118368R1600	1

OP02330-0A03352 TRAVAUX IM
DOSSIER BP EXECUTION_Rev.1 - PLAN 146NOUVEAU
PLAN

PHASE ARRET IM



PHASE PREPARATOIRE ARRET IM



A REALISER

ExxonMobil

RAFFINERIE DE
PORT-JEROME
GRAVENCHON

N DAO		XXX		BLOC 201	
REV	DATE	DESIGNATION	PAR	VISA	BORNIER 201.BNAS.LT109B.5 201.SST.EFFL.COL.5.2
0	09/25	EMISSION ORIGINALE	IES 0A03352	TL	
N xxx					F°xx Rev 0

201.BNAS.LT109B.6

201.LT.BIO.ARM REL.1

SOV103	1 /	BNL	/ 1	1	1 /	201.LT.BIO.ARM REL.1	/ 1
	2 /		/ 2	2	2 /		/ 2
ROV104-105	3 /		/ 9	3	3 /		/ 3
	4 /		/ 10	4	4 /		/ 4
ROV1077-1078	5 /		/ 11	5	5 /		/ 5
	6 /		/ 12	6	6 /		/ 6
ROV102	7 /		/ 14	7	7 /		/ 7
	8 /		/ 13	8	8 /		/ 8
ROV106	9 /		/ 16	9	9 /		/ 9
	10 /		/ 15	10	10 /		/ 10
ROV1061	11 /		/ 17	11	11 /		/ 11
	12 /		/ 18	12	12 /		/ 12
ROV1062	13 /		/ 19	13	13 /		/ 13
	14 /		/ 20	14	14 /		/ 14
ROV1063	15 /		/ 21	15	15 /		/ 15
	16 /		/ 22	16	16 /		/ 16
ROV1064	17 /		/ 23	17	17 /		/ 17
	18 /		/ 24	18	18 /		/ 18
ROV1065	19 /		/ 25	19	19 /		/ 19
	20 /		/ 26	20	20 /		/ 20
ROV1066	21 /		/ 27	21	21 /		/ 21
	22 /		/ 28	22	22 /		/ 22
ROV1071	23 /		/ 29	23	23 /		/ 23
	24 /		/ 30	24	24 /		/ 24
ROV1072	25 /		/ 31	25	25 /		/ 25
	26 /		/ 32	26	26 /		/ 26
ROV1073	27 /		/ 33	27	27 /		/ 27
	28 /		/ 34	28	28 /		/ 28
ROV1074	29 /		/ 35	29	29 /		/ 29
	30 /		/ 36	30	30 /		/ 30
ROV1075	31 /		/ 37	31	31 /		/ 31
	32 /		/ 38	32	32 /		/ 32
ROV1076	33 /		/ 39	33	33 /		/ 33
	34 /		/ 40	34	34 /		/ 34
ROV1011	35 /		/ 41	35	35 /		/ 35
	36 /		/ 42	36	36 /		/ 36
				V/J	V/J /		/ V/J

56.201/01

37G2.5 RVFV

1 /	201.BNAS.LT109B.6	/ 1	1	1 /	BN201PLC01.C26	/ 13
2 /		/ 2	2	2 /	BN201PLC01.C26	/ 14
3 /		/ 3	3	3 /	BN201PLC01.C23	/ 27
4 /		/ 4	4	4 /	BN201PLC01.C23	/ 28
5 /		/ 5	5	5 /	BN201PLC01.C23	/ 29
6 /		/ 6	6	6 /	BN201PLC01.C23	/ 30
7 /		/ 7	7	7 /	BN201PLC01.C26	/ 25
8 /		/ 8	8	8 /	BN201PLC01.C26	/ 26
9 /		/ 9	9	9 /	BN201PLC01.C26	/ 27
10 /		/ 10	10	10 /	BN201PLC01.C26	/ 28
11 /		/ 11	11	11 /	BN201PLC01.C24	/ 21
12 /		/ 12	12	12 /	BN201PLC01.C24	/ 22
13 /		/ 13	13	13 /	BN201PLC01.C24	/ 23
14 /		/ 14	14	14 /	BN201PLC01.C24	/ 24
15 /		/ 15	15	15 /	BN201PLC01.C24	/ 25
16 /		/ 16	16	16 /	BN201PLC01.C24	/ 26
17 /		/ 17	17	17 /	BN201PLC01.C24	/ 27
18 /		/ 18	18	18 /	BN201PLC01.C24	/ 28
19 /		/ 19	19	19 /	BN201PLC01.C24	/ 29
20 /		/ 20	20	20 /	BN201PLC01.C24	/ 30
21 /		/ 21	21	21 /	BN201PLC01.C24	/ 31
22 /		/ 22	22	22 /	BN201PLC01.C24	/ 32
23 /		/ 23	23	23 /	BN201PLC01.C23	/ 15
24 /		/ 24	24	24 /	BN201PLC01.C23	/ 16
25 /		/ 25	25	25 /	BN201PLC01.C23	/ 17
26 /		/ 26	26	26 /	BN201PLC01.C23	/ 18
27 /		/ 27	27	27 /	BN201PLC01.C23	/ 19
28 /		/ 28	28	28 /	BN201PLC01.C23	/ 20
29 /		/ 29	29	29 /	BN201PLC01.C23	/ 21
30 /		/ 30	30	30 /	BN201PLC01.C23	/ 22
31 /		/ 31	31	31 /	BN201PLC01.C23	/ 23
32 /		/ 32	32	32 /	BN201PLC01.C23	/ 24
33 /		/ 33	33	33 /	BN201PLC01.C23	/ 25
34 /		/ 34	34	34 /	BN201PLC01.C23	/ 26
35 /		/ 35	35	35 /	BN201PLC01.C25	/ 1
36 /		/ 36	36	36 /	BN201PLC01.C25	/ 2
V/J /		/ V/J	V/J			

NOMENCLATURE MATERIEL (Côté TT. BIO.)

Porte étiquette type PEBM	1SNA113084R0100	1
Butée d'arrêt type BADH	1SNA116900R2700	2
Borne type M4/6.D2	1SNA115271R2200	18
Flasque d'extrémité type FEM6D	1SNA118499R2300	1
Borne type M4/6.P	1SNA165113R1600	1
Flasque d'extrémité type FEM6	1SNA118368R1600	1

OP02330—OA03352 TRAVAUX IM
DOSSIER BP EXECUTION_Rev.1 — PLAN 147

NOUVEAU
PLAN

PHASE ARRET IM

PHASE PREPARATOIRE ARRET IM

A REALISER

ExxonMobil

RAFFINERIE DE
PORT-JEROME
GRAVENCHON

N DAO		XXX		BLOC 201	
REV	DATE	DESIGNATION	PAR	VISA	
0	09/25	EMISSION ORIGINALE	IES OA03352	TL	
N xxx					F°xx Rev 0

BORNIERS
201.BNAS.LT109B.6
201.LT.BIO.ARM REL.1

201.BNAS.LT109B.7

201.LT.BIO.ARM REL.2

ROV1012	1 /	BNL	/ 43	1	1 /	201.LT.BIO.ARM REL.2	/ 1
	2 /		/ 44	2	2 /		/ 2
ROV1013	3 /		/ 45	3	3 /		/ 3
	4 /		/ 46	4	4 /		/ 4
ROV1014	5 /		/ 47	5	5 /		/ 5
	6 /		/ 48	6	6 /		/ 6
ROV1015	7 /		/ 49	7	7 /		/ 7
	8 /		/ 50	8	8 /		/ 8
ROV1016	9 /		/ 51	9	9 /		/ 9
	10 /		/ 52	10	10 /		/ 10
ROV1021	11 /		/ 53	11	11 /		/ 11
	12 /		/ 54	12	12 /		/ 12
ROV1022	13 /		/ 55	13	13 /		/ 13
	14 /		/ 56	14	14 /		/ 14
ROV1023	15 /		/ 57	15	15 /		/ 15
	16 /		/ 58	16	16 /		/ 16
ROV1024	17 /		/ 59	17	17 /		/ 17
	18 /		/ 60	18	18 /		/ 18
ROV1025	19 /		/ 61	19	19 /		/ 19
	20 /		/ 62	20	20 /		/ 20
ROV1026	21 /		/ 63	21	21 /		/ 21
	22 /		/ 64	22	22 /		/ 22
ROV1031	23 /		/ 65	23	23 /		/ 23
	24 /		/ 66	24	24 /		/ 24
ROV1032	25 /		/ 67	25	25 /		/ 25
	26 /		/ 68	26	26 /		/ 26
ROV1033	27 /		/ 69	27	27 /		/ 27
	28 /		/ 70	28	28 /		/ 28
ROV1034	29 /		/ 71	29	29 /		/ 29
	30 /		/ 72	30	30 /		/ 30
ROV1035	31 /		/ 73	31	31 /		/ 31
	32 /		/ 74	32	32 /		/ 32
ROV1036	33 /		/ 75	33	33 /		/ 33
	34 /		/ 76	34	34 /		/ 34
				35	35 /		/ 35
				36	36 /		/ 36
				V/J	V/J /		/ V/J

57.201/01

37G2.5 RVFV

1 /	201.BNAS.LT109B.7	/ 1	1	1 /	BN201PLC01.C25	/ 3
2 /		/ 2	2	2 /	BN201PLC01.C25	/ 4
3 /		/ 3	3	3 /	BN201PLC01.C25	/ 5
4 /		/ 4	4	4 /	BN201PLC01.C25	/ 6
5 /		/ 5	5	5 /	BN201PLC01.C25	/ 7
6 /		/ 6	6	6 /	BN201PLC01.C25	/ 8
7 /		/ 7	7	7 /	BN201PLC01.C25	/ 9
8 /		/ 8	8	8 /	BN201PLC01.C25	/ 10
9 /		/ 9	9	9 /	BN201PLC01.C25	/ 11
10 /		/ 10	10	10 /	BN201PLC01.C25	/ 12
11 /		/ 11	11	11 /	BN201PLC01.C25	/ 17
12 /		/ 12	12	12 /	BN201PLC01.C25	/ 18
13 /		/ 13	13	13 /	BN201PLC01.C25	/ 19
14 /		/ 14	14	14 /	BN201PLC01.C25	/ 20
15 /		/ 15	15	15 /	BN201PLC01.C25	/ 21
16 /		/ 16	16	16 /	BN201PLC01.C25	/ 22
17 /		/ 17	17	17 /	BN201PLC01.C25	/ 23
18 /		/ 18	18	18 /	BN201PLC01.C25	/ 24
19 /		/ 19	19	19 /	BN201PLC01.C25	/ 25
20 /		/ 20	20	20 /	BN201PLC01.C25	/ 26
21 /		/ 21	21	21 /	BN201PLC01.C25	/ 27
22 /		/ 22	22	22 /	BN201PLC01.C25	/ 28
23 /		/ 23	23	23 /	BN201PLC01.C26	/ 1
24 /		/ 24	24	24 /	BN201PLC01.C26	/ 2
25 /		/ 25	25	25 /	BN201PLC01.C26	/ 3
26 /		/ 26	26	26 /	BN201PLC01.C26	/ 4
27 /		/ 27	27	27 /	BN201PLC01.C26	/ 5
28 /		/ 28	28	28 /	BN201PLC01.C26	/ 6
29 /		/ 29	29	29 /	BN201PLC01.C26	/ 7
30 /		/ 30	30	30 /	BN201PLC01.C26	/ 8
31 /		/ 31	31	31 /	BN201PLC01.C26	/ 9
32 /		/ 32	32	32 /	BN201PLC01.C26	/ 10
33 /		/ 33	33	33 /	BN201PLC01.C26	/ 11
34 /		/ 34	34	34 /	BN201PLC01.C26	/ 12
35 /		/ 35	35			
36 /		/ 36	36			
V/J /		/ V/J	V/J			

NOMENCLATURE MATERIEL (Côté TT. BIO.)

Porte étiquette type PEBM	1SNA113084R0100	1
Butée d'arrêt type BADH	1SNA116900R2700	2
Borne type M4/6.D2	1SNA115271R2200	18
Flasque d'extrémité type FEM6D	1SNA118499R2300	1
Borne type M4/6.P	1SNA165113R1600	1
Flasque d'extrémité type FEM6	1SNA118368R1600	1

OP02330—OA03352 TRAVAUX IM
DOSSIER BP EXECUTION_Rev.1 — PLAN 148

NOUVEAU
PLAN

PHASE ARRET IM

PHASE PREPARATOIRE ARRET IM

A REALISER

ExxonMobil

RAFFINERIE DE
PORT-JEROME
GRAVENCHON

N DAO		xxx		BLOC 201	
REV	DATE	DESIGNATION	PAR	VISA	
0	09/25	EMISSION ORIGINALE	IES 0A03352	TL	
					BORNIERS 201.BNAS.LT109B.7 201.LT.BIO.ARM REL.2
N xxx					F°xx Rev 0

201.BNAS.LT109B.9

201.LT.BIO.ARM REL.4

LSL103	1 /	BNI-1	/ 1	1	1 / 201.LT.BIO.ARM REL.4	/ 1 +	P1
	2 /		/ 3	2	2 /	/ 2 -	
LSL114	3 /		/ 4	3	3 /	/ 3 +	P2
	4 /		/ 6	4	4 /	/ 4 -	
LSL107	5 /	BNI	/ 6	5	5 /	/ 5 +	P3
	6 /		/ 5	6	6 /	/ 6 -	
LSL108	7 /		/ 8	7	7 /	/ 7 +	P4
	8 /		/ 7	8	8 /	/ 8 -	
LSH110	9 /		/ 10	9	9 /	/ 9 +	P5
	10 /		/ 9	10	10 /	/ 10 -	
LSH109	11 /		/ 11	11	11 /	/ 11 +	P6
	12 /		/ 12	12	12 /	/ 12 -	
LSH111	13 /		/ 14	13	13 /	/ 13 +	P7
	14 /		/ 13	14	14 /	/ 14 -	
LSH112	15 /		/ 16	15	15 /	/ 15 +	P8
	16 /		/ 15	16	16 /	/ 16 -	
LSL113	17 /		/ 18	17	17 /	/ 17 +	P9
	18 /		/ 17	18	18 /	/ 18 -	
PSL105	19 /		/ 34	19	19 /	/ 19 +	P10
	20 /		/ 33	20	20 /	/ 20 -	
	21 /	BNI-1	/ 2	21	21 /	/ 21 +	P11
				22	22 /	/ 22 -	
LCV101 25%	23 /	BNE	/ 59	23	23 /	/ 23 +	P12
	24 /		/ 55	24	24 /	/ 24 -	
LCV101 75%	25 /		/ 60	25	25 /	/ 25 +	P13
	26 /		/ 56	26	26 /	/ 26 -	
LSAH114	27 /	BNI	/ 25	27	27 /	/ 27 +	P14
	28 /		/ 26	28	28 /	/ 28 -	
LSHH243	29 /		/ 24	29	29 /	/ 29 +	P15
	30 /		/ 22	30	30 /	/ 30 -	
LAH2311	31 /	BNR	/ 44	31	31 /	/ 31 +	P16
	32 /		/ 45	32	32 /	/ 32 -	
CDE RAMONAGE	33 /	BNL	/ 87	33	33 /	/ 33 +	P17
	34 /		/ 86	34	34 /	/ 34 -	
				35	35 /	/ 35 +	P18
				36	36 /	/ 36 -	
				37	37 /	/ 37 +	P19
				38	38 /	/ 38 -	

59.201/01

19IP09EGFA

P1	+ 1 /	201.BNAS.LT109B.9	/ 1	1	1 / BN201PLC01.C20	/ 1
	- 2 /		/ 2	2	2 / BN201PLC01.C20	/ 2
P2	+ 3 /		/ 3	3	3 / BN201PLC01.C20	/ 3
	- 4 /		/ 4	4	4 / BN201PLC01.C20	/ 4
P3	+ 5 /		/ 5	5	5 / BN201PLC01.C20	/ 5
	- 6 /		/ 6	6	6 / BN201PLC01.C20	/ 6
P4	+ 7 /		/ 7	7	7 / BN201PLC01.C20	/ 7
	- 8 /		/ 8	8	8 / BN201PLC01.C20	/ 8
P5	+ 9 /		/ 9	9	9 / BN201PLC01.C20	/ 9
	- 10 /		/ 10	10	10 / BN201PLC01.C20	/ 10
P6	+ 11 /		/ 11	11	11 / BN201PLC01.C20	/ 11
	- 12 /		/ 12	12	12 / BN201PLC01.C20	/ 12
P7	+ 13 /		/ 13	13	13 / BN201PLC01.C20	/ 13
	- 14 /		/ 14	14	14 / BN201PLC01.C20	/ 14
P8	+ 15 /		/ 15	15	15 / BN201PLC01.C20	/ 15
	- 16 /		/ 16	16	16 / BN201PLC01.C20	/ 16
P9	+ 17 /		/ 17	17	17 / BN201PLC01.C20	/ 17
	- 18 /		/ 18	18	18 / BN201PLC01.C20	/ 18
P10	+ 19 /		/ 19	19	19 / BN201PLC01.C20	/ 19
	- 20 /		/ 20	20	20 / BN201PLC01.C20	/ 20
P11	+ 21 /		/ 21	21	21 / BN -48VD2	/ 5
	- 22 /		/ 22	22		
P12	+ 23 /		/ 23	23	23 / BN201PLC01.C20	/ 23
	- 24 /		/ 24	24	24 / BN201PLC01.C20	/ 24
P13	+ 25 /		/ 25	25	25 / BN201PLC01.C20	/ 25
	- 26 /		/ 26	26	26 / BN201PLC01.C20	/ 26
P14	+ 27 /		/ 27	27	27 / BN201PLC01.C20	/ 27
	- 28 /		/ 28	28	28 / BN201PLC01.C20	/ 28
P15	+ 29 /		/ 29	29	29 / BN201PLC01.C20	/ 29
	- 30 /		/ 30	30	30 / BN201PLC01.C20	/ 29
P16	+ 31 /		/ 31	31	31 / BN201PLC01.C20	/ 31
	- 32 /		/ 32	32	32 / BN201PLC01.C20	/ 32
P17	+ 33 /		/ 33	33	33 / BN201PLC01.C21	/ 1
	- 34 /		/ 34	34	34 / BN201PLC01.C21	/ 2
P18	+ 35 /		/ 35	35		
	- 36 /		/ 36	36		
P19	+ 37 /		/ 37	37		
	- 38 /		/ 38	38		

NOMENCLATURE MATERIEL (Côté TT. BIO.)

Porte étiquette type PEBM	1SNA113084R0100	1
Butée d'arrêt type BADH	1SNA116900R2700	2
Borne type M4/6.D2	1SNA115271R2200	19
Flasque d'extrémité type FEM6D	1SNA118499R2300	1
Continuité de blindage type CBMSD	1SNA173530R2400	19

OP02330-0A03352 TRAVAUX IM
DOSSIER BP EXECUTION_Rev.2 - PLAN 149

NOUVEAU
PLAN

PHASE ARRET IM

PHASE PREPARATOIRE ARRET IM

A REALISER

ExxonMobil


RAFFINERIE DE
PORT-JEROME
GRAVENCHON

N DAO		xxx		BLOC 201	
REV	DATE	DESIGNATION	PAR	VISA	
0	09/25	EMISSION ORIGINALE	IES 0A03352	TL	
BORNIERES 201.BNAS.LT109B.9 201.LT.BIO.ARM REL.4					
N xxx					F°xx Rev 0

201.LT.BIO.ARM REL.6

P1	- 1 /	201.BNM.LT109A.1 /	1	1 /	BN201PLC01.C07 /	12
	+ 2 /		2	2 /	BN +24VD1 /	3
P2	- 3 /		3			
	+ 4 /		4			
P3	- 5 /		5			
	+ 6 /		6			
P4	- 7 /		7			
	+ 8 /		8			
P5	- 9 /		9			
	+ 10 /		10			
P6	- 11 /		11			
	+ 12 /		12			
P7	- 13 /		13			
	+ 14 /		14			

N DAO		xxx			BLOC 201		
REV	DATE	DESIGNATION	PAR	VISA	BORNIER 201.BNM.LT109A.1 201.LT.BIO.ARM REL.6		
0	09/25	EMISSION ORIGINALE	IES DA03352	TL			
					N xxx	F°xx	Rev 0

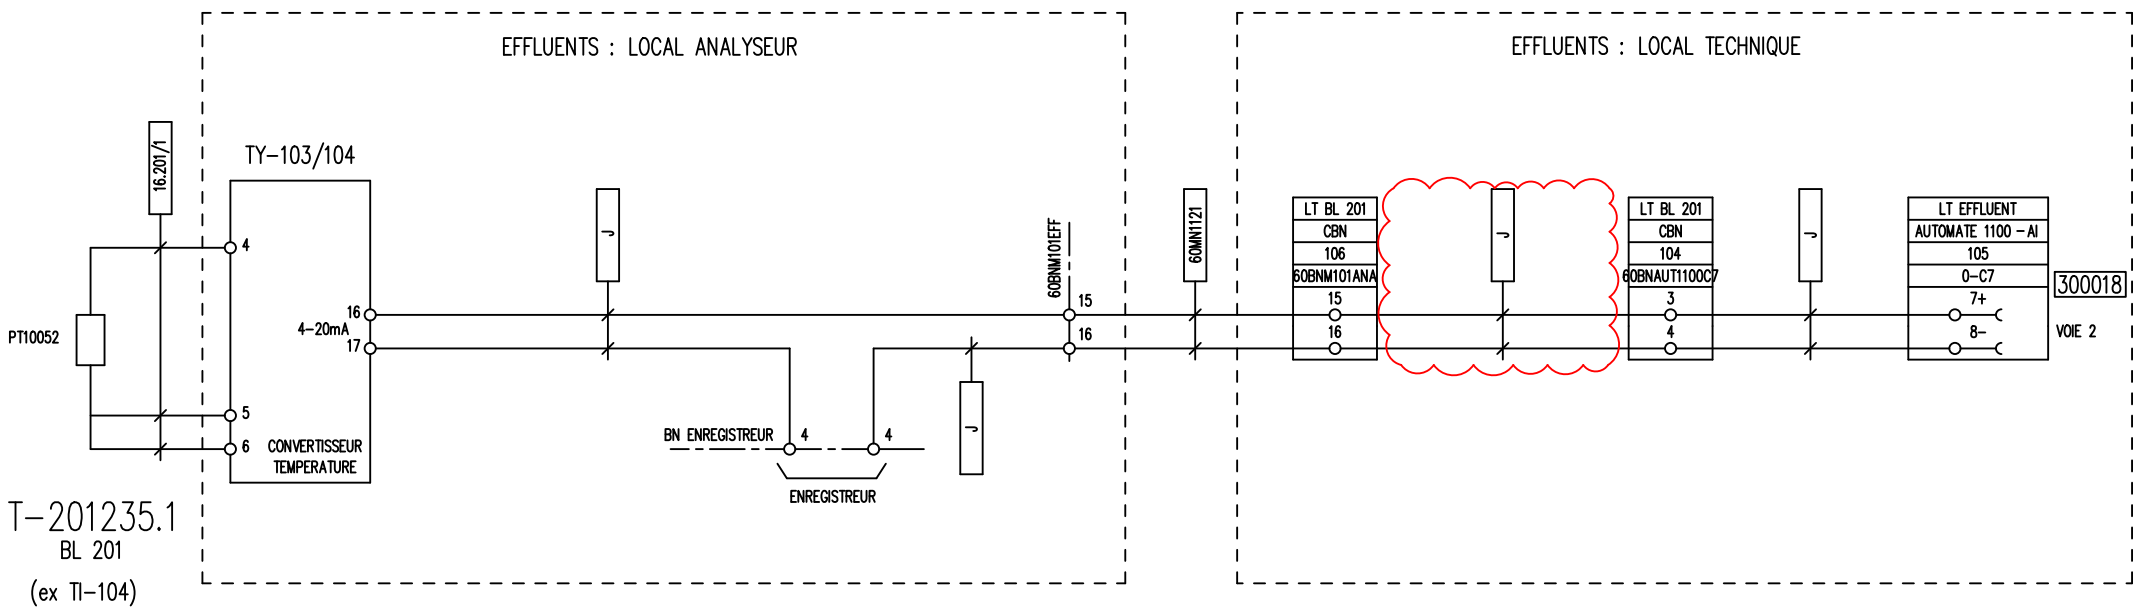

PHASE ARRET IM

SITUATION
ACTUELLE


A DEPOSER

OP02330-OA03352 TRAVAUX IM
DOSSIER BP EXECUTION_Rev.1 - PLAN 156

TAGNAME	REPERE	GROUPE	DESIGNATION :	MP00054Y					LOCAL TECHNIQUE EFFLUENTS	
201T2351	T-201235.1		REPERE DE BOUCLE : T-201235.1	ExxonMobil RAFFINERIE DE PORT-JEROME GRAVENCHON	REV	DATE	DESIGNATION	PAR	VISA	T-201235.1 TEMP. BALLAST
					0	01.02	EMISSION ORIGINALE : RLM01029	C.G	L.M	
					B	02.02	TQC RLM01029	C.G	L.M	
					C	04.05	MISE A JOUR SUITE TQC OPTTEAM	C.D	L.M	
					1	03.18	PMP PHASE 4 (SUPPRESS. FISHER)	SL	ID	


PLAN NON A JOUR

UE201960.2

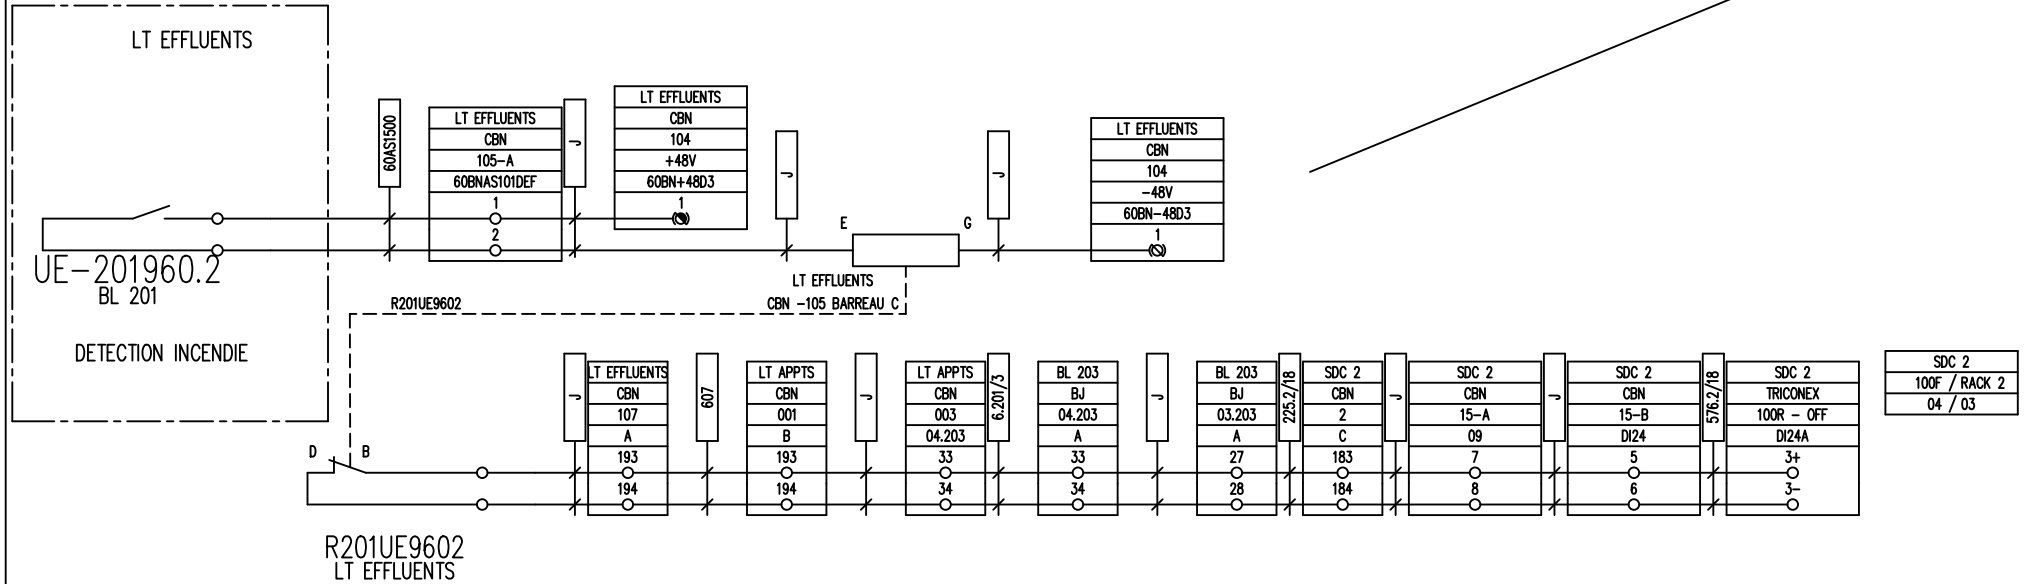


OP02330-0A03352 TRAVAUX IM
DOSSIER BP EXECUTION_Rev.1 - PLAN 157

TAGNAME	REPERE	GRUPE	DESIGNATION :	ExxonMobil RAFFINERIE DE PORT-JEROME GRAVENCHON	N° DAO	MP00065Y				LOCAL TECHNIQUE EFFLUENTS	
201UE9602	UE-201960-2				REV	DATE	DESIGNATION	PAR	VISA	DETECTION INCENDIE LT EFFLUENTS	
					T	09.04	TQC PROJET OPTTEAM	F.D	LM		
					U	02.07	MISE A JOUR RLM05021	C.D	G.D		
					V	12.07	RESH0712(BPC CEGELEC)	R.E	AUX		
					W	09.10	TQC RESH0710/DMP135	C.C	J.L		
			REPERE DE BOUCLE :								
			UE-201960.2								

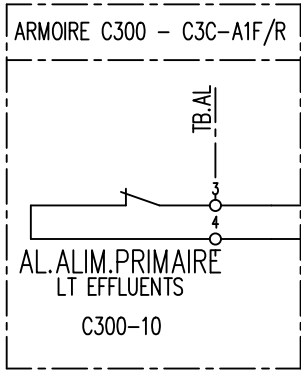

32.201/1

LT EFFLUENTS
CBN
105-B
60BNASC3C-A1
1
2

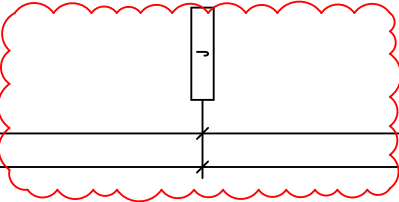

LT EFFLUENTS
CBN
104-A
60BNAUT1100C5
13
14

+48V

3

LT EFFLUENTS
CBN 104
AUTOMATE1100 - DI
AUTC5
7

201SYSA01
10007

PHASE ARRET IM


SITUATION
ACTUELLE



A DEPOSER


OP02330-OA03352 TRAVAUX IM
DOSSIER BP EXECUTION_Rev.1 - PLAN 158

TAGNAME	REPERE	GROUPE	DESIGNATION :	ExxonMobil RAFFINERIE DE PORT-JEROME GRAVENCHON	N° DAO	MP00121Y	LOCAL TECHNIQUE EFFLUENTS			
201SYSA01	AL.ALIM.PRIMAIRE				REV	DATE	DESIGNATION	PAR	VISA	ALARME ALIM. PRIMAIRE C300-10 OU PMIO EFFL
					0	02.08	EMISSION ORIGINALE RESH0705	C.G	J.L	
					1	01.10	TEL QUE CONSTRUIT RESH0710	C.D	J.L	
			REPERE DE BOUCLE : AL.ALIM.PRIMAIRE							

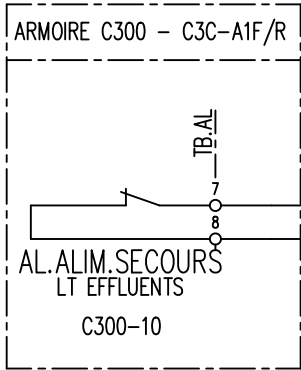


32.201/1

LT EFFLUENTS
CBN
105-B
60BNASC3C-A1
3
4

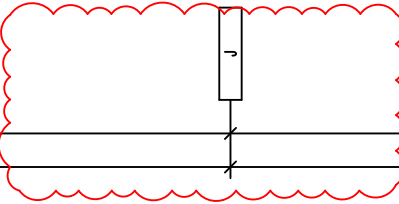

LT EFFLUENTS
CBN
104-A
60BNAUT1100C5
15
16

 +48V



LT EFFLUENTS
CBN 104
AUTOMATE1100 - DI
AUTC5
8

201SYSA02
10008

PHASE ARRET IM


SITUATION
ACTUELLE



A DEPOSER

OP02330-OA03352 TRAVAUX IM
DOSSIER BP EXECUTION_Rev.1 - PLAN 159

TAGNAME	REPERE	GROUPE	DESIGNATION :	ExxonMobil	N° DAO	MP00122Y				LOCAL TECHNIQUE EFFLUENTS	
201SYSA02	AL.ALIM.SECOURS				REV	DATE	DESIGNATION	PAR	VISA	ALARME ALIM. SECOURS C300-10 OU PMIO EFFL	
				RAFFINERIE DE PORT-JEROME GRAVENCHON	0	02.08	EMISSION ORIGINALE RESH0705	C.G	J.L		
					1	01.10	TEL QUE CONSTRUIT RESH0710	C.D	J.L		
			REPERE DE BOUCLE :								
			AL.ALIM.SECOURS								

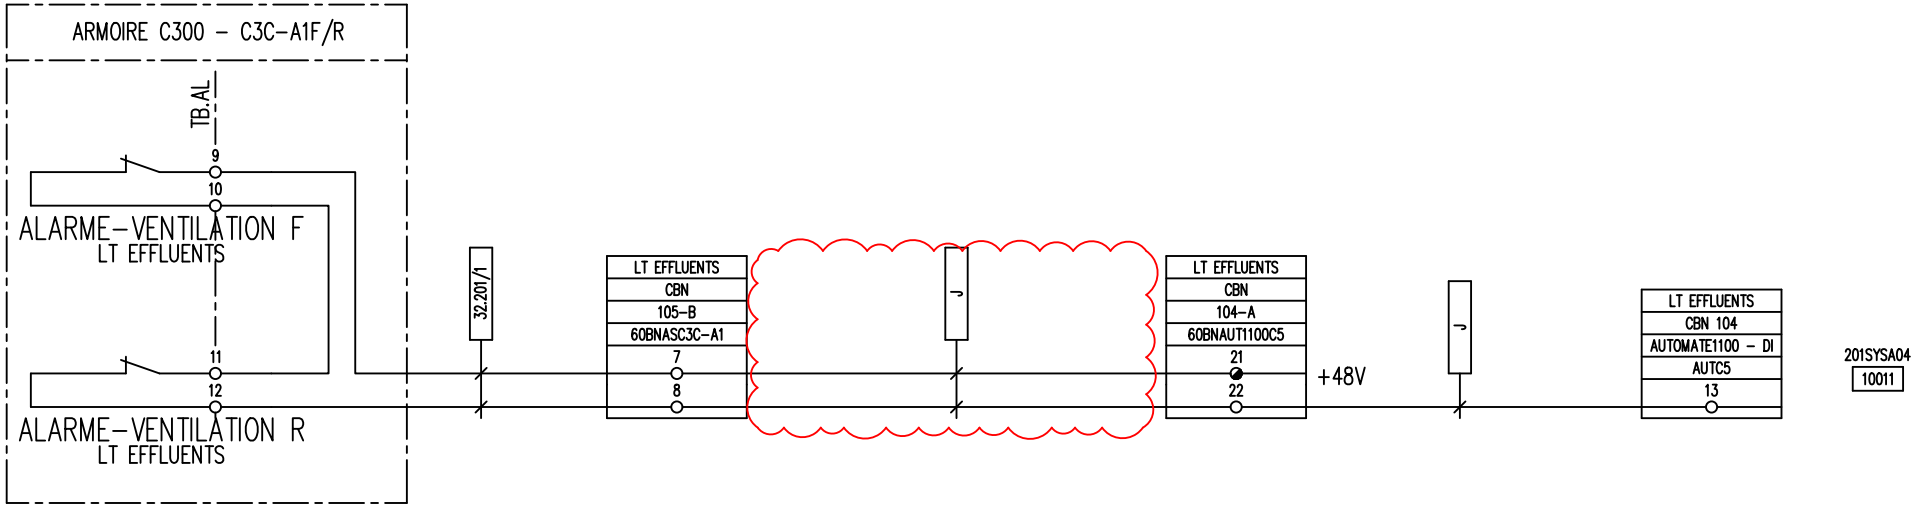


PHASE ARRET IM


SITUATION
ACTUELLE

A DEPOSER

OP02330-OA03352 TRAVAUX IM
DOSSIER BP EXECUTION_Rev.1 - PLAN 160

TAGNAME	REPERE	GROUPE	DESIGNATION :		N° DAO	MP00123Y					LOCAL TECHNIQUE EFFLUENTS
201SYSA04	ALARME-VENTILATION R		REPERE DE BOUCLE : ALARME VENTILATION F/R		REV	DATE	DESIGNATION	PAR	VISA	ALARME VENTILATION C300-10 OU PMIO EFFL	
201SYSA04	ALARME-VENTILATION F			0	02.08	EMISSION ORIGINALE RESH0705	C.G	J.L			
				1	01.10	TEL QUE CONSTRUIT RESH0710	C.D	J.L			

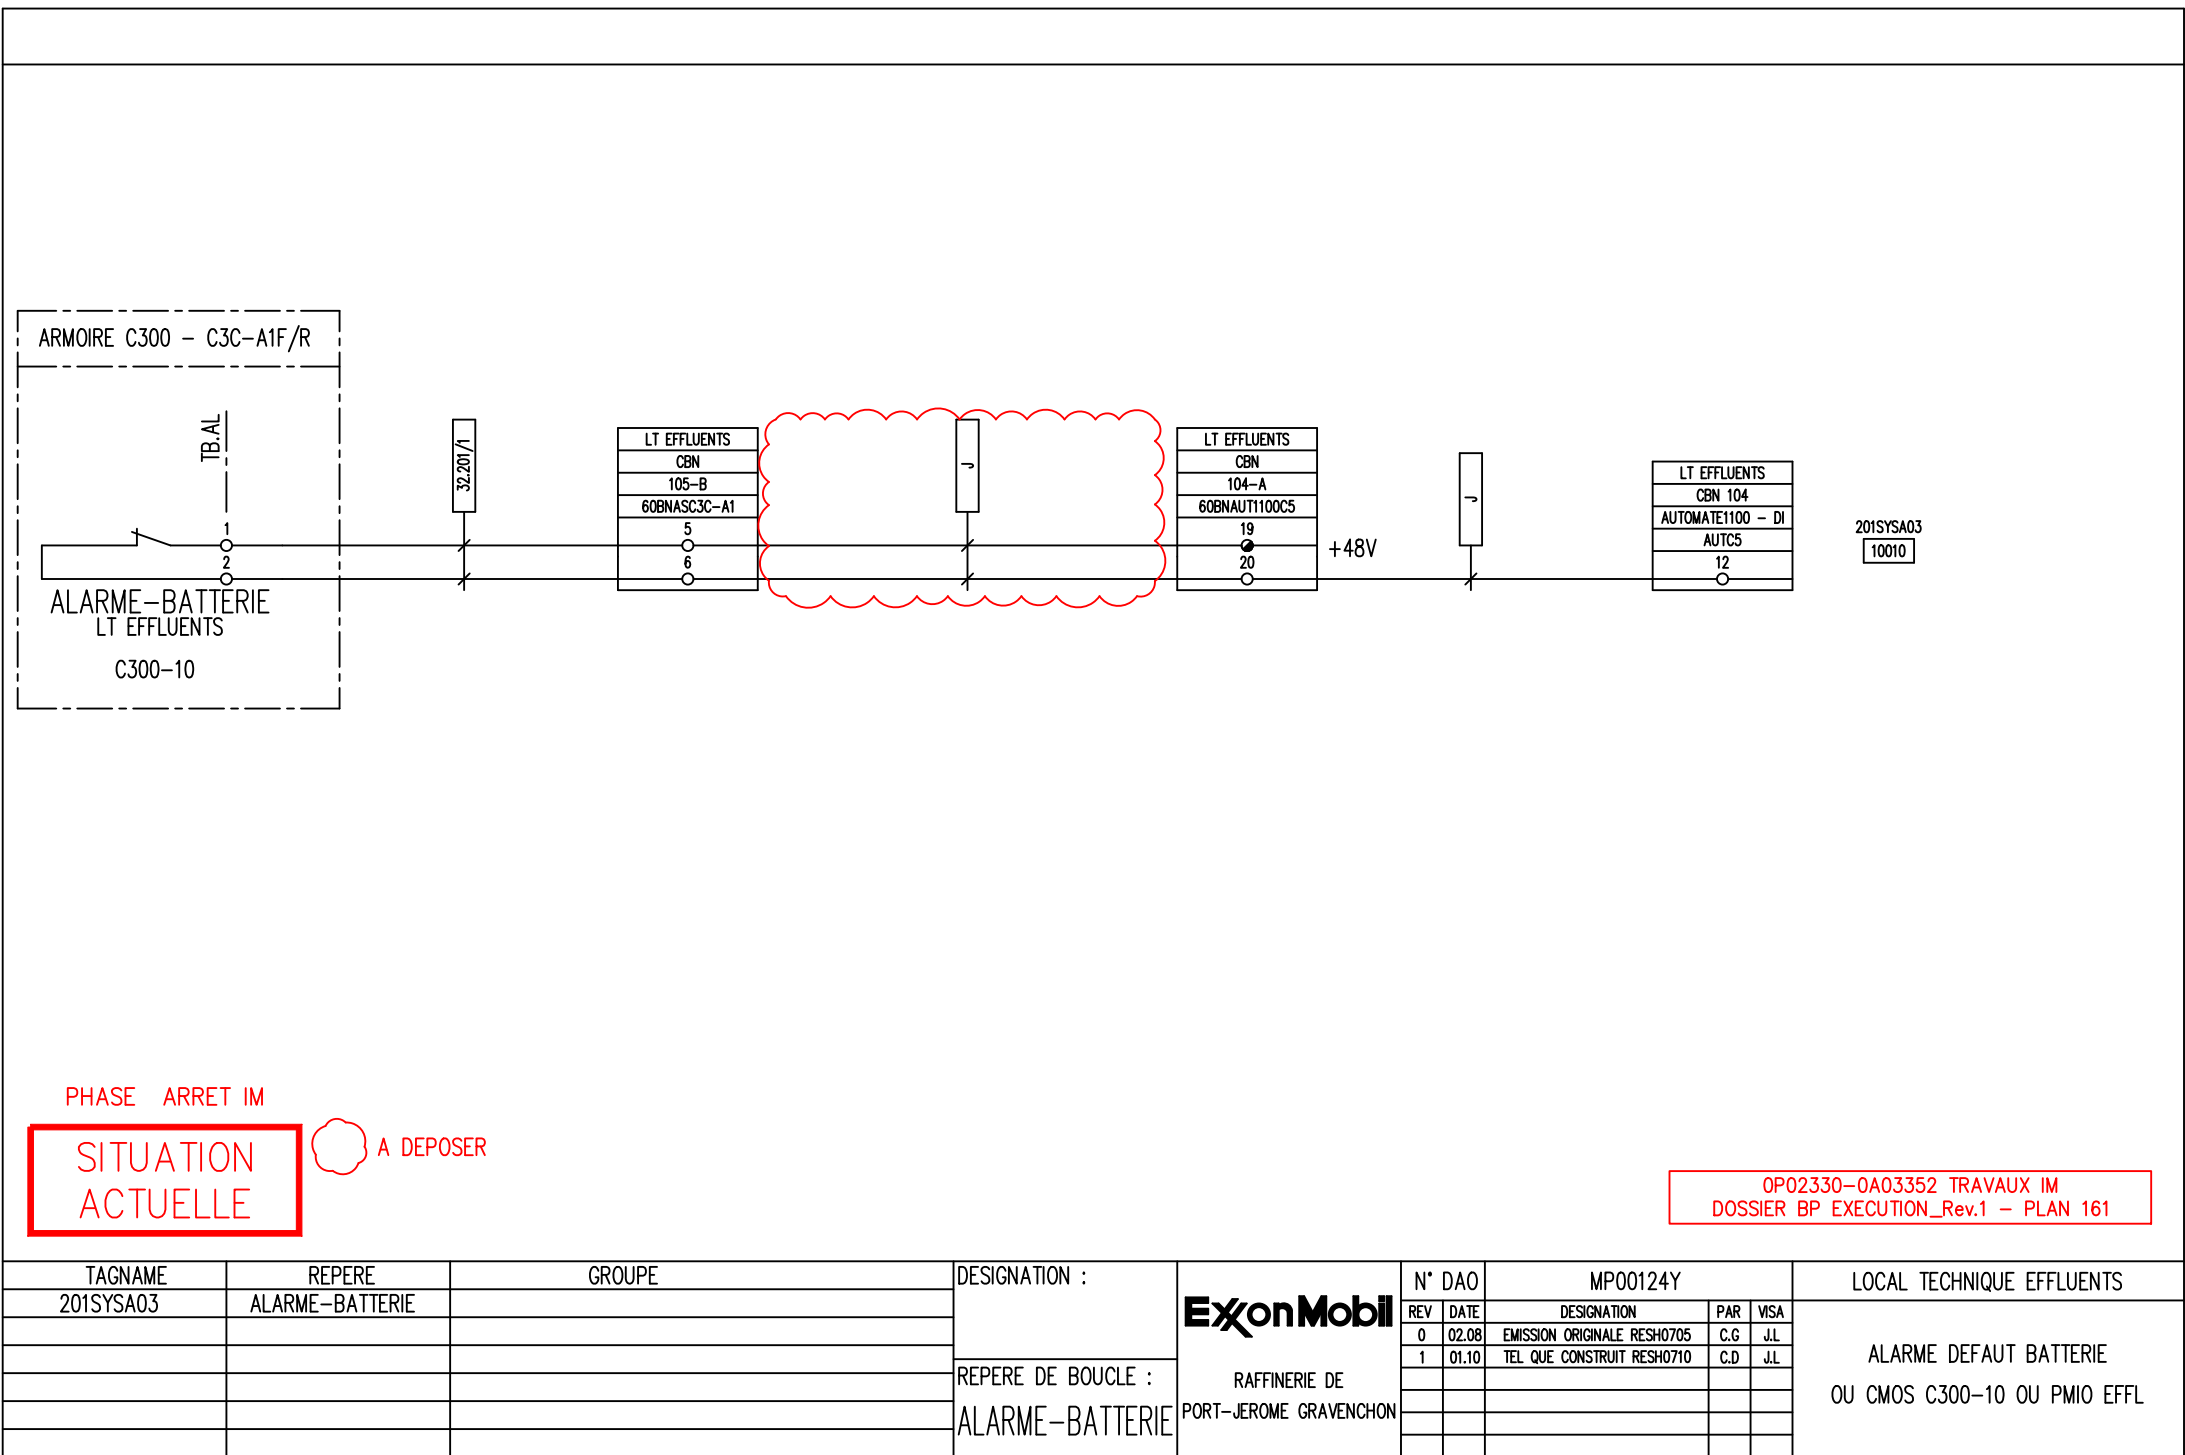

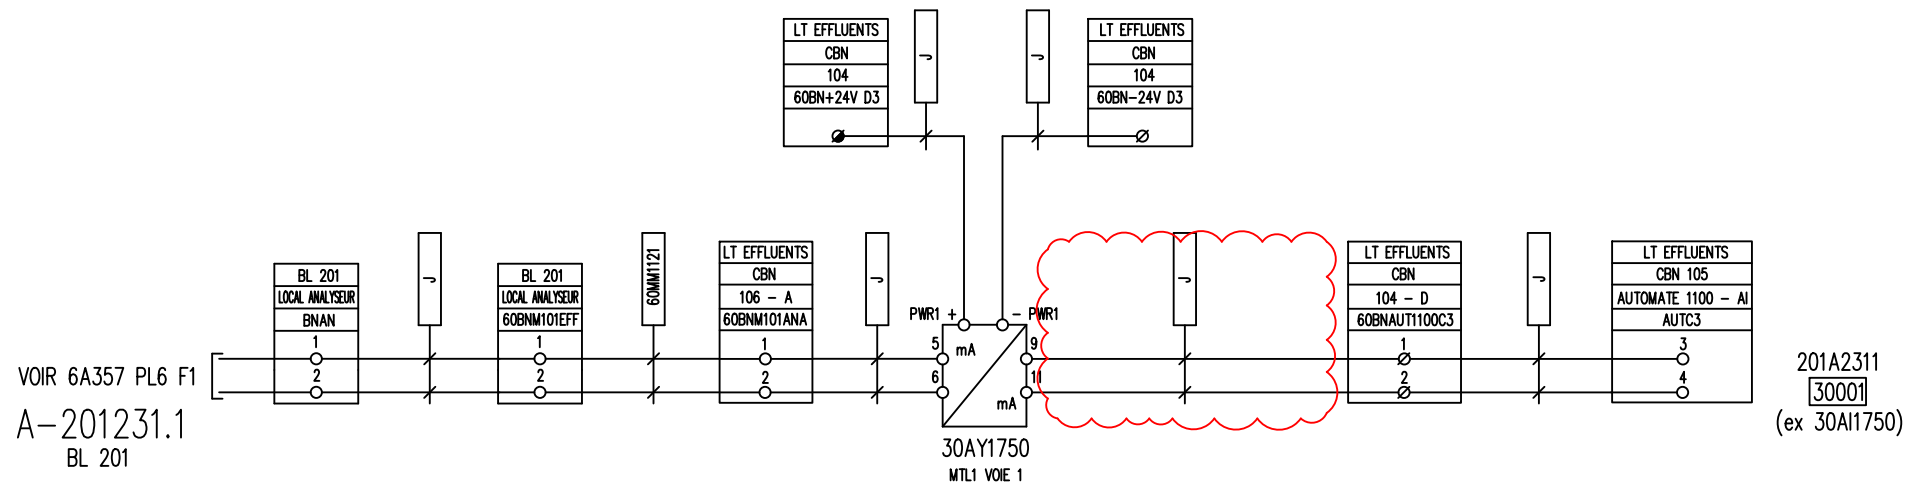

OP02330-0A03352 TRAVAUX IM
DOSSIER BP EXECUTION_Rev.1 - PLAN 162

60 HS 1001

PHASE ARRET IM

SITUATION
ACTUELLE

A DEPOSER

DESIGNATION :

REPERE DE BOUCLE :

A-201231.1


ExxonMobil

RAFFINERIE DE
PORT-JEROME GRAVENCHON

N° DAO		MP01173Y			
REV	DATE	DESIGNATION	PAR	VISA	
T	09.04	TQC PROJET OPTTEAM	F.D	LM	

LOCAL TECHNIQUE EFFLUENTS

PH EFFLUENTS

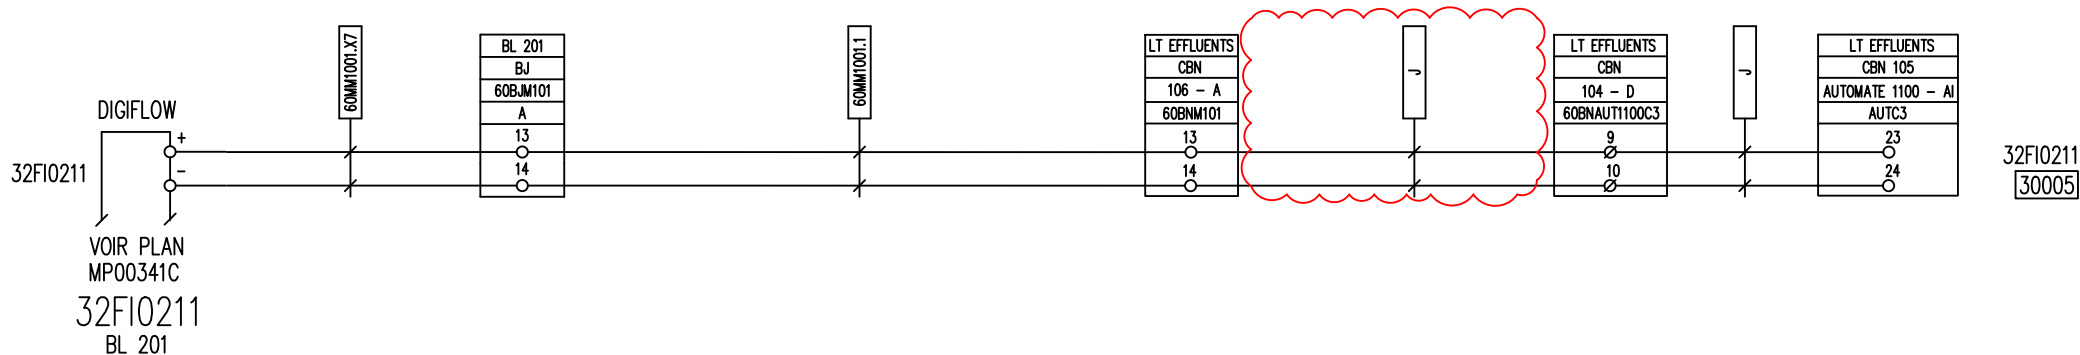

OP02330-OA03352 TRAVAUX IM
DOSSIER BP EXECUTION_Rev.1 - PLAN 164

PHASE ARRET IM

SITUATION
ACTUELLE

A DEPOSER

DESIGNATION :



REPERE DE BOUCLE :

32FI0211

ExxonMobil

RAFFINERIE DE
PORT-JEROME GRAVENCHON

N° DAO		MP01176Y				LOCAL TECHNIQUE EFFLUENTS	
REV	DATE	DESIGNATION	PAR	VISA		DEBITMETRE VAPEUR MOBIL/ESSO	
T	09.04	TQC PROJET OPTTEAM	F.D	LM			

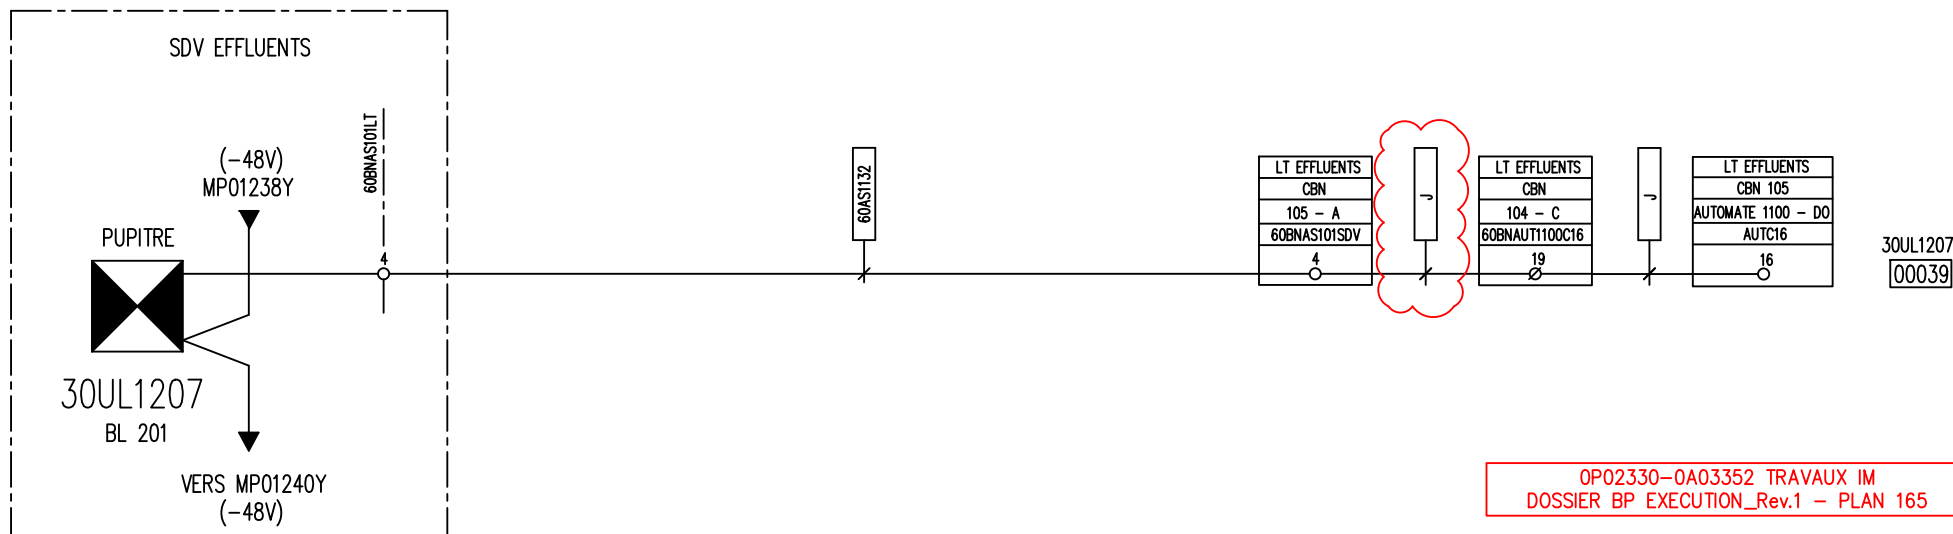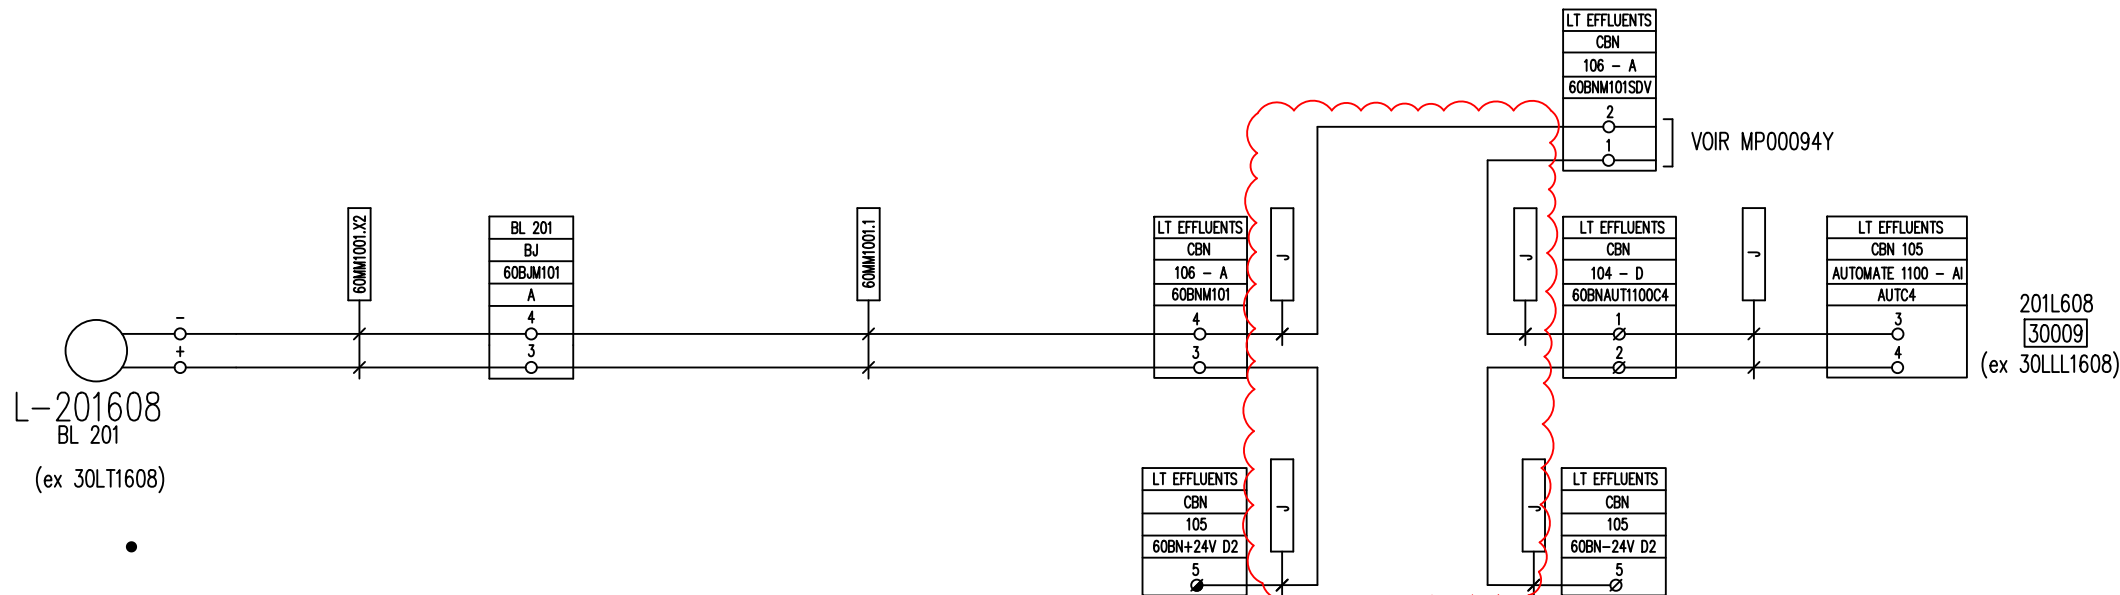

OP02330-OA03352 TRAVAUX IM
DOSSIER BP EXECUTION_Rev.1 - PLAN 165

PHASE ARRET IM

**SITUATION
ACTUELLE**

A DEPOSER


DESIGNATION :

REPERE DE BOUCLE :
L-201608

ExxonMobil

RAFFINERIE DE
PORT-JEROME GRAVENCHON

N° DAO		MP01178Y			LOCAL TECHNIQUE EFFLUENTS	
REV	DATE	DESIGNATION	PAR	VISA	NIVEAU BAC 608 SIG. 201L608 (ex LL1608) SUR PUPITRE SDV	
T	09.04	TQC PROJET OPTTEAM	F.D	LM		

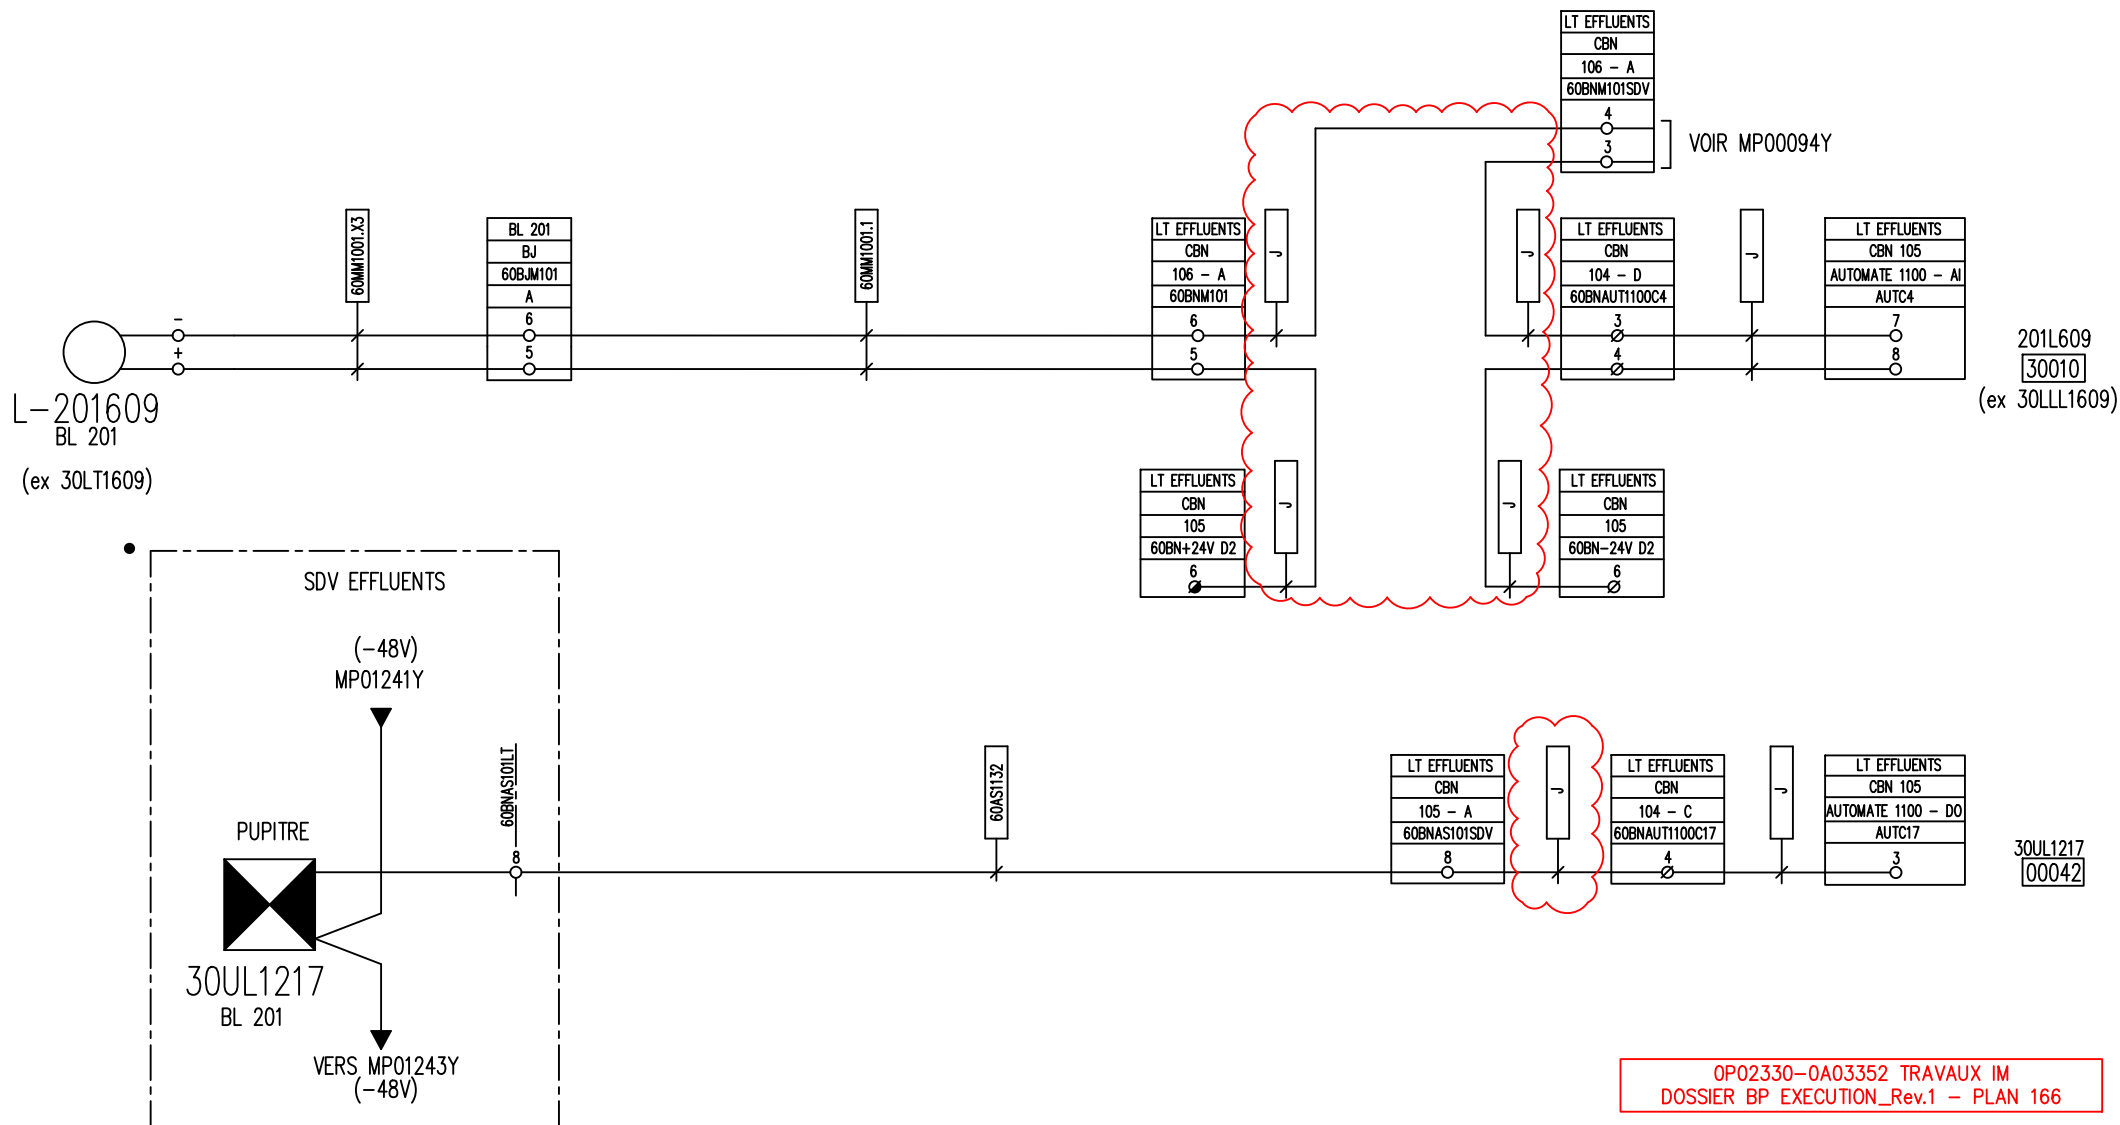

PHASE ARRET IM

SITUATION
ACTUELLE

A DEPOSER

DESIGNATION :

REPERE DE BOUCLE :


L-201609

ExxonMobil

RAFFINERIE DE
PORT-JEROME GRAVENCHON

N° DAO		MP01179Y			LOCAL TECHNIQUE EFFLUENTS	
REV	DATE	DESIGNATION	PAR	VISA	NIVEAU BAC 609 SIG. 201L609 (ex LL1609) SUR PUPITRE SDV	
T	09.04	TQC PROJET OPTTEAM	F.D	LM		

OP02330-OA03352 TRAVAUX IM
DOSSIER BP EXECUTION_Rev.1 - PLAN 166

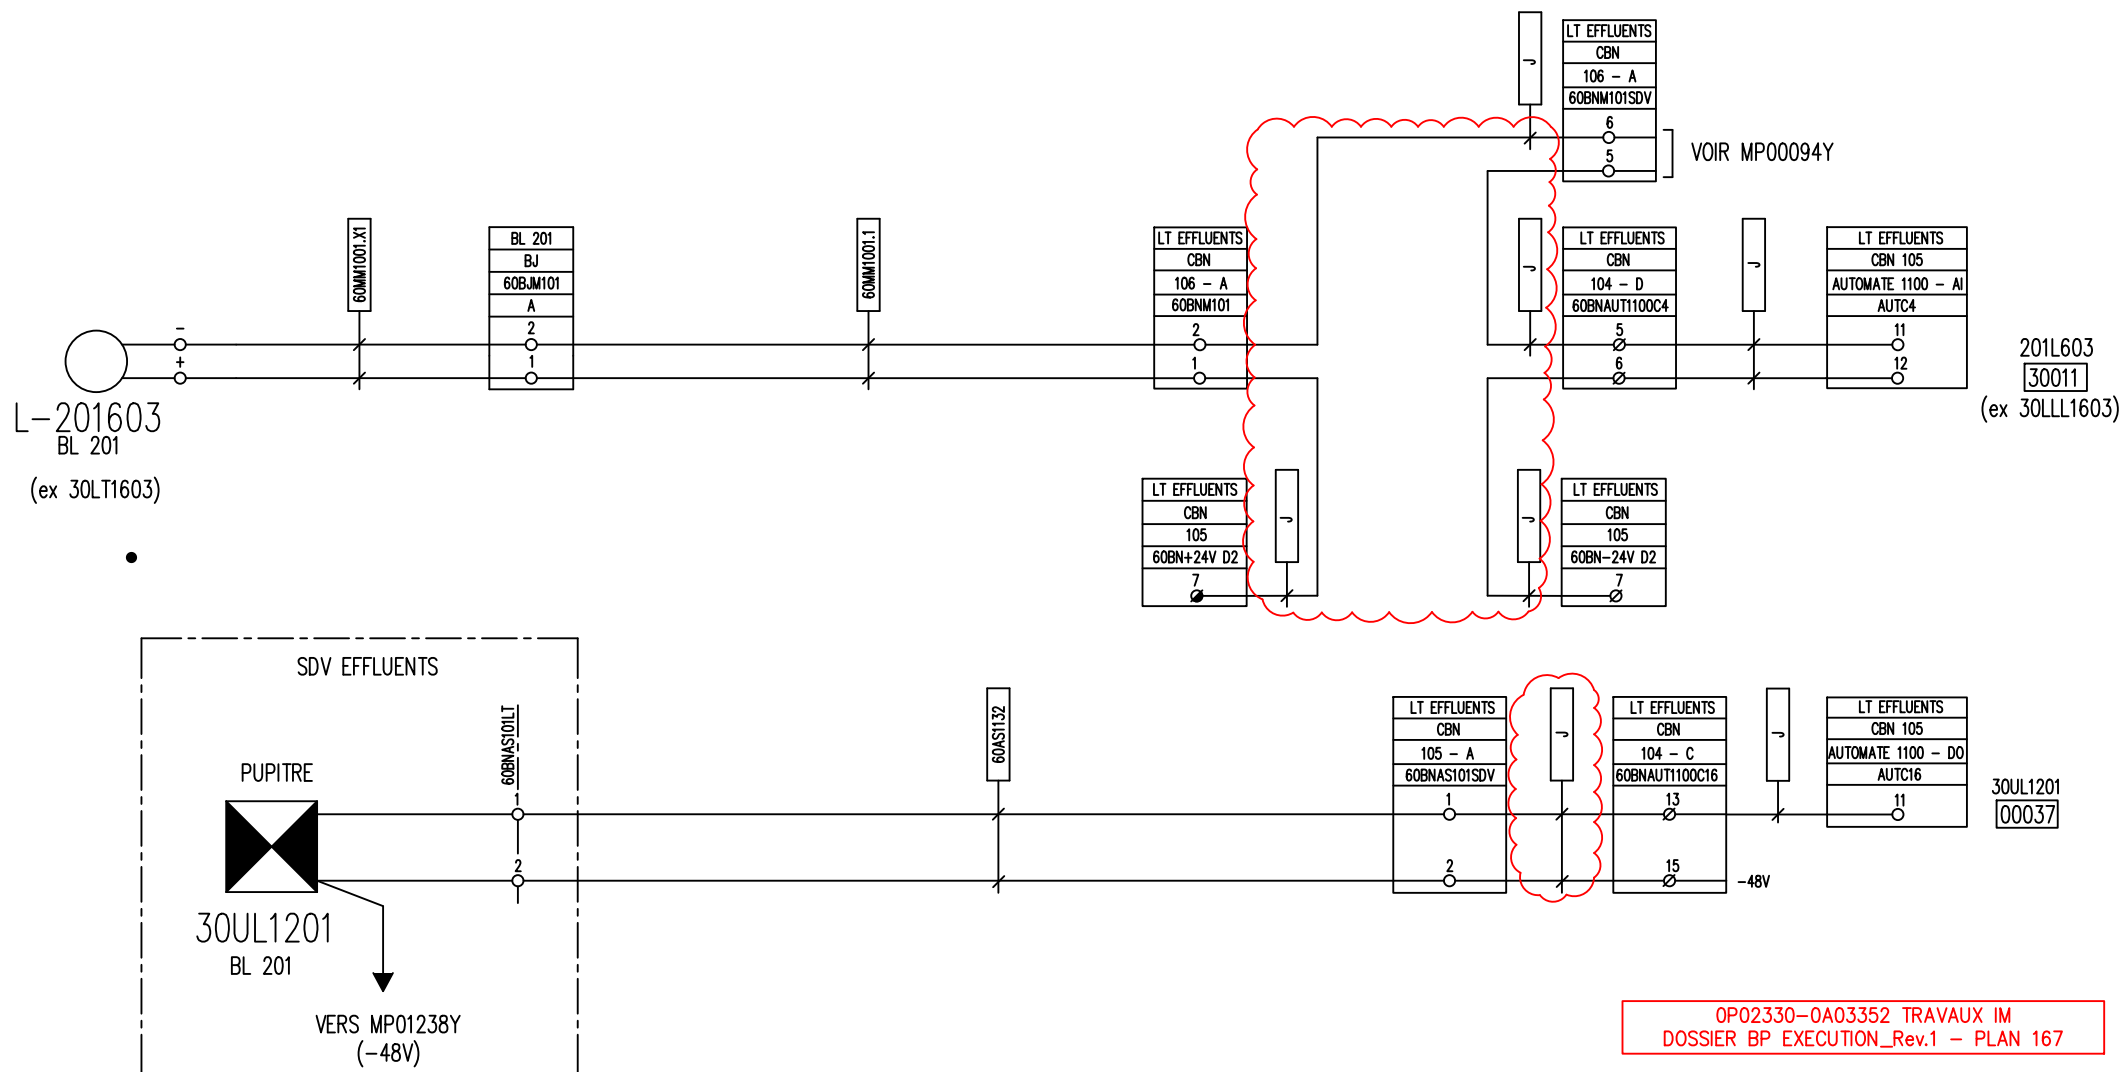

PHASE ARRET IM

SITUATION
ACTUELLE

A DEPOSER


DESIGNATION :

REPERE DE BOUCLE :
L-201603

ExxonMobil

RAFFINERIE DE
PORT-JEROME GRAVENCHON

N° DAO		MP01180Y			LOCAL TECHNIQUE EFFLUENTS	
REV	DATE	DESIGNATION	PAR	VISA	NIVEAU BAC 603 SIG. 201L603 (ex LL1603) SUR PUPITRE SDV	
T	09.04	TQC PROJET OPTTEAM	F.D	LM		

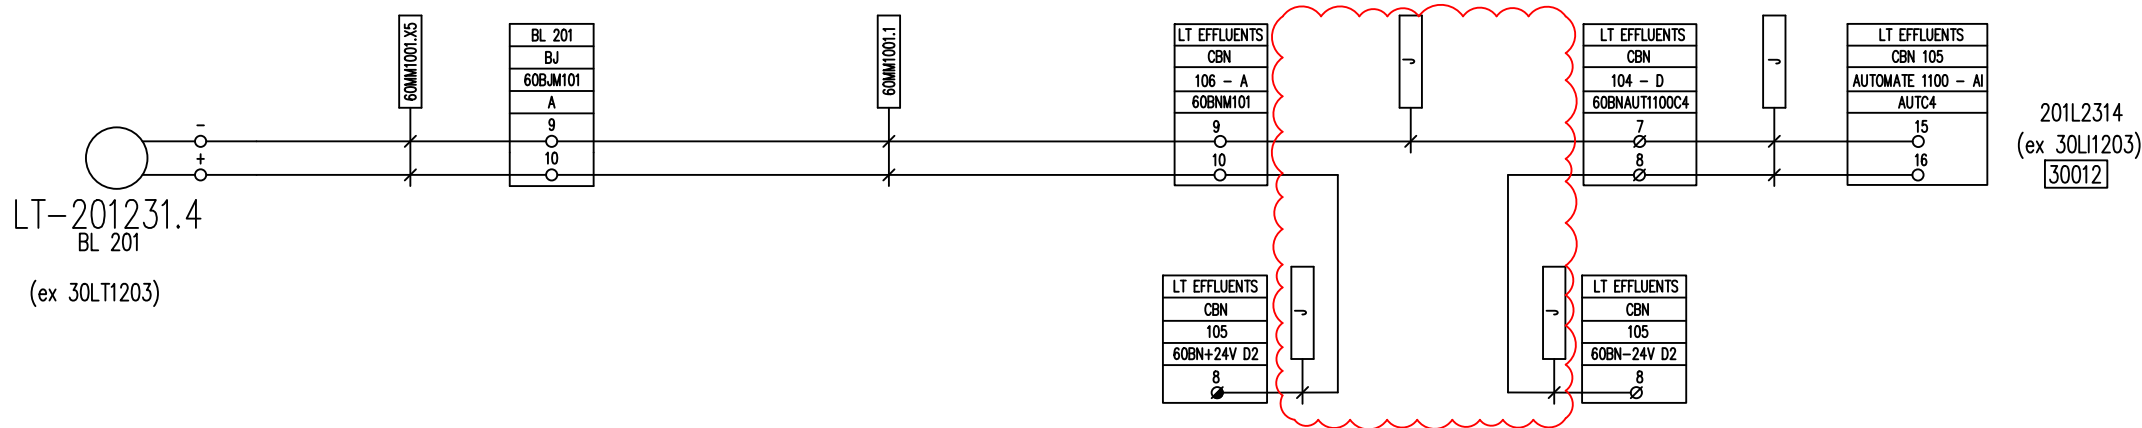


PHASE ARRET IM

SITUATION
ACTUELLE

A DEPOSER

OP02330-OA03352 TRAVAUX IM
DOSSIER BP EXECUTION_Rev.1 - PLAN 168

TAGNAME	REPERE	GROUPE	DESIGNATION :	ExxonMobil	N° DAO	MP01181Y				LOCAL TECHNIQUE EFFLUENTS
201L2314	LT-201231.4				REV	DATE	DESIGNATION	PAR	VISA	NIVEAU API N°4
					T	09.04	TQC PROJET OPTTEAM	F.D	L.M	
					U	04.05	MISE A JOUR SUITE TQC OPTTEAM	C.D	L.M	
			REPERE DE BOUCLE :	RAFFINERIE DE PORT-JEROME GRAVENCHON						
			LT-201231.4							

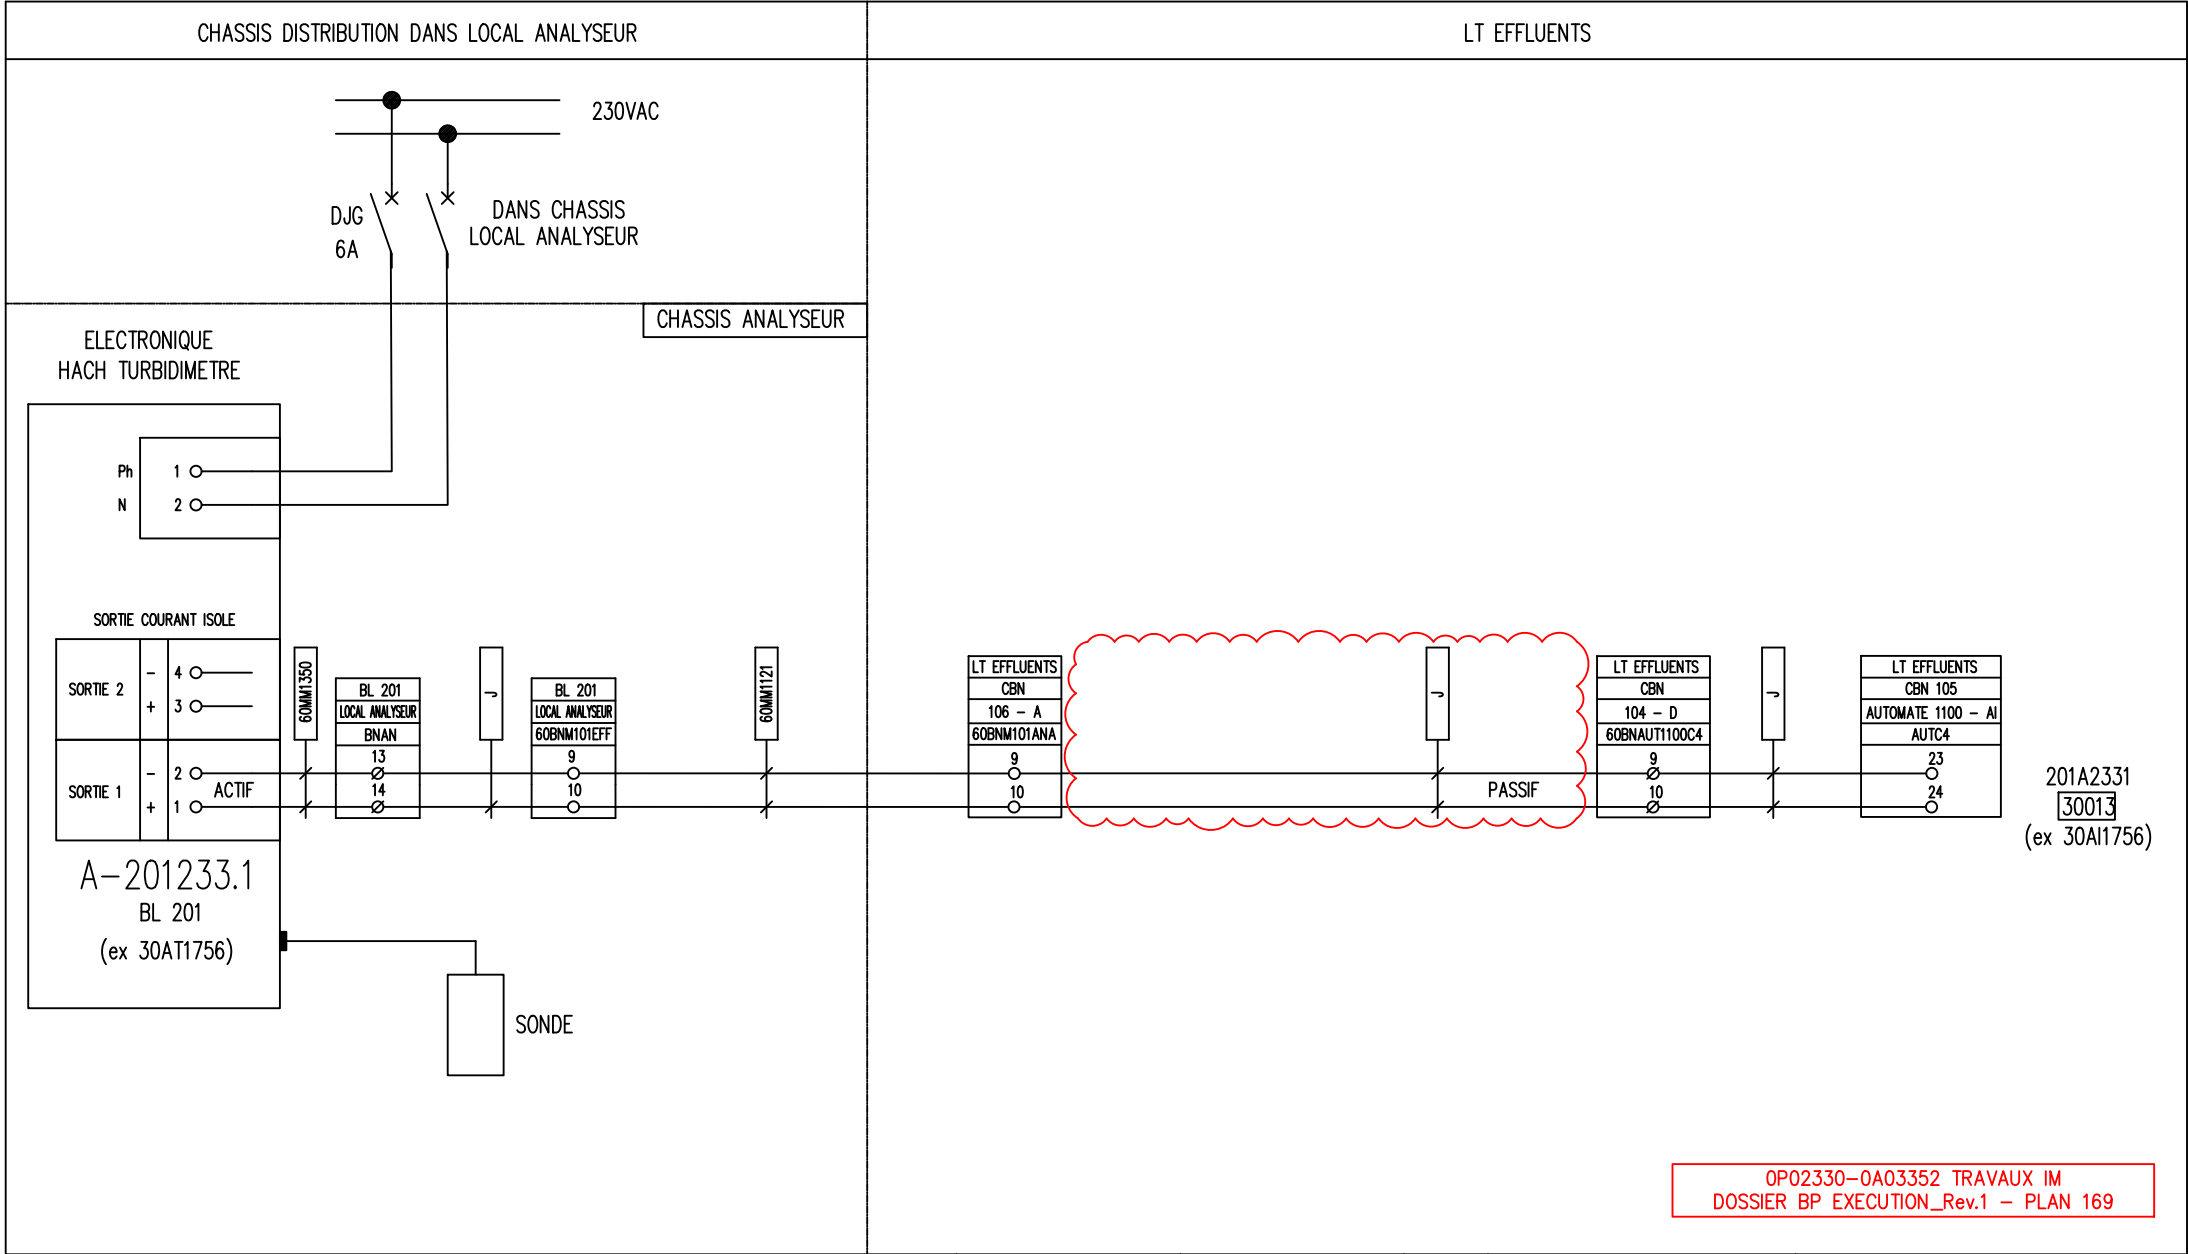

PHASE ARRET IM

SITUATION ACTUELLE

A DEPOSER

DESIGNATION :

REPÈRE DE BOUCLE : A-201233.1


ExxonMobil

RAFFINERIE DE PORT-JEROME GRAVENCHON

N° DAO		MP01182Y			
REV	DATE	DESIGNATION	PAR	VISA	
T	09.04	TQC PROJET OPTTEAM	F.D	L.M	
1	04.15	TQC REMPLACEMENT A-201233.1	E.C	P.C	
1	04.15	TQC REMPLACEMENT A-201233.1	E.C	P.C	
2	12.20	TQC 17732	OCU	SEG	

LOCAL TECHNIQUE EFFLUENTS

TURBIDIMETRE SALLE REACTIFS

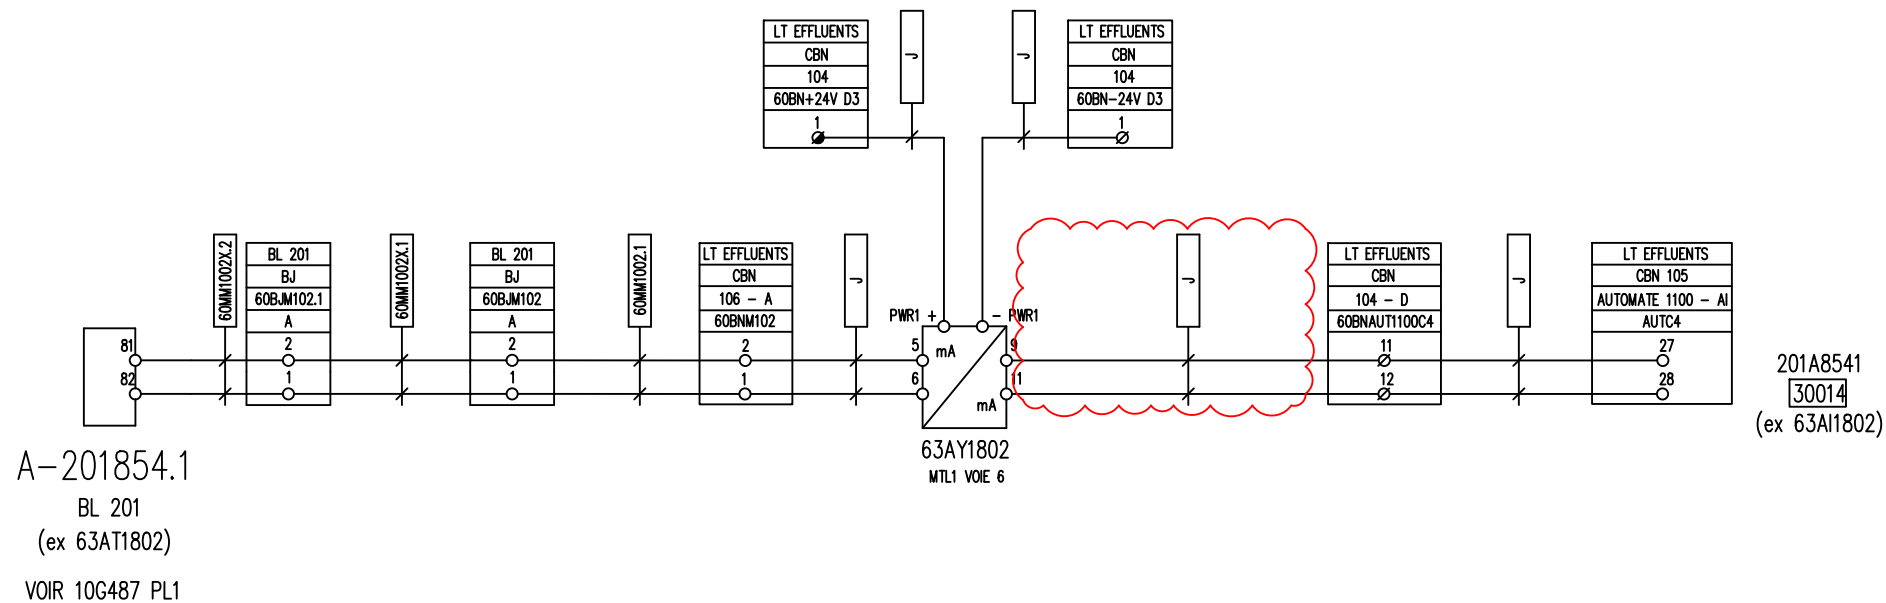

OP02330-0A03352 TRAVAUX IM
DOSSIER BP EXECUTION_Rev.1 - PLAN 170

60 HS 1004

PHASE ARRET IM

SITUATION
ACTUELLE

A DEPOSER

DESIGNATION :

REPERE DE BOUCLE :
A-201854.1


ExxonMobil

RAFFINERIE DE
PORT-JEROME GRAVENCHON

N° DAO		MP01183Y			
REV	DATE	DESIGNATION	PAR	VISA	
T	09.04	TQC PROJET OPTTEAM	F.D	L.M	

LOCAL TECHNIQUE EFFLUENTS

FORAFF SULFURIMETRE

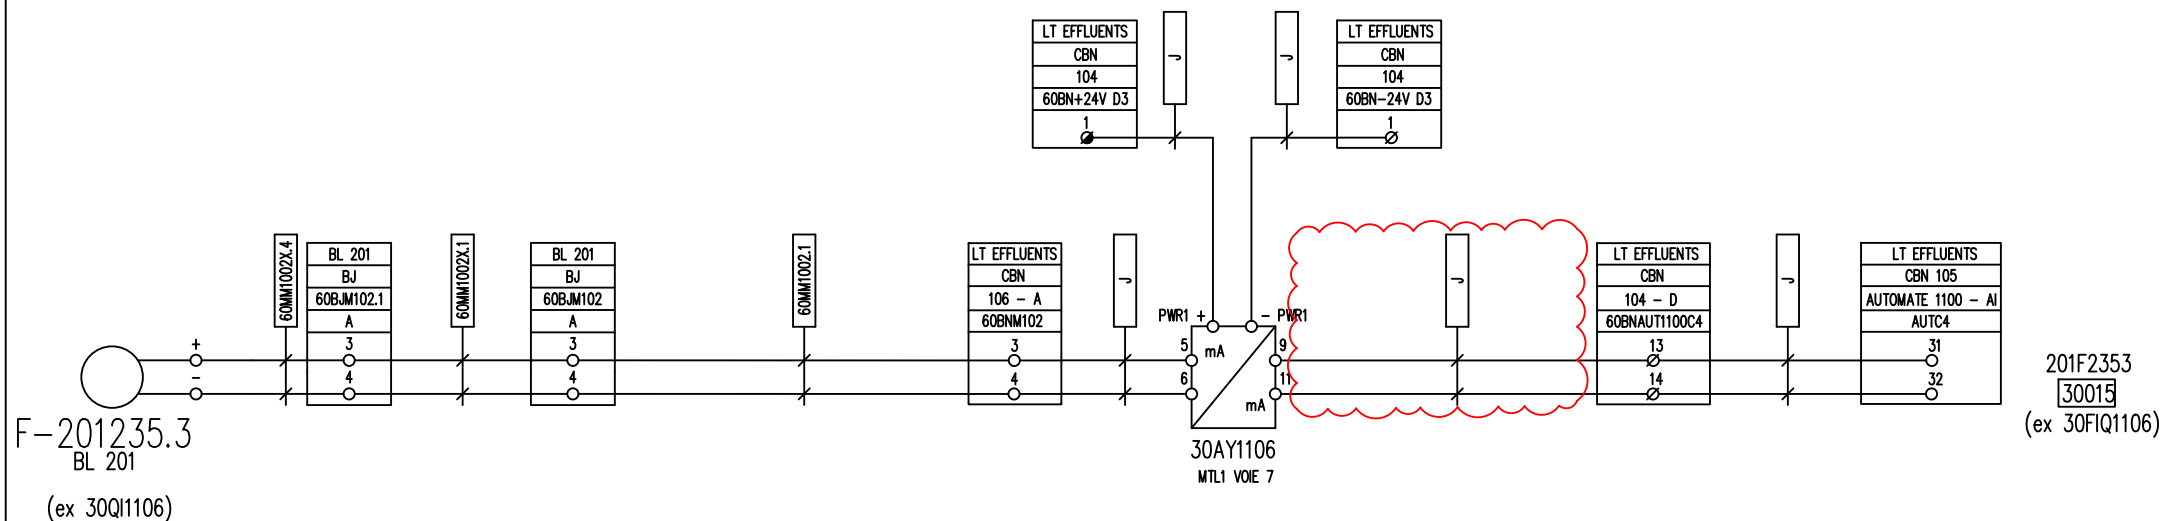

OP02330-OA03352 TRAVAUX IM
DOSSIER BP EXECUTION_Rev.1 - PLAN 171

PHASE ARRET IM

SITUATION
ACTUELLE

A DEPOSER

DESIGNATION :

REPERE DE BOUCLE :


F-201235.3

ExxonMobil

RAFFINERIE DE
PORT-JEROME GRAVENCHON

N° DAO		MP01184Y				LOCAL TECHNIQUE EFFLUENTS	
REV	DATE	DESIGNATION	PAR	VISA		DEBITMETRE EAU BASSIN F4	
T	09.04	TQC PROJET OPTTEAM	F.D	L.M			

ABRI ANALYSEURS TRAITEMENT BIO

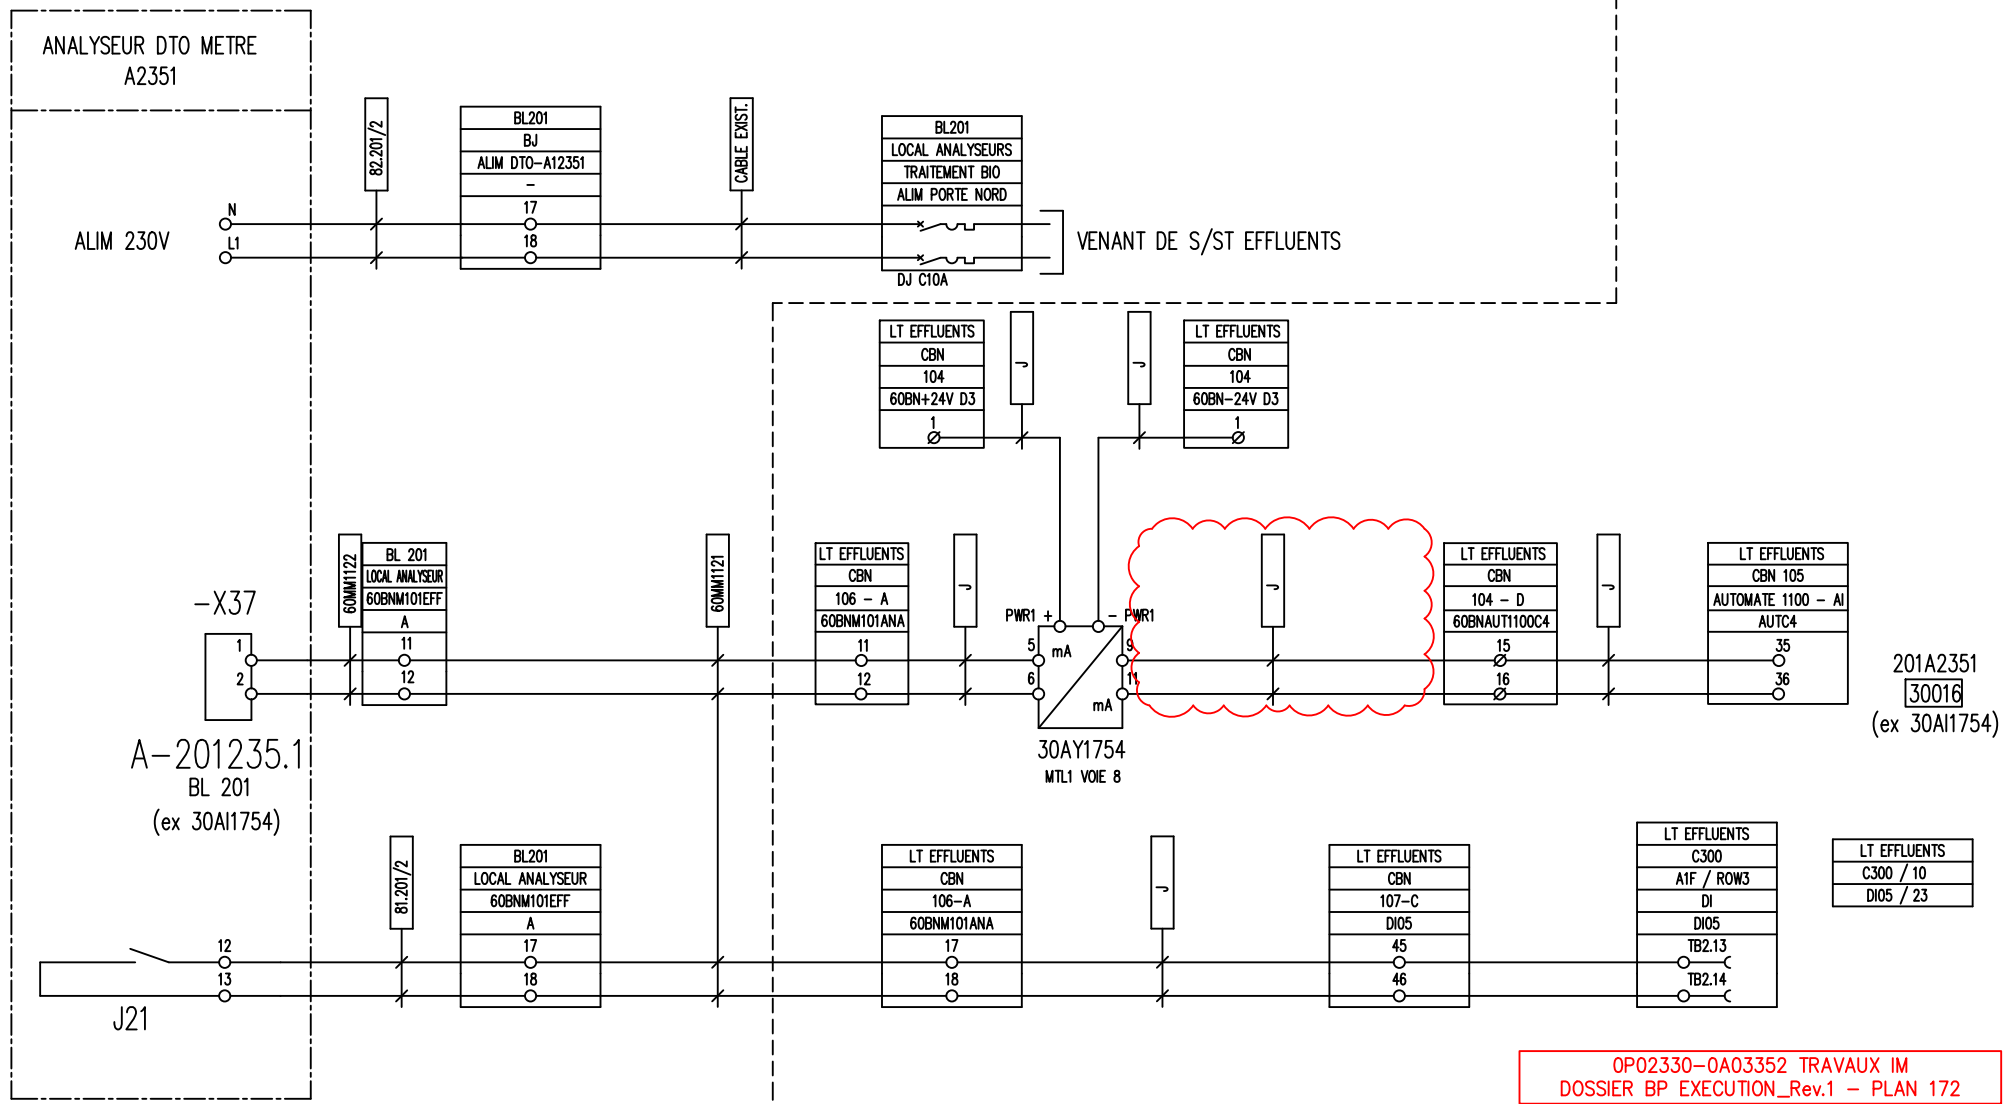

OP02330-OA03352 TRAVAUX IM
DOSSIER BP EXECUTION_Rev.1 - PLAN 172

PHASE ARRET IM

**SITUATION
ACTUELLE**

A DEPOSER

DESIGNATION :

REPERE DE BOUCLE :
A-2012351-DE


ExxonMobil

RAFFINERIE DE
PORT-JEROME GRAVENCHON

N° DAO		MP01185Y			
REV	DATE	DESIGNATION	PAR	VISA	
T	09.04	TQC PROJET OPTTEAM	F.D	L.M	
U	06.19	TQC RESM1809 - 16966	GBR	SEG.	

LOCAL TECHNIQUE EFFLUENTS

DTOMETRE EFFLUENTS
201 AI 2351

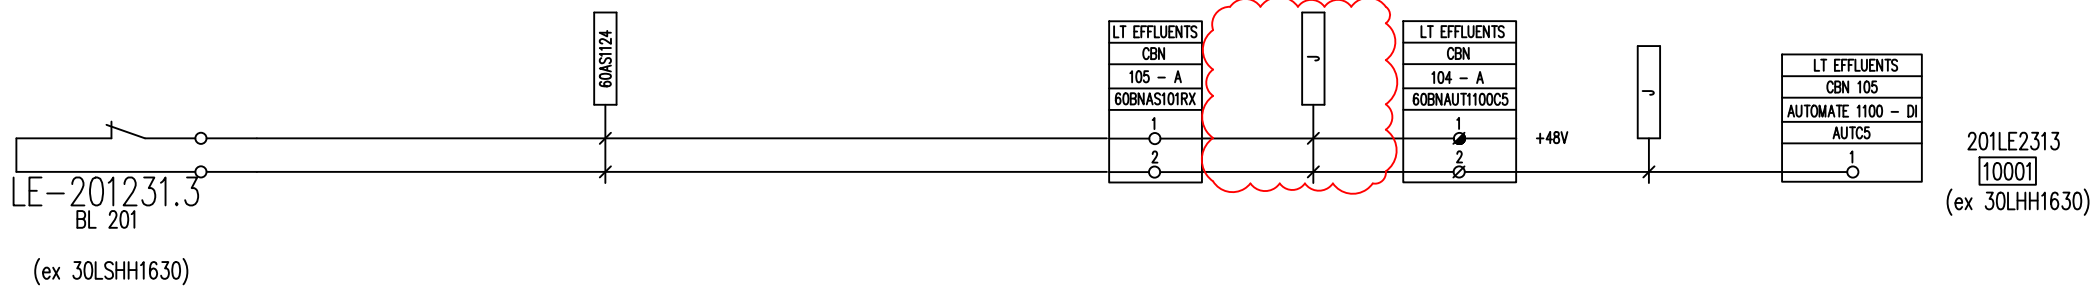

OP02330-OA03352 TRAVAUX IM
DOSSIER BP EXECUTION_Rev.1 - PLAN 173

PHASE ARRET IM

SITUATION
ACTUELLE

A DEPOSER

DESIGNATION :

REPERE DE BOUCLE :
LE-201231.3

ExxonMobil

RAFFINERIE DE
PORT-JEROME GRAVENCHON


N° DAO

MP01186Y

REV	DATE	DESIGNATION	PAR	VISA
T	09.04	TQC PROJET OPTTEAM	F.D	LM
U	12.16	TQC FLOTTATION	IES	TL

LOCAL TECHNIQUE EFFLUENTS

NIV. TRES HAUT SEPARATEUR 3
S12 - S13

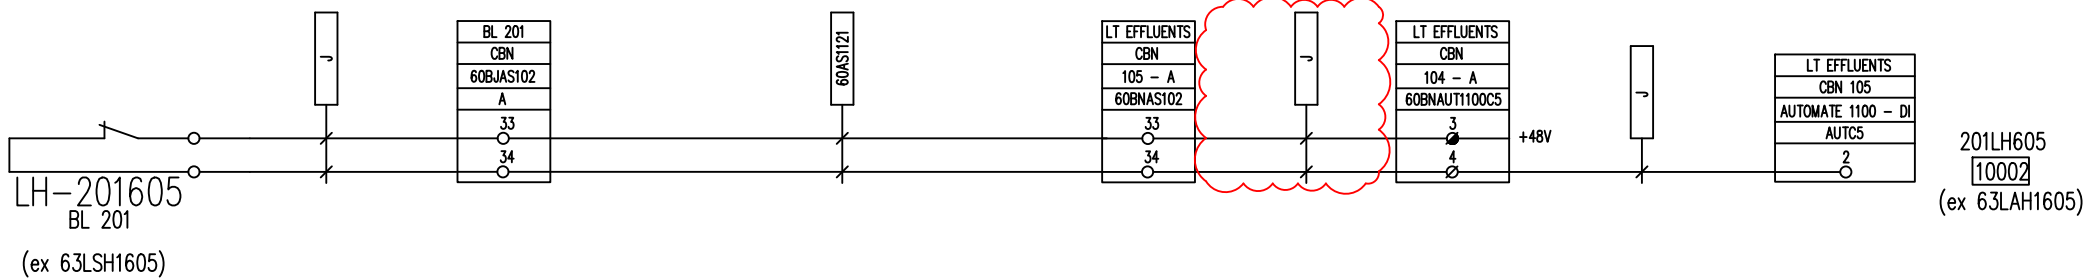

PHASE ARRET IM

SITUATION
ACTUELLE

A DEPOSER

DESIGNATION :

REPERE DE BOUCLE :
LH-201605

ExxonMobil

RAFFINERIE DE
PORT-JEROME GRAVENCHON

N° DAO


MP01187Y

REV	DATE	DESIGNATION	PAR	VISA
T	09.04	TQC PROJET OPTTEAM	F.D	L.M

LOCAL TECHNIQUE EFFLUENTS

NIVEAU HAUT BAC FUEL F605

OP02330-OA03352 TRAVAUX IM
DOSSIER BP EXECUTION_Rev.1 - PLAN 174

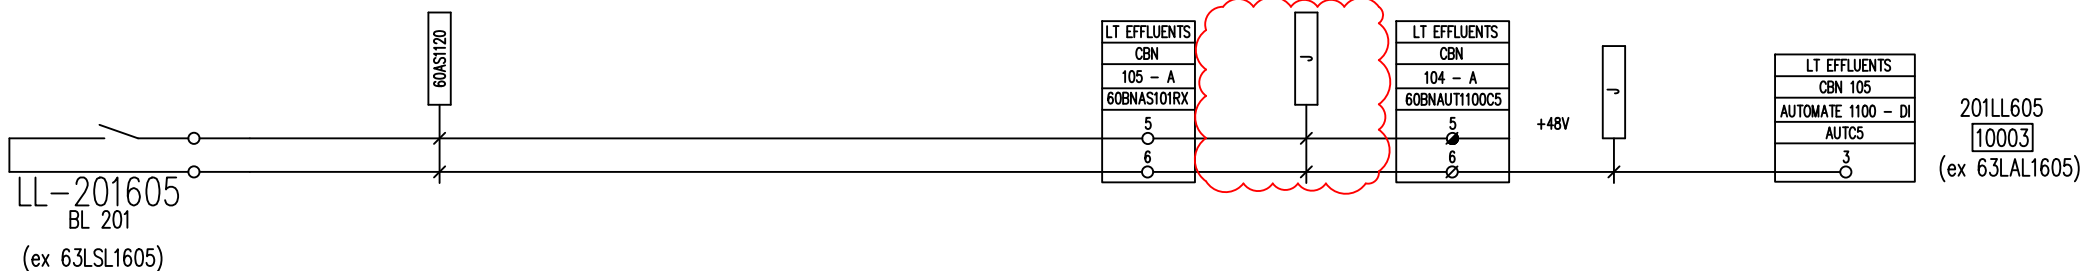

OP02330-OA03352 TRAVAUX IM
DOSSIER BP EXECUTION_Rev.1 - PLAN 175

PHASE ARRET IM

SITUATION
ACTUELLE

A DEPOSER

DESIGNATION :

REPERE DE BOUCLE :
LL-201605


ExxonMobil

RAFFINERIE DE
PORT-JEROME GRAVENCHON

N° DAO		MP01188Y			
REV	DATE	DESIGNATION	PAR	VISA	
T	09.04	TQC PROJET OPTTEAM	F.D	L.M	

LOCAL TECHNIQUE EFFLUENTS

NIVEAU BAS BAC FUEL F605

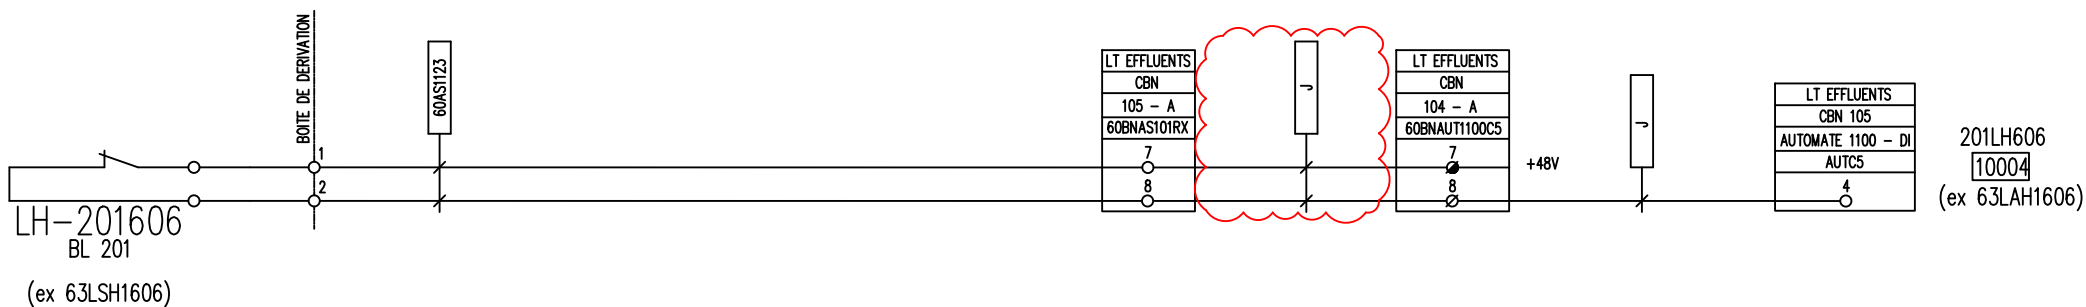

OP02330-0A03352 TRAVAUX IM
DOSSIER BP EXECUTION_Rev.1 - PLAN 176

PHASE ARRET IM

SITUATION
ACTUELLE

A DEPOSER

DESIGNATION :

REPERE DE BOUCLE :
LH-201606

ExxonMobil

RAFFINERIE DE
PORT-JEROME GRAVENCHON


N° DAO

MP01189Y

REV	DATE	DESIGNATION	PAR	VISA
T	09.04	TQC PROJET OPTTEAM	F.D	L.M

LOCAL TECHNIQUE EFFLUENTS

NIVEAU HAUT BAC FUEL F606

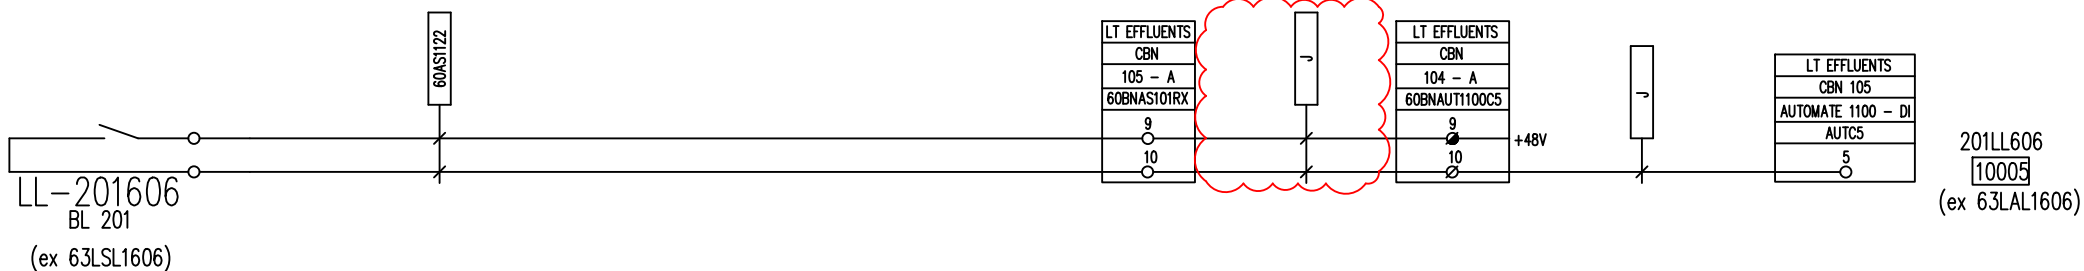

OP02330-OA03352 TRAVAUX IM
DOSSIER BP EXECUTION_Rev.1 - PLAN 177

PHASE ARRET IM

SITUATION
ACTUELLE

A DEPOSER

DESIGNATION :

REPERE DE BOUCLE :
LL-201606

ExxonMobil


RAFFINERIE DE
PORT-JEROME GRAVENCHON

N° DAO		MP01190Y			
REV	DATE	DESIGNATION	PAR	VISA	
T	09.04	TQC PROJET OPTTEAM	F.D	L.M	

LOCAL TECHNIQUE EFFLUENTS

NIVEAU BAS BAC FUEL F606

VOIR KS01459X
110Vcc

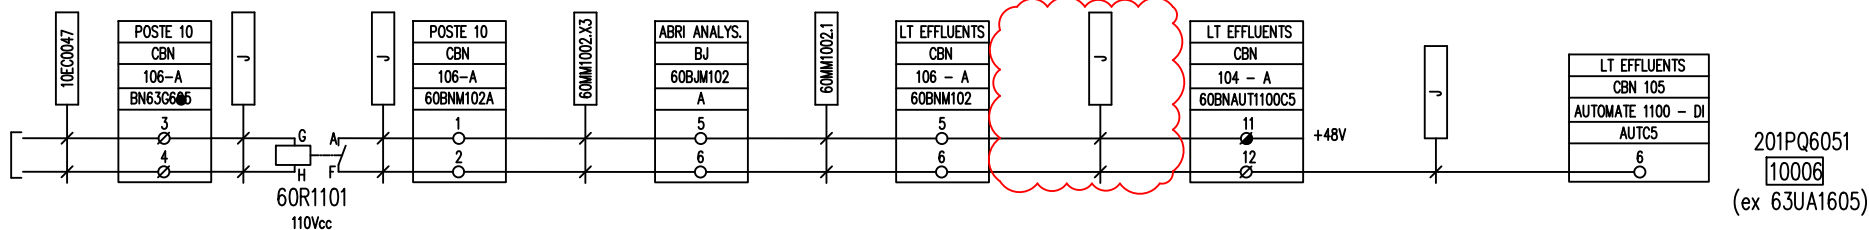

OP02330-OA03352 TRAVAUX IM
DOSSIER BP EXECUTION_Rev.1 - PLAN 178

PHASE ARRET IM

SITUATION
ACTUELLE


A DEPOSER

DESIGNATION :

REPERE DE BOUCLE :
PQ-201605.1

ExxonMobil
RAFFINERIE DE
PORT-JEROME GRAVENCHON

N° DAO		MP01191Y				LOCAL TECHNIQUE EFFLUENTS	
REV	DATE	DESIGNATION	PAR	VISA		FORFAFF DEFAULT P-201854 (ex 63G605)	
T	09.04	TQC PROJET OPTTEAM	F.D	L.M			
U	07.09	AJOUT RESC0920	C.G	J.T			
V	12.09	SUPPRESSION RESC0920	C.D	J.T			

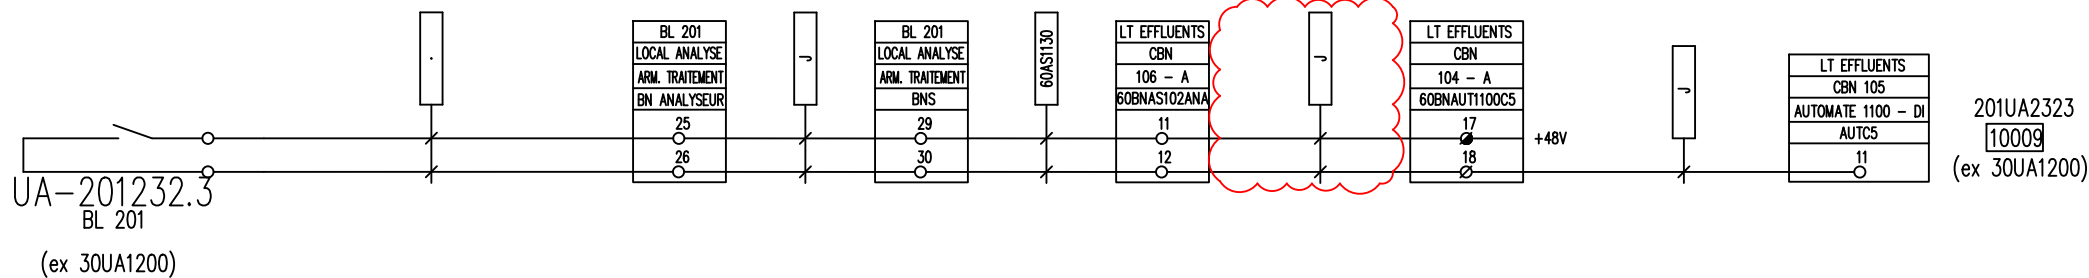

OP02330-OA03352 TRAVAUX IM
DOSSIER BP EXECUTION_Rev.1 - PLAN 179

PHASE ARRET IM

SITUATION
ACTUELLE

A DEPOSER

DESIGNATION :

REPERE DE BOUCLE :

UA-201232.3

ExxonMobil

RAFFINERIE DE
PORT-JEROME GRAVENCHON

N° DAO


REV	DATE
T	09.04

MP01192Y



DESIGNATION	PAR	VISA
TQC PROJET OPTTEAM	F.D	L.M

LOCAL TECHNIQUE EFFUENTS

ALARME REMPLIS. / RELANCE SYSTEME

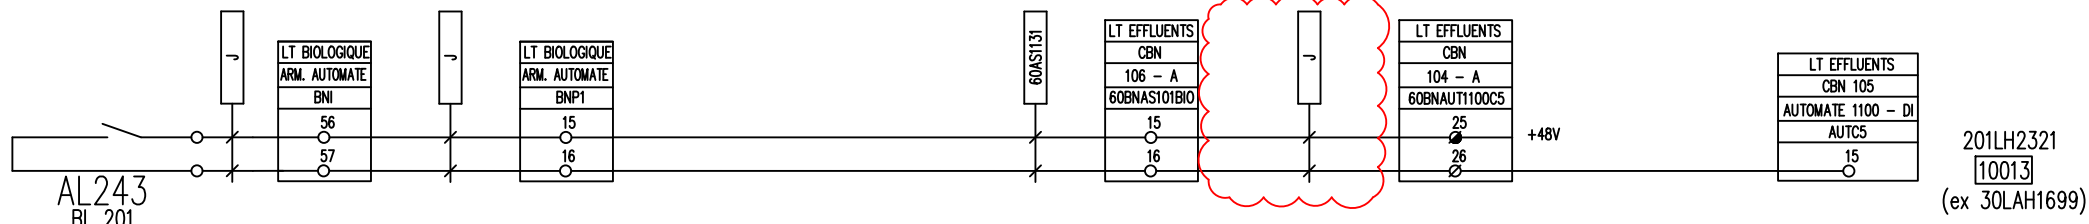

VOIR 6A557 PL2 F10

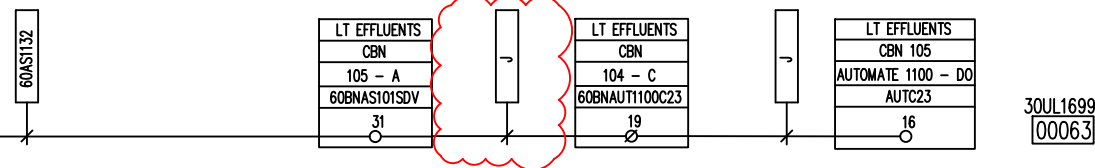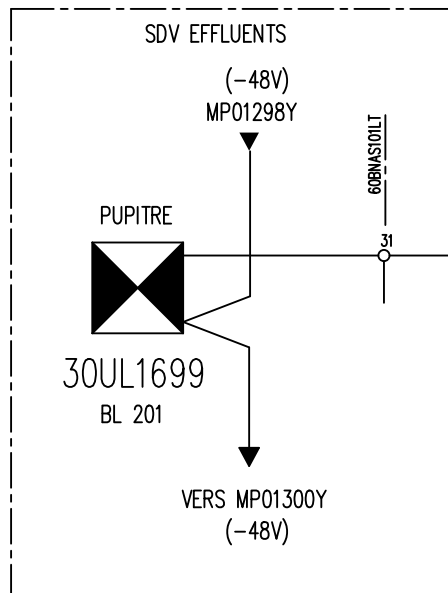

OP02330-0A03352 TRAVAUX IM
DOSSIER BP EXECUTION_Rev.1 - PLAN 180

60 HS 1008

PHASE ARRET IM

SITUATION
ACTUELLE

A DEPOSER

DESIGNATION :

REPERE DE BOUCLE :
LH-201232.1


ExxonMobil

RAFFINERIE DE
PORT-JEROME GRAVENCHON


N° DAO		MP01193Y			
REV	DATE	DESIGNATION	PAR	VISA	
T	09.04	TQC PROJET OPTTEAM	F.D	L.M	

LOCAL TECHNIQUE EFFLUENTS

NIVEAU HAUT POMPERIE
SIG 201LH2321 (ex 30LAH1699) SUR PUPITRE SDV

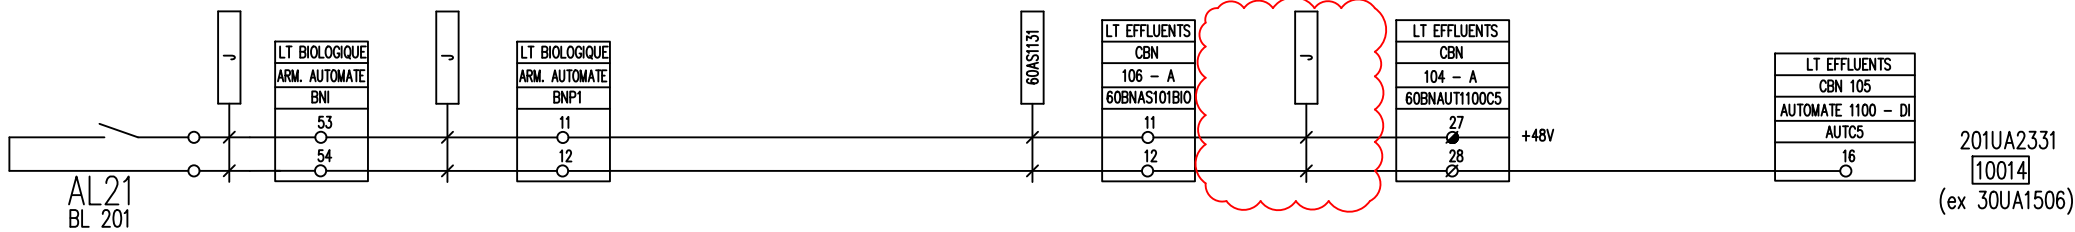

VOIR 6A557 PL2 F15

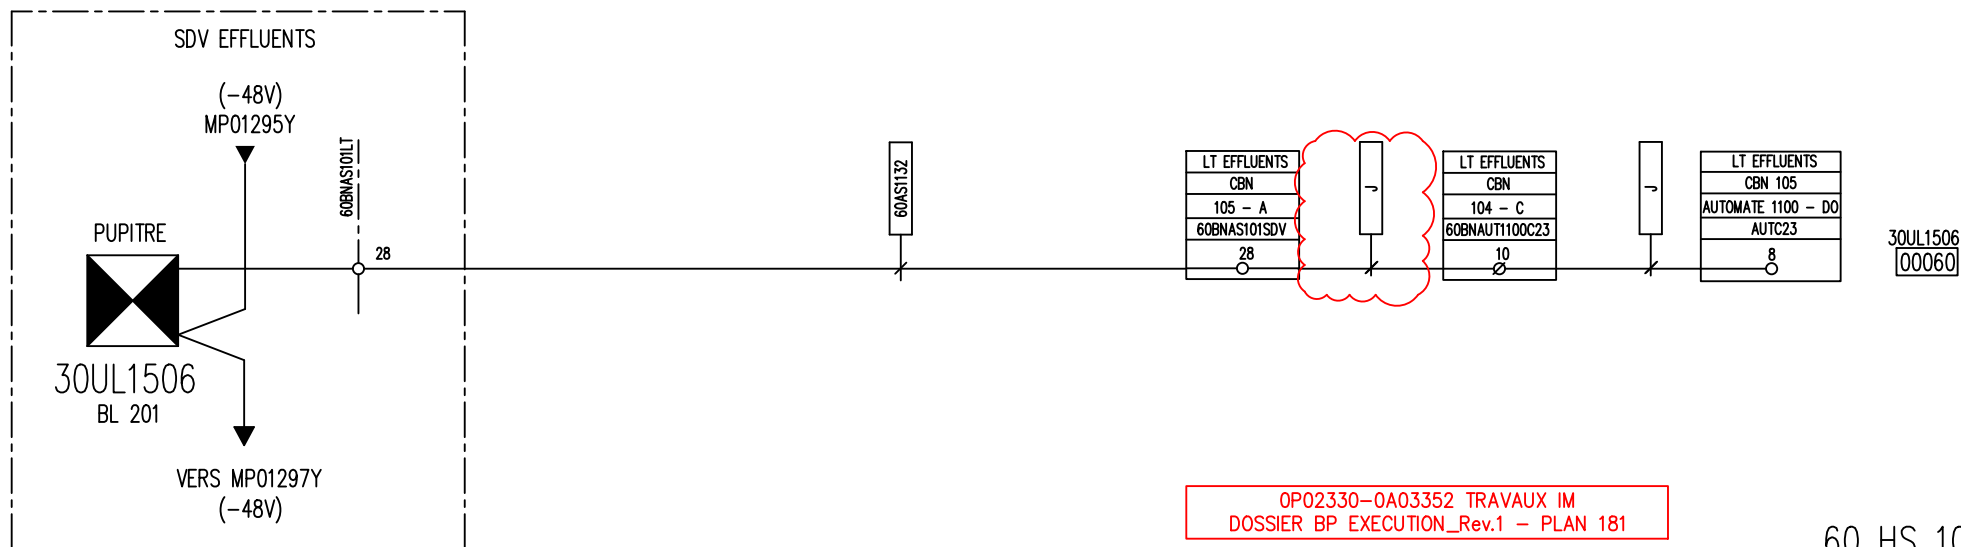

PHASE ARRET IM

SITUATION
ACTUELLE

A DEPOSER

DESIGNATION :

REPERE DE BOUCLE :
UA-201233.1


ExxonMobil

RAFFINERIE DE
PORT-JEROME GRAVENCHON


N° DAO		MP01194Y			
REV	DATE	DESIGNATION	PAR	VISA	
T	09.04	TQC PROJET OPTTEAM	F.D	L.M	

LOCAL TECHNIQUE EFFLUENTS

DEFAULT GEN TRAITEMENT BIO
SIG 201UA2331 (ex 30UA1506) SUR PUPITRE SDV

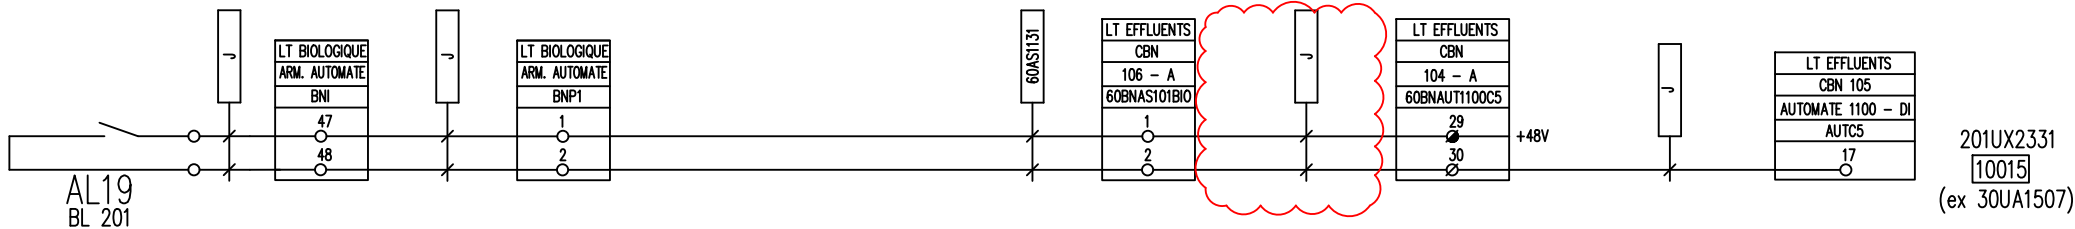

VOIR 6A557 PL2 F15

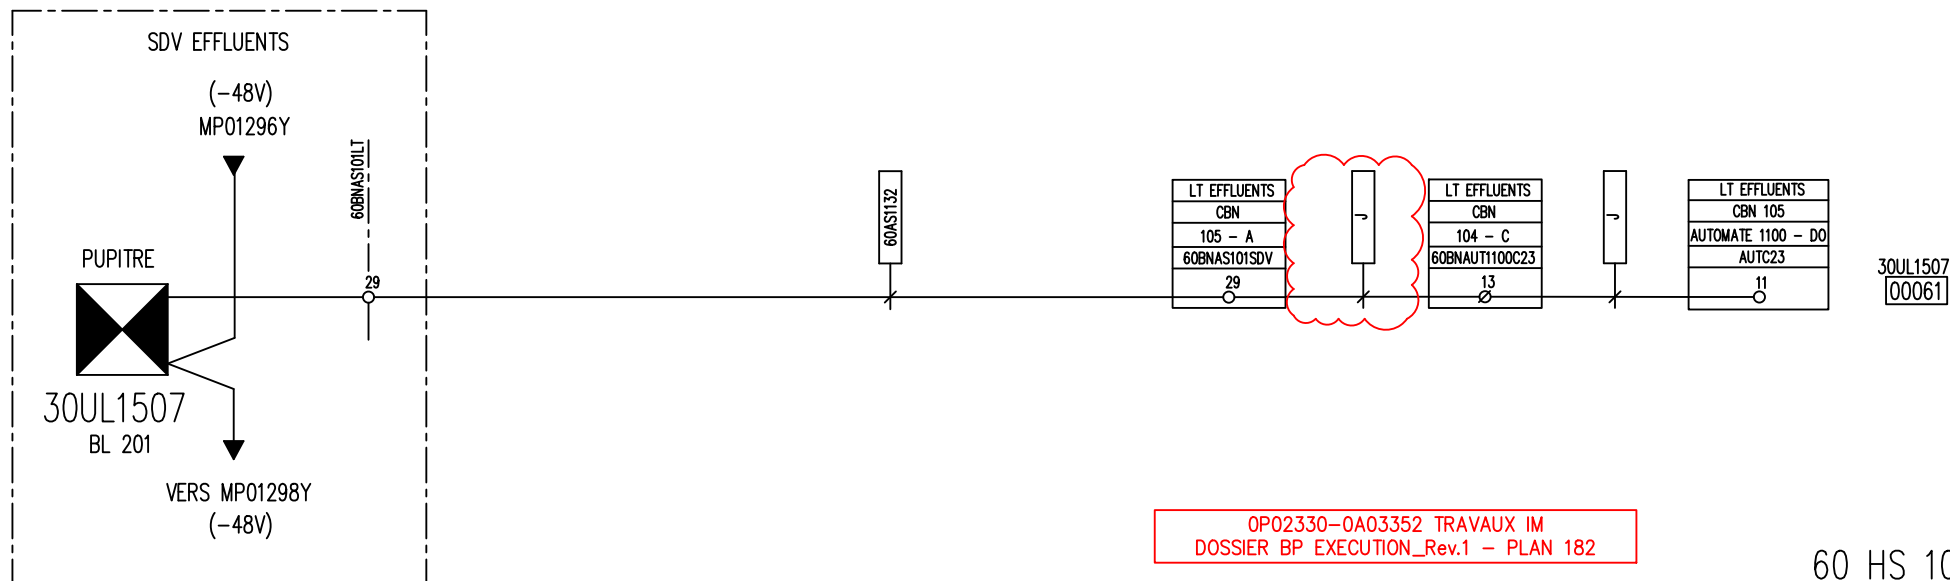

60 HS 1008

PHASE ARRET IM

SITUATION
ACTUELLE

A DEPOSER

DESIGNATION :

REPERE DE BOUCLE :
UX-201233.1



ExxonMobil

RAFFINERIE DE
PORT-JEROME GRAVENCHON

N° DAO		MP01195Y			
REV	DATE	DESIGNATION	PAR	VISA	
T	09.04	TQC PROJET OPTTEAM	F.D	L.M	

LOCAL TECHNIQUE EFFLUENTS

DEFAULT GEN TRAITEMENT BIO
SIG 201UX2331 (ex 30UA1507) SUR PUPITRE SDV

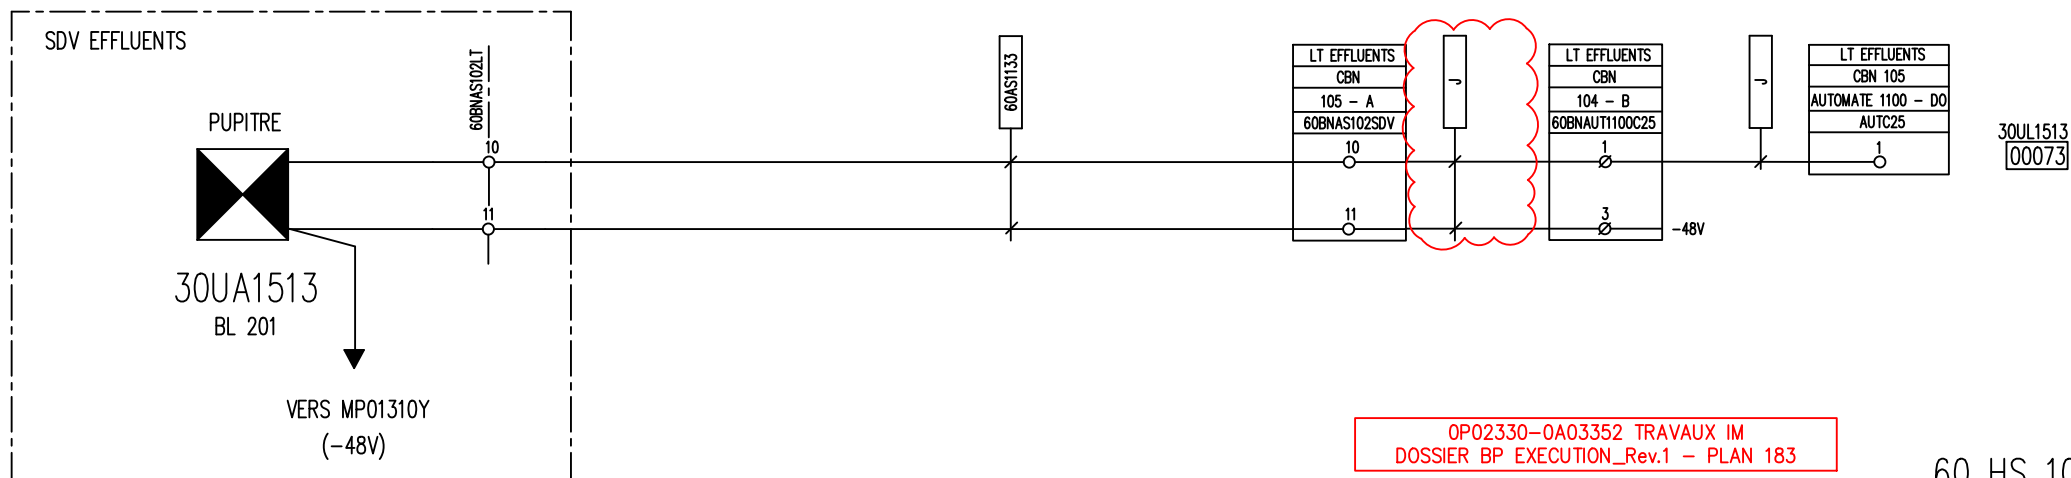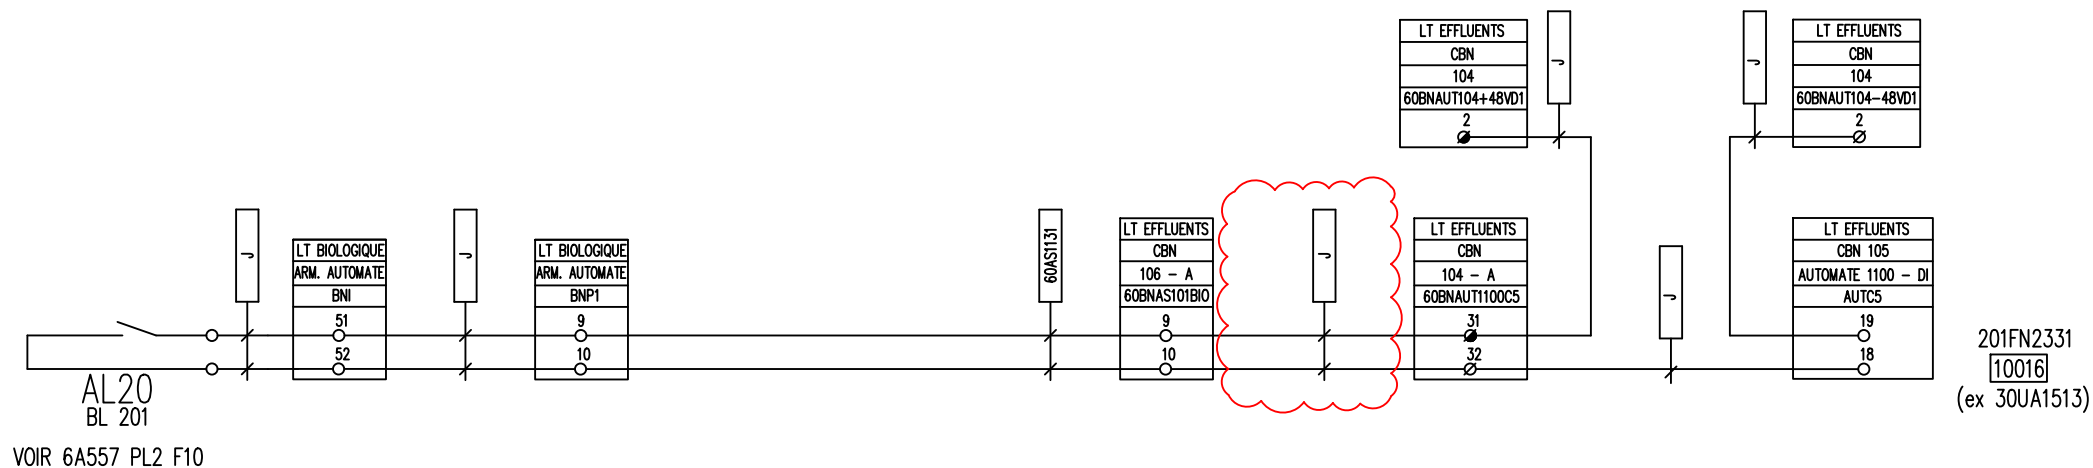

OP02330-0A03352 TRAVAUX IM
DOSSIER BP EXECUTION_Rev.1 - PLAN 183

60 HS 1008

PHASE ARRET IM

SITUATION
ACTUELLE

A DEPOSER

DESIGNATION :

REPERE DE BOUCLE :
FN-201233.1


ExxonMobil

RAFFINERIE DE
PORT-JEROME GRAVENCHON

N° DAO		MP01196Y			
REV	DATE	DESIGNATION	PAR	VISA	
T	09.04	TQC PROJET OPTTEAM	F.D	L.M	

LOCAL TECHNIQUE EFFLUENTS

FIN DE RAMONAGE F600

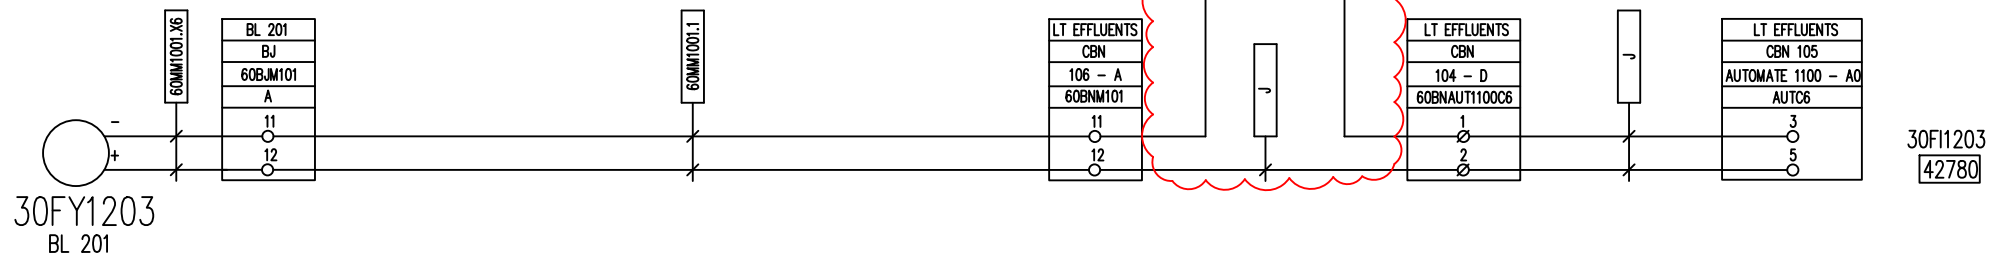

OP02330-OA03352 TRAVAUX IM
DOSSIER BP EXECUTION_Rev.1 - PLAN 184

PHASE ARRET IM

SITUATION
ACTUELLE

A DEPOSER

DESIGNATION :

REPERE DE BOUCLE :
30FY1203

ExxonMobil

RAFFINERIE DE
PORT-JEROME GRAVENCHON

N° DAO

REV DATE

T 09.04

MP01197Y

DESIGNATION

TQC PROJET OPTIAM

PAR


F.D

VISA

L.M

LOCAL TECHNIQUE EFFLUENTS

DEBIT API N°4

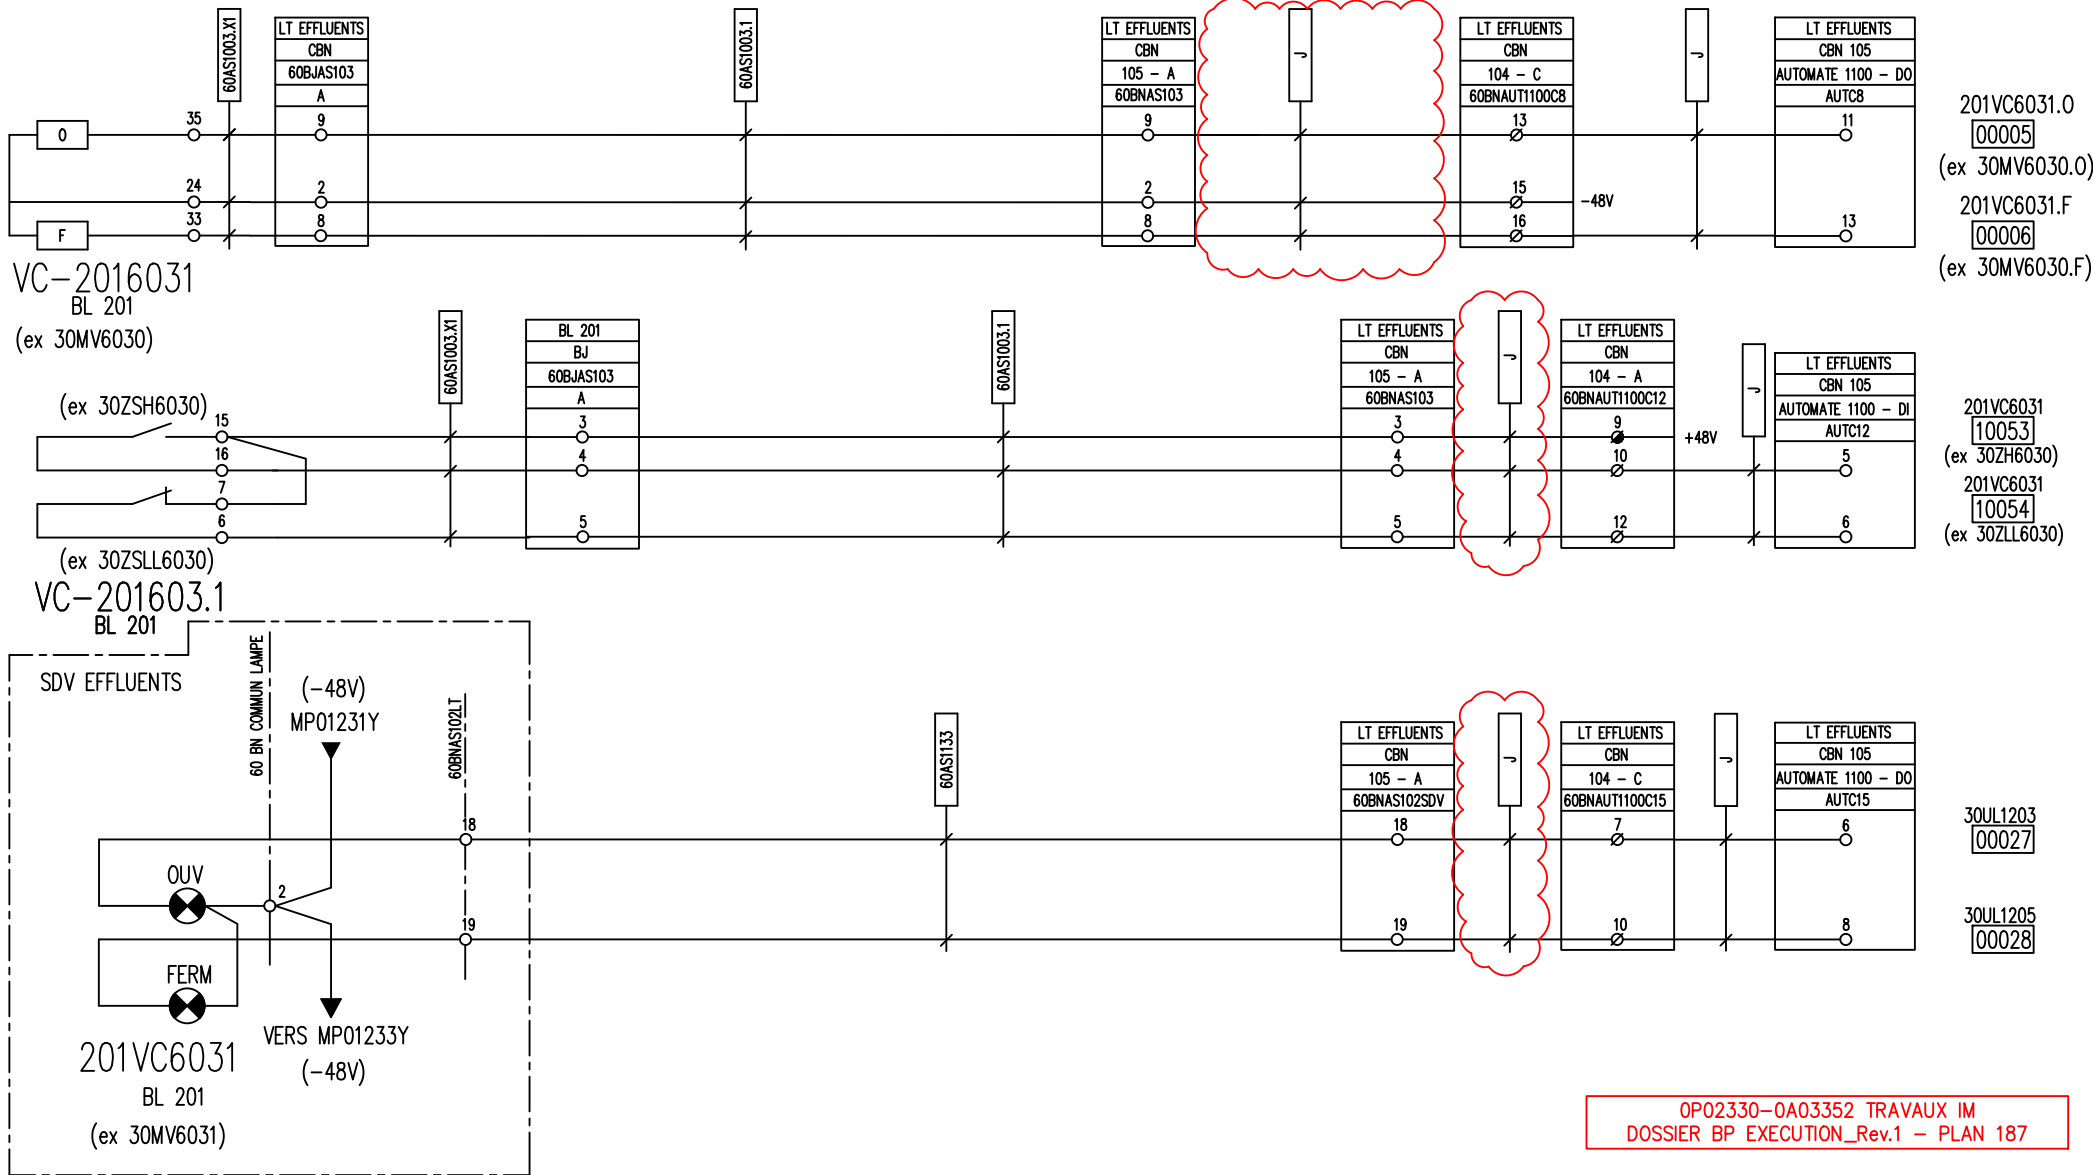

PHASE ARRET IM

SITUATION
ACTUELLE

A DEPOSER

DESIGNATION :

REPERE DE BOUCLE :
VC-2016031

ExxonMobil

RAFFINERIE DE
PORT-JEROME GRAVENCHON

N° DAO

REV DATE

T 09.04

DESIGNATION

TQC PROJET OPTTEAM

PAR


VISA

F.D L.M

MP01200Y


LOCAL TECHNIQUE EFFLUENTS

OUV VC-2016031 BAC 603 BALLAST
FER VC-2016031 BAC 603 BALLAST
201VC6031 (ex 30MV6030) OUV
201VC6031 (ex 30MV6030) FER. (AUTOR. OUV. 201VC6030)
SIG. 201VC6031 (ex 30MV6031) OUV. SUR PUPITRE SDV
SIG. 201VC6031 (ex 30MV6031) FERM. SUR PUPITRE SDV

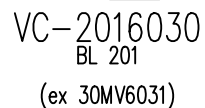

SITUATION ACTUELLE

N° DAO		MPO1201Y			LOCAL TECHNIQUE EFFLUENTS	
REV	DATE	DESIGNATION	PAR	VISA		
T	09.04	TQC PROJET OPTÉAM	F.D	L.M	Ouv VC-2016030 BAC 603 VERS SEP	
					FER VC-2016030 BAC 603 VERS SEP	
					201VC6030 (ex 30MV6031) OUV. (FERME LV 203)	
					201VC6030 (ex 30MV6031) FERMEE (AUTOR. OUV. 201VC6031)	
					SIG. 201VC6030 (ex 30MV6030) OUV. SUR PUPITRE SDV	
					SIG. 201VC6030 (ex 30MV6030) FERM. SUR PUPITRE SDV	

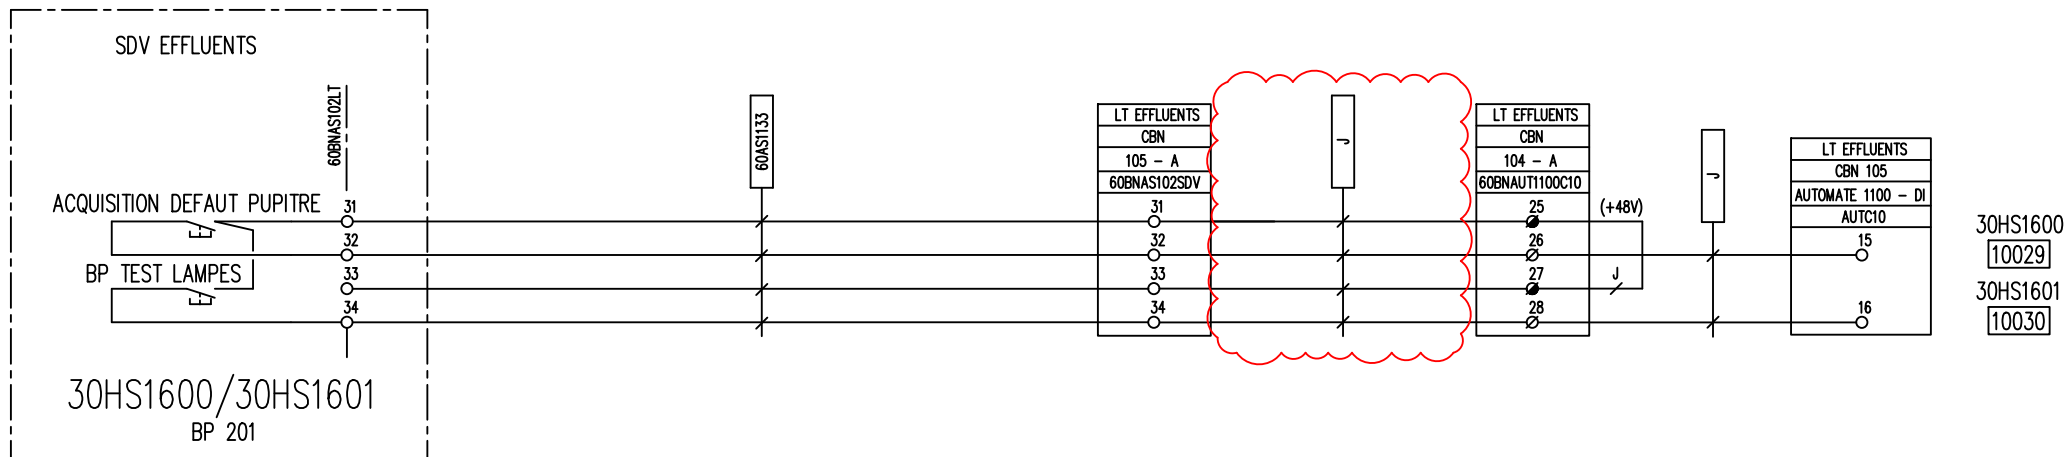

OP02330-OA03352 TRAVAUX IM
DOSSIER BP EXECUTION_Rev.1 - PLAN 189

PHASE ARRET IM

SITUATION
ACTUELLE

A DEPOSER


DESIGNATION :

REPERE DE BOUCLE :
30HS1600
30HS1601



ExxonMobil

RAFFINERIE DE
PORT-JEROME GRAVENCHON

N° DAO		MP01202Y				LOCAL TECHNIQUE EFFLUENTS	
REV	DATE	DESIGNATION	PAR	VISA		ACQUISITION DEFAULT PUPITRE EFFLUENTS BP TEST LAMPES SDV EFFLUENTS	
T	09.04	TQC PROJET OPTTEAM	F.D	LM			

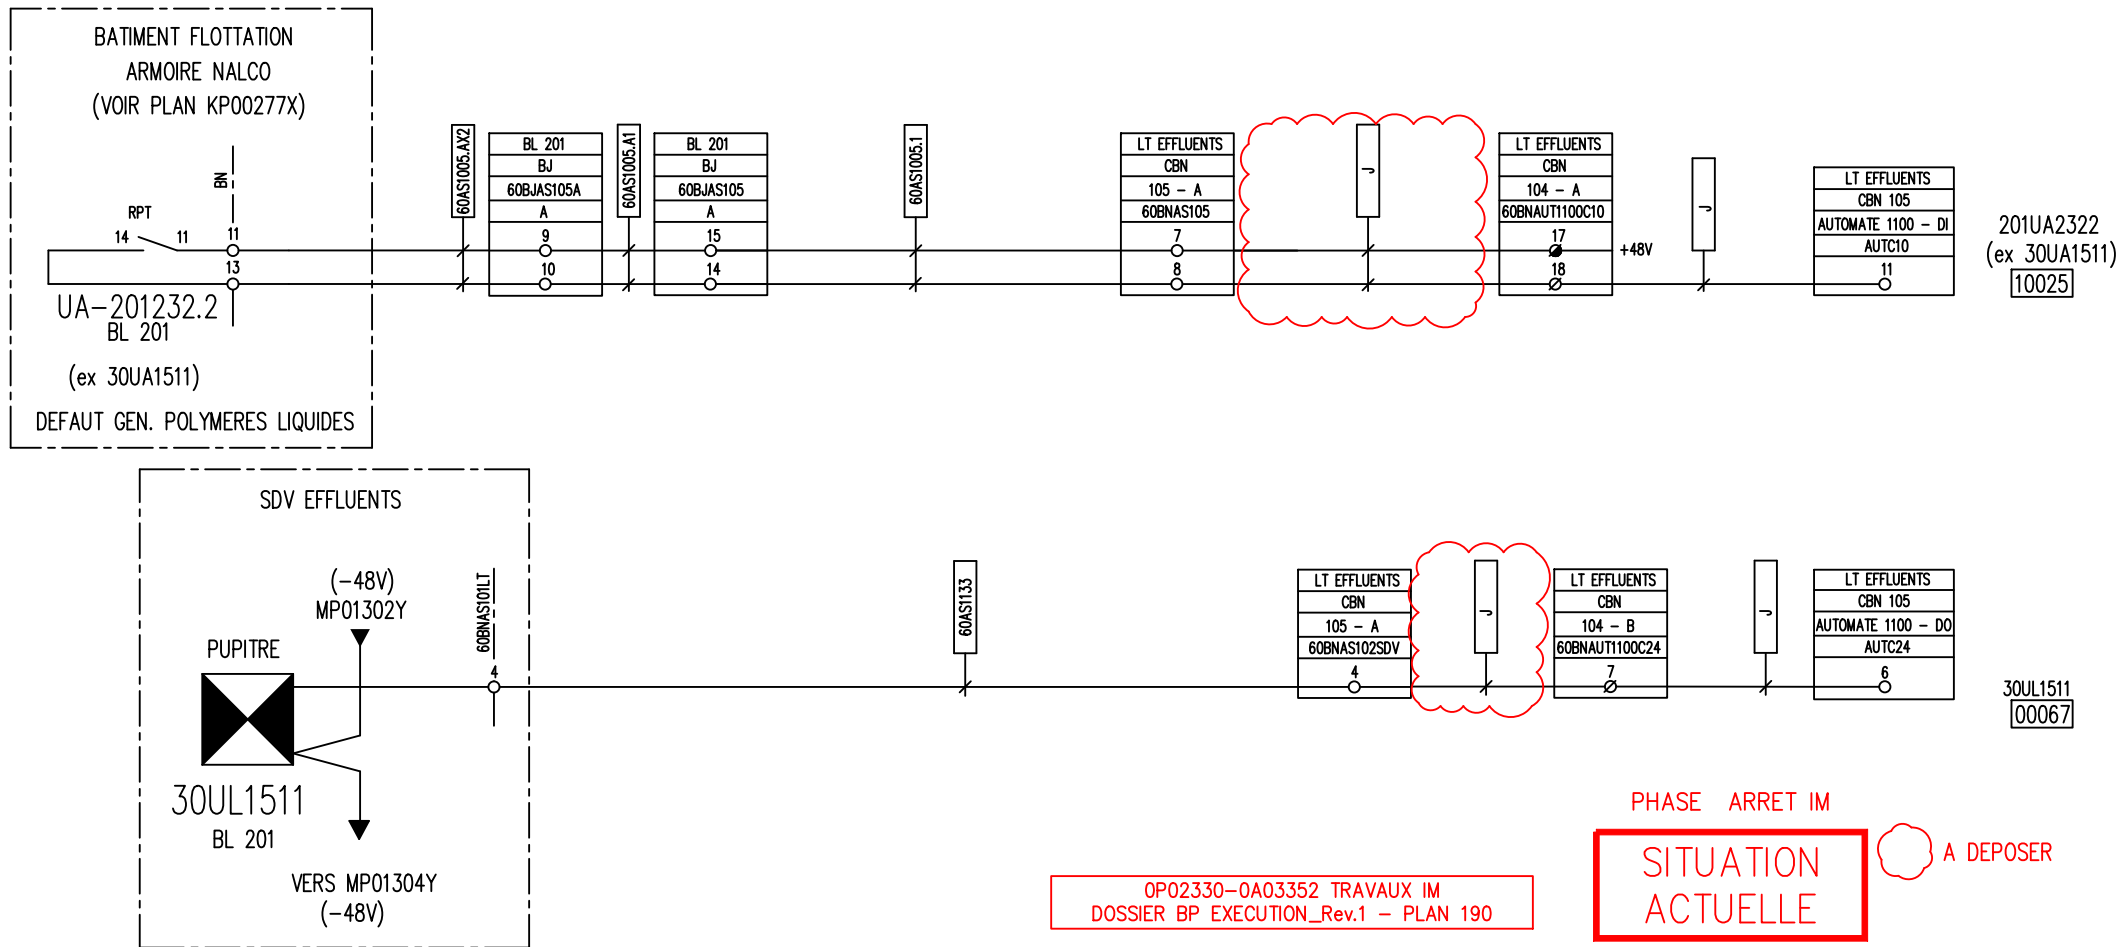

TAGNAME	REPERE	GRUPE	DESIGNATION :	N° DAO				LOCAL TECHNIQUE EFFLUENTS			
201UA2322	UA-201232.2		REPERE DE BOUCLE : UA-201232.2	ExxonMobil RAFFINERIE DE PORT-JEROME GRAVENCHON	REV	DATE	DESIGNATION	PAR	VISA	SIG 201UA2322 SUR PUPITRE SDV DEFAULT GEN. POLYMERES LIQUIDES	
30UL1511	UA-201232.2				T	09.04	TQC PROJET OPTTEAM	F.D	L.M		
					U	04.05	MISE A JOUR SUITE TQC OPTTEAM	C.D	L.M		
					1	02.17	TQC RESM1625-0217.19	K.T	J.T		

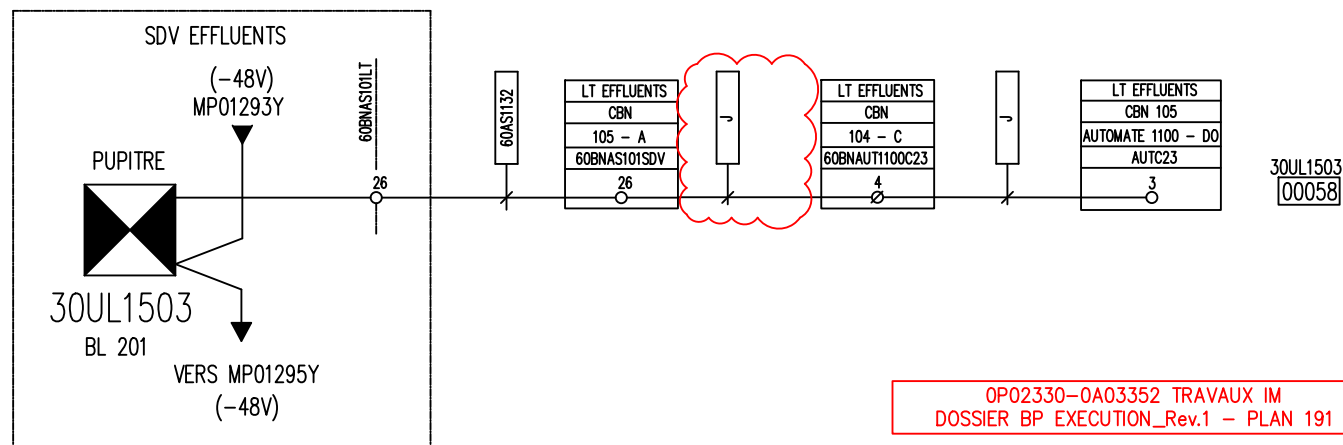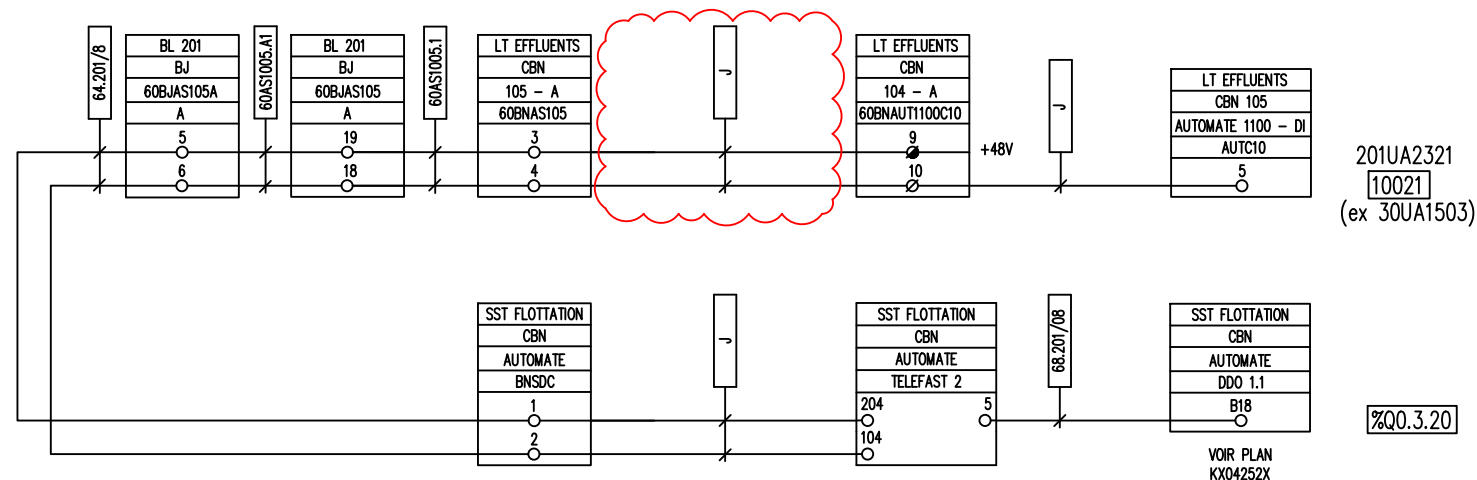

PHASE ARRET IM

**SITUATION
ACTUELLE**

 A DEPOSER

DESIGNATION :

REPERE DE BOUCLE :
UA-201232.1

ExxonMobil

RAFFINERIE DE
PORT-JEROME GRAVENCHON

N° DAO

REV DATE

T 09.04

21 12.16

MP01205Y

DESIGNATION

TQC PROJET OPTTEAM

MAJ RESM1625



PAR

F.D

BSI

BLOC 201 - LT EFFLUENTS

DEFAUT GEN. FLOT 1ère URGENCE
SIG 201UA2321 (ex 30UA1503) SUR PUPITRE SDV

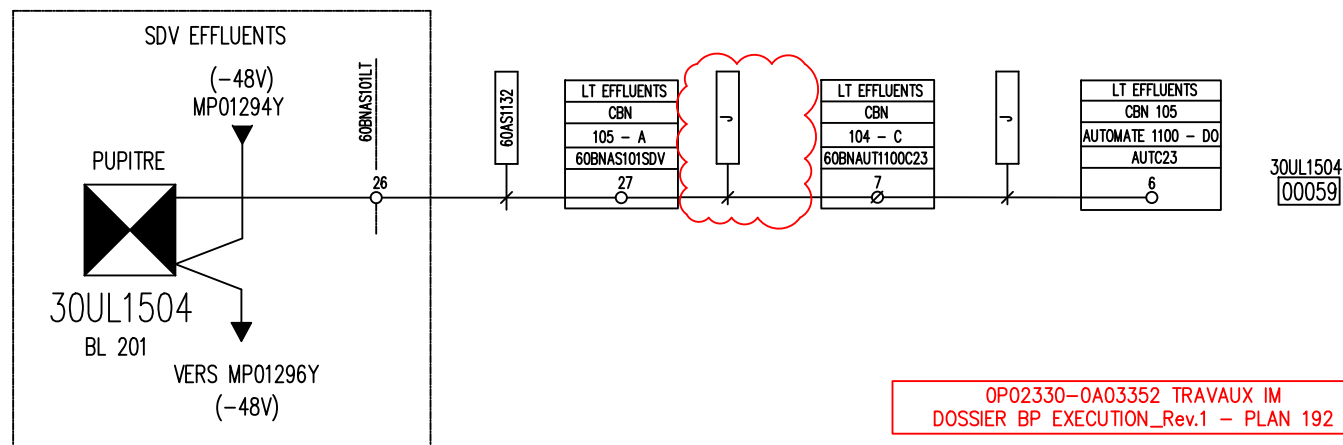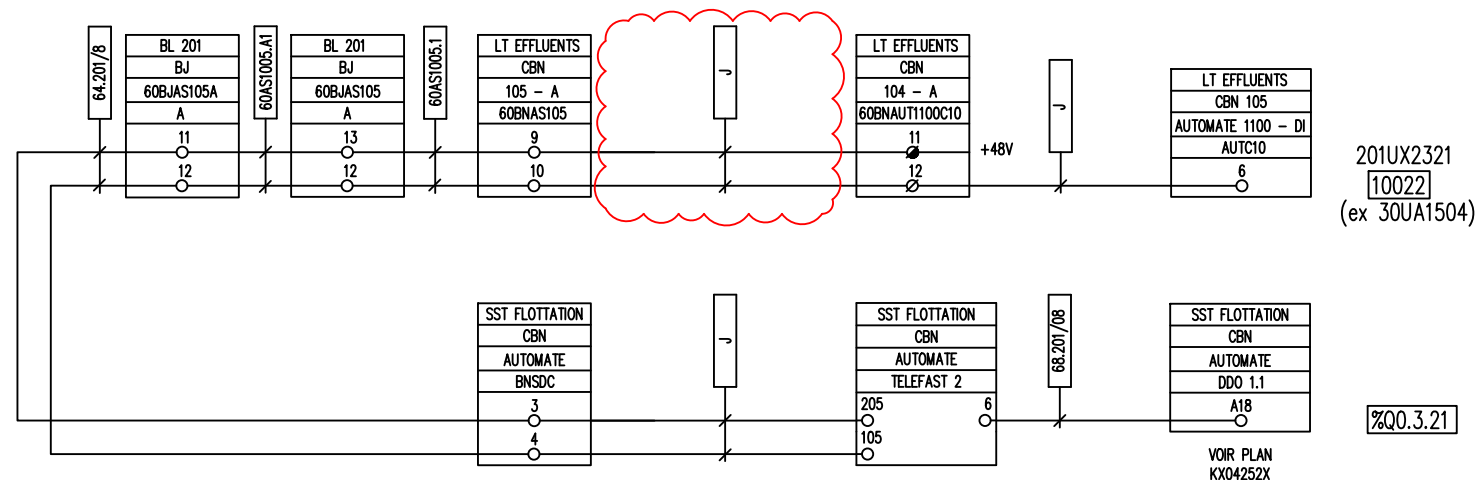

OP02330-OA03352 TRAVAUX IM
DOSSIER BP EXECUTION_Rev.1 - PLAN 192

PHASE ARRET IM

SITUATION
ACTUELLE

A DEPOSER

DESIGNATION :

REPERE DE BOUCLE :

UX-201232.1


ExxonMobil

RAFFINERIE DE
PORT-JEROME GRAVENCHON

N° DAO		MP01206Y			
REV	DATE	DESIGNATION	PAR	VISA	
T	09.04	TQC PROJET OPTTEAM	F.D	L.M	
21	12.16	MAJ RESM1625	BSI	R.E	


BLOC 201 - LT EFFLUENTS

DEFAUT GEN. FLOT 2ème URGENCE
SIG 201UX2321 (ex 30UA1504) SUR PUPITRE SDV

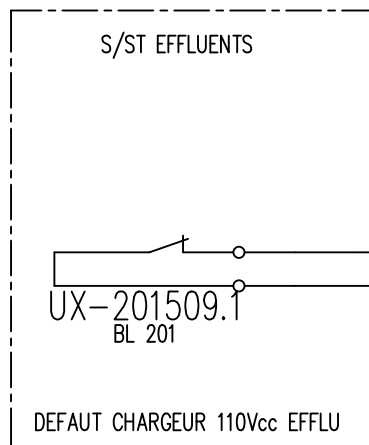

17ES0001

LT EFFLUENTS
CBN
105 - A
60BNAS101P17
1
2

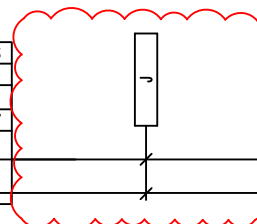

LT EFFLUENTS
CBN
104 - A
60BNAUT1100C11
1
2

+48V

LT EFFLUENTS
CBN 105
AUTOMATE 1100 - DI
AUTC11
1

UX-201509.1
10033
(ex 60UA1110)

OP02330-OA03352 TRAVAUX IM
DOSSIER BP EXECUTION_Rev.1 - PLAN 193

PHASE ARRET IM

SITUATION
ACTUELLE

A DEPOSER

DESIGNATION :

REPERE DE BOUCLE :
UX-201509.1


ExxonMobil

RAFFINERIE DE
PORT-JEROME GRAVENCHON

N° DAO		MP01207Y			
REV	DATE	DESIGNATION	PAR	VISA	
T	09.04	TQC PROJET OPTTEAM	F.D	L.M	


LOCAL TECHNIQUE EFFLUENTS

DEFAULT CHARGEUR 110Vcc EFFLU

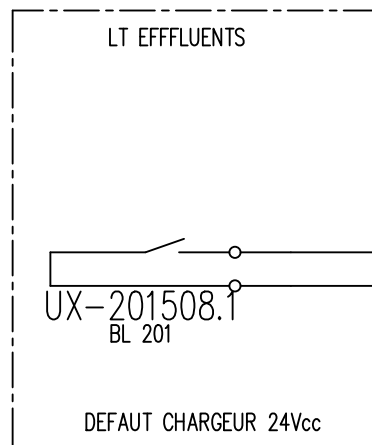

60ASI501

LT EFFLUENTS
CBN
105 - A
60BNAUT101DEF
3
4

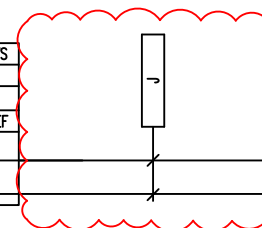

LT EFFLUENTS
CBN
104 - A
60BNAUT1100C11
11
12

+48V



LT EFFLUENTS
CBN 105
AUTOMATE 1100 - DI
AUTC11
6

UX-201508.1
10038
(ex 60UA1024)

OP02330-OA03352 TRAVAUX IM
DOSSIER BP EXECUTION_Rev.1 - PLAN 194

PHASE ARRET IM

SITUATION
ACTUELLE

A DEPOSER

DESIGNATION :

REPERE DE BOUCLE :
UX-201508.1


ExxonMobil

RAFFINERIE DE
PORT-JEROME GRAVENCHON

N° DAO		MP01209Y			
REV	DATE	DESIGNATION	PAR	VISA	
T	09.04	TQC PROJET OPTTEAM	F.D	L.M	


LOCAL TECHNIQUE EFFLUENTS

DEFAULT CHARGEUR 24Vcc EFFLUENTS

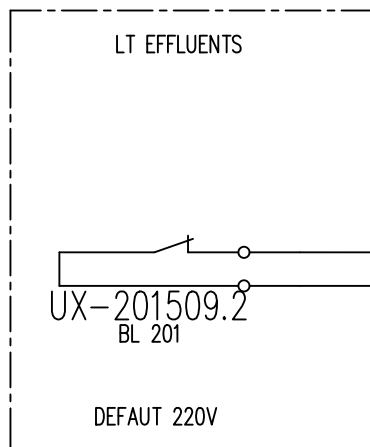

60AS1503

LT EFFLUENTS
CBN
105 - A
60BNAS101DEF
7
8

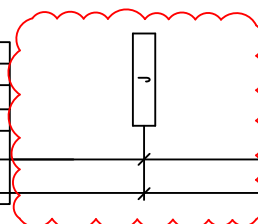

LT EFFLUENTS
CBN
104 - A
60BNAUT1100C11
13
14

+48V

60UA1220

LT EFFLUENTS
CBN 105
AUTOMATE 1100 - DI
AUTC11
7

UX-201509.2
10039
(ex 60UA1220)

OP02330-OA03352 TRAVAUX IM
DOSSIER BP EXECUTION_Rev.1 - PLAN 195

PHASE ARRET IM

SITUATION
ACTUELLE

A DEPOSER

DESIGNATION :

REPERE DE BOUCLE :
UX-201509.2


ExxonMobil

RAFFINERIE DE
PORT-JEROME GRAVENCHON

N° DAO		MP01210Y			
REV	DATE	DESIGNATION	PAR	VISA	
T	09.04	TQC PROJET OPTTEAM	F.D	L.M	

LOCAL TECHNIQUE EFFLUENTS

DEFAULT 220V EFFLUENTS

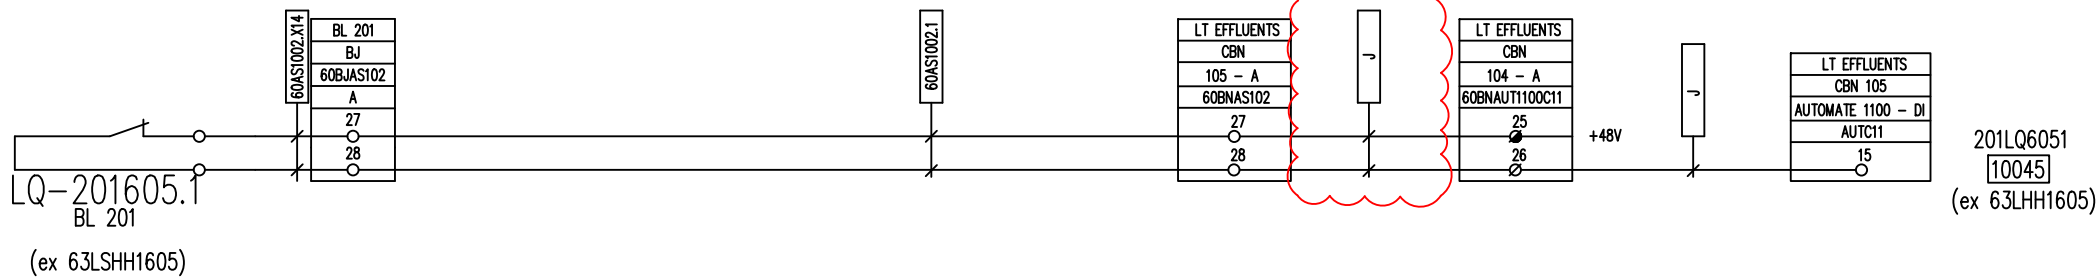

OP02330-0A03352 TRAVAUX IM
DOSSIER BP EXECUTION_Rev.1 - PLAN 196

PHASE ARRET IM

SITUATION
ACTUELLE

A DEPOSER

DESIGNATION :

REPÈRE DE BOUCLE :
LQ-201605.1


ExxonMobil

RAFFINERIE DE
PORT-JEROME GRAVENCHON

N° DAO		MP01215Y			
REV	DATE	DESIGNATION	PAR	VISA	
T	09.04	TQC PROJET OPTTEAM	F.D	L.M	

LOCAL TECHNIQUE EFFLUENTS

NIVEAU HAUT F605
ARRET P-203460.5 (ex G100) / P-203399 (ex G110)

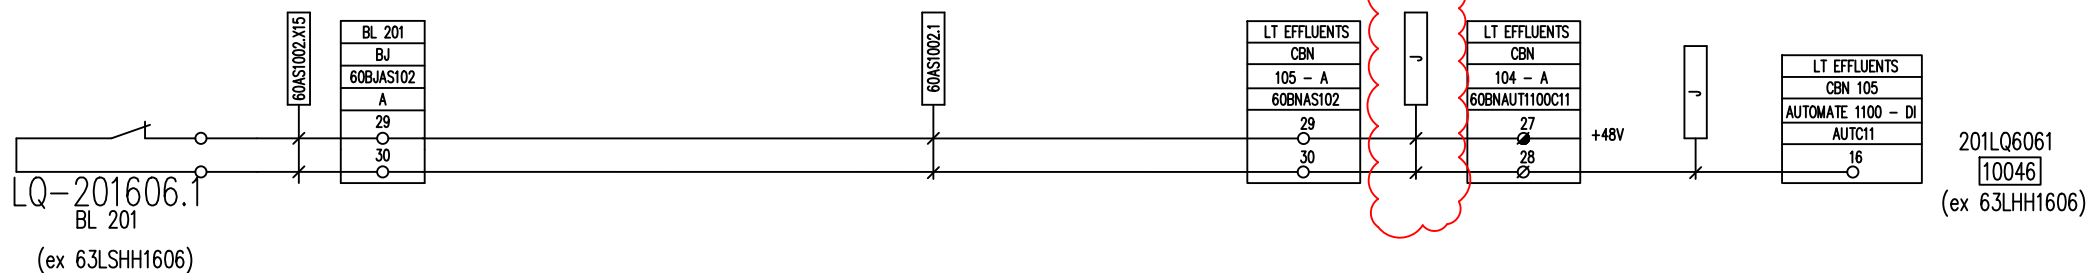

OP02330-OA03352 TRAVAUX IM
DOSSIER BP EXECUTION_Rev.1 - PLAN 197

PHASE ARRET IM

SITUATION
ACTUELLE

A DEPOSER

DESIGNATION :

REPERE DE BOUCLE :

LQ-201606.1

ExxonMobil

RAFFINERIE DE
PORT-JEROME GRAVENCHON

N° DAO

REV DATE

T 09.04

MP01216Y

DESIGNATION

TQC PROJET OPTTEAM

PAR

F.D

VISA

L.M

LOCAL TECHNIQUE EFFLUENTS

NIVEAU HAUT F606

ARRET P-203460.5 (ex G100) / P-203399 (ex G110)

VC-201231.1
BL 201
(ex 30UA0212)

60AS1135

LT EFFLUENTS
CBN
105 - A
60BN30MV0212
9
10

LT EFFLUENTS
CBN
104 - A
60BNAUT1100C12
21
22

+48V

LT EFFLUENTS
CBN 105
AUTOMATE 1100 - DI
AUTC12
13

201VC231.1
10059
(ex 30UA0212)

OP02330-OA03352 TRAVAUX IM
DOSSIER BP EXECUTION_Rev.1 - PLAN 198

PHASE ARRET IM

SITUATION
ACTUELLE

A DEPOSER

DESIGNATION :

REPERE DE BOUCLE :
VC-201231.1


ExxonMobil

RAFFINERIE DE
PORT-JEROME GRAVENCHON

N° DAO		MP01220Y			
REV	DATE	DESIGNATION	PAR	VISA	
T	09.04	TQC PROJET OPTTEAM	F.D	L.M	

LOCAL TECHNIQUE EFFLUENTS

201VC2311 (ex 30MV0212) DEFAUT

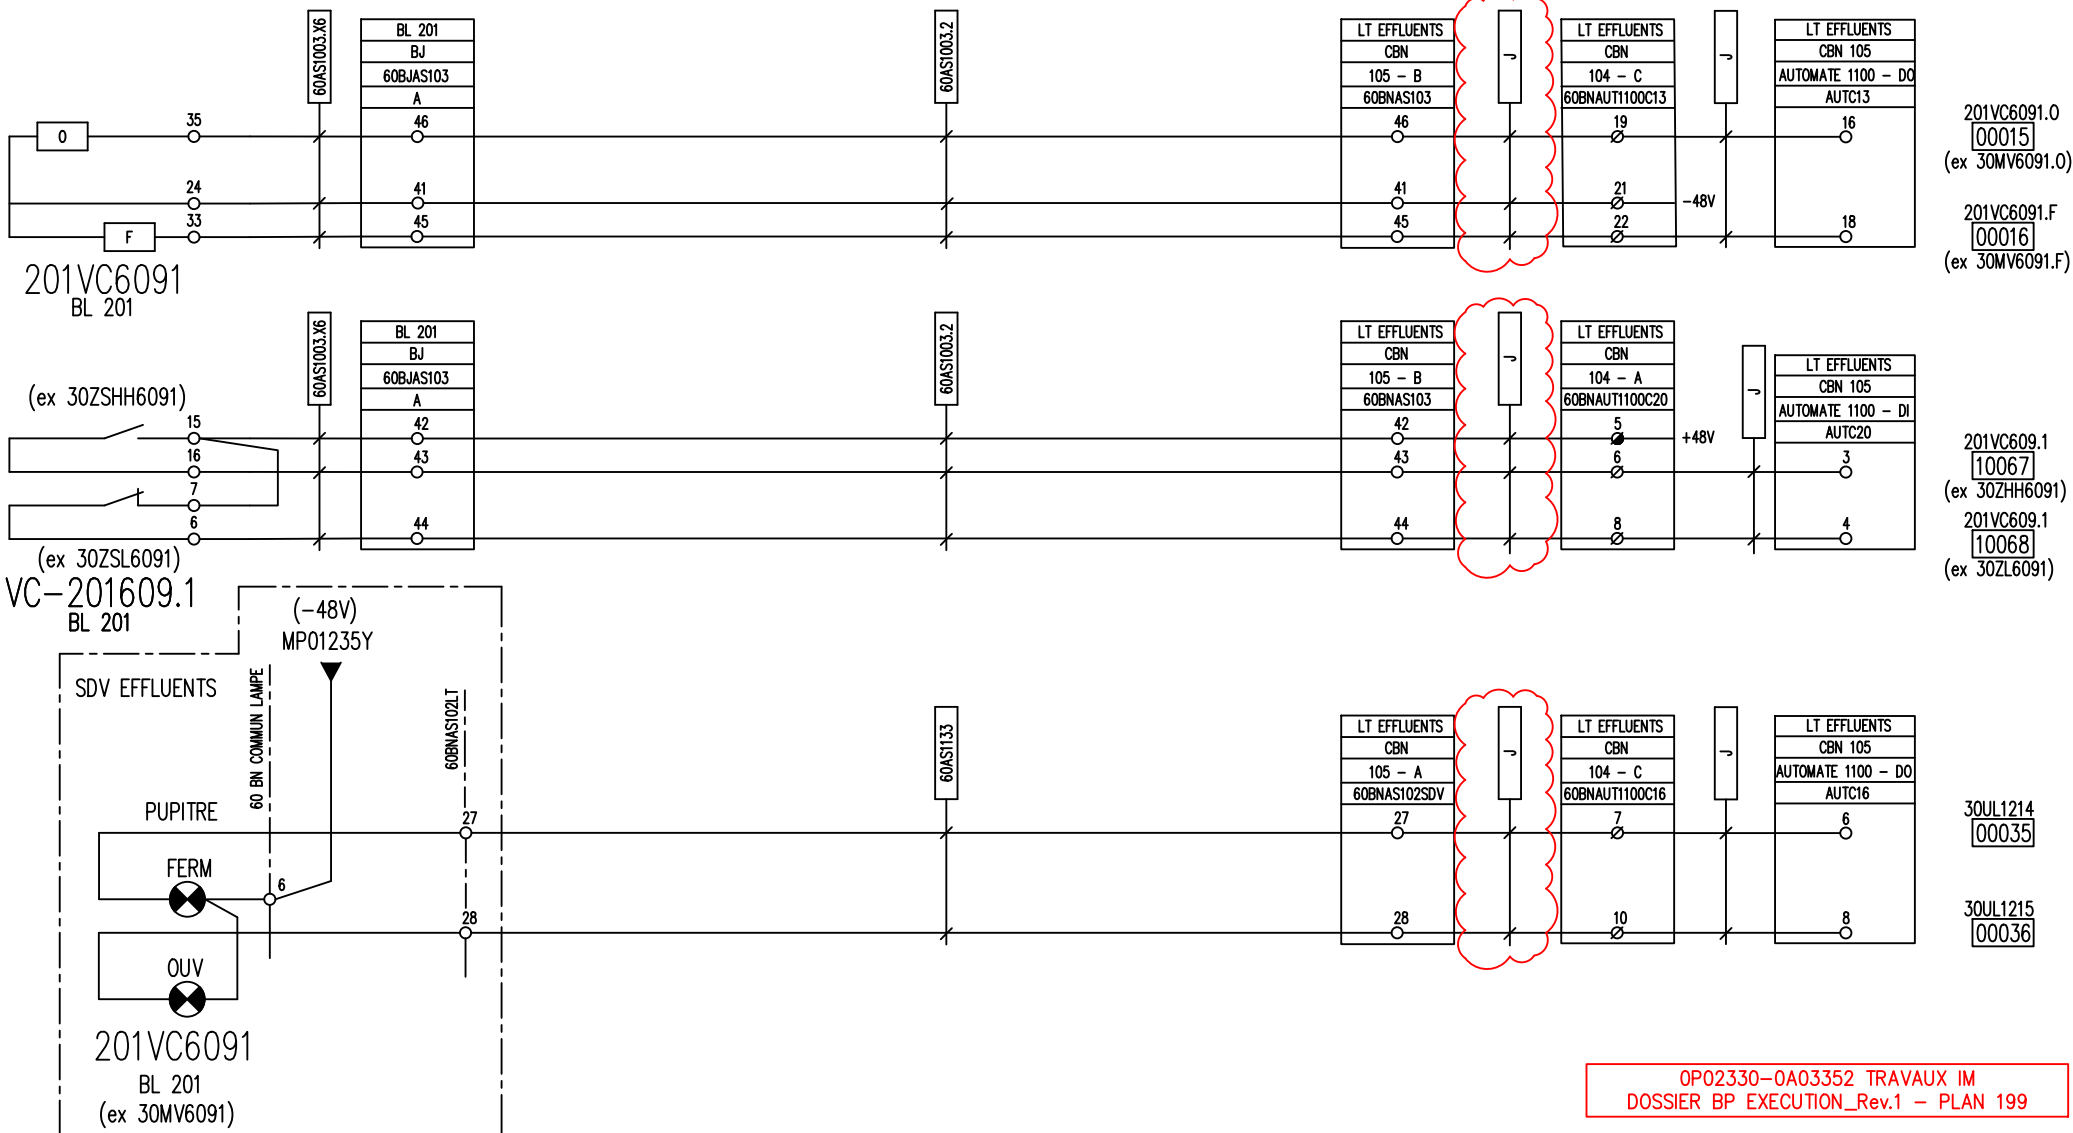

OP02330-OA03352 TRAVAUX IM
DOSSIER BP EXECUTION_Rev.1 - PLAN 199

PHASE ARRET IM

SITUATION
ACTUELLE

A DEPOSER

DESIGNATION :



REPERE DE BOUCLE :

VC-201609.1

ExxonMobil

RAFFINERIE DE
PORT-JEROME GRAVENCHON

N° DAO		MP01226Y				LOCAL TECHNIQUE EFFLUENTS	
REV	DATE	DESIGNATION	PAR	VISA		OUV. 201VC6091 (ex 30MV6091) BAC 609 VERS SEP FERM. 201VC6091 (ex 30MV6091) BAC 609 VERS SEP 201VC6091 (ex 30MV6091) OUV. (FERME LV 203) 201VC6091 (ex 30MV6091) FERMEE SIG. 201VC6091 (ex 30MV6091) FERM. SUR PUPITRE SDV SIG. 201VC6091 (ex 30MV6091) OUV. SUR PUPITRE SDV	
T	09.04	TQC PROJET OPTTEAM	F.D	LM			

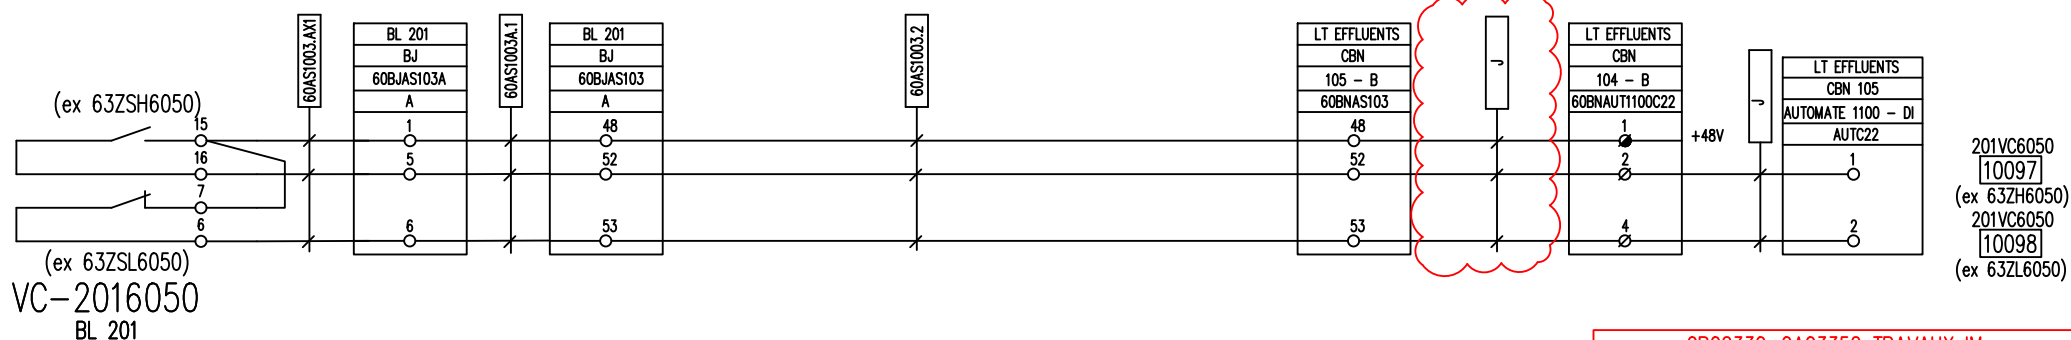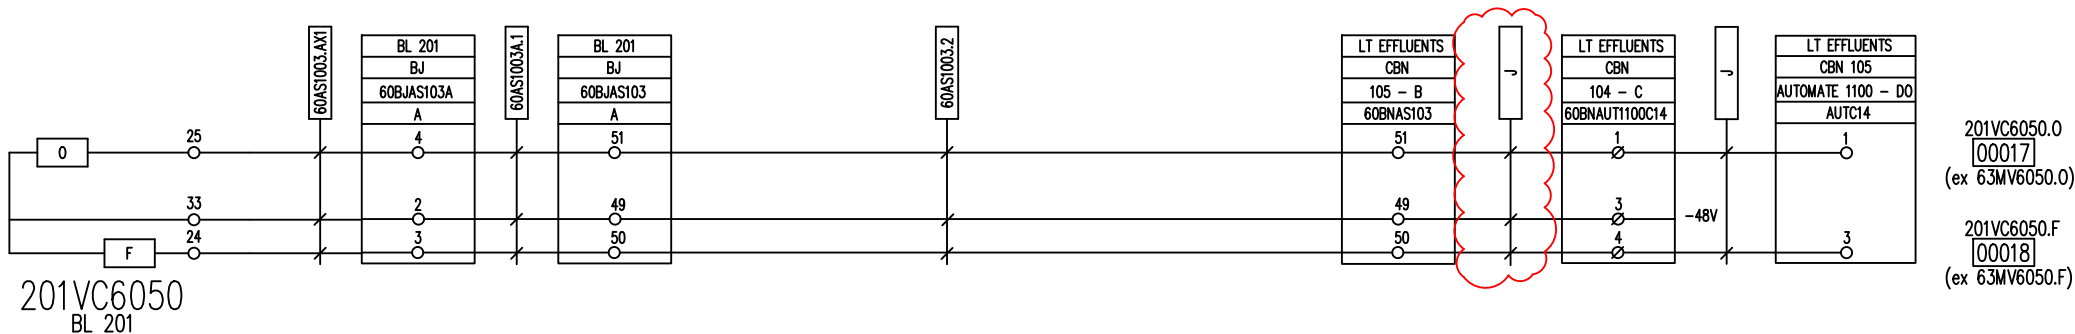

OP02330-OA03352 TRAVAUX IM
DOSSIER BP EXECUTION_Rev.1 - PLAN 200

PHASE ARRET IM

SITUATION
ACTUELLE

A DEPOSER

DESIGNATION :



REPERE DE BOUCLE :
VC-2016050

ExxonMobil

RAFFINERIE DE
PORT-JEROME GRAVENCHON

N° DAO		MP01227Y				LOCAL TECHNIQUE EFFLUENTS	
REV	DATE	DESIGNATION	PAR	VISA			
T	09.04	TQC PROJET OPTTEAM	F.D	L.M			

OUVERTURE 201VC6050 (ex 63MV6050)
FERMATURE 201VC6050 (ex 63MV6050)
201VC6050 (ex 63MV6050) OUVERTE
201VC6050 (ex 63MV6050) FERME

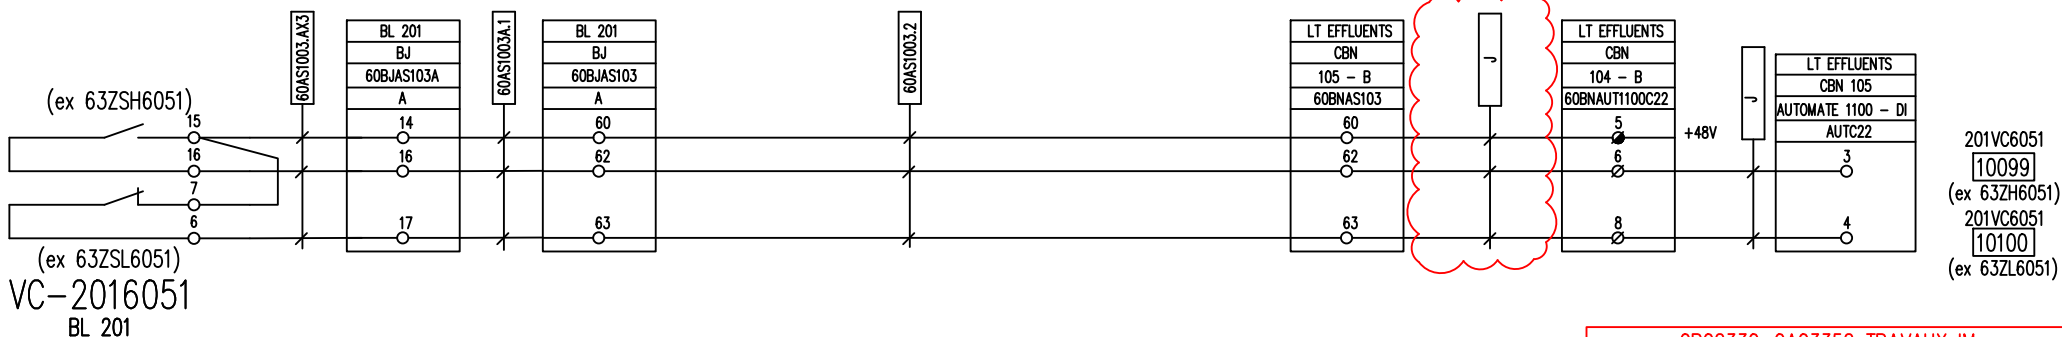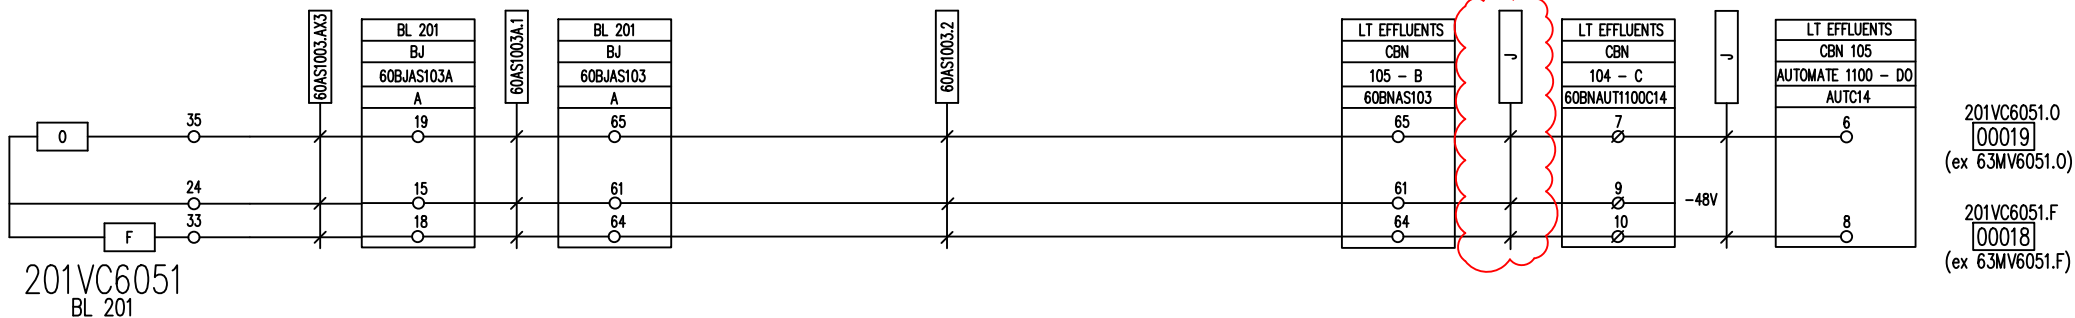

OP02330-OA03352 TRAVAUX IM
DOSSIER BP EXECUTION_Rev.1 - PLAN 201

PHASE ARRET IM

SITUATION
ACTUELLE

A DEPOSER

DESIGNATION :



REPERE DE BOUCLE :

ExxonMobil

RAFFINERIE DE
PORT-JEROME GRAVENCHON

N° DAO		MP01228Y			LOCAL TECHNIQUE EFFLUENTS	
REV	DATE	DESIGNATION	PAR	VISA		
T	09.04	TQC PROJET OPTTEAM	F.D	L.M		

OUVERTURE 201VC6051 (ex 63MV6051)
FERMERTURE 201VC6051 (ex 63MV6051)
201VC6051 (ex 63MV6051) OUVERTE
201VC6051 (ex 63MV6051) FERME

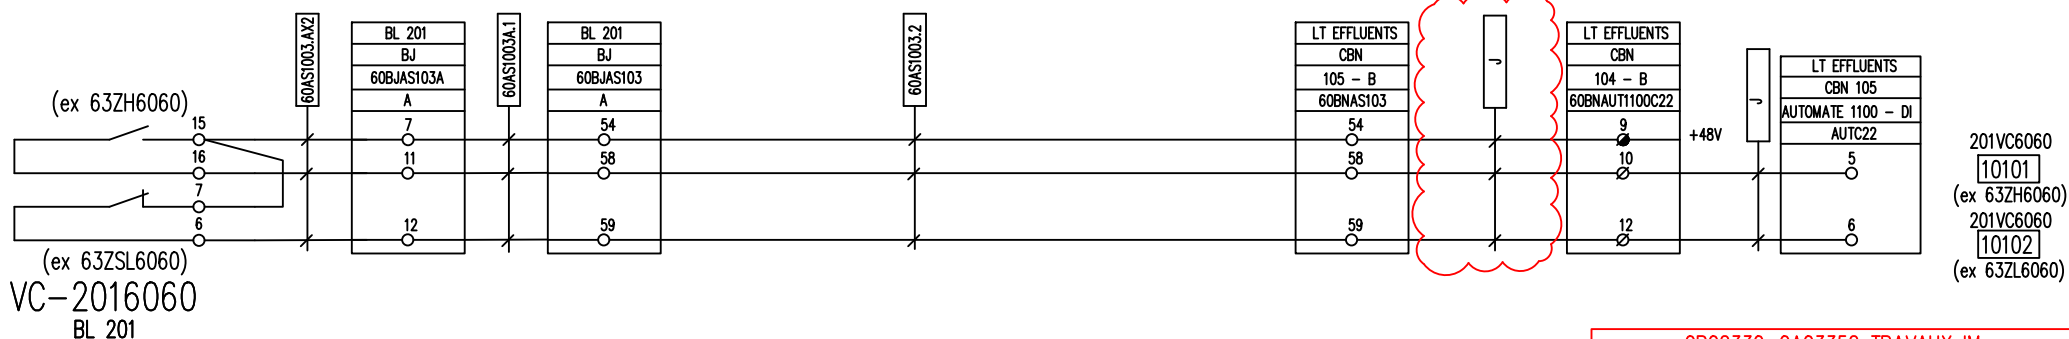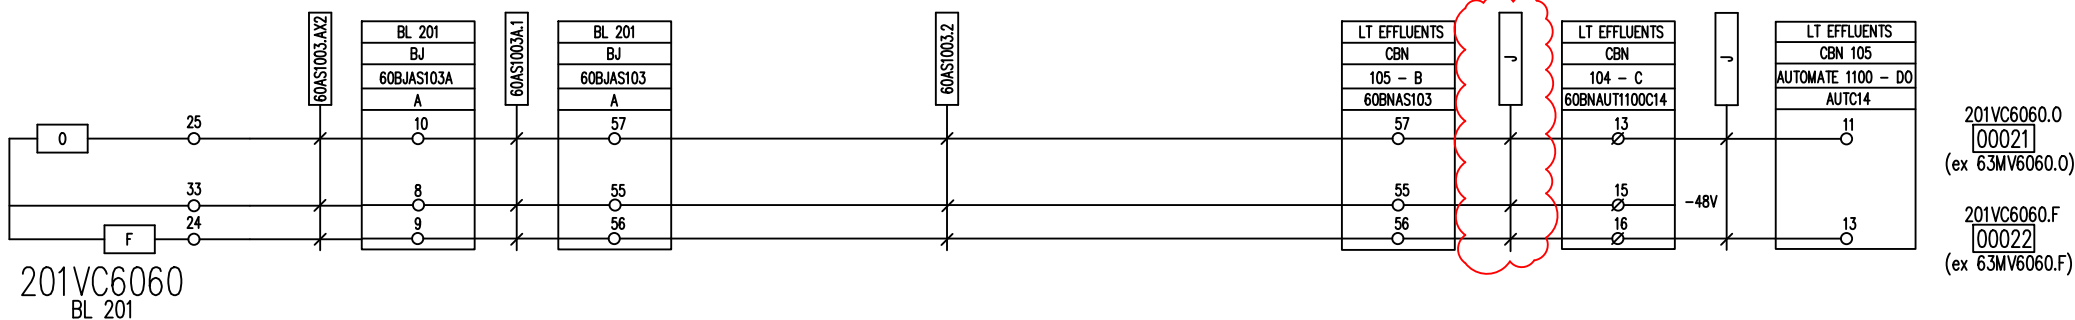

OP02330-OA03352 TRAVAUX IM
DOSSIER BP EXECUTION_Rev.1 - PLAN 202

PHASE ARRET IM

SITUATION
ACTUELLE

A DEPOSER

DESIGNATION :

REPERE DE BOUCLE :


VC-201606.0

ExxonMobil

RAFFINERIE DE
PORT-JEROME GRAVENCHON

N° DAO		MP01229Y				LOCAL TECHNIQUE EFFLUENTS	
REV	DATE	DESIGNATION	PAR	VISA			
T	09.04	TQC PROJET OPTTEAM	F.D	L.M			

OUVERTURE 201VC6060 (ex 63MV6060)
FERMERTURE 201VC6060 (ex 63MV6060)
201VC6060 (ex 63MV6060) OUVERTE
201VC6060 (ex 63MV6060) FERME

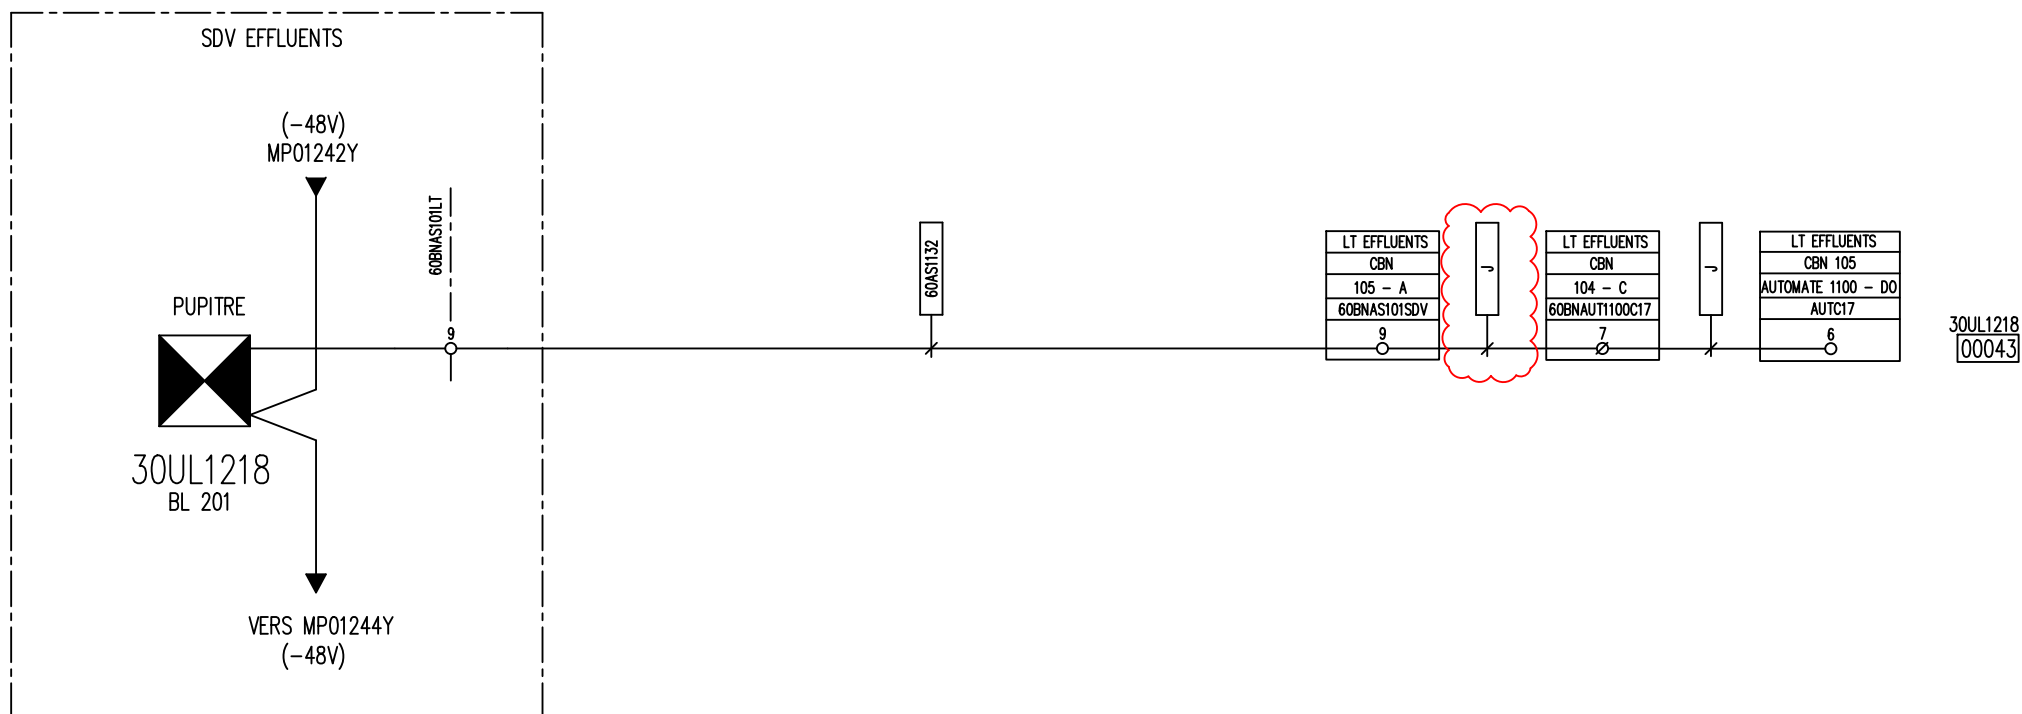

OP02330-OA03352 TRAVAUX IM
DOSSIER BP EXECUTION_Rev.1 - PLAN 203

PHASE ARRET IM

SITUATION
ACTUELLE

A DEPOSER


DESIGNATION :

REPERE DE BOUCLE :
30UL1218

ExxonMobil

RAFFINERIE DE
PORT-JEROME GRAVENCHON

N° DAO		MP01243Y				LOCAL TECHNIQUE EFFLUENTS	
REV	DATE	DESIGNATION	PAR	VISA		SIG. 30UL1218 ALAR. REMP. SUR PUPITRE SDV	
T	09.04	TQC PROJET OPTTEAM	F.D	LM			

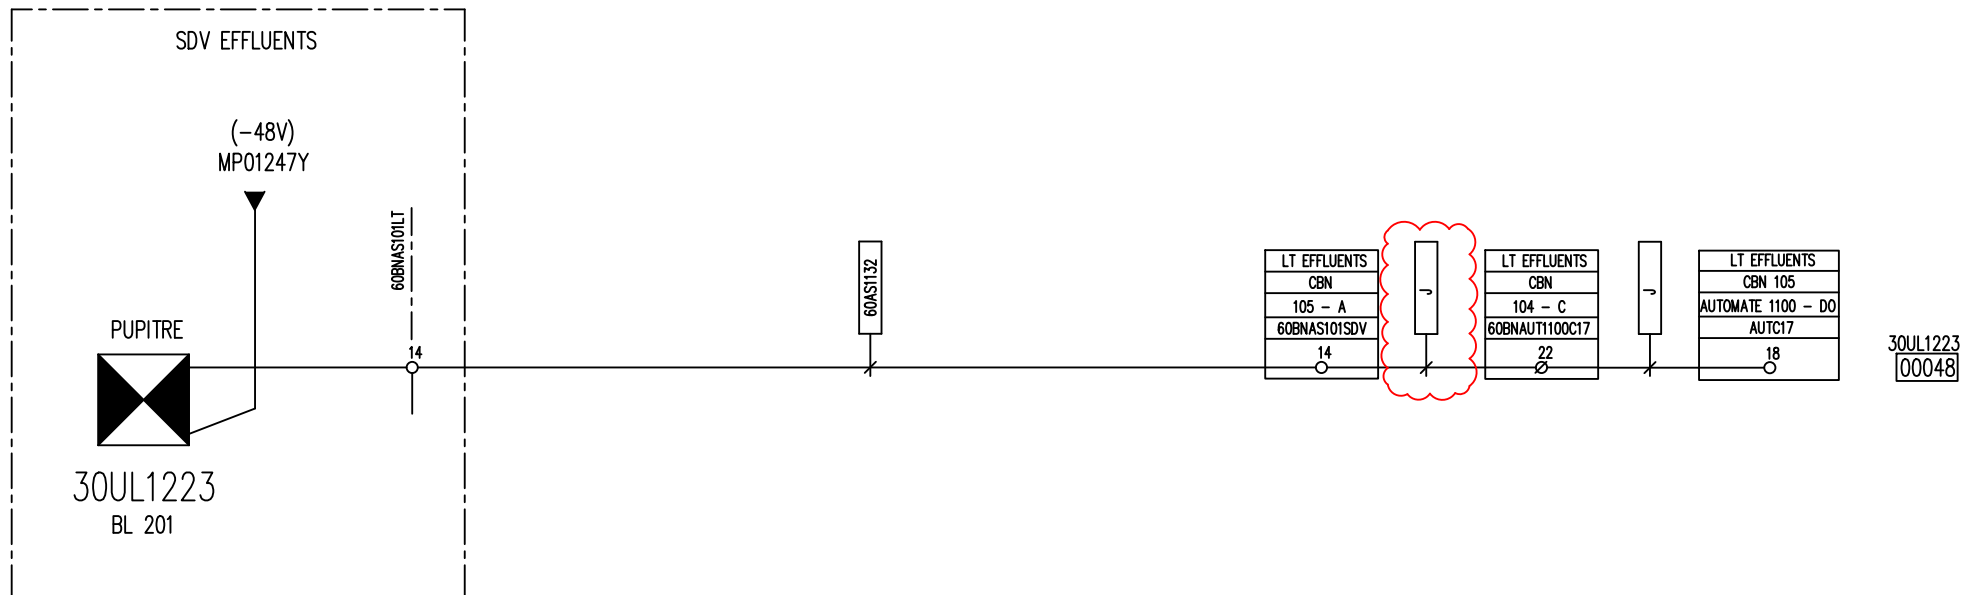

OP02330-OA03352 TRAVAUX IM
DOSSIER BP EXECUTION_Rev.1 - PLAN 204

PHASE ARRET IM

SITUATION
ACTUELLE

A DEPOSER

DESIGNATION :

REPERE DE BOUCLE :
30LHH1620


ExxonMobil

RAFFINERIE DE
PORT-JEROME GRAVENCHON

N° DAO		MP01248Y			
REV	DATE	DESIGNATION	PAR	VISA	
T	09.04	TQC PROJET OPTTEAM	F.D	L.M	
1	03.18	PMP PHASE 4 (SUPPRESS. FISHER)	SL	ID	

LOCAL TECHNIQUES EFFLUENTS

SIG. 201LE2313 (EX:30LHH1630)
SUR PUPITRE SDV

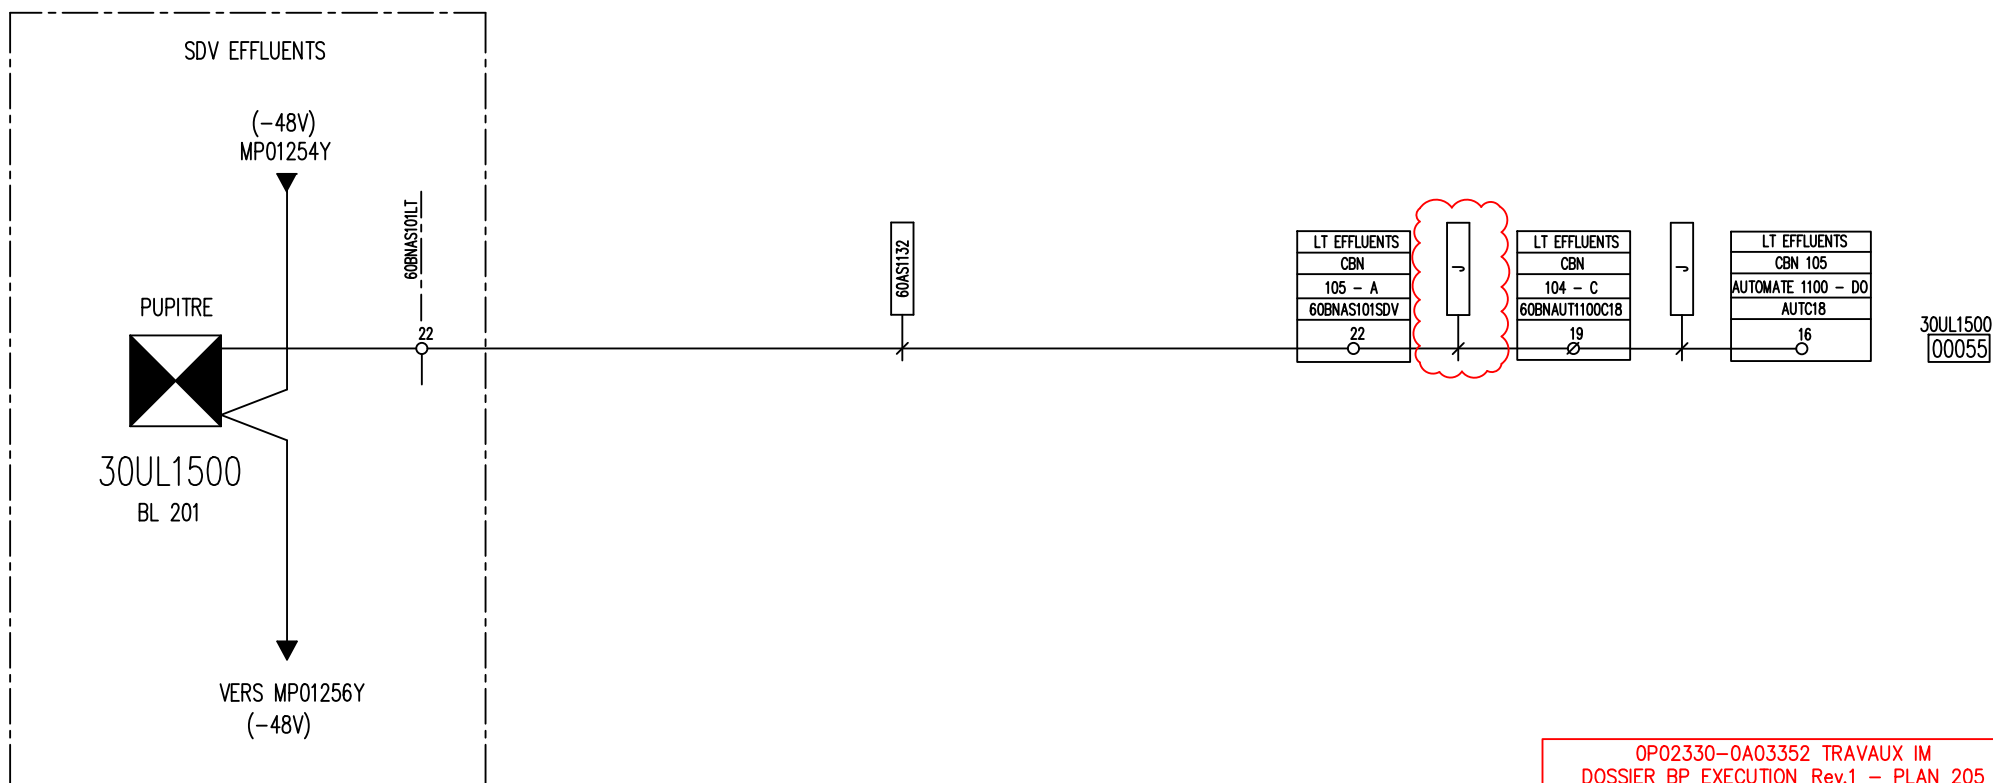

OP02330-OA03352 TRAVAUX IM
DOSSIER BP EXECUTION_Rev.1 - PLAN 205

PHASE ARRET IM

SITUATION
ACTUELLE

A DEPOSER

DESIGNATION :

REPERE DE BOUCLE :

30UL1500


ExxonMobil

RAFFINERIE DE
PORT-JEROME GRAVENCHON

N° DAO		MP01255Y			
REV	DATE	DESIGNATION	PAR	VISA	
T	09.04	TQC PROJET OPTTEAM	F.D	L.M	

LOCAL TECHNIQUE EFFLUENTS

SIG. 30UA1500 SUR PUPITRE SDV

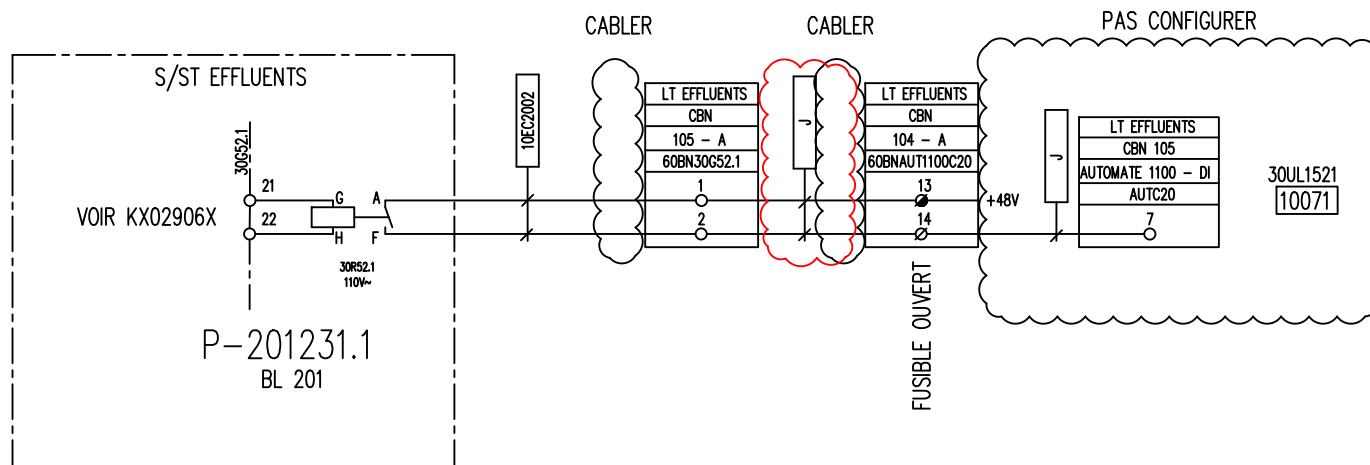

OP02330-OA03352 TRAVAUX IM
DOSSIER BP EXECUTION_Rev.1 - PLAN 207

PHASE ARRET IM

SITUATION
ACTUELLE

A DEPOSER

DESIGNATION :

REPERE DE BOUCLE :
P-201231.1


ExxonMobil

RAFFINERIE DE
PORT-JEROME GRAVENCHON

N° DAO		MP01259Y			
REV	DATE	DESIGNATION	PAR	VISA	
T	09.04	TQC PROJET OPTTEAM	F.D	L.M	
21	08.17	MAJ 16273	K.T	R.E	
22	03.18	PMP PHASE 4 (SUPPRESS. FISHER)	SL	ID	

LOCAL TECHNIQUE EFFLUENTS

ETAT DE MARCHÉ P-201231.1 (ex G52.1)

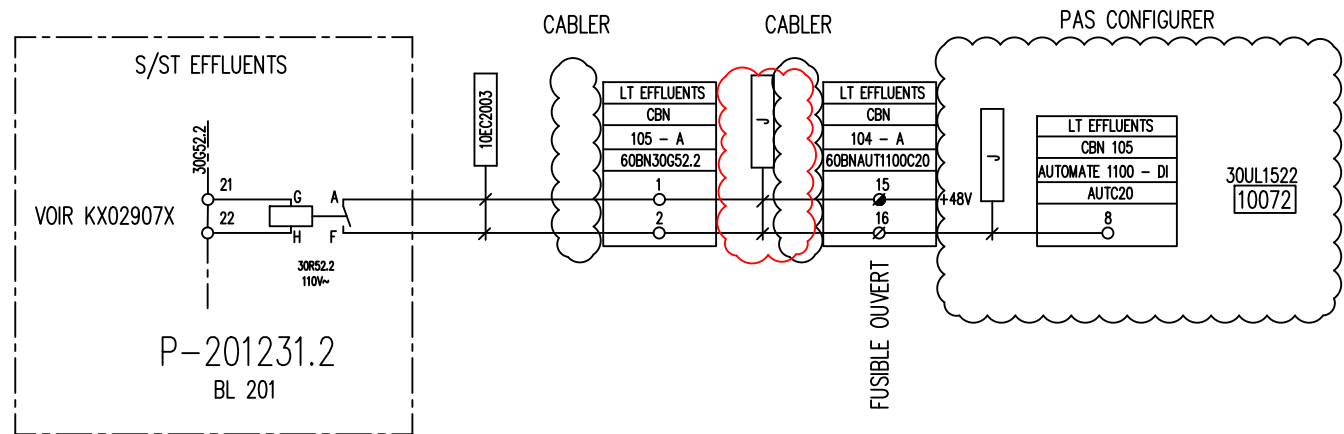

OP02330-OA03352 TRAVAUX IM
DOSSIER BP EXECUTION_Rev.1 - PLAN 208

PHASE ARRET IM

SITUATION
ACTUELLE

A DEPOSER

DESIGNATION :

REPERE DE BOUCLE :
P-201231.2


ExxonMobil

RAFFINERIE DE
PORT-JEROME GRAVENCHON

N° DAO		MP01260Y			
REV	DATE	DESIGNATION	PAR	VISA	
T	09.04	TQC PROJET OPTTEAM	F.D	L.M	
21	08.17	MAJ 16273	K.T	R.E	
22	03.18	PMP PHASE 4 (SUPPRESS. FISHER)	SL	ID	

LOCAL TECHNIQUE EFFLUENTS

ETAT DE MARCHE P-201231.2 (ex G52.2)

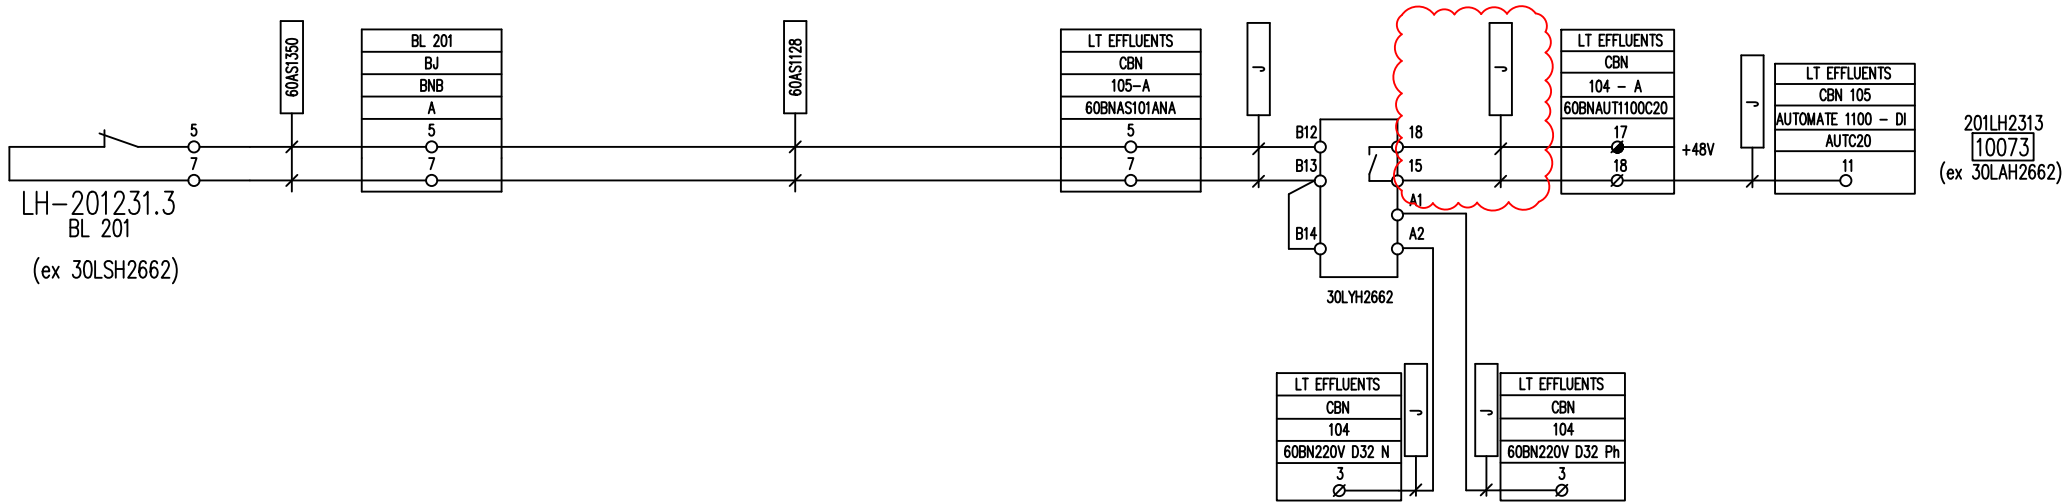




PHASE ARRET IM

SITUATION
ACTUELLE

A DEPOSER

OP02330-OA03352 TRAVAUX IM
DOSSIER BP EXECUTION_Rev.1 - PLAN 209

TAGNAME	REPERE	GROUPE	DESIGNATION :	ExxonMobil	N° DAO	MP01261Y				BLOC 201 - OFFSITES EFFLUENTS G
201LH2313	LH-201231.3				REV	DATE	DESIGNATION	PAR	VISA	ALARME NIVEAU RELAYAGE AVAL
					T	09.04	TQC PROJET OPTTEAM	F.D	L.M	
					U	09.12	MAJ12062	V.H	J.L	
			REPERE DE BOUCLE :	RAFFINERIE DE PORT-JEROME GRAVENCHON						
			LH-201231.3							

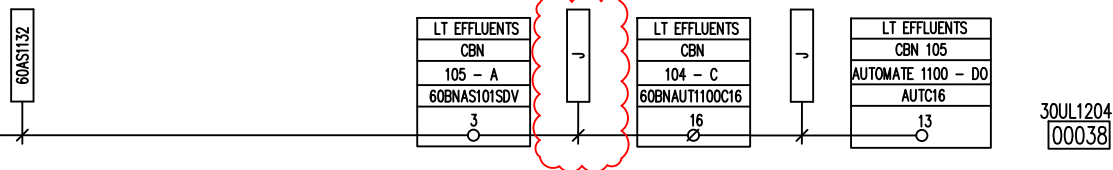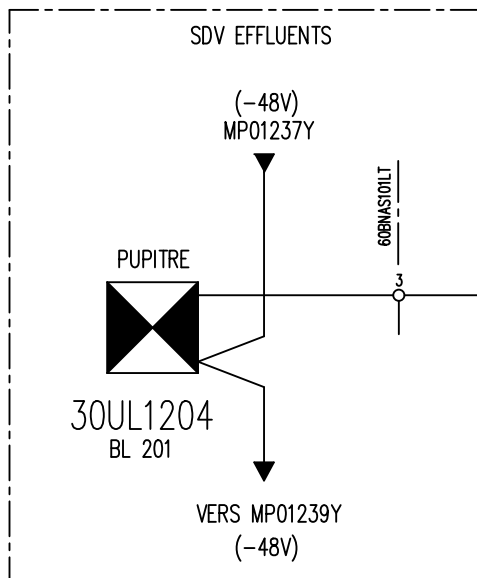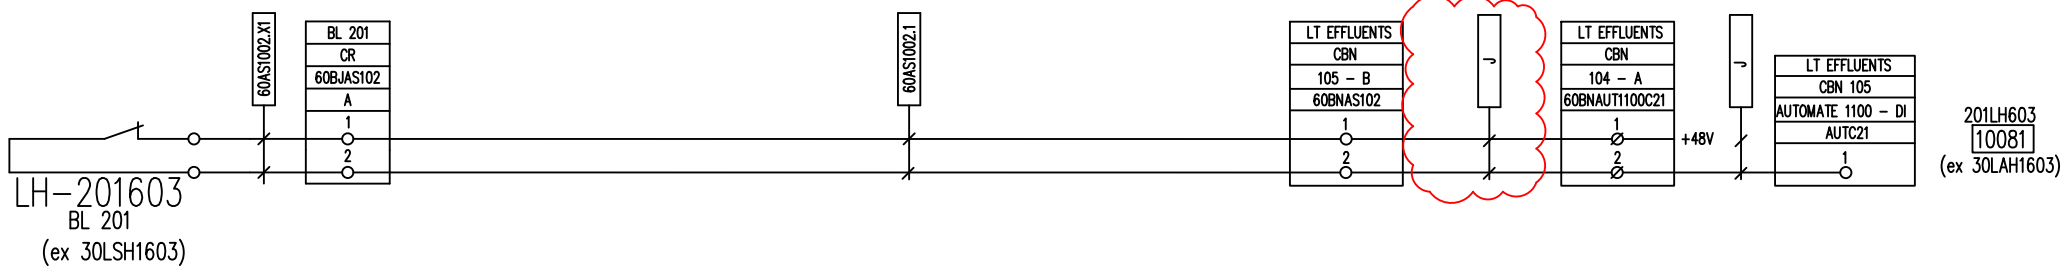

OP02330-0A03352 TRAVAUX IM
DOSSIER BP EXECUTION_Rev.1 - PLAN 210

PHASE ARRET IM

SITUATION
ACTUELLE

A DEPOSER

DESIGNATION :

REPERE DE BOUCLE :
LH-201603




ExxonMobil

RAFFINERIE DE
PORT-JEROME GRAVENCHON

N° DAO		MP01262Y			
REV	DATE	DESIGNATION	PAR	VISA	
T	09.04	TQC PROJET OPTTEAM	F.D	L.M	

LOCAL TECHNIQUE EFFLUENTS

NIVEAU HAUT BAC 603
SIG. 201LH603 (ex LAH1603) SUR PUPITRE SDV

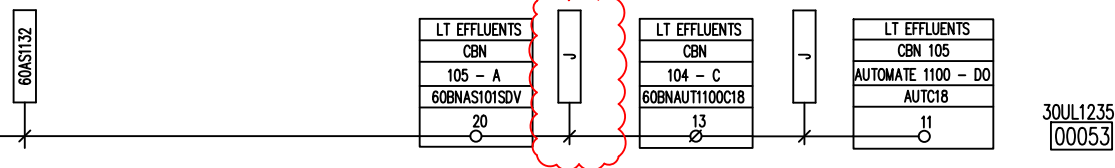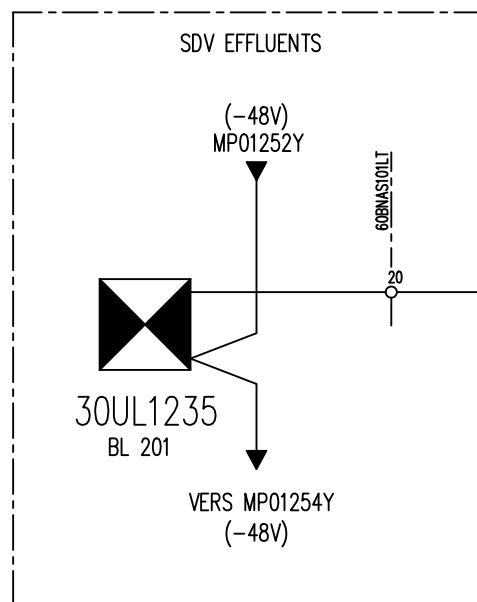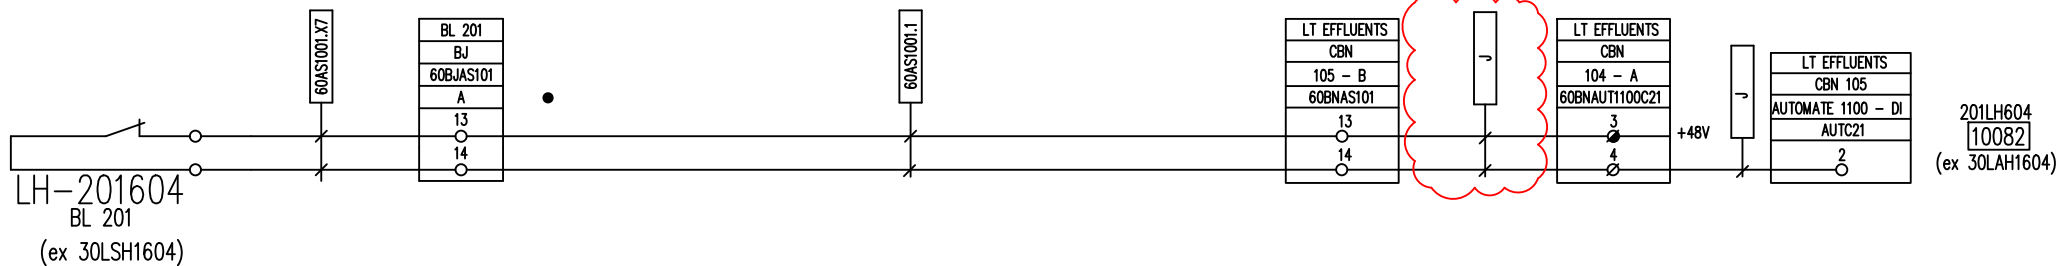

OP02330-OA03352 TRAVAUX IM
DOSSIER BP EXECUTION_Rev.1 - PLAN 211

PHASE ARRET IM

SITUATION
ACTUELLE

A DEPOSER

DESIGNATION :

REPERE DE BOUCLE :
LH-201604



ExxonMobil

RAFFINERIE DE
PORT-JEROME GRAVENCHON

N° DAO		MP01263Y			
REV	DATE	DESIGNATION	PAR	VISA	
T	09.04	TQC PROJET OPTTEAM	F.D	L.M	

LOCAL TECHNIQUE EFFLUENTS

NIVEAU HAUT BAC 604
SIG. 201LH604 (ex LAH1604) SUR PUPITRE SDV

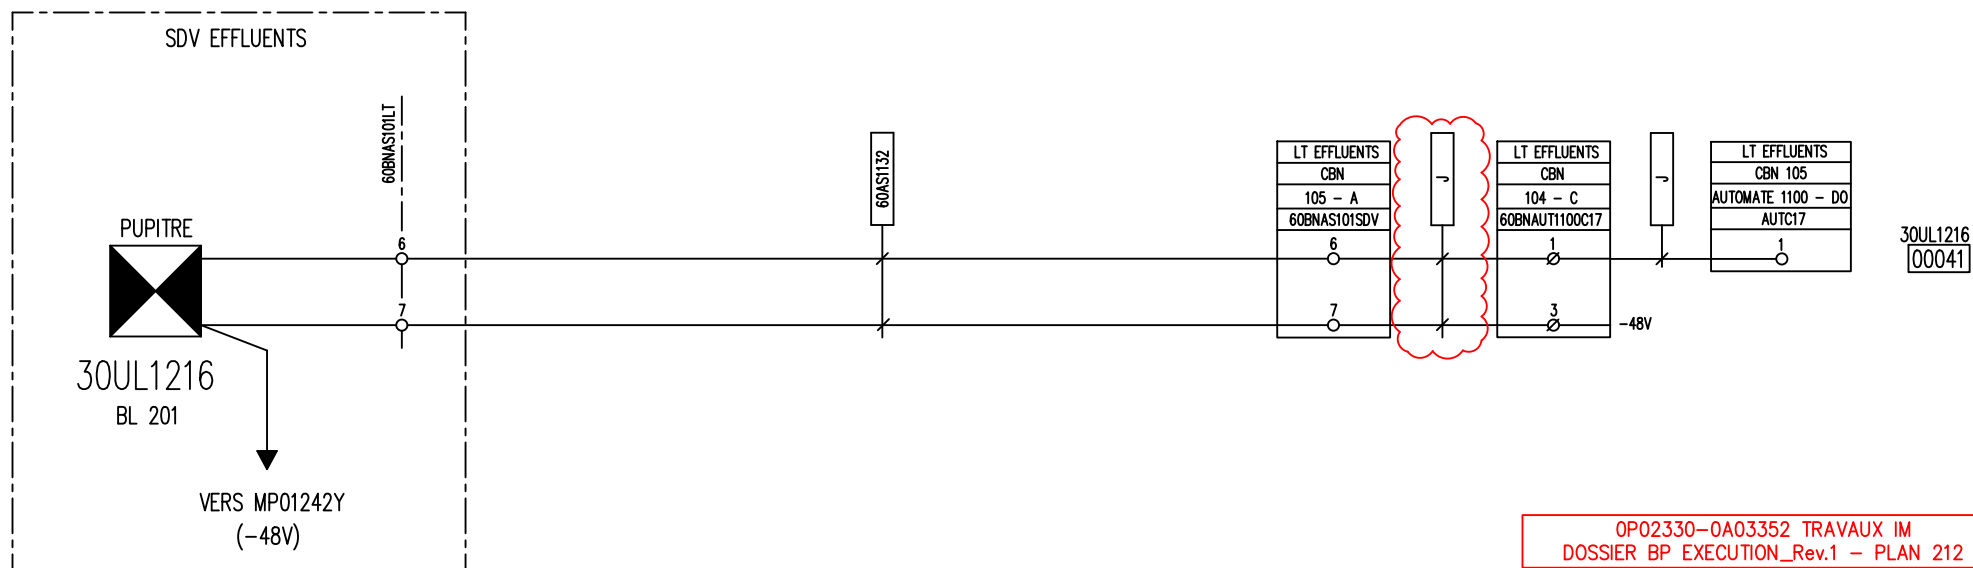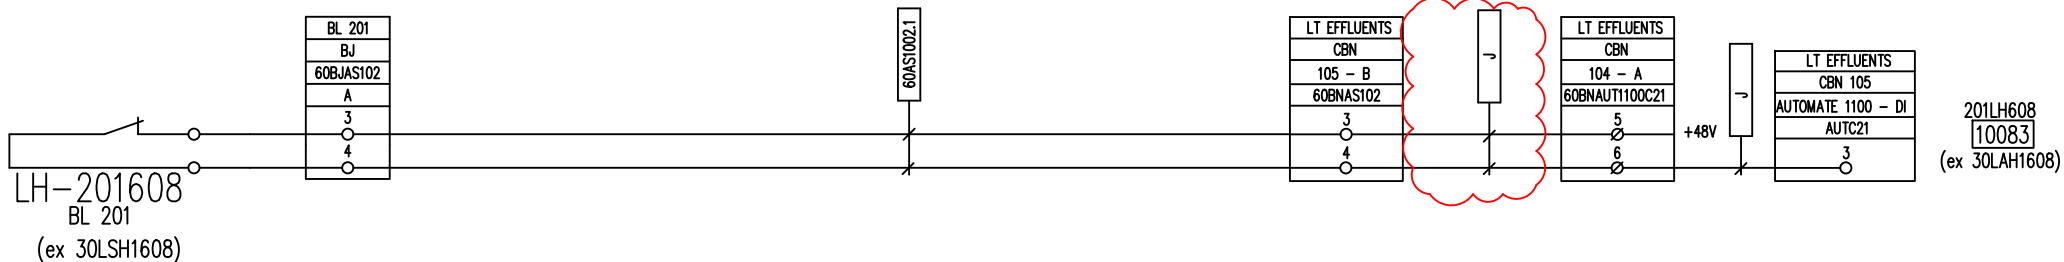

OP02330-OA03352 TRAVAUX IM
DOSSIER BP EXECUTION_Rev.1 - PLAN 212

PHASE ARRET IM

SITUATION
ACTUELLE

A DEPOSER

DESIGNATION :

REPERE DE BOUCLE :
LH-201608



ExxonMobil

RAFFINERIE DE
PORT-JEROME GRAVENCHON

N° DAO		MP01264Y			
REV	DATE	DESIGNATION	PAR	VISA	
T	09.04	TQC PROJET OPTTEAM	F.D	L.M	

LOCAL TECHNIQUE EFFLUENTS

NIVEAU HAUT BAC 608
SIG. 201LH608 (ex LAH1608) SUR PUPITRE SDV

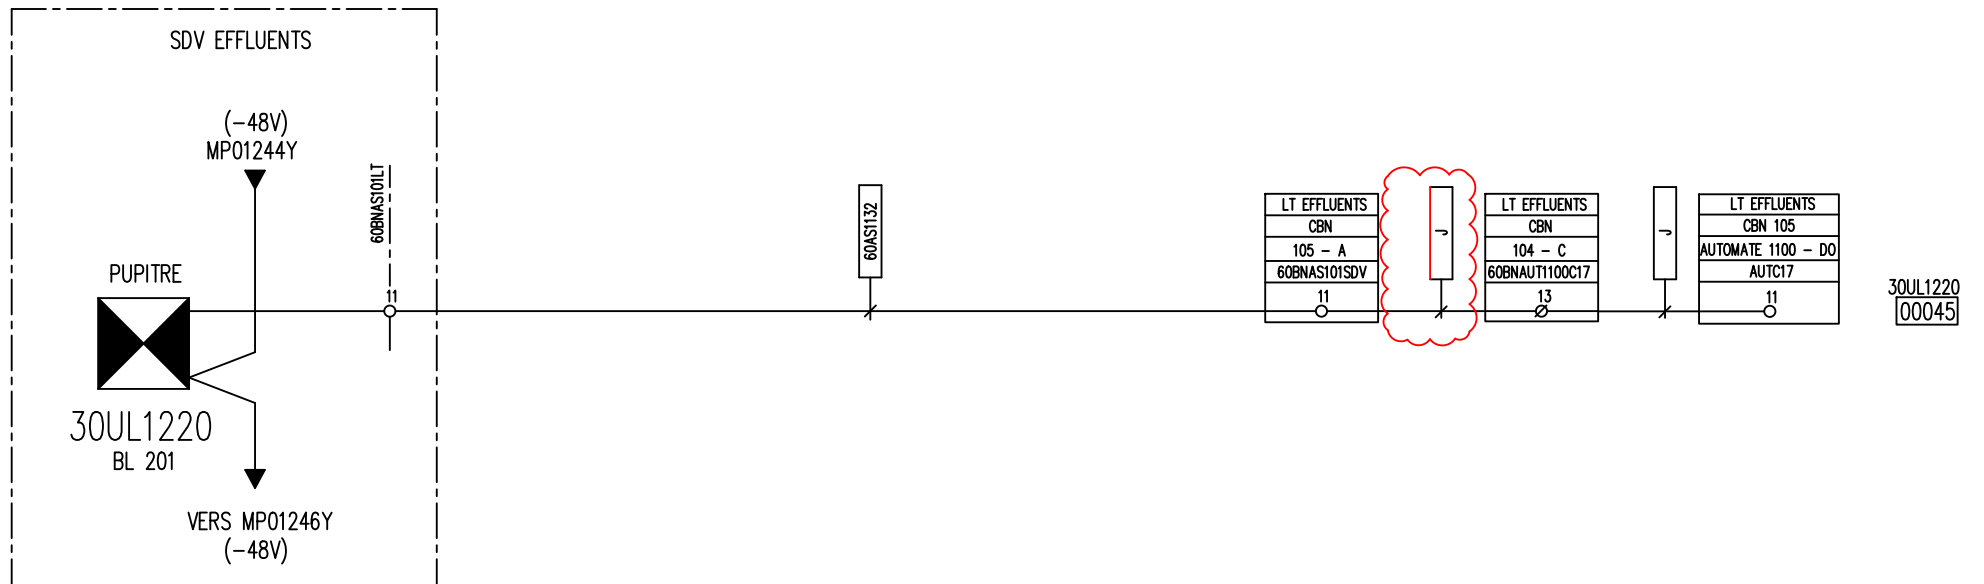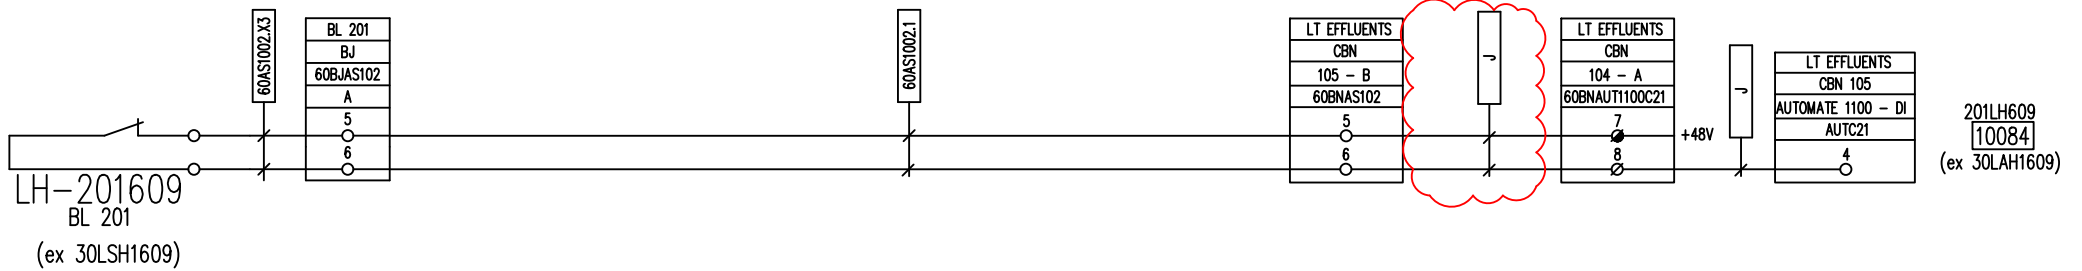

OP02330-OA03352 TRAVAUX IM
DOSSIER BP EXECUTION_Rev.1 - PLAN 213

PHASE ARRET IM

SITUATION
ACTUELLE

A DEPOSER

DESIGNATION :

REPERE DE BOUCLE :
LH-201609



ExxonMobil

RAFFINERIE DE
PORT-JEROME GRAVENCHON

N° DAO		MP01265Y			
REV	DATE	DESIGNATION	PAR	VISA	
T	09.04	TQC PROJ ET OPT EAM	F.D	L.M	

LOCAL TECHNIQUE EFFLUENTS

NIVEAU HAUT BAC 609
SIG. 201LH609 (ex LAH1609) SUR PUPITRE SDV

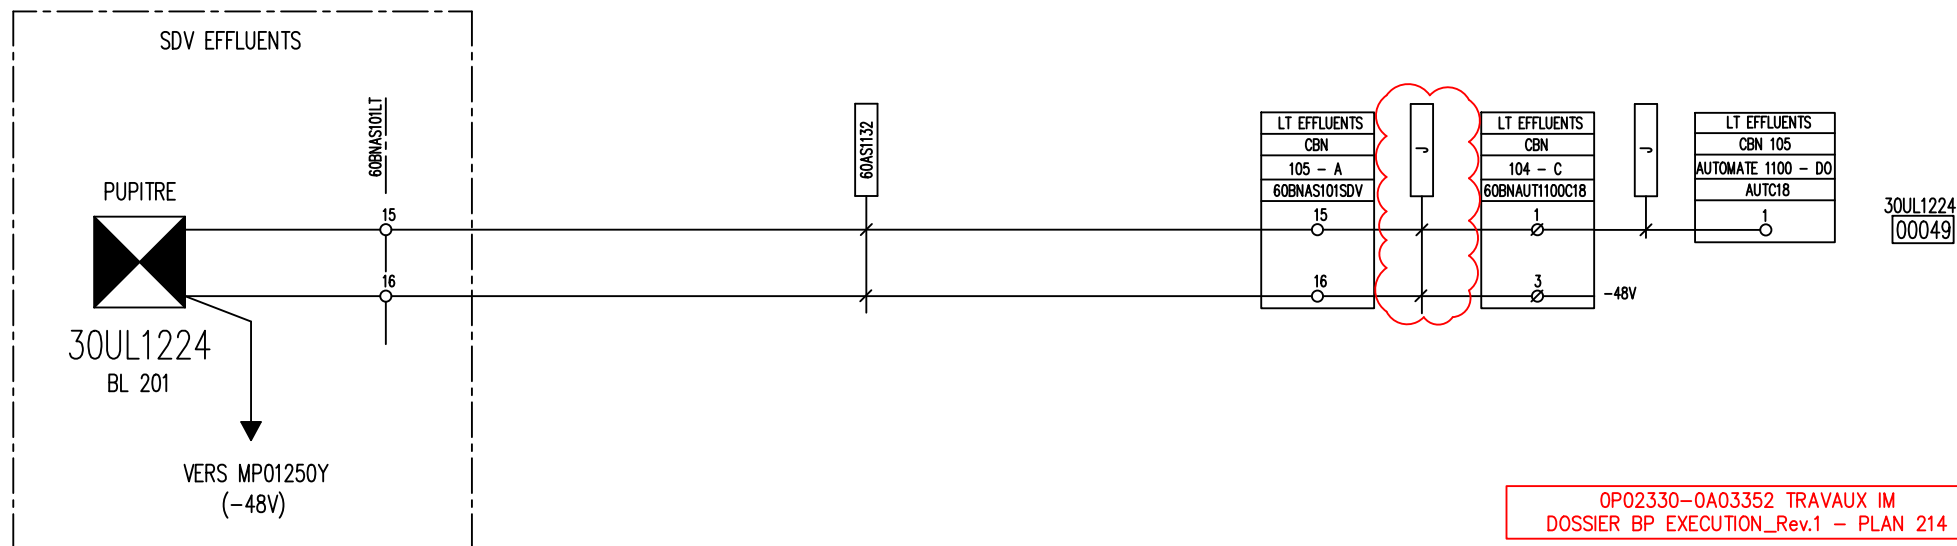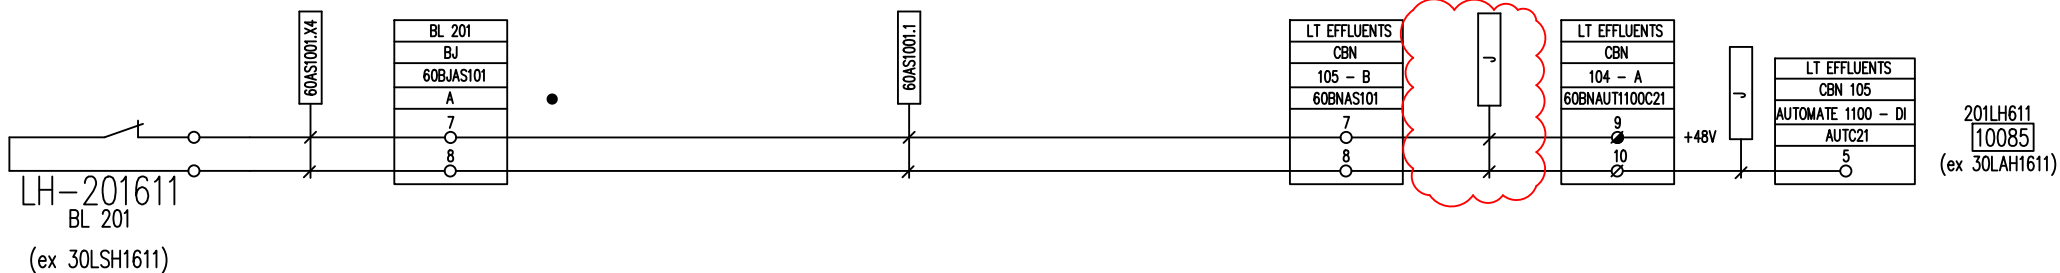

OP02330-OA03352 TRAVAUX IM
DOSSIER BP EXECUTION_Rev.1 - PLAN 214

PHASE ARRET IM

SITUATION
ACTUELLE

A DEPOSER

DESIGNATION :

REPERE DE BOUCLE :
LH-201611



ExxonMobil

RAFFINERIE DE
PORT-JEROME GRAVENCHON

N° DAO		MP01266Y			
REV	DATE	DESIGNATION	PAR	VISA	
T	09.04	TQC PROJET OPTTEAM	F.D	L.M	

LOCAL TECHNIQUE EFFLUENTS

NIVEAU HAUT BAC 611
SIG. 201LH611 (ex LAH1611) SUR PUPITRE SDV

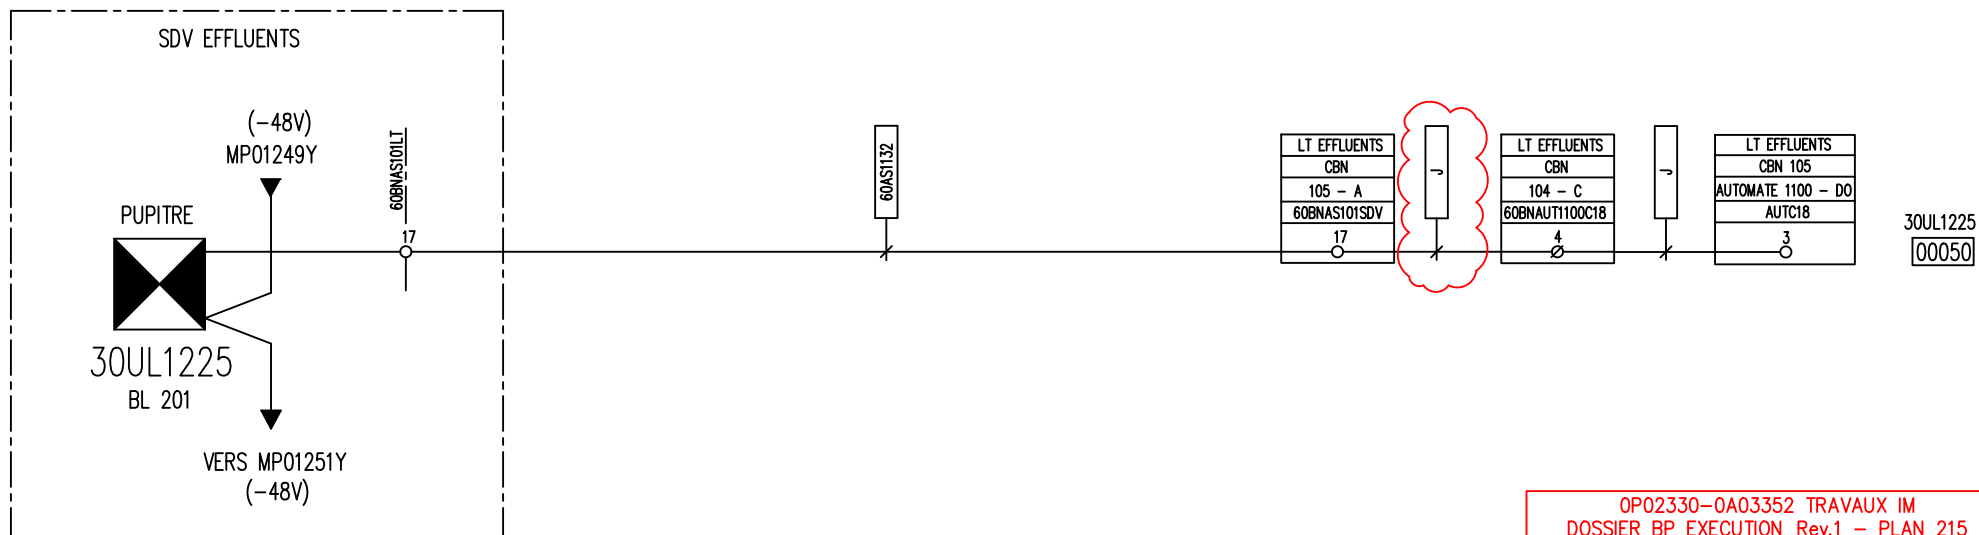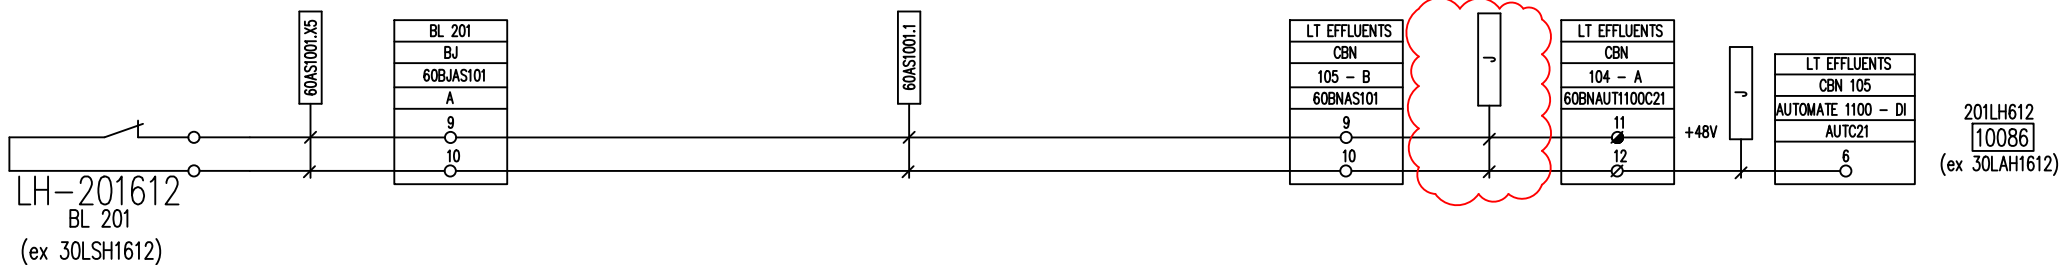

OP02330-OA03352 TRAVAUX IM
DOSSIER BP EXECUTION_Rev.1 - PLAN 215

PHASE ARRET IM

SITUATION
ACTUELLE

A DEPOSER

DESIGNATION :

REPERE DE BOUCLE :
LH-201612


ExxonMobil

RAFFINERIE DE
PORT-JEROME GRAVENCHON

N° DAO		MP01267Y			
REV	DATE	DESIGNATION	PAR	VISA	
T	09.04	TQC PROJET OPTTEAM	F.D	L.M	

LOCAL TECHNIQUE EFFLUENTS

NIVEAU HAUT BAC 612
SIG. 201LH612 (ex LAH1612) SUR PUPITRE SDV

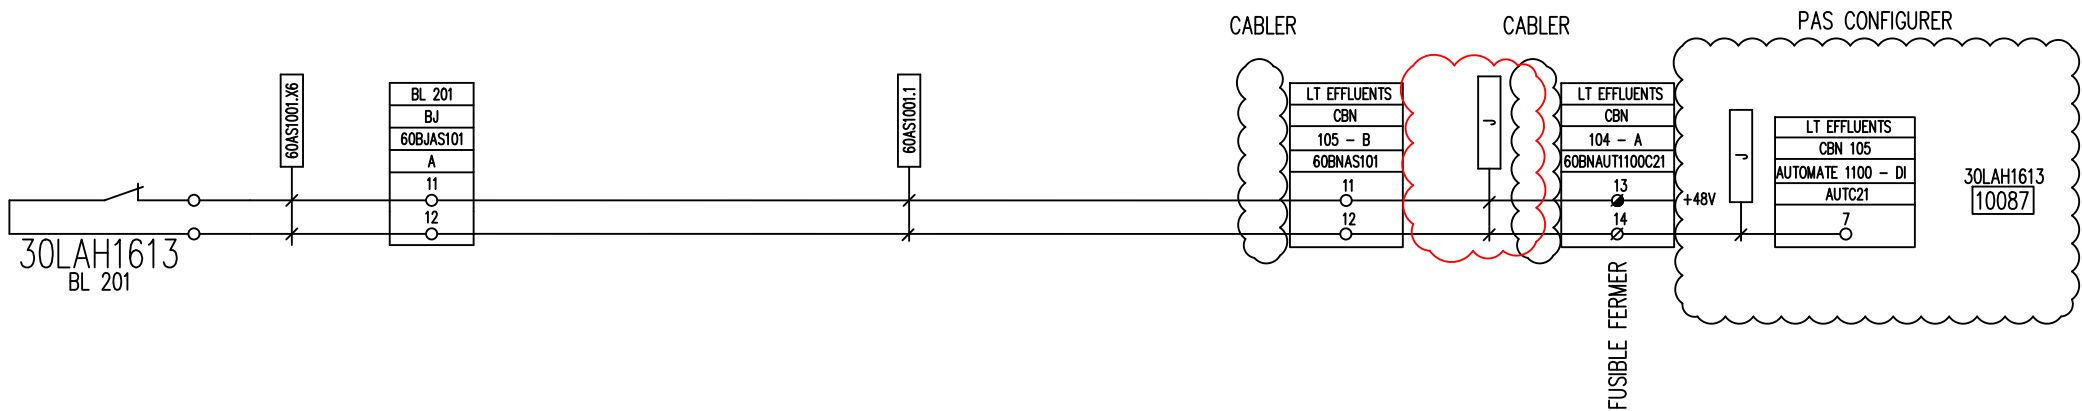

OP02330-OA03352 TRAVAUX IM
DOSSIER BP EXECUTION_Rev.1 - PLAN 216

PHASE ARRET IM

SITUATION
ACTUELLE

A DEPOSER

DESIGNATION :

REPERE DE BOUCLE :
30LAH1613


ExxonMobil

RAFFINERIE DE
PORT-JEROME GRAVENCHON

N° DAO		MP01268Y			
REV	DATE	DESIGNATION	PAR	VISA	
T	09.04	TQC PROJET OPTTEAM	F.D	L.M	
1	03.18	PMP PHASE 4 (SUP. FISHER)	SL	ID	

LOCAL TECHNIQUE EFFLUENTS

NIVEAU HAUT BAC 613

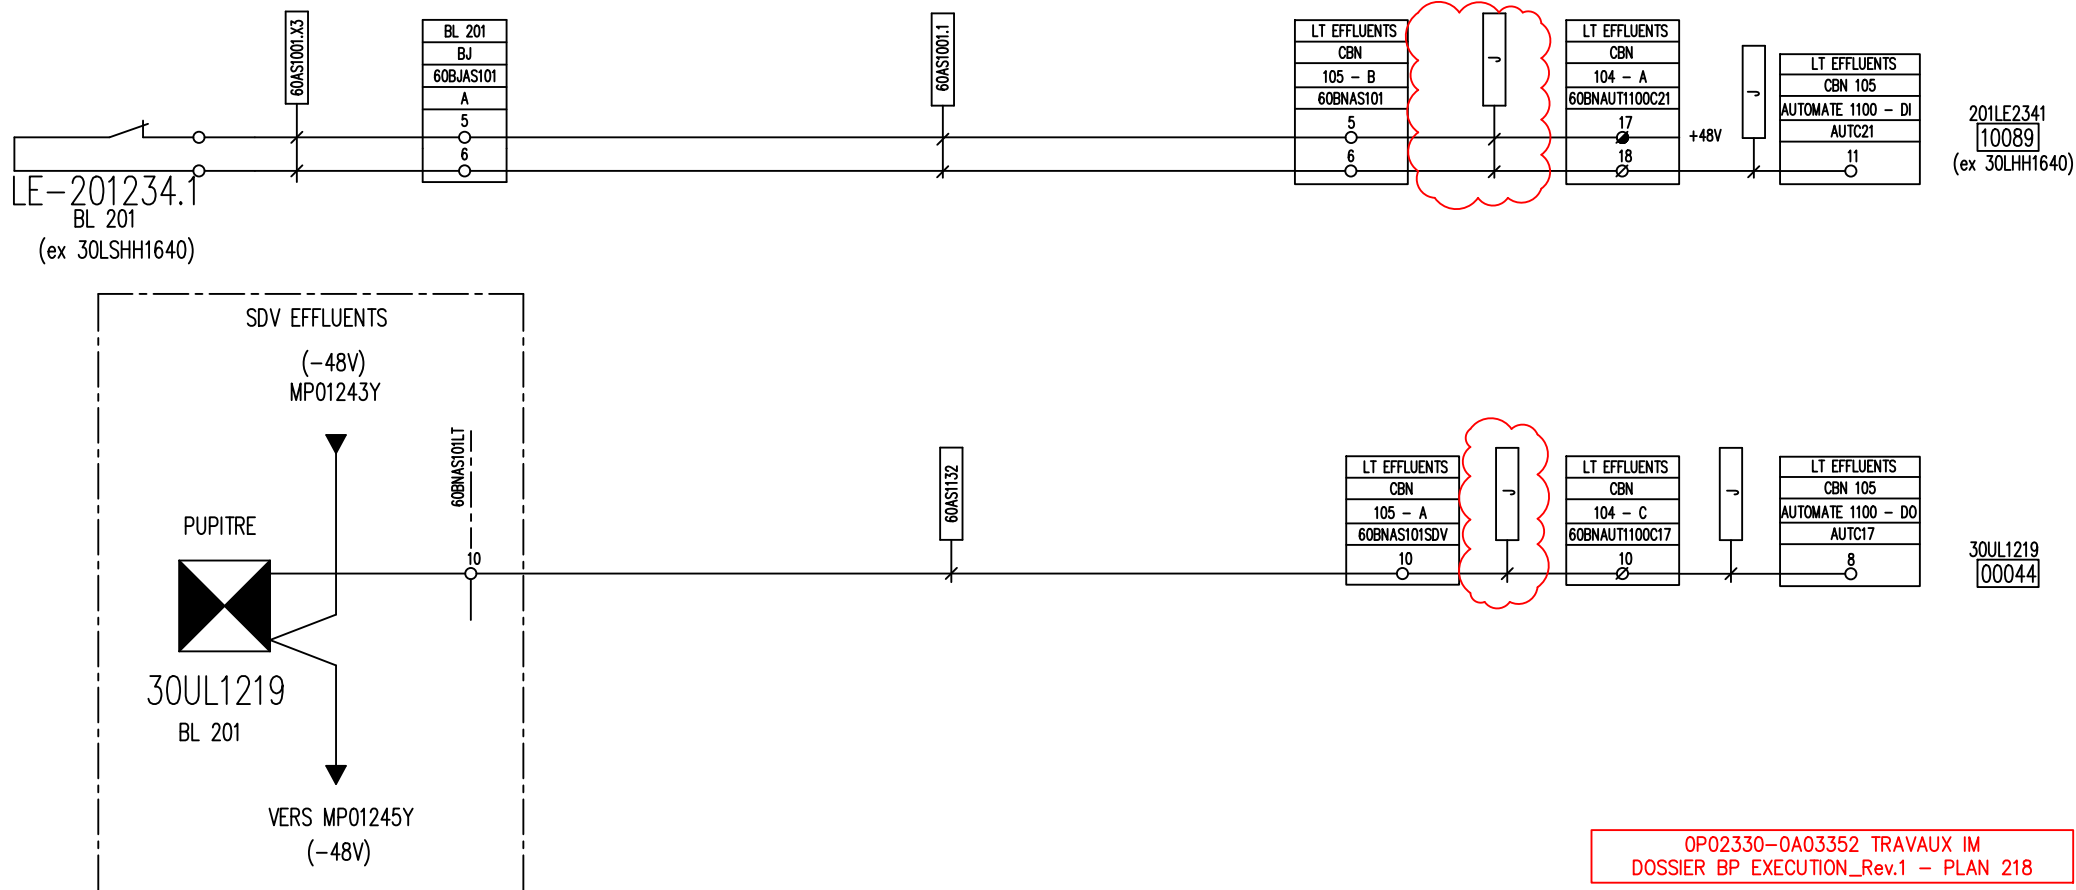

OP02330-OA03352 TRAVAUX IM
DOSSIER BP EXECUTION_Rev.1 - PLAN 218

PHASE ARRET IM

SITUATION
ACTUELLE

A DEPOSER

DESIGNATION :




REPERE DE BOUCLE :

LE-201234.1

ExxonMobil

RAFFINERIE DE
PORT-JEROME GRAVENCHON

N° DAO		MP01270Y				LOCAL TECHNIQUE EFFLUENTS	
REV	DATE	DESIGNATION	PAR	VISA		NIVEAU TRES HAUT FOSSE S14 SIG. 201LE2341 (ex LHH1640) SUR PUPITRE SDV	
T	09.04	TQC PROJET OPTTEAM	F.D	LM			

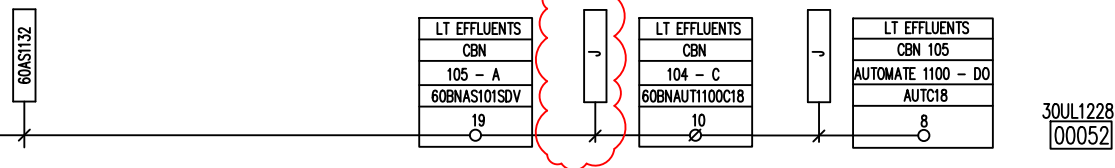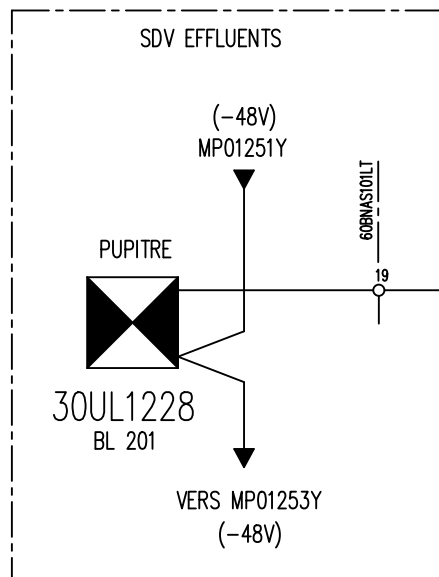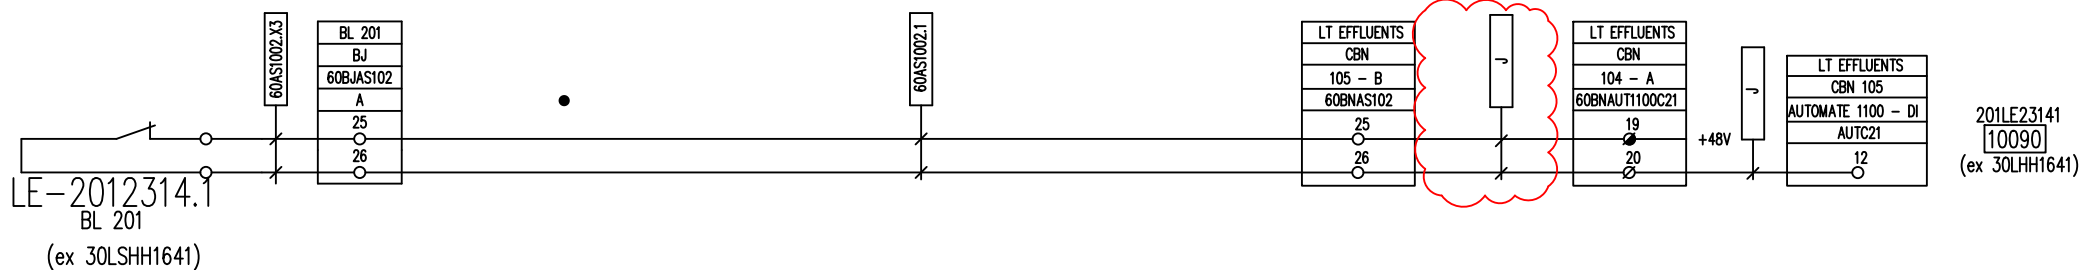

OP02330-OA03352 TRAVAUX IM
DOSSIER BP EXECUTION_Rev.1 - PLAN 219

PHASE ARRET IM

SITUATION
ACTUELLE

A DEPOSER

DESIGNATION :

REPERE DE BOUCLE :
LE-2012314.1



ExxonMobil

RAFFINERIE DE
PORT-JEROME GRAVENCHON

N° DAO		MP01271Y			
REV	DATE	DESIGNATION	PAR	VISA	
T	09.04	TQC PROJET OPTTEAM	F.D	L.M	

LOCAL TECHNIQUE EFFLUENTS

NIVEAU TRES HAUT SEPARA. 4.1
SIG. 201LE23141 (ex LHH1641) SUR PUPITRE SDV

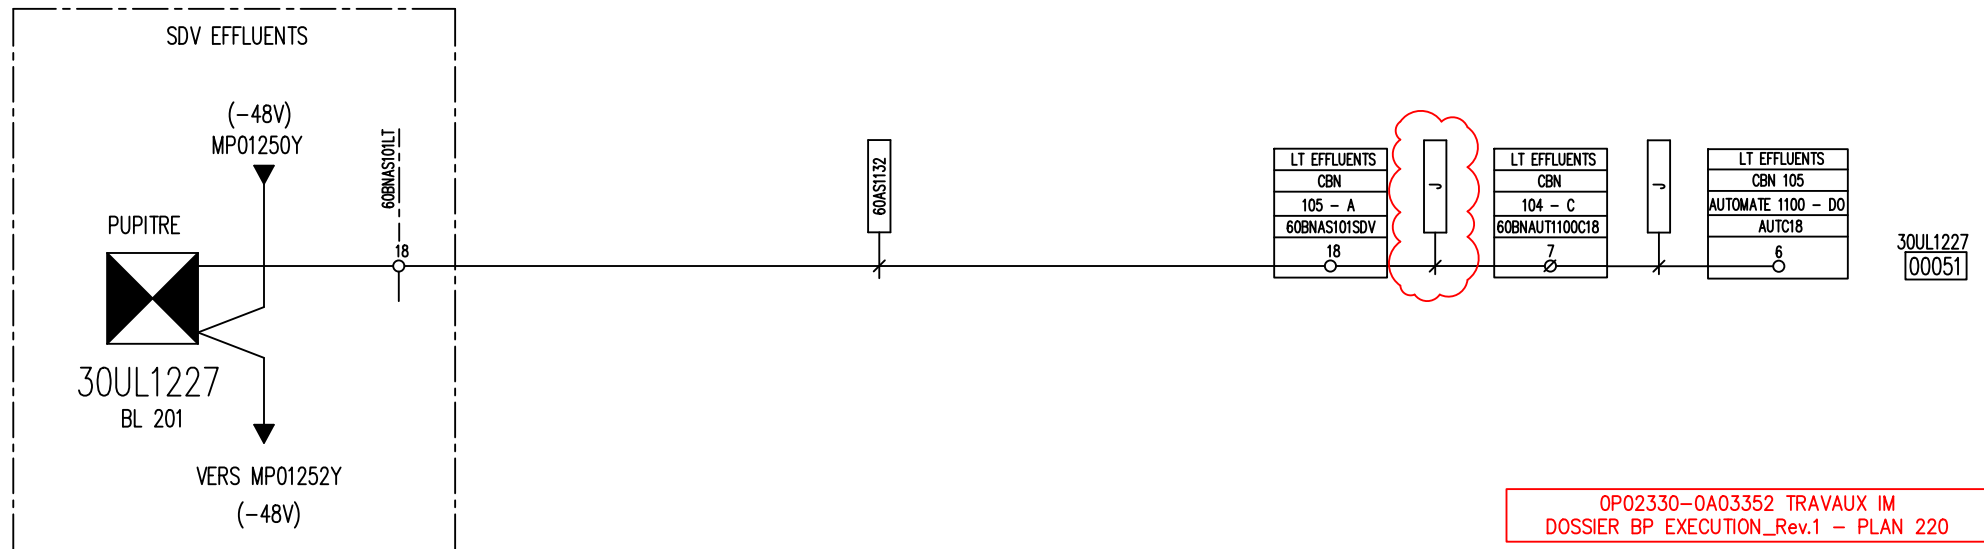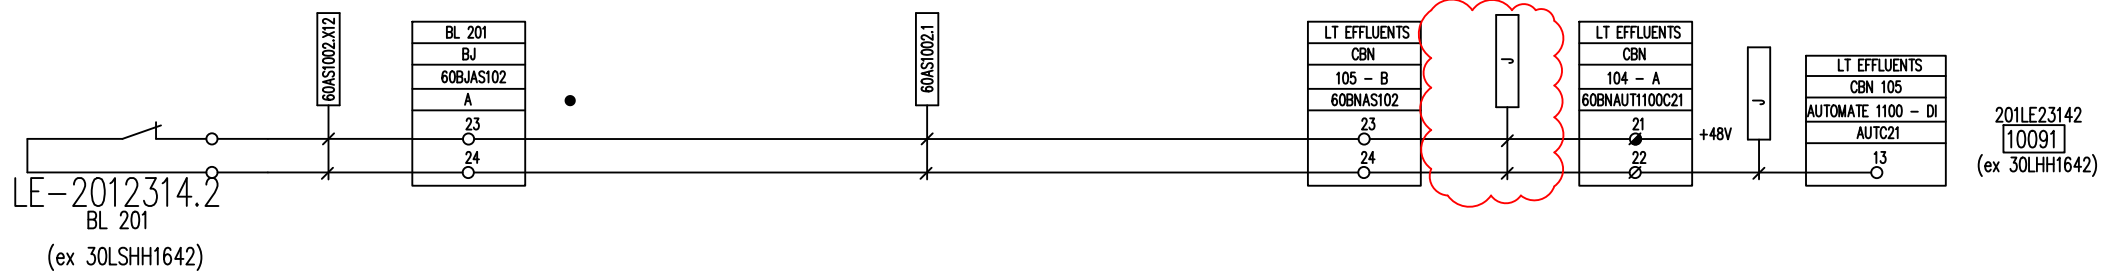

PHASE ARRET IM

SITUATION
ACTUELLE

A DEPOSER

DESIGNATION :

REPERE DE BOUCLE :
LE-2012314.2



ExxonMobil

RAFFINERIE DE
PORT-JEROME GRAVENCHON

N° DAO		MP01272Y			
REV	DATE	DESIGNATION	PAR	VISA	
T	09.04	TQC PROJET OPTTEAM	F.D	L.M	

LOCAL TECHNIQUE EFFLUENTS

NIVEAU TRES HAUT SEPARA. 4.2
SIG. 201LE23142 (ex LHH1642) SUR PUPITRE SDV

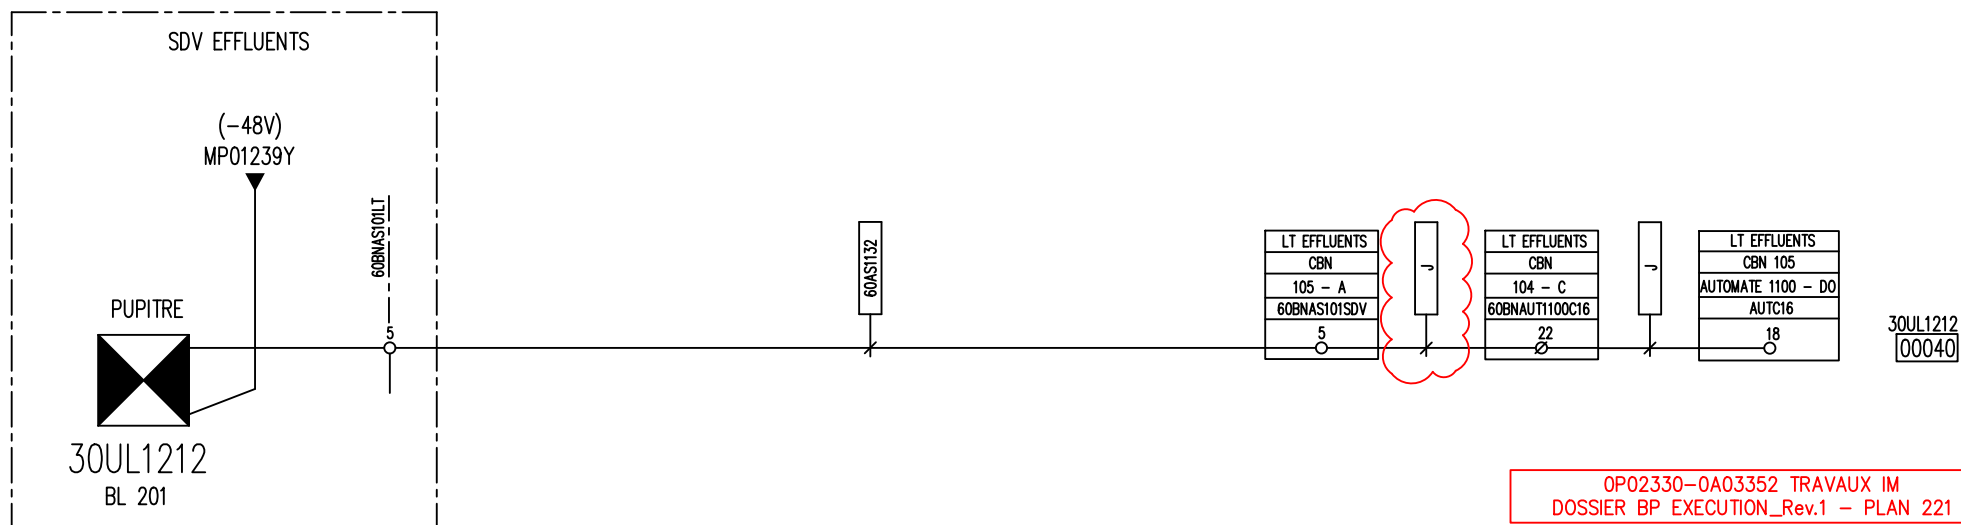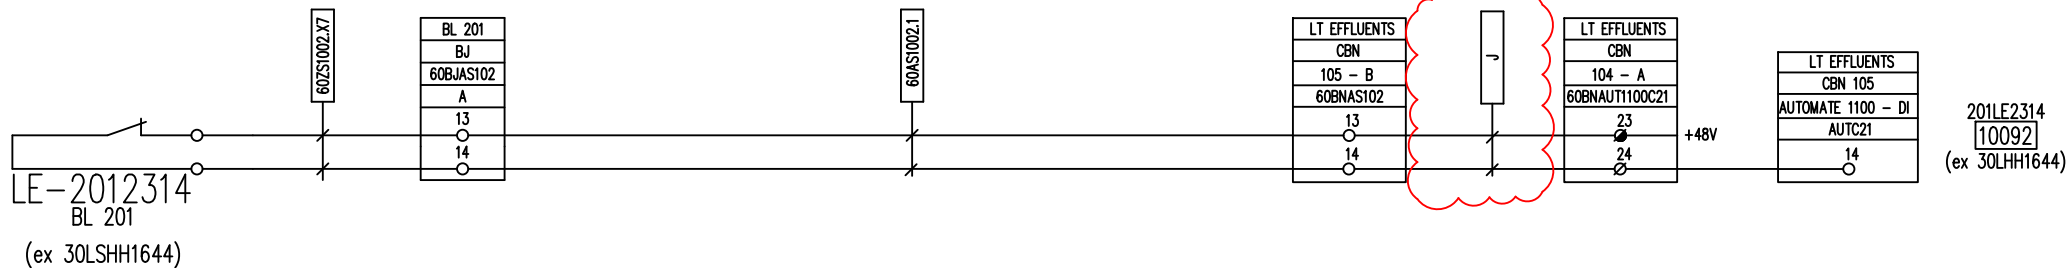

PHASE ARRET IM

SITUATION
ACTUELLE

A DEPOSER

DESIGNATION :

REPERE DE BOUCLE :
LE-2012314



ExxonMobil

RAFFINERIE DE
PORT-JEROME GRAVENCHON

N° DAO		MP01273Y			
REV	DATE	DESIGNATION	PAR	VISA	
T	09.04	TQC PROJET OPTTEAM	F.D	L.M	

LOCAL TECHNIQUE EFFLUENTS

NIVEAU TRES HAUT SEPARA. 41.42
SIG. 201L2314 (ex LHH1644) SUR PUPITRE SDV

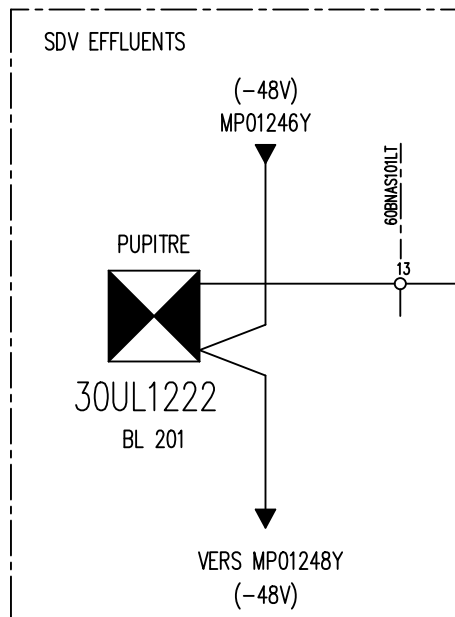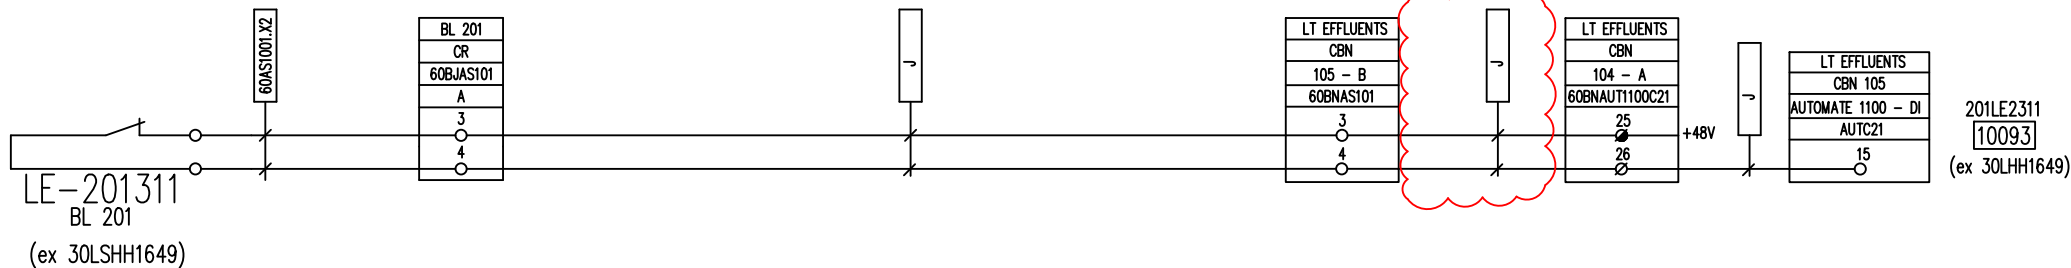

OP02330-0A03352 TRAVAUX IM
DOSSIER BP EXECUTION_Rev.1 - PLAN 222

PHASE ARRET IM

SITUATION
ACTUELLE

A DEPOSER

DESIGNATION :

REPERE DE BOUCLE :
LE-2012311




ExxonMobil

RAFFINERIE DE
PORT-JEROME GRAVENCHON

N° DAO		MP01274Y			
REV	DATE	DESIGNATION	PAR	VISA	
T	09.04	TQC PROJET OPTTEAM	F.D	LM	

LOCAL TECHNIQUE EFFLUENTS

NIVEAU TRES HAUT FOSSE 649
SIG. 201LE2311 (ex LHH1649) SUR PUPITRE SDV

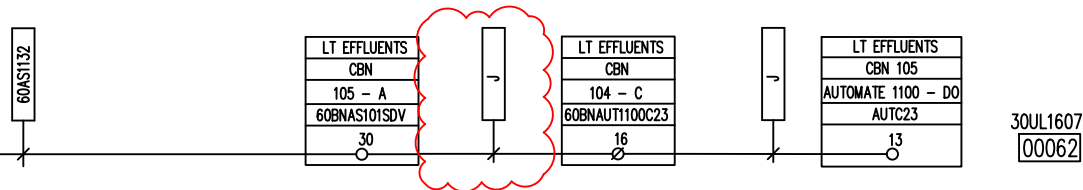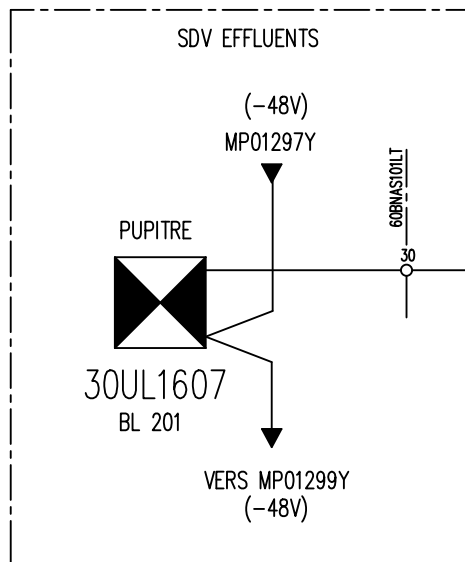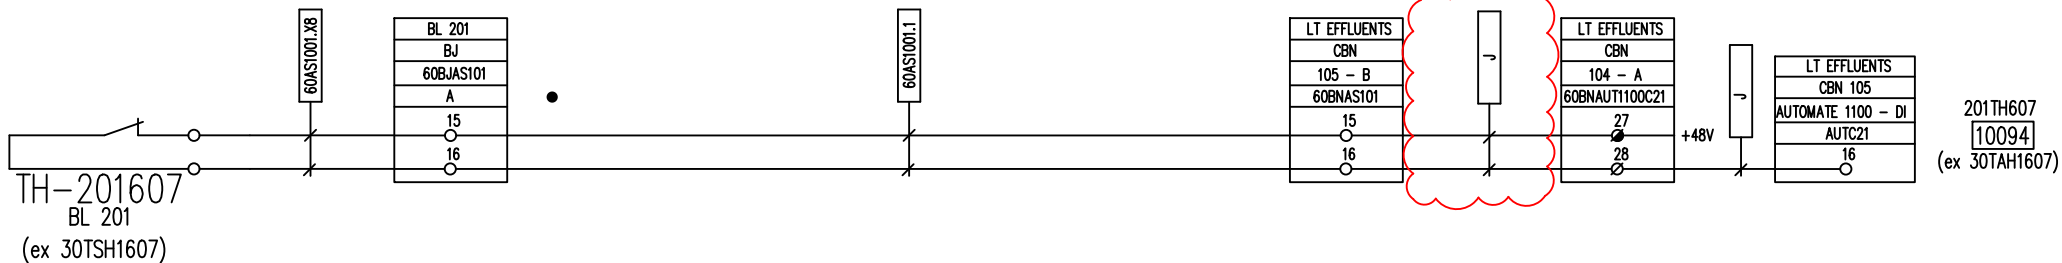

OP02330-OA03352 TRAVAUX IM
DOSSIER BP EXECUTION_Rev.1 - PLAN 223

PHASE ARRET IM

SITUATION
ACTUELLE

A DEPOSER

DESIGNATION :

REPERE DE BOUCLE :
TH-201607


ExxonMobil

RAFFINERIE DE
PORT-JEROME GRAVENCHON

N° DAO		MP01275Y			
REV	DATE	DESIGNATION	PAR	VISA	
T	09.04	TQC PROJET OPTTEAM	F.D	L.M	

LOCAL TECHNIQUE EFFLUENTS

TEMPERATURE HAUTE BAC 607
SIG 201TH607 (ex 30TAH1607) SUR PUPITRE SDV

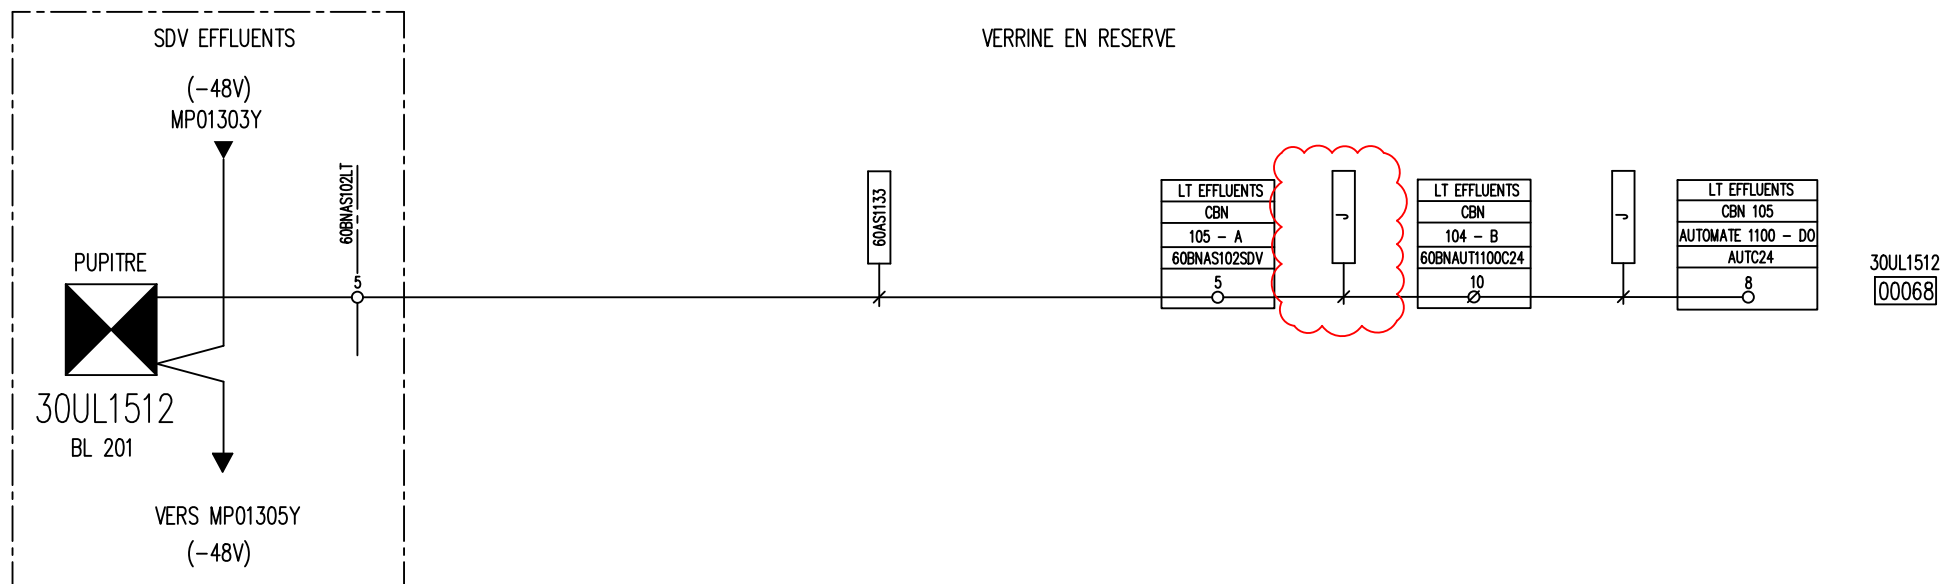

PHASE ARRET IM



SITUATION
ACTUELLE

A DEPOSER

OP02330-OA03352 TRAVAUX IM
DOSSIER BP EXECUTION_Rev.1 - PLAN 224

TAGNAME	REPERE	GROUPE	DESIGNATION :	ExxonMobil	N° DAO	MP01276Y	LOCAL TECHNIQUE EFFLUENTS			
201UX6141	UX-201614.1				REV	DATE	DESIGNATION	PAR	VISA	RESERVE SUR PUPITRE SDV
30UL1512	30UL1512			T	09.04		TQC PROJET OPTTEAM	F.D	L.M	
			REPERE DE BOUCLE :	U	04.05		MISE A JOUR SUITE TQC OPTTEAM	C.D	L.M	
			UX-201614.1	V	01.22		TQC 18202	BSI	SEG.	

RAFFINERIE DE
PORT-JEROME GRAVENCHON

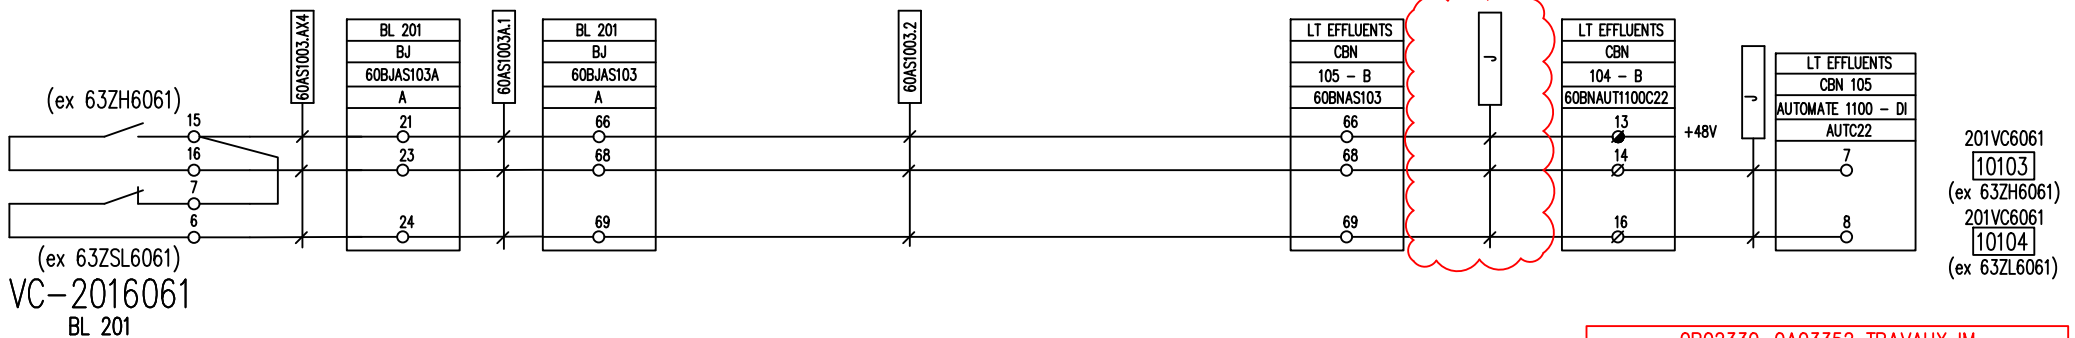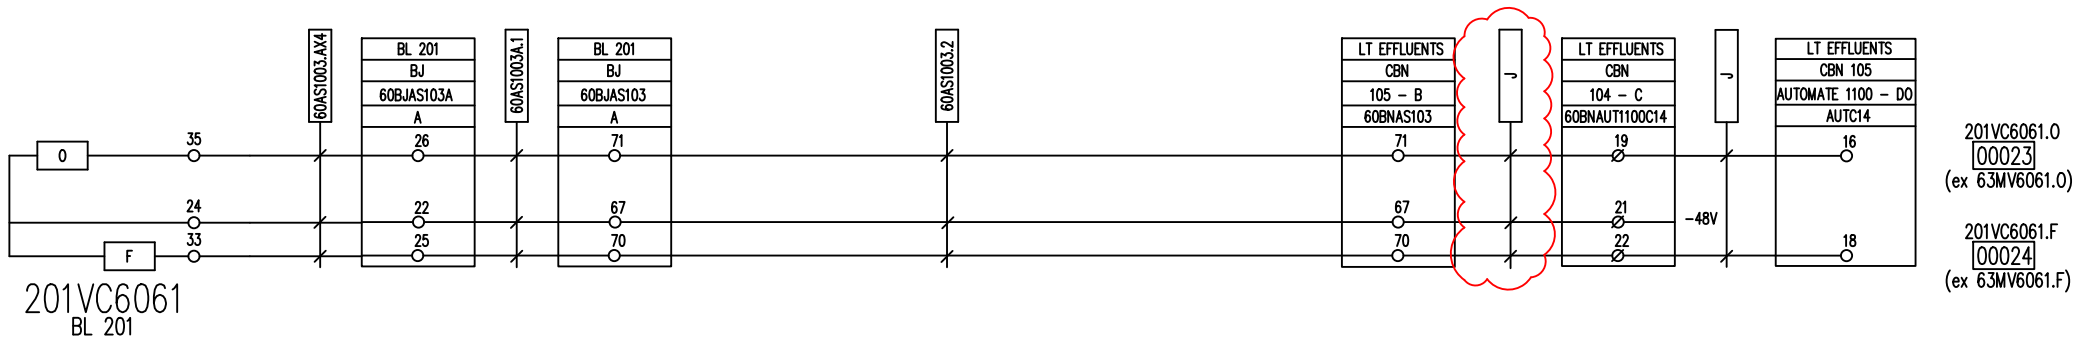

OP02330-OA03352 TRAVAUX IM
DOSSIER BP EXECUTION_Rev.1 - PLAN 225

PHASE ARRET IM

SITUATION
ACTUELLE

A DEPOSER

DESIGNATION :


REPERE DE BOUCLE :
VC-2016061

ExxonMobil

RAFFINERIE DE
PORT-JEROME GRAVENCHON

N° DAO		MP01280Y			LOCAL TECHNIQUE EFFLUENTS	
REV	DATE	DESIGNATION	PAR	VISA		
T	09.04	TQC PROJET OPTTEAM	F.D	L.M		

OUVERTURE 201VC6061 (ex 63MV6061)
FERMERTURE 201VC6061 (ex 63MV6061)
201VC6061 (ex 63MV6061) OUVERTE
201VC6061 (ex 63MV6061) FERMEE

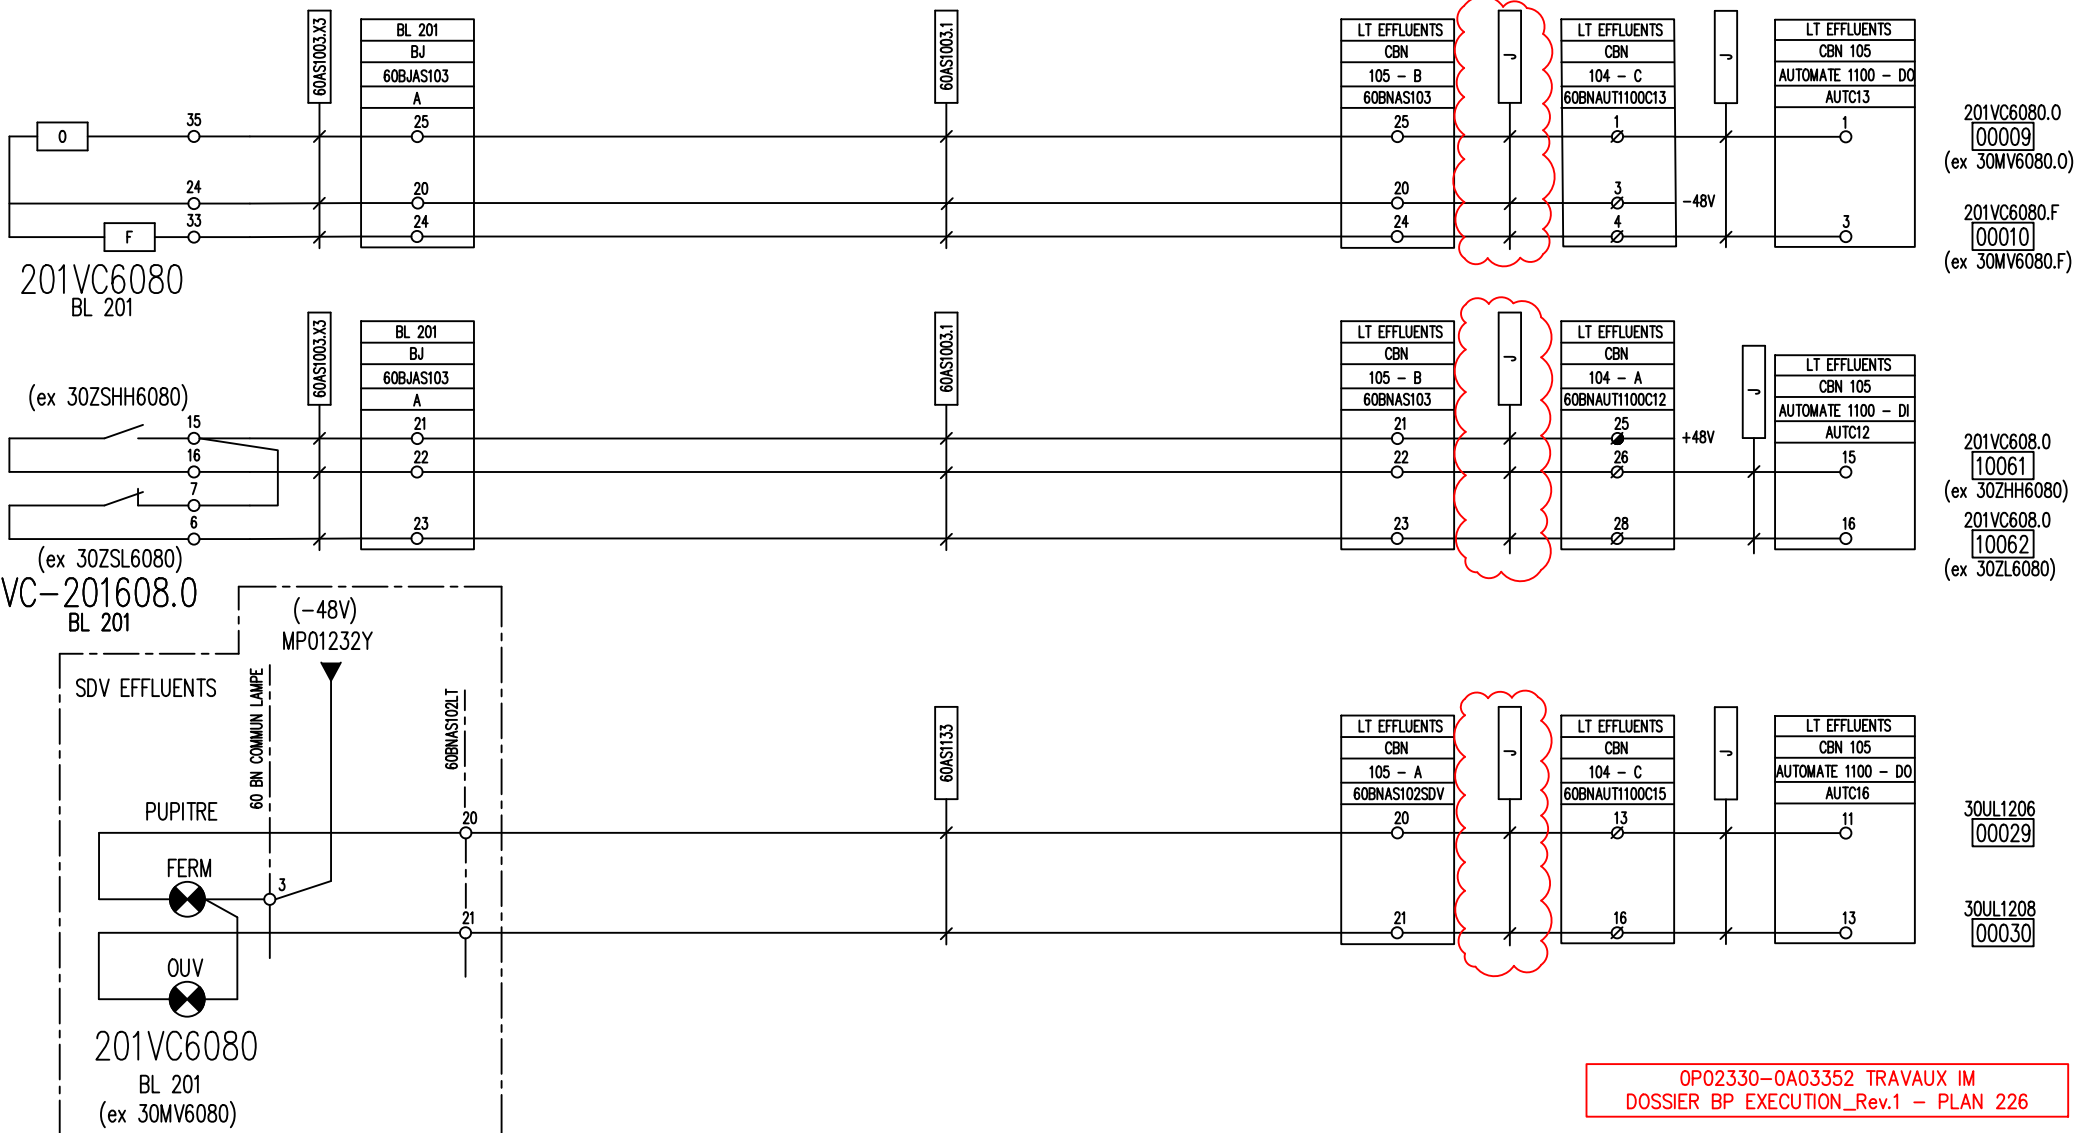

PHASE ARRET IM

SITUATION
ACTUELLE

A DEPOSER

DESIGNATION :

REPERE DE BOUCLE :

VC-201608.0

ExxonMobil

RAFFINERIE DE
PORT-JEROME GRAVENCHON

N° DAO

REV DATE

T 09.04

DESIGNATION

TQC PROJET OPTTEAM


PAR F.D

VISA L.M

MP01283Y

LOCAL TECHNIQUE EFFLUENTS

OUV. 201VC6080 (ex 30MV6080) BAC 608 BALLAST
FERM. 201VC6080 (ex 30MV6080) BAC 608 BALLAST
201VC6080 (ex 30MV6080) OUVERTE
201VC6080 (ex 30MV6080) FERME
SIG. 201VC6080 (ex 30MV6080) FERM. SUR PUPITRE SDV
SIG. 201VC6080 (ex 30MV6080) OUV. SUR PUPITRE SDV

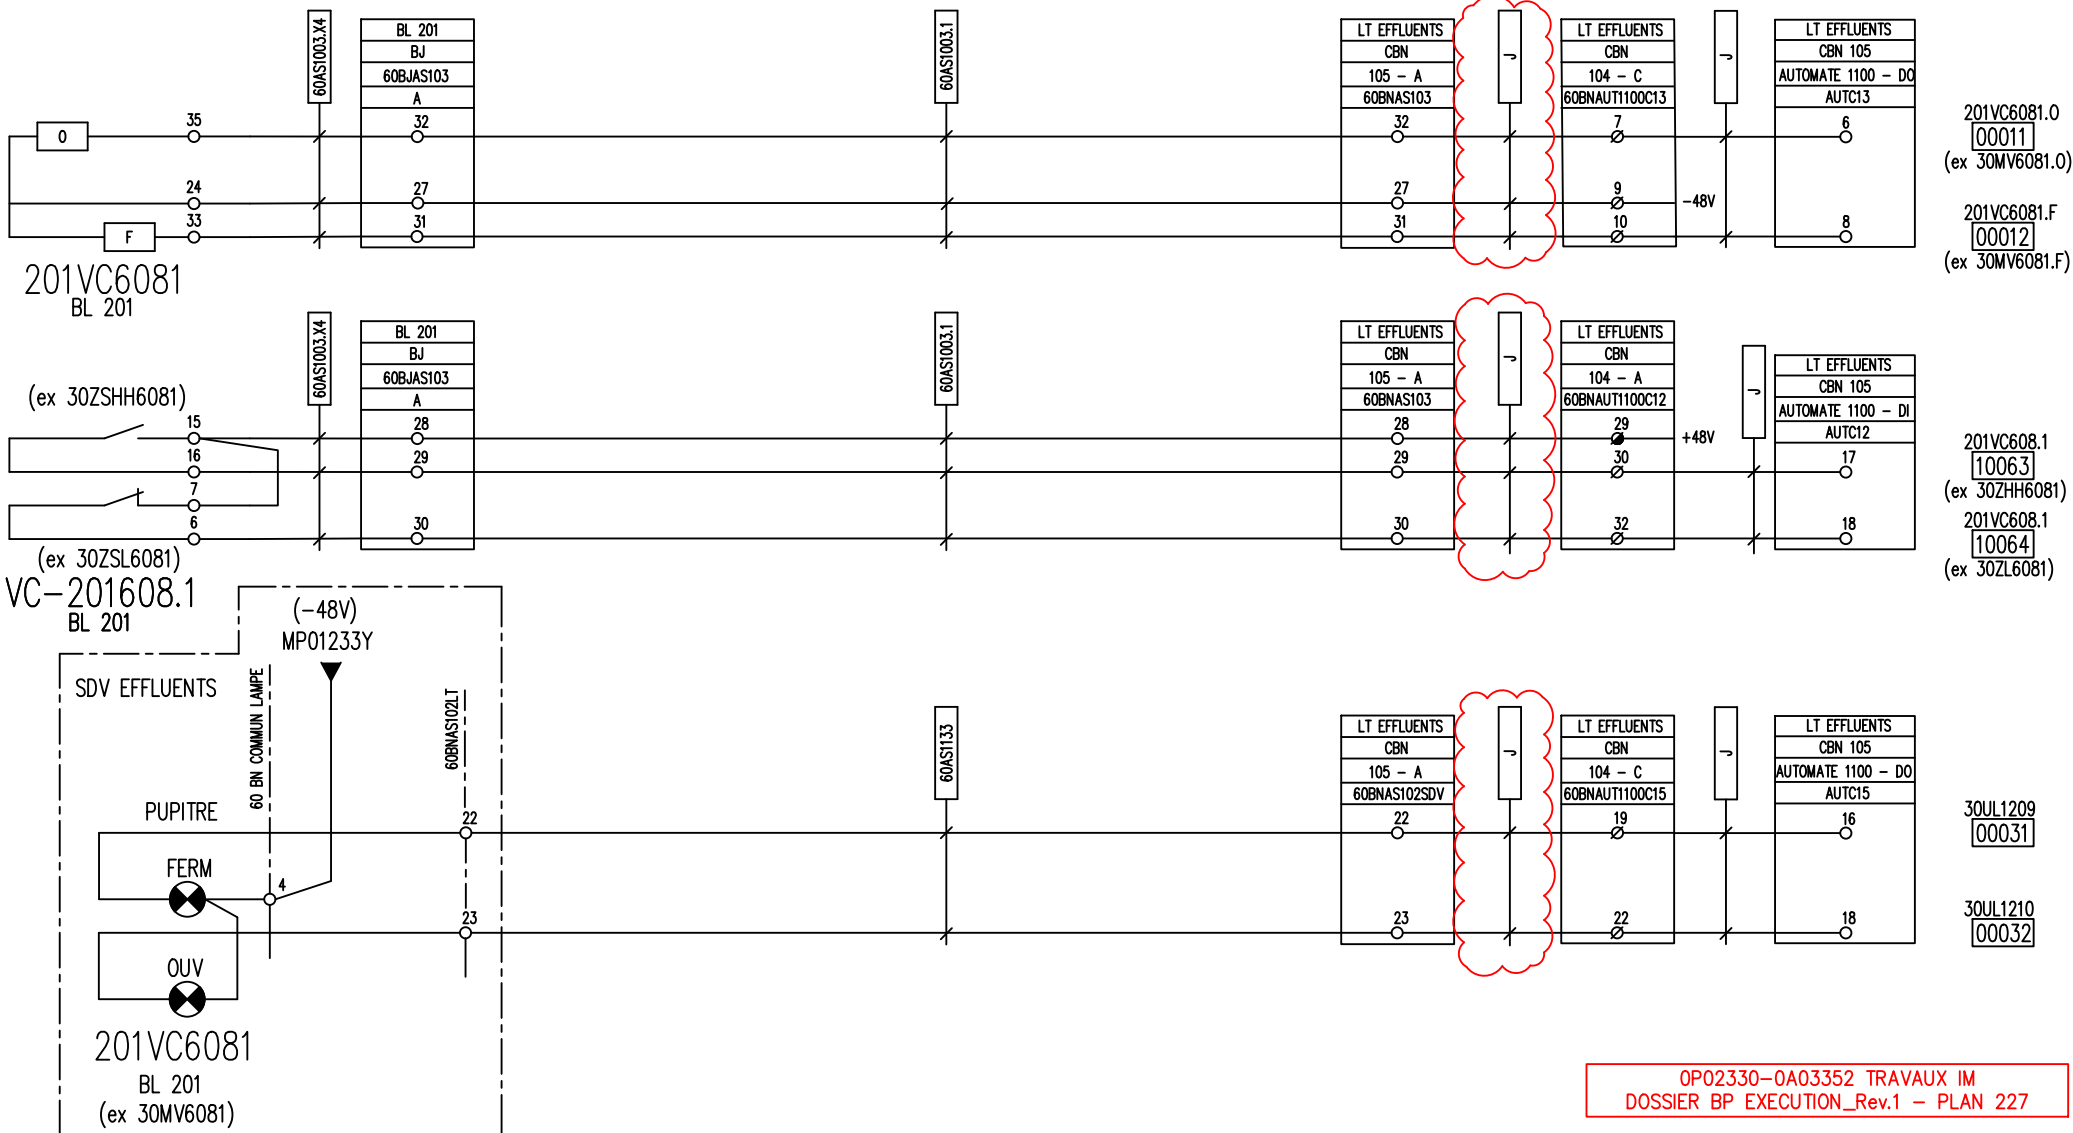

OP02330-OA03352 TRAVAUX IM
DOSSIER BP EXECUTION_Rev.1 - PLAN 227

PHASE ARRET IM

SITUATION
ACTUELLE

A DEPOSER

DESIGNATION :


REPERE DE BOUCLE :

VC-201608.1

ExxonMobil

RAFFINERIE DE
PORT-JEROME GRAVENCHON

N° DAO		MP01284Y				LOCAL TECHNIQUE EFFLUENTS	
REV	DATE	DESIGNATION	PAR	VISA		OUV. 201VC6081 (ex 30MV6081) BAC 608 VERS SEP FERM. 201VC6081 (ex 30MV6081) BAC 608 VERS SEP 201VC6081 (ex 30MV6081) OUV. (FERME LV 203) 201VC6081 (ex 30MV6081) FERMEE SIG. 201VC6081 (ex 30MV6081) FERM. SUR PUPITRE SDV SIG. 201VC6081 (ex 30MV6081) OUV. SUR PUPITRE SDV	
T	09.04	TQC PROJET OPTTEAM	F.D	LM			

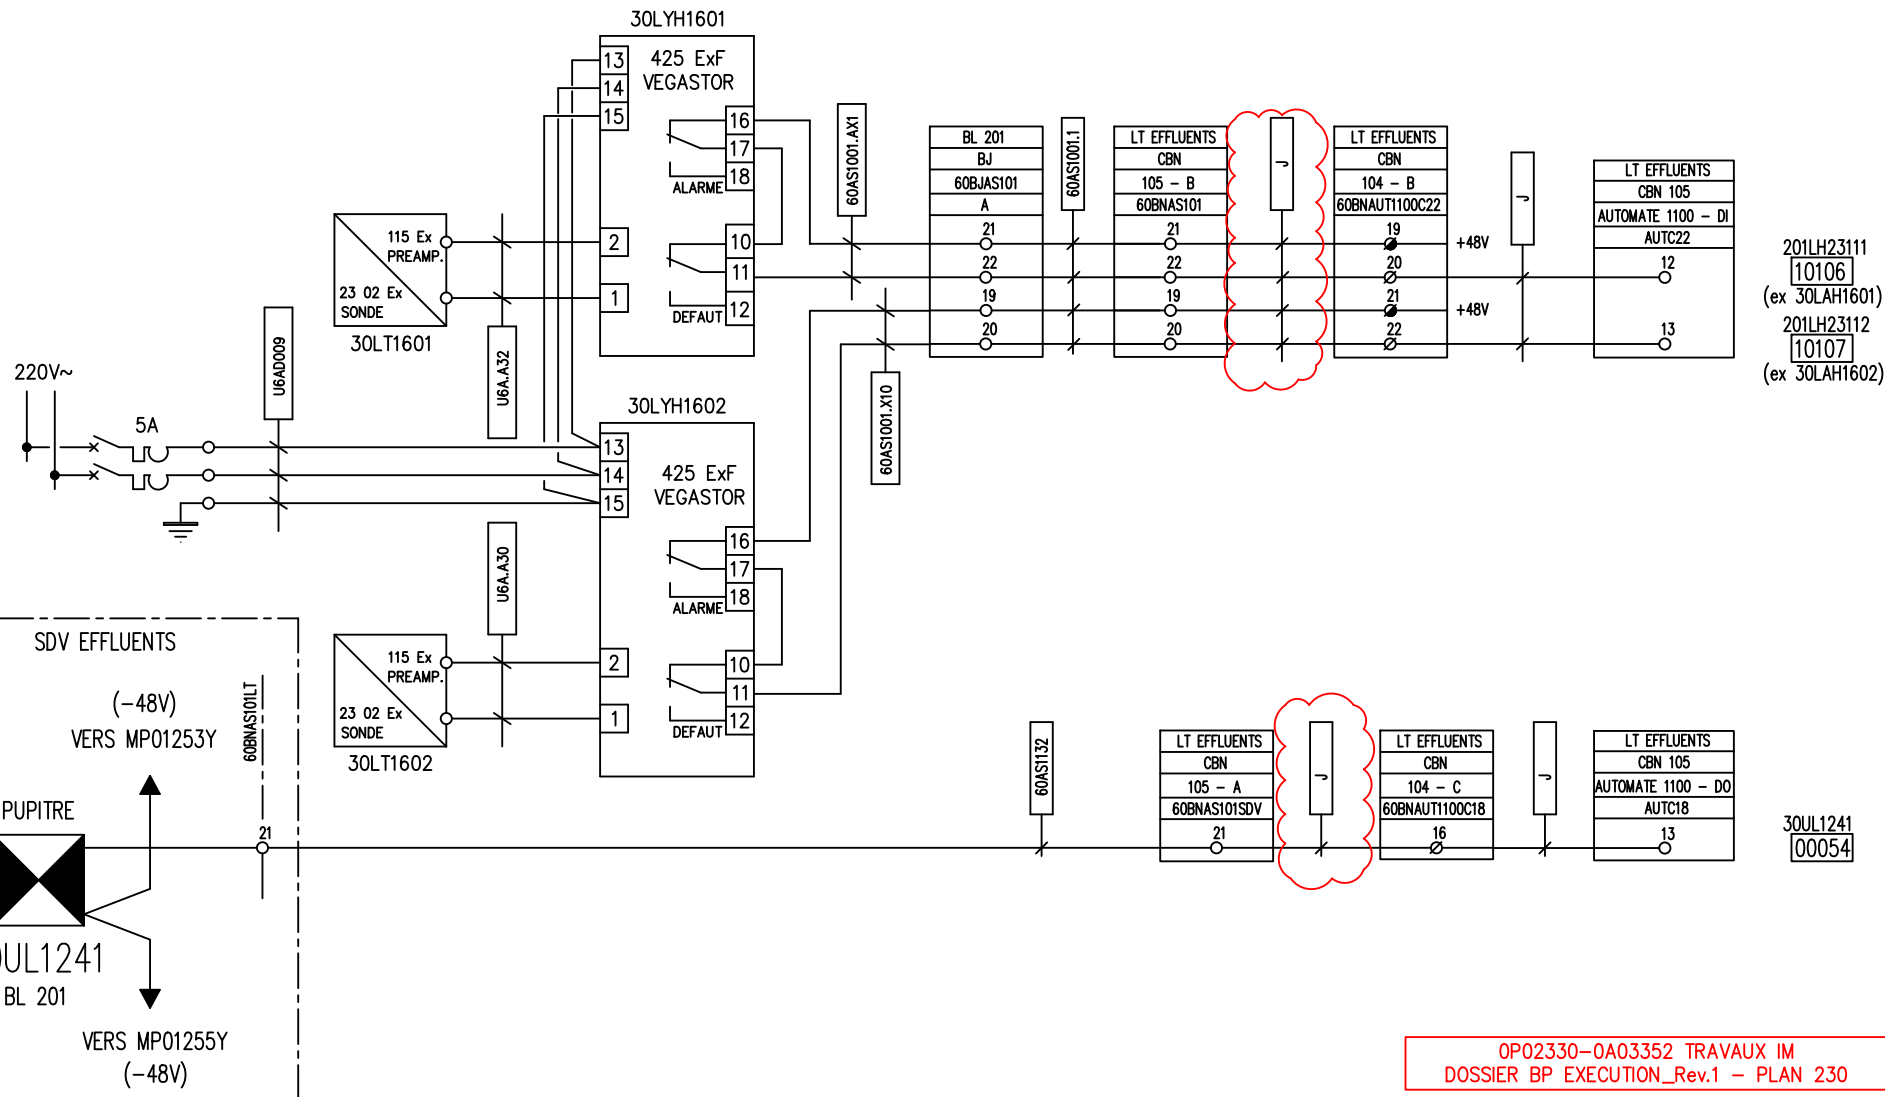

PHASE ARRET IM

SITUATION
ACTUELLE

A DEPOSER

DESIGNATION :

REPERE DE BOUCLE :
LH-2012311.1/2
LH-2012311.2



ExxonMobil

RAFFINERIE DE
PORT-JEROME GRAVENCHON

N° DAO		MP01287Y			
REV	DATE	DESIGNATION	PAR	VISA	
T	09.04	TQC PROJET OPTTEAM	F.D	LM	

LOCAL TECHNIQUE EFFLUENTS

NIVEAU HAUT HC SEPAR. 1
SIG. 201LH2311.2 (ex LAH1602) SUR PUPITRE SDV

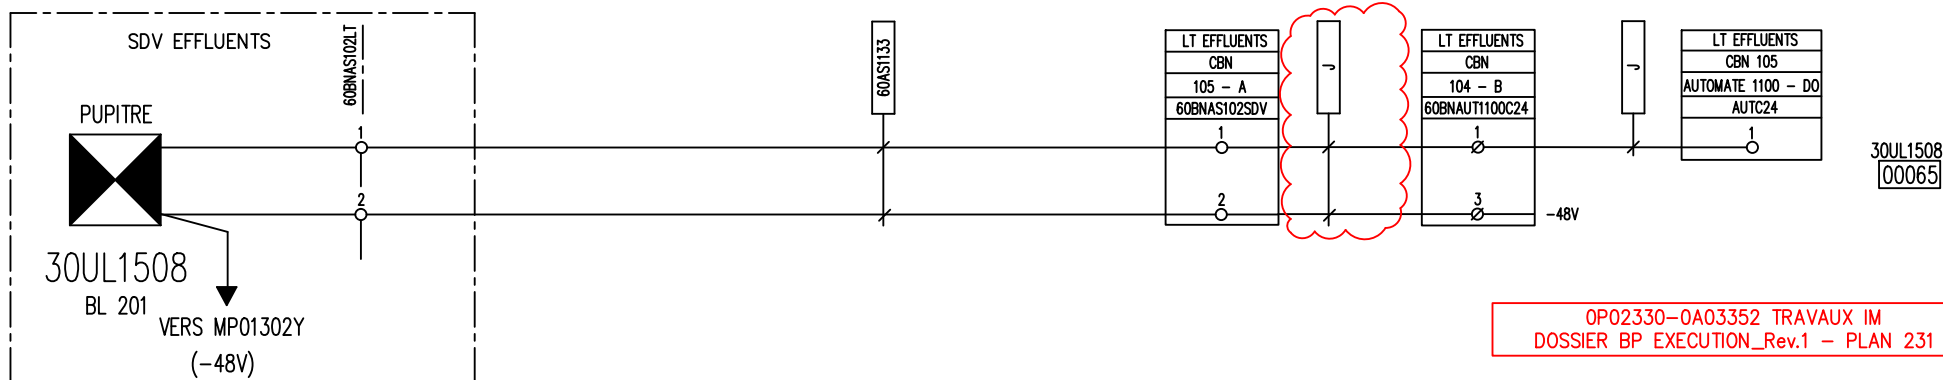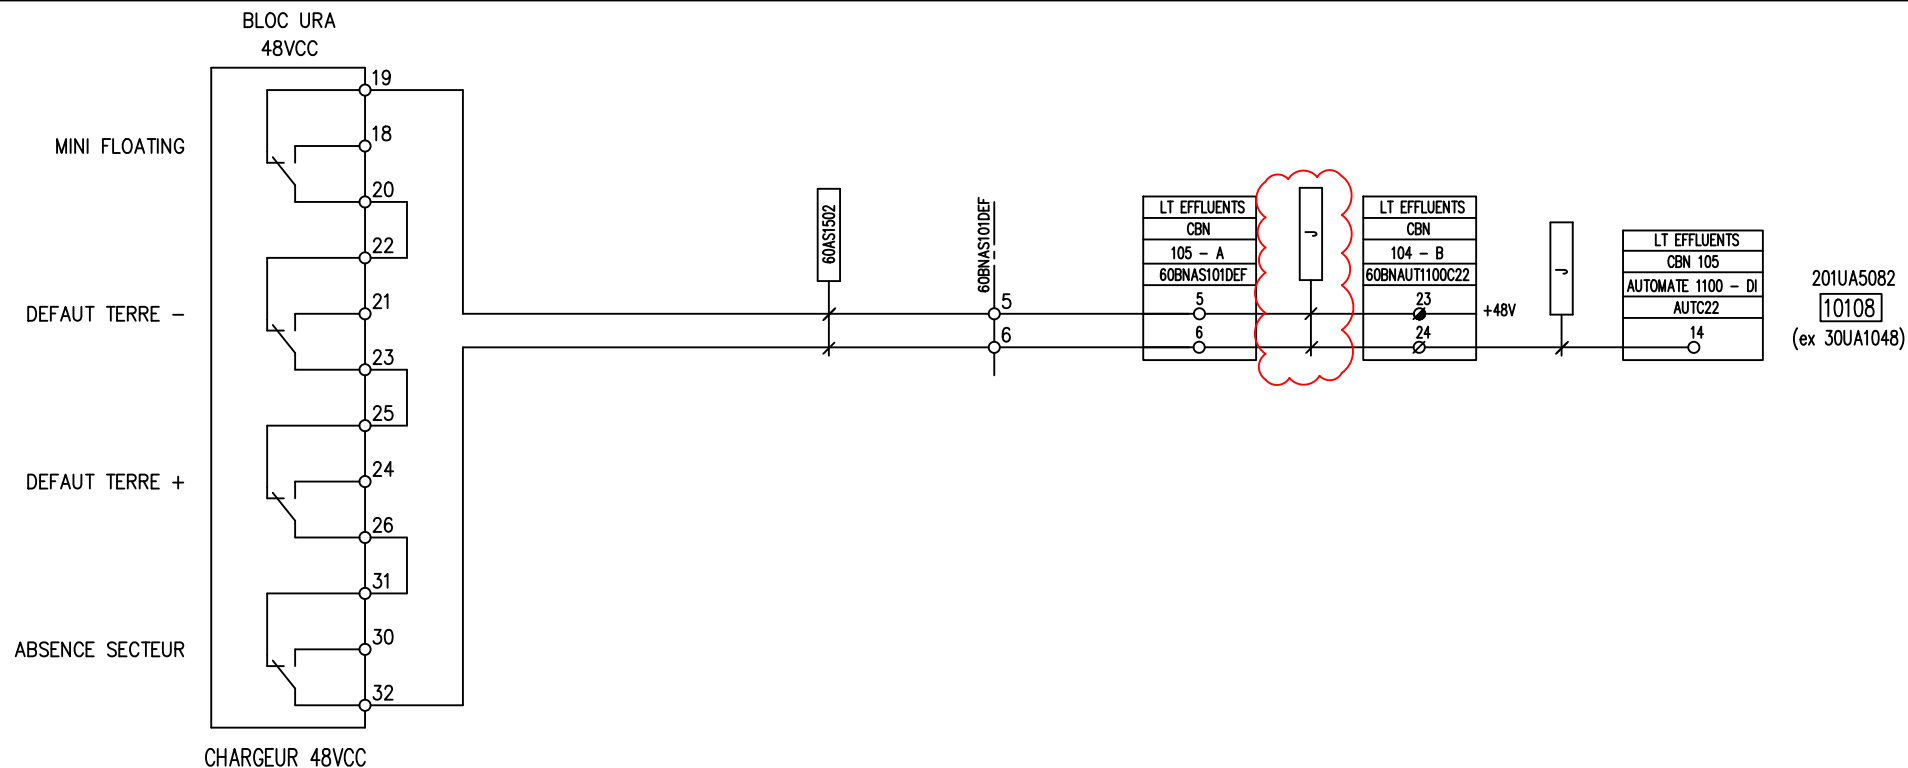

OP02330-OA03352 TRAVAUX IM
DOSSIER BP EXECUTION_Rev.1 - PLAN 231

PHASE ARRET IM

SITUATION
ACTUELLE

A DEPOSER

DESIGNATION :

REPERE DE BOUCLE :
UX-201508.2




ExxonMobil

RAFFINERIE DE
PORT-JEROME GRAVENCHON

N° DAO		MP01288Y			
REV	DATE	DESIGNATION	PAR	VISA	
T	09.04	TQC PROJET OPTTEAM	F.D	L.M	

LOCAL TECHNIQUE EFFLUENTS

DEFAULT CHARGEUR 48Vcc EFFLU.
SIG 30UA1048 SUR PUPITRE SDV

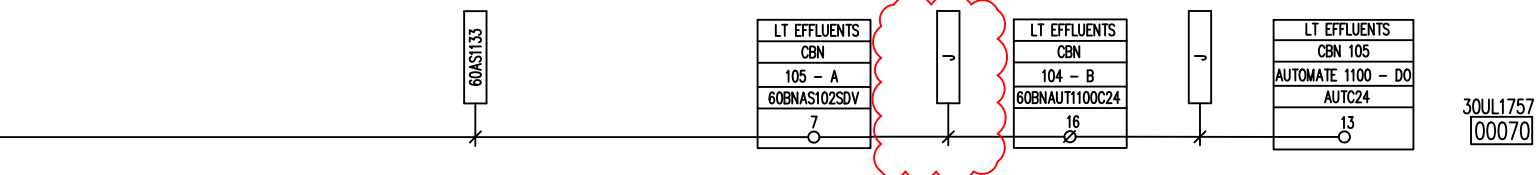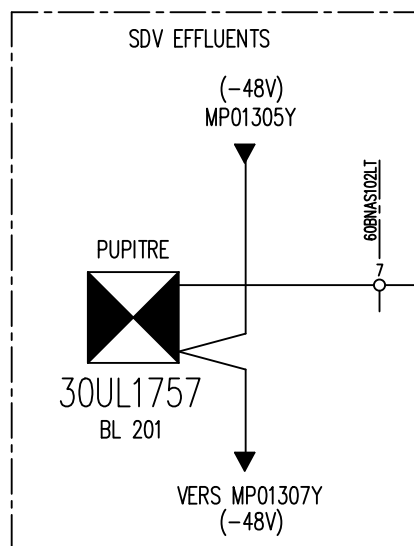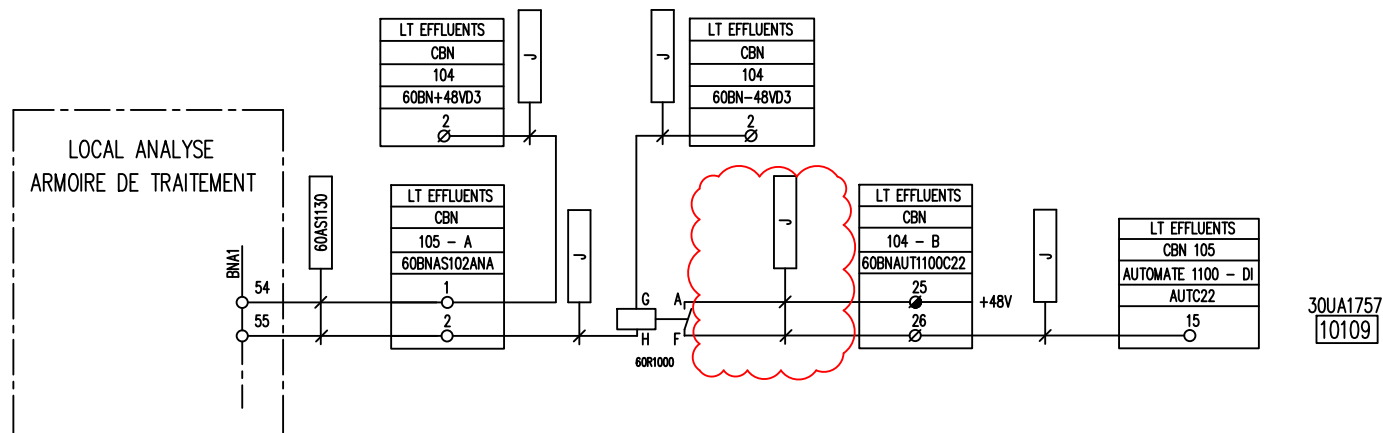

OP02330-OA03352 TRAVAUX IM
DOSSIER BP EXECUTION_Rev.1 - PLAN 232

PHASE ARRET IM

SITUATION
ACTUELLE

A DEPOSER

DESIGNATION :

REPERE DE BOUCLE :
30UA1757


ExxonMobil

RAFFINERIE DE
PORT-JEROME GRAVENCHON

N° DAO		MP01289Y			
REV	DATE	DESIGNATION	PAR	VISA	
T	09.04	TQC PROJET OPTTEAM	F.D	L.M	

LOCAL TECHNIQUE EFFLUENTS

AR 757 DEF AUT EFFLUENT RAFF
SIG 30UA1757 DEF. EFF. SUR PUPITRE SDV

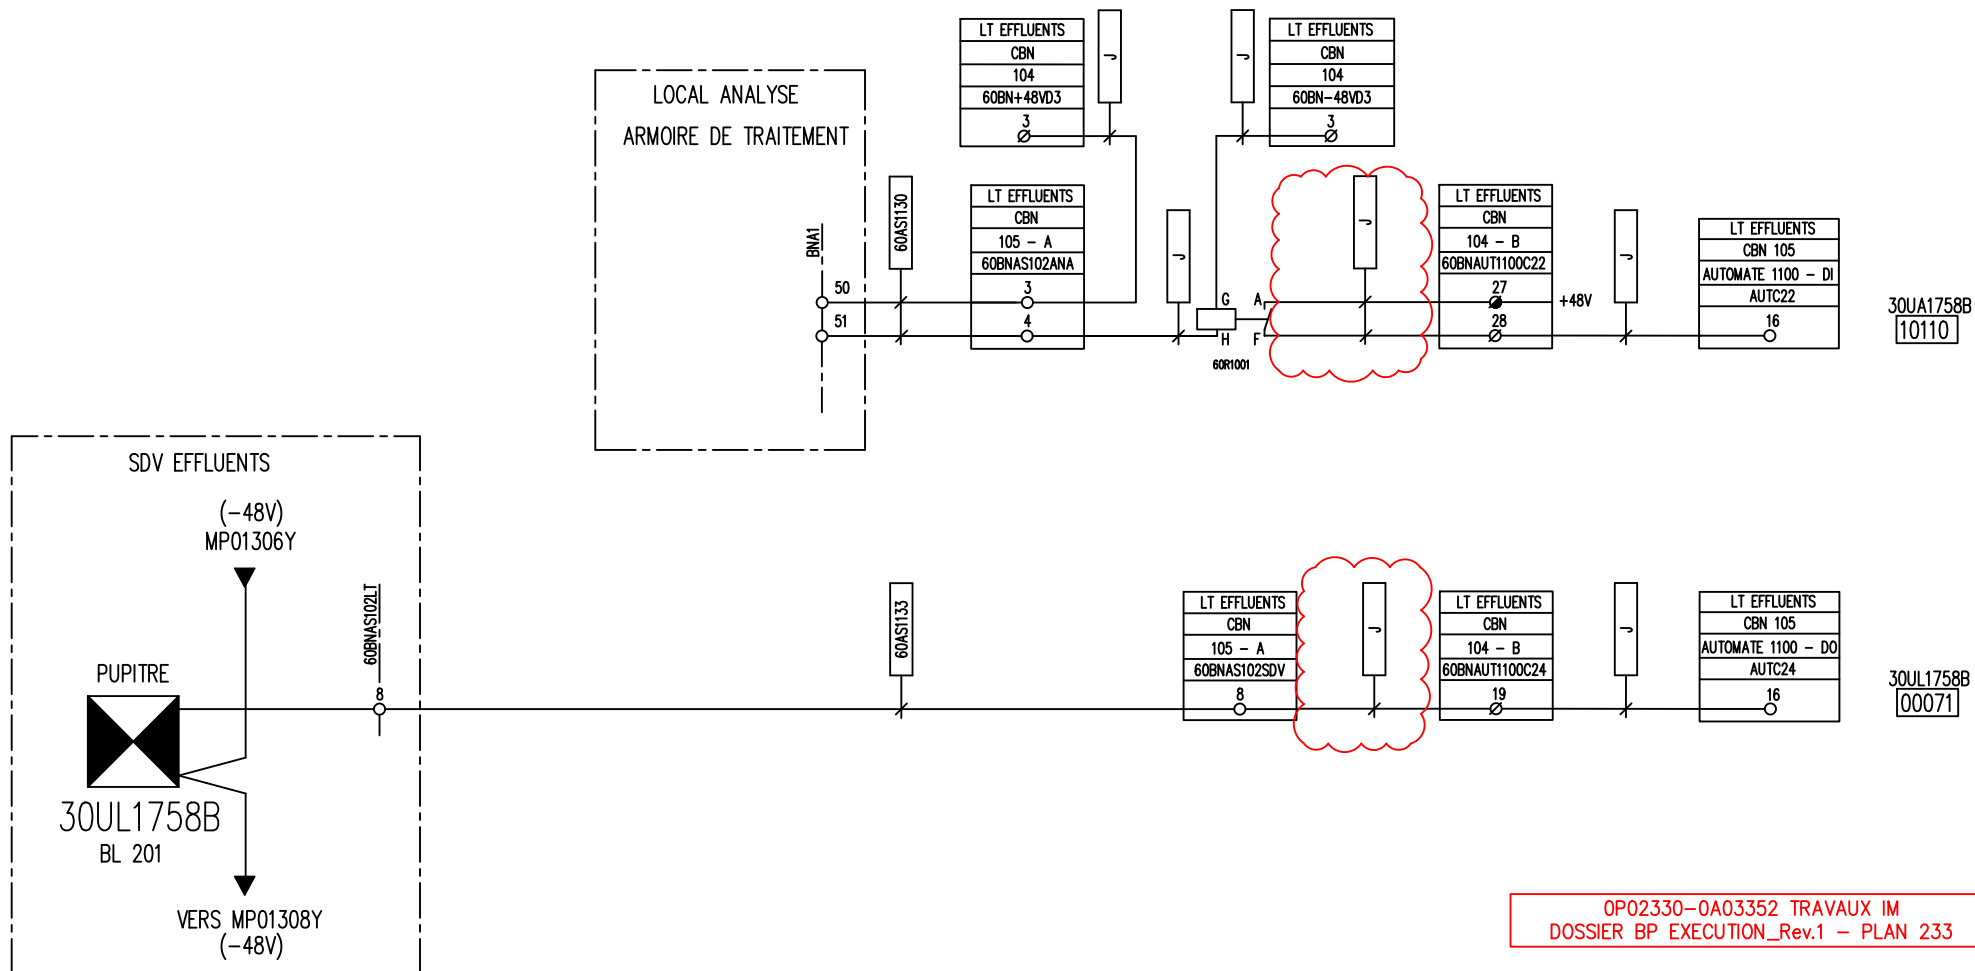

PHASE ARRET IM

SITUATION
ACTUELLE

A DEPOSER

DESIGNATION :

REPERE DE BOUCLE :

30UA1758B

ExxonMobil

RAFFINERIE DE
PORT-JEROME GRAVENCHON

N° DAO

REV DATE

T 09.04

MP01290Y

DESIGNATION

TQC PROJET OPTTEAM


PAR VISA

F.D L.M

LOCAL TECHNIQUE EFFLUENTS

AR 758 DEF AUT BALLAST
SIG 30UA1758B DEF. BALL. SUR PUPITRE SDV

OP02330-OA03352 TRAVAUX IM
DOSSIER BP EXECUTION_Rev.1 - PLAN 233

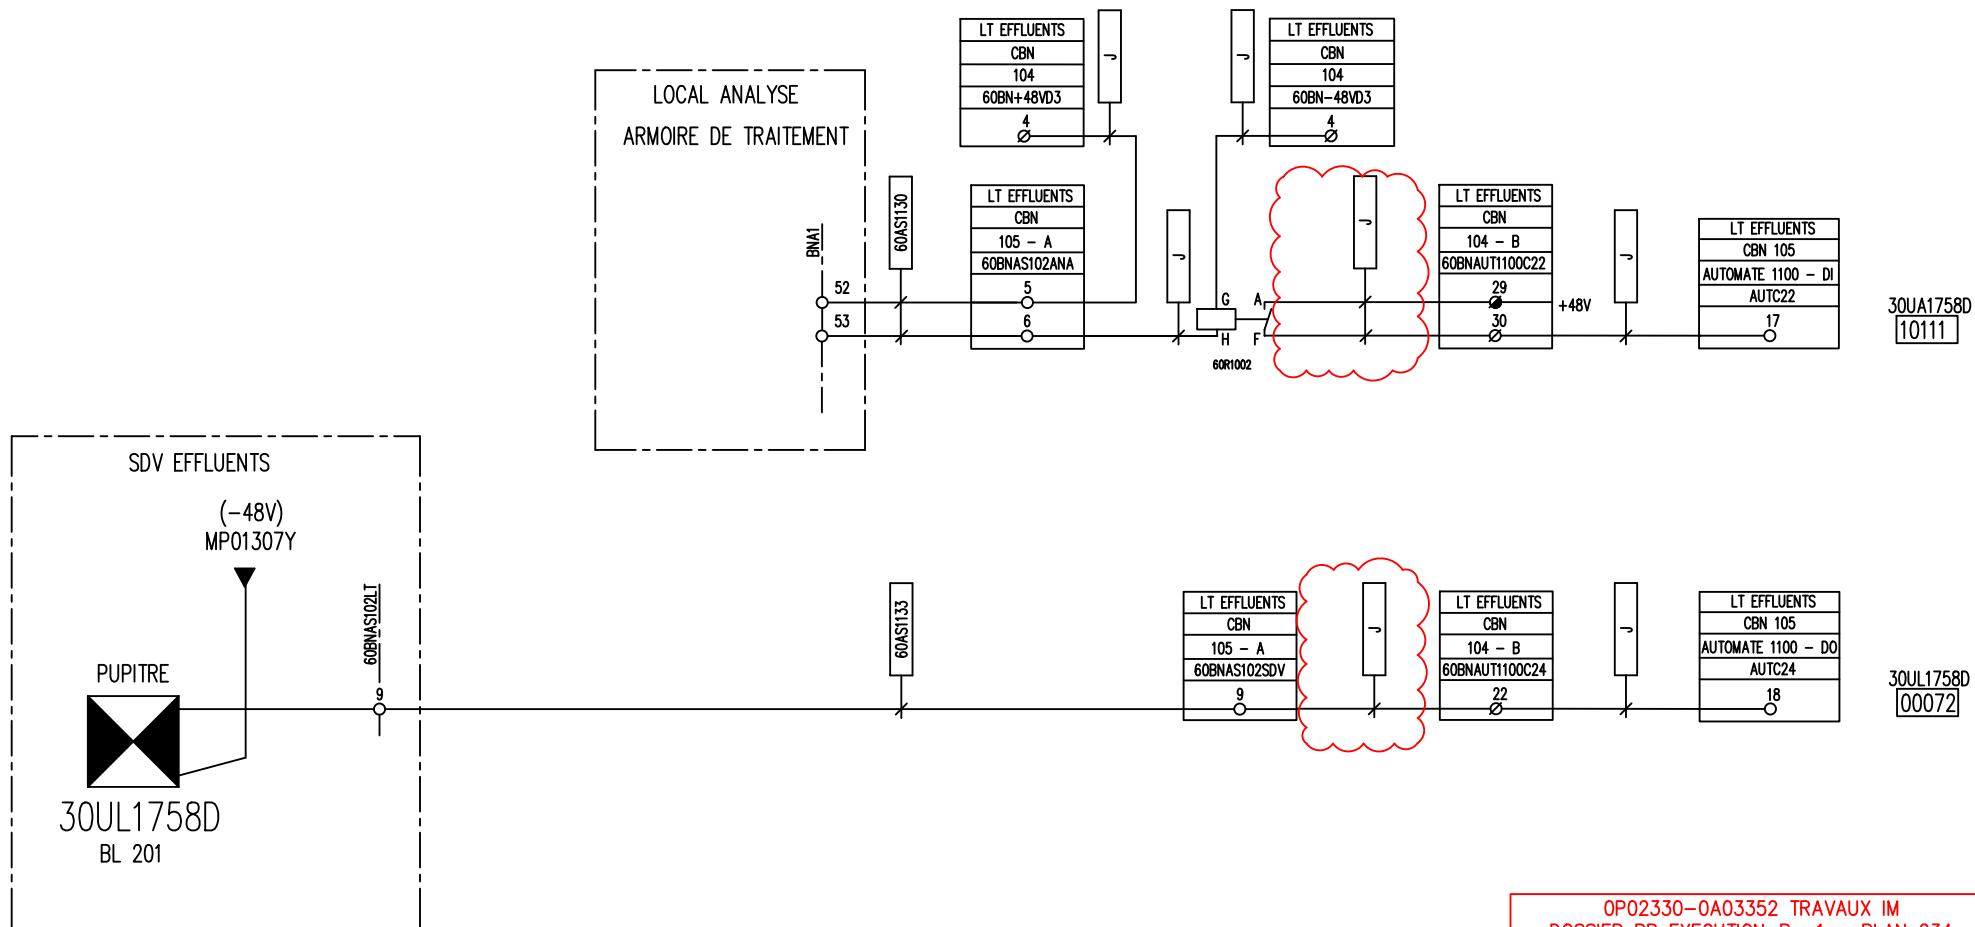

PHASE ARRET IM

SITUATION
ACTUELLE

A DEPOSER

DESIGNATION :

REPERE DE BOUCLE :
30UA1758D

ExxonMobil

RAFFINERIE DE
PORT-JEROME GRAVENCHON

N° DAO

REV DATE

T 09.04

MP01291Y

DESIGNATION




TQC PROJET OPTTEAM

PAR VISA

F.D L.M

LOCAL TECHNIQUE EFFLUENTS

AR 758 DEF AUT DAF
SIG 30UA1758D DEF. DAF. SUR PUPITRE SDV

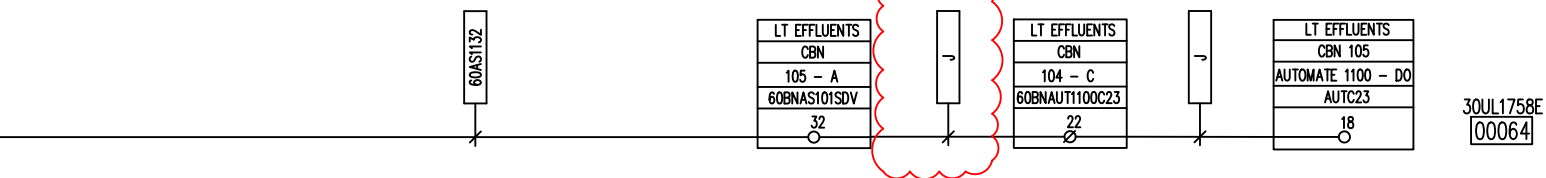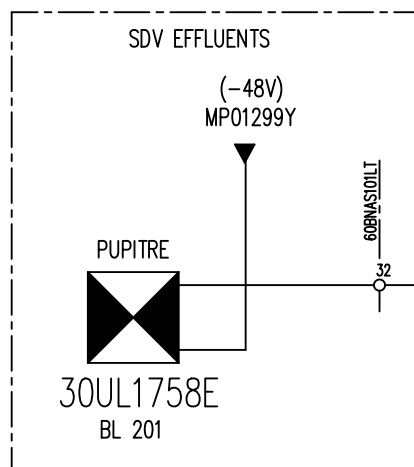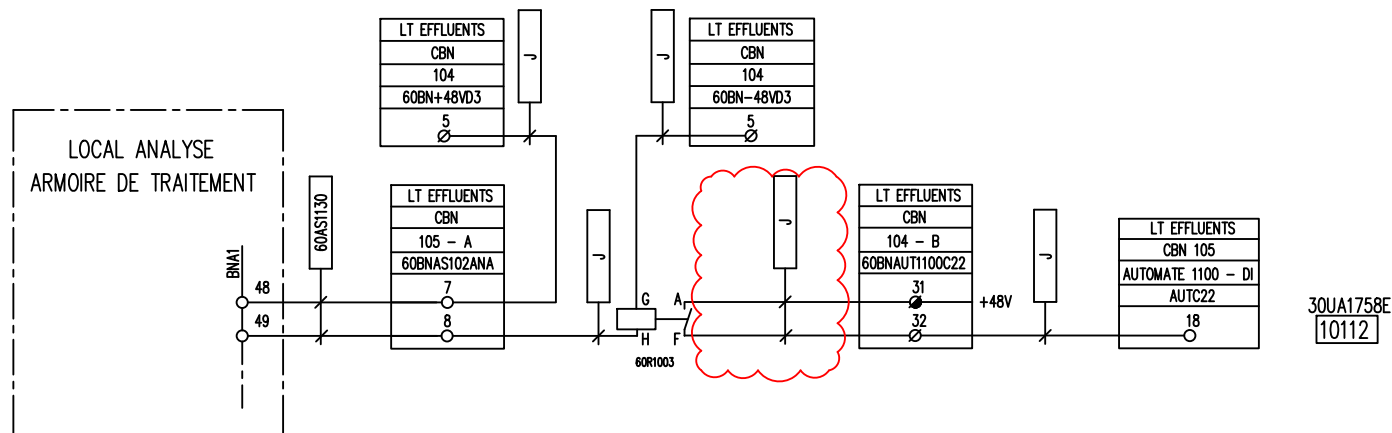

OP02330-OA03352 TRAVAUX IM
DOSSIER BP EXECUTION_Rev.1 - PLAN 235

PHASE ARRET IM

SITUATION
ACTUELLE

A DEPOSER

DESIGNATION :

REPERE DE BOUCLE :

30UA1758E


ExxonMobil

RAFFINERIE DE
PORT-JEROME GRAVENCHON

N° DAO		MP01292Y			
REV	DATE	DESIGNATION	PAR	VISA	
T	09.04	TQC PROJET OPTTEAM	F.D	L.M	

LOCAL TECHNIQUE EFFLUENTS

AR 758 DEF AUT EFFLUENT RAFF
SIG AR DEF. EFF. SUR PUPITRE SDV

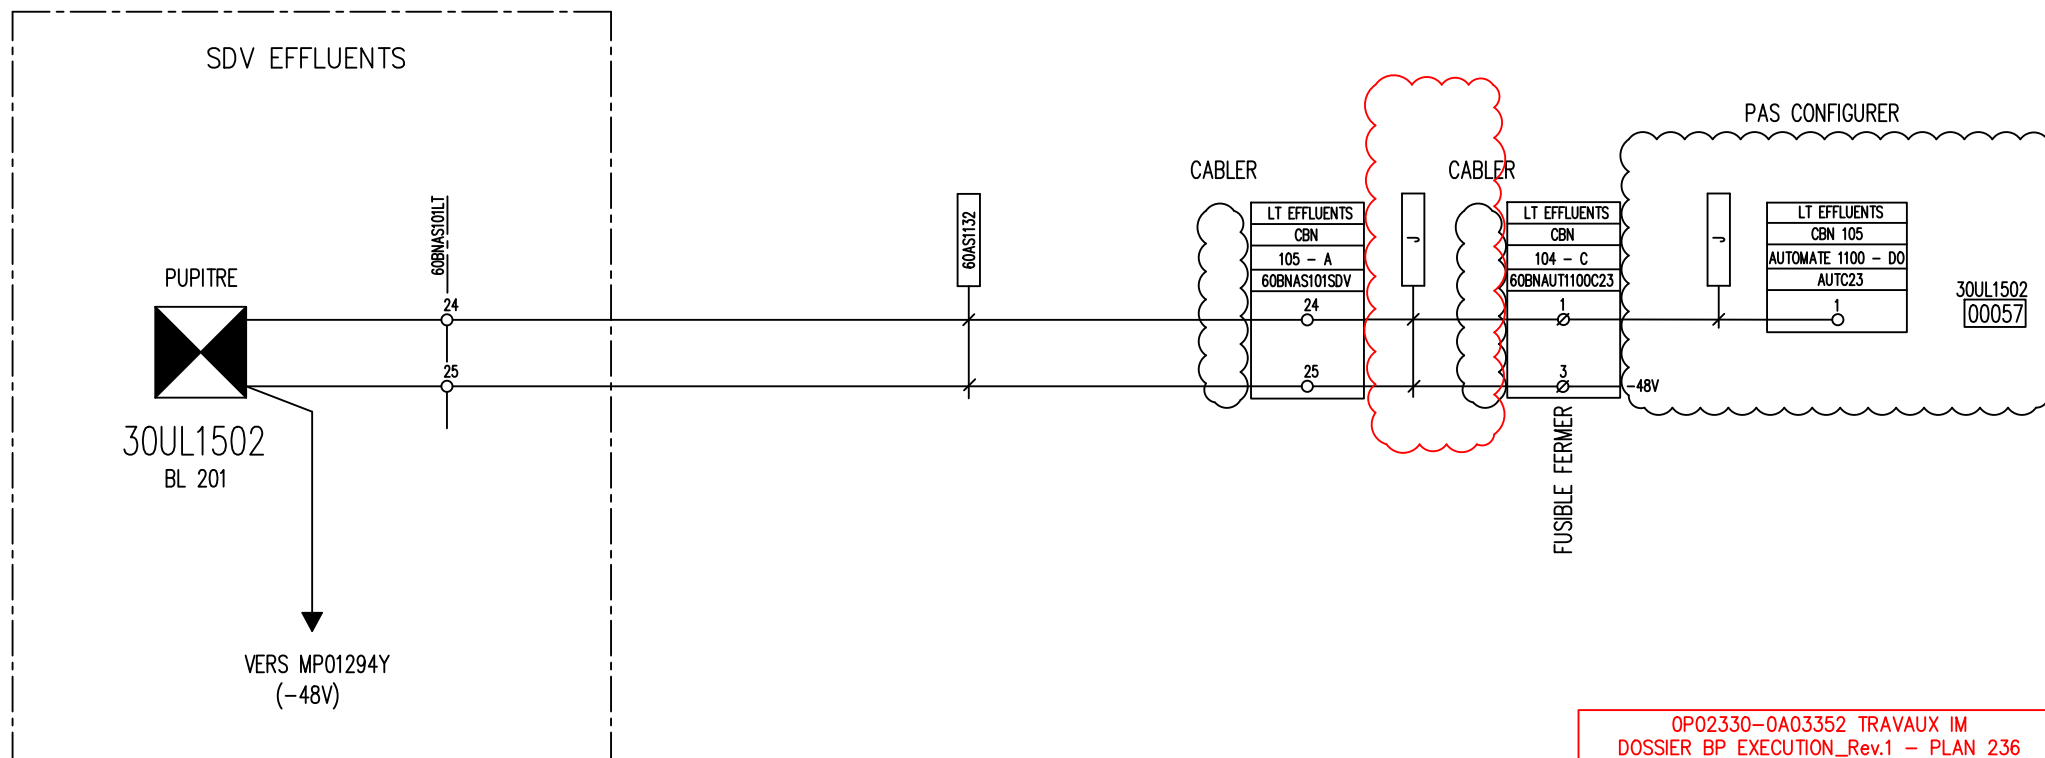

OP02330-OA03352 TRAVAUX IM
DOSSIER BP EXECUTION_Rev.1 - PLAN 236

PHASE ARRET IM

SITUATION
ACTUELLE

A DEPOSER

DESIGNATION :

REPERE DE BOUCLE :
30UL1502


ExxonMobil

RAFFINERIE DE
PORT-JEROME GRAVENCHON

N° DAO		MP01293Y			
REV	DATE	DESIGNATION	PAR	VISA	
T	09.04	TQC PROJET OPTTEAM	F.D	L.M	
1	03.18	PMP PHASE 4 (SUP. FISHER)	SL	ID	

LOCAL TECHNIQUE EFFLUENTS

SIG 30UA1502 SUR PUPITRE SDV

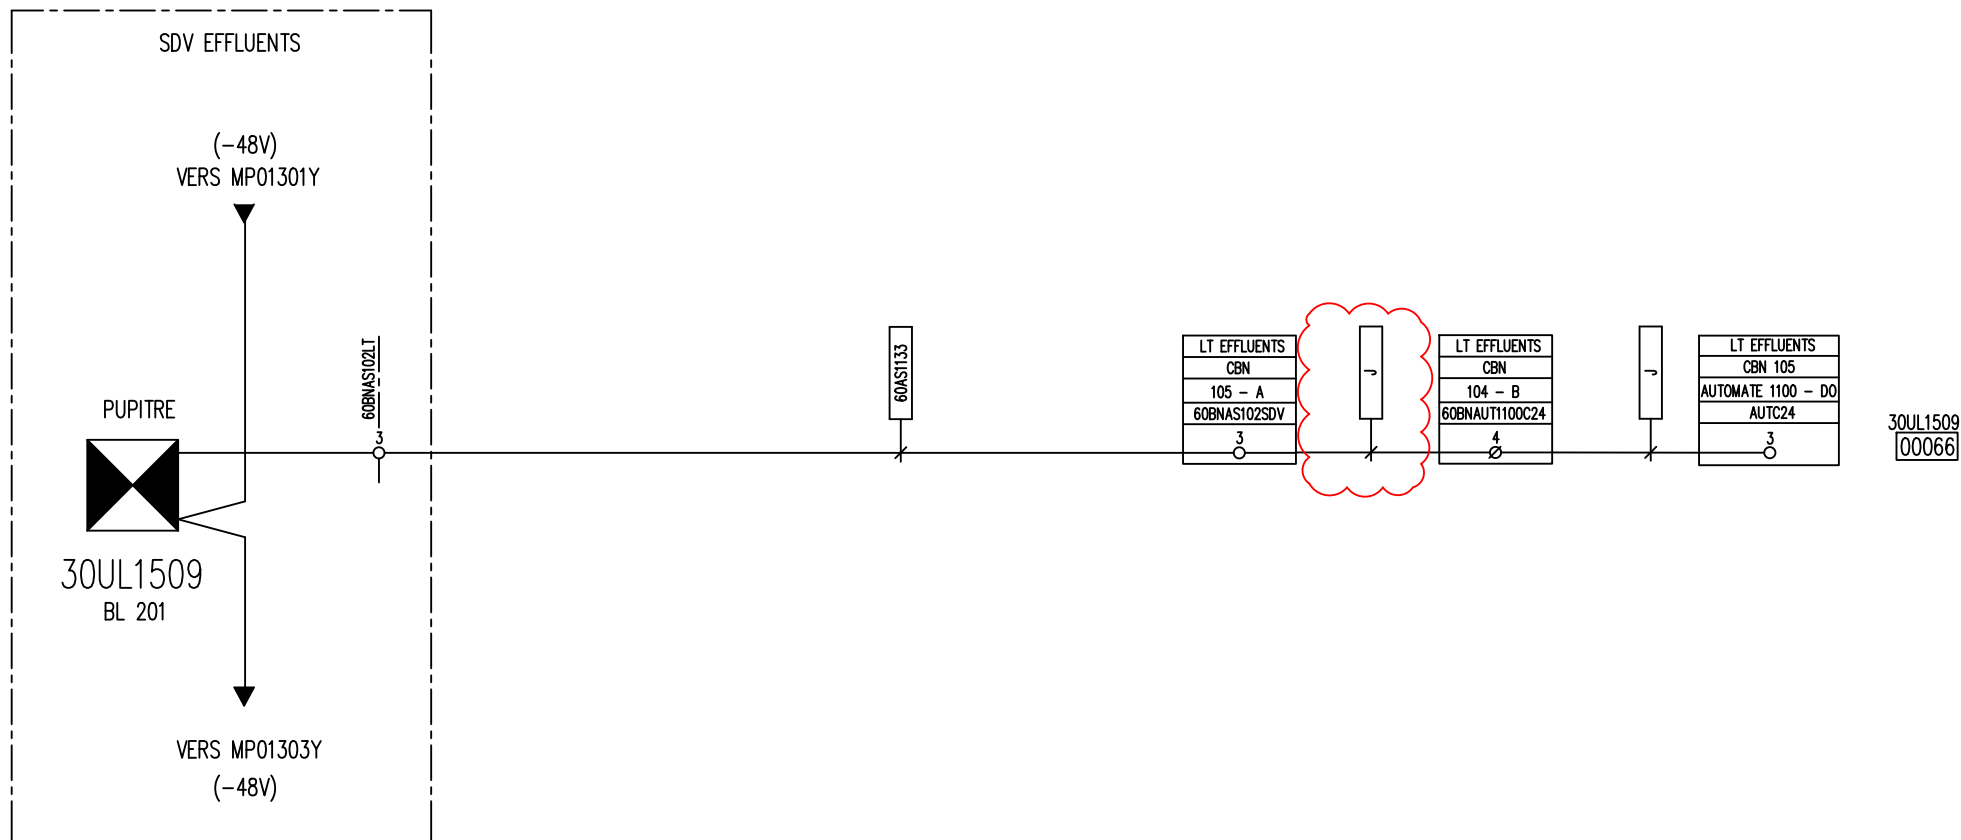

OP02330-OA03352 TRAVAUX IM
DOSSIER BP EXECUTION_Rev.1 - PLAN 237

PHASE ARRET IM

SITUATION
ACTUELLE

A DEPOSER

DESIGNATION :


REPERE DE BOUCLE :

30UL1509

ExxonMobil

RAFFINERIE DE
PORT-JEROME GRAVENCHON

N° DAO		MP01302Y				LOCAL TECHNIQUE EFFLUENTS	
REV	DATE	DESIGNATION	PAR	VISA		SIG. 201UX5091 (EX: 30UA3110) SUR PUPITRE SDV	
T	09.04	TQC PROJET OPTTEAM	F.D	L.M			
1	03.18	PMP PHASE 4 (SUPPRESS. FISHER)	SL	ID			

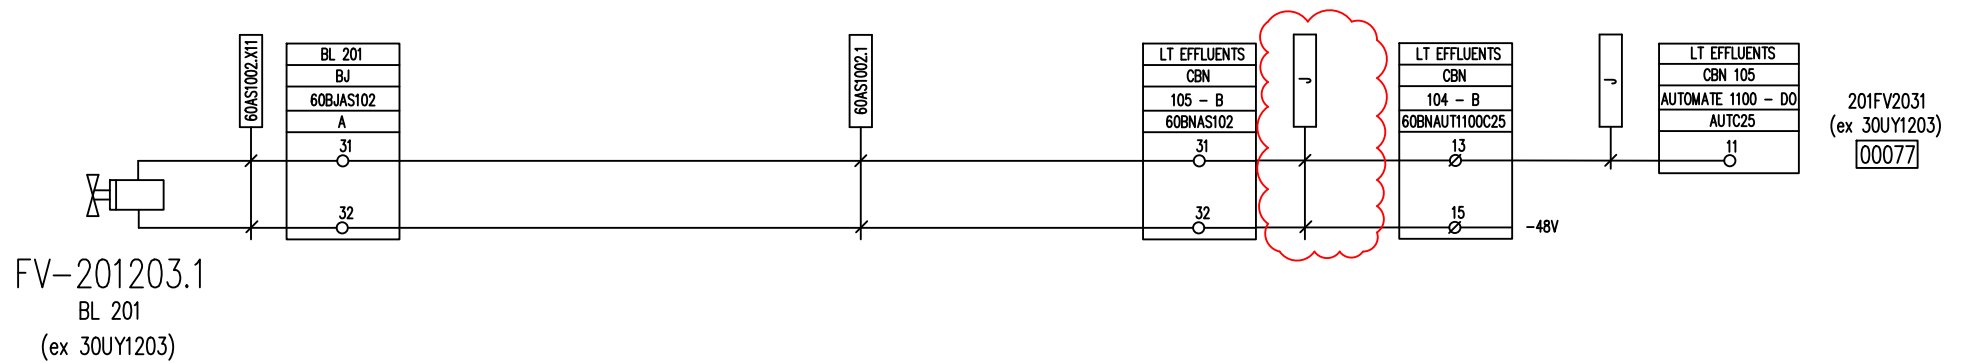


PHASE ARRET IM

SITUATION
ACTUELLE

A DEPOSER

OP02330-0A03352 TRAVAUX IM
DOSSIER BP EXECUTION_Rev.1 - PLAN 238

TAGNAME	REPERE	GROUPE	DESIGNATION :	ExxonMobil RAFFINERIE DE PORT-JEROME GRAVENCHON	N° DAO	MP01313Y				LOCAL TECHNIQUE EFFLUENTS	
201FV2031	FV-201203.1				REV	DATE	DESIGNATION	PAR	VISA	CDE OUV. LV203 SEPAR. 4A/4B	
					T	09.04	TQC PROJET OPTTEAM	F.D	L.M		
					U	04.05	MISE A JOUR SUITE TQC OPTTEAM	C.D	L.M		
			REPERE DE BOUCLE :								
			FV-201203.1								

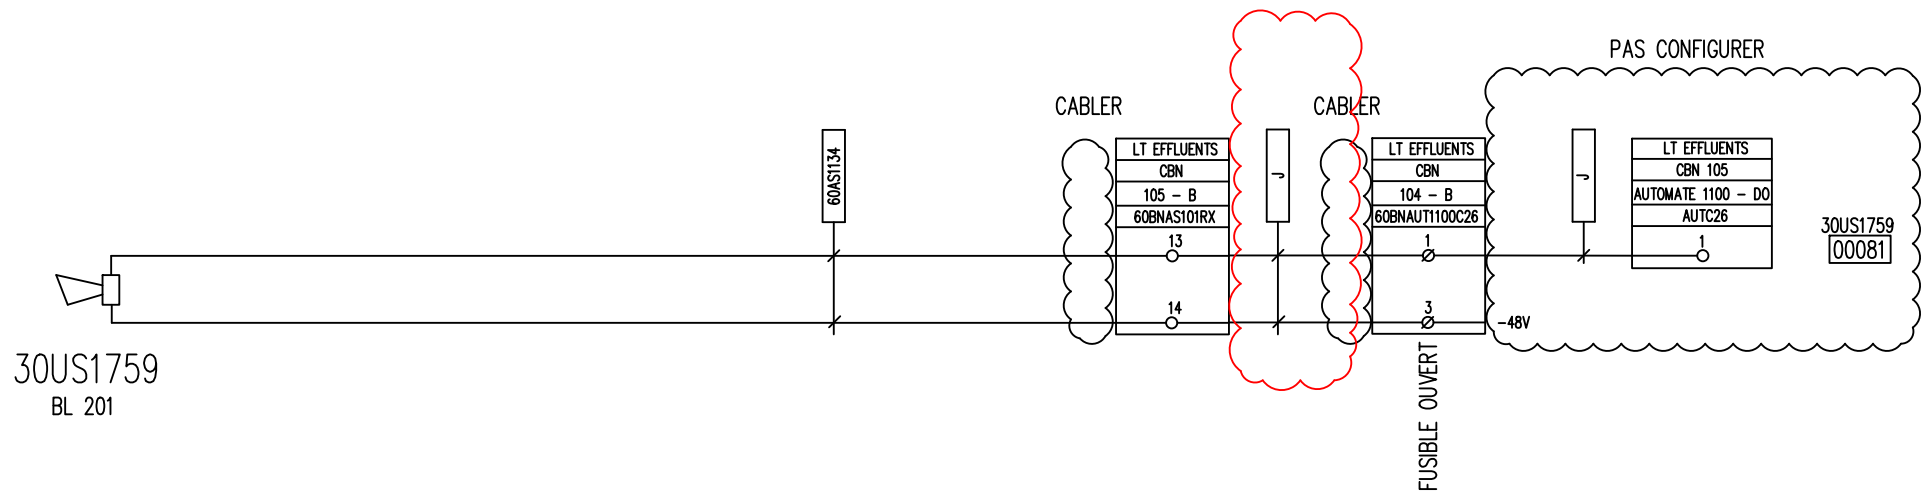

OP02330-0A03352 TRAVAUX IM
DOSSIER BP EXECUTION_Rev.1 - PLAN 239

PHASE ARRET IM

SITUATION
ACTUELLE

A DEPOSER

DESIGNATION :

REPERE DE BOUCLE :
30US1759


ExxonMobil

RAFFINERIE DE
PORT-JEROME GRAVENCHON

N° DAO		MP01314Y			
REV	DATE	DESIGNATION	PAR	VISA	
T	09.04	TQC PROJET OPTTEAM	F.D	L.M	
1	03.18	PMP PHASE 4 (SUP. FISHER)	SL	ID	

LOCAL TECHNIQUE EFFLUENTS

KLAXON APPEL OPERATEUR

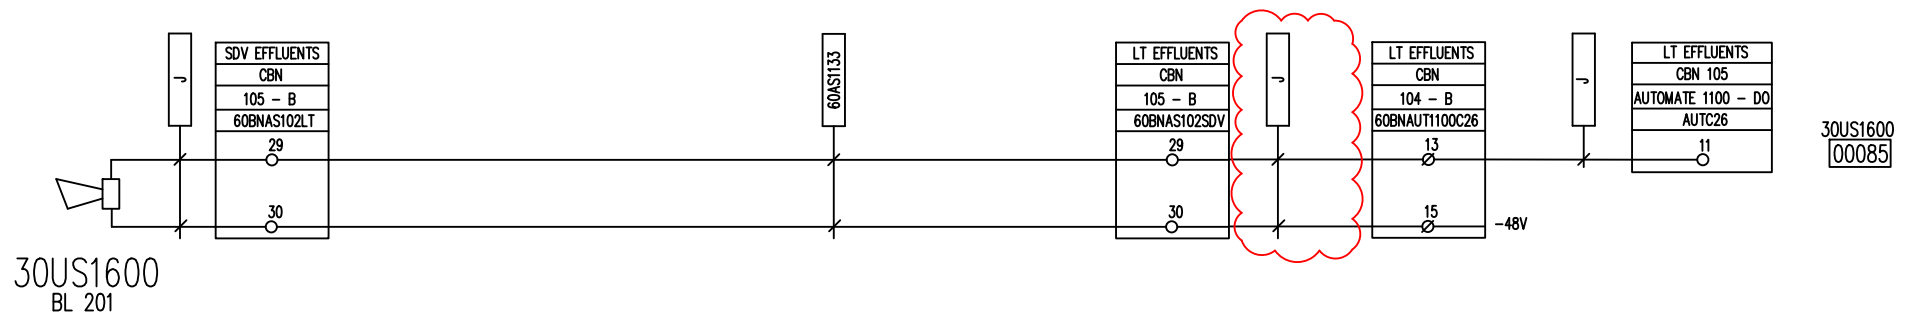

OP02330-OA03352 TRAVAUX IM
DOSSIER BP EXECUTION_Rev.1 - PLAN 240

PHASE ARRET IM

SITUATION
ACTUELLE

A DEPOSER

DESIGNATION :

REPERE DE BOUCLE :
30US1600

ExxonMobil

RAFFINERIE DE
PORT-JEROME GRAVENCHON



N° DAO

MP01315Y

REV	DATE	DESIGNATION	PAR	VISA
T	09.04	TQC PROJET OPTTEAM	F.D	L.M

LOCAL TECHNIQUE EFFLUENTS

KLAXON PUPITRE SDV

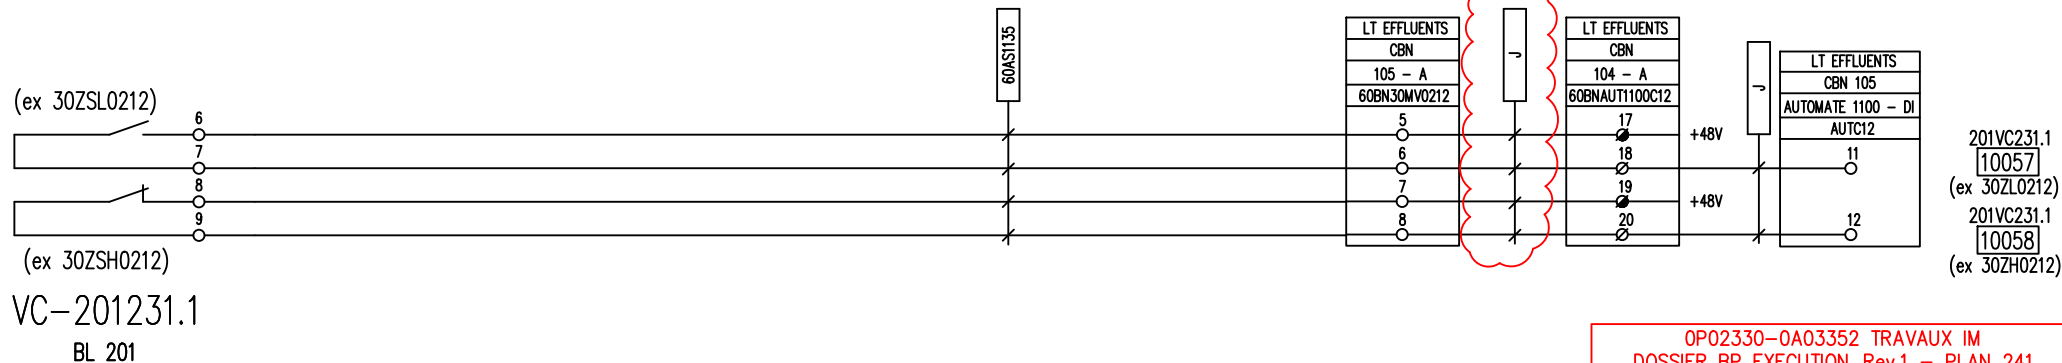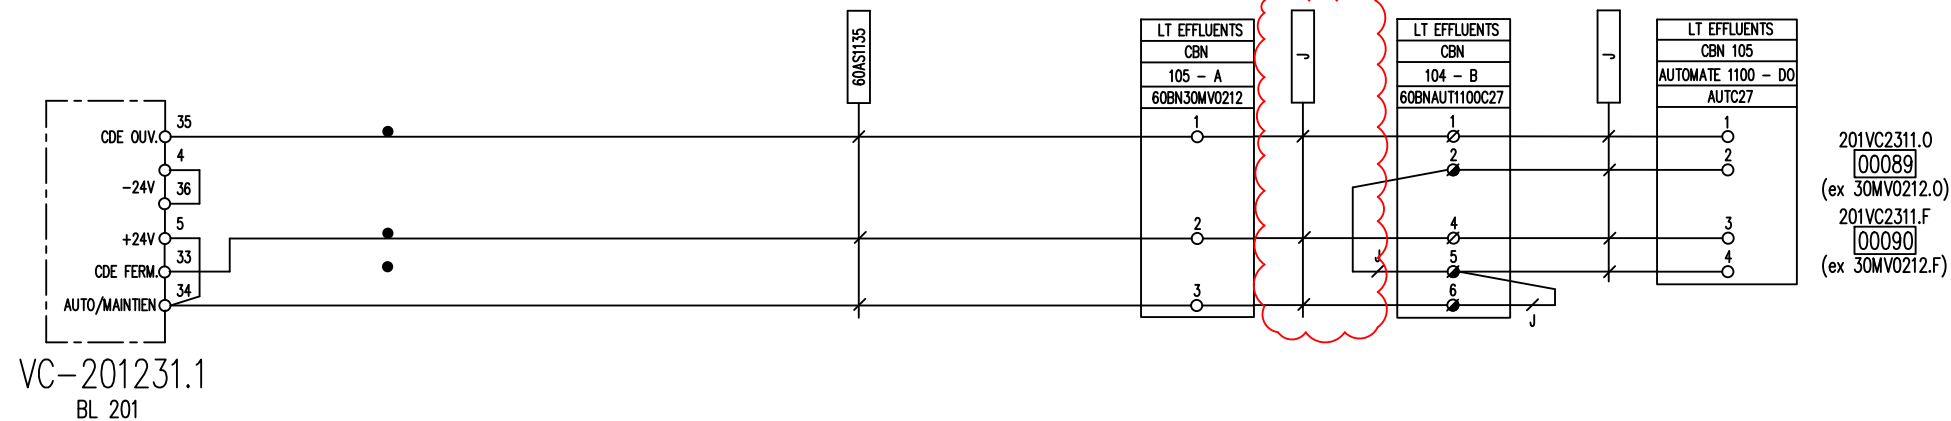

PHASE ARRET IM

SITUATION
ACTUELLE

A DEPOSER

DESIGNATION :

REPERE DE BOUCLE :
VC-201231.1


ExxonMobil

RAFFINERIE DE
PORT-JEROME GRAVENCHON

N° DAO		MP01316Y			
REV	DATE	DESIGNATION	PAR	VISA	
T	09.04	TQC PROJET OPTTEAM	F.D	L.M	

LOCAL TECHNIQUE EFFLUENTS

OUV./FERM. VC-201231.1 (ex 30MV0212)
201VC2311 (ex 30MV0212) FERMEE
201VC2311 (ex 30MV0212) OUVERTE

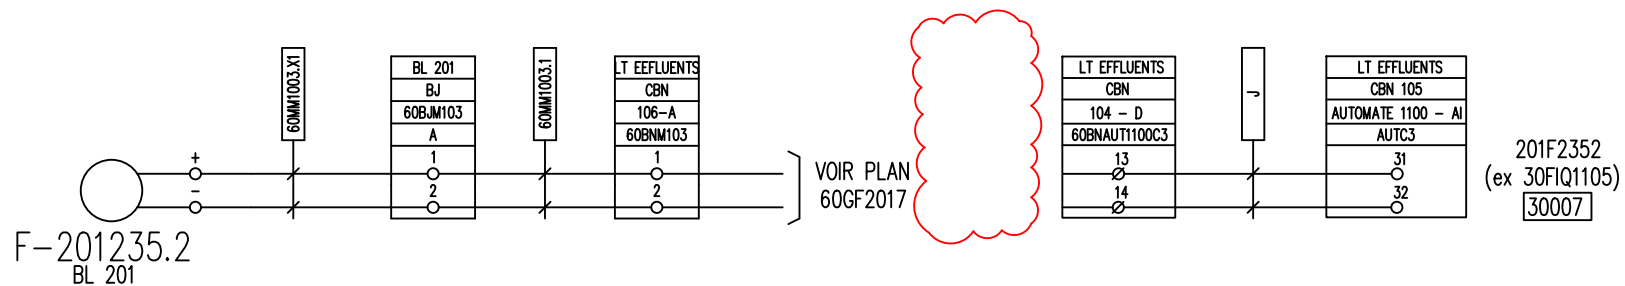


PHASE ARRET IM

**SITUATION
ACTUELLE**

A DEPOSER

OP02330-OA03352 TRAVAUX IM
DOSSIER BP EXECUTION_Rev.1 - PLAN 242

TAGNAME	REPÈRE	GROUPE	DESIGNATION :	RAFFINERIE DE PORT-JEROME GRAVENCHON	N° DAO	MP01674Y				LOCAL TECHNIQUE EFFLUENTS	
201F2352	F-201235.2				REV	DATE	DESIGNATION	PAR	VISA		
					0	01.05	EMISSION ORIGINALE-TQC OPTTEAM	C.D	L.M		
					1	04.05	MISE A JOUR SUITE TQC OPTTEAM	C.D	L.M		
			REPÈRE DE BOUCLE :								
			F-201235.2								

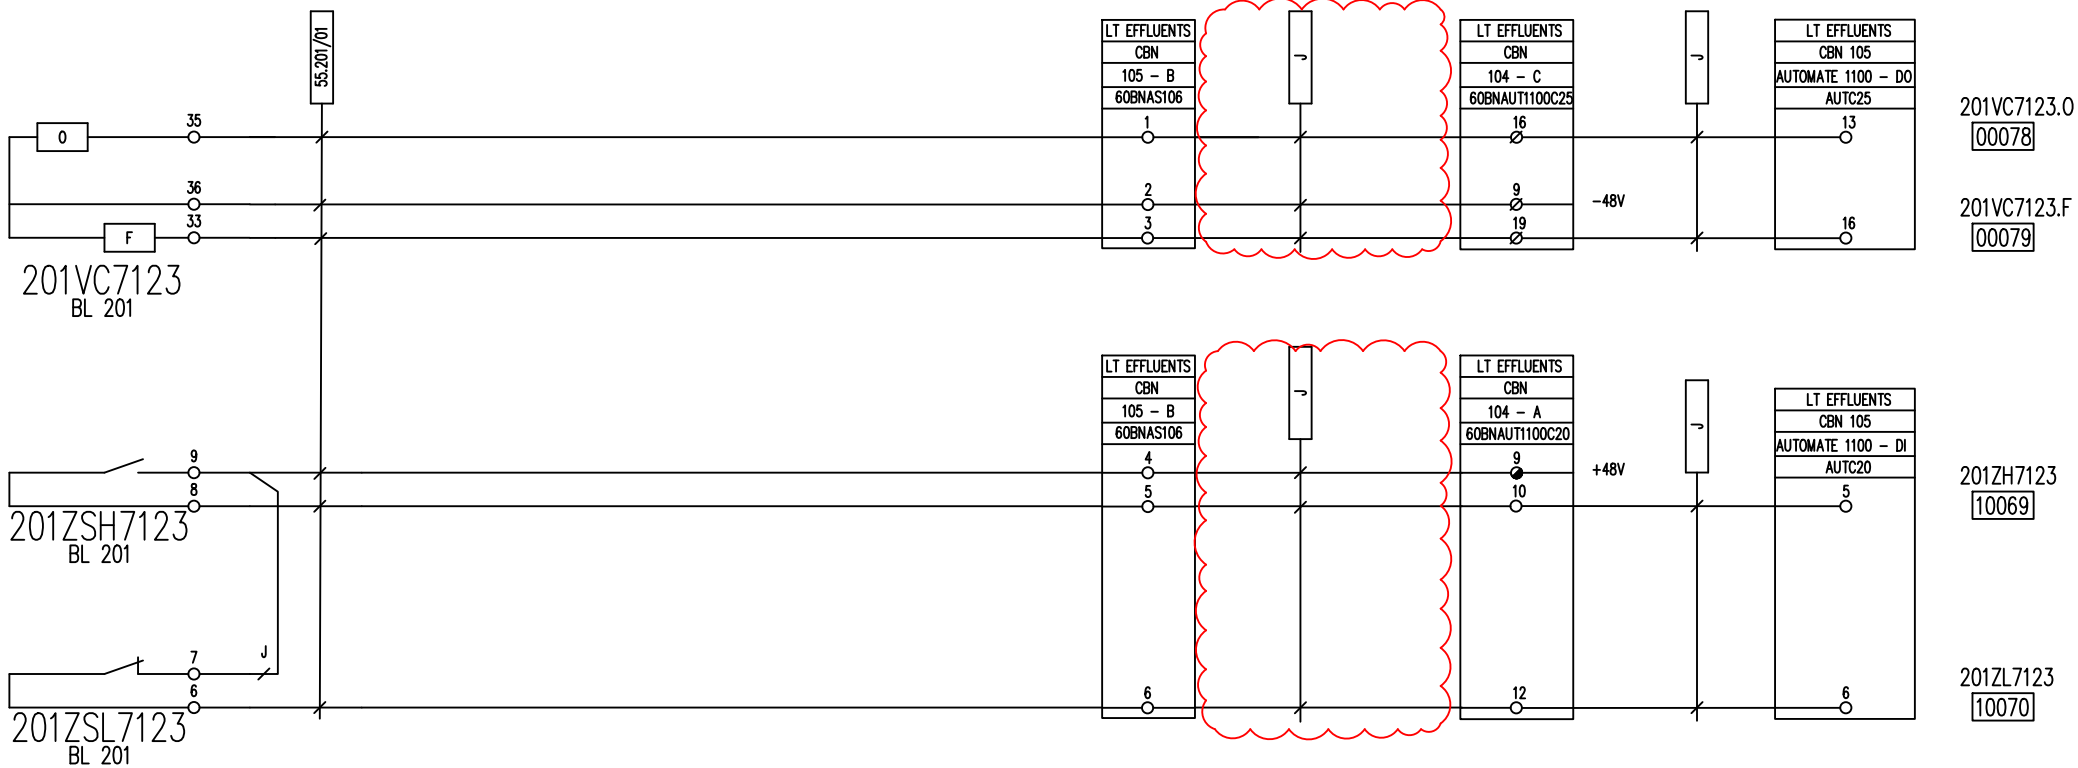

PHASE ARRET IM

SITUATION
ACTUELLE

A DEPOSER

OP02330-0A03352 TRAVAUX IM
DOSSIER BP EXECUTION_Rev.1 - PLAN 243

TAGNAME	REPERE	GRUPE	DESIGNATION : ExxonMobil RAFFINERIE DE PORT-JEROME GRAVENCHON	N° DAO		MP02251Y				LOCAL TECHNIQUE EFFLUENTS	
201VC7123.0	201VC7123			REV	DATE	DESIGNATION		PAR	VISA	201VC7123 OUVERTURE	
201VC7123.F	201VC7123			0	10.21	DM14103 MOTORISATION 201VC7123		C.D	O.B	201VC7123 FERMETURE	
201ZH7123	201ZSH7123									201VC7123 OUVERTE	
201ZL7123	201ZSL7123									201VC7123 FERMEE	
			REPERE DE BOUCLE : 201VC7123								

UNITE

SALLE DE CONTROLE

PROCESS

BJ

LIAISONS

TABEAU FM
B R

BORNIERS

ARMOIRE AUTOMATISME
AUTOMATE FACADE

INTERIEUR

LSL 103

O/NB

FOSSE 1

RELEVAGE EFFLUENTS
FLOTTATION

BJS1

06A-S-15

VOIR PLANS
6A 347 R 22-23
ARRET G1-515

BR
06A-EC-33

BN1-1

BN48E2

BN48E1

BNR

Voir Plan 6A557 R1 F°1

Voir Plan 6A557 R2 F°10

AL1
LAL 103

LL103

LL103 B2

B1

A2

34

31

14

11

21

24

A DEPOSER

SITUATION ACTUELLE

0P02330-0A03352 TRAVAUX IM
DOSSIER BP EXECUTION_Rev.2 - PLAN 255

AFE:

DESS: BP

MOBIL OIL.FRANCAISE
ND DE GRAVENCHON

Mobil

DATE: 5-2-80

APPR:

TRAITEMENT DES EFFLUENTS

CONST:

CH. BE: DR

SCHEMA DE BOUCLE: LSL 103

N° 6A357 R2 F3

N 3.10.88 Conforme execution chantier AFE: 251 316

C 16.6.80 PLAN REFAIT APRES EXECUTION

O 5-2-80 ETABLISSEMENT

REV DATE DESIGNATION

YR

DR

BP DR

DES APP

UNITE

SALLE DE CONTROLE

PROCESS

BJ

LIAISONS


TABLEAU FM
B R

BORNIERS

ARMOIRE AUTOMATISME
AUTOMATE FACADE

INTERIEUR

LSL 108

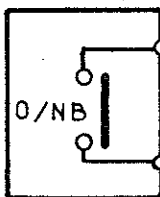

ARRET G3A

BJR1

UGA.R.15

VOIR PLANS
GA 347 R 9
ARRET G3A

BR

UGA.EC.31

BNI

BN 48 E 2

BN 48 E 1

BNR

Voir Plan GA557 R1 F°1

venant L103.82 L 108

14

11

21

24

A DEPOSER

SITUATION ACTUELLE

OP02330-0A03352 TRAVAUX IM
DOSSIER BP EXECUTION_Rev.1 - PLAN 256

AFE:

DESS: BP

DATE: 5.8.80

APPR: *[Signature]*

CONST:

CH. BE: DR

ING JOB:

MOBIL OIL.FRANCAISE

ND DE GRAVENCHON

TRAITEMENT DES EFFLUENTS

SCHEMA DE BOUCLE: LSL 108

Mobil

N° 6A 357 R2 F8

REV	DATE	DESIGNATION	DES APP
N	3.10.88	Conforme execution chantier AFE: 251 316	YR (comp)
C	16.6.80	PLAN REFAIT APRES EXECUTION	DR
O	5.8.80	ETABLISSEMENT	BP DR

UNITE

SALLE DE CONTROLE

PROCESS

BJ

LIAISONS


TABLEAU FM
B R

BORNIERS

ARMOIRE AUTOMATISME
AUTOMATE FACADE

INTERIEUR

LSH 109

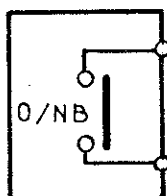


ARRET G3B

BJR 1

UGA R 15

VOIR PLANS
6A 347 R 12
ARRET G3B

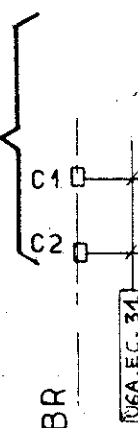

BN1


BN48E2

BN48E1

BNR

Voir Plan 6A557 R1 F2

LSH 109
LSL108-182

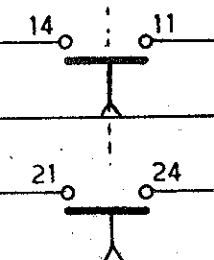

A DEPOSER

SITUATION ACTUELLE

OP02330-0A03352 TRAVAUX IM
DOSSIER BP EXECUTION_Rev.1 - PLAN 257

AFE:

DESS: BP

DATE: 5.9.80

APPR: [Signature]

CONST:

CH. BE: DR

ING JOB:

MOBIL OIL.FRANCAISE
ND DE GRAVENCHON

TRAITEMENT DES EFFLUENTS

SCHEMA DE BOUCLE: LSH 109

Mobil

N° 6A 357 R2 F9

DEV	DATE	DESIGNATION	YR	CONSTAT	DR	BP	DR	DEF	APP
N	3.10.88	Conforme execution chantier AFE: 251 316							
C	16.6.80	PLAN REFAIT APRES EXECUTION							
D	5.8.80	ETABLISSEMENT							

UNITE

SALLE DE CONTROLE

PROCESS

BJ

LIAISONS


TABLEAU FM
B R

BORNIERS

ARMOIRE AUTOMATISME
AUTOMATE FACADE

INTERIEUR

LSL 113

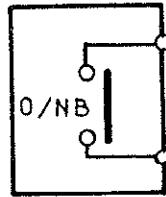

EAU DE LAVAGE

BJS3

U6A-51P

VOIR PLANS
6A 347 R16-17
ARRET G4.645

BR
A2
D5
A2
D5
U6A.EC.32

BN1

BN 48 E2

BN48 E1

BNR

voir Plan 6A557 R1 F13

voir Plan 6A557 R2 F13

AL 10
LSAL 113

venant LSH103.BZ
A2
B4

LL 113

A DEPOSER

SITUATION ACTUELLE

OP02330-0A03352 TRAVAUX IM
DOSSIER BP EXECUTION_Rev.1 - PLAN 258

AFE:

DESS: BP

DATE: 5.2.80

APPR:

CONST:

CH.BE: DR

ING JOB:

MOBIL OIL.FRANCAISE
ND DE GRAVENCHON

TRAITEMENT DES EFFLUENTS

SCHEMA DE BOUCLE: LSL 113

Mobil

N° 6A 357 R2 F13

N 3.10.88 Conforme execution chantier AFE: 251316

C 16.6.80 PLAN REFAIT APRES EXECUTION

O 5.8.80 ETABLISSEMENT

DATE DESIGNATION

YR Gms

DR

BP DR

DES APP

UNITE

SALLE DE CONTROLE

PROCESS

BJ

LIAISONS

TABLEAU FM
B R

BORNIERS

ARMOIRE AUTOMATISME
AUTOMATE FACADE

INTERIEUR

LSL 114

O/NB

FOSSE 2

POMPES FILTRATION DAF

BJS2

U6A-S-J6

VOIR PLANS
GA 347 R15-25
ARRET G2-G25

D40
D50
D40
D50

BR

U6A-EC-34

U6A-EC-35

BN1

BN48E2

BN48E1

BNR

Voir Plan GA557 R1 F1

Voir Plan GA557 R2 F11



LSAL 114

LL114

Venant
LSL113-B

B2 A2

34 31

14 11

21 24

A DEPOSER

SITUATION ACTUELLE

OP02330-0A03352 TRAVAUX IM
DOSSIER BP EXECUTION_Rev.2 - PLAN 259

3.10.88 Conforme execution chantier AFE: 251 316 YR

AFE:

DATE: 5.2.80

CONST:

DESS: BP

APPR:

CH. BE: DR

ING JOB

MOBIL OIL FRANCAISE

ND DE GRAVENCHON

TRAITEMENT DES EFFLUENTS

SCHEMA DE BOUCLE: LSL 114

Mobil

N° 6A 357 R2 F14

6.80 PLAN REFAIT APRES EXECUTION


8.80 ETABLISSEMENT

DESIGNATION

DR


BP

DESAPP

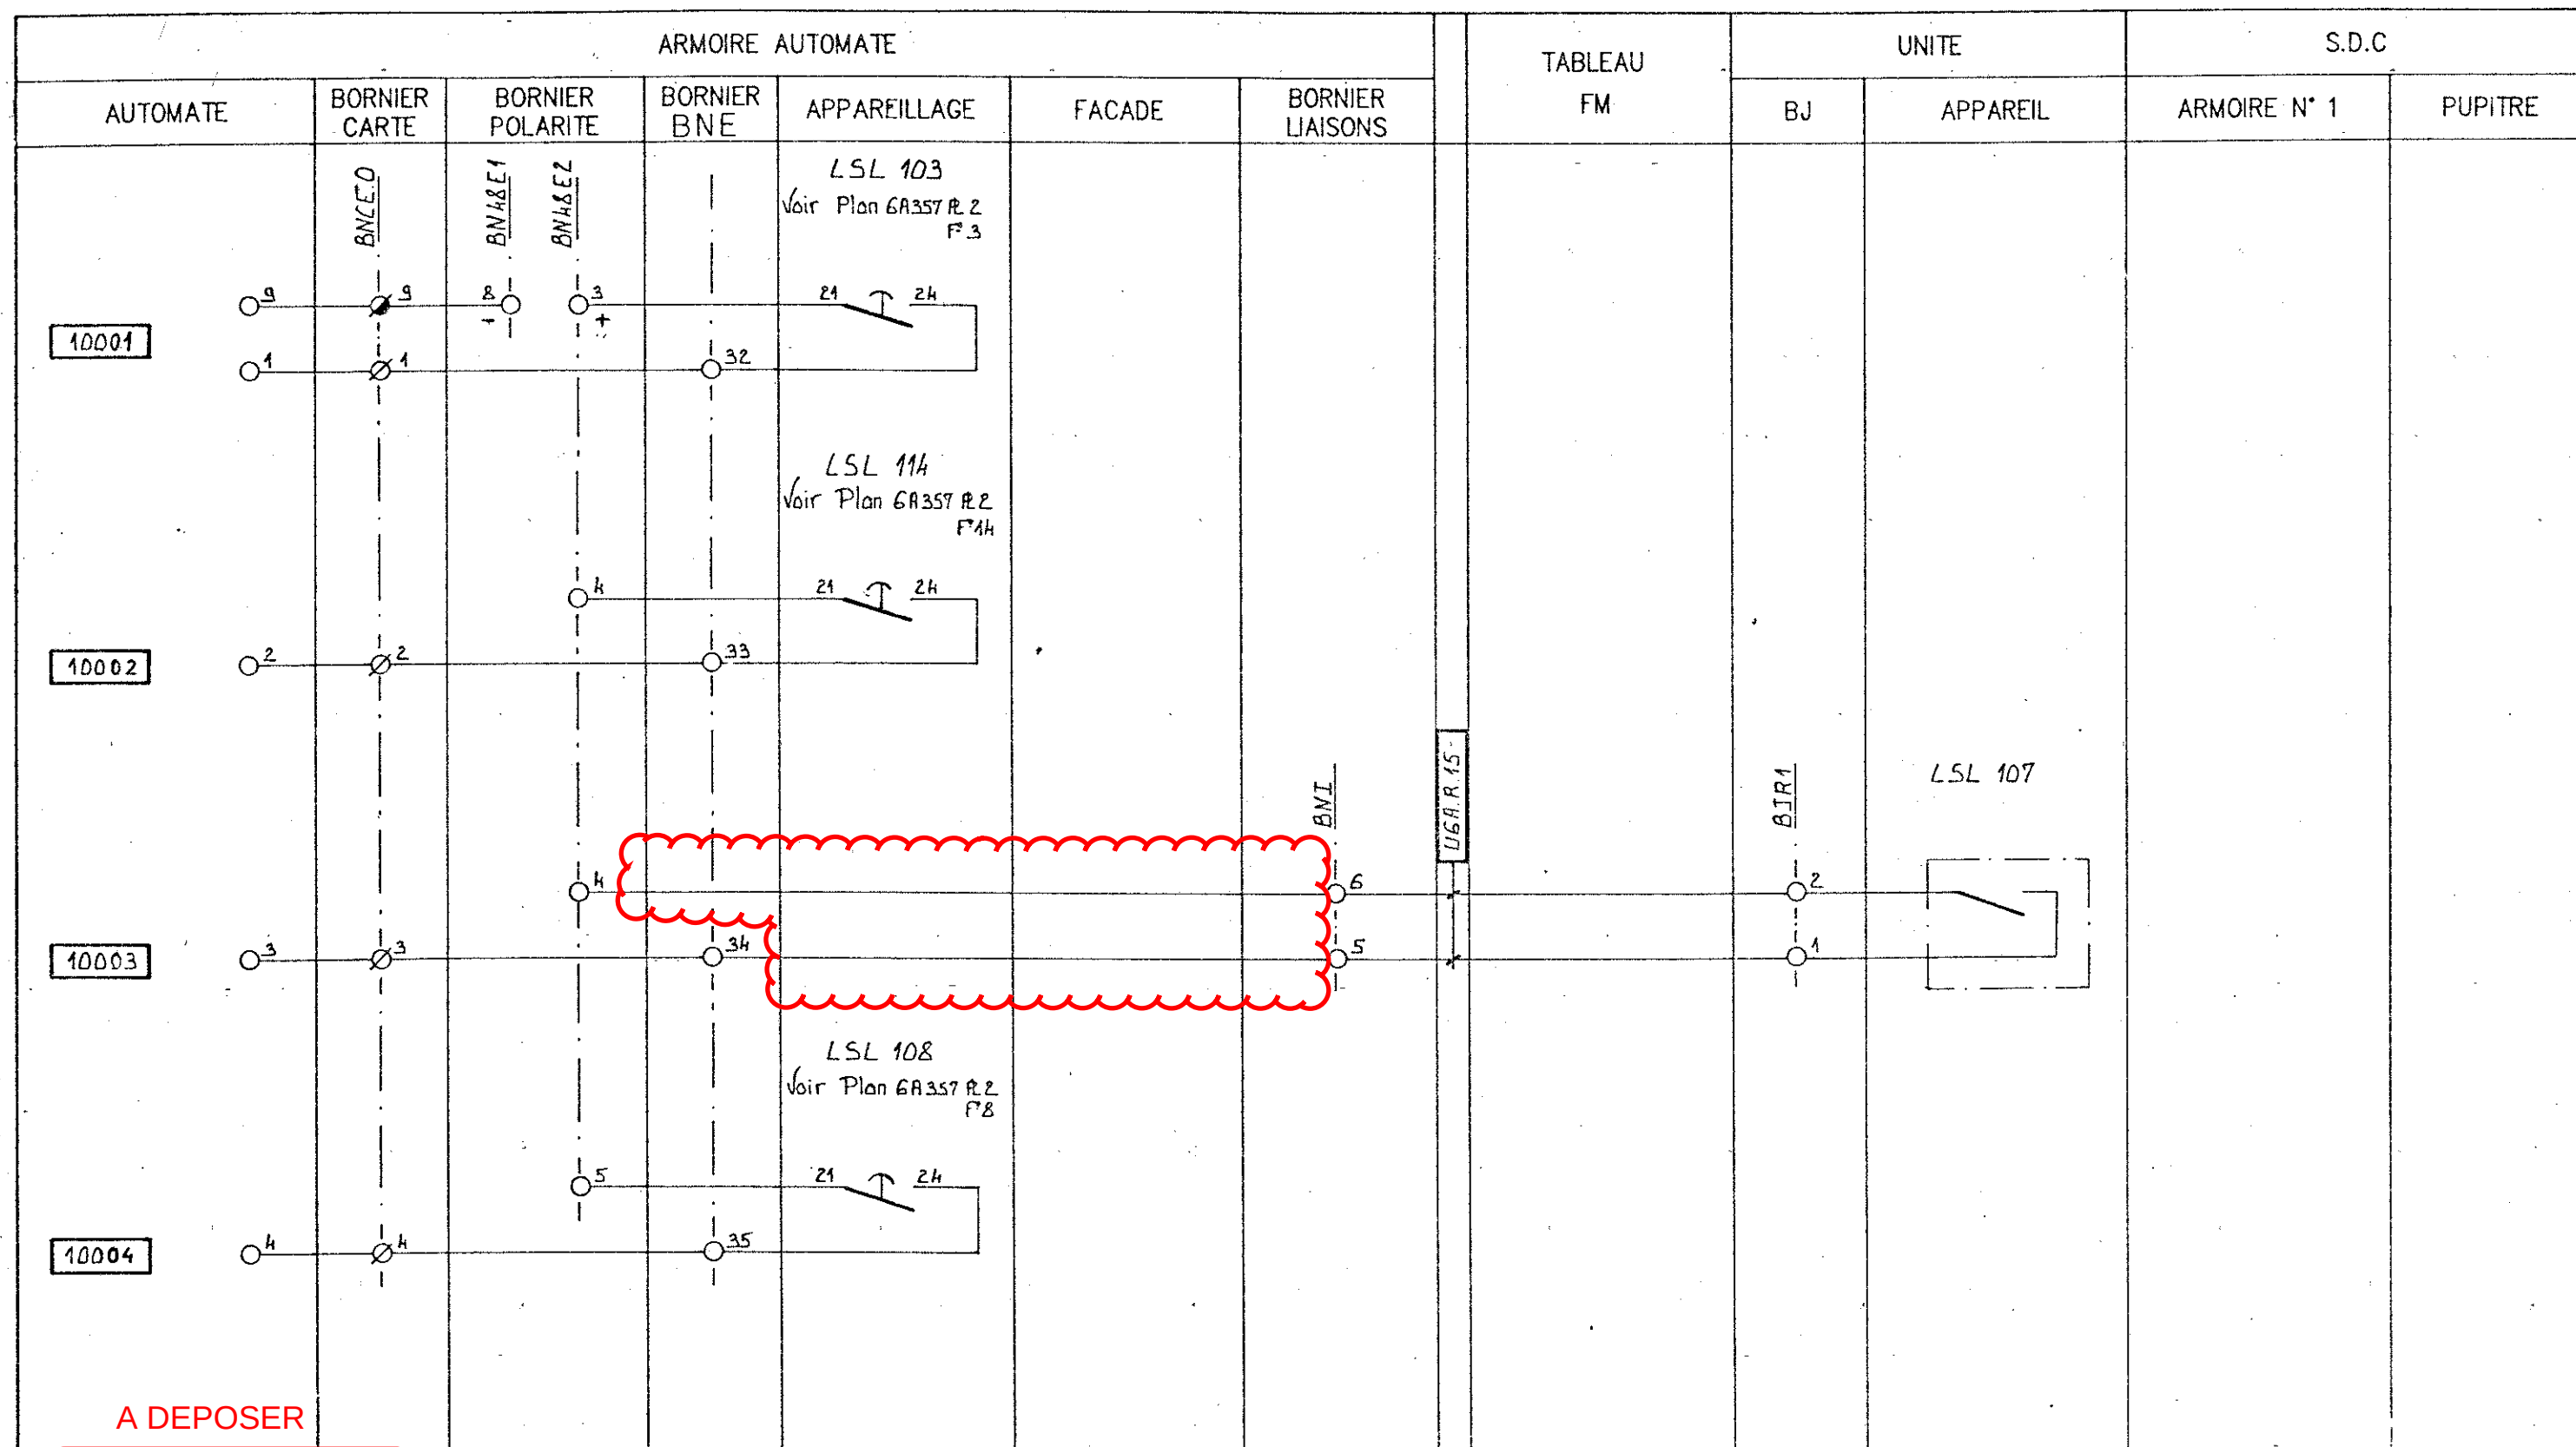


								AFE : 251 316	DESS : G.A	MOBIL OIL FRANCAISE ND DE GRAVENCHON	
								DATE : 14.12.87	APPR : Y.R		
1	3.10.82	CONFORME EXECUTION CHANTIER		CONST				CONST: COMSIP	CH.BE : J.L.L	TRAITEMENT DES EFFLUENTS	
0	14.12.87	Emission originale		COMAP	GA	YR					
REV	DATE	DESIGNATION	AFE	BE	DESS	APP		ING.JOB :			

N° 6 A557 R1 F°1	REV 1
------------------	----------

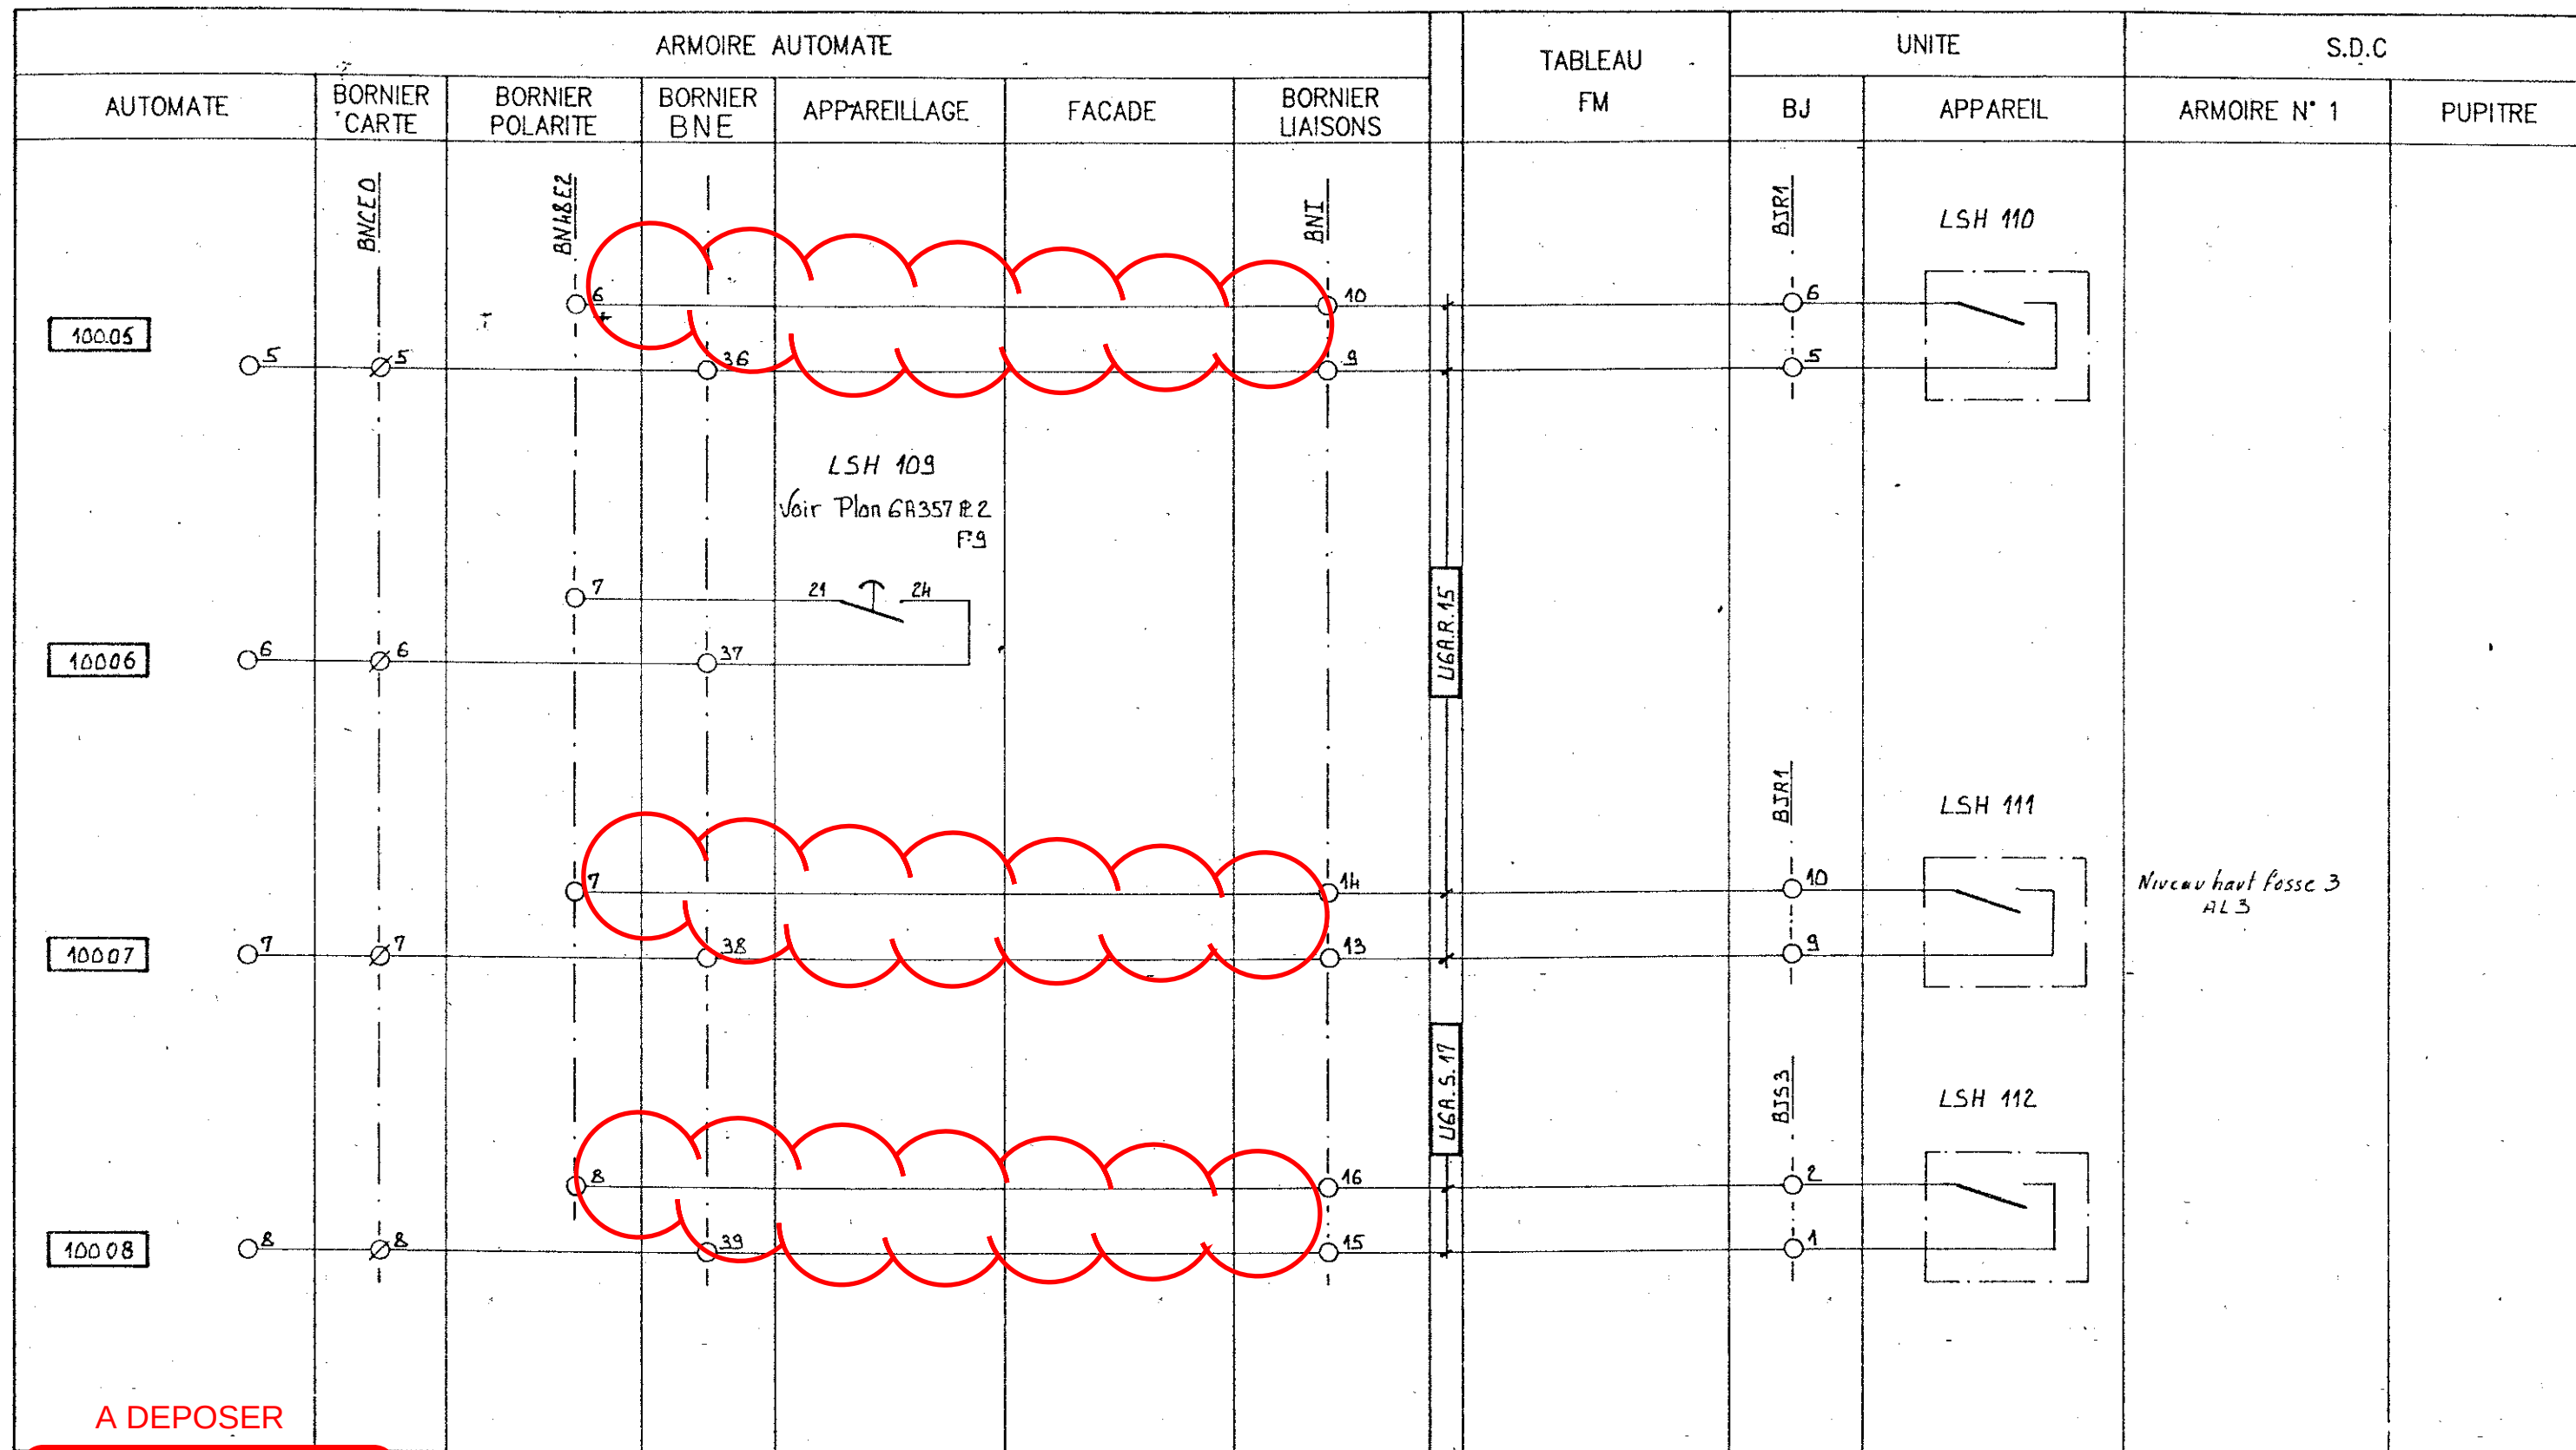

								AFE : 251 316	DESS : G.A	MOBIL OIL FRANCAISE ND DE GRAVENCHON			
								DATE : 14.12.87	APPR : Y.R				
1	3.10.82	CONFORME EXECUTION CHANTIER		COMSIP		YR		CONST: COMSIP	CH.BE : JL.L	TRAITEMENT DES EFFLUENTS		N° 6 A557 P1 F° 2	
0	14.12.87	Emission originale		COMSIP	GA	YR							
REV	DATE	DESIGNATION		AFE	BE	DESS	APP		ING.JOB :				

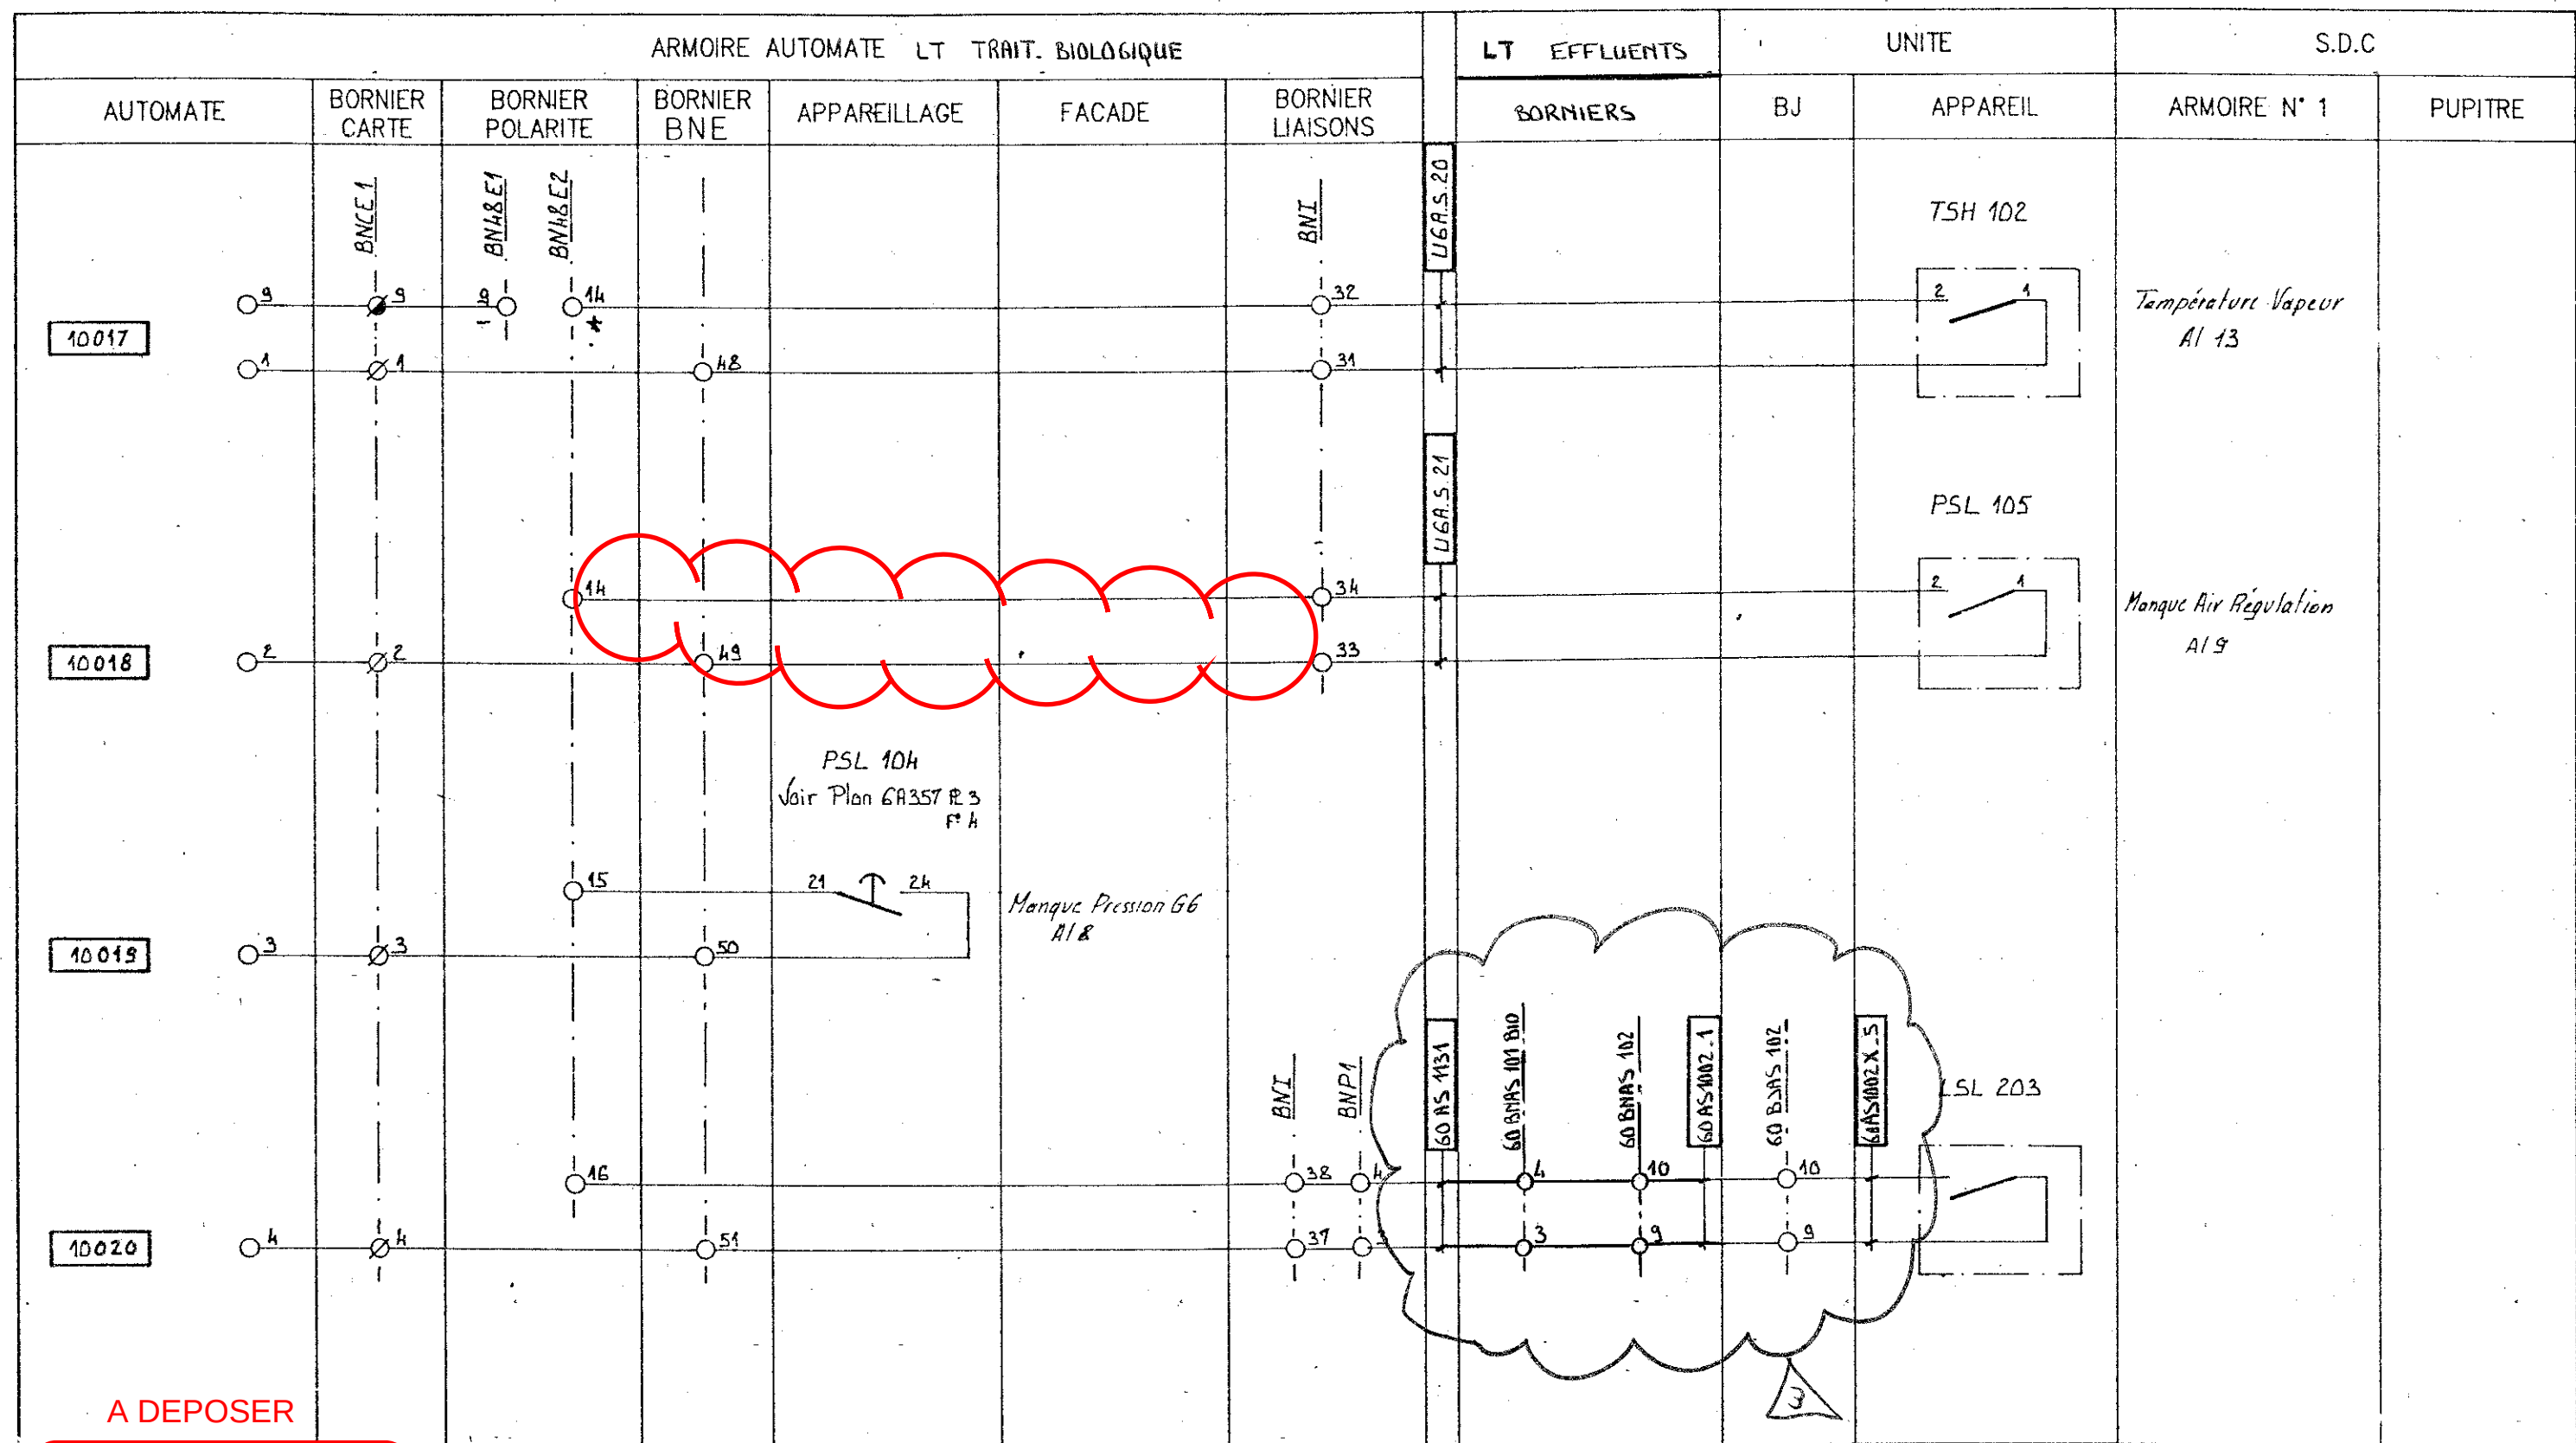


A DEPOSER

SITUATION ACTUELLE

OP02330-0A03352 TRAVAUX IM
DOSSIER BP EXECUTION_Rev.1 - PLAN 262


						AFE : 251 316	DESS : G.A	MOBIL OIL FRANCAISE ND DE GRAVENCHON			
						DATE : 14.12.87	APPR : Y.R				
3	05.93	MODIF. SUITE AUTOMATISATION RETELEX	32.02	CEGELEC	-HC-	RS	CONST: COMSIP	CH.BE : J.L.L	TRAITEMENT DES EFFLUENTS		N° 6 A 557 R 1 F° 5
1	3.10.88	CONFORME EXECUTION CHANTIER		COMSIP		YR		ING.JOB :			
0	14.12.87	Emission originale		COMSIP	GA	YR					REV 3
REV	DATE	DESIGNATION	AFE	BE	DESS	APP					

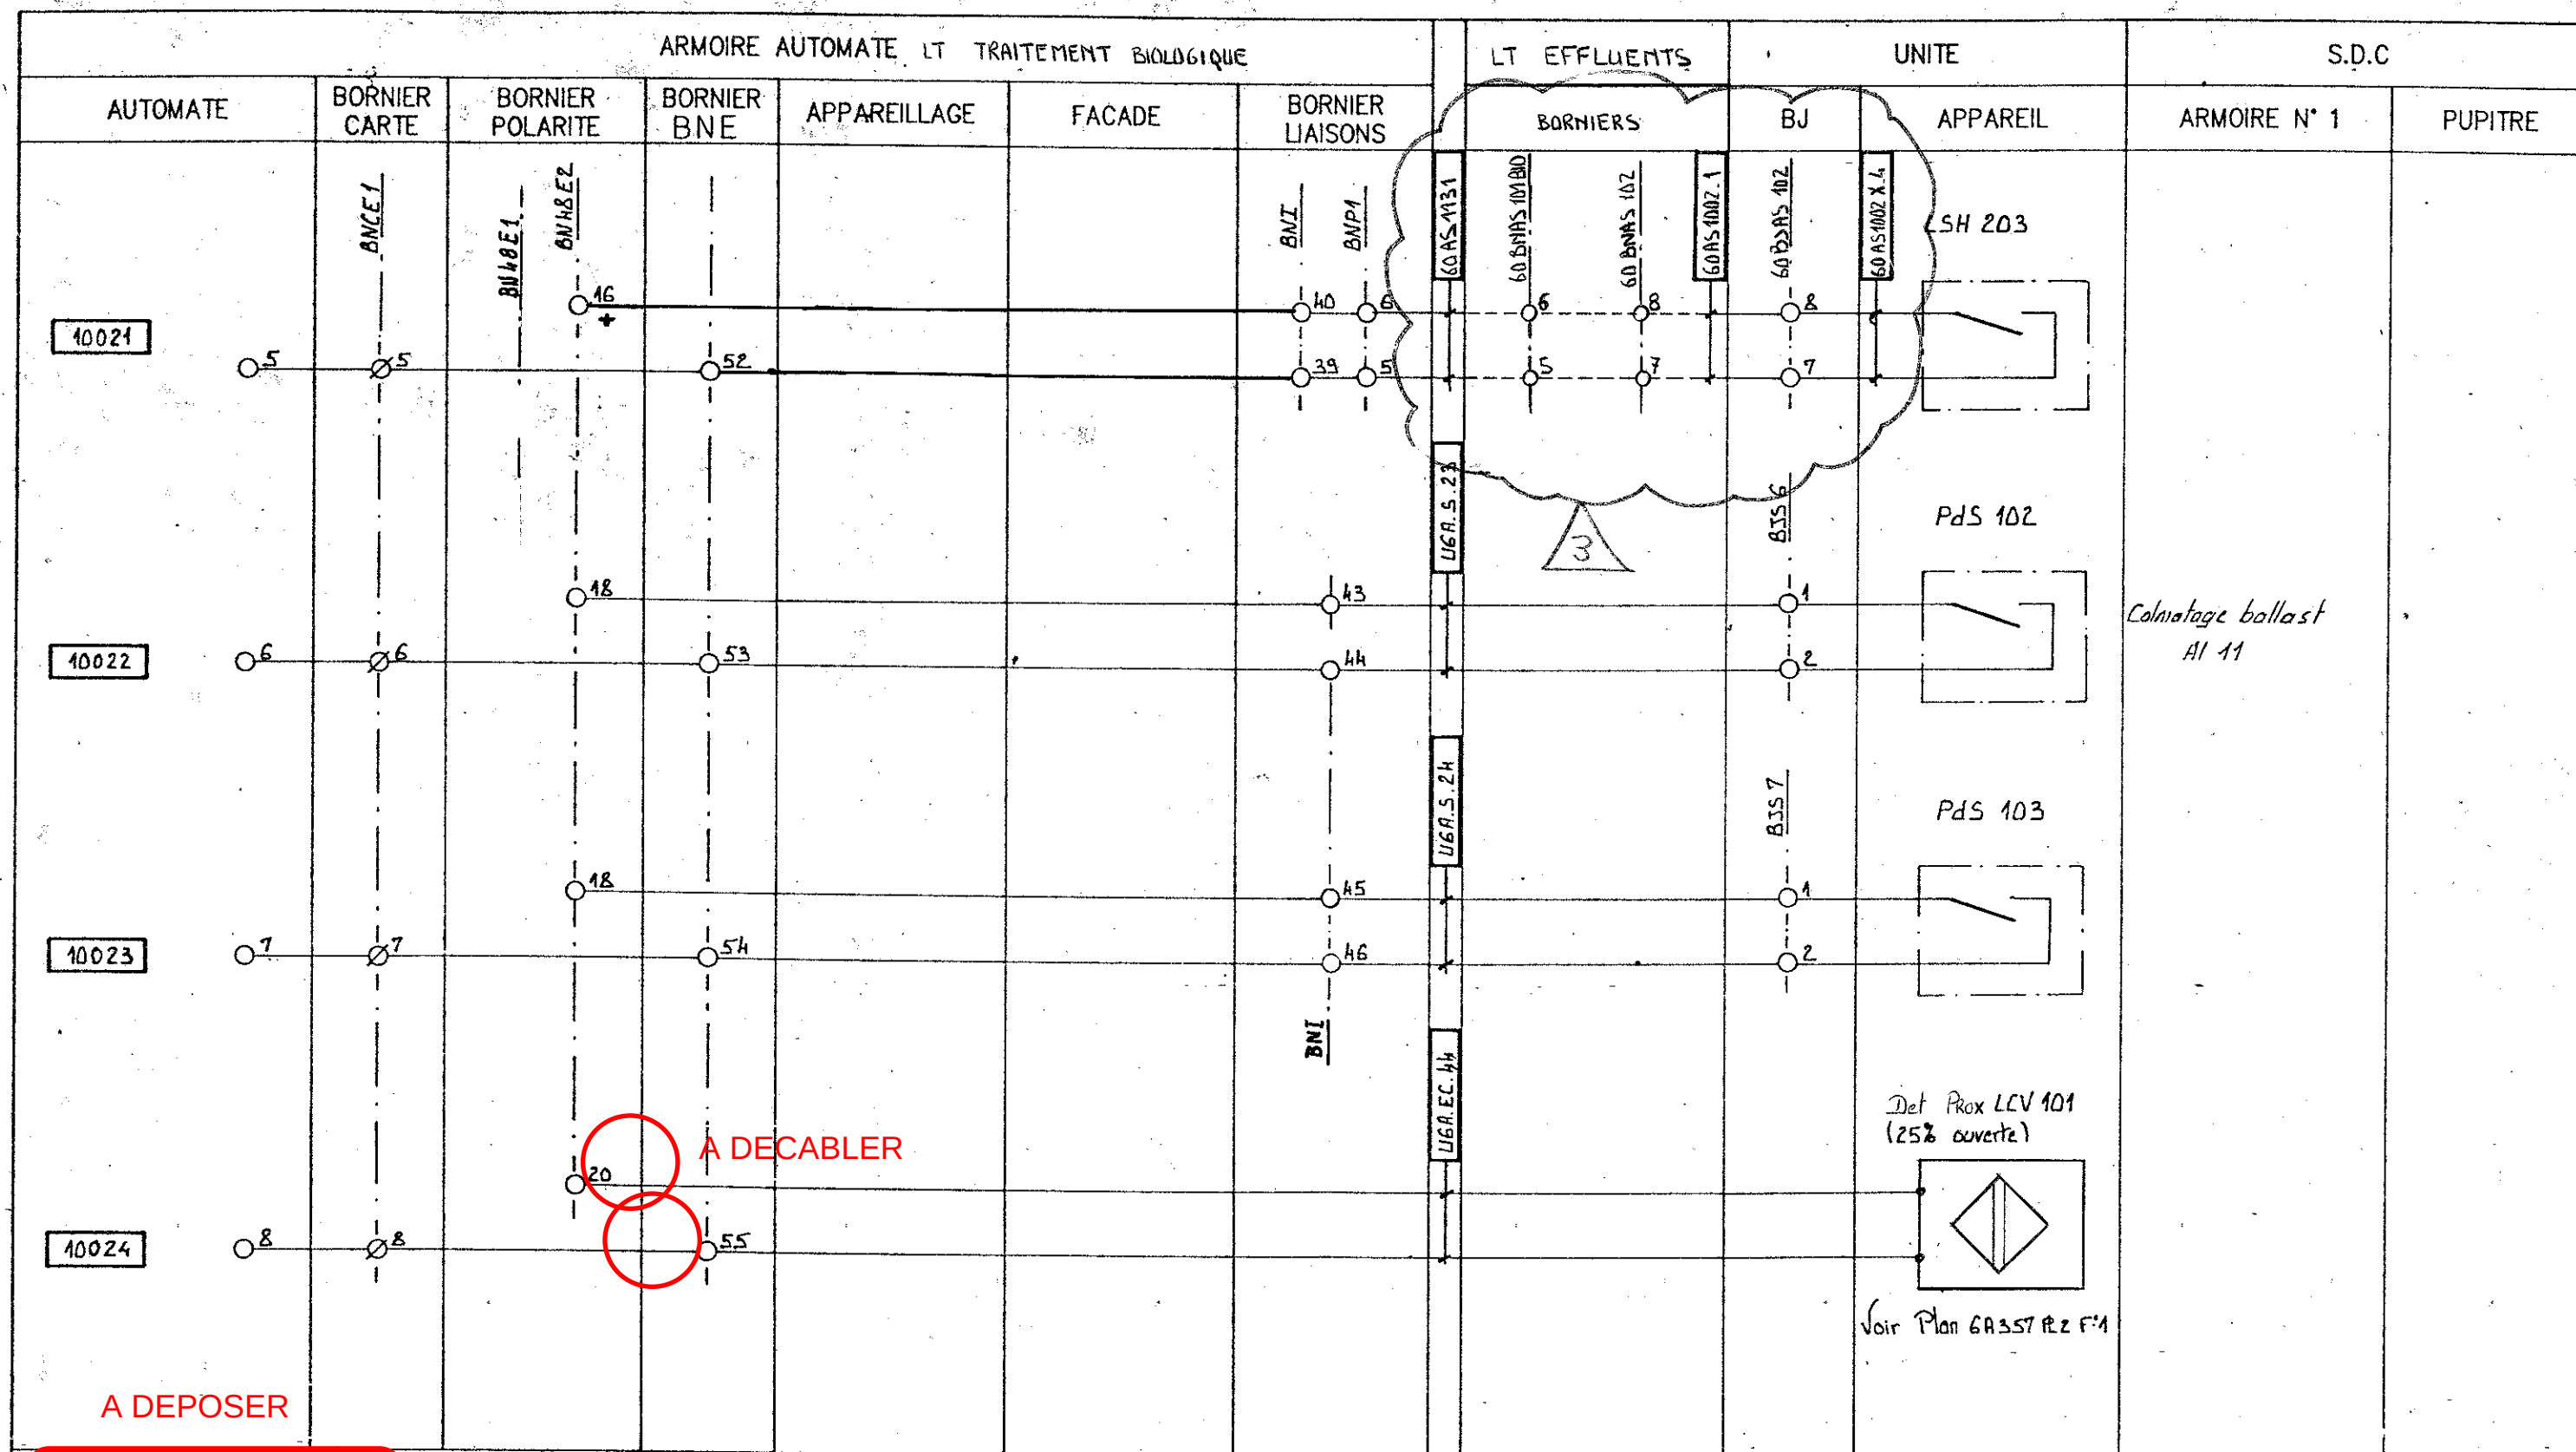

SITUATION ACTUELLE

0P02330-0A03352 TRAVAUX IM
DOSSIER BP EXECUTION_Rev.1 - PLAN 263


							AFE : 251 316	DESS : G.A	MOBIL OIL FRANCAISE ND DE GRAVENCHON		N° 6 A 557 R1 F°6	REV 3
3	05.93	MODIF SUITE AUTOMATISATION REPELEX	92.02	CEGELEC	-HC-	RS	DATE : 14.12.87	APPR : Y.R				
2	08.92	Mise à Jour INST.		PRJ	L.G.S	PBX	CONST: COMSIP	CH.BE : JL.L				
1	3.10.88	CONFORME EXECUTION CHANTIER		CONSIP		YR		ING.JOB :				
0	14.12.87	Emission originale		COMSIP	GA	YR						
REV	DATE	DESIGNATION	AFE	BE	DESS	APP						

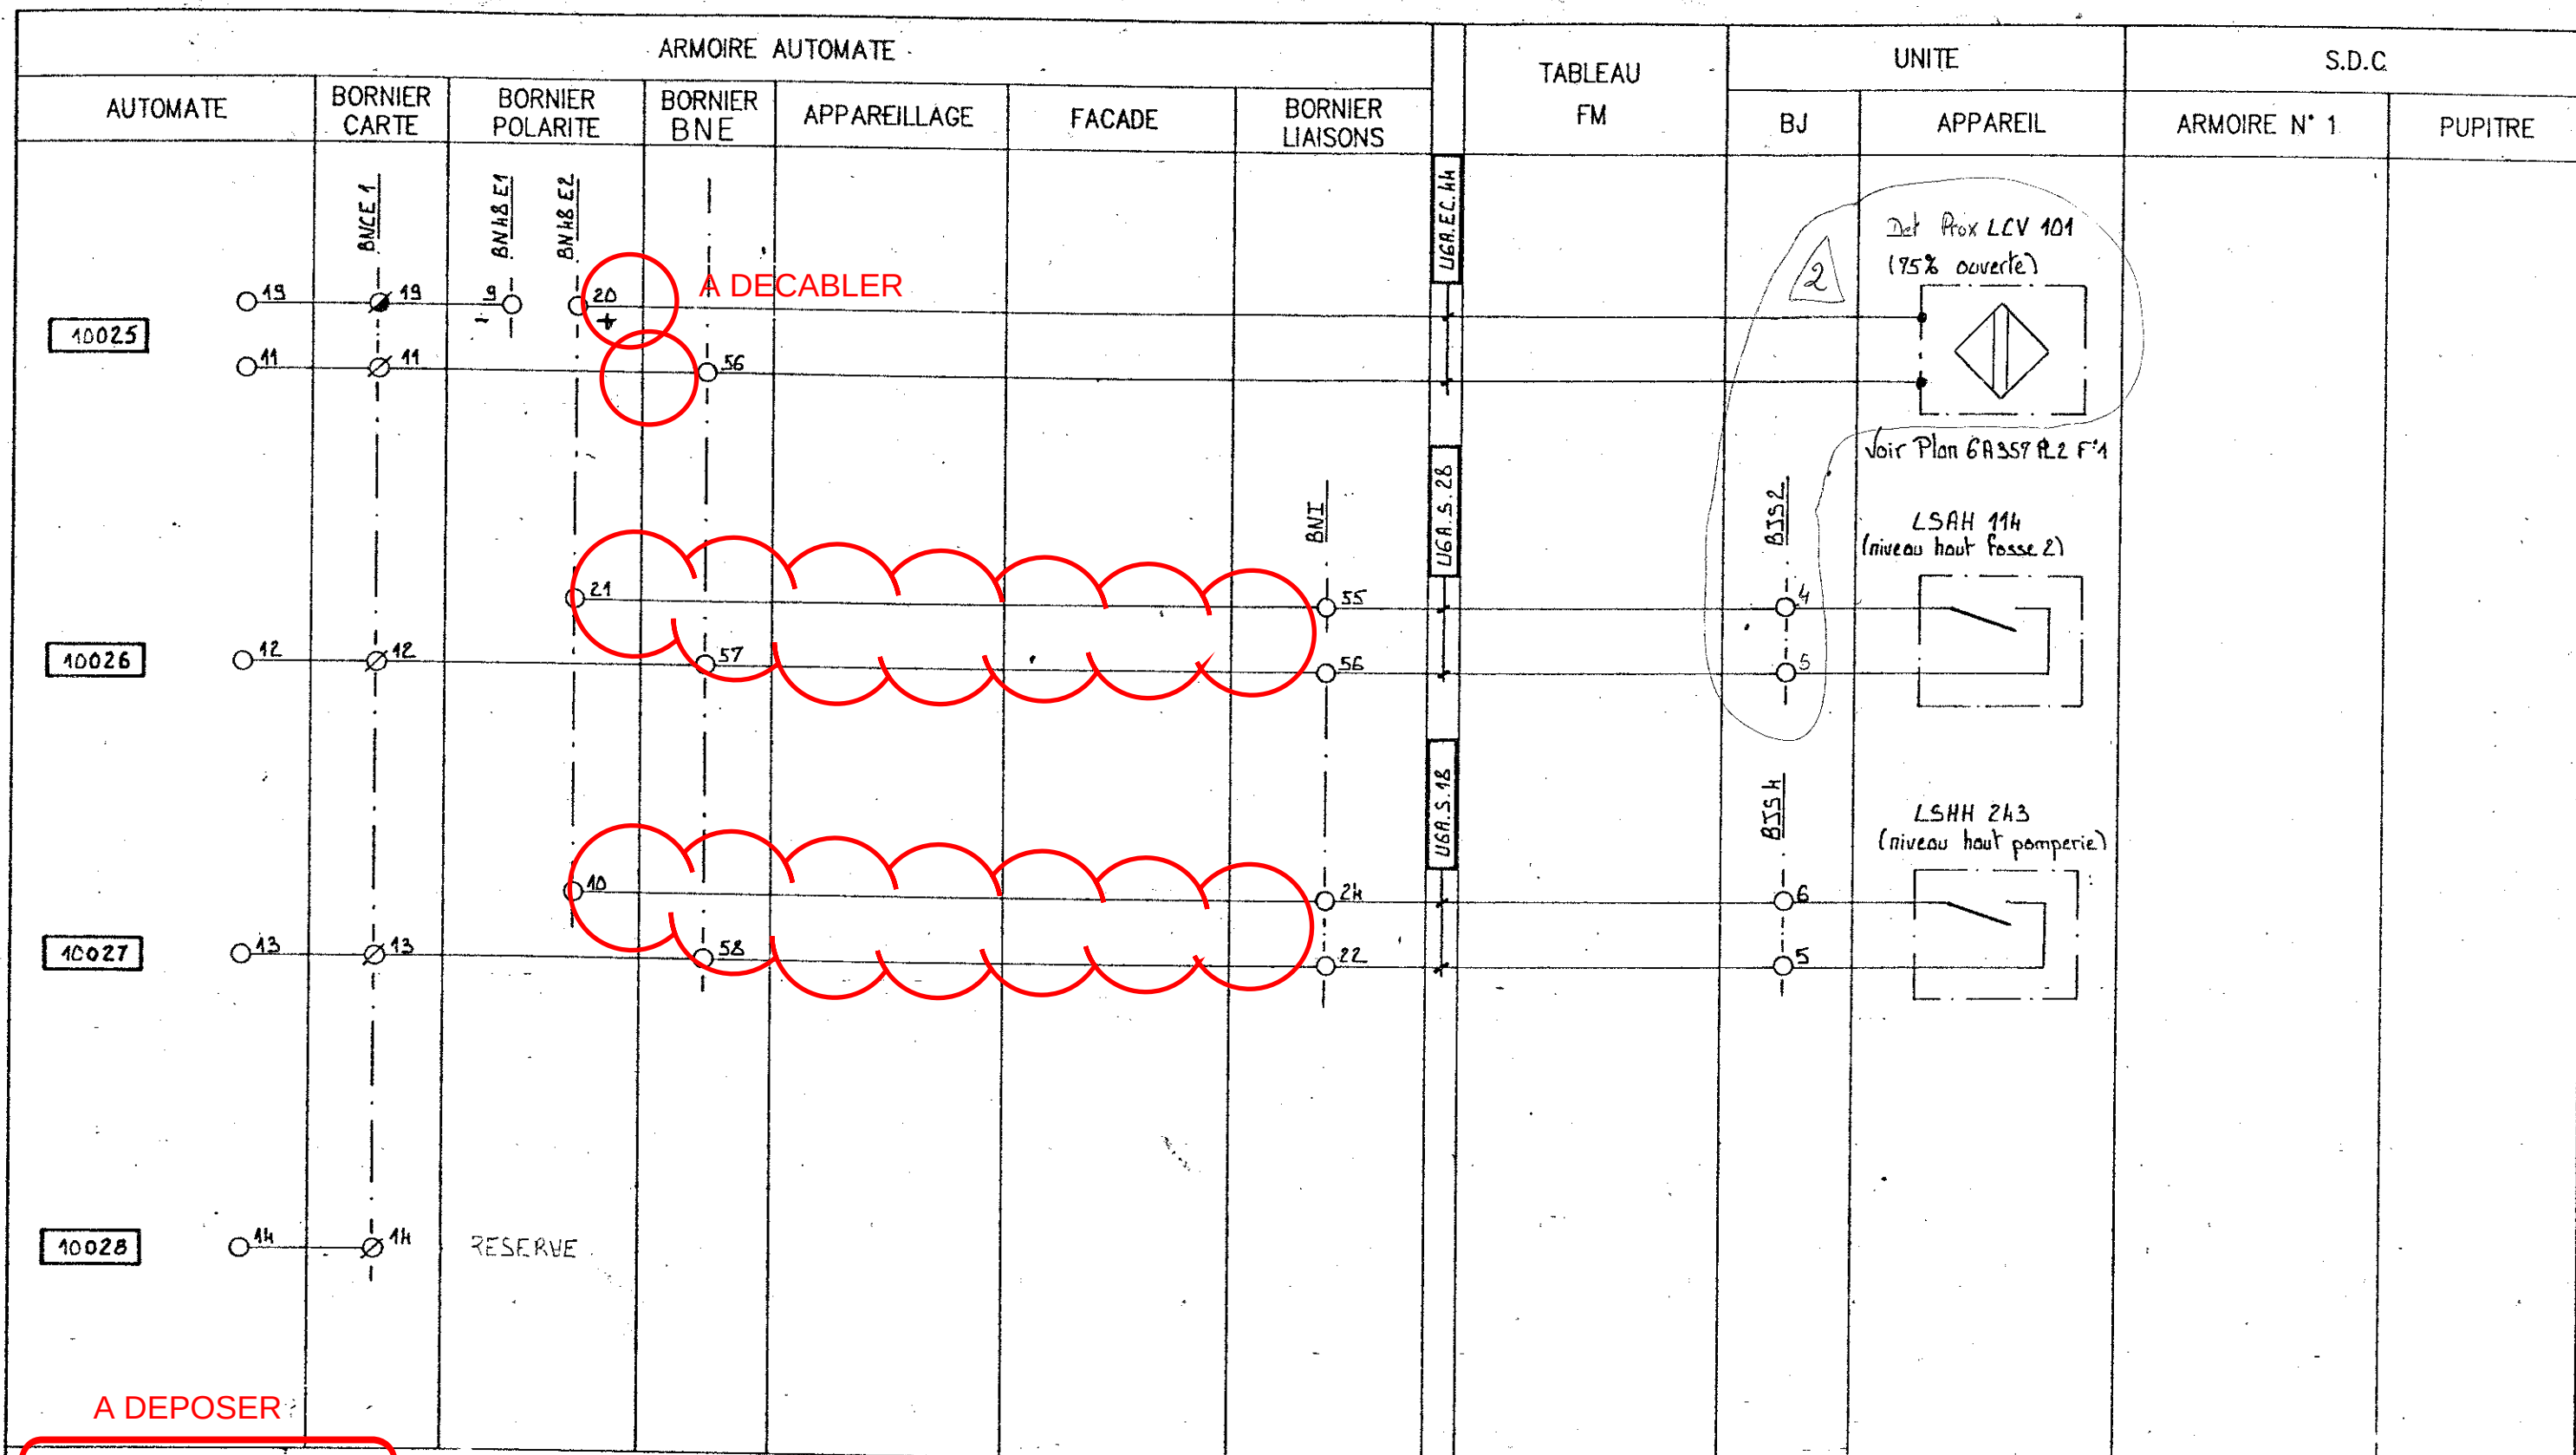

SITUATION ACTUELLE

OP02330-0A03352 TRAVAUX IM
DOSSIER BP EXECUTION_Rev.1 - PLAN 264

								AFE : 251 316	DESS : G.A	MOBIL OIL FRANCAISE ND DE GRAVENCHON		N° 6 A 557 R1 F°7	REV 2
								DATE : 14.12.87	APPR : Y.R				
2	08.92	Misc 2 Jour INST.		PRJ	L.G.S	PBX		CONST: COMSIP	CH.BE : J.L.L	TRAITEMENT DES EFFLUENTS			
1	3.10.88	CONFORME EXECUTION CHANTIER		COMSIP		YR							
0	14.12.87	Emission originale		COMSIP	GA	YR							
REV	DATE	DESIGNATION	AFE	BE	DESS	APP			ING.JOB :				

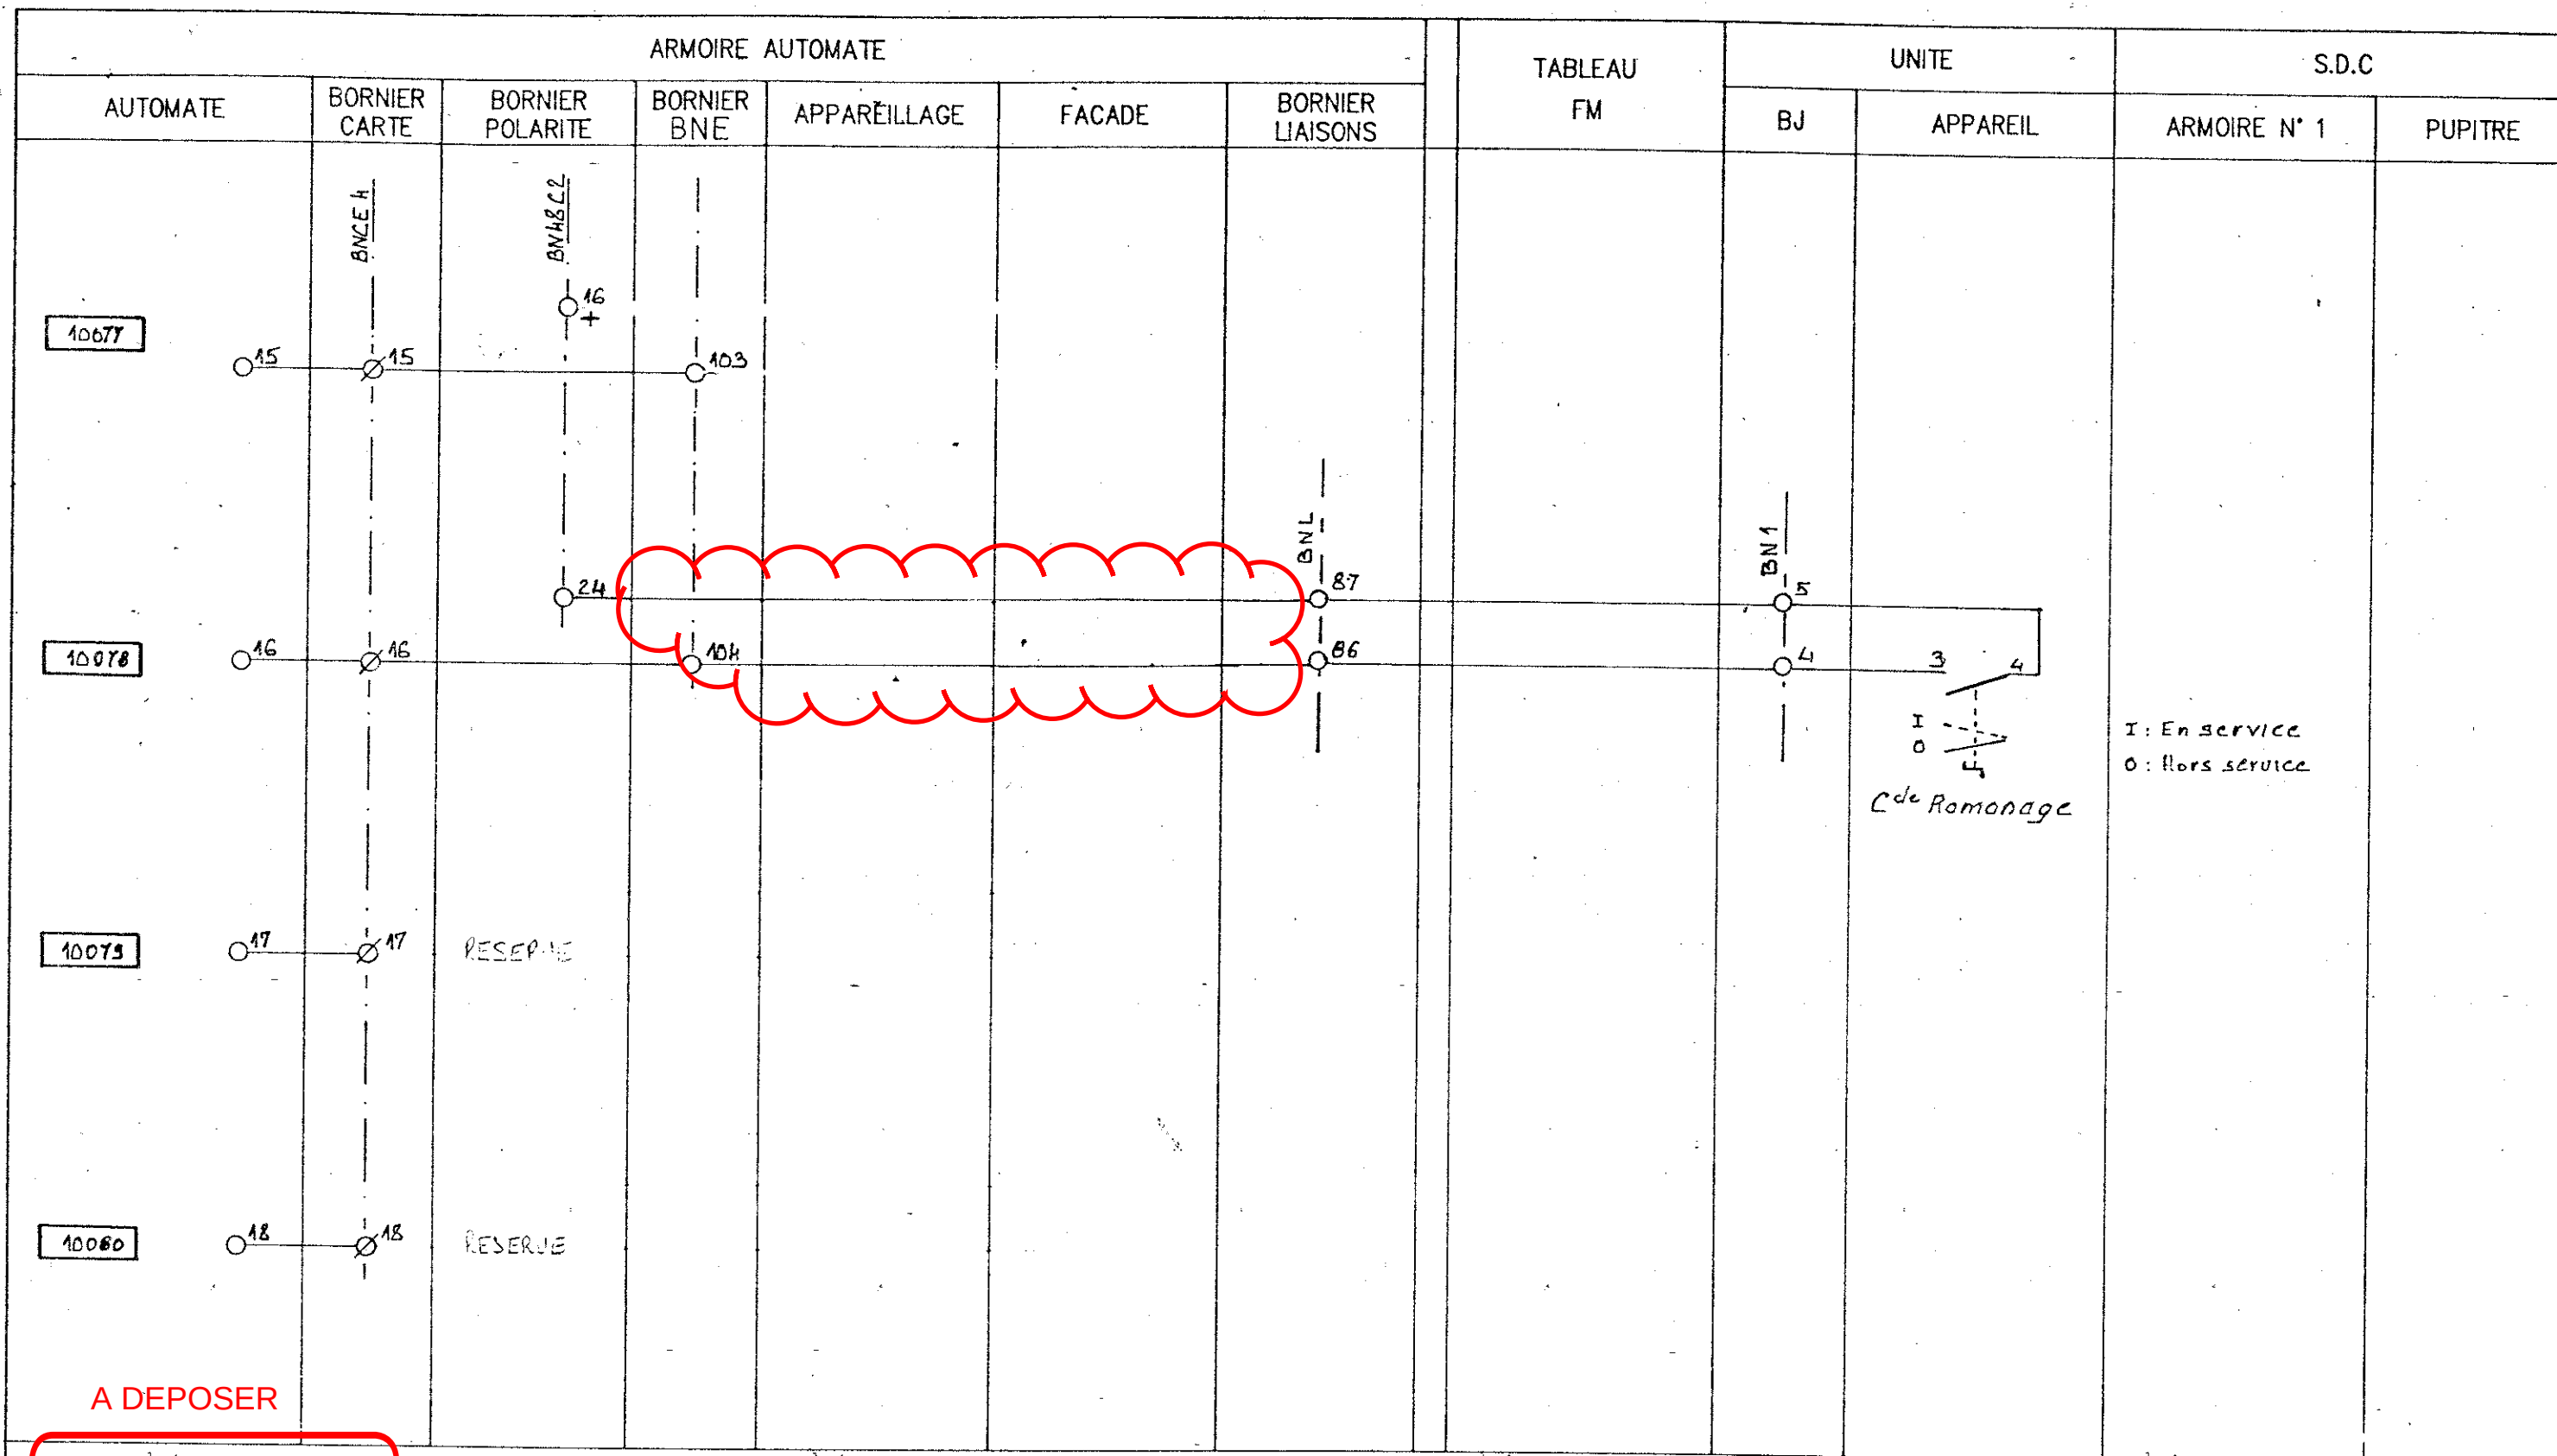


A DEPOSER

SITUATION ACTUELLE

OP02330-0A03352 TRAVAUX IM
DOSSIER BP EXECUTION_Rev.1 - PLAN 265

								AFE : 251 316	DESS : G.A	MOBIL OIL FRANCAISE ND DE GRAVENCHON	
								DATE : 14.12.87	APPR : Y.R		
1	3.10.88	CONFORME EXECUTION CHANTIER		COMSIP		Y.R		CONST: COMSIP	CH.BE : JL.L	TRAITEMENT DES EFFLUENTS	N° 6 A557 R1 F20
0	14.12.87	Emission originale		COMSIP	GA	Y.R					
REV	DATE	DESIGNATION	AFE	BE	DESS	APP			ING.JOB :		REV 1

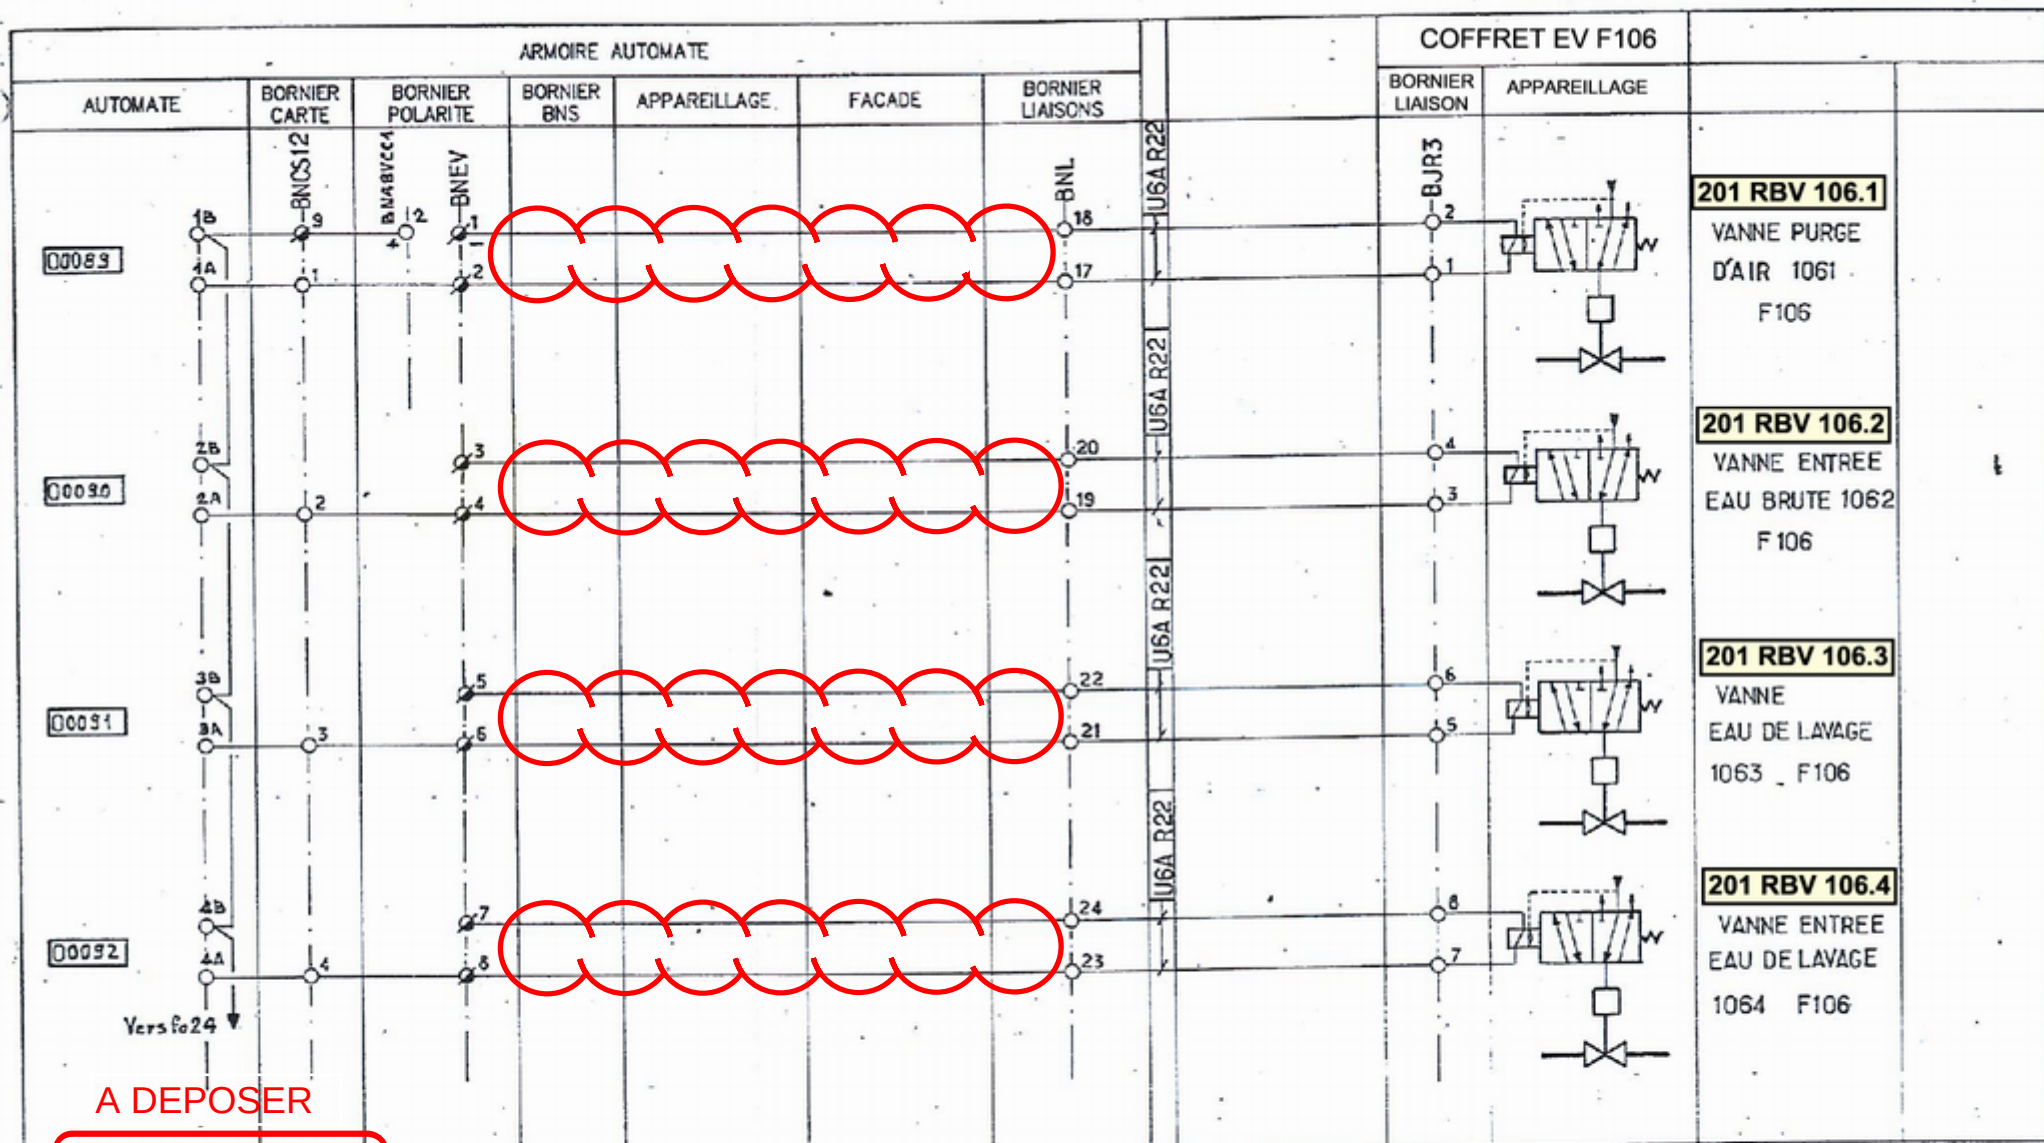

201 RBV 106.1

VANNE PURGE
D'AIR 1061
F106

201 RBV 106.2

VANNE ENTREE
EAU BRUTE 1062
F106

201 RBV 106.3

VANNE
EAU DE LAVAGE
1063 F106

201 RBV 106.4

VANNE ENTREE
EAU DE LAVAGE
1064 F106

A DEPOSER

SITUATION ACTUELLE

OP02330-0A03352 TRAVAUX IM
DOSSIER BP EXECUTION_Rev.1 - PLAN 266


--	--	
MOBIL OIL FRANCAISE
ND DE GRAVENCHON

TRAITEMENT DES EFFLUENTS

Mobil

N° 6 A 557 R2 F23 REV 4

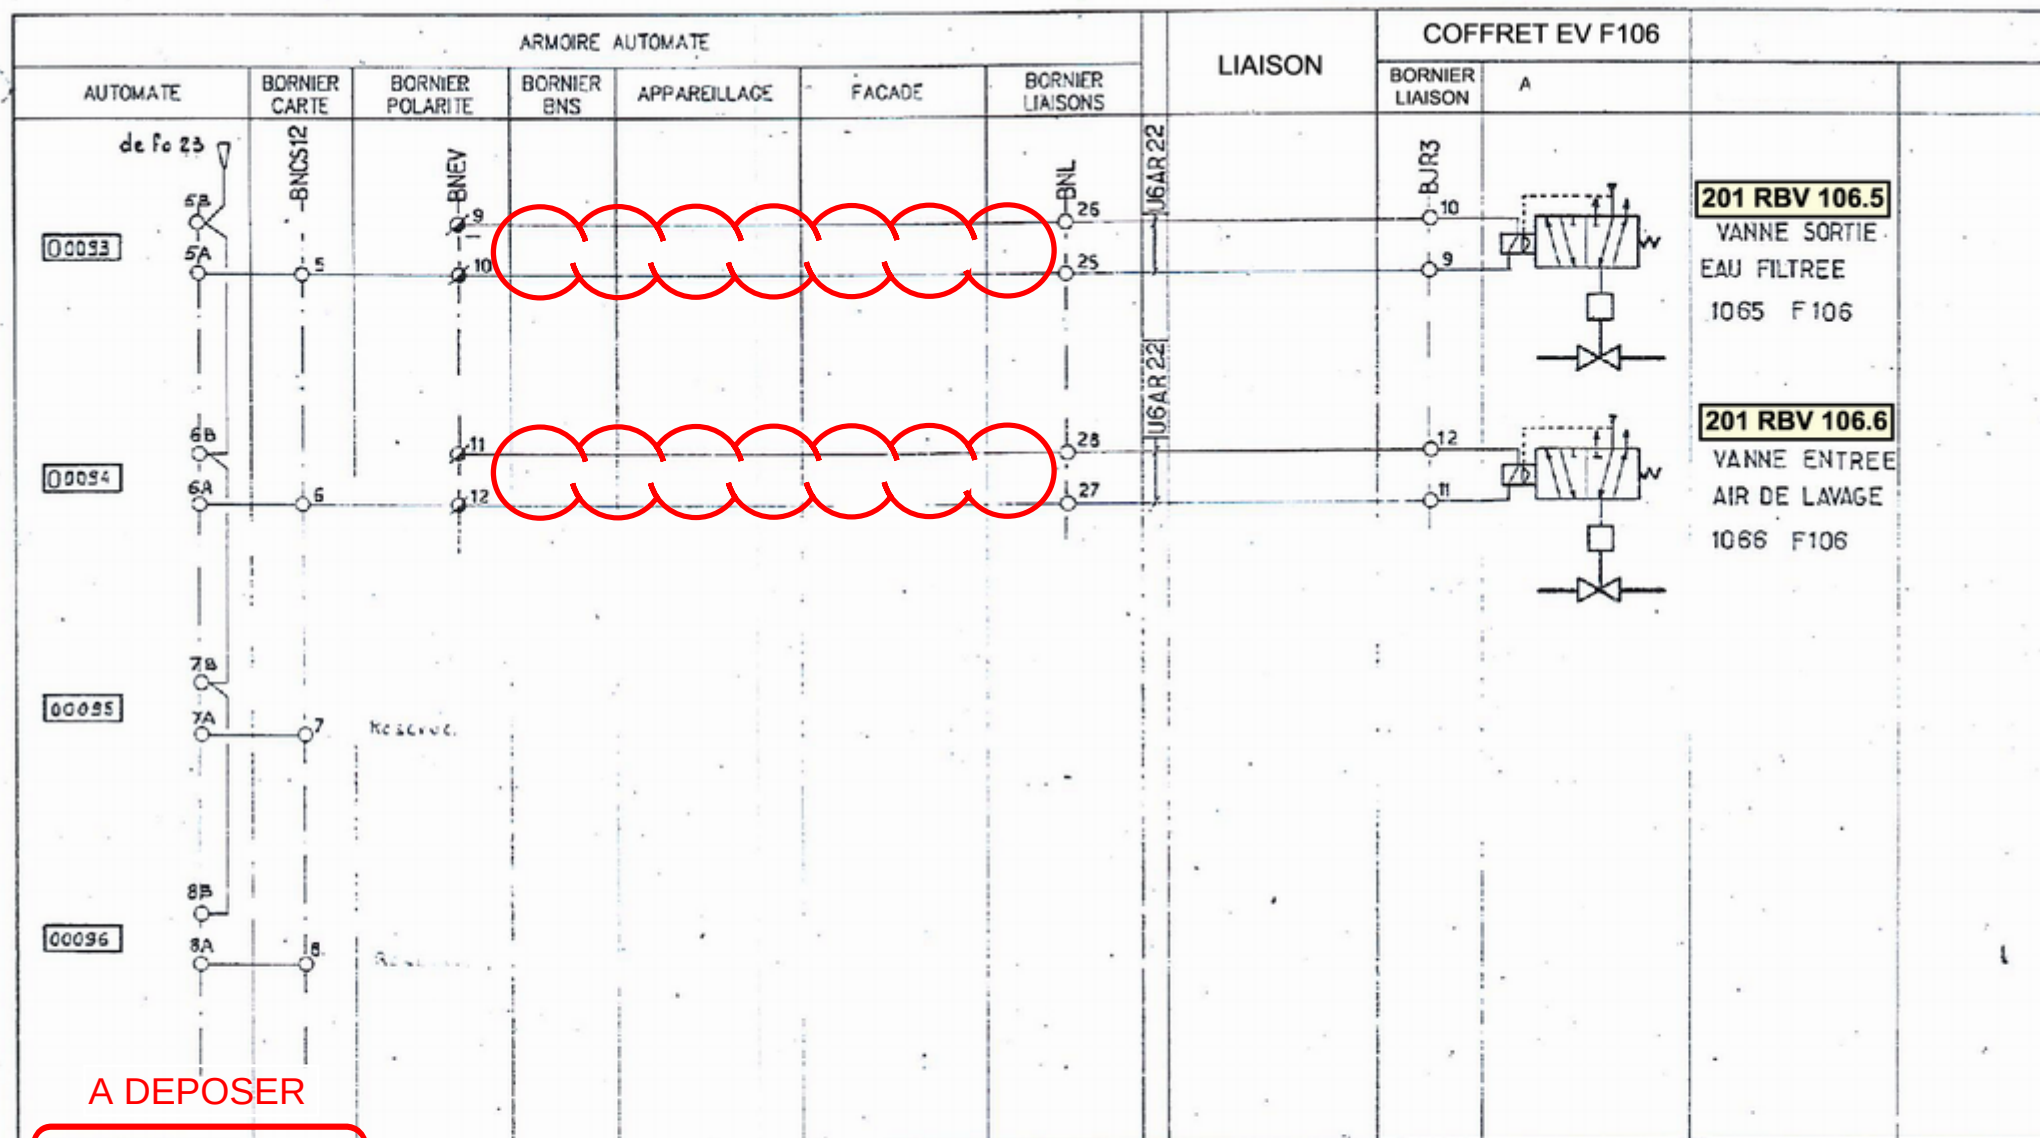


A DEPOSER


SITUATION ACTUELLE

OP02330-0A03352 TRAVAUX IM
DOSSIER BP EXECUTION_Rev.1 - PLAN 267

				AFE : 251 316		DESS : G.A		-MOBIL OIL FRANCAISE ND DE GRAVENCHON			
				DATE : 14.12.87		APPR : Y.R					
4	03.22	TOC PROJET BTEX		BYES		CONST: COMSIP		CH.BE : J.E.L		TRAITEMENT DES EFFLUENTS	
1	3.10.89	CONFORME EXECUTION CHANTIER		COMSIP		Y.R					
9	14.12.87	Emission originale		COMSIP		G.A		Y.R			
REV	DATE	DESIGNATION		AFE	BE	DESS	APP	ING.JOB :			

N° 6 A 557 R2.F°24 REV 4

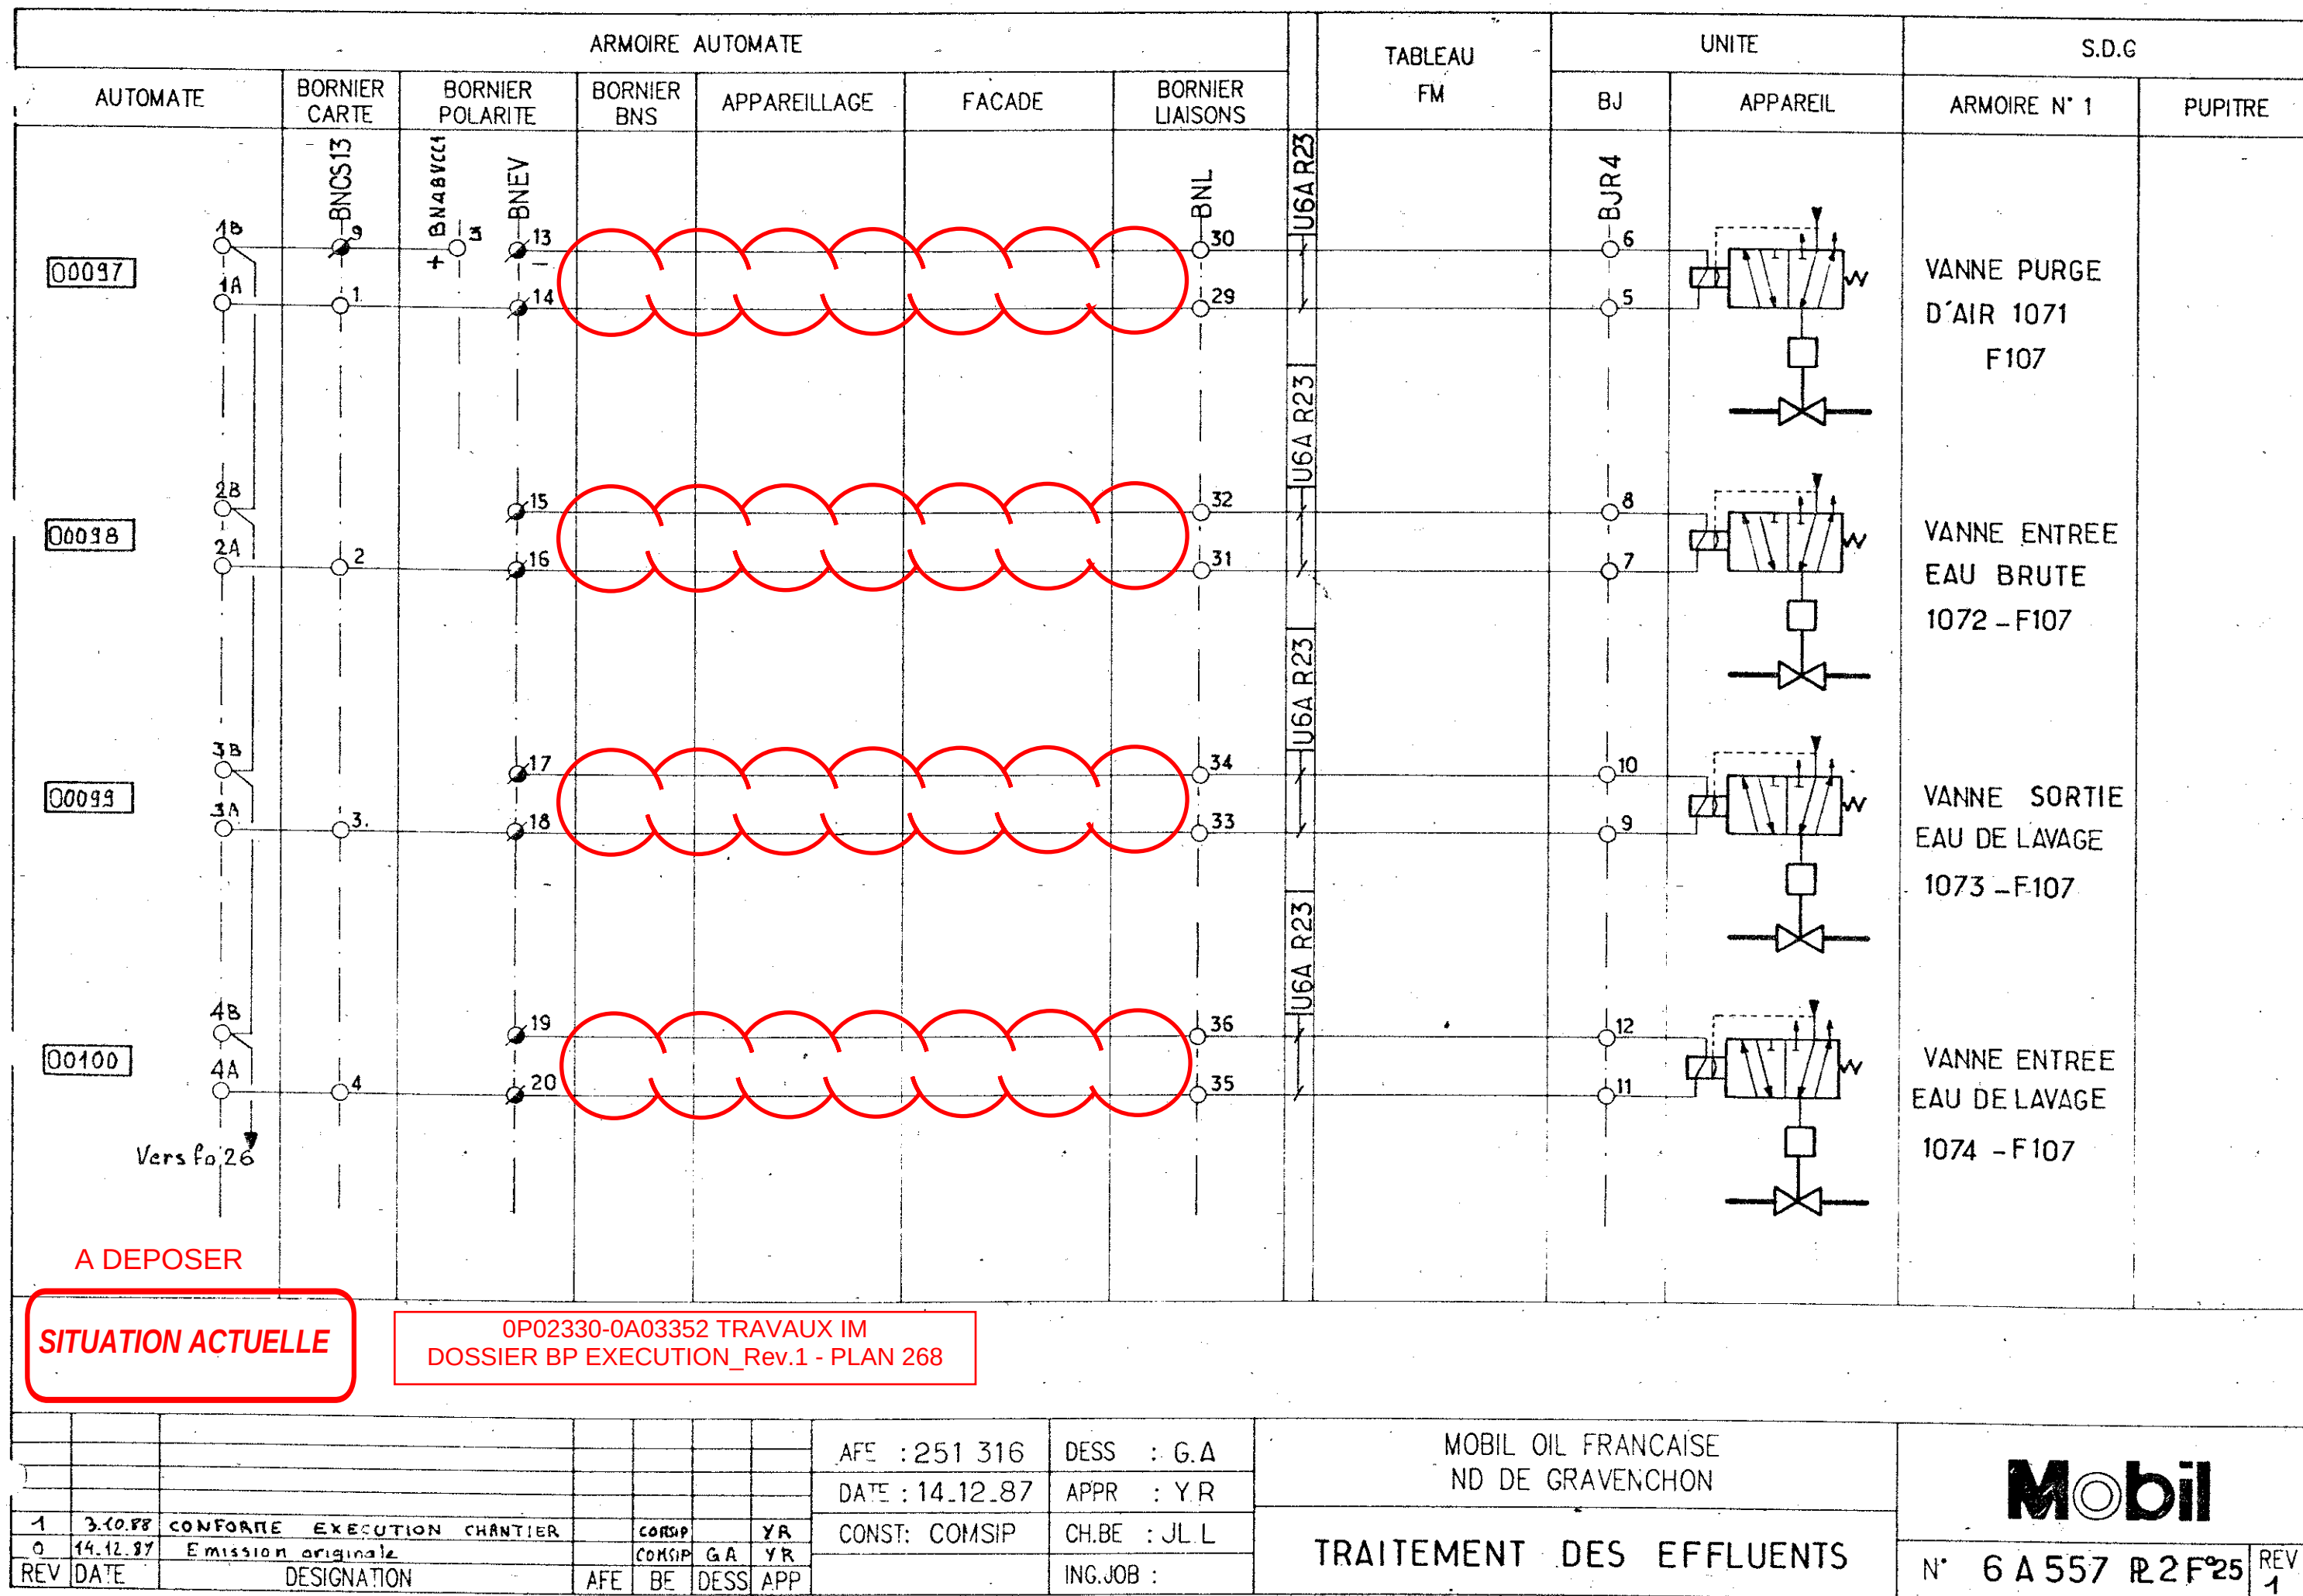

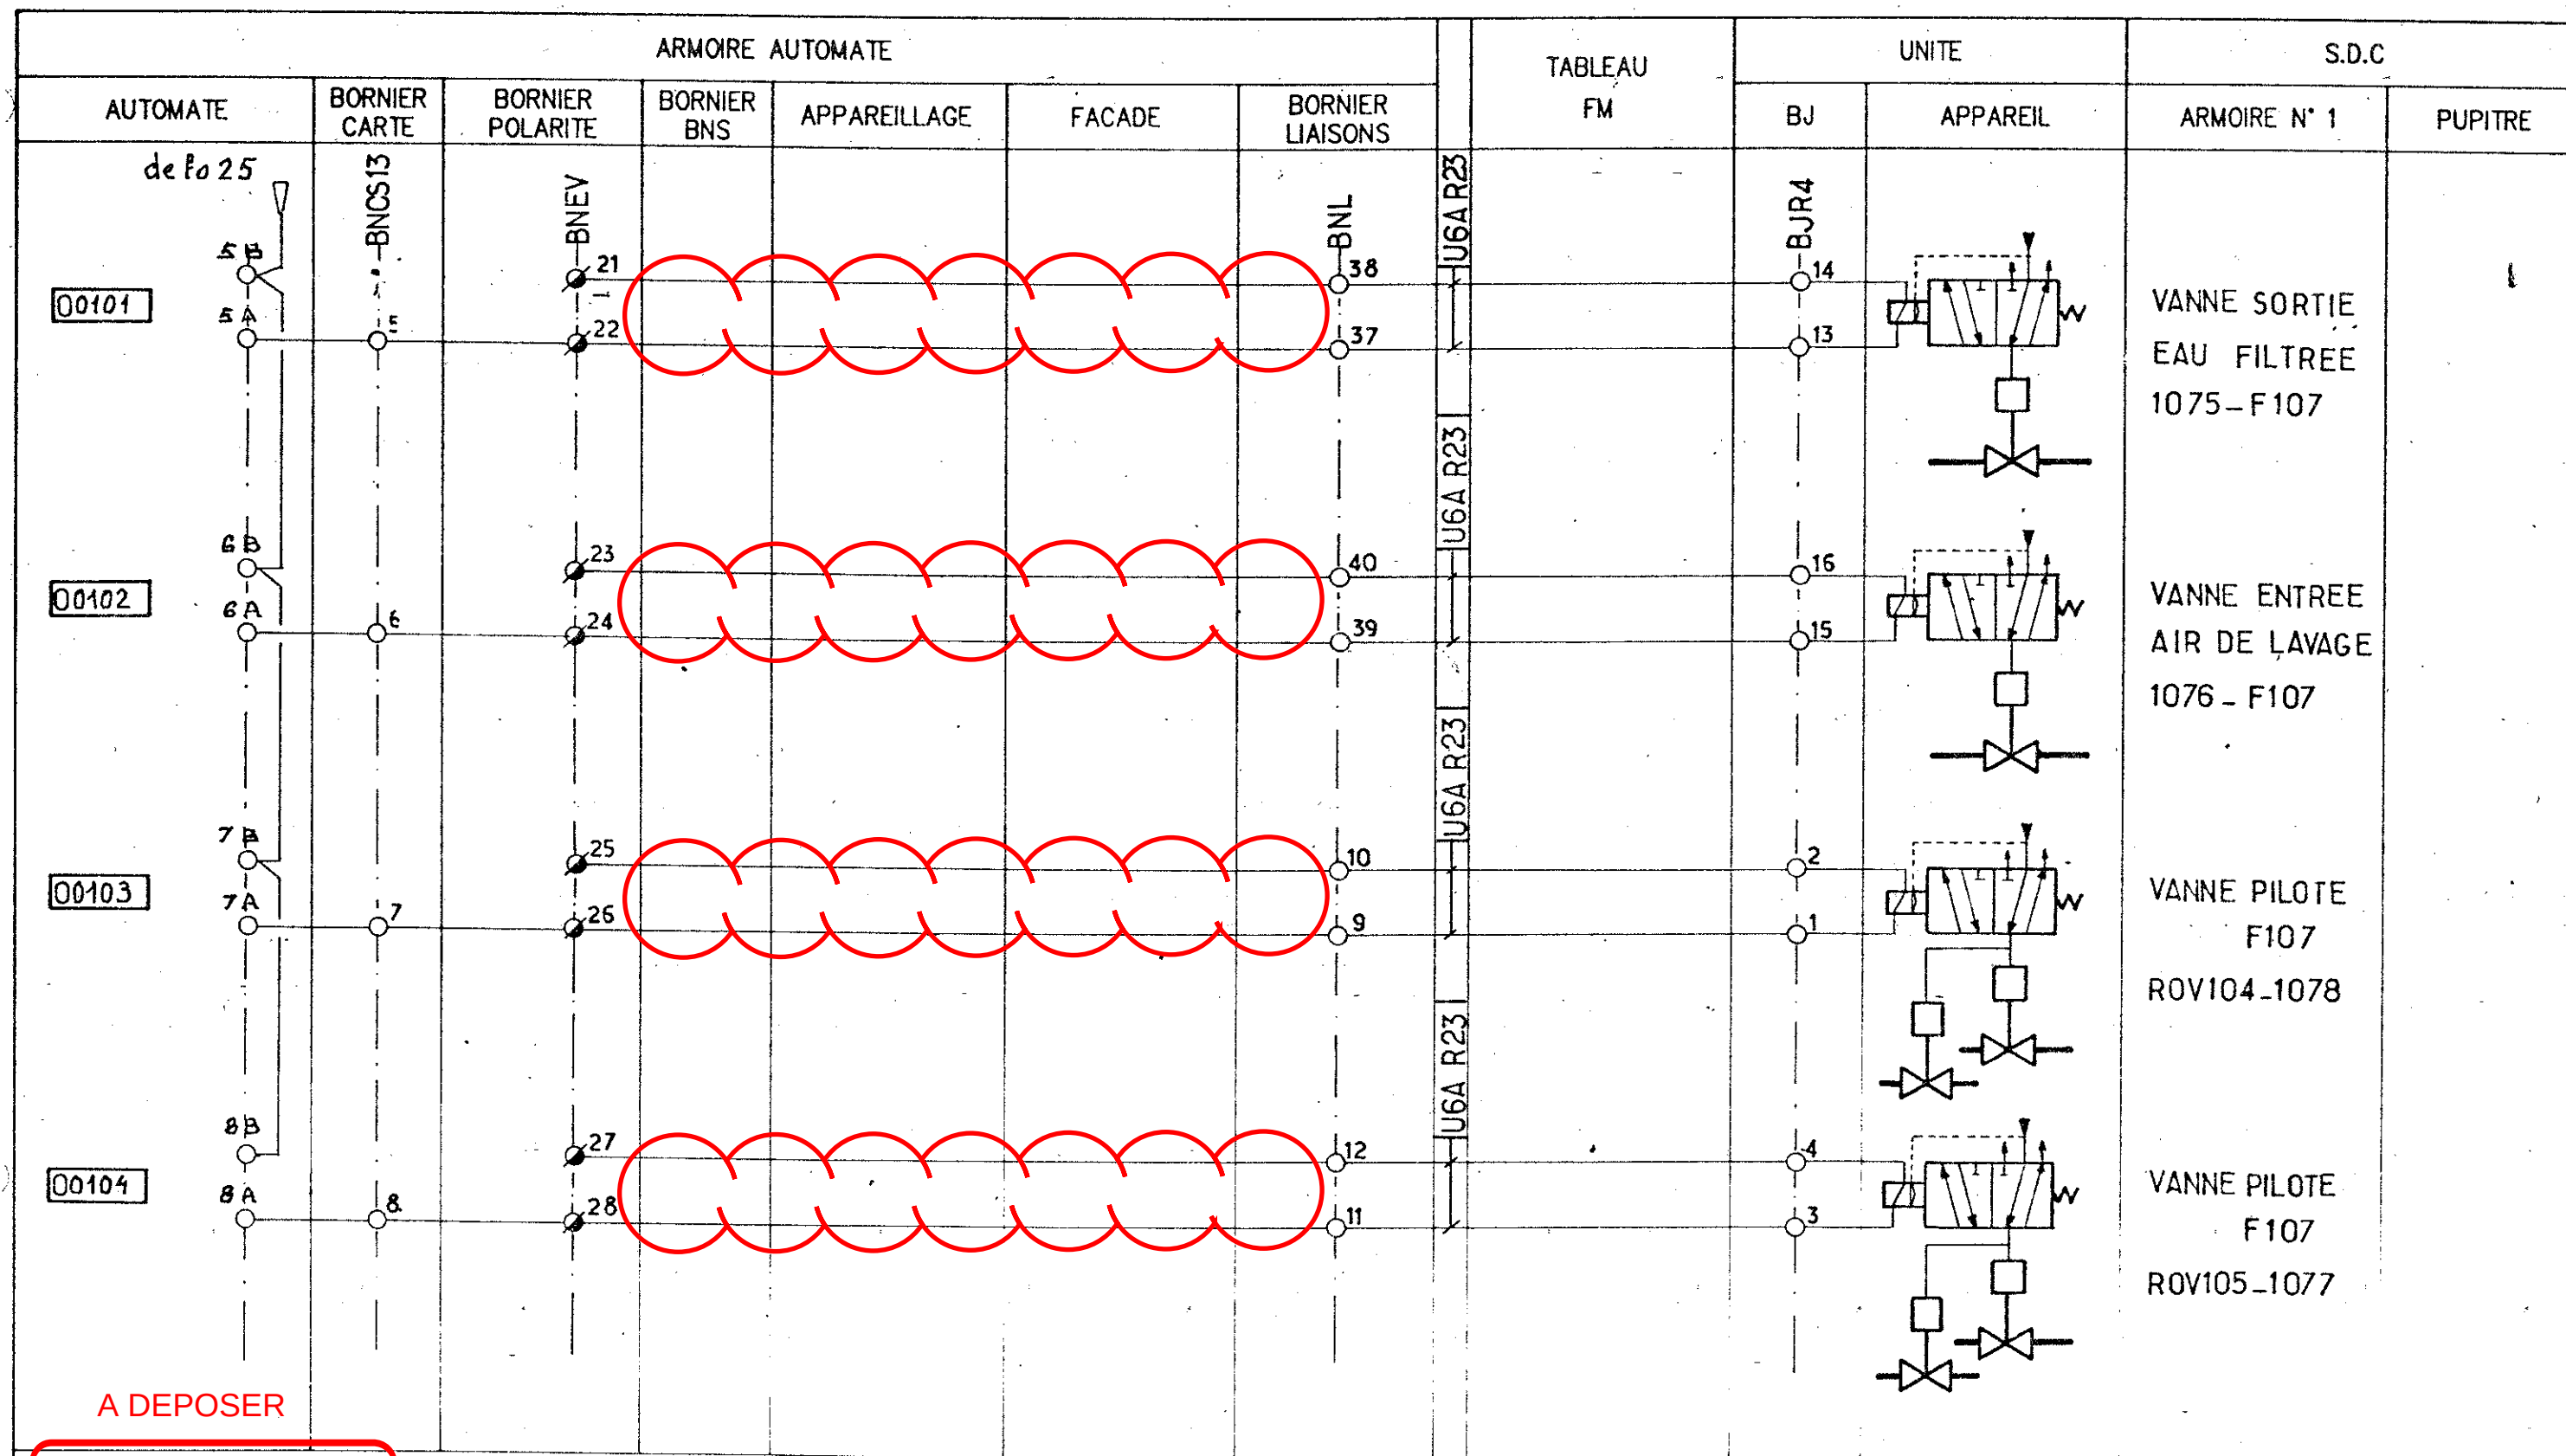


A DEPOSER

SITUATION ACTUELLE

OP02330-0A03352 TRAVAUX IM
DOSSIER BP EXECUTION_Rev.1 - PLAN 269

								AFE : 251 316	DESS : G.A	MOBIL OIL FRANCAISE ND DE GRAVENCHON			
								DATE : 14.12.87	APPR : Y.R				
1	3.10.88	CONFORME EXECUTION CHANTIER		CONSIP		YR		CONST: COMSIP	CH.BE : JL L	TRAITEMENT DES EFFLUENTS		N° 6 A 557 R2 F°26	
0	14.12.87	Emission originale		CONSIP	GA	YR							
REV	DATE	DESIGNATION	AFE	BE	DESS	APP			ING.JOB :			REV 1	


REV 1

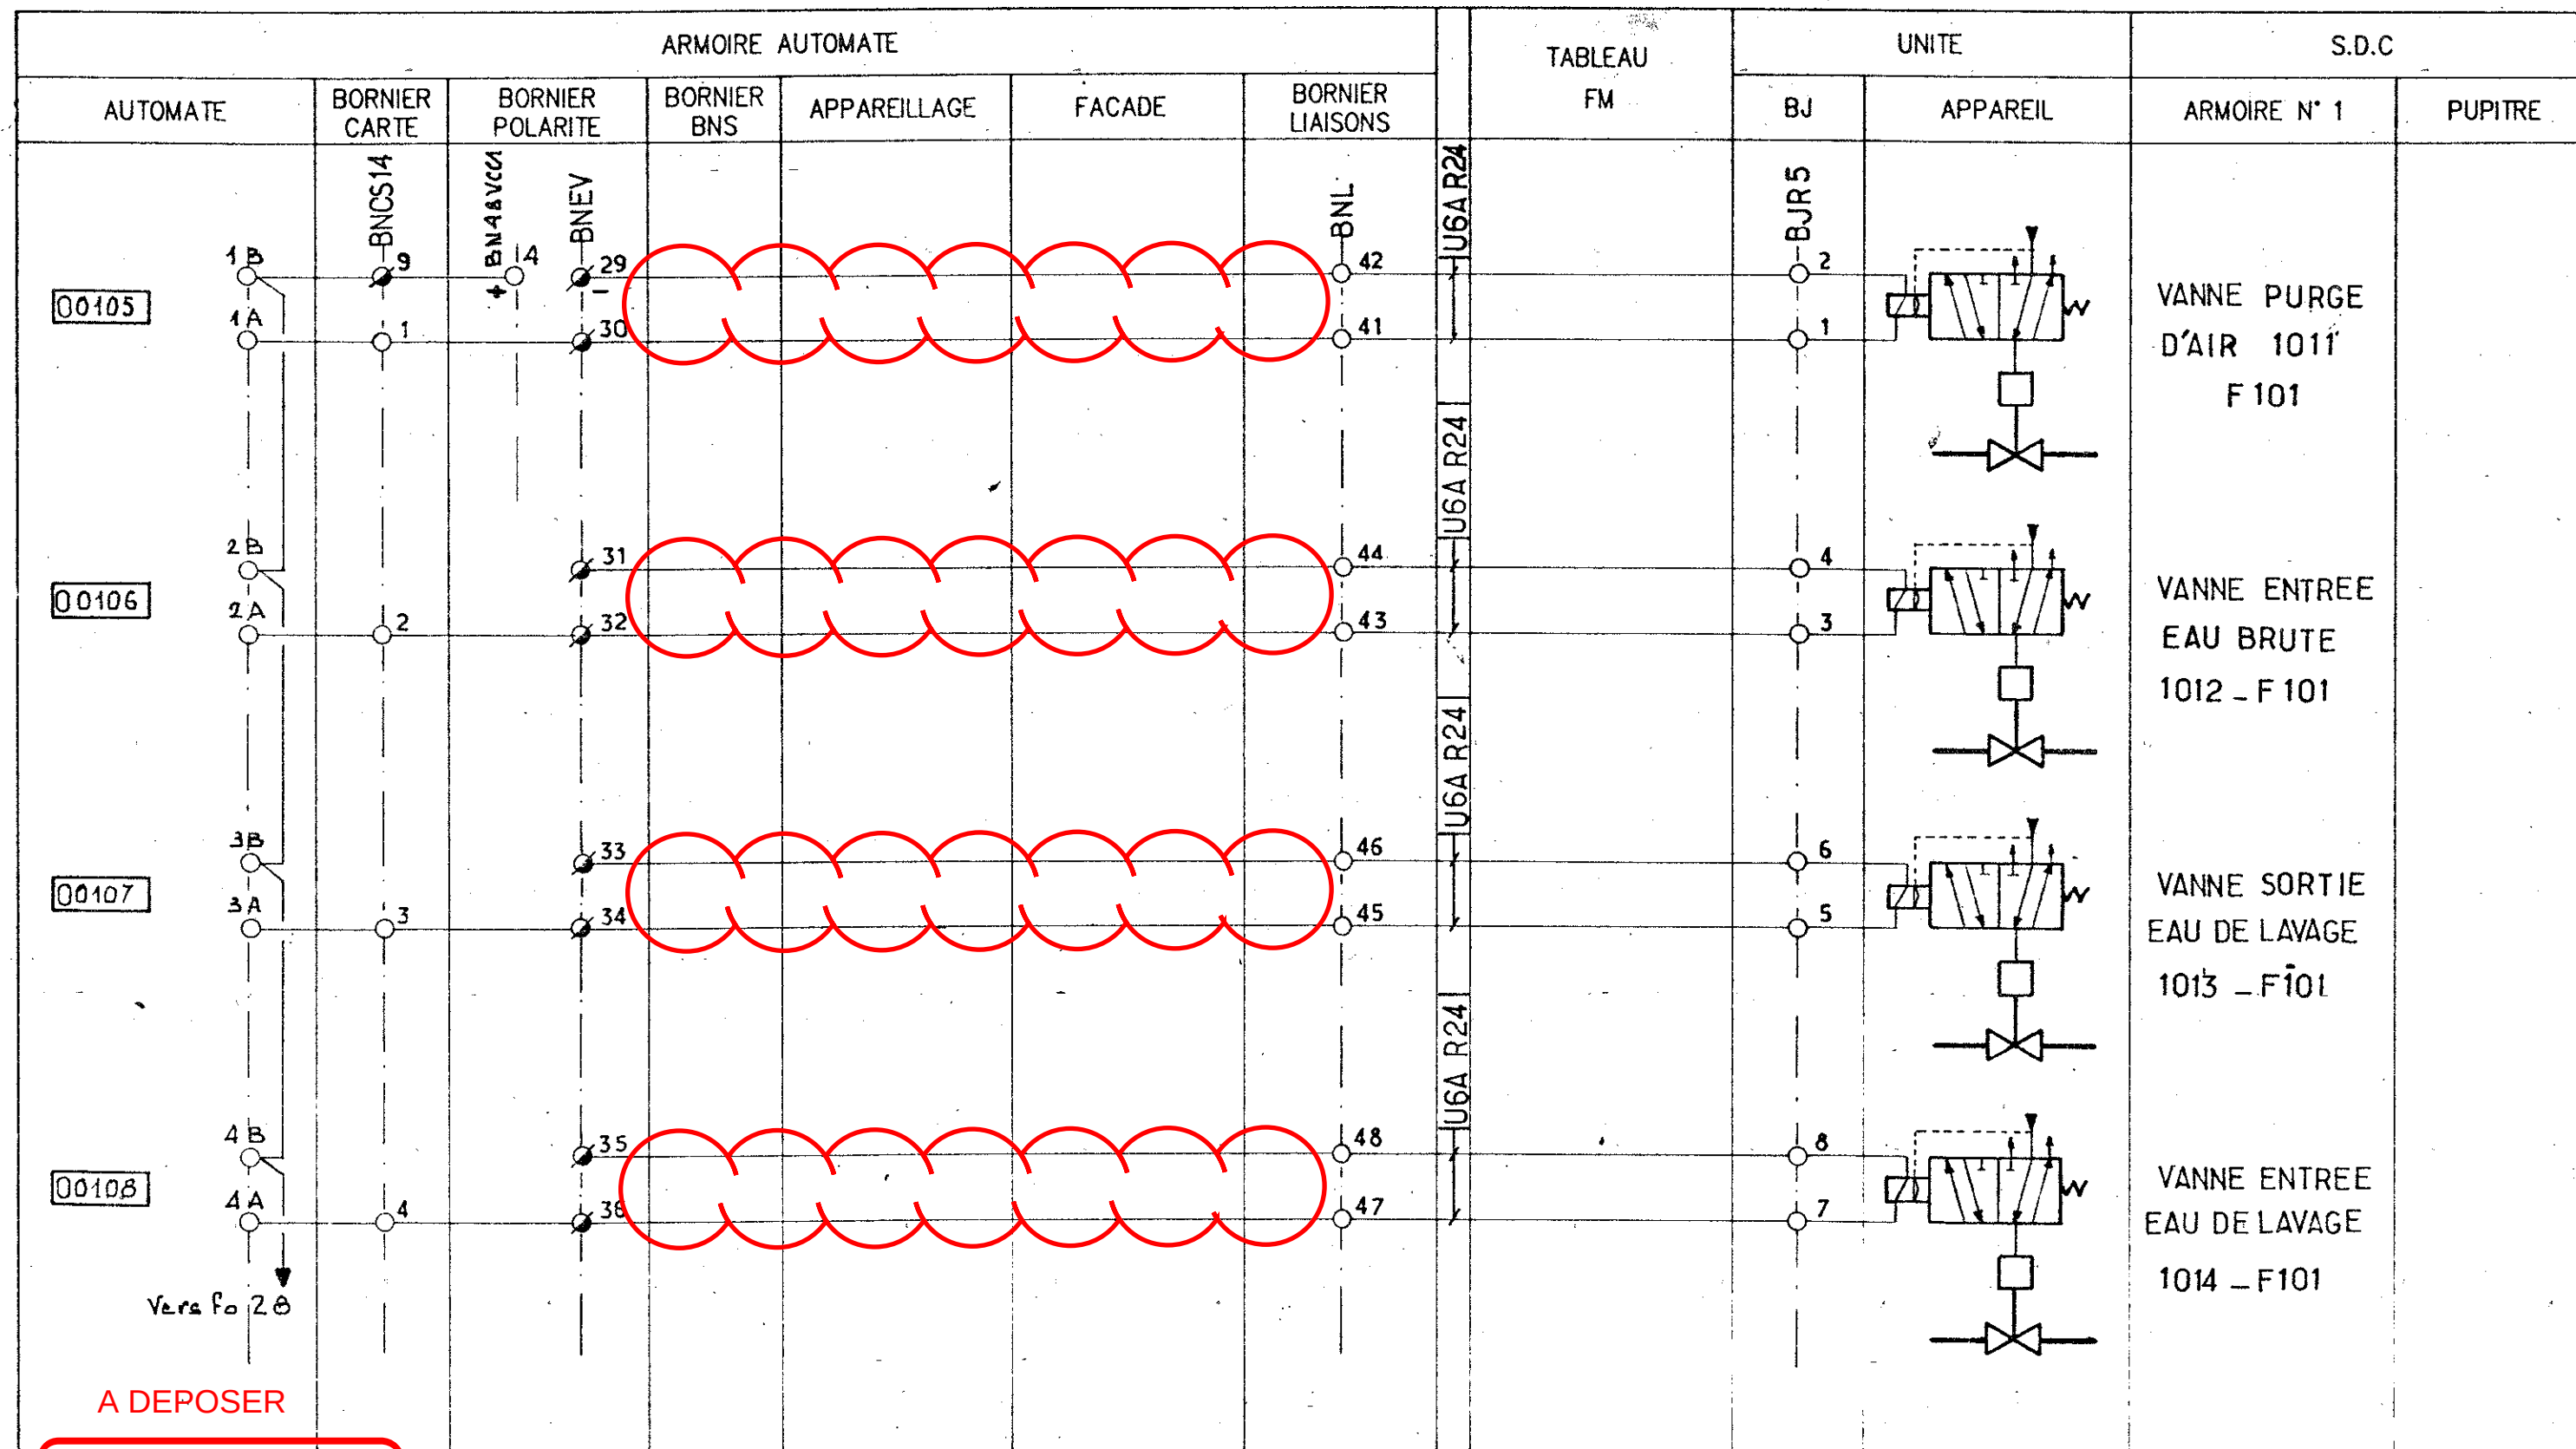

SITUATION ACTUELLE

OP02330-0A03352 TRAVAUX IM
DOSSIER BP EXECUTION_Rev.1 - PLAN 270

							AFE : 251 316	DESS : G.A	MOBIL OIL FRANCAISE ND DE GRAVENCHON			
							DATE : 14.12.87	APPR : Y.R				
1	3.10.88	CONFORME EXECUTION CHANTIER		CONSIP		YR	CONST: COMSIP	CH.BE : JL L	TRAITEMENT DES EFFLUENTS	N° 6 A 557 R2.F°27		
0	14.12.87	Emission originale		CONSIP	GA	YR						
REV	DATE	DESIGNATION	AFE	BE	DESS	APP	ING.JOB :					REV 1

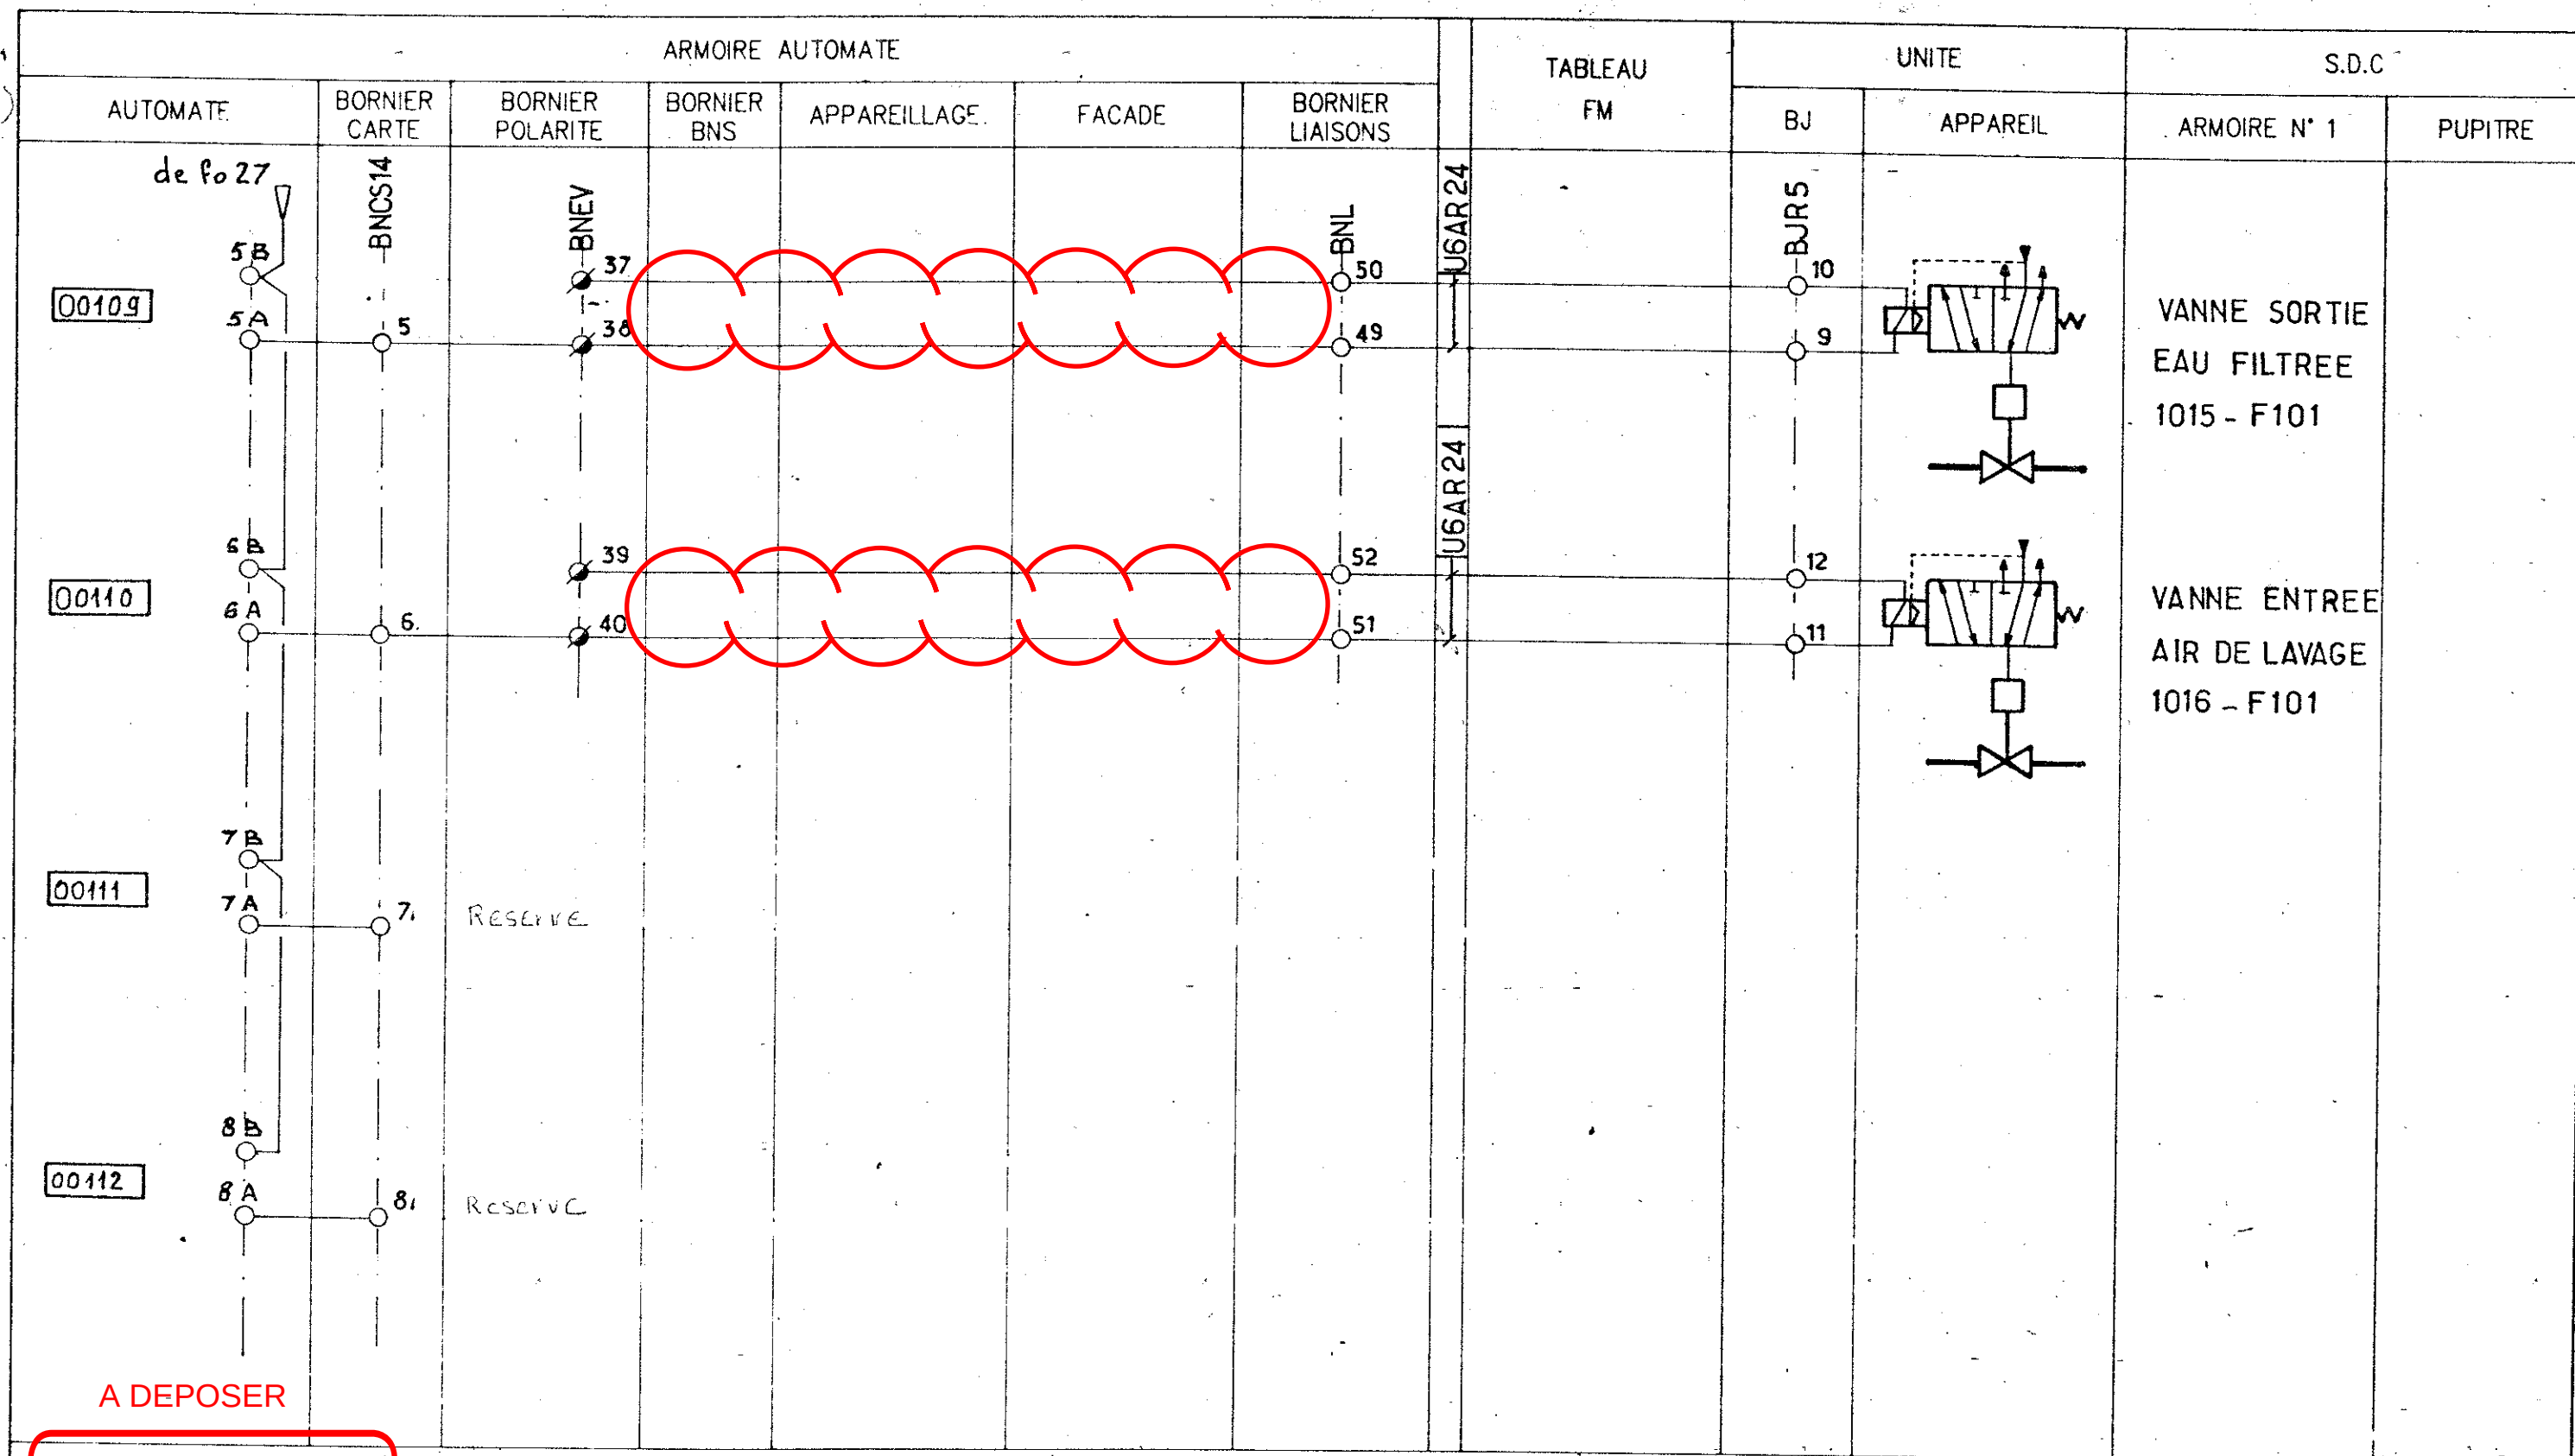


A DEPOSER

SITUATION ACTUELLE

OP02330-0A03352 TRAVAUX IM
DOSSIER BP EXECUTION_Rev.1 - PLAN 271


								AFE : 251 316	DESS : G.A	MOBIL OIL FRANCAISE ND DE GRAVENCHON	Mobil
								DATE : 14.12.87	APPR : Y.R		
1	3.10.88	CONFORME EXECUTION CHANTIER		CONSIP		-YR		CONST: COMSIP	CH.BE : J.L L	TRAITEMENT DES EFFLUENTS	N° 6 A 557 R2 F°28
0	14.12.87	Emission originale		CONSIP	GA	YR					
REV	DATE	DESIGNATION	AFE	BE	DESS	APP			ING.JOB :		REV 1

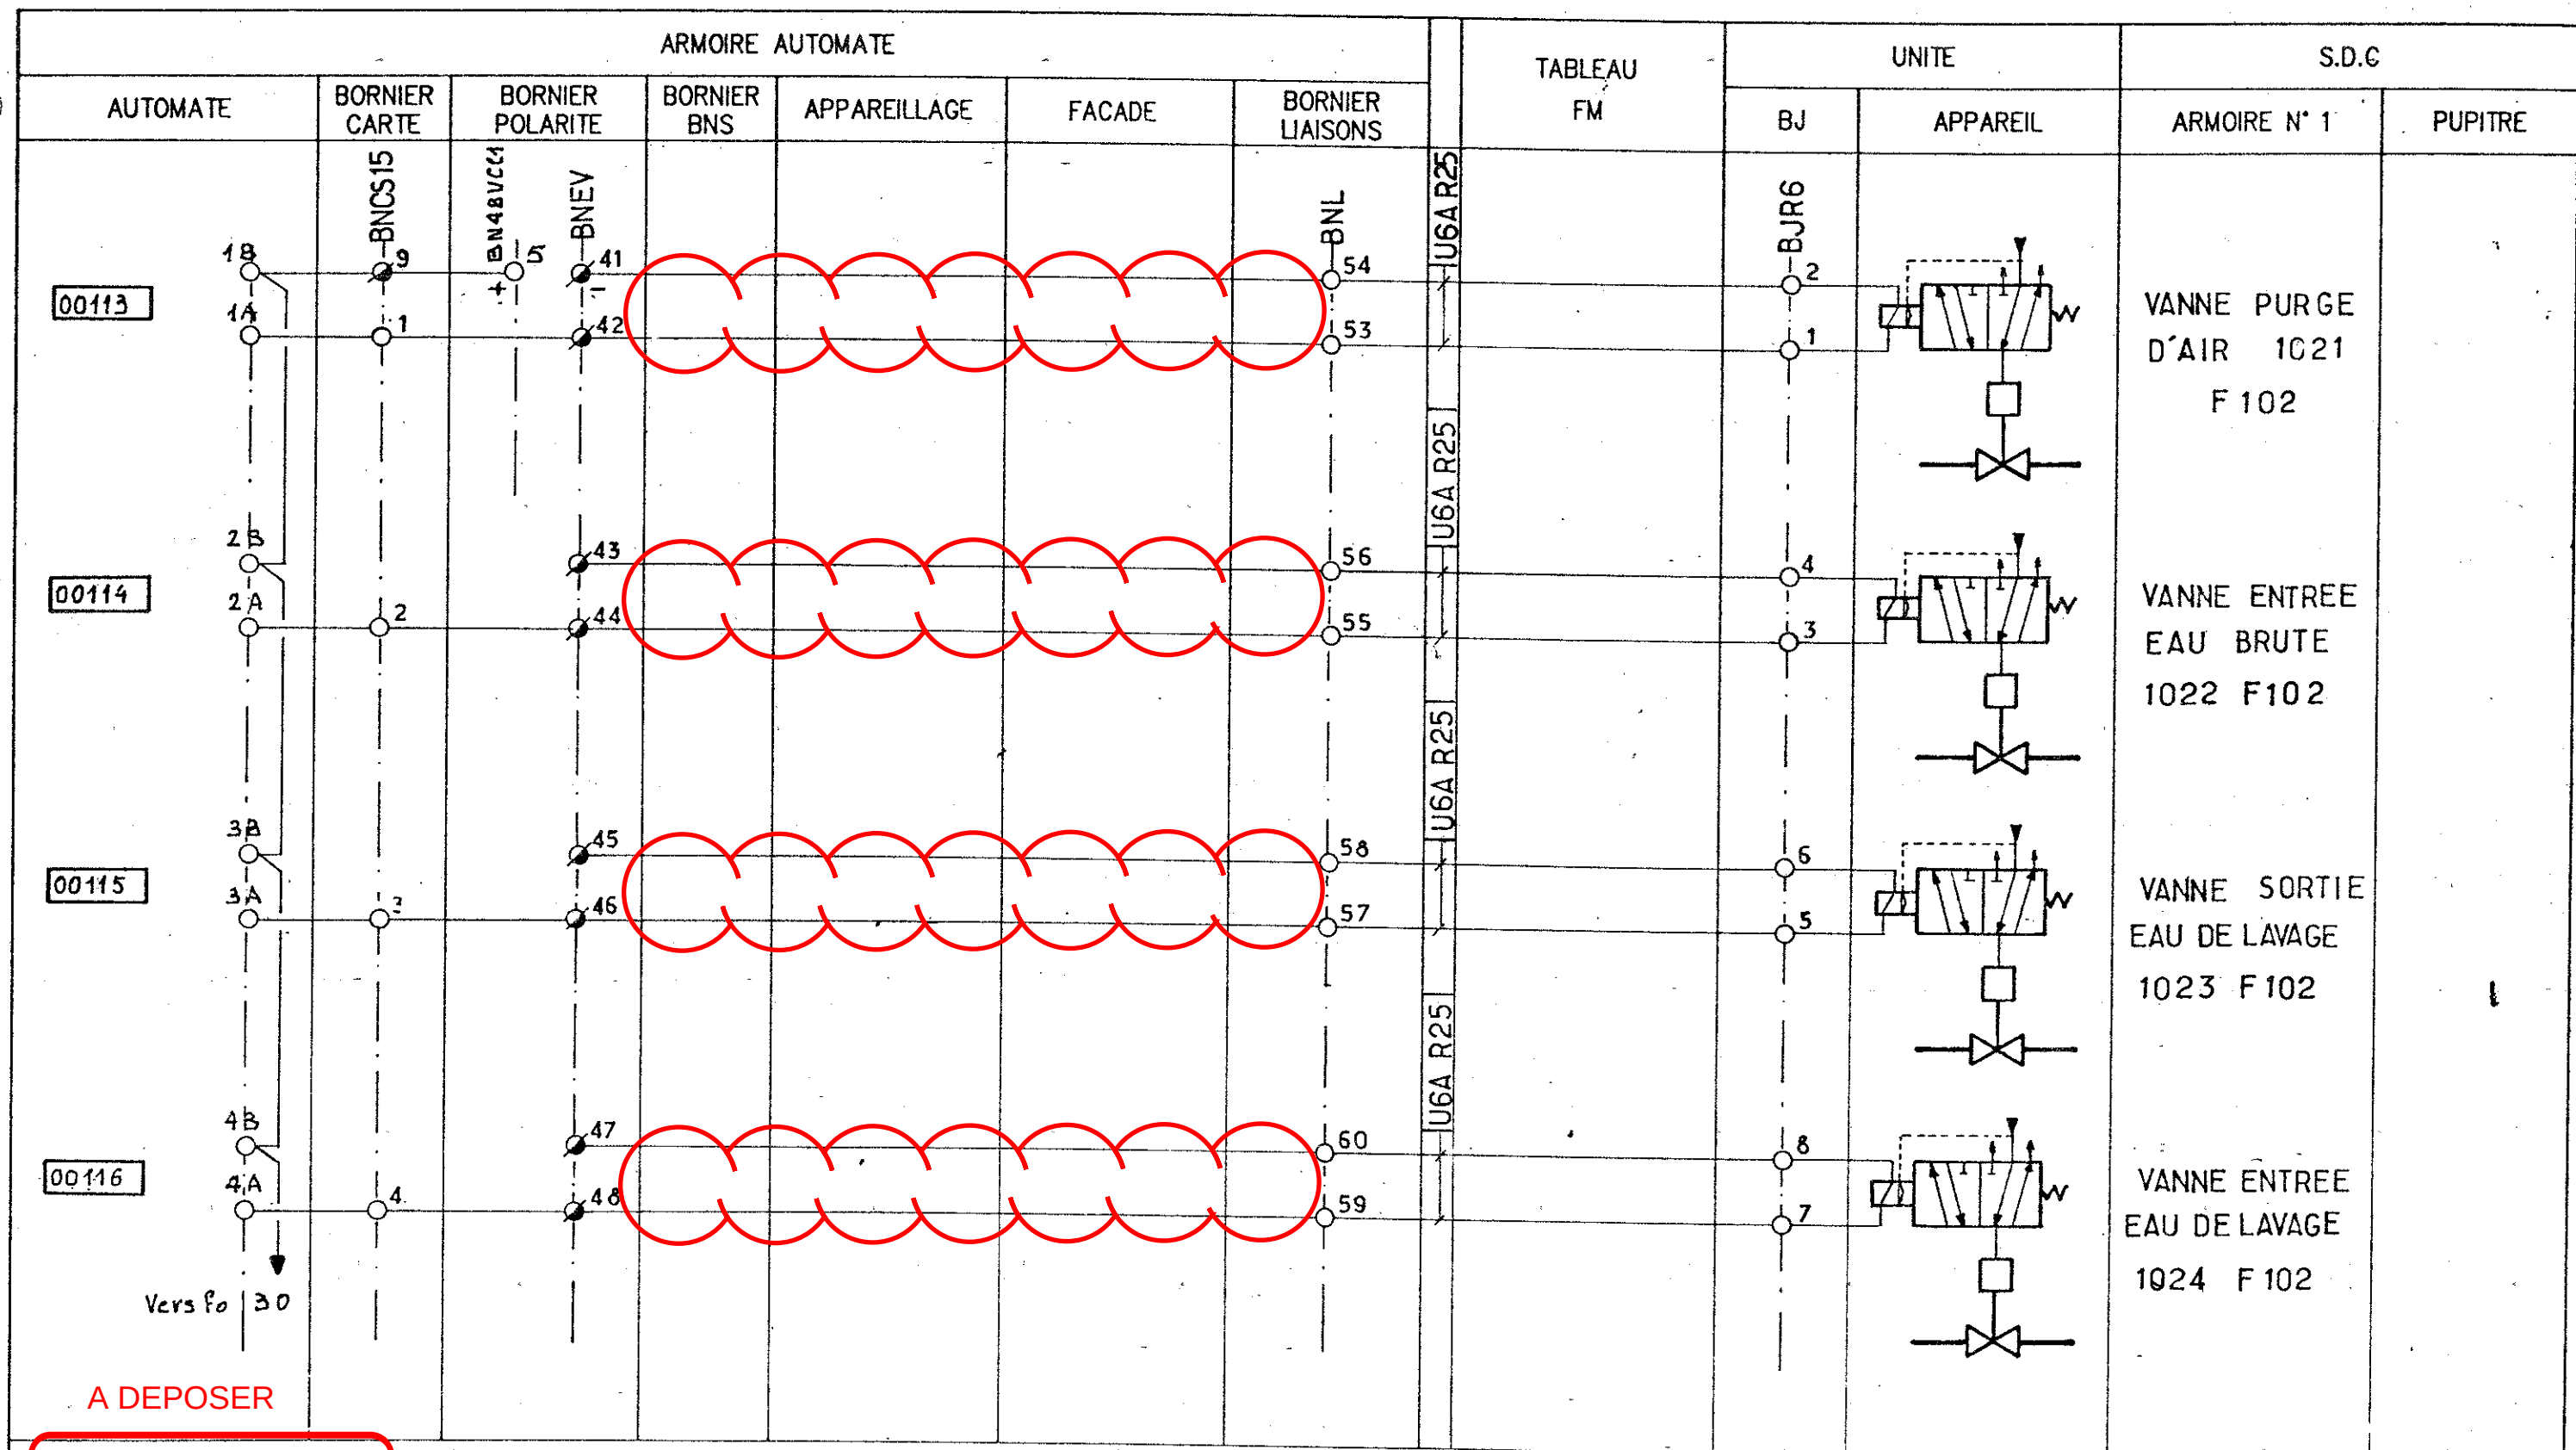

SITUATION ACTUELLE

OP02330-0A03352 TRAVAUX IM
DOSSIER BP EXECUTION_Rev.1 - PLAN 272


								AFE : 251 316	DESS : G.A	MOBIL OIL FRANCAISE ND DE GRAVENCHON		
								DATE : 14.12.87	APPR : Y.R			
								CONST: COMSIP	CH.BE : JL.L	TRAITEMENT DES EFFLUENTS	N° 6 A 557 R2F°29	
									ING.JOB :			REV 1
1	3.10.88	CONFORME EXECUTION CHANTIER		COMSIP		YR						
0	14.12.87	Emission originale		COMSIP	GA	YR						
REV	DATE	DESIGNATION	AFE	BE	DESS	APP						

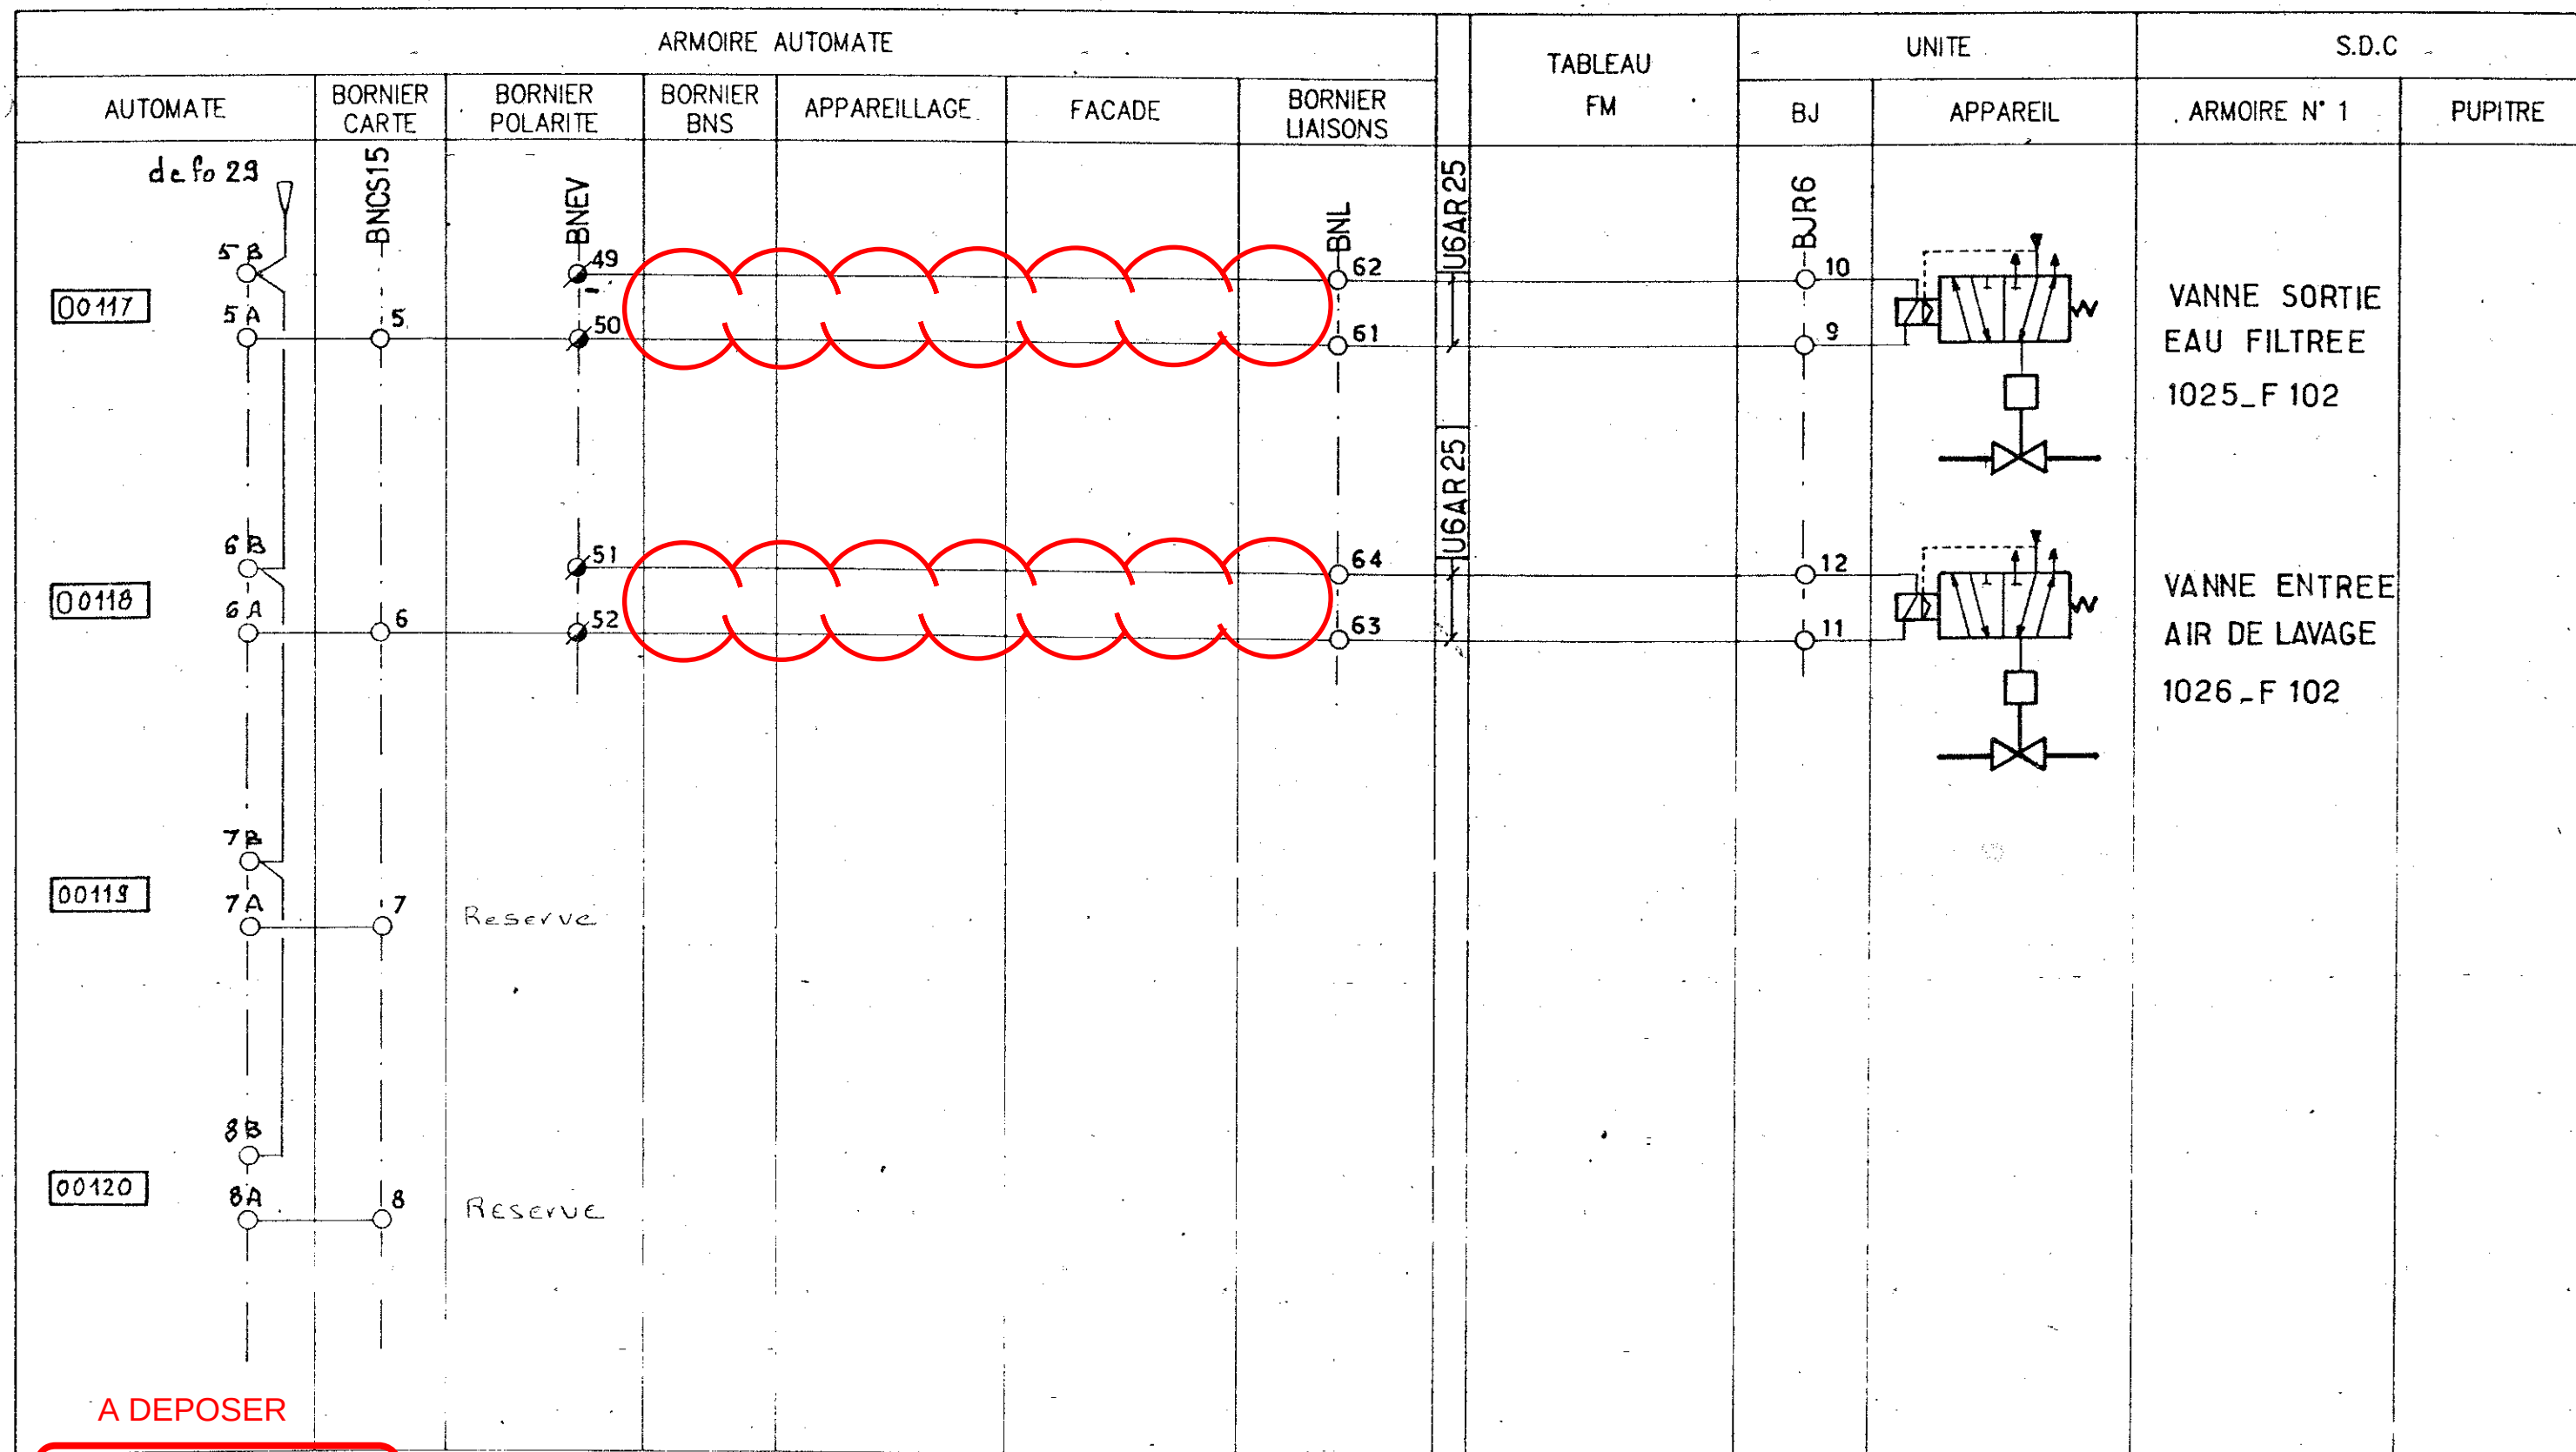

SITUATION ACTUELLE

OP02330-0A03352 TRAVAUX IM
DOSSIER BP EXECUTION_Rev.1 - PLAN 273


								AFE : 251 316	DESS : G.A	MOBIL OIL FRANCAISE		Mobil
								DATE : 14.12.87	APPR : Y.R	ND DE GRAVENCHON		
1	3.10.88	CONFORME EXECUTION CHANTIER		COMSIP		YR		CONST: COMSIP	CH.BE : JL L	TRAITEMENT DES EFFLUENTS		N° 6 A 557 R2 F°30
0	14.12.87	Emission Originale		COMSIP	GA	YR			ING.JOB :			
REV	DATE	DESIGNATION	AFE	BE	DESS	APP						REV 1

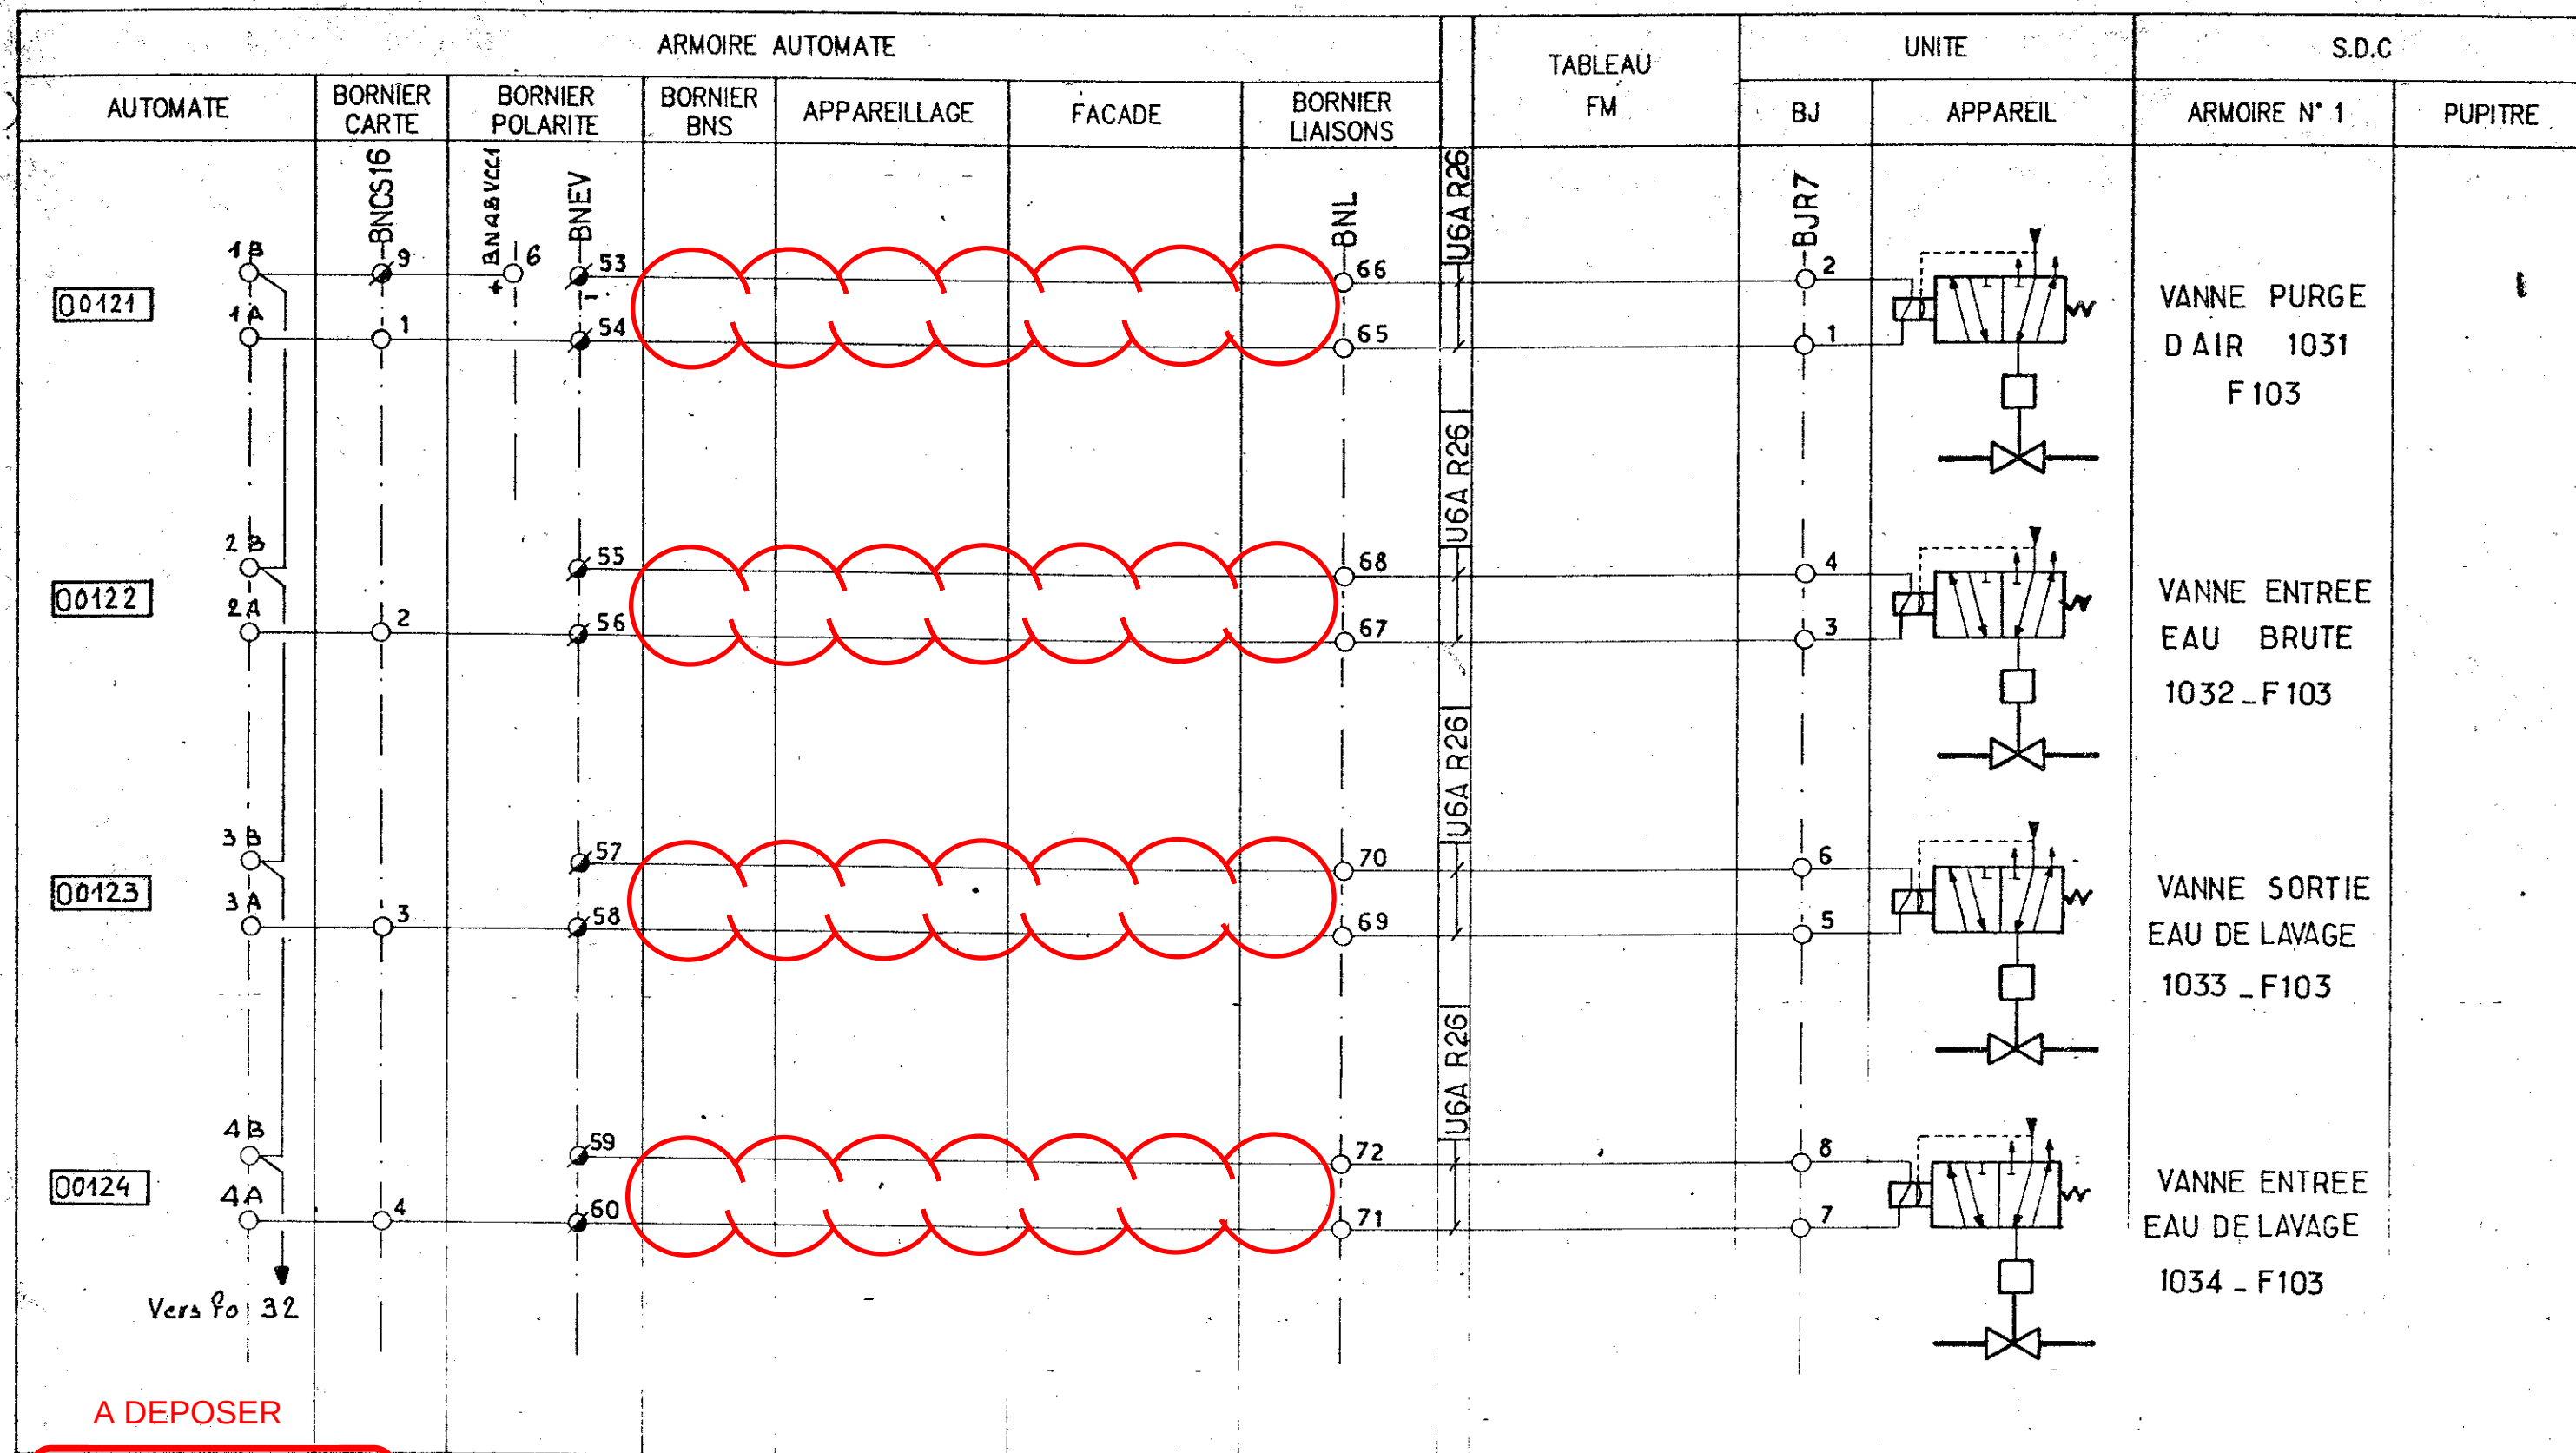

SITUATION ACTUELLE

OP02330-0A03352 TRAVAUX IM
DOSSIER BP EXECUTION_Rev.1 - PLAN 274

								AFE : 251 316	DESS : G.A	MOBIL OIL FRANCAISE ND DE GRAVENCHON			
								DATE : 14.12.87	APPR : Y R				
1	3.10.88	CONFORME EXECUTION CHANTIER		COMSIP		YR		CONST: COMSIP	CH.BE : JL L	TRAITEMENT DES EFFLUENTS		N° 6 A 557 R2 F°31	REV 1
0	14.12.97	Emission Originale		COMSIP	GA	YR			ING.JOB :				
REV	DATE	DESIGNATION	AFE	BE	DESS	APP							

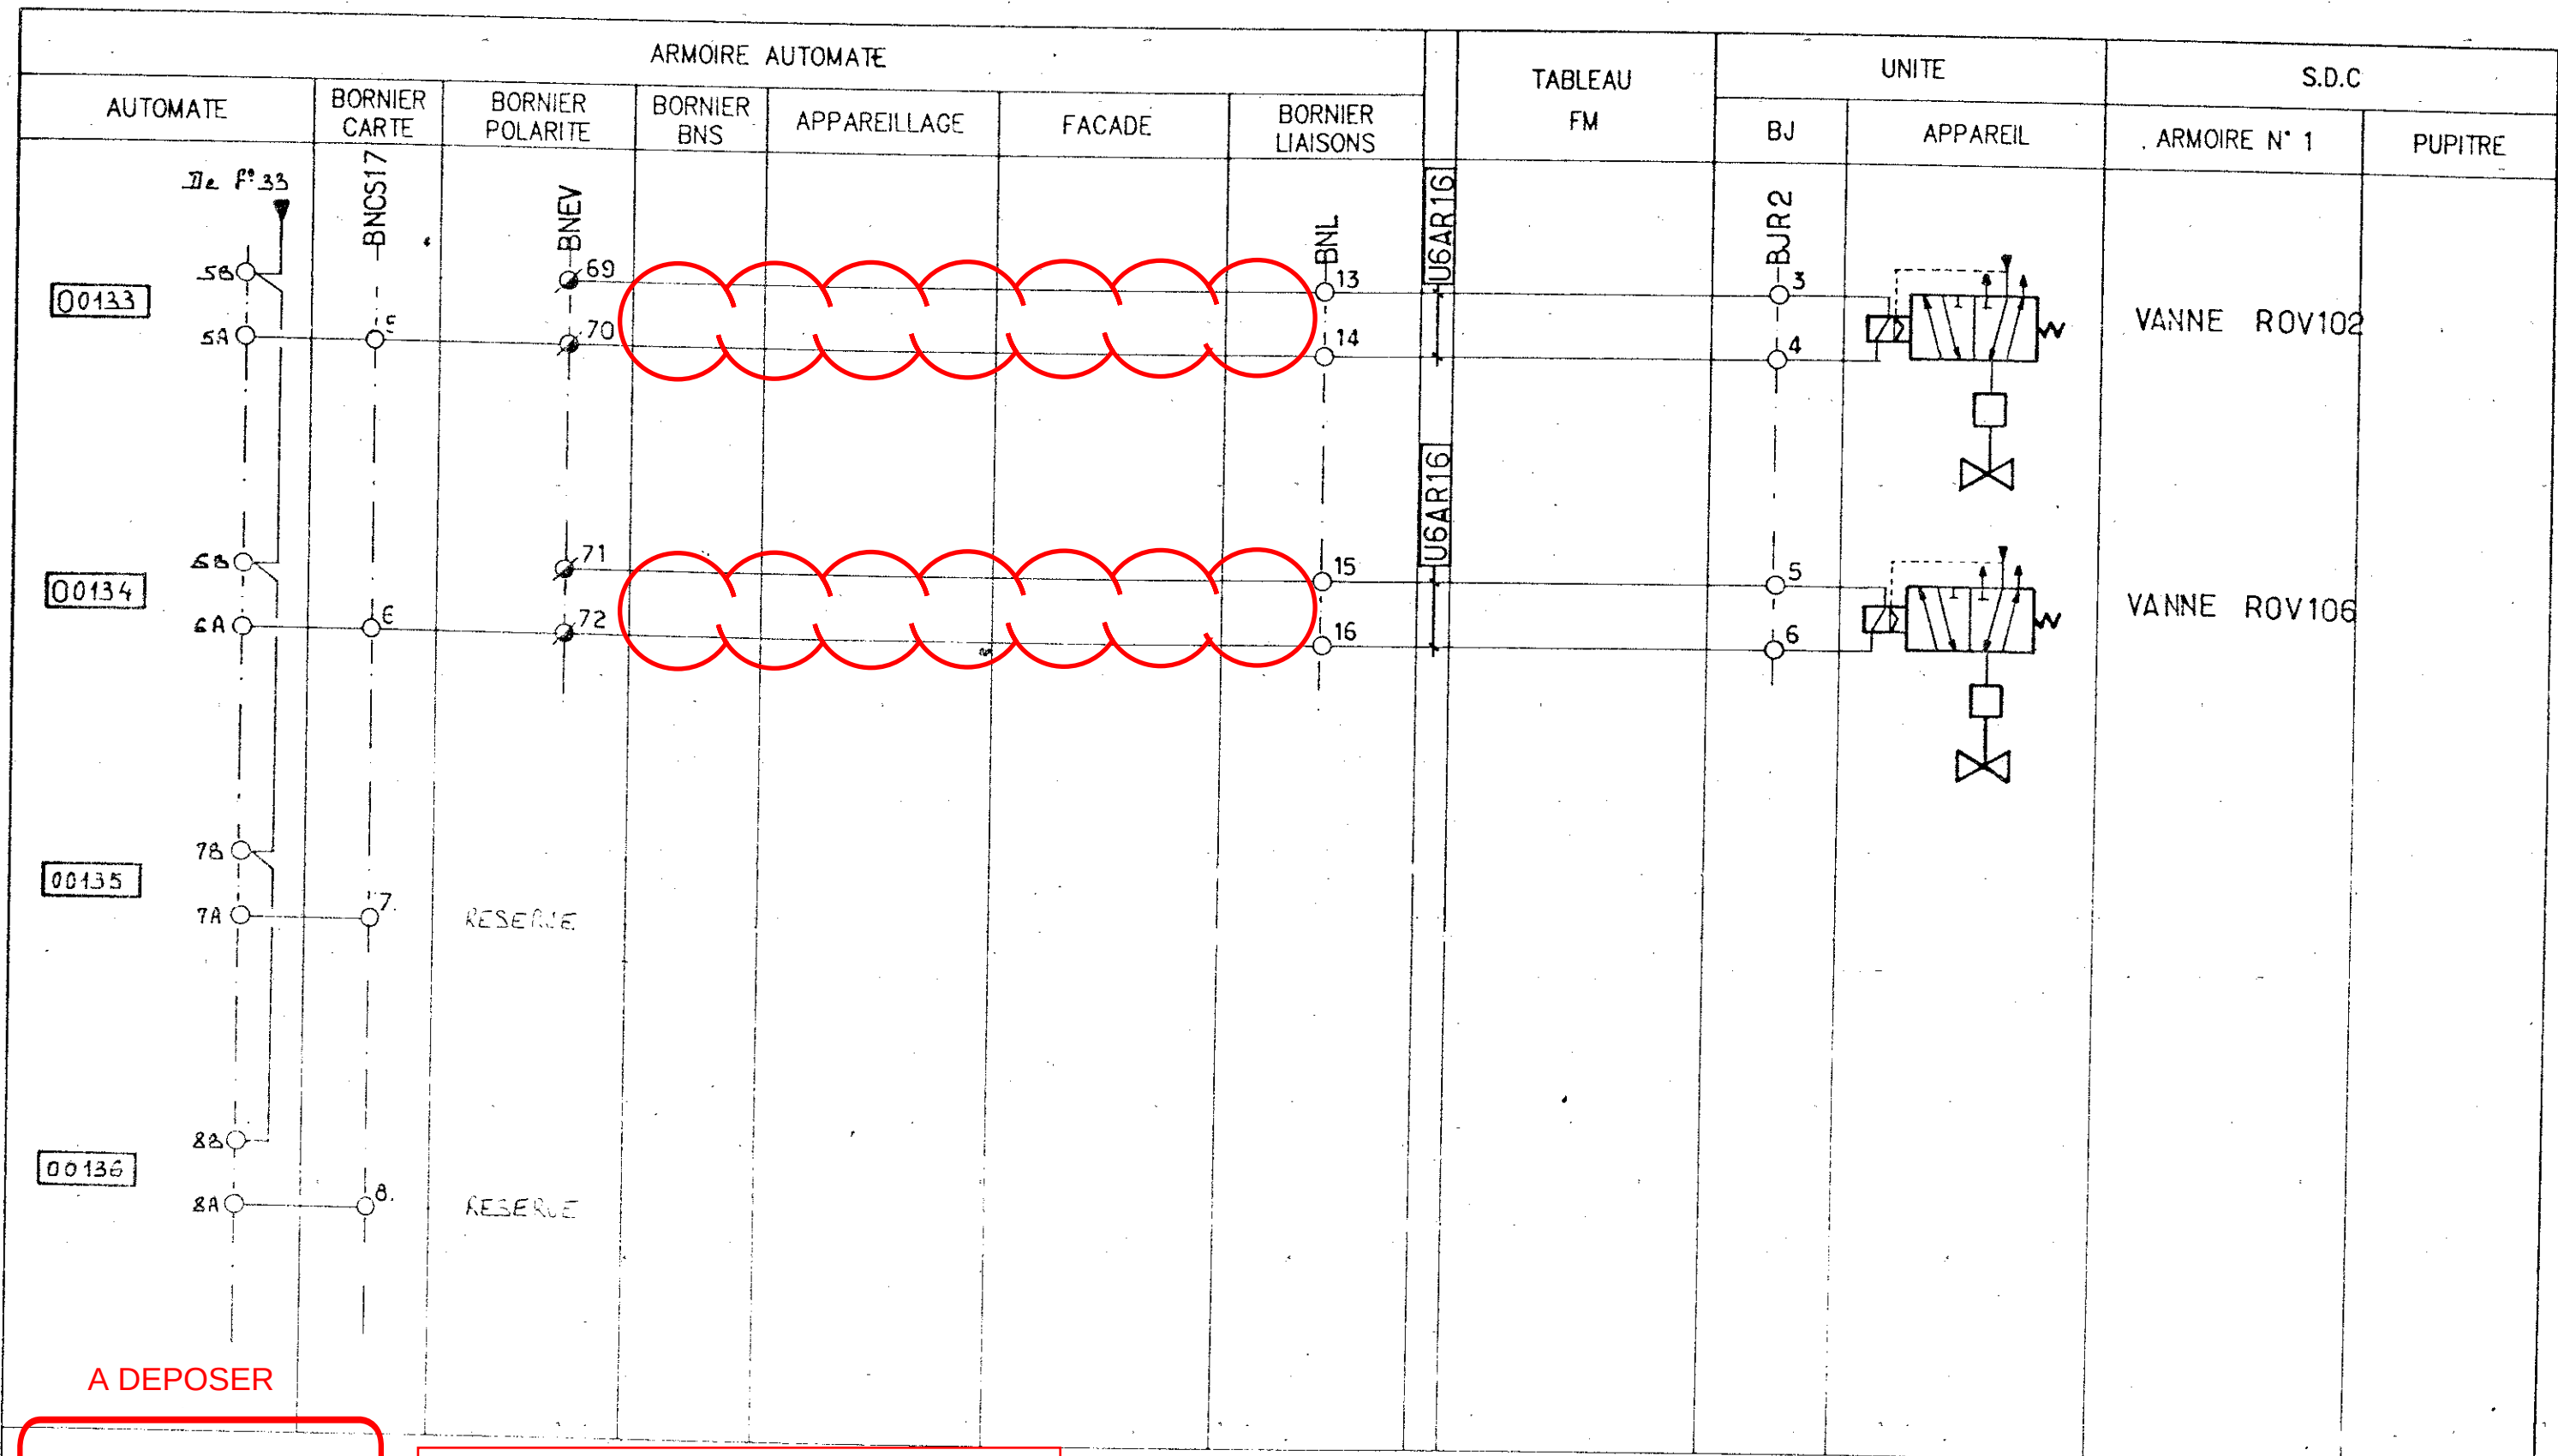



A DEPOSER

SITUATION ACTUELLE

OP02330-0A03352 TRAVAUX IM
DOSSIER BP EXECUTION_Rev.1 - PLAN 276

								AFE : 251 316	DESS : G.A	MOBIL OIL FRANCAISE ND DE GRAVENCHON		
								DATE : 14.12.87	APPR : Y.R			
1	3.10.88	CONFORME EXECUTION CHANTIER		CONSP		Y.R		CONST: COMSIP	CH.BE : J.L.L	TRAITEMENT DES EFFLUENTS	N° 6 A 557 R2F°34	REV 1
0	14.12.87	Emission Originale	ENT	COMSIP	G.A	Y.R						
REV	DATE	DESIGNATION	AFE	BE	DESS	APP			ING.JOB :			

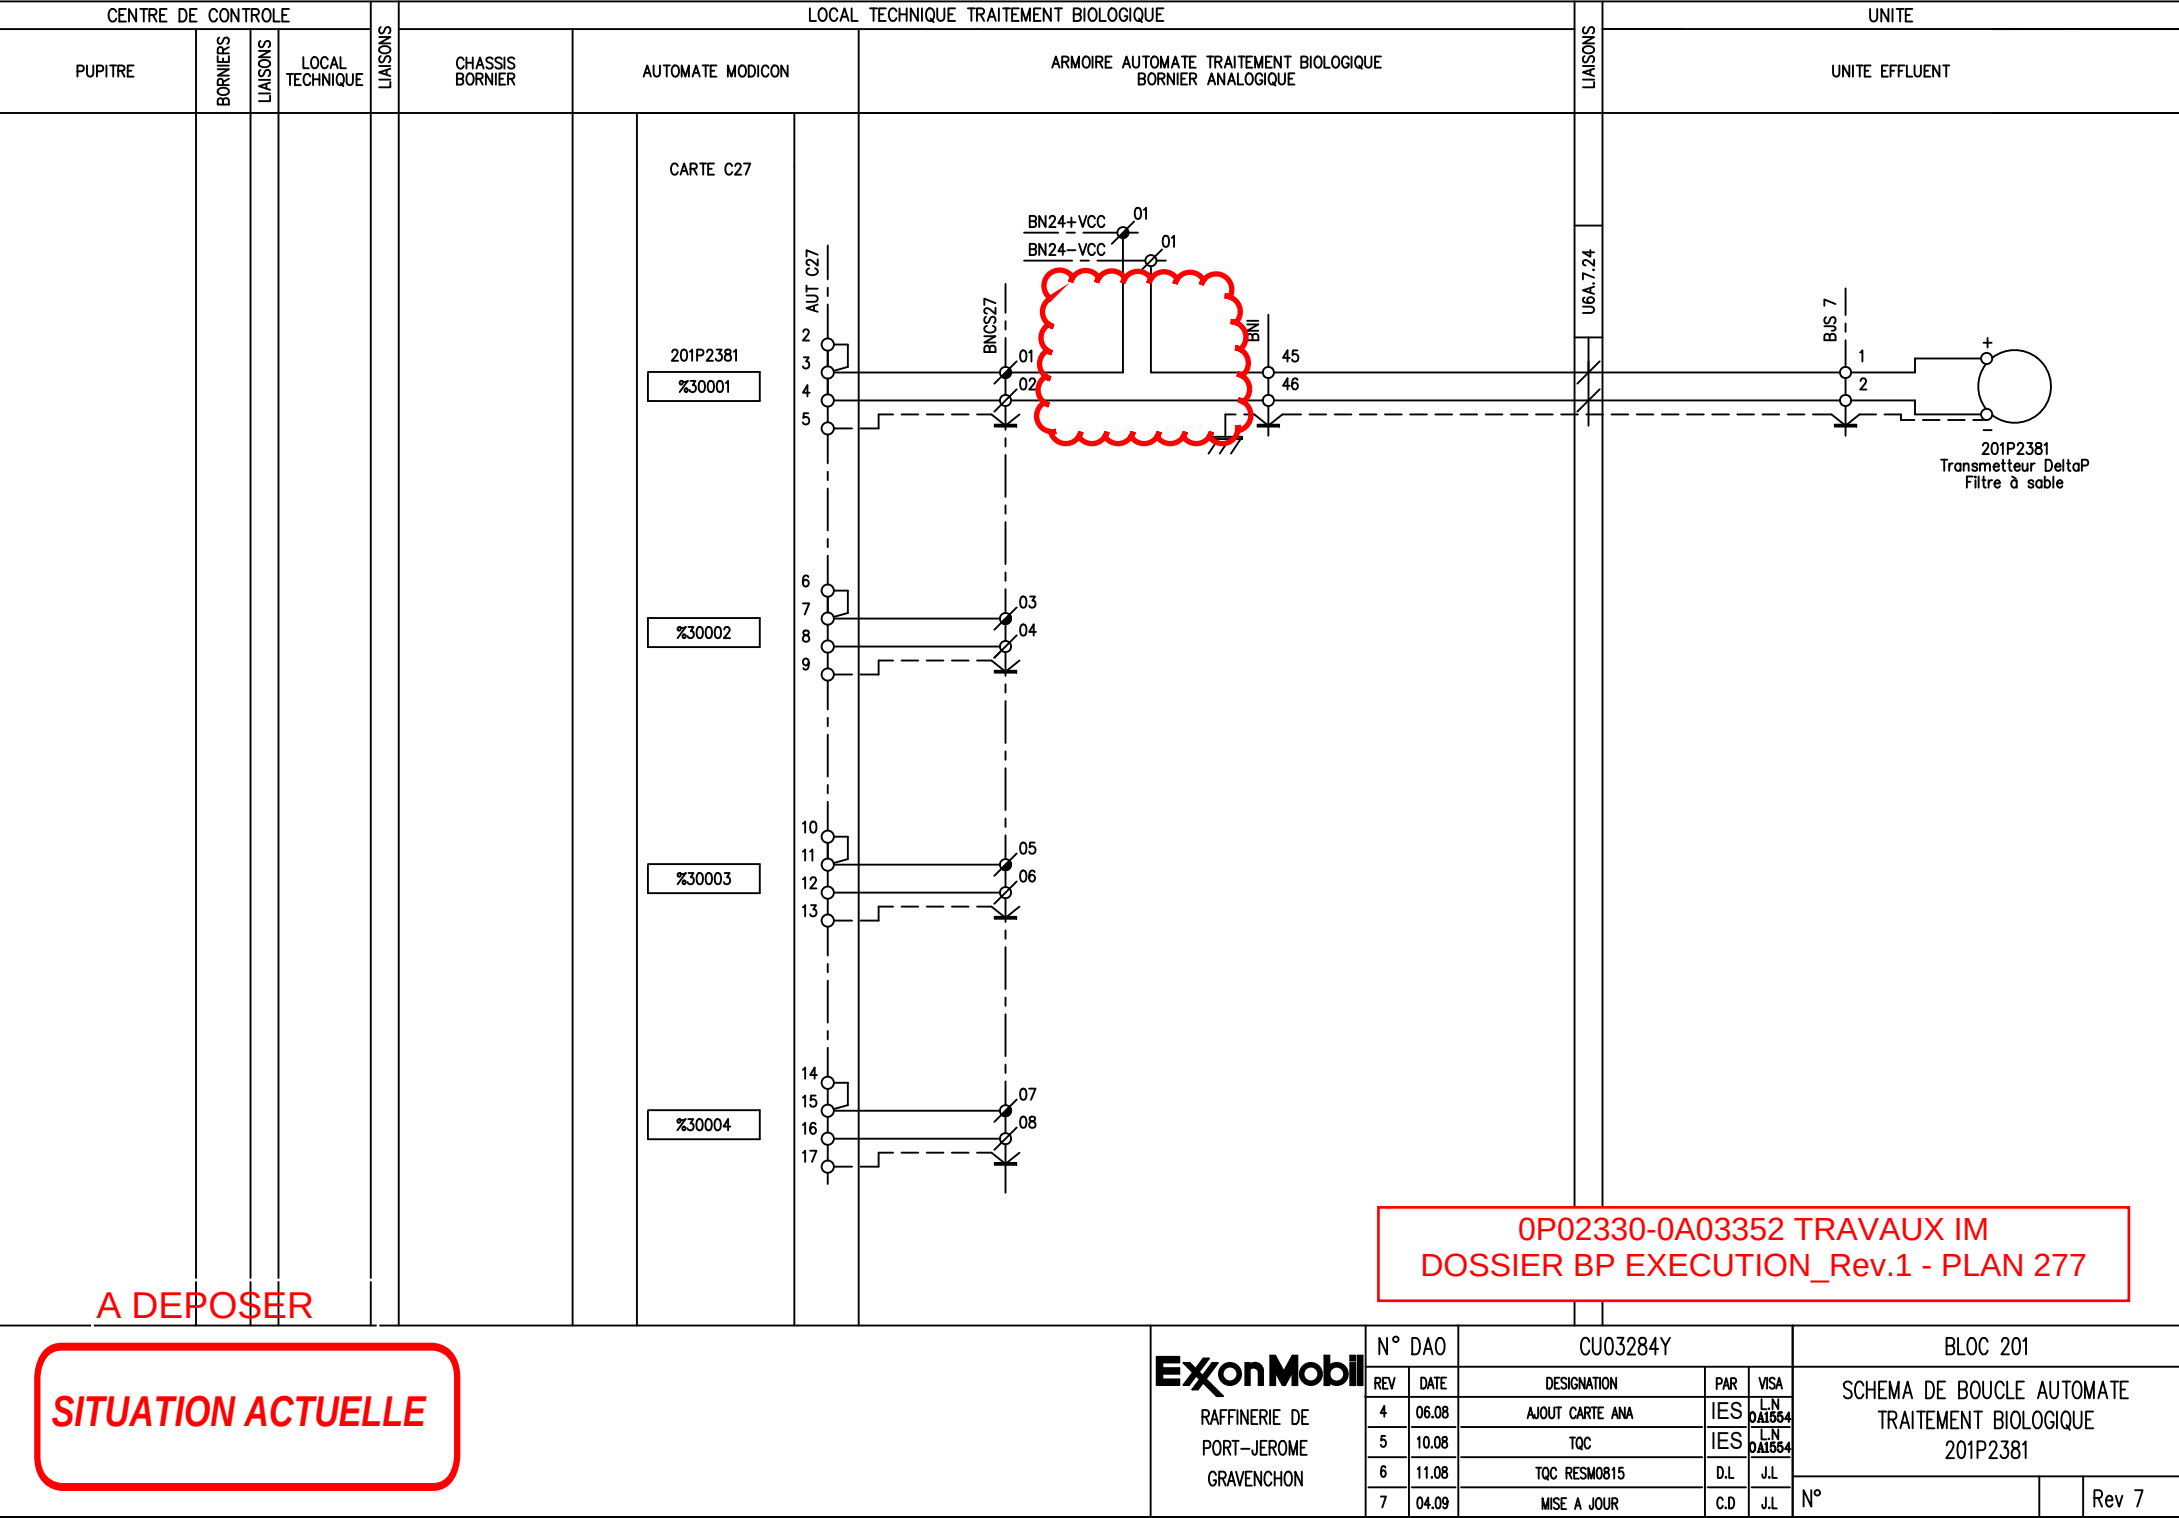

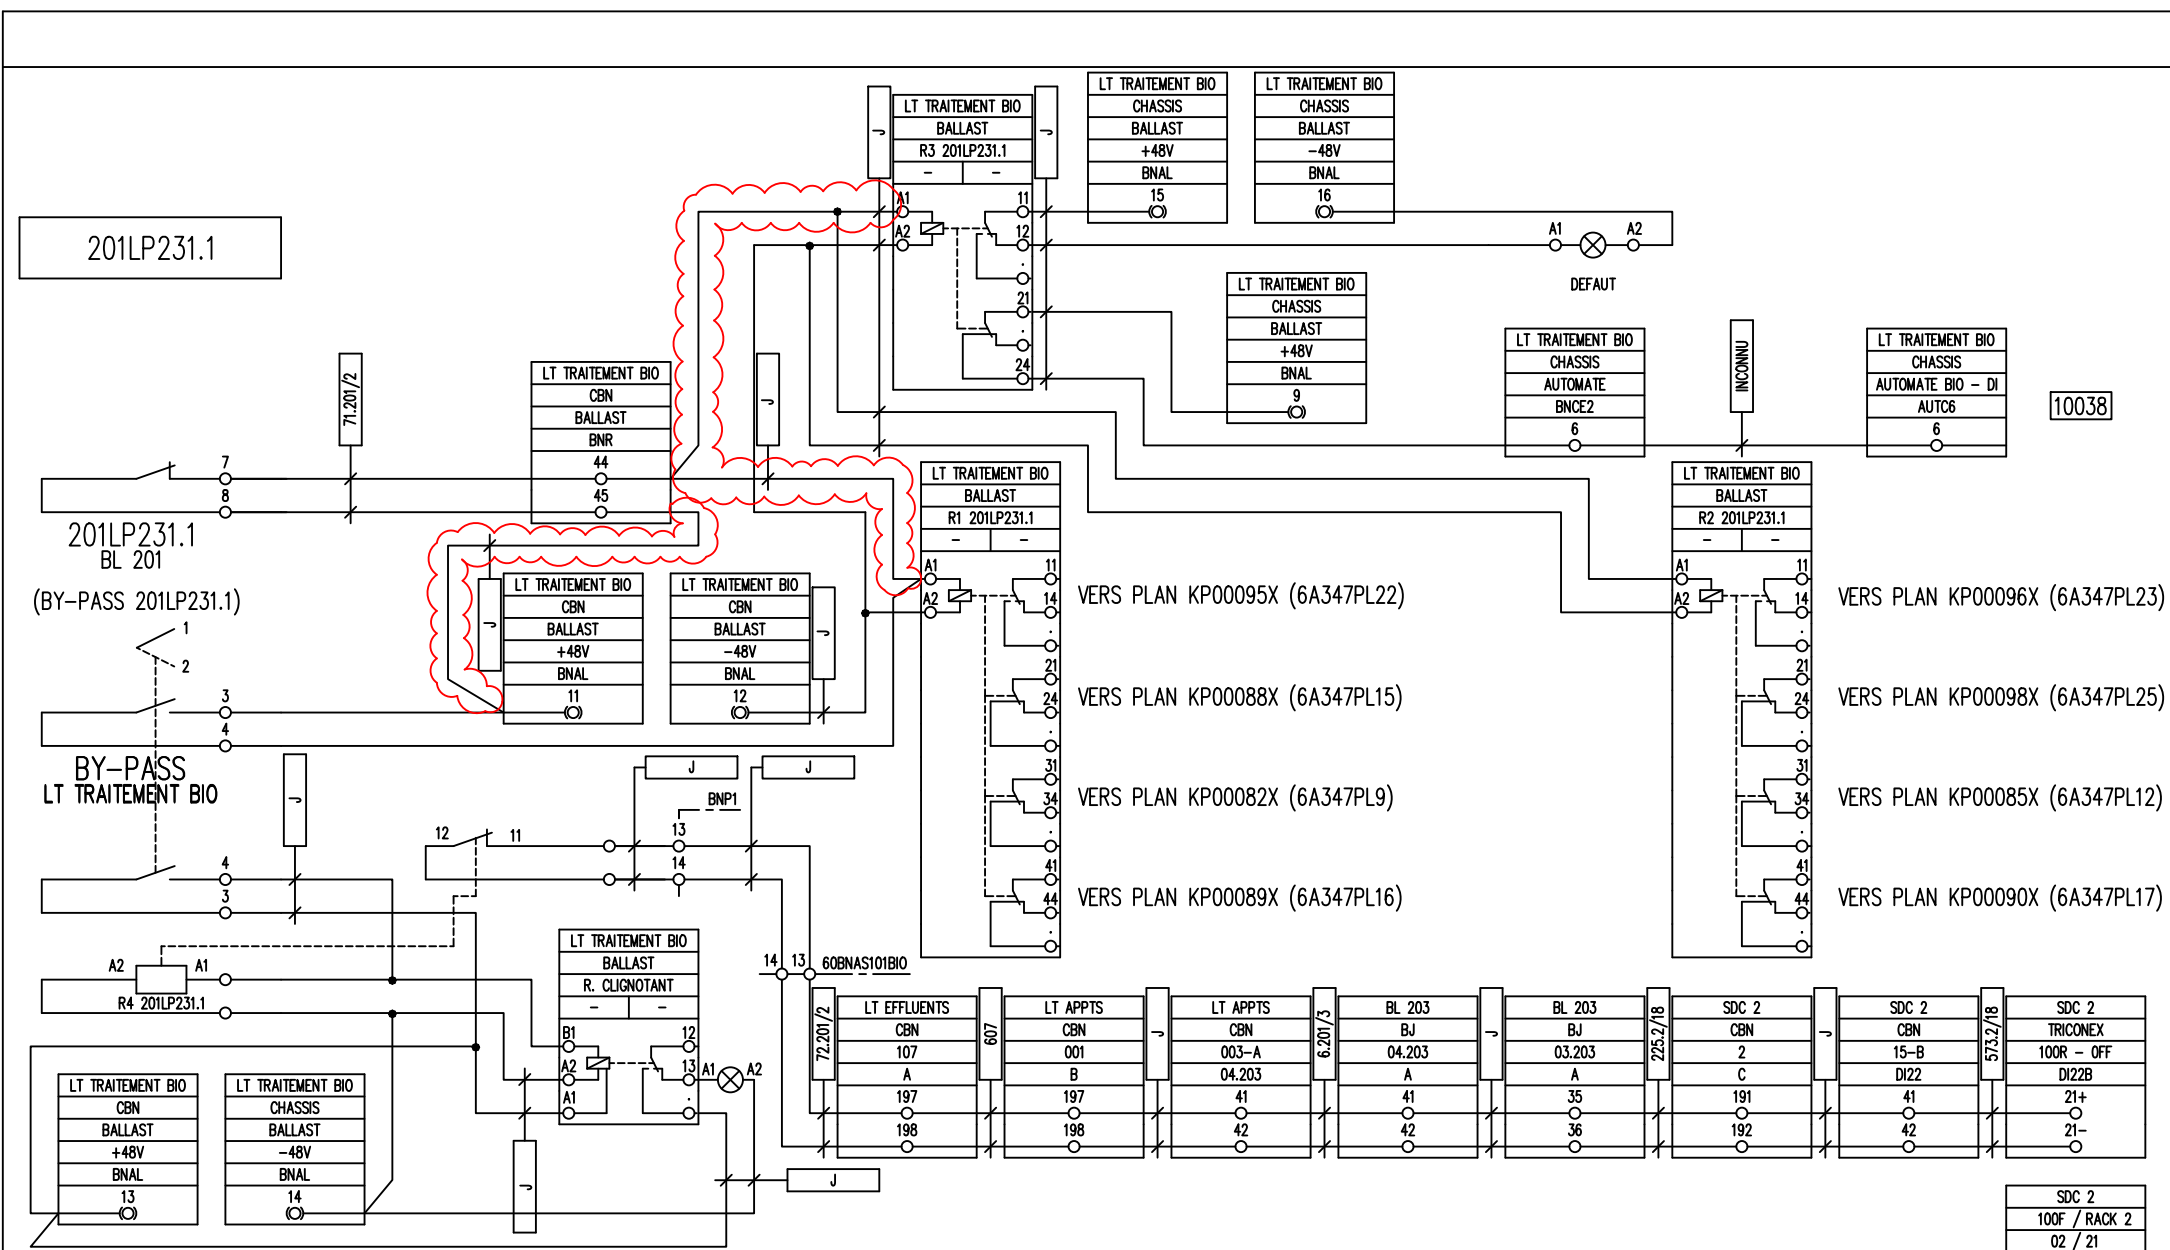

PHASE ARRET IM

SITUATION
ACTUELLE

A DEPOSER

OP02330-0A03352 TRAVAUX IM
DOSSIER BP EXECUTION_Rev.1 - PLAN 278

DESIGNATION :

REPERE DE BOUCLE :
201LP231.1


ExxonMobil

RAFFINERIE DE
PORT-JEROME GRAVENCHON

N° DAO		MP00245Y			
REV	DATE	DESIGNATION	PAR	VISA	
0	03.11	EMISSION ORIGINALE - RESM1104	C.D	J.L	
8	02.12	TEL QUE CONSTRUIT RESM1104	C.D	J.L	

BLOC 201 - OFFSITES EFFLUENTS G

201LP231.1

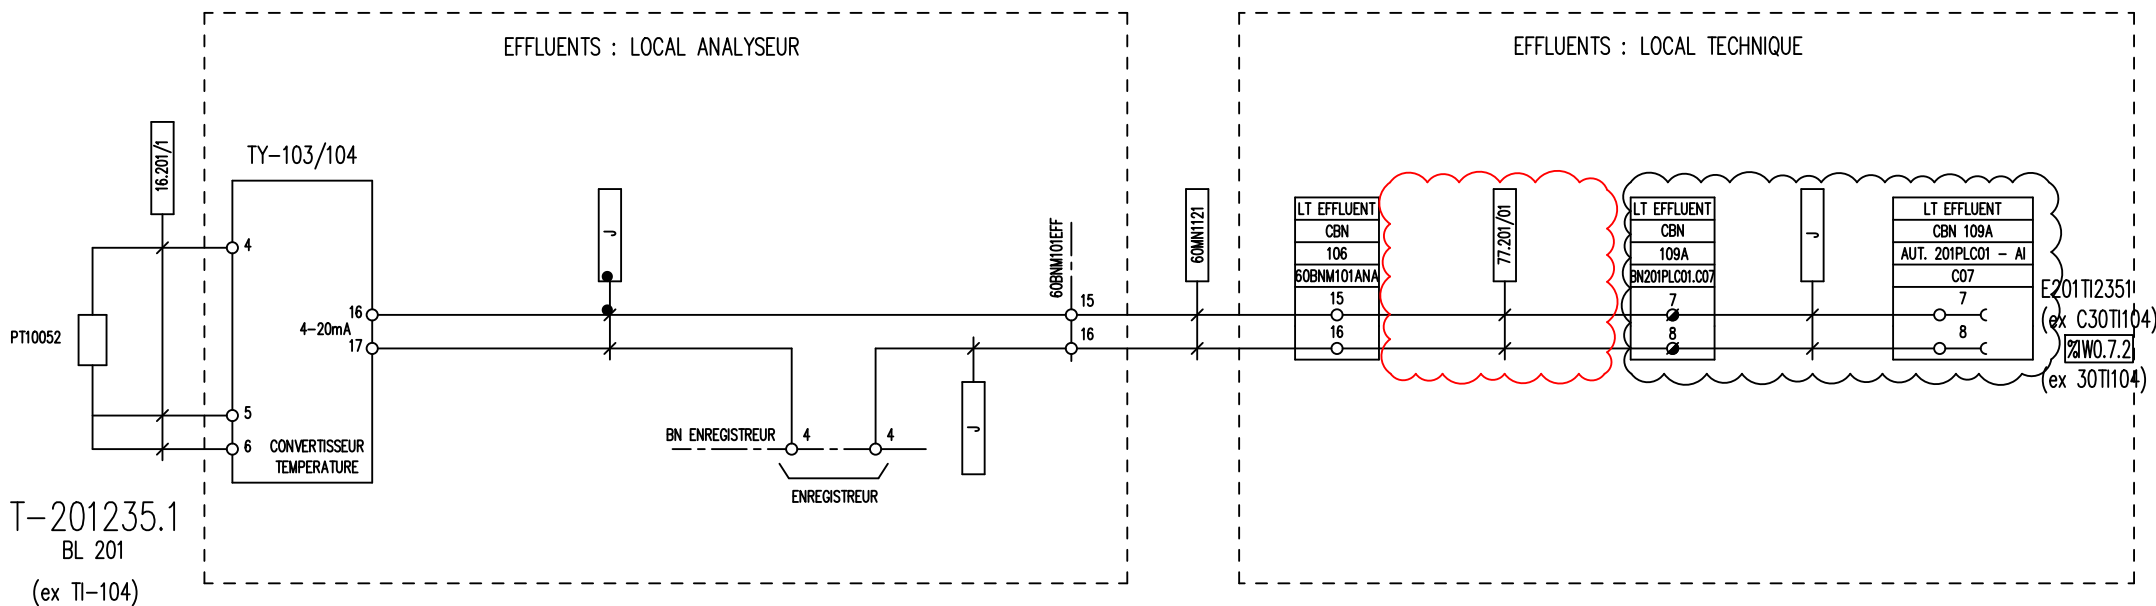

T-201235.1
BL 201
(ex TI-104)

PHASE ARRET IM

SITUATION
FUTURE



PHASE PREPARATOIRE ARRET IM



A REALISER


OP02330-0A03352 TRAVAUX IM
DOSSIER BP EXECUTION_Rev.1 - PLAN 291

TAGNAME	REPERE	GRUPE	DESIGNATION :		N° DAO	MP00054Y				LOCAL TECHNIQUE EFFLUENTS	
201T2351	T-201235.1				REPÈRE DE BOUCLE :	REV	DATE	DESIGNATION	PAR	VISA	T-201235.1 TEMP. BALLAST
			T-201235.1	0	01.02	EMISSION ORIGINALE : RLM01029	C.G	L.M			
				B	02.02	TQC RLM01029	C.G	L.M			
				C	04.05	MISE A JOUR SUITE TQC OPTTEAM	C.D	L.M			
				1	03.18	PMP PHASE 4 (SUPPRESS. FISHER)	SL	ID			
				2	10.25	REVAMPING AUTOMATE EFFLUENTS/BIO	IES	T.L			

REPÈRE DE BOUCLE :
T-201235.1

RAFFINERIE DE
PORT-JEROME GRAVENCHON

T-201235.1
TEMP. BALLAST

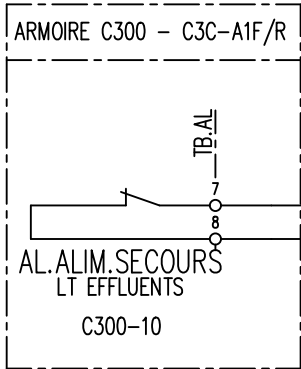

32.201/1

LT EFFLUENTS
CBN
105-B
60BNASC3C-A1
3
4

84.201/01

LT EFFLUENTS
CBN
109B
BN201PLC01.C10
15
16

+48V

LT EFFLUENTS
CBN 109A
AUT. 201PLC01 - DI
C10
8

E201SYSA02
(ex 201SYSA02)
%1.0.7

PHASE ARRET IM

SITUATION
FUTURE




PHASE PREPARATOIRE ARRET IM



A REALISER

OP02330-0A03352 TRAVAUX IM
DOSSIER BP EXECUTION_Rev.1 - PLAN 293

TAGNAME	REPERE	GROUPE	DESIGNATION :	ExxonMobil	N° DAO	MP00122Y				LOCAL TECHNIQUE EFFLUENTS	
201SYSA02	AL.ALIM.SECOURS				REV	DATE	DESIGNATION	PAR	VISA	ALARME ALIM. SECOURS C300-10 OU PMIO EFFL	
				RAFFINERIE DE PORT-JEROME GRAVENCHON	0	02.08	EMISSION ORIGINALE RESH0705	C.G	J.L		
					1	01.10	TEL QUE CONSTRUIT RESH0710	C.D	J.L		
					2	10.25	REVAMPING AUTOMATE EFFLUENTS/BIO	IES	T.L		
			REPERE DE BOUCLE :								
			AL.ALIM.SECOURS								

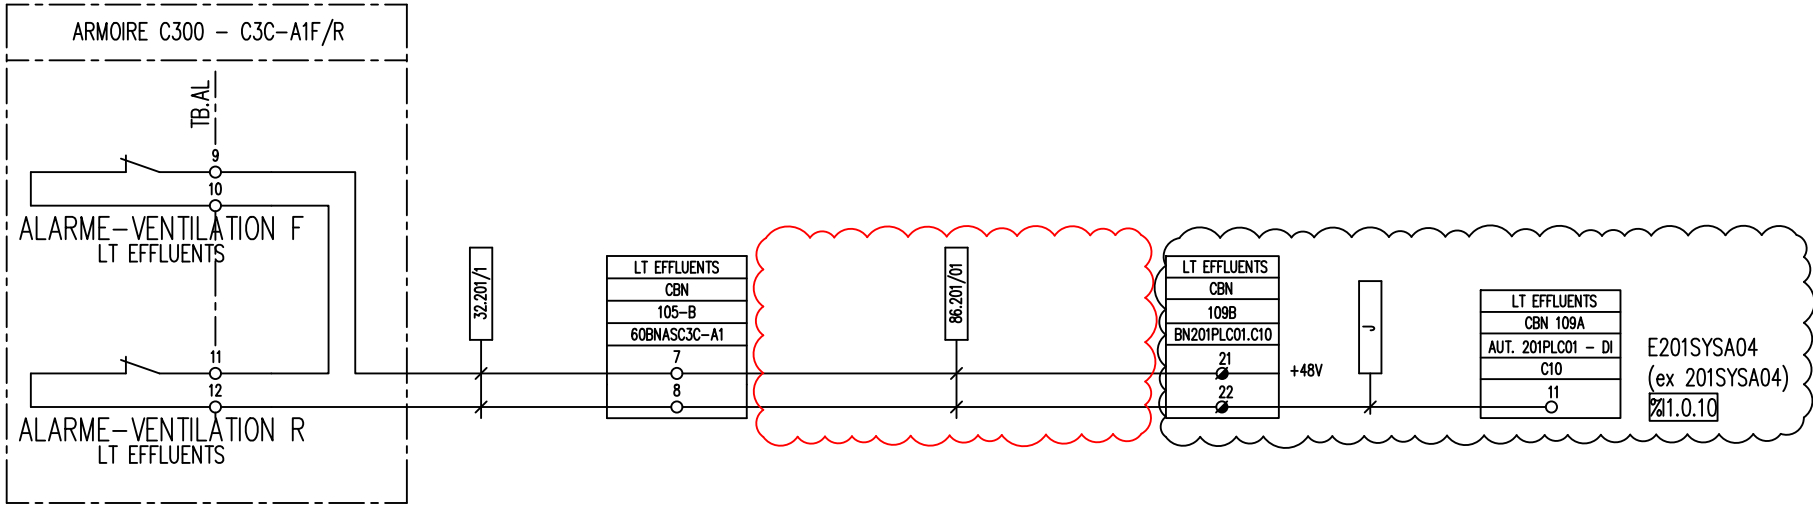

PHASE ARRET IM


SITUATION
FUTURE

PHASE PREPARATOIRE ARRET IM

A REALISER

OP02330-0A03352 TRAVAUX IM
DOSSIER BP EXECUTION_Rev.1 - PLAN 294

TAGNAME	REPERE	GROUPE	DESIGNATION :	 RAFFINERIE DE PORT-JEROME GRAVENCHON	N° DAO	MP00123Y				LOCAL TECHNIQUE EFFLUENTS	
201SYSA04	ALARME-VENTILATION R		REPERE DE BOUCLE : ALARME VENTILATION F/R		REV	DATE	DESIGNATION	PAR	VISA	ALARME VENTILATION C300-10 OU PMIO EFFL	
201SYSA04	ALARME-VENTILATION F				0	02.08	EMISSION ORIGINALE RESH0705	C.G	J.L		
					1	01.10	TEL QUE CONSTRUIT RESH0710	C.D	J.L		
					2	10.25	REVAMPING AUTOMATE EFFLUENTS/BIO	IES	T.L		

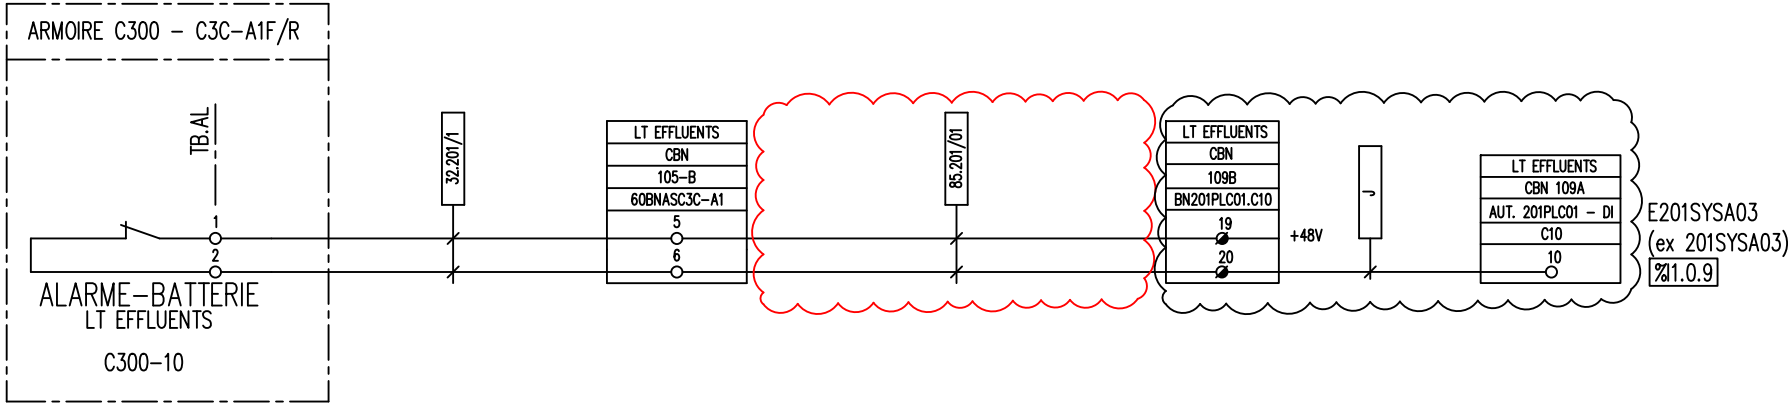

PHASE ARRET IM

SITUATION
FUTURE




PHASE PREPARATOIRE ARRET IM



A REALISER

OP02330-0A03352 TRAVAUX IM
DOSSIER BP EXECUTION_Rev.1 - PLAN 295

TAGNAME	REPERE	GROUPE	DESIGNATION :	ExxonMobil	N° DAO	MP00124Y				LOCAL TECHNIQUE EFFLUENTS	
201SYSA03	ALARME-BATTERIE				REV	DATE	DESIGNATION	PAR	VISA	ALARME DEFAULT BATTERIE OU CMOS C300-10 OU PMIO EFFL	
				RAFFINERIE DE PORT-JEROME GRAVENCHON	0	02.08	EMISSION ORIGINALE RESH0705	C.G	J.L		
					1	01.10	TEL QUE CONSTRUIT RESH0710	C.D	J.L		
					2	10.25	REVAMPING AUTOMATE EFFLUENTS/BIO	IES	T.L		
			REPERE DE BOUCLE :								
			ALARME-BATTERIE								

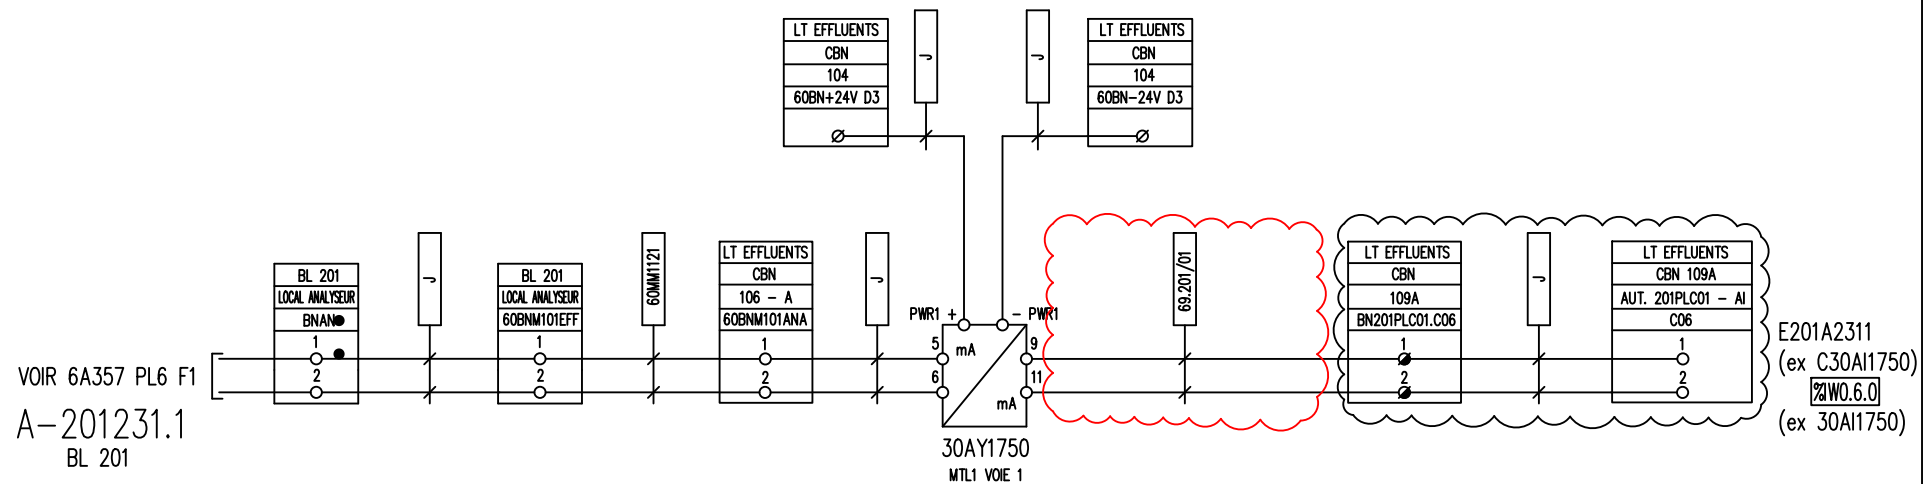

60 HS 1001

OP02330-0A03352 TRAVAUX IM
DOSSIER BP EXECUTION_Rev.1 - PLAN 296

PHASE ARRET IM

SITUATION
FUTURE



PHASE PREPARATOIRE ARRET IM



A REALISER

DESIGNATION :

REPERE DE BOUCLE :

A-201231.1

ExxonMobil

RAFFINERIE DE
PORT-JEROME GRAVENCHON


N° DAO

REV	DATE	DESIGNATION	PAR	VISA
T	09.04	TQC PROJET OPTTEAM	F.D	LM
U	10.25	REVAMPING AUTOMATE EFFLUENTS/BIO	IES	T.L

MP01173Y

LOCAL TECHNIQUE EFFLUENTS

PH EFFLUENTS

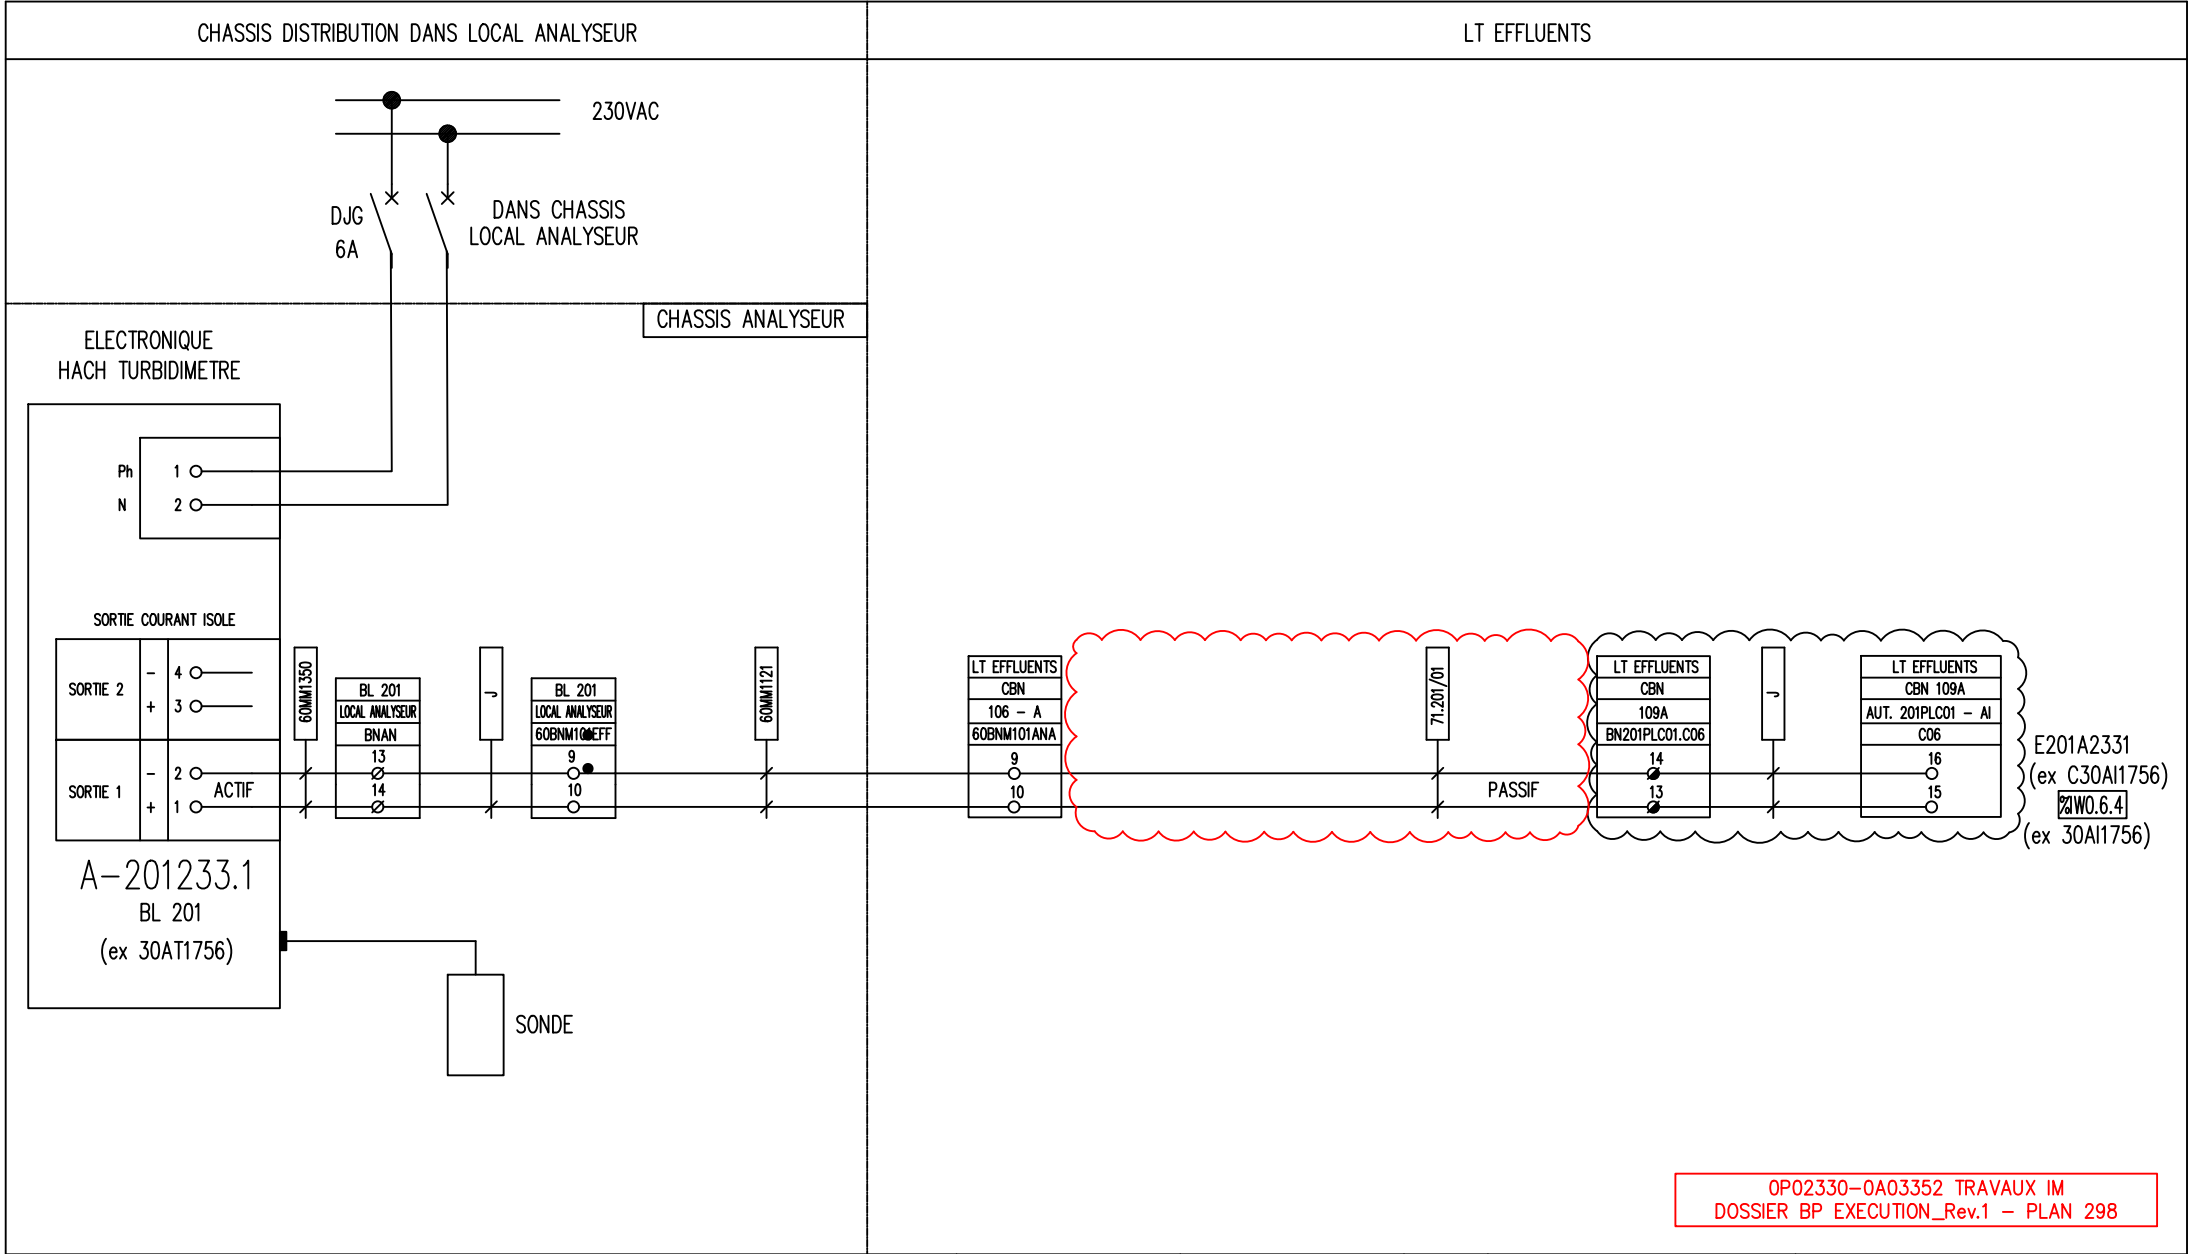

OP02330-0A03352 TRAVAUX IM
DOSSIER BP EXECUTION_Rev.1 - PLAN 298


PHASE ARRET IM

SITUATION FUTURE

PHASE PREPARATOIRE ARRET IM

A REALISER

DESIGNATION :	ExxonMobil	N° DAO	MP01182Y				LOCAL TECHNIQUE EFFLUENTS	
REPERE DE BOUCLE : A-201233.1		REV	DATE	DESIGNATION	PAR	VISA	TURBIDIMETRE SALLE REACTIFS	
		T	09.04	TQC PROJET OPTTEAM	F.D	L.M		
		1	04.15	TQC REMPLACEMENT A-201233.1	E.C	P.C		
		1	04.15	TQC REMPLACEMENT A-201233.1	E.C	P.C		
		2	12.20	TQC 17732	OCU	SEG		

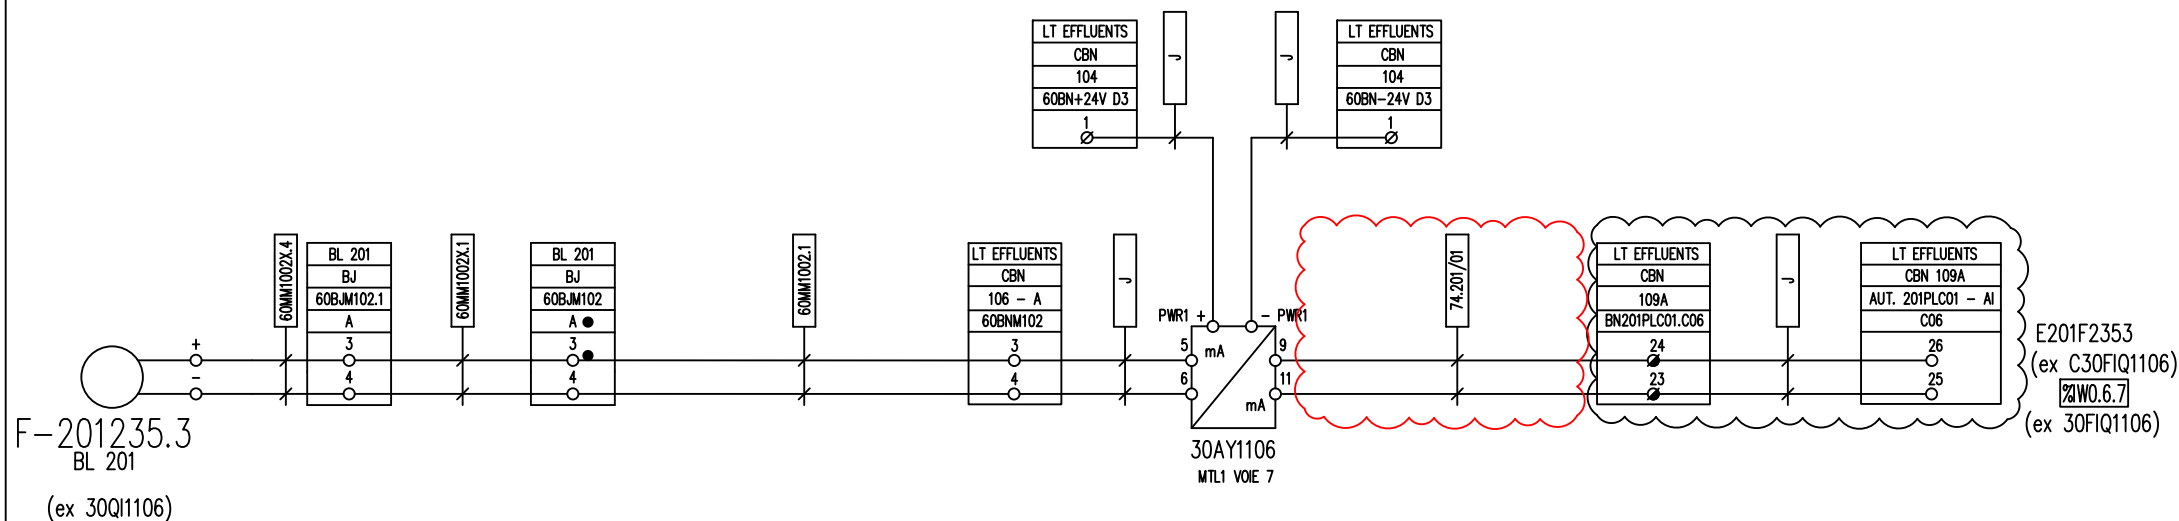

OP02330-0A03352 TRAVAUX IM
DOSSIER BP EXECUTION_Rev.1 - PLAN 299

PHASE ARRET IM

SITUATION
FUTURE



PHASE PREPARATOIRE ARRET IM



A REALISER

DESIGNATION :

REPERE DE BOUCLE :

F-201235.3

ExxonMobil

RAFFINERIE DE
PORT-JEROME GRAVENCHON

N° DAO


MP01184Y

REV	DATE	DESIGNATION	PAR	VISA
T	09.04	TQC PROJET OPTTEAM	F.D	L.M
U	10.25	REVAMPING AUTOMATE EFFLUENTS/BIO	IES	T.L

LOCAL TECHNIQUE EFFLUENTS

DEBITMETRE EAU BASSIN F4

ABRI ANALYSEURS TRAITEMENT BIO

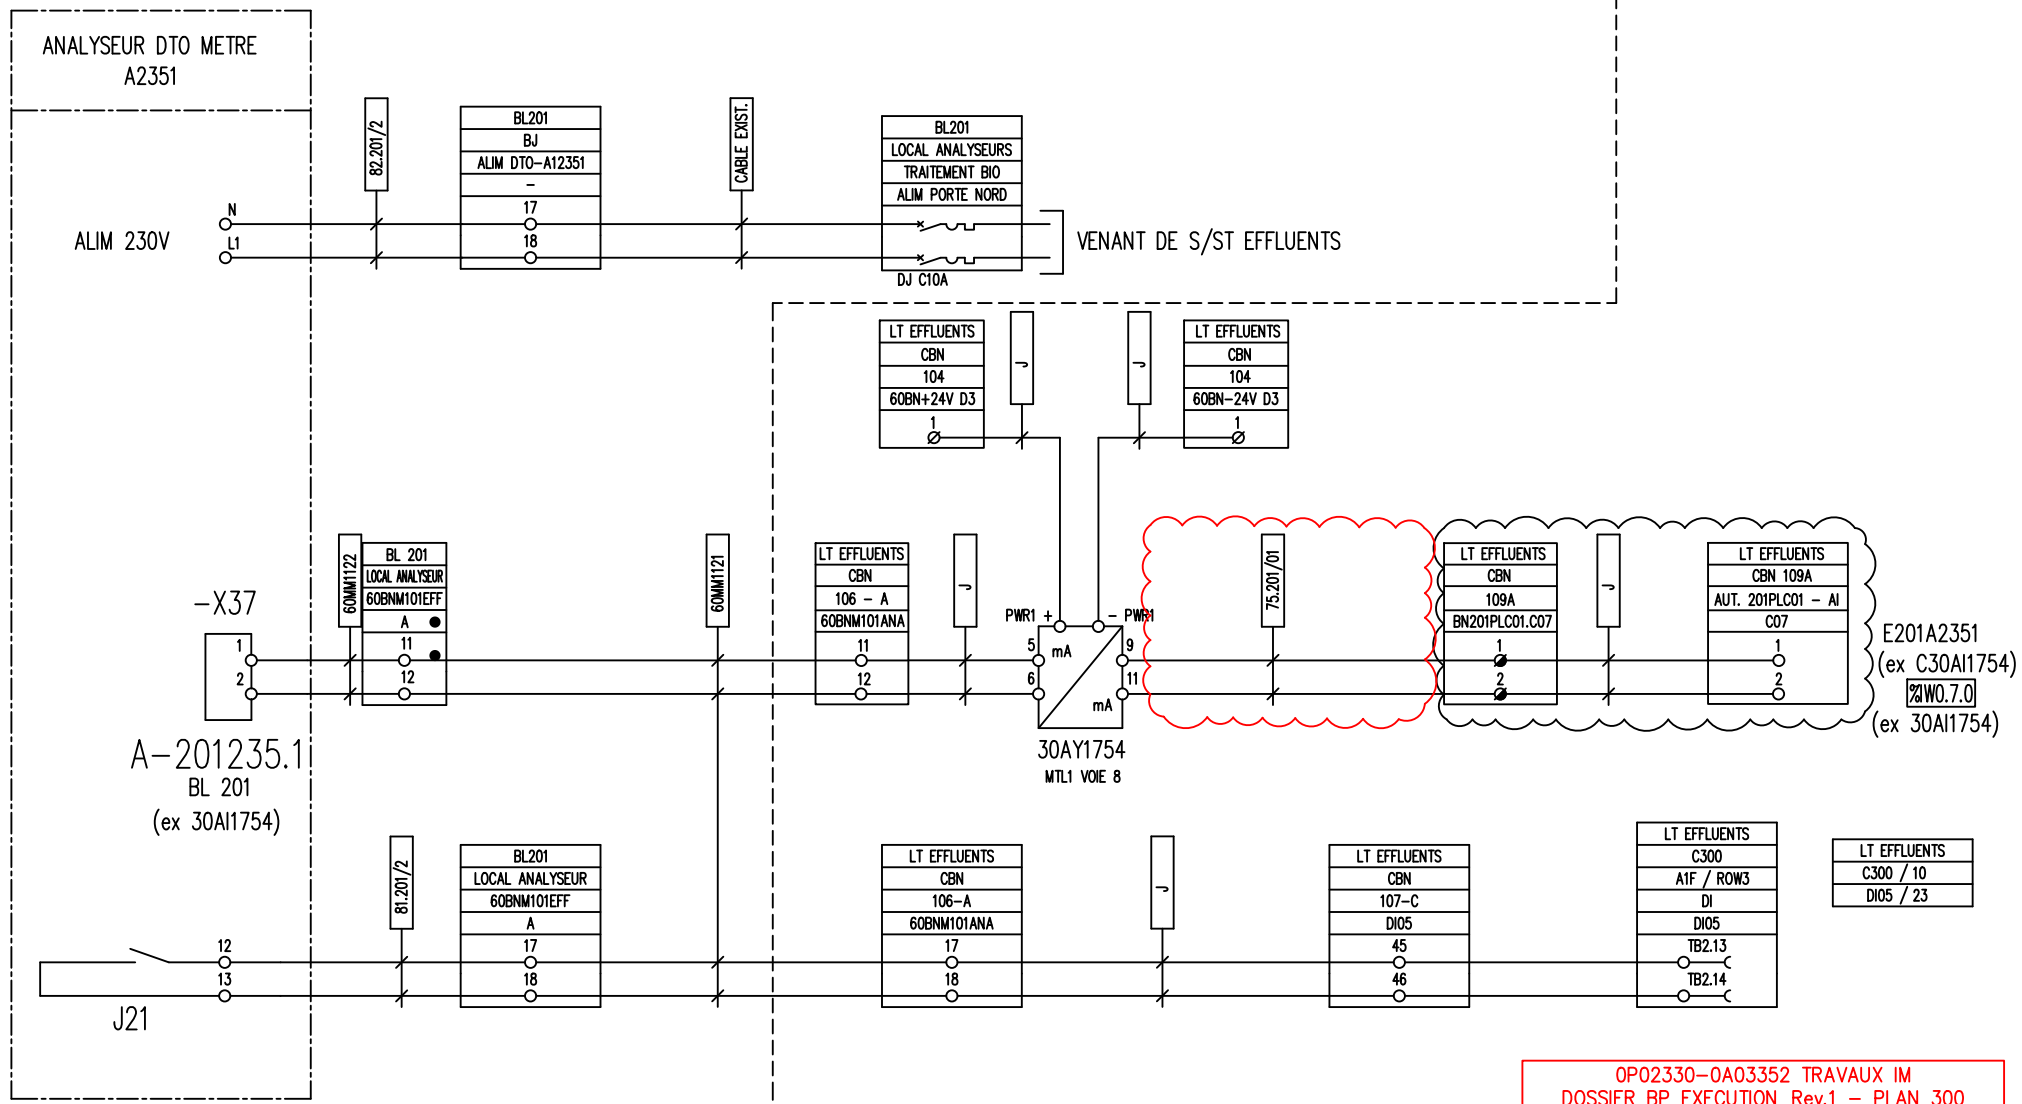

PHASE ARRET IM

**SITUATION
FUTURE**



PHASE PREPARATOIRE ARRET IM



A REALISER

DESIGNATION :

REPERE DE BOUCLE :

A-2012351-DE


ExxonMobil

RAFFINERIE DE
PORT-JEROME GRAVENCHON

N° DAO		MP01185Y			
REV	DATE	DESIGNATION	PAR	VISA	
T	09.04	TQC PROJET OPTTEAM	F.D	L.M	
U	06.19	TQC RESM1809 - 16966	GBR	SEG.	
V	10.25	REVAMPING AUTOMATE EFFLUENTS/BIO	IES	T.L	

LOCAL TECHNIQUE EFFLUENTS

DTOMETRE EFFLUENTS
201 AI 2351

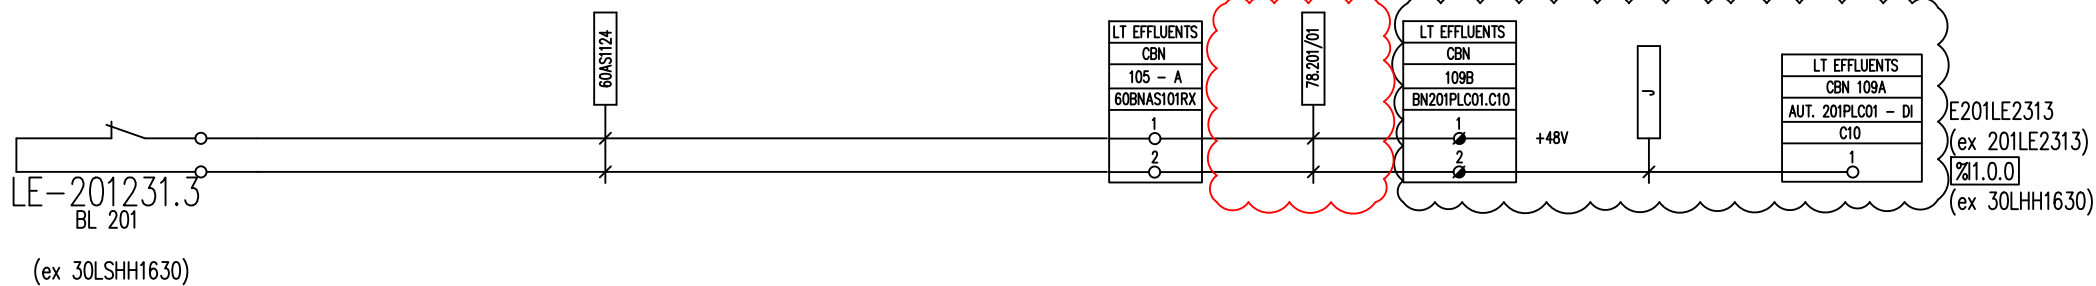

OP02330-0A03352 TRAVAUX IM
DOSSIER BP EXECUTION_Rev.1 - PLAN 301

PHASE ARRET IM

**SITUATION
FUTURE**



PHASE PREPARATOIRE ARRET IM



A REALISER

DESIGNATION :

REPERE DE BOUCLE :
LE-201231.3



ExxonMobil

RAFFINERIE DE
PORT-JEROME GRAVENCHON

N° DAO		MP01186Y			
REV	DATE	DESIGNATION	PAR	VISA	
T	09.04	TQC PROJET OPTTEAM	F.D	L.M	
U	12.16	TQC FLOTTATION	IES	T.L	
V	10.25	REVAMPING AUTOMATE EFFLUENTS/BIO	IES	T.L	

LOCAL TECHNIQUE EFFLUENTS

NIV. TRES HAUT SEPARATEUR 3
S12 - S13

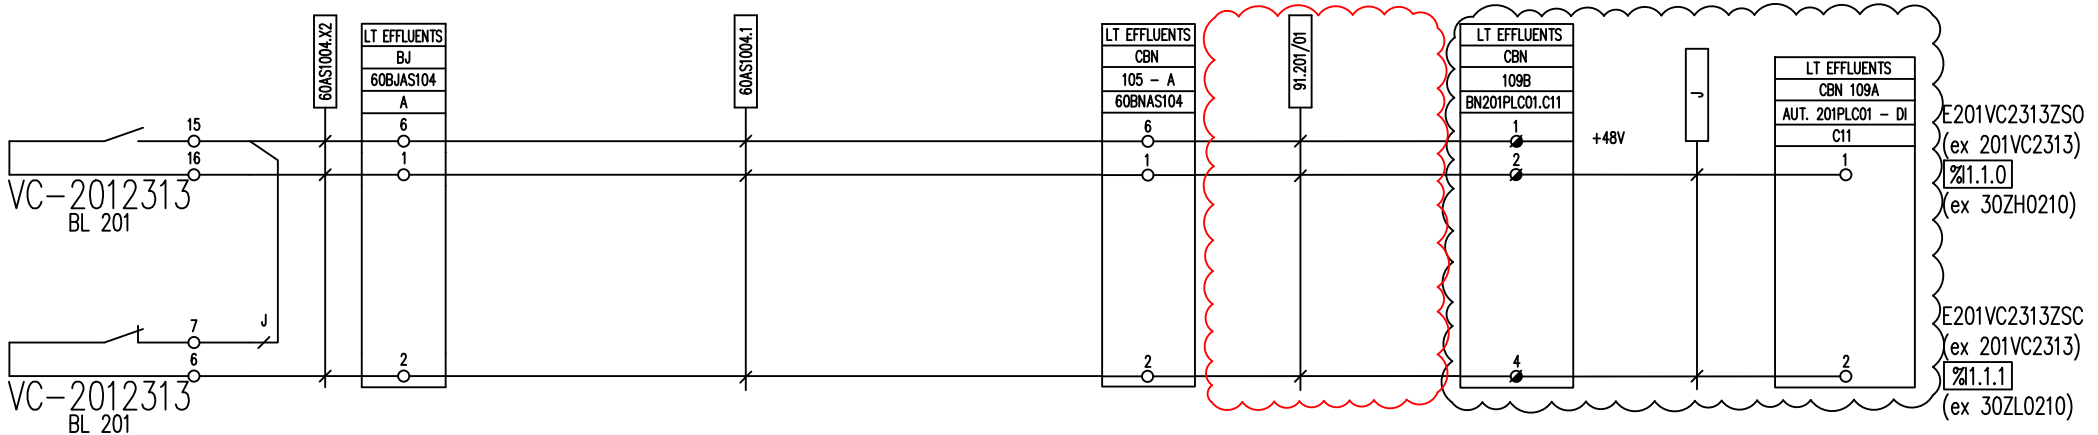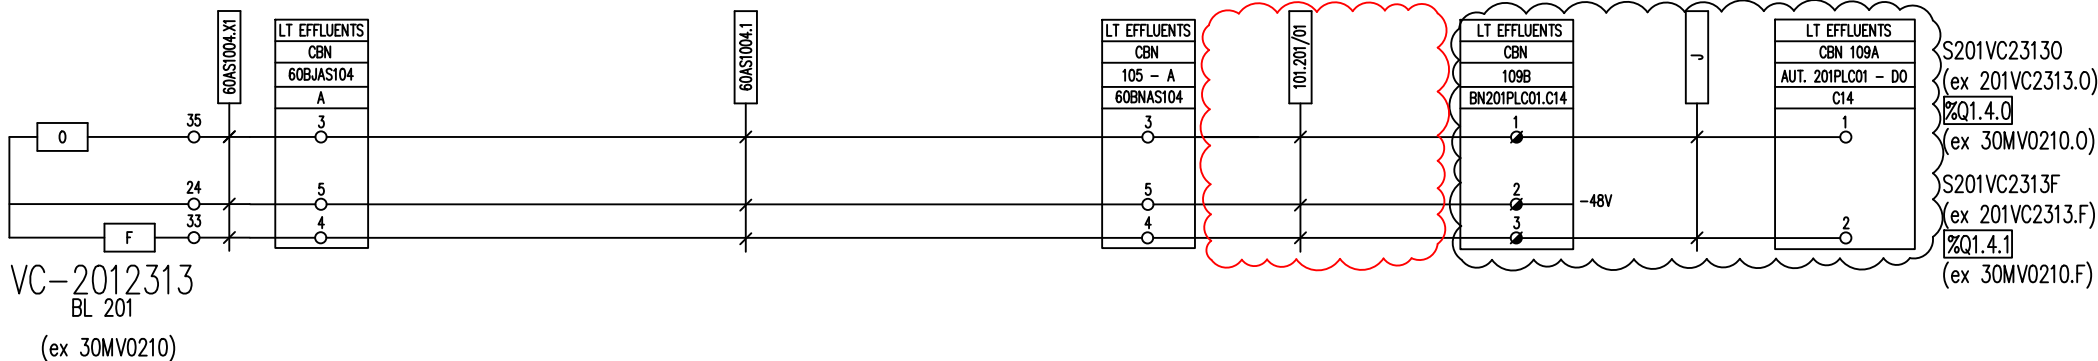

PHASE ARRET IM

SITUATION
FUTURE




PHASE PREPARATOIRE ARRET IM





A REALISER

OP02330-0A03352 TRAVAUX IM
DOSSIER BP EXECUTION_Rev.1 - PLAN 302

TAGNAME	REPERE	GRUPE	DESIGNATION :	N° DAO					LOCAL TECHNIQUE EFFLUENTS	
201VC2313.0	VC-2012313		REPÈRE DE BOUCLE : VC-2012313	ExxonMobil RAFFINERIE DE PORT-JEROME GRAVENCHON	REV	DATE	DESIGNATION	PAR	VISA	OUV VC-2012313 FOSSE AVAL VERS SE FER VC-2012313 FOSSE AVAL VERS SE
201VC2313.F	VC-2012313				T	09.04	TQC PROJET OPTTEAM	F.D	L.M	
201VC2313	VC-2012313				U	04.05	MISE A JOUR SUITE TQC OPTTEAM	C.D	L.M	
					V	10.25	REVAMPING AUTOMATE EFFLUENTS/BIO	IES	T.L	

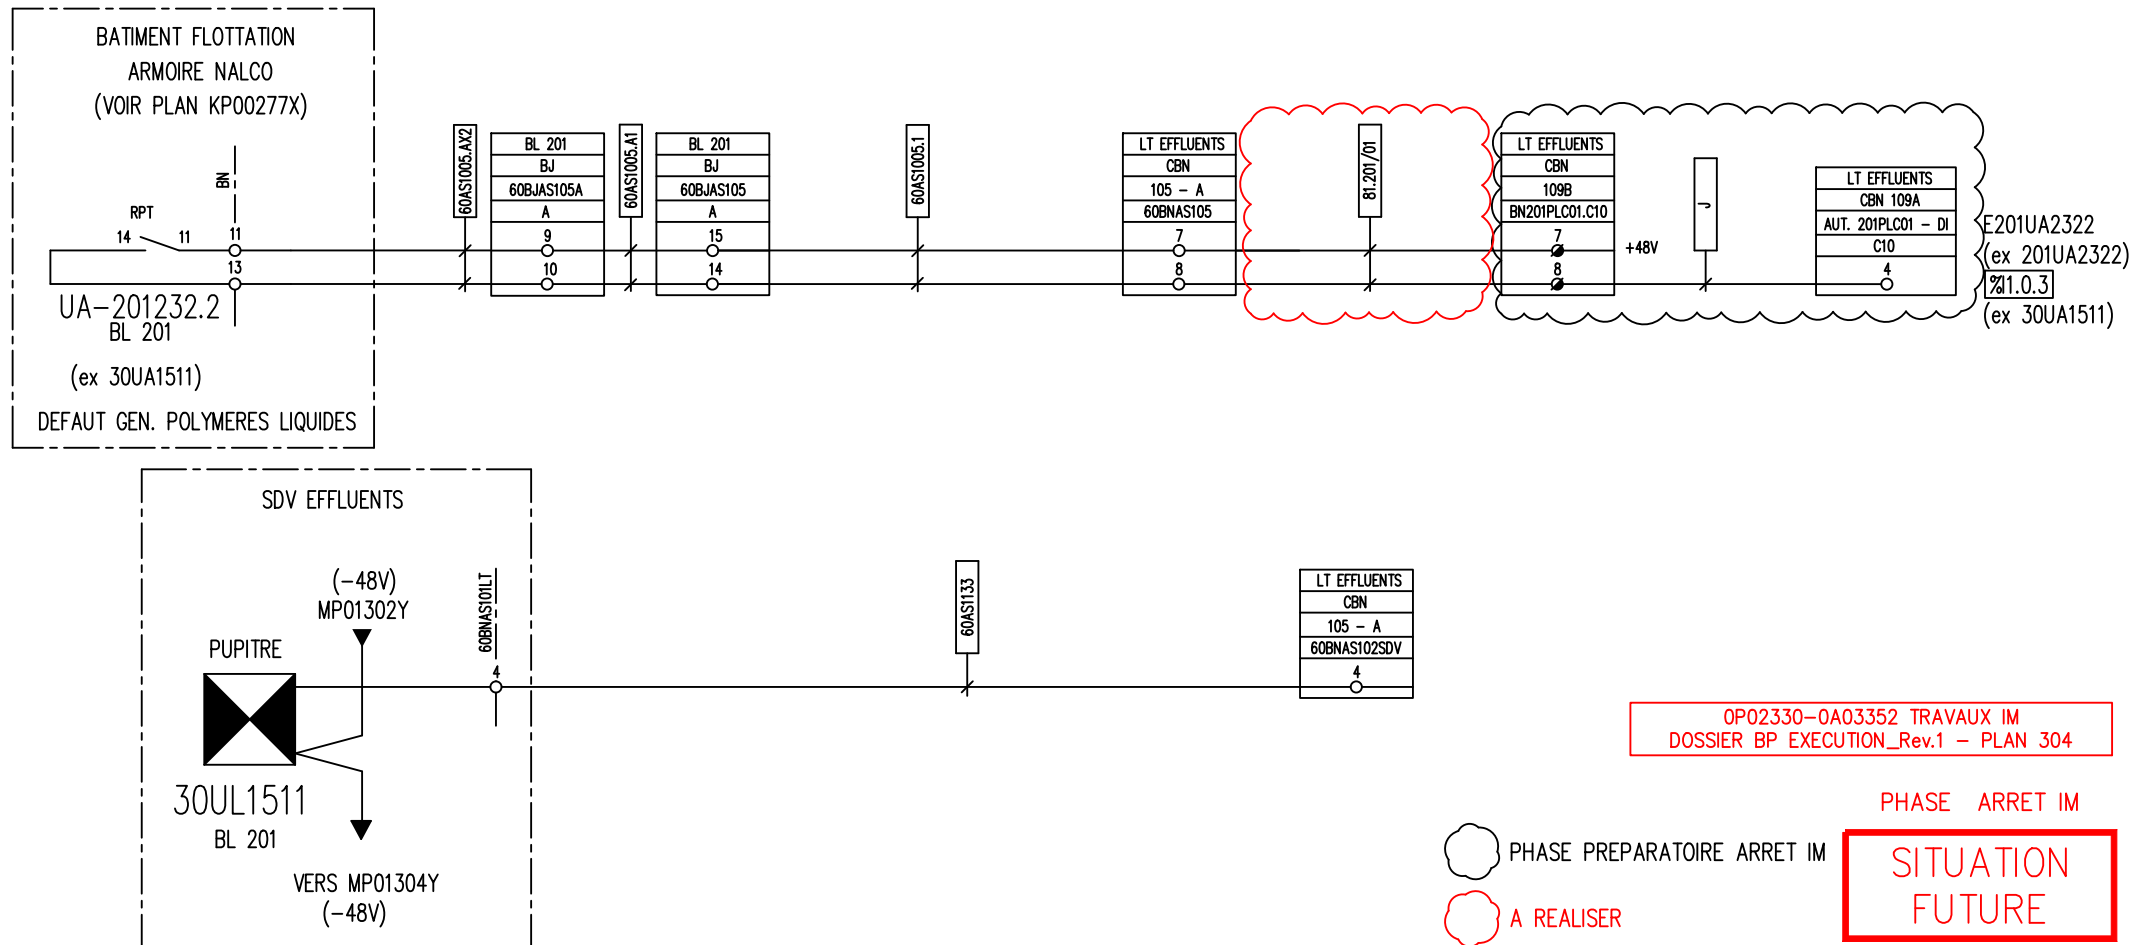

TAGNAME	REPERE	GRUPE	DESIGNATION :		N° DAO	MP01204Y				LOCAL TECHNIQUE EFFLUENTS	
201UA2322	UA-201232.2				REV	DATE	DESIGNATION		PAR	VISA	SIG 201UA2322 SUR PUPITRE SDV DEFAULT GEN. POLYMERES LIQUIDES
30UL1511	UA-201232.2		T	09.04	TQC PROJET OPTTEAM		F.D	L.M			
			U	04.05	MISE A JOUR SUITE TQC OPTTEAM		C.D	L.M			
			1	02.17	TQC RESM1625-0217.19		K.T	J.T			
			2	10.25	REVAMPING AUTOMATE EFFLUENTS/BIO		IES	T.L			
			REPERE DE BOUCLE :	RAFFINERIE DE PORT-JEROME GRAVENCHON							
			UA-201232.2								

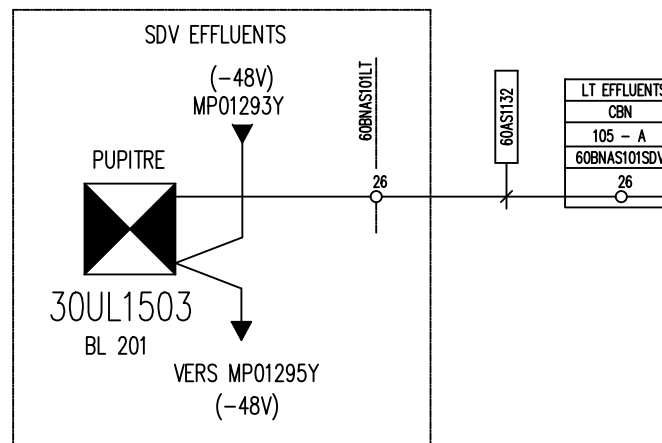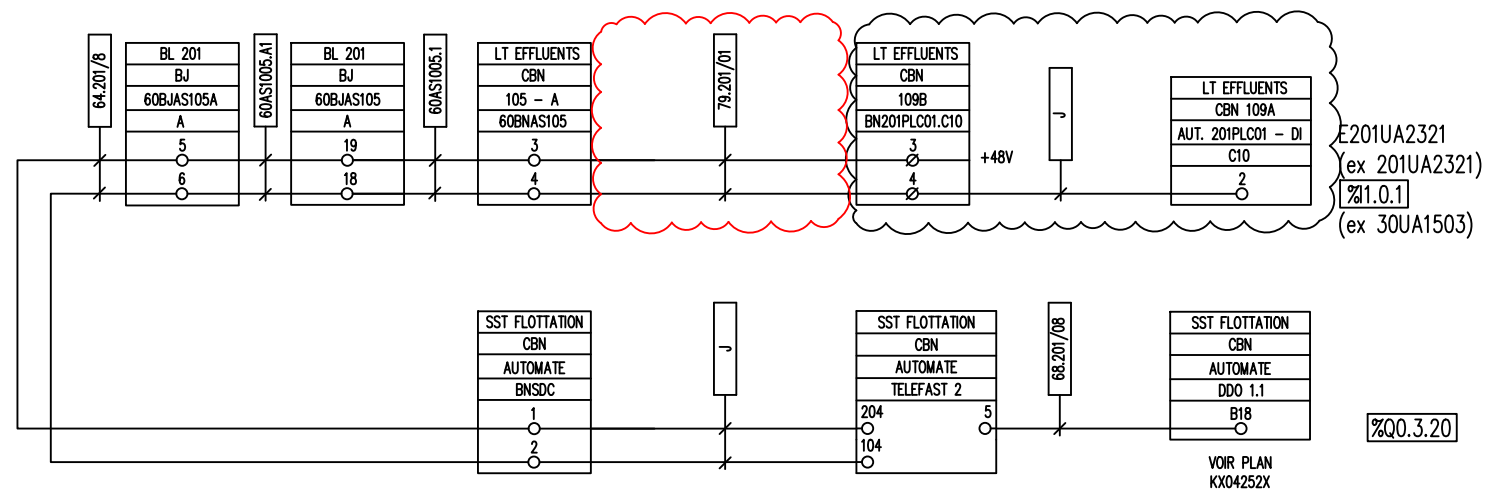

OP02330-0A03352 TRAVAUX IM
DOSSIER BP EXECUTION_Rev.1 - PLAN 305

PHASE ARRET IM

SITUATION
FUTURE



PHASE PREPARATOIRE ARRET IM



A REALISER

DESIGNATION :



REPERE DE BOUCLE :

UA-201232.1

ExxonMobil

RAFFINERIE DE
PORT-JEROME GRAVENCHON

N° DAO		MP01205Y			BLOC 201 - LT EFFLUENTS	
REV	DATE	DESIGNATION	PAR	VISA	DEFAULT GEN. FLOT 1ère URGENCE SIG 201UA2321 (ex 30UA1503) SUR PUPITRE SDV	
T	09.04	TQC PROJET OPTTEAM	F.D	L.M		
21	12.16	MAJ RESM1625	BSI	R.E		
22	10.25	REVAMPING AUTOMATE EFFLUENTS/BIO	IES	T.L		

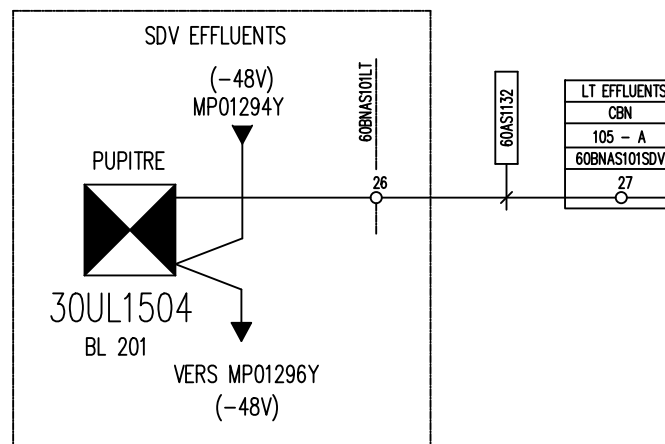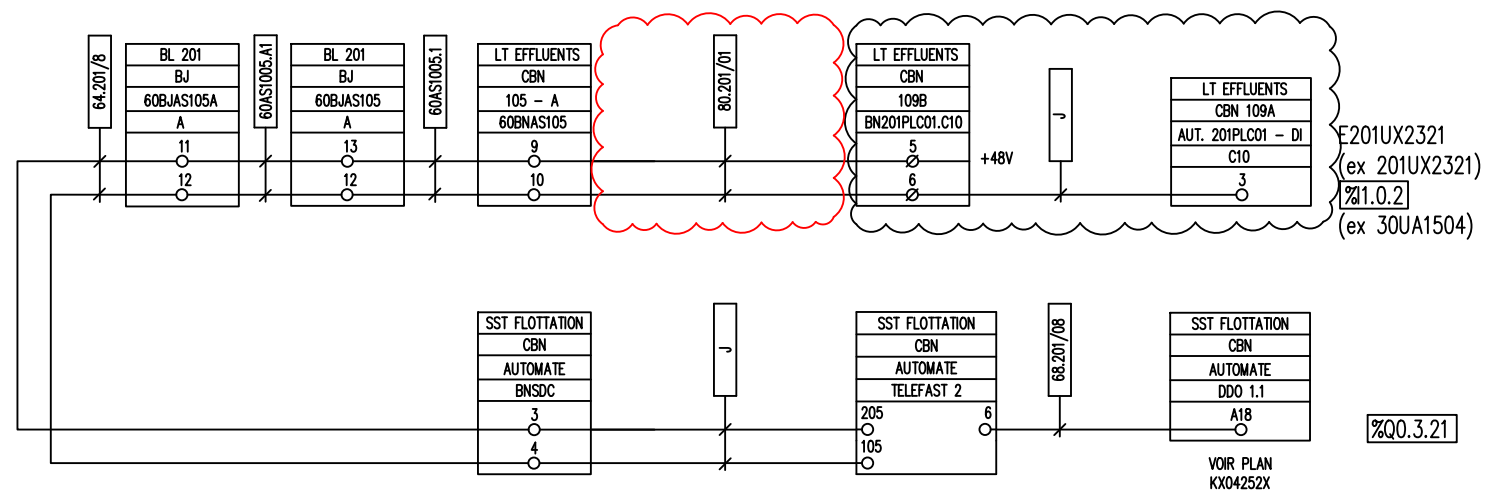

OP02330-0A03352 TRAVAUX IM
DOSSIER BP EXECUTION_Rev.1 - PLAN 306

PHASE ARRET IM

SITUATION
FUTURE



PHASE PREPARATOIRE ARRET IM



A REALISER

DESIGNATION :


REPERE DE BOUCLE :

UX-201232.1

ExxonMobil

RAFFINERIE DE
PORT-JEROME GRAVENCHON

N° DAO		MP01206Y				BLOC 201 - LT EFFLUENTS	
REV	DATE	DESIGNATION	PAR	F.D	VISA	DEFAULT GEN. FLOT 2ème URGENCE SIG 201UX2321 (ex 30UA1504) SUR PUPITRE SDV	
T	09.04	TQC PROJET OPTTEAM	BSI		L.M		
21	12.16	MAJ RESM1625	BSI		R.E		
22	10.25	REVAMPING AUTOMATE EFFLUENTS/BIO	IES		T.L		

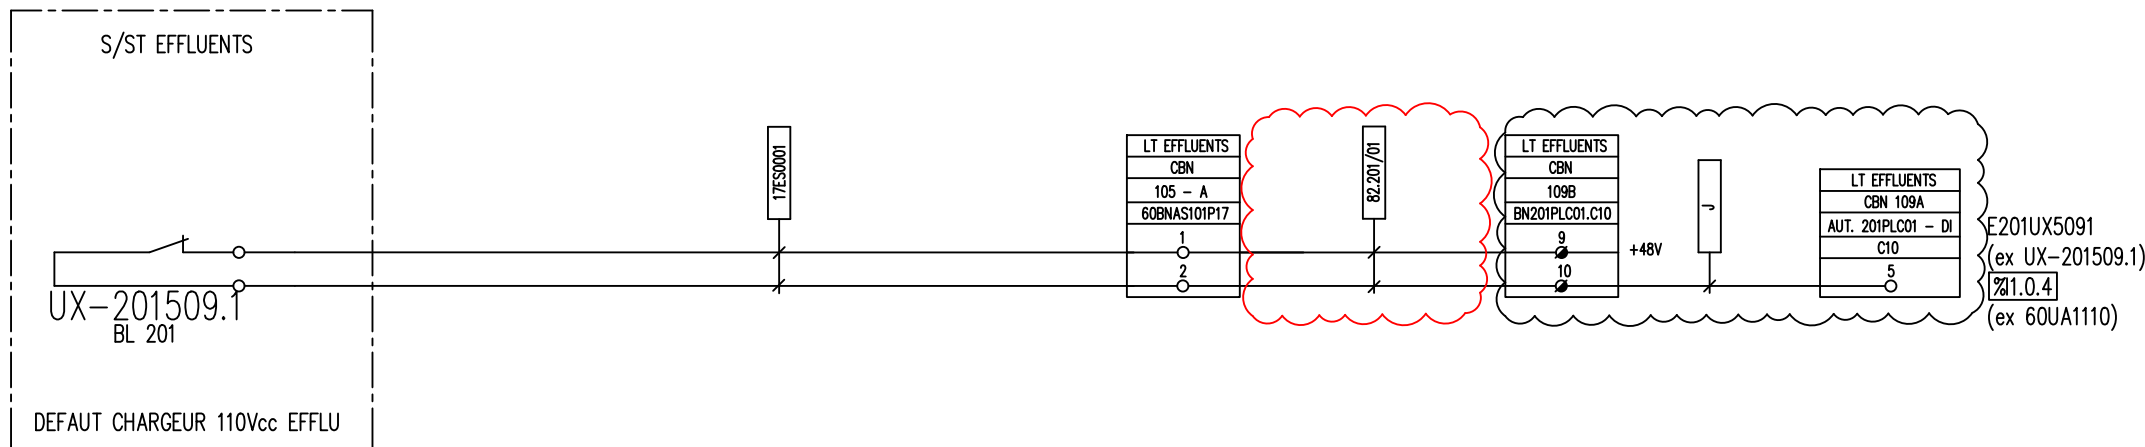

OP02330-0A03352 TRAVAUX IM
DOSSIER BP EXECUTION_Rev.1 - PLAN 307

PHASE ARRET IM

SITUATION
FUTURE



PHASE PREPARATOIRE ARRET IM



A REALISER

DESIGNATION :

REPERE DE BOUCLE :

UX-201509.1

ExxonMobil

RAFFINERIE DE
PORT-JEROME GRAVENCHON

N° DAO

REV DATE

T 09.04

U 10.25

DESIGNATION

TQC PROJET OPTTEAM

REVAMPING AUTOMATE EFFLUENTS/BIO

PAR

F.D

IES

VISA


L.M

T.L

MP01207Y

LOCAL TECHNIQUE EFFLUENTS

DEFAULT CHARGEUR 110Vcc EFFLU

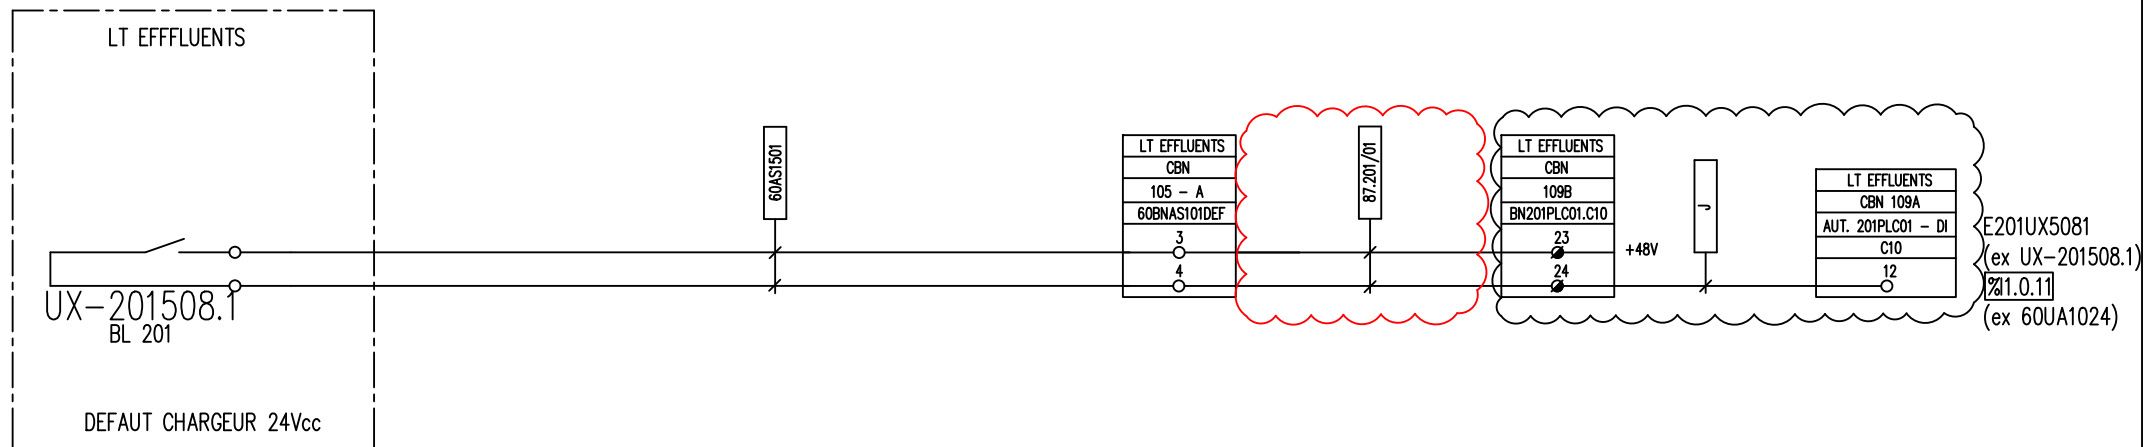

OP02330-0A03352 TRAVAUX IM
DOSSIER BP EXECUTION_Rev.1 - PLAN 308

PHASE ARRET IM

SITUATION
FUTURE



PHASE PREPARATOIRE ARRET IM



A REALISER

DESIGNATION :

REPERE DE BOUCLE :
UX-201508.1

ExxonMobil

RAFFINERIE DE
PORT-JEROME GRAVENCHON


N° DAO

REV	DATE	DESIGNATION	PAR	VISA
T	09.04	TQC PROJET OPTTEAM	F.D	L.M
U	10.25	REVAMPING AUTOMATE EFFLUENTS/BIO	IES	T.L

MP01209Y

LOCAL TECHNIQUE EFFLUENTS

DEFAULT CHARGEUR 24Vcc EFFLUENTS

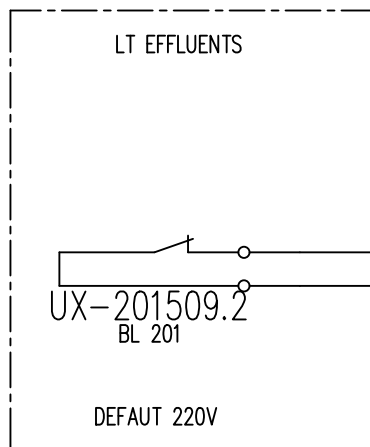

60AS1503

LT EFFLUENTS
CBN
105 - A
60BNAS101DEF
7
8

88.201/01

LT EFFLUENTS
CBN
109B
BN201PLC01.C10
25
26

+48V

LT EFFLUENTS
CBN 109A
AUT. 201PLC01 - DI
C10
13

E201UX5092
(ex UX-201509.2)
21.0.12
(ex 60UA1220)

PHASE ARRET IM

SITUATION
FUTURE



PHASE PREPARATOIRE ARRET IM



A REALISER

DESIGNATION :

REPERE DE BOUCLE :
UX-201509.2

ExxonMobil

RAFFINERIE DE
PORT-JEROME GRAVENCHON

N° DAO

REV	DATE
T	09.04
U	10.25

MP01210Y

DESIGNATION	PAR	VISA
TQC PROJET OPTTEAM	F.D	L.M
REVAMPING AUTOMATE EFFLUENTS/BIO	IES	T.L

LOCAL TECHNIQUE EFFLUENTS

DEFAULT 220V EFFLUENTS

OP02330-0A03352 TRAVAUX IM
DOSSIER BP EXECUTION_Rev.1 - PLAN 309

VC-201231.1
BL 201
(ex 30UA0212)

60AS1135

LT EFFLUENTS
CBN
105 - A
60BN30MV0212
9
10

90.201/01

LT EFFLUENTS
CBN
109B
BN201PLC01.C10
31
32

+48V

LT EFFLUENTS
CBN 109A
AUT. 201PLC01 - DI
C10
16

E201VC2311DEF
(ex 201VC231.1)
1.0.15
(ex 30UA0212)

PHASE ARRET IM

SITUATION
FUTURE



PHASE PREPARATOIRE ARRET IM



A REALISER

DESIGNATION :

REPERE DE BOUCLE :
VC-201231.1

ExxonMobil

RAFFINERIE DE
PORT-JEROME GRAVENCHON

N° DAO

REV	DATE
T	09.04
U	10.25


MP01220Y

DESIGNATION	PAR	VISA
TQC PROJET OPTTEAM	F.D	L.M
REVAMPING AUTOMATE EFFLUENTS/BIO	IES	T.L

LOCAL TECHNIQUE EFFLUENTS

201VC2311 (ex 30MV0212) DEFAULT

OP02330-0A03352 TRAVAUX IM
DOSSIER BP EXECUTION_Rev.1 - PLAN 310

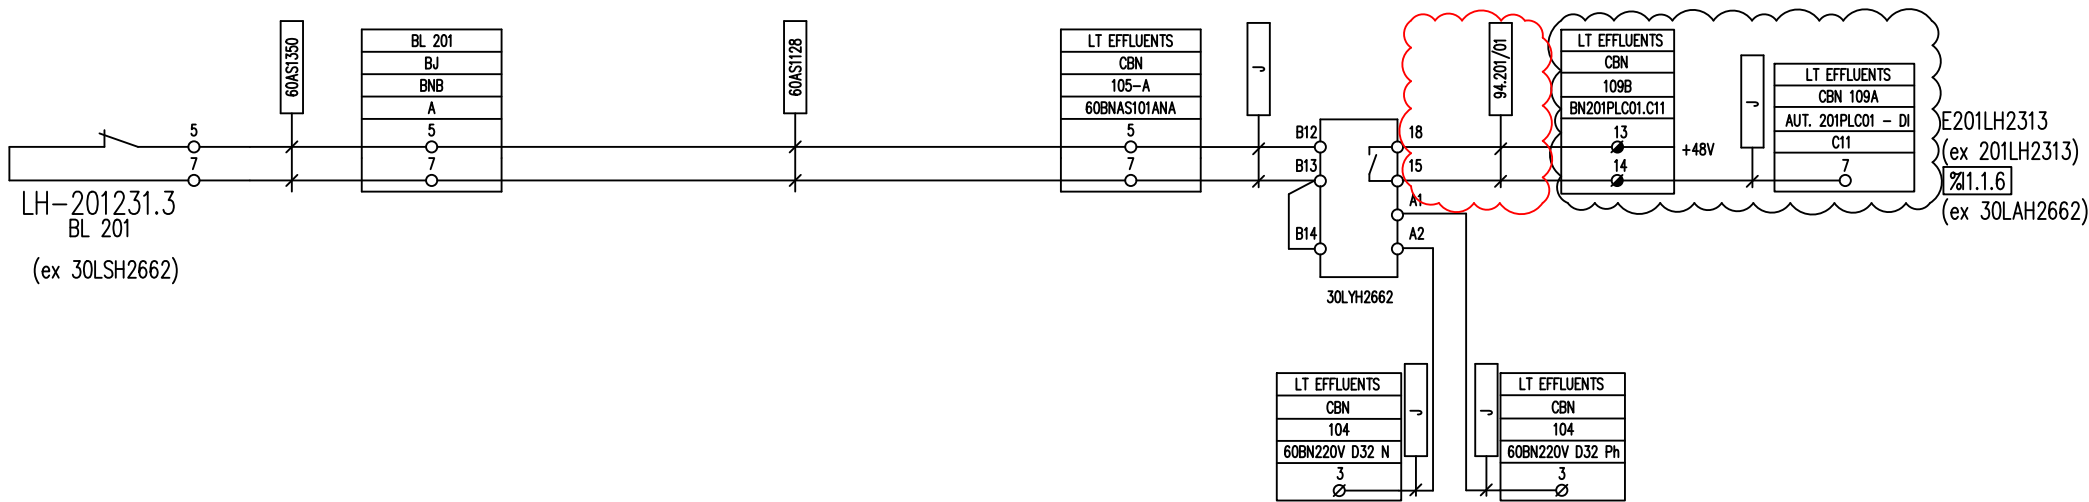

PHASE ARRET IM

SITUATION
FUTURE




PHASE PREPARATOIRE ARRET IM



A REALISER

OP02330-0A03352 TRAVAUX IM
DOSSIER BP EXECUTION_Rev.1 - PLAN 311

TAGNAME	REPERE	GROUPE	DESIGNATION :	ExxonMobil	N° DAO	MP01261Y				BLOC 201 - OFFSITES EFFLUENTS G
201LH2313	LH-201231.3				REV	DATE	DESIGNATION	PAR	VISA	ALARME NIVEAU RELAYAGE AVAL
					T	09.04	TQC PROJET OPTTEAM	F.D	L.M	
					U	09.12	MAJ12062	V.H	J.L	
					V	10.25	REVAMPING AUTOMATE EFFLUENTS/BIO	IES	T.L	
			REPERE DE BOUCLE :	RAFFINERIE DE PORT-JEROME GRAVENCHON						
			LH-201231.3							

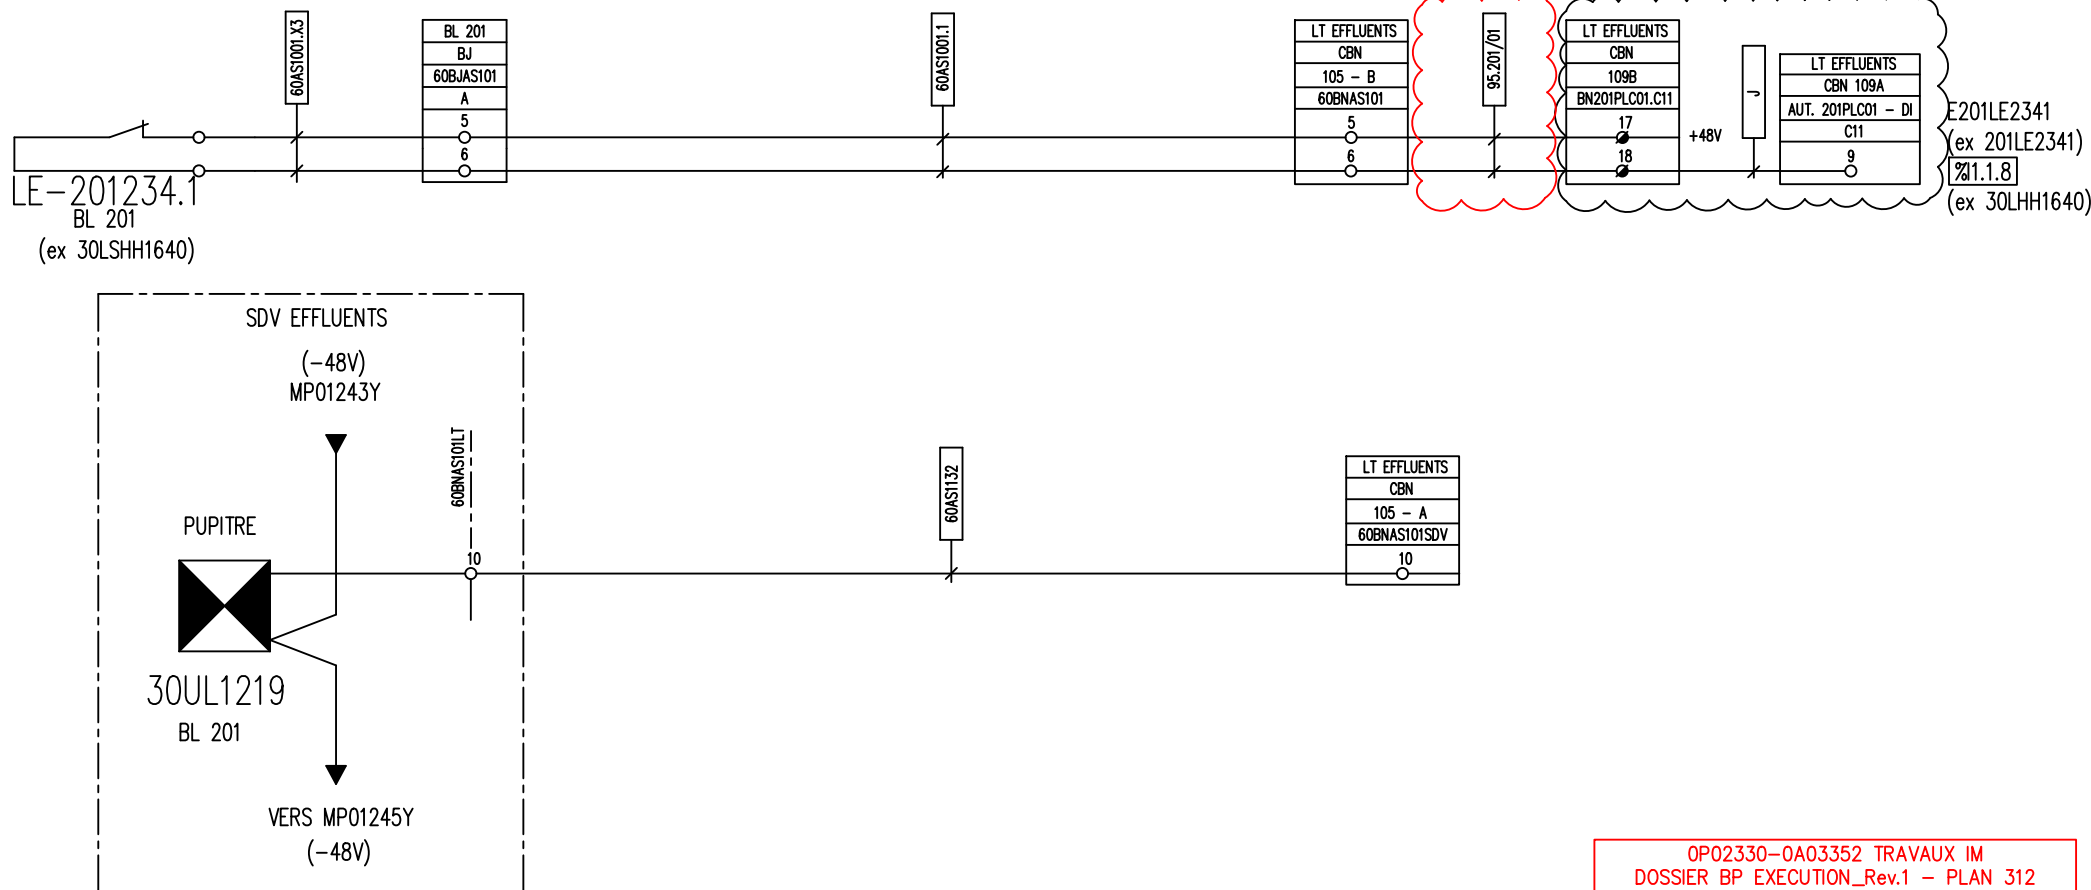

OP02330-0A03352 TRAVAUX IM
DOSSIER BP EXECUTION_Rev.1 - PLAN 312

PHASE ARRET IM

SITUATION
FUTURE



PHASE PREPARATOIRE ARRET IM



A REALISER

DESIGNATION :




REPERE DE BOUCLE :

LE-201234.1

ExxonMobil

RAFFINERIE DE
PORT-JEROME GRAVENCHON

N° DAO		MP01270Y				LOCAL TECHNIQUE EFFLUENTS	
REV	DATE	DESIGNATION	PAR	VISA		NIVEAU TRES HAUT FOSSE S14 SIG. 201LE2341 (ex LHH1640) SUR PUPITRE SDV	
T	09.04	TQC PROJET OPTTEAM	F.D	L.M			
U	10.25	REVAMPING AUTOMATE EFFLUENTS/BIO	IES	T.L			

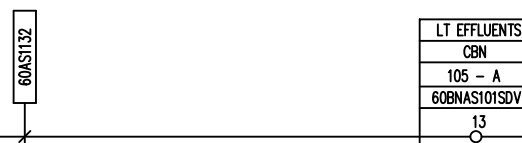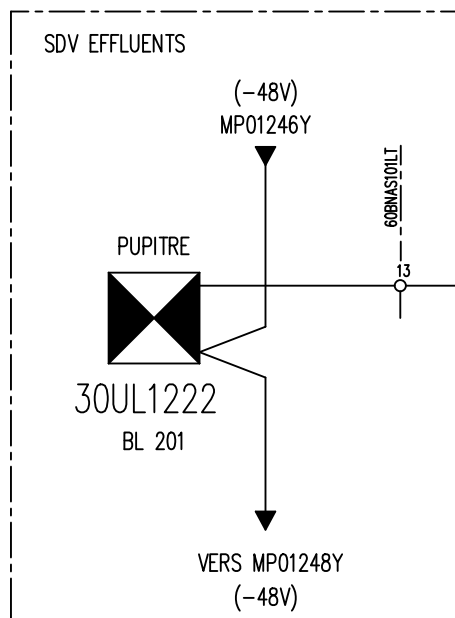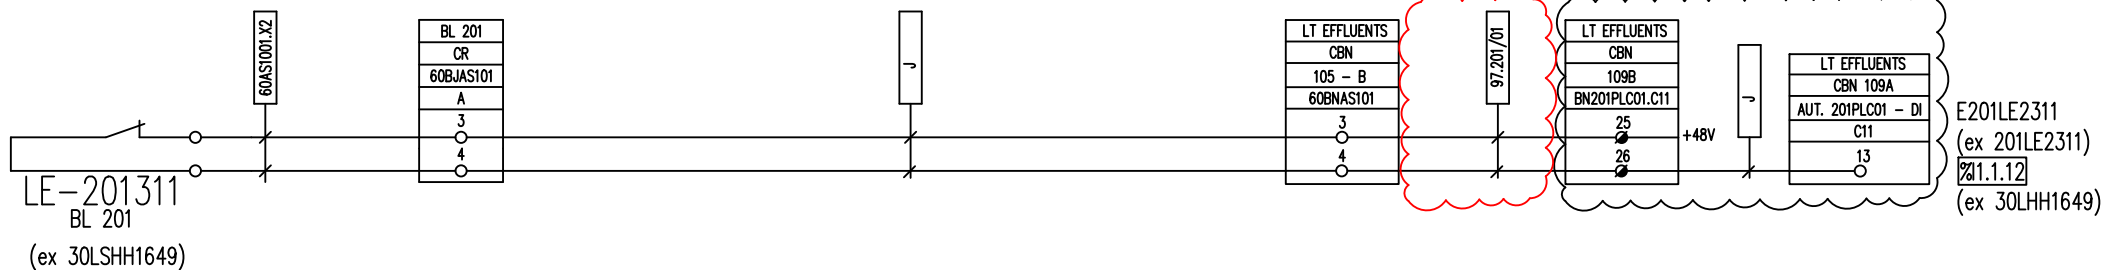

OP02330-0A03352 TRAVAUX IM
DOSSIER BP EXECUTION_Rev.1- PLAN 313

PHASE ARRET IM

SITUATION
FUTURE



PHASE PREPARATOIRE ARRET IM



A REALISER

DESIGNATION :

REPERE DE BOUCLE :

LE-2012311


ExxonMobil

RAFFINERIE DE
PORT-JEROME GRAVENCHON


N° DAO		MP01274Y			
REV	DATE	DESIGNATION	PAR	VISA	
T	09.04	TQC PROJET OPTTEAM	F.D	L.M	
U	10.25	REVAMPING AUTOMATE EFFLUENTS/BIO	IES	T.L	

LOCAL TECHNIQUE EFFLUENTS

NIVEAU TRES HAUT FOSSE 649
SIG. 201LE2311 (ex LHH1649) SUR PUPITRE SDV

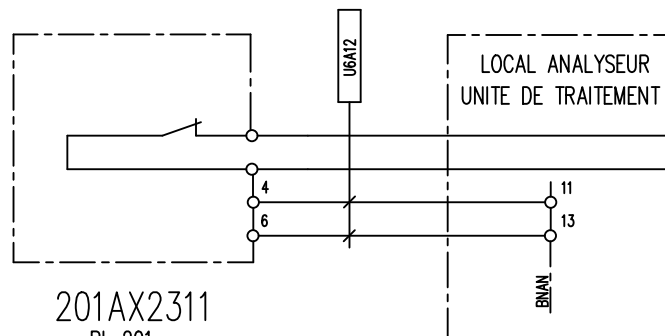

201AX2311
BL 201
(ex 30ASH1756)

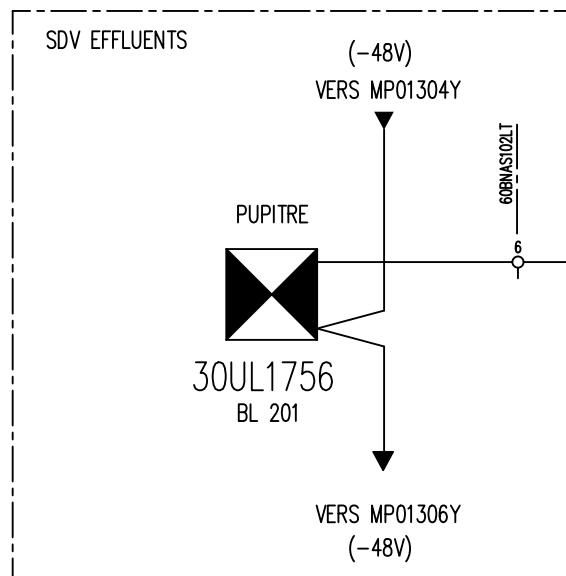

30UL1756
BL 201

(-48V)
VERS MP01304Y

VERS MP01306Y
(-48V)

LT EFFLUENTS
CBN
105 - A
60BNAS101RX
15
16

LT EFFLUENTS
CBN
109B
BN201PLC01.C12
1
2

+48V

LT EFFLUENTS
CBN 109A
AUT. 201PLC01 - DI
C12
1

E201AX2311
(ex 201AX2311)
%1.2.0
(ex 30AAH1756)

LT EFFLUENTS
CBN
105 - A
60BNAS102SDV
6

OP02330-0A03352 TRAVAUX IM
DOSSIER BP EXECUTION_Rev.1 - PLAN 314

PHASE ARRET IM

SITUATION
FUTURE



PHASE PREPARATOIRE ARRET IM



A REALISER

DESIGNATION :

REPERE DE BOUCLE :
AX-2012311



ExxonMobil

RAFFINERIE DE
PORT-JEROME GRAVENCHON

N° DAO		MP01286Y		
REV	DATE	DESIGNATION	PAR	VIS
T	09.04	TQC PROJOT OPTTEAM	F.D	L.M
U	10.25	REVAMPING AUTOMATE EFFLUENTS/BIO	IES	T.L

LOCAL TECHNIQUE EFFLUENTS

DEFAULT TURBIDIMETRE
SIG 201AX2311 (ex 30AH1756) SUR PUPITRE SDV

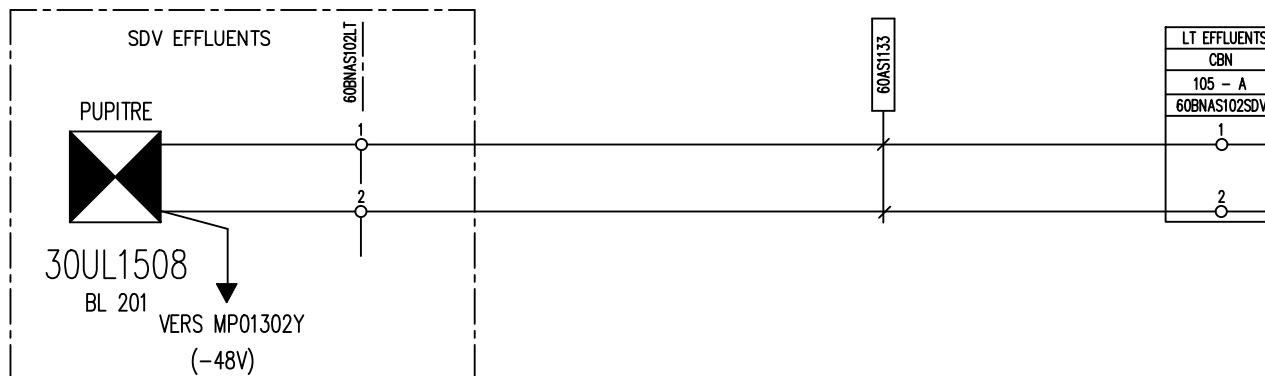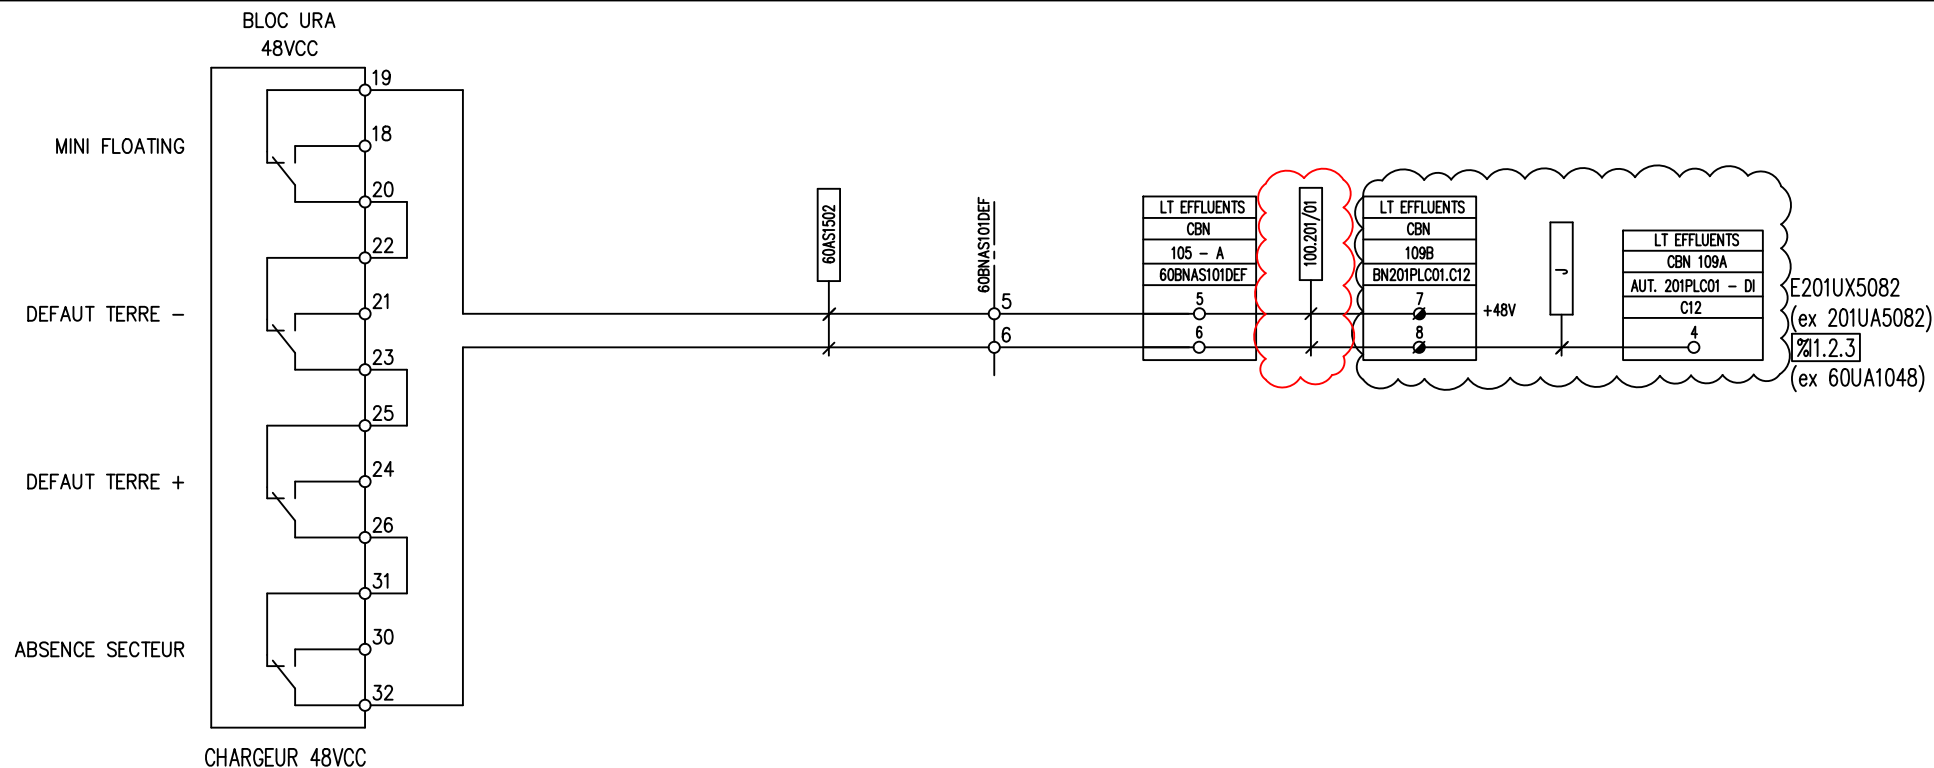

OP02330-0A03352 TRAVAUX IM
DOSSIER BP EXECUTION_Rev.1 - PLAN 315

PHASE ARRET IM

SITUATION
FUTURE



PHASE PREPARATOIRE ARRET IM



A REALISER

DESIGNATION :

REPERE DE BOUCLE :
UX-201508.2



ExxonMobil

RAFFINERIE DE
PORT-JEROME GRAVENCHON

N° DAO		MP01288Y			
REV	DATE	DESIGNATION	PAR	VISA	
T	09.04	TQC PROJET OPTTEAM	F.D	L.M	
U	10.25	REVAMPING AUTOMATE EFFLUENTS/BIO	IES	T.L	

LOCAL TECHNIQUE EFFLUENTS

DEFAULT CHARGEUR 48Vcc EFFLU.
SIG 30UA1048 SUR PUPITRE SDV

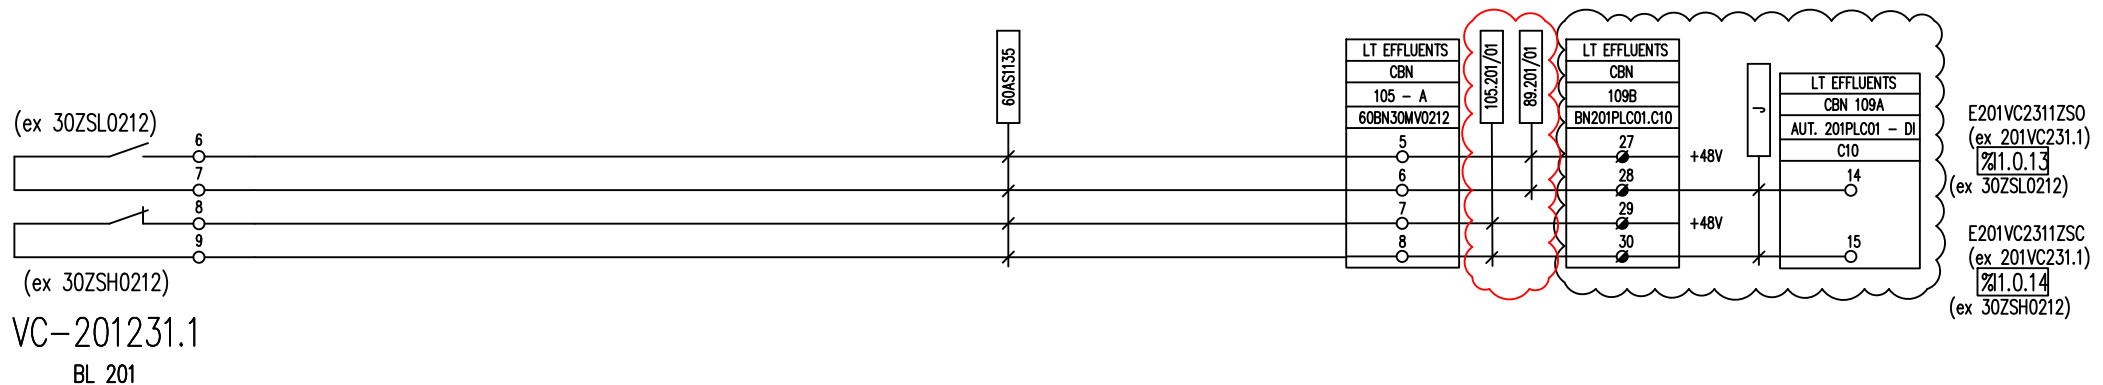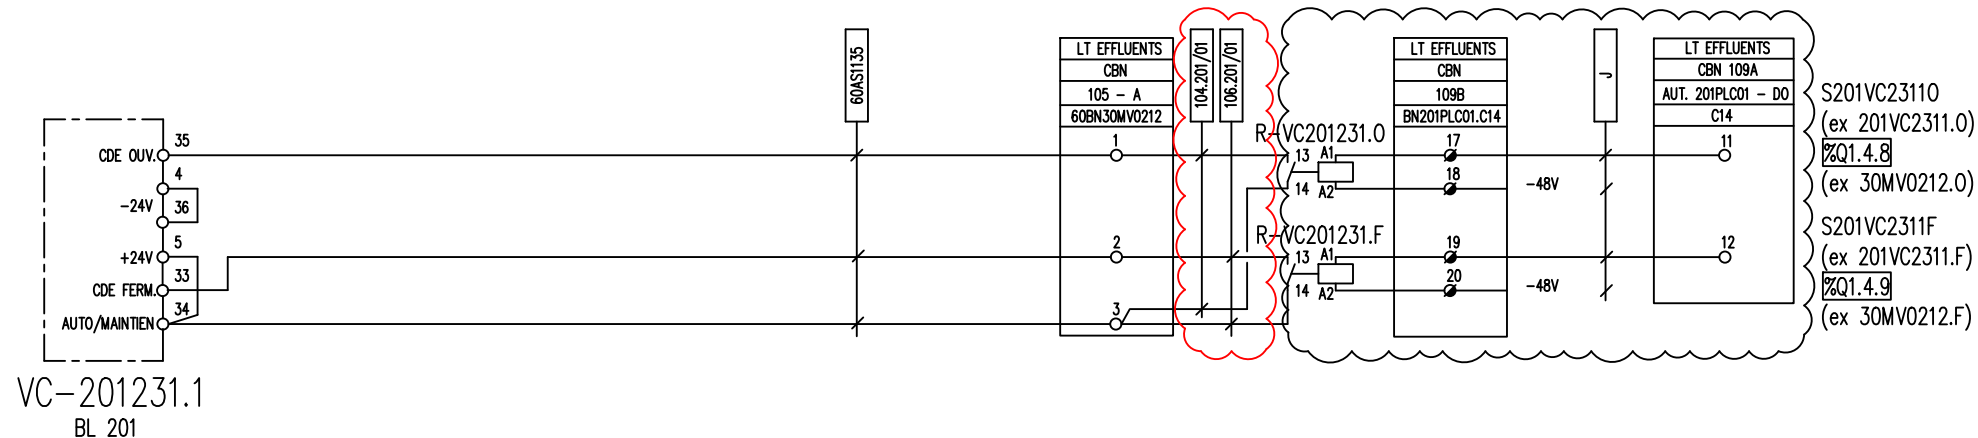

OP02330-0A03352 TRAVAUX IM
DOSSIER BP EXECUTION_Rev.1 - PLAN 316

PHASE ARRET IM

SITUATION
FUTURE



PHASE PREPARATOIRE ARRET IM



A REALISER

DESIGNATION :

REPERE DE BOUCLE :

VC-201231.1


ExxonMobil

RAFFINERIE DE
PORT-JEROME GRAVENCHON

N° DAO		MP01316Y			
REV	DATE	DESIGNATION	PAR	VISA	
T	09.04	TQC PROJET OPTTEAM	F.D	L.M	
U	10.25	REVAMPING AUTOMATE EFFLUENTS/BIO	IES	T.L	

LOCAL TECHNIQUE EFFLUENTS

OUV./FERM. VC-201231.1 (ex 30MV0212)
201VC2311 (ex 30MV0212) FERMEE
201VC2311 (ex 30MV0212) OUVERTE

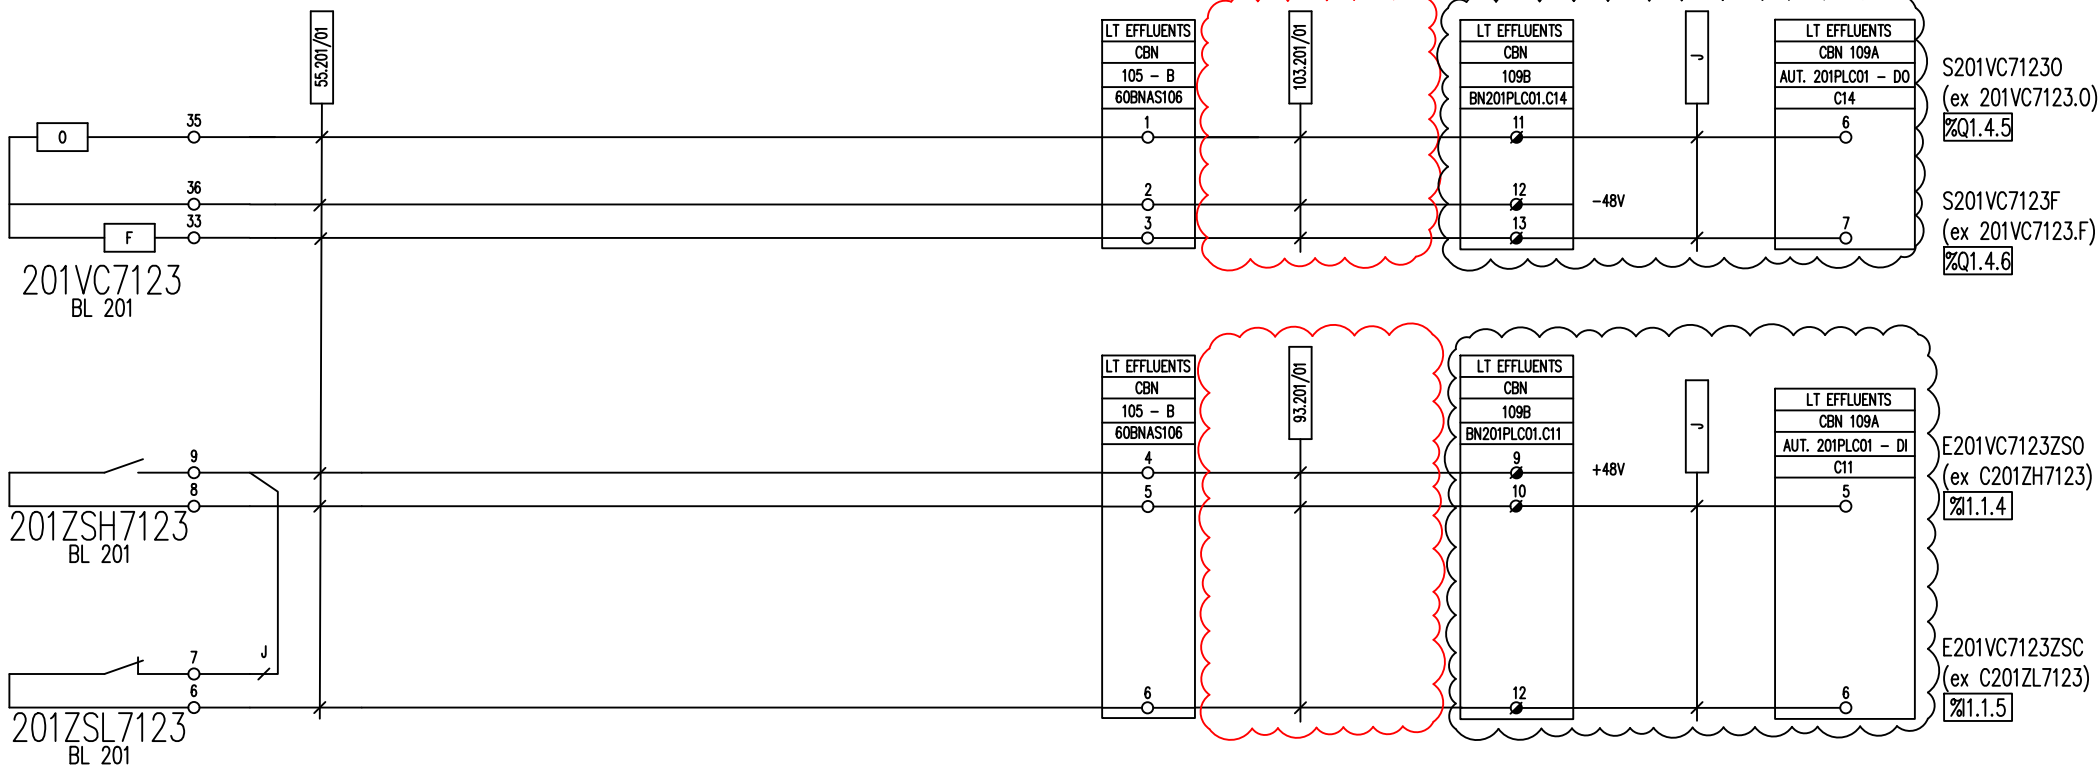

PHASE ARRET IM

SITUATION
FUTURE



PHASE PREPARATOIRE ARRET IM



A REALISER


OP02330-0A03352 TRAVAUX IM
DOSSIER BP EXECUTION_Rev.1 - PLAN 318

TAGNAME	REPERE	GRUPE	DESIGNATION : REPERE DE BOUCLE : 201VC7123	 RAFFINERIE DE PORT-JEROME GRAVENCHON	N° DAO		MP02251Y				LOCAL TECHNIQUE EFFLUENTS	
					REV	DATE	DESIGNATION		PAR	VISA		
201VC7123.0	201VC7123				0	10.21	DM14103 MOTORISATION 201VC7123		C.D	O.B	201VC7123 OUVERTURE	
201VC7123.F	201VC7123				1	10.25	REVAMPING AUTOMATE EFFLUENTS/BIO		IES	T.L	201VC7123 FERMETURE	
201ZH7123	201ZSH7123										201VC7123 OUVERTE	
201ZL7123	201ZSL7123								201VC7123 FERMEE			

ExxonMobil

RAFFINERIE DE
PORT-JEROME GRAVENCHON

REPERE DE BOUCLE :
201VC7123

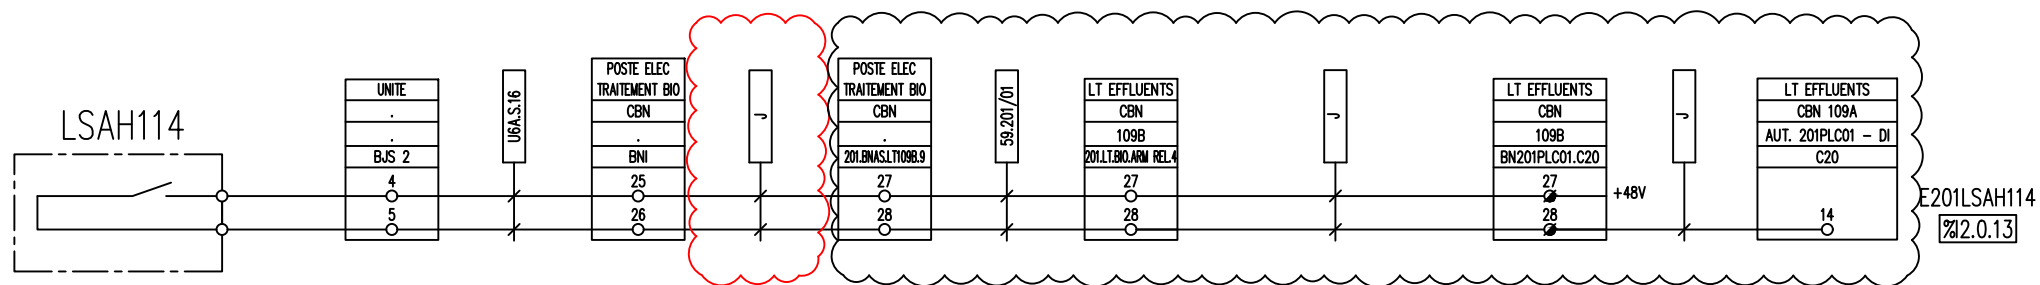

PHASE ARRET IM

**SITUATION
FUTURE**




PHASE PREPARATOIRE ARRET IM



A REALISER

OP02330-0A03352 TRAVAUX IM
DOSSIER BP EXECUTION_Rev.2 - PLAN 334

TAGNAME	REPERE	GRUPE	DESIGNATION :	ExonMobil	N° DAO	xxx				LOCAL TECHNIQUE EFFLUENTS
LSAH114	LSAH114				REV	DATE	DESIGNATION	PAR	VISA	NIVEAU HAUT FOSSE N2
					0	10.25	REVAMPING AUTOMATE EFFLUENTS/BIO	IES	T.L	
			REPERE DE BOUCLE :	RAFFINERIE DE PORT-JEROME GRAVENCHON						
			LSAH114							

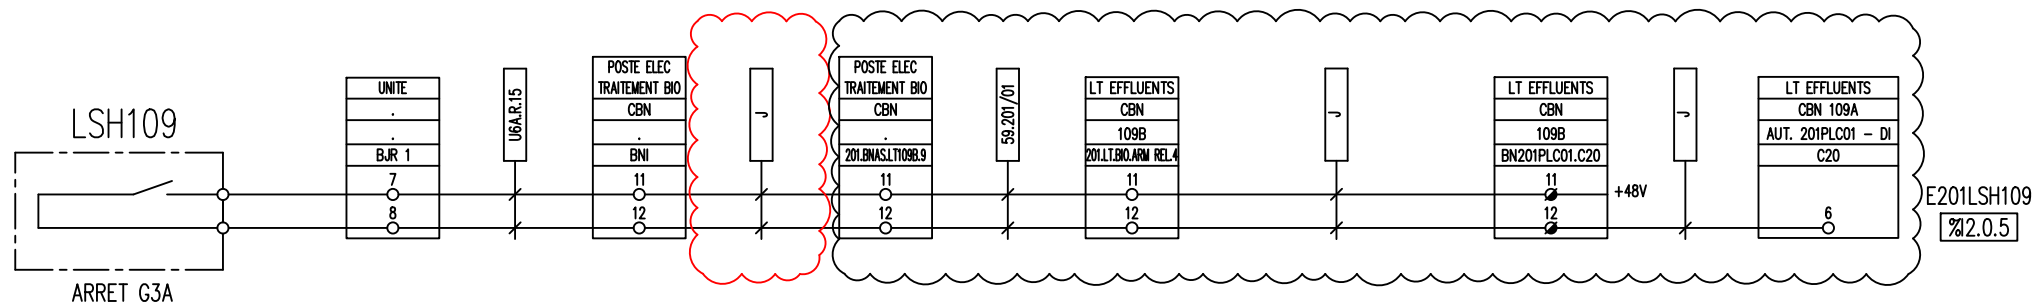

PHASE ARRET IM

SITUATION
FUTURE



PHASE PREPARATOIRE ARRET IM




A REALISER

OP02330-0A03352 TRAVAUX IM
DOSSIER BP EXECUTION_Rev.1 - PLAN 335

TAGNAME	REPERE	GRUPE	DESIGNATION :	ExxonMobil	N° DAO	xxx				LOCAL TECHNIQUE EFFLUENTS
LSH109	LSH109				REV	DATE	DESIGNATION	PAR	VISA	NIVEAU HAUT FOSSE N3
			REPERE DE BOUCLE :		0	10.25	REVAMPING AUTOMATE EFFLUENTS/BIO	IES	T.L.	
			LSH109							

RAFFINERIE DE
PORT-JEROME GRAVENCHON

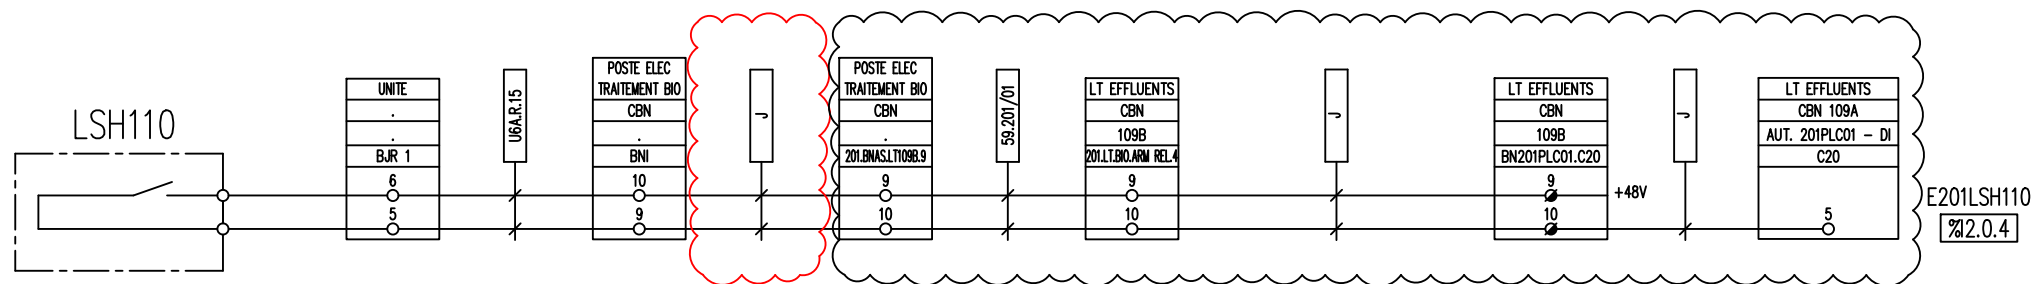

PHASE ARRET IM

SITUATION
FUTURE




PHASE PREPARATOIRE ARRET IM



A REALISER

OP02330-0A03352 TRAVAUX IM
DOSSIER BP EXECUTION_Rev.1 - PLAN 336

TAGNAME	REPERE	GRUPE	DESIGNATION :	ExxonMobil	N° DAO	xxx				LOCAL TECHNIQUE EFFLUENTS
LSH110	LSH110				REV	DATE	DESIGNATION	PAR	VISA	NIVEAU HAUT FOSSE N3
					0	10.25	REVAMPING AUTOMATE EFFLUENTS/BIO	IES	T.L	
			REPERE DE BOUCLE :	RAFFINERIE DE PORT-JEROME GRAVENCHON						
			LSH110							

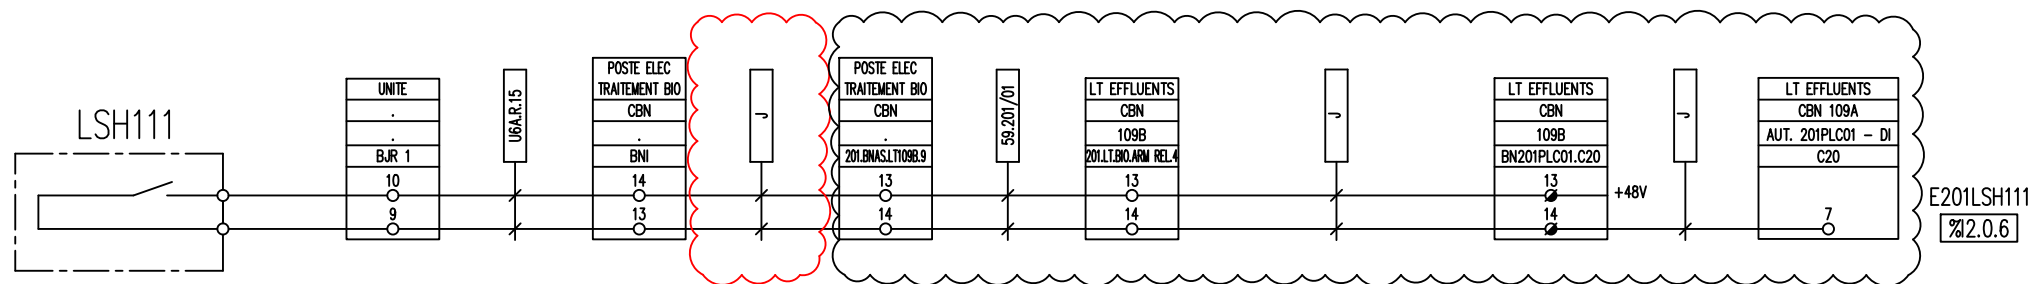

PHASE ARRET IM

**SITUATION
FUTURE**




PHASE PREPARATOIRE ARRET IM



A REALISER

OP02330-0A03352 TRAVAUX IM
DOSSIER BP EXECUTION_Rev.1 - PLAN 337

TAGNAME	REPERE	GRUPE	DESIGNATION :	ExxonMobil	N° DAO	xxx				LOCAL TECHNIQUE EFFLUENTS
LSH111	LSH111				REV	DATE	DESIGNATION	PAR	VISA	NIVEAU HAUT FOSSE N3
					0	10.25	REVAMPING AUTOMATE EFFLUENTS/BIO	IES	T.L	
			REPERE DE BOUCLE :							
			LSH111							
				RAFFINERIE DE PORT-JEROME GRAVENCHON						

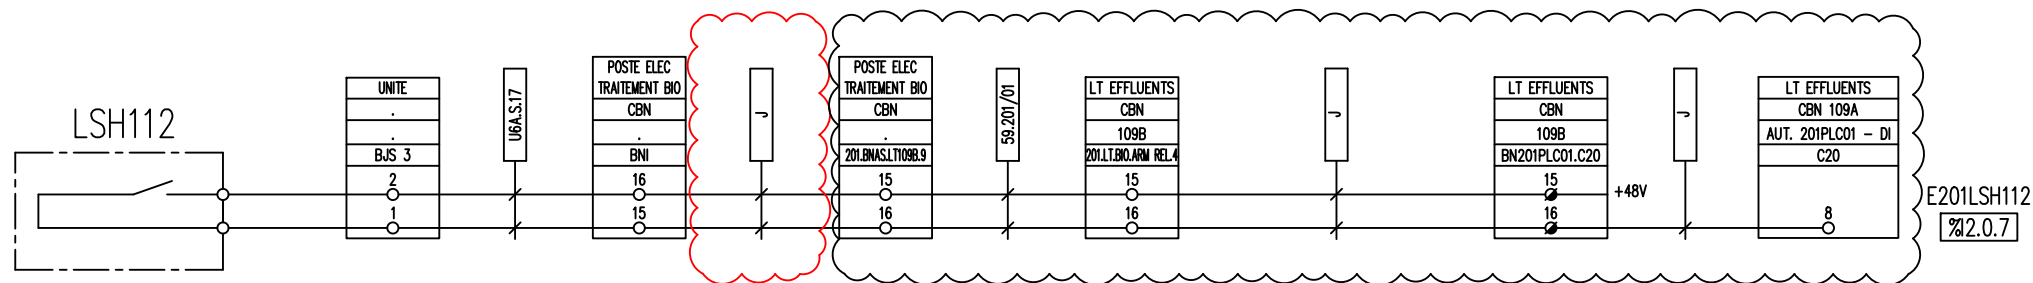

PHASE ARRET IM

**SITUATION
FUTURE**




PHASE PREPARATOIRE ARRET IM



A REALISER

OP02330-0A03352 TRAVAUX IM
DOSSIER BP EXECUTION_Rev.1 - PLAN 338

TAGNAME	REPERE	GRUPE	DESIGNATION :	ExxonMobil	N° DAO	xxx				LOCAL TECHNIQUE EFFLUENTS
LSH112	LSH112				REV	DATE	DESIGNATION	PAR	VISA	NIVEAU HAUT FOSSE N4
					0	10.25	REVAMPING AUTOMATE EFFLUENTS/BIO	IES	T.L	
			REPERE DE BOUCLE :							
			LSH112							
				RAFFINERIE DE PORT-JEROME GRAVENCHON						

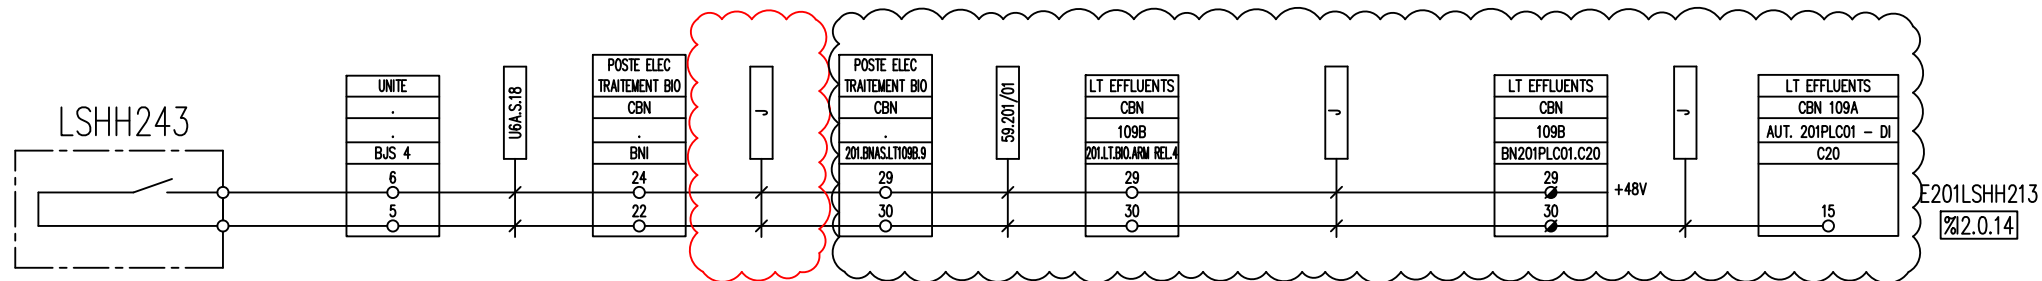

PHASE ARRET IM

SITUATION
FUTURE



PHASE PREPARATOIRE ARRET IM




A REALISER

OP02330-0A03352 TRAVAUX IM
DOSSIER BP EXECUTION_Rev.1 - PLAN 339

TAGNAME	REPERE	GRUPE	DESIGNATION :	ExxonMobil	N° DAO	xxx				LOCAL TECHNIQUE EFFLUENTS
LSHH243	LSHH243				REV	DATE	DESIGNATION	PAR	VISA	NIVEAU HAUT POMPERIE
					0	10.25	REVAMPING AUTOMATE EFFLUENTS/BIO	IES	T.L.	
			REPERE DE BOUCLE :							
			LSHH243							

RAFFINERIE DE
PORT-JEROME GRAVENCHON

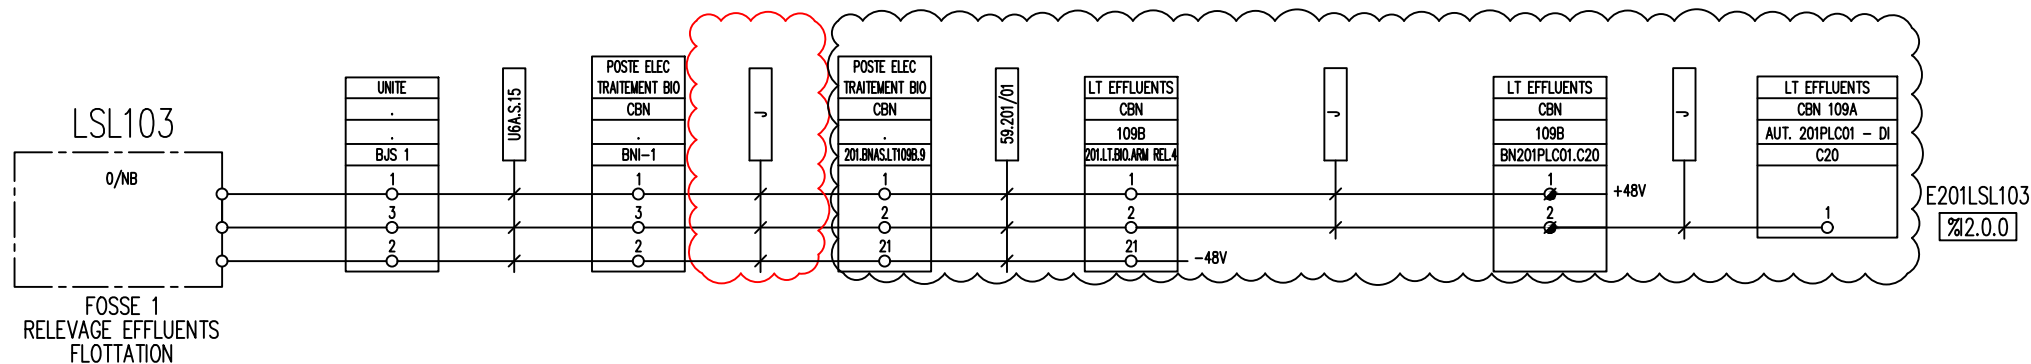

PHASE ARRET IM

SITUATION
FUTURE




PHASE PREPARATOIRE ARRET IM



A REALISER

OP02330-0A03352 TRAVAUX IM
DOSSIER BP EXECUTION_Rev.2 - PLAN 340

TAGNAME	REPERE	GRUPE	DESIGNATION :	ExxonMobil	N° DAO	xxx				LOCAL TECHNIQUE EFFLUENTS
LSL103	LSL103				REV	DATE	DESIGNATION	PAR	VISA	NIVEAU BAS FOSSE N1 LSL 103
					0	10.25	REVAMPING AUTOMATE EFFLUENTS/BIO	IES	T.L	
			REPERE DE BOUCLE :	RAFFINERIE DE PORT-JEROME GRAVENCHON						
			LSL103							

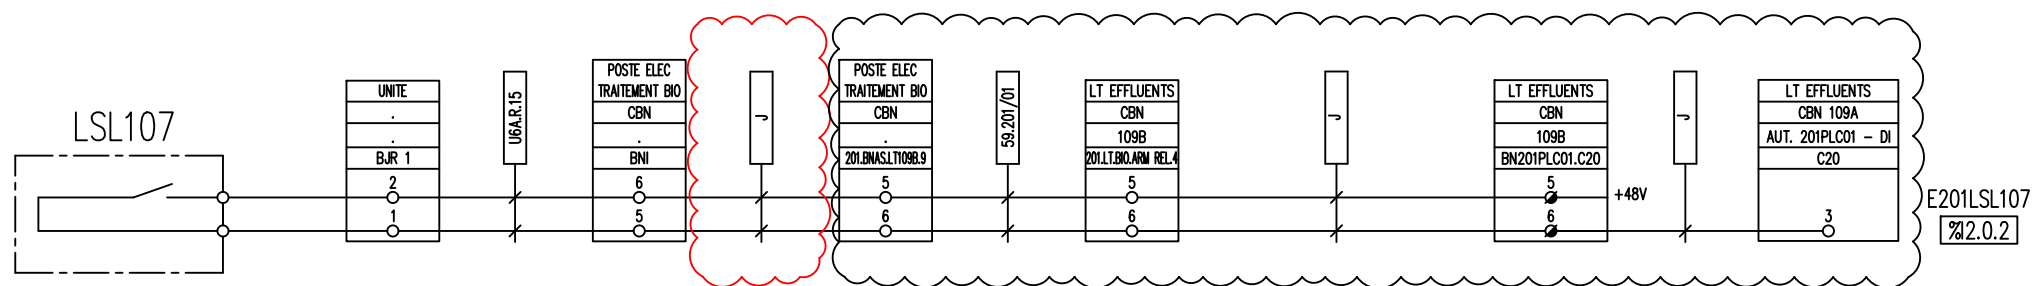

PHASE ARRET IM

SITUATION
FUTURE




PHASE PREPARATOIRE ARRET IM



A REALISER

OP02330-0A03352 TRAVAUX IM
DOSSIER BP EXECUTION_Rev.1 - PLAN 341

TAGNAME	REPERE	GRUPE	DESIGNATION :	ExxonMobil	N° DAO	xxx				LOCAL TECHNIQUE EFFLUENTS
LSL107	LSL107				REV	DATE	DESIGNATION	PAR	VISA	NIVEAU BAS FOSSE N3
			REPERE DE BOUCLE :	RAFFINERIE DE PORT-JEROME GRAVENCHON	0	10.25	REVAMPING AUTOMATE EFFLUENTS/BIO	IES	T.L	
			LSL107							

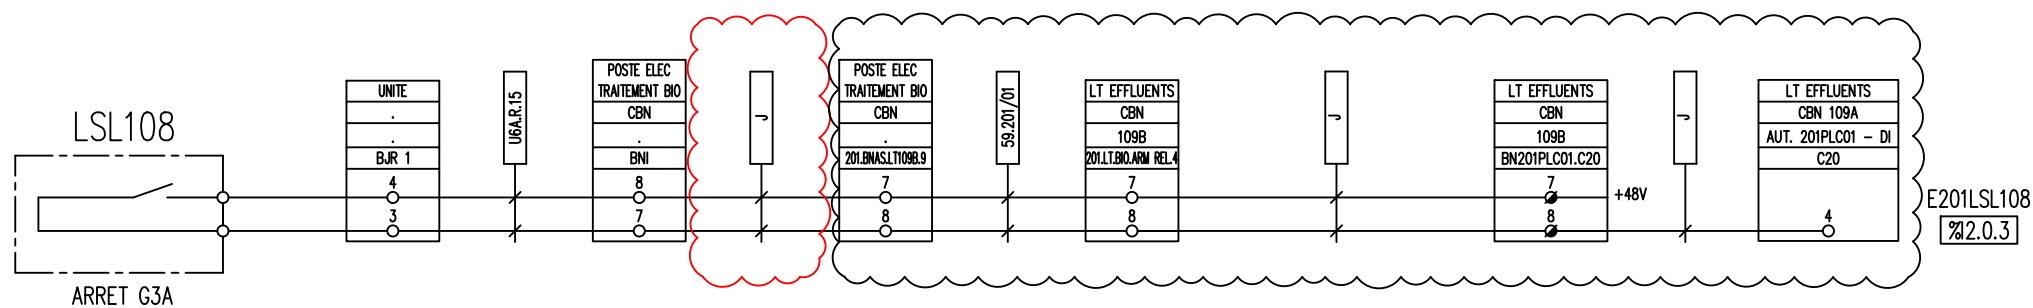

PHASE ARRET IM

SITUATION
FUTURE




PHASE PREPARATOIRE ARRET IM



A REALISER

OP02330-0A03352 TRAVAUX IM
DOSSIER BP EXECUTION_Rev.1 - PLAN 342

TAGNAME	REPERE	GRUPE	DESIGNATION :	ExxonMobil	N° DAO	xxx				LOCAL TECHNIQUE EFFLUENTS
LSL108	LSL108				REV	DATE	DESIGNATION	PAR	VISA	NIVEAU BAS FOSSE N3
					0	10.25	REVAMPING AUTOMATE EFFLUENTS/BIO	IES	T.L.	
			REPERE DE BOUCLE :	RAFFINERIE DE PORT-JEROME GRAVENCHON						
			LSL108							

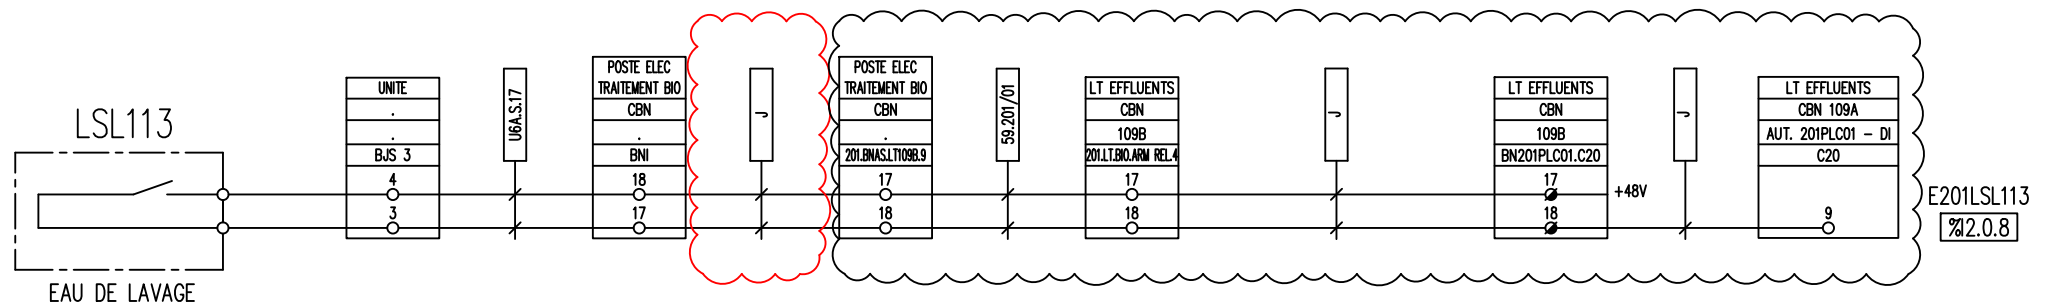

PHASE ARRET IM

SITUATION
FUTURE



PHASE PREPARATOIRE ARRET IM




A REALISER

OP02330-0A03352 TRAVAUX IM
DOSSIER BP EXECUTION_Rev.1 - PLAN 343

TAGNAME	REPERE	GRUPE	DESIGNATION :	ExxonMobil	N° DAO	xxx				LOCAL TECHNIQUE EFFLUENTS
LSL113	LSL113				REV	DATE	DESIGNATION	PAR	VISA	NIVEAU BAS FOSSE N4
					0	10.25	REVAMPING AUTOMATE EFFLUENTS/BIO	IES	T.L	
			REPERE DE BOUCLE :							
			LSL113							

RAFFINERIE DE
PORT-JEROME GRAVENCHON

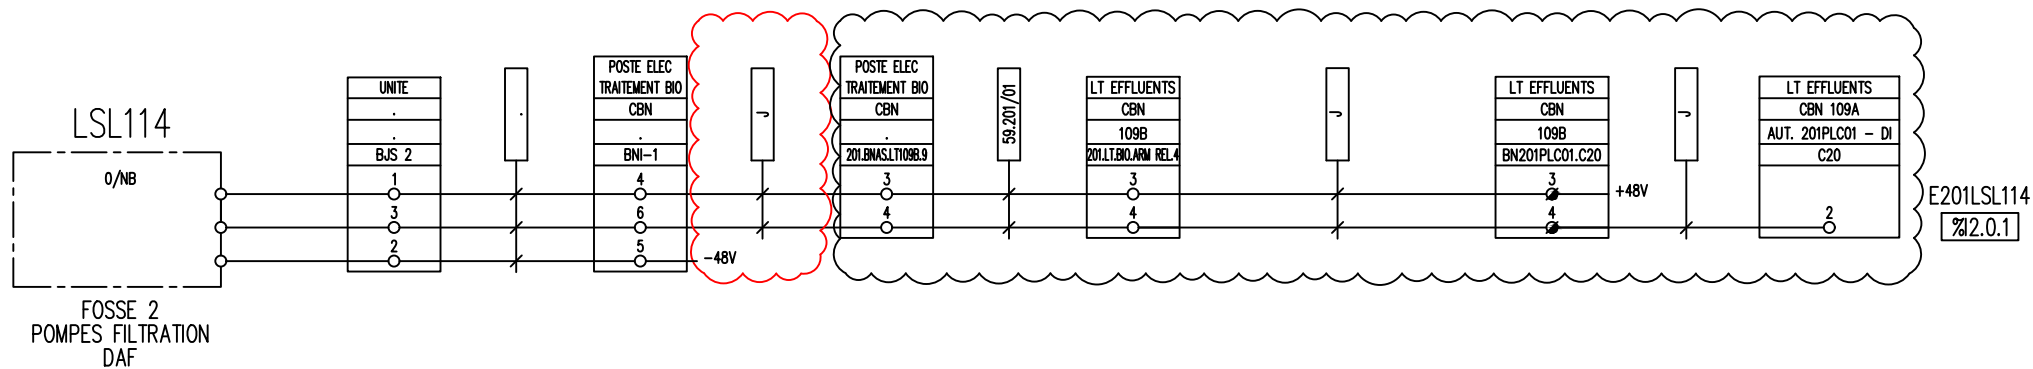

PHASE ARRET IM

SITUATION
FUTURE




PHASE PREPARATOIRE ARRET IM



A REALISER

OP02330-0A03352 TRAVAUX IM
DOSSIER BP EXECUTION_Rev.2 - PLAN 344

TAGNAME	REPERE	GROUPE	DESIGNATION :	ExxonMobil	N° DAO	xxx				LOCAL TECHNIQUE EFFLUENTS
LSL114	LSL114				REV	DATE	DESIGNATION	PAR	VISA	NIVEAU BAS FOSSE N2
			REPERE DE BOUCLE :	RAFFINERIE DE PORT-JEROME GRAVENCHON	0	10.25	REVAMPING AUTOMATE EFFLUENTS/BIO	IES	T.L	
			LSL114							

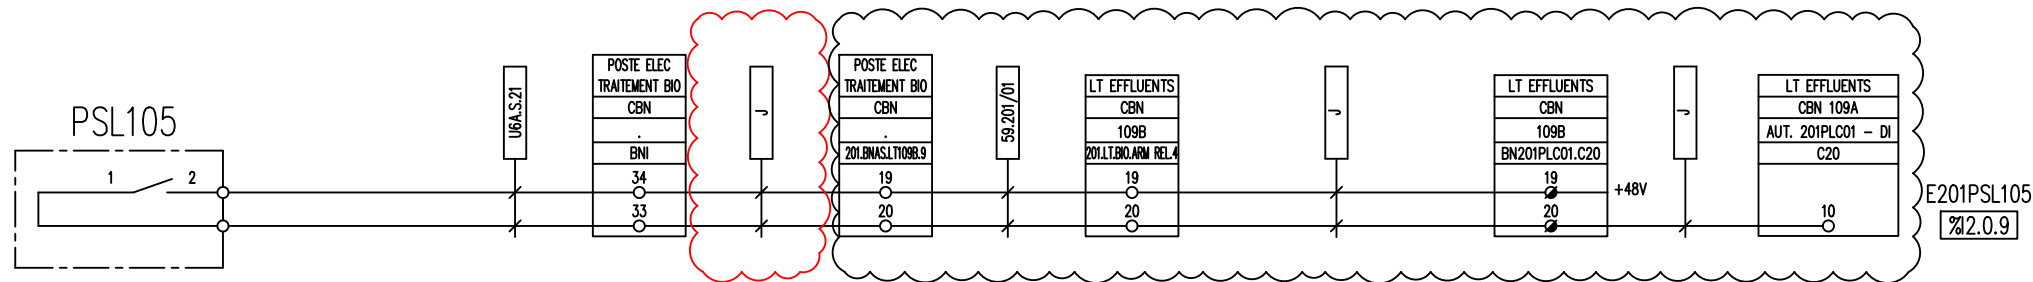

PHASE ARRET IM

**SITUATION
FUTURE**



PHASE PREPARATOIRE ARRET IM




A REALISER

OP02330-0A03352 TRAVAUX IM
DOSSIER BP EXECUTION_Rev.1 - PLAN 345

TAGNAME	REPERE	GROUPE	DESIGNATION :	ExxonMobil	N° DAO	xxx				LOCAL TECHNIQUE EFFLUENTS
PSL105	PSL105				REV	DATE	DESIGNATION	PAR	VISA	PRESSION BASSE AIR CONTROLE
			REPERE DE BOUCLE :	RAFFINERIE DE PORT-JEROME GRAVENCHON	0	10.25	REVAMPING AUTOMATE EFFLUENTS/BIO	IES	T.L	
			PSL105							

TAGNAME	REPERE	GROUPE	DESIGNATION :		N° DAO	xxx				LOCAL TECHNIQUE EFFLUENTS	
RAMONAGE	RAMONAGE				REV	DATE	DESIGNATION	PAR	VISA	COMMANDE RAMONAGE	
					0	10.25	REVAMPING AUTOMATE EFFLUENTS/BIO	IES	T.I.		
			REPERE DE BOUCLE :	RAFFINERIE DE							
			RAMONAGE	PORT-JEROME GRAVENCHON							

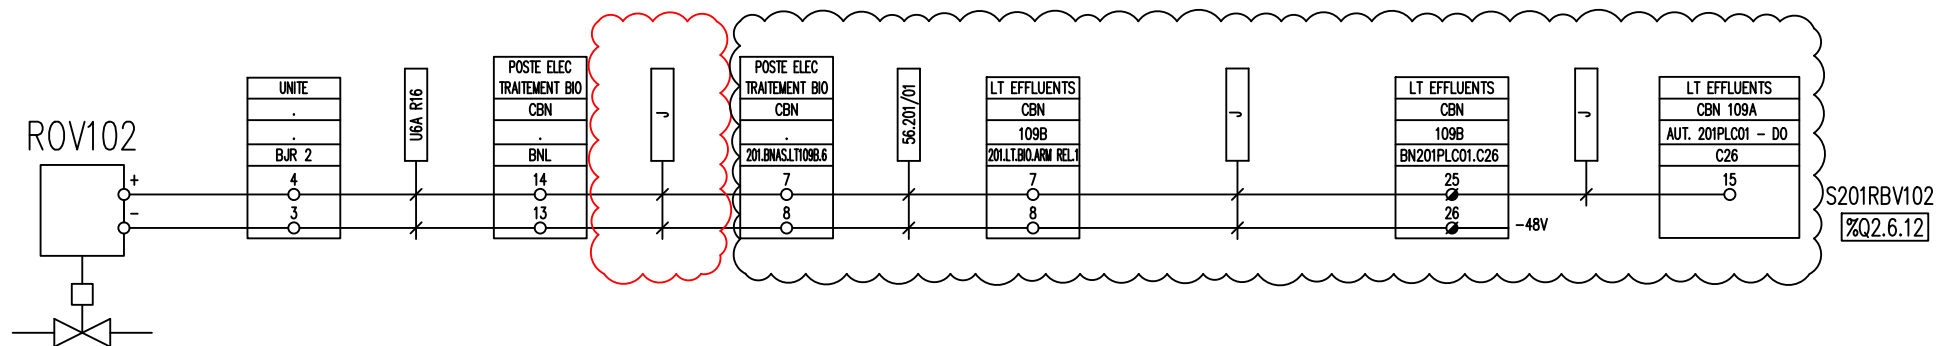

PHASE ARRET IM

SITUATION
FUTURE




PHASE PREPARATOIRE ARRET IM



A REALISER

OP02330-0A03352 TRAVAUX IM
DOSSIER BP EXECUTION_Rev.1 - PLAN 347

TAGNAME	REPERE	GRUPE	DESIGNATION :	ExxonMobil	N° DAO	xxx				LOCAL TECHNIQUE EFFLUENTS
ROV102	ROV102				REV	DATE	DESIGNATION	PAR	VISA	CDE VANNE EAU DE LAVAGE ROV102
			REPERE DE BOUCLE :	RAFFINERIE DE PORT-JEROME GRAVENCHON	0	10.25	REVAMPING AUTOMATE EFFLUENTS/BIO	IES	T.L	
			ROV102							

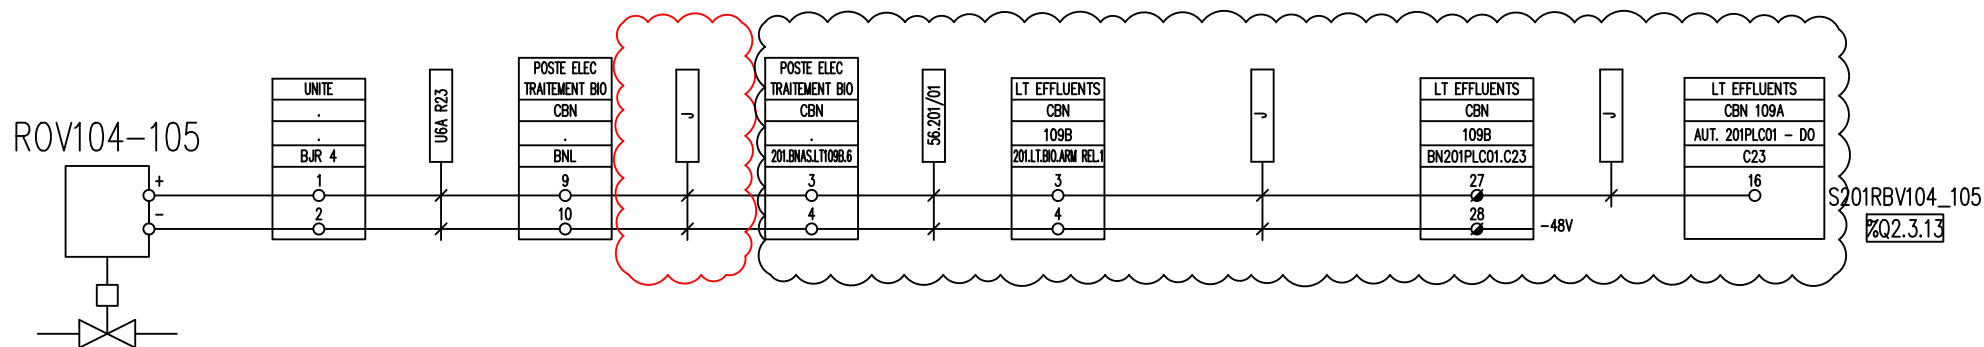

PHASE ARRET IM

**SITUATION
FUTURE**



PHASE PREPARATOIRE ARRET IM



A REALISER


OP02330-0A03352 TRAVAUX IM
DOSSIER BP EXECUTION_Rev.1 - PLAN 348

TAGNAME	REPERE	GRUPE	DESIGNATION :	ExxonMobil	N° DAO	xxx				LOCAL TECHNIQUE EFFLUENTS
ROV104-105	ROV104-105				REV	DATE	DESIGNATION	PAR	VISA	CDE VANNE PILOTE F107 ROV104/ROV107
					0	10.25	REVAMPING AUTOMATE EFFLUENTS/BIO	IES	T.L	
			REPERE DE BOUCLE :							
			ROV104-105							

RAFFINERIE DE
PORT-JEROME GRAVENCHON

TAGNAME	REPERE	GROUPE	DESIGNATION :	 RAFFINERIE DE PORT-JEROME GRAVENCHON	N° DAO	xxx				LOCAL TECHNIQUE EFFLUENTS
ROV106	ROV106		REPERE DE BOUCLE : ROV106		REV	DATE	DESIGNATION	PAR	VISA <td rowspan="7">CDE VANNE EAU DE LAVAGE ROV106</td>	CDE VANNE EAU DE LAVAGE ROV106
					0	10.25	REVAMPING AUTOMATE EFFLUENTS/BIO	IES	T.L	

TAGNAME	REPERE	GROUPE	DESIGNATION :		N° DAO		xxx				LOCAL TECHNIQUE EFFLUENTS
ROV1011	ROV1011				REV	DATE	DESIGNATION		PAR	VISA	
					0	10.25	REVAMPING AUTOMATE EFFLUENTS/BIO		IES	T.L	
			REPERE DE BOUCLE :	RAFFINERIE DE PORT-JEROME GRAVENCHON							CDE VANNE PURGE D'AIR F101
			ROV1011								

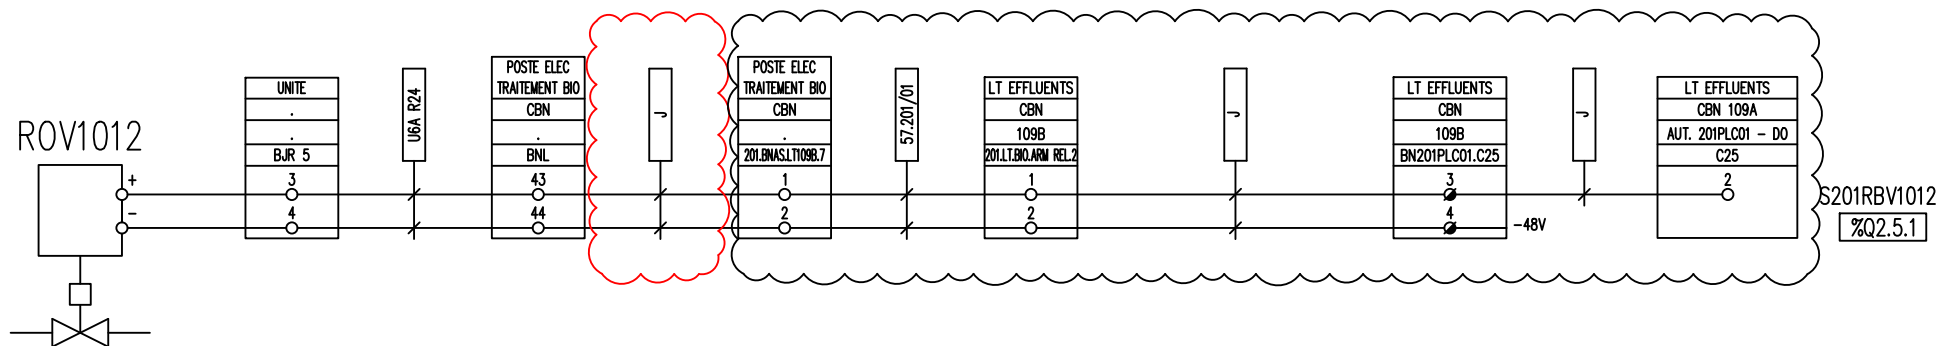

PHASE ARRET IM

SITUATION
FUTURE



PHASE PREPARATOIRE ARRET IM




A REALISER

OP02330-0A03352 TRAVAUX IM
DOSSIER BP EXECUTION_Rev.1 - PLAN 351

TAGNAME	REPERE	GRUPE	DESIGNATION :	ExxonMobil	N° DAO	xxx				LOCAL TECHNIQUE EFFLUENTS
ROV1012	ROV1012				REV	DATE	DESIGNATION	PAR	VISA	CDE VANNE ENTREE EAU BRUTE F101
			REPERE DE BOUCLE :	RAFFINERIE DE PORT-JEROME GRAVENCHON	0	10.25	REVAMPING AUTOMATE EFFLUENTS/BIO	IES	T.L	
			ROV1012							

TAGNAME	REPERE	GROUPE	DESIGNATION :		N° DAO	xxx				LOCAL TECHNIQUE EFFLUENTS	
ROV1013	ROV1013				REV	DATE	DESIGNATION	PAR	VISA	CDE VANNE SORTIE EAU BRUTE F101	
					0	10.25	REVAMPING AUTOMATE EFFLUENTS/BIO	IES	T.I.		
			REPERE DE BOUCLE :	RAFFINERIE DE							
			ROV1013	PORT-JEROME GRAVENCHON							

TAGNAME	REPERE	GROUPE	DESIGNATION :		N° DAO	xxx				LOCAL TECHNIQUE EFFLUENTS	
ROV1014	ROV1014				REV	DATE	DESIGNATION	PAR	VISA	CDE VANNE ENTREE EAU DE LAVAGE F10	
					0	10.25	REVAMPING AUTOMATE EFFLUENTS/BIO	IES	T.I.		
			REPERE DE BOUCLE :	RAFFINERIE DE							
			ROV1014	PORT-JEROME GRAVENCHON							

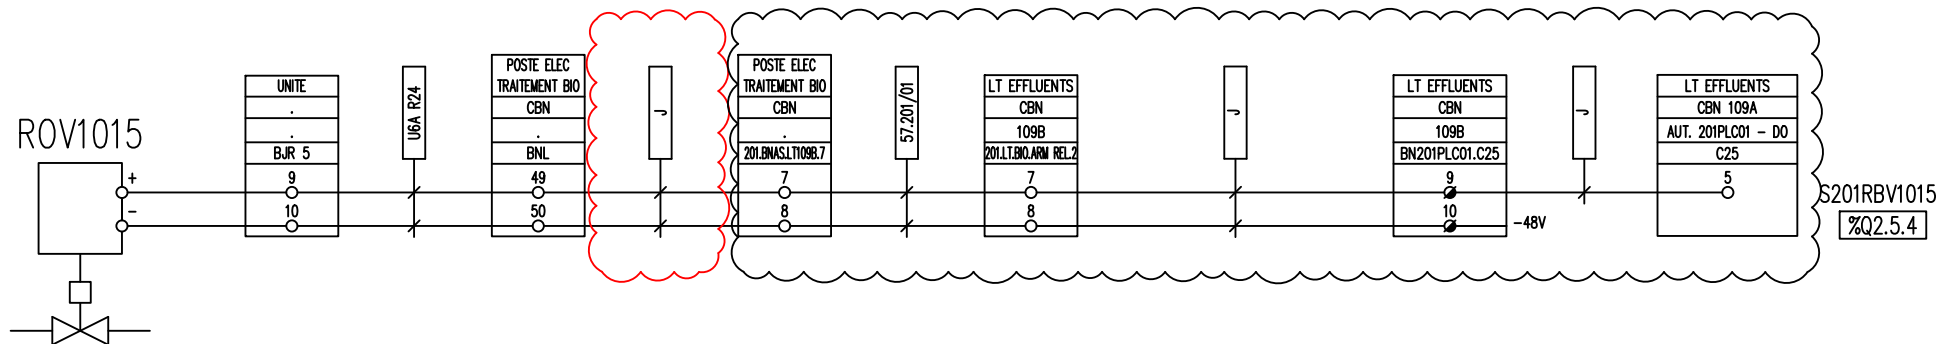

PHASE ARRET IM

SITUATION
FUTURE



PHASE PREPARATOIRE ARRET IM




A REALISER

OP02330-0A03352 TRAVAUX IM
DOSSIER BP EXECUTION_Rev.1 - PLAN 354

TAGNAME	REPERE	GRUPE	DESIGNATION :	ExxonMobil	N° DAO	xxx				LOCAL TECHNIQUE EFFLUENTS
ROV1015	ROV1015				REV	DATE	DESIGNATION	PAR	VISA	CDE VANNE SORTIE EAU FILTEREE F101
			REPERE DE BOUCLE :	RAFFINERIE DE PORT-JEROME GRAVENCHON	0	10.25	REVAMPING AUTOMATE EFFLUENTS/BIO	IES	T.L	
			ROV1015							

TAGNAME	REPERE	GROUPE	DESIGNATION :		N° DAO	xxx				LOCAL TECHNIQUE EFFLUENTS	
ROV1016	ROV1016				REV	DATE	DESIGNATION	PAR	VISA	CDE VANNE ENTREE AIR DE LAVAGE F101	
					0	10.25	REVAMPING AUTOMATE EFFLUENTS/BIO	IES	T.I.		
			REPERE DE BOUCLE :	RAFFINERIE DE							
			ROV1016	PORT-JEROME GRAVENCHON							

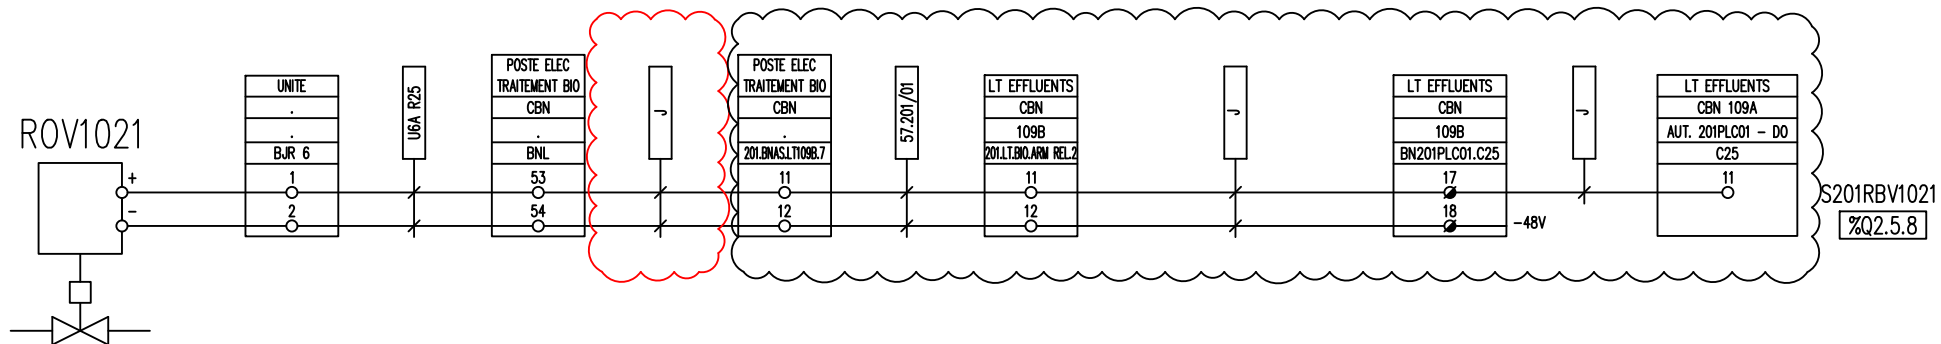

PHASE ARRET IM

SITUATION
FUTURE



PHASE PREPARATOIRE ARRET IM



A REALISER

OP02330-0A03352 TRAVAUX IM
DOSSIER BP EXECUTION_Rev.1 - PLAN 356

TAGNAME	REPERE	GRUPE	DESIGNATION :	ExxonMobil	N° DAO	xxx				LOCAL TECHNIQUE EFFLUENTS
ROV1021	ROV1021				REV	DATE	DESIGNATION	PAR	VISA	CDE VANNE PURGE D'AIR F102
			REPERE DE BOUCLE :	RAFFINERIE DE PORT-JEROME GRAVENCHON	0	10.25	REVAMPING AUTOMATE EFFLUENTS/BIO	IES	T.L	
			ROV1021							

TAGNAME	REPERE	GROUPE	DESIGNATION :		N° DAO	xxx				LOCAL TECHNIQUE EFFLUENTS
ROV1022	ROV1022				REV	DATE	DESIGNATION	PAR	VISA	
					0	10.25	REVAMPING AUTOMATE EFFLUENTS/BIO	IES	T.I.	
			REPERE DE BOUCLE : ROV1022	RAFFINERIE DE PORT-JEROME GRAVENCHON					CDE VANNE ENTREE EAU BRUTE F102	

TAGNAME	REPERE	GROUPE	DESIGNATION :		N° DAO		xxx			LOCAL TECHNIQUE EFFLUENTS	
ROV1023	ROV1023				REV	DATE	DESIGNATION		PAR	VISA	CDE VANNE SORTIE EAU BRUTE F102
					0	10.25	REVAMPING AUTOMATE EFFLUENTS/BIO		IES	T.L	
			REPERE DE BOUCLE :	RAFFINERIE DE PORT-JEROME GRAVENCHON							
			ROV1023								

TAGNAME	REPERE	GROUPE	DESIGNATION :		N° DAO	xxx				LOCAL TECHNIQUE EFFLUENTS	
ROV1024	ROV1024				REPERE DE BOUCLE :	REV	DATE	DESIGNATION	PAR	VISA	CDE VANNE ENTREE EAU DE LAVAGE F102
				0	10.25	REVAMPING AUTOMATE EFFLUENTS/BIO	IES	T.L			

TAGNAME	REPERE	GROUPE	DESIGNATION :  RAFFINERIE DE PORT-JEROME GRAVENCHON	N° DAO	xxx				LOCAL TECHNIQUE EFFLUENTS	
ROV1025	ROV1025			REV	DATE	DESIGNATION	PAR	VISA	CDE VANNE SORTIE EAU FILTEREE F102	
				0	10.25	REVAMPING AUTOMATE EFFLUENTS/BIO	IES	T.I.		
			REPERE DE BOUCLE : ROV1025							

TAGNAME	REPERE	GROUPE	DESIGNATION :  RAFFINERIE DE PORT-JEROME GRAVENCHON	N° DAO	xxx				LOCAL TECHNIQUE EFFLUENTS	
ROV1026	ROV1026			REV	DATE	DESIGNATION	PAR	VISA	CDE VANNE ENTREE AIR DE LAVAGE F102	
				0	10.25	REVAMPING AUTOMATE EFFLUENTS/BIO	IES	T.L		

TAGNAME	REPERE	GROUPE	DESIGNATION :		N° DAO		xxx				LOCAL TECHNIQUE EFFLUENTS	
ROV1031	ROV1031				REV	DATE	DESIGNATION		PAR	VISA	CDE VANNE PURGE D'AIR F103	
					0	10.25	REVAMPING AUTOMATE EFFLUENTS/BIO		IES	T.L.		
			REPARE DE BOUCLE :	RAFFINERIE DE								
			ROV1031	PORT-JEROME GRAVENCHON								

TAGNAME	REPERE	GROUPE	DESIGNATION :		N° DAO	xxx				LOCAL TECHNIQUE EFFLUENTS	
ROV1032	ROV1032				REPERE DE BOUCLE :	REV	DATE	DESIGNATION	PAR		VISA
			ROV1032	RAFFINERIE DE PORT-JEROME GRAVENCHON	0	10.25	REVAMPING AUTOMATE EFFLUENTS/BIO	IES	T.L	CDE VANNE ENTREE EAU BRUTE F103	

TAGNAME	REPERE	GROUPE	DESIGNATION : ExxonMobil RAFFINERIE DE PORT-JEROME GRAVENCHON	N° DAO	xxx				LOCAL TECHNIQUE EFFLUENTS	
ROV1033	ROV1033			REV	DATE	DESIGNATION	PAR	VISA	CDE VANNE SORTIE EAU BRUTE F103	
				0	10.25	REVAMPING AUTOMATE EFFLUENTS/BIO	IES	T.I.		
			REPERE DE BOUCLE : ROV1033							

TAGNAME	REPERE	GROUPE	DESIGNATION :		N° DAO	xxx				LOCAL TECHNIQUE EFFLUENTS	
ROV1034	ROV1034				REPERE DE BOUCLE :	REV	DATE	DESIGNATION	PAR	VISA	CDE VANNE ENTREE EAU DE LAVAGE F103
				0	10.25	REVAMPING AUTOMATE EFFLUENTS/BIO	IES	T.L			

TAGNAME	REPERE	GROUPE	DESIGNATION :		N° DAO	xxx				LOCAL TECHNIQUE EFFLUENTS
ROV1035	ROV1035				REV	DATE	DESIGNATION	PAR	VISA	
					0	10.25	REVAMPING AUTOMATE EFFLUENTS/BIO	IES	T.I.	
			REPERE DE BOUCLE : ROV1035	RAFFINERIE DE PORT-JEROME GRAVENCHON					CDE VANNE SORTIE EAU FILTEREE F103	

TAGNAME	REPERE	GROUPE	DESIGNATION : REPERE DE BOUCLE : ROV1036	 RAFFINERIE DE PORT-JEROME GRAVENCHON	N° DAO	xxx				LOCAL TECHNIQUE EFFLUENTS	
ROV1036	ROV1036				REV	DATE	DESIGNATION	PAR	VISA	CDE VANNE ENTREE AIR DE LAVAGE F103	
					0	10.25	REVAMPING AUTOMATE EFFLUENTS/BIO	IES	T.I.		

TAGNAME	REPERE	GROUPE	DESIGNATION :	 RAFFINERIE DE PORT-JEROME GRAVENCHON	N° DAO	xxx				LOCAL TECHNIQUE EFFLUENTS	
ROV1061	ROV1061		REPERE DE BOUCLE : ROV1061		REV	DATE	DESIGNATION	PAR	VISA	CDE VANNE PURGE D'AIR F106	
					0	10.25	REVAMPING AUTOMATE EFFLUENTS/BIO	IES	T.L		

TAGNAME	REPERE	GROUPE	DESIGNATION :		N° DAO	xxx				LOCAL TECHNIQUE EFFLUENTS	
ROV1062	ROV1062				REV	DATE	DESIGNATION	PAR	VISA		
					0	10.25	REVAMPING AUTOMATE EFFLUENTS/BIO	IES	T.I.		
			REPERE DE BOUCLE : ROV1062	RAFFINERIE DE PORT-JEROME GRAVENCHON						CDE VANNE ENTREE EAU BRUTE F106	

TAGNAME	REPERE	GROUPE	DESIGNATION : REPERE DE BOUCLE : ROV1063	 RAFFINERIE DE PORT-JEROME GRAVENCHON	N° DAO	xxx				LOCAL TECHNIQUE EFFLUENTS CDE VANNE SORTIE EAU DE LAVAGE F106
ROV1063	ROV1063				REV	DATE	DESIGNATION	PAR	VISA	
					0	10.25	REVAMPING AUTOMATE EFFLUENTS/BIO	IES	T.L.	

TAGNAME	REPERE	GROUPE	DESIGNATION :		N° DAO		xxx			LOCAL TECHNIQUE EFFLUENTS	
ROV1064	ROV1064				REV	DATE	DESIGNATION	PAR	VISA	CDE VANNE ENTREE EAU DE LAVAGE F106	
					0	10.25	REVAMPING AUTOMATE EFFLUENTS/BIO	IES	T.L		
			REPERE DE BOUCLE :	RAFFINERIE DE							
			ROV1064	PORT-JEROME GRAVENCHON							

TAGNAME	REPERE	GROUPE	DESIGNATION :		N° DAO	xxx				LOCAL TECHNIQUE EFFLUENTS	
ROV1065	ROV1065				REV	DATE	DESIGNATION	PAR	VISA	CDE VANNE SORTIE EAU FILTEREE F106	
					0	10.25	REVAMPING AUTOMATE EFFLUENTS/BIO	IES	T.I.		
			REPERE DE BOUCLE :	RAFFINERIE DE							
			ROV1065	PORT-JEROME GRAVENCHON							

TAGNAME	REPERE	GROUPE	DESIGNATION :		N° DAO	xxx				LOCAL TECHNIQUE EFFLUENTS	
ROV1066	ROV1066				REPERE DE BOUCLE :	REV	DATE	DESIGNATION	PAR		VISA
			ROV1066	RAFFINERIE DE PORT-JEROME GRAVENCHON	0	10.25	REVAMPING AUTOMATE EFFLUENTS/BIO	IES	T.L	CDE VANNE ENTREE AIR DE LAVAGE F106	


TAGNAME	REPERE	GROUPE	DESIGNATION :		N° DAO	xxx				LOCAL TECHNIQUE EFFLUENTS	
ROV1071	ROV1071					REV	DATE	DESIGNATION	PAR		VISA
						0	10.25	REVAMPING AUTOMATE EFFLUENTS/BIO	IES		T.L
			REPERE DE BOUCLE : ROV1071	RAFFINERIE DE PORT-JEROME GRAVENCHON					CDE VANNE PURGE D'AIR F107		

TAGNAME	REPERE	GROUPE	DESIGNATION :		N° DAO	xxx				LOCAL TECHNIQUE EFFLUENTS	
ROV1072	ROV1072				REPERE DE BOUCLE :	REV	DATE	DESIGNATION	PAR		VISA
			ROV1072	RAFFINERIE DE PORT-JEROME GRAVENCHON	0	10.25	REVAMPING AUTOMATE EFFLUENTS/BIO	IES	T.L	CDE VANNE ENTREE EAU BRUTE F107	

TAGNAME	REPERE	GROUPE	DESIGNATION : ExxonMobil RAFFINERIE DE PORT-JEROME GRAVENCHON	N° DAO	xxx				LOCAL TECHNIQUE EFFLUENTS	
ROV1073	ROV1073			REV	DATE	DESIGNATION	PAR	VISA	CDE VANNE SORTIE EAU BRUTE F107	
				0	10.25	REVAMPING AUTOMATE EFFLUENTS/BIO	IES	T.I.		
			REPERE DE BOUCLE : ROV1073							

TAGNAME	REPERE	GROUPE	DESIGNATION :		N° DAO		xxx			LOCAL TECHNIQUE EFFLUENTS	
ROV1074	ROV1074				REV	DATE	DESIGNATION	PAR	VISA	CDE VANNE ENTREE EAU DE LAVAGE F107	
					0	10.25	REVAMPING AUTOMATE EFFLUENTS/BIO	IES	T.L		
			REPERE DE BOUCLE :	RAFFINERIE DE							
			ROV1074	PORT-JEROME GRAVENCHON							

TAGNAME	REPERE	GROUPE	DESIGNATION :		N° DAO	xxx				LOCAL TECHNIQUE EFFLUENTS
ROV1075	ROV1075				REV	DATE	DESIGNATION	PAR	VISA	CDE VANNE SORTIE EAU FILTEREE F107
					0	10.25	REVAMPING AUTOMATE EFFLUENTS/BIO	IES	T.I.	
			REPERE DE BOUCLE :	RAFFINERIE DE						
			ROV1075	PORT-JEROME GRAVENCHON						

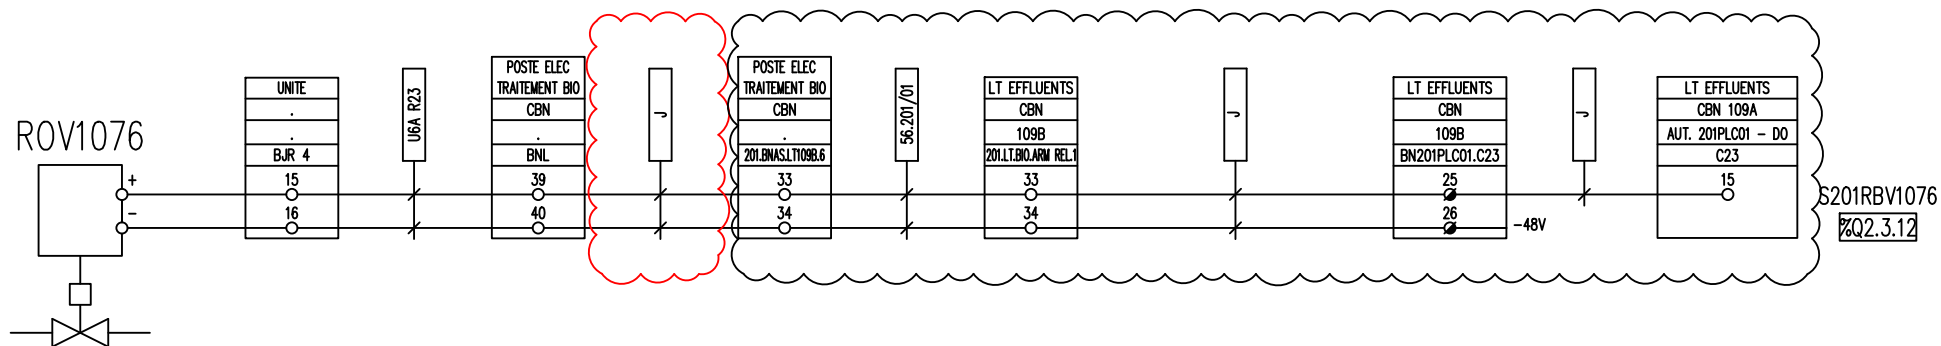

PHASE ARRET IM

SITUATION
FUTURE



PHASE PREPARATOIRE ARRET IM



A REALISER

OP02330-0A03352 TRAVAUX IM
DOSSIER BP EXECUTION_Rev.1 - PLAN 379

TAGNAME	REPERE	GROUPE	DESIGNATION :	ExxonMobil	N° DAO	xxx				LOCAL TECHNIQUE EFFLUENTS
ROV1076	ROV1076				REV	DATE	DESIGNATION	PAR	VISA	CDE VANNE ENTREE AIR DE LAVAGE F107
			REPERE DE BOUCLE :	RAFFINERIE DE PORT-JEROME GRAVENCHON	0	10.25	REVAMPING AUTOMATE EFFLUENTS/BIO	IES	T.L	
			ROV1076							

TAGNAME	REPERE	GROUPE	DESIGNATION :		N° DAO	xxx					LOCAL TECHNIQUE EFFLUENTS	
ROV1077-1078	ROV1077-1078					REV	DATE	DESIGNATION	PAR	VISA	CDE VANNE PILOTE F107 ROV1077/ROV1078	
						0	10.25	REVAMPING AUTOMATE EFFLUENTS/BIO	IES	T.L		
			REPERE DE BOUCLE :	RAFFINERIE DE								
			ROV1077-1078	PORT-JEROME GRAVENCHON								

TAGNAME	REPERE	GROUPE	DESIGNATION :		N° DAO		xxx				LOCAL TECHNIQUE EFFLUENTS	
SOV103	SOV103				REV	DATE	DESIGNATION		PAR	VISA	CDE VANNE SOV103 (P/G refoulement)	
					0	10.25	REVAMPING AUTOMATE EFFLUENTS/BIO		IES	T.L.		
			REPERE DE BOUCLE :	RAFFINERIE DE PORT-JEROME GRAVENCHON								
			SOV103									